


大阪府立花の文化園

記号	W	H	用途	備考

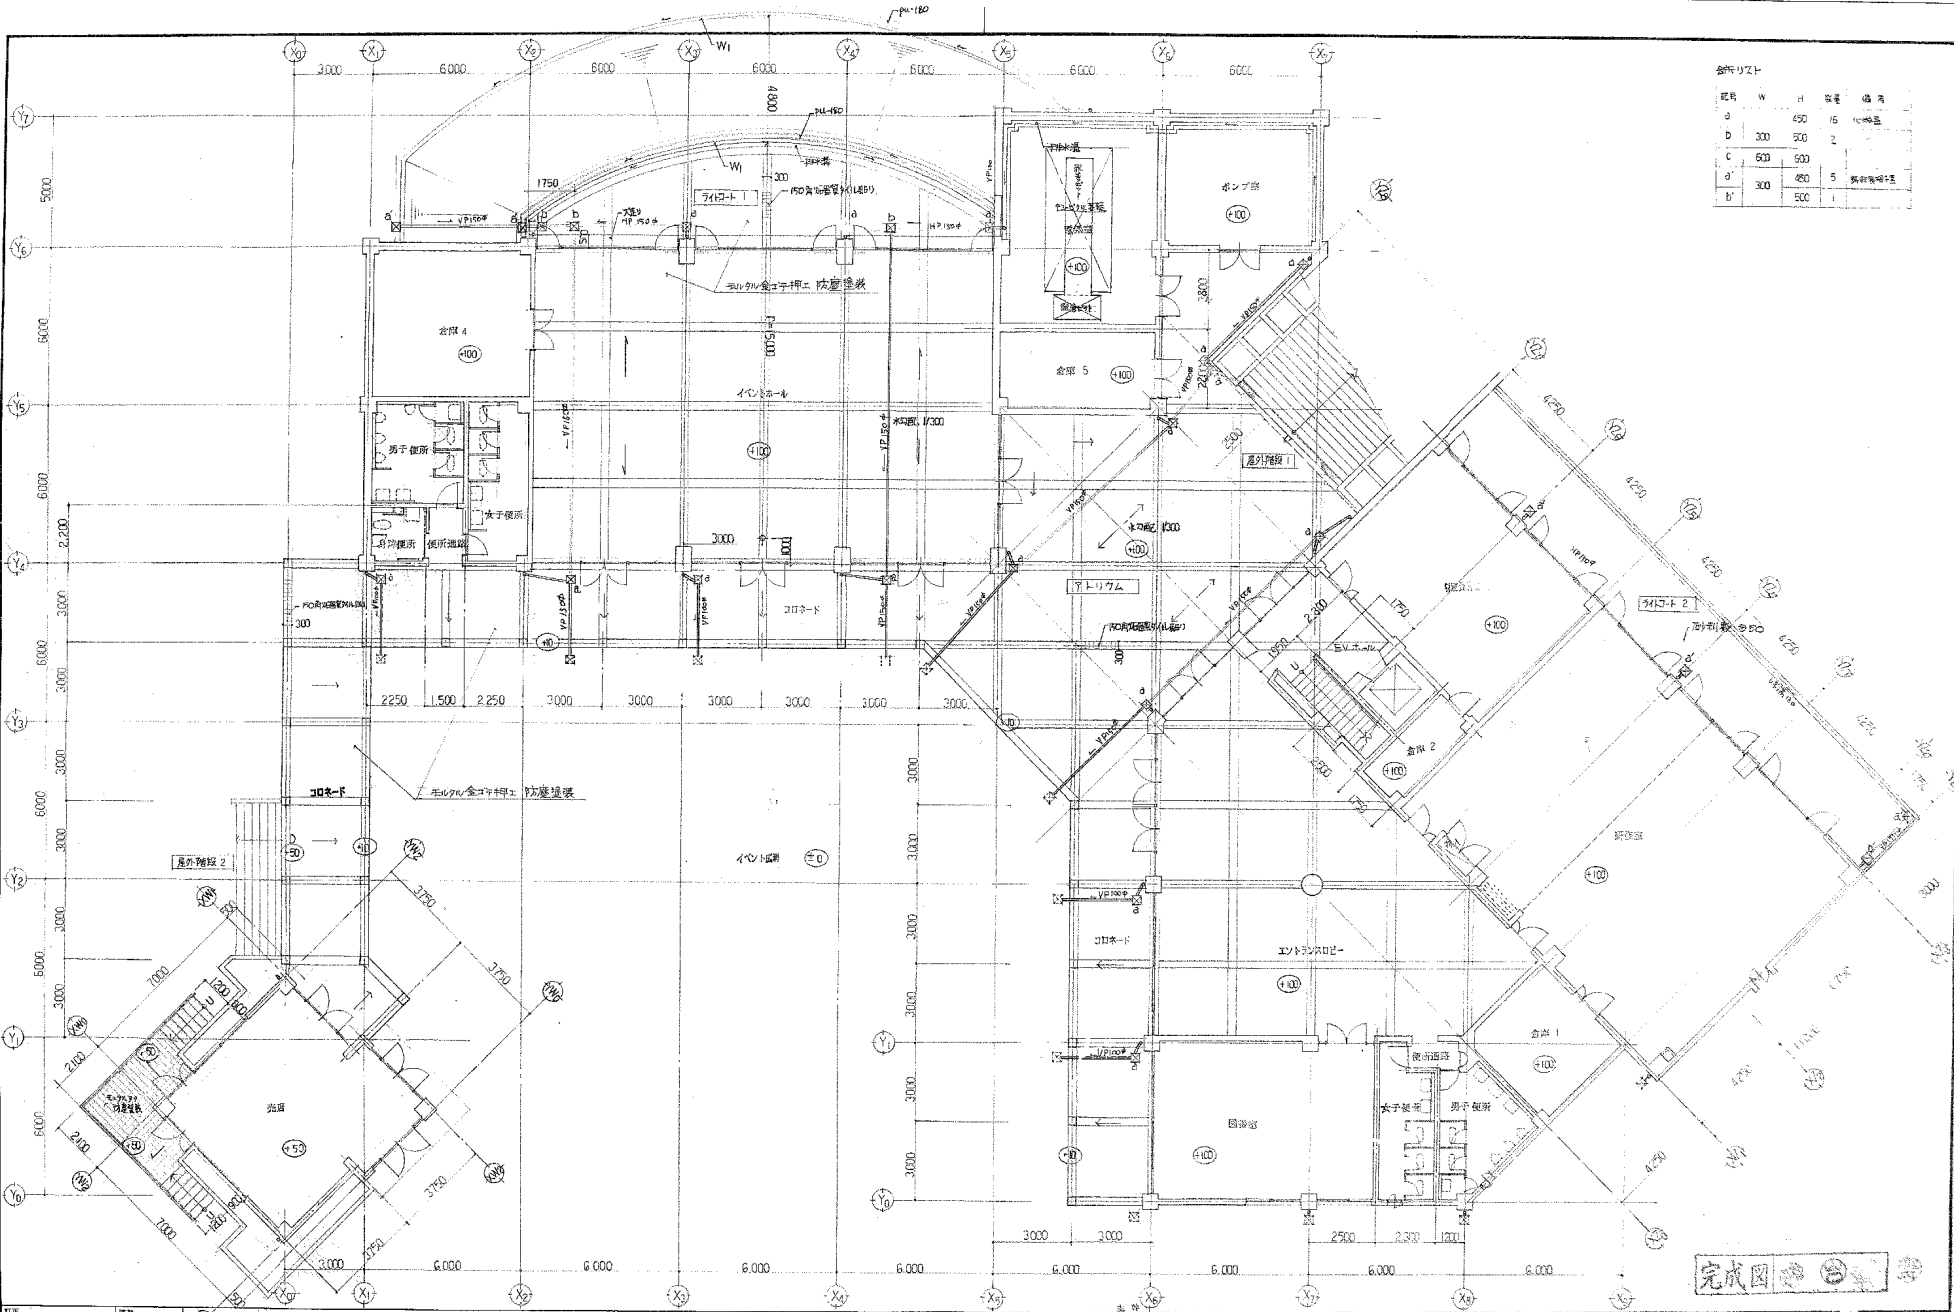

完成図



大阪府建築部管轄室
大阪府立花の文化館(仮称)新館第1期工事
(センター棟その他)
1階 平面図
1/100

大阪府立花の文化館(仮称)新館第1期工事
(センター棟その他)
1階 平面図
1/100

1-37-15



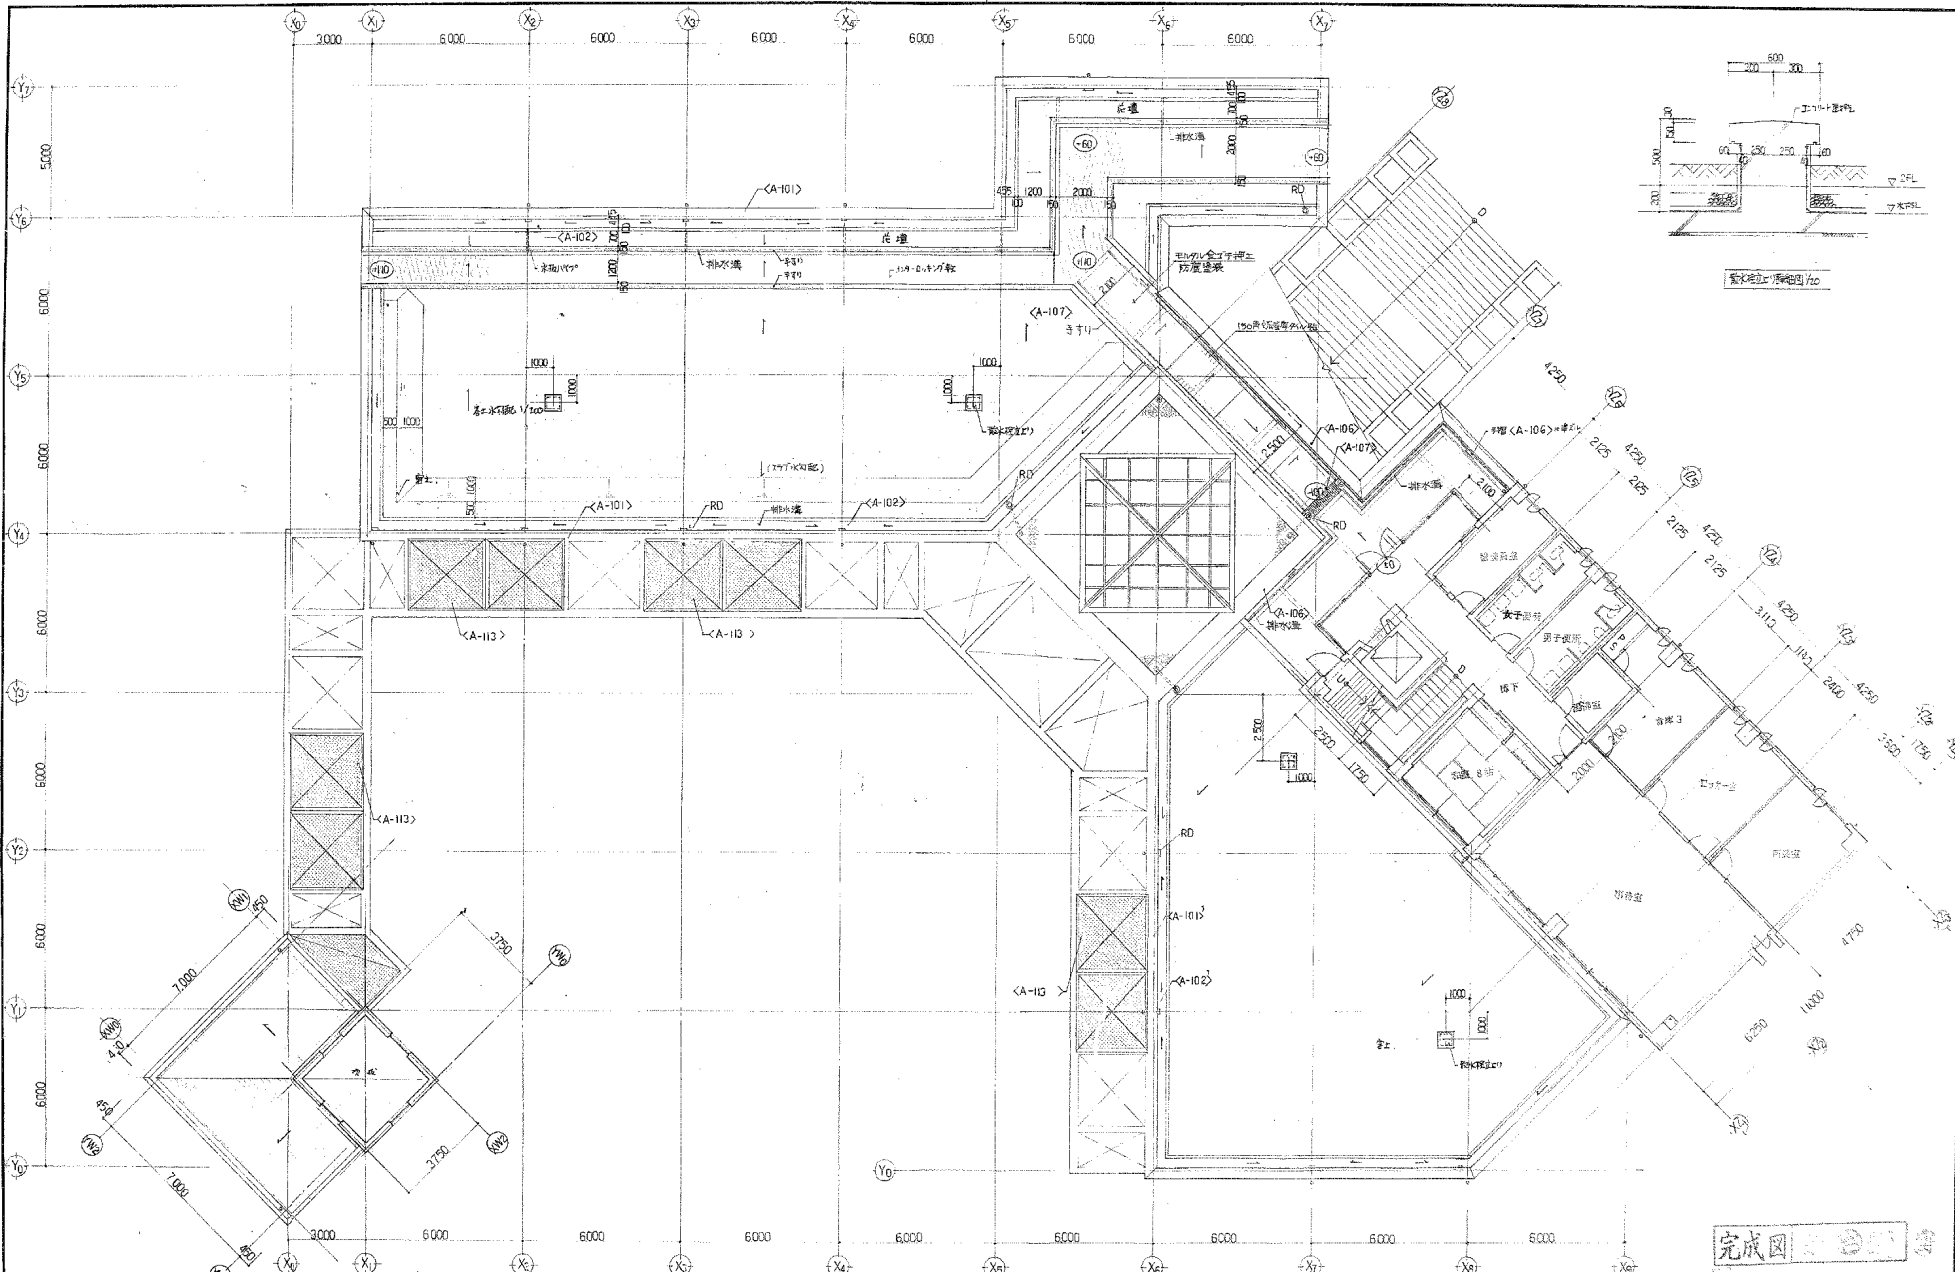


完成図

訂正	年月日	備考


- 寸法線を示す
- 開口部を示す
- 両向きは、2F上(±0.0)からの階高を示す

	大阪府建設部営繕室 大阪府立花の文化園(仮称)新築第1期工事 (センター棟その他)	図面番号 1-37-16
作成者 池田 研一	2階 平面図 1/100	16

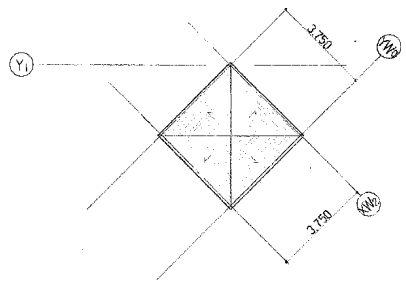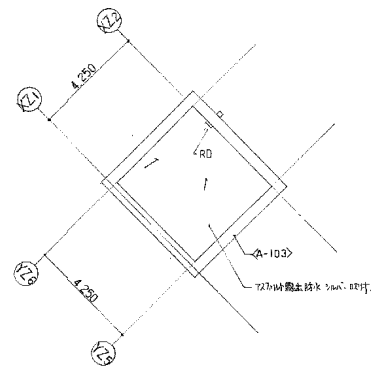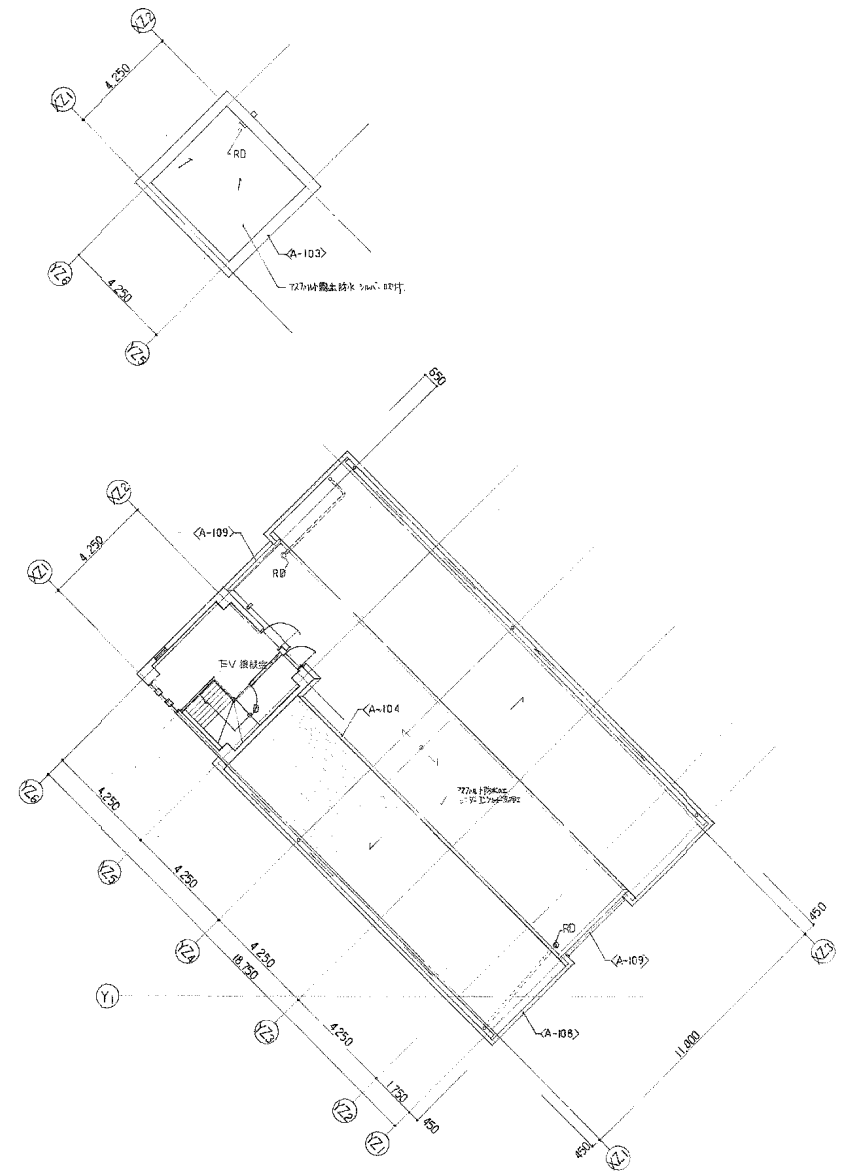


完成図

訂正	作成	年月日	場所	3/20	大坂府建築部管理室	大坂府立花の文化園(仮称)新築第1期工事 (センター棟その他)	設計者	設計年月日	図面番号
					大坂府建築部管理室	大坂府立花の文化園(仮称)新築第1期工事 (センター棟その他)	設計者		17
					株式会社 地域計画 建築研究所	R 隣 平面図 展覧棟園 1/100	製図者	1-37-17	
						センター棟 イベントホール 売店			

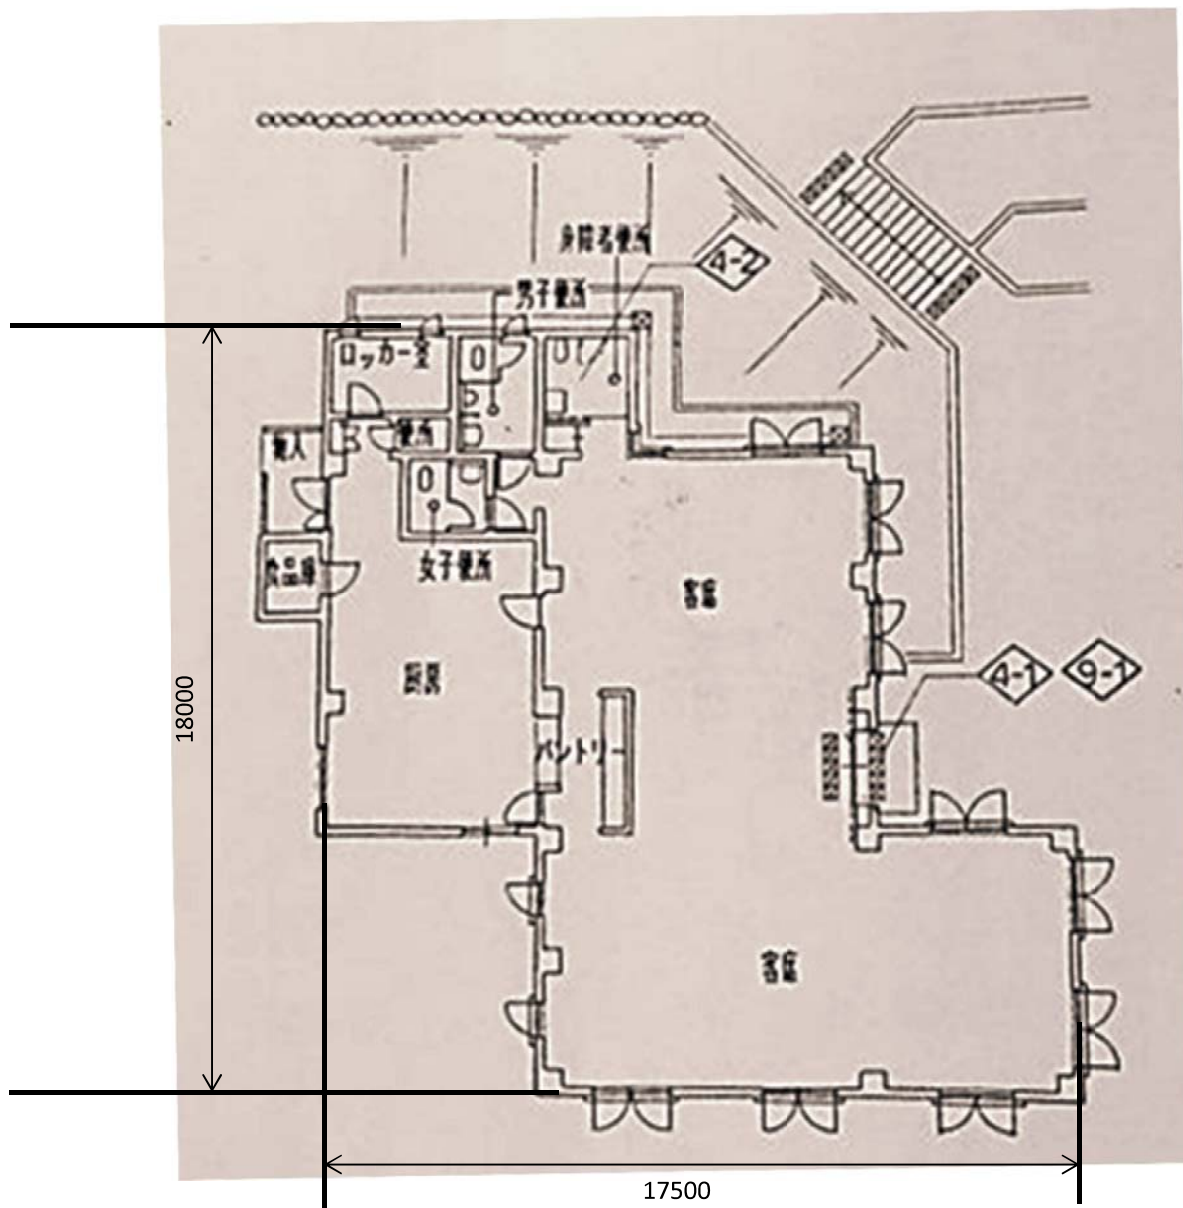


平成31年度大阪府立花の文化園サウンディング型市場調査
建物図面(レストラン1階平面図)

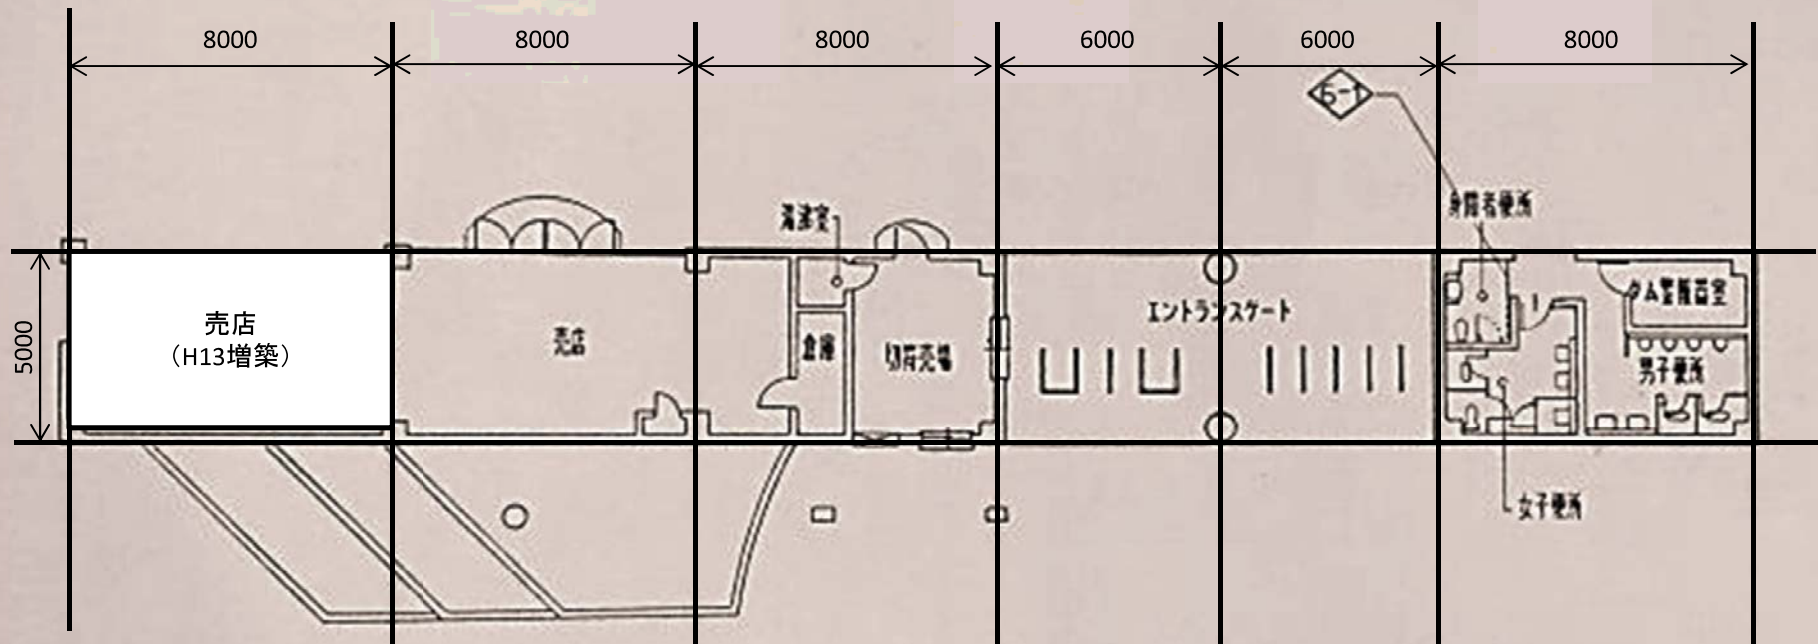


平成31年度大阪府立花の文化園サウンディング型市場調査
建物図面(エントランスゲート1階平面図)


屋外便所(身障者用)
→別図面参照

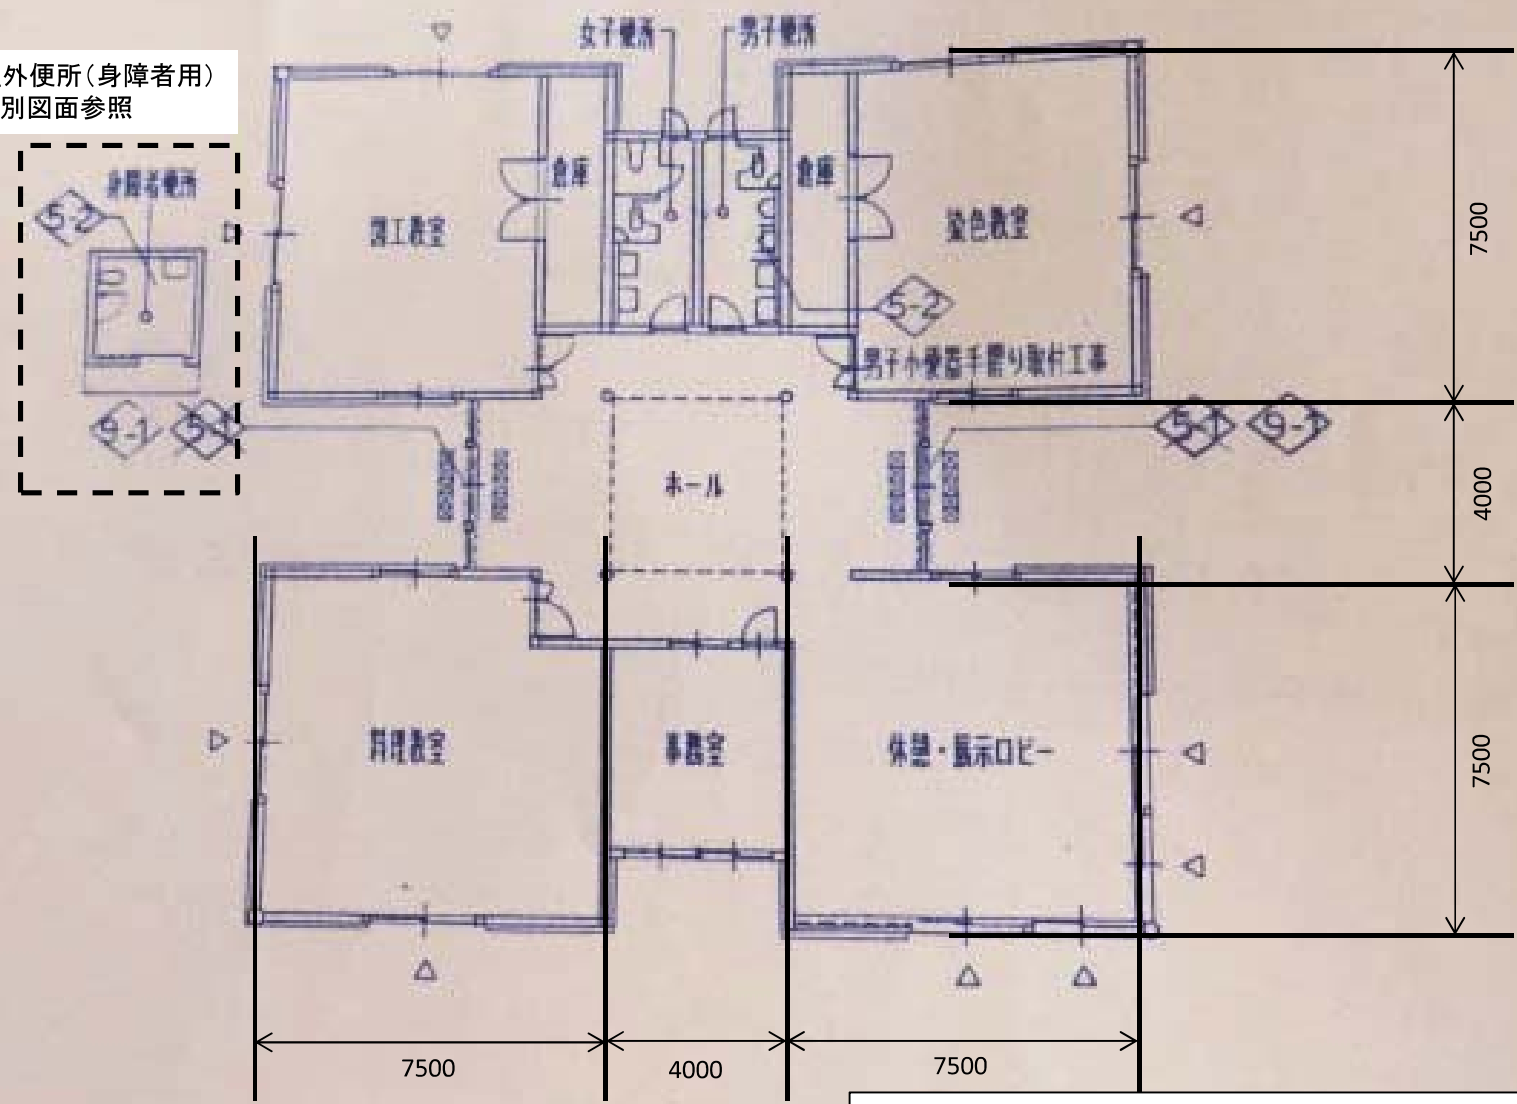


平成31年度大阪府立花の文化園サウンディング型市場調査
建物図面(花の工房1階平面図)

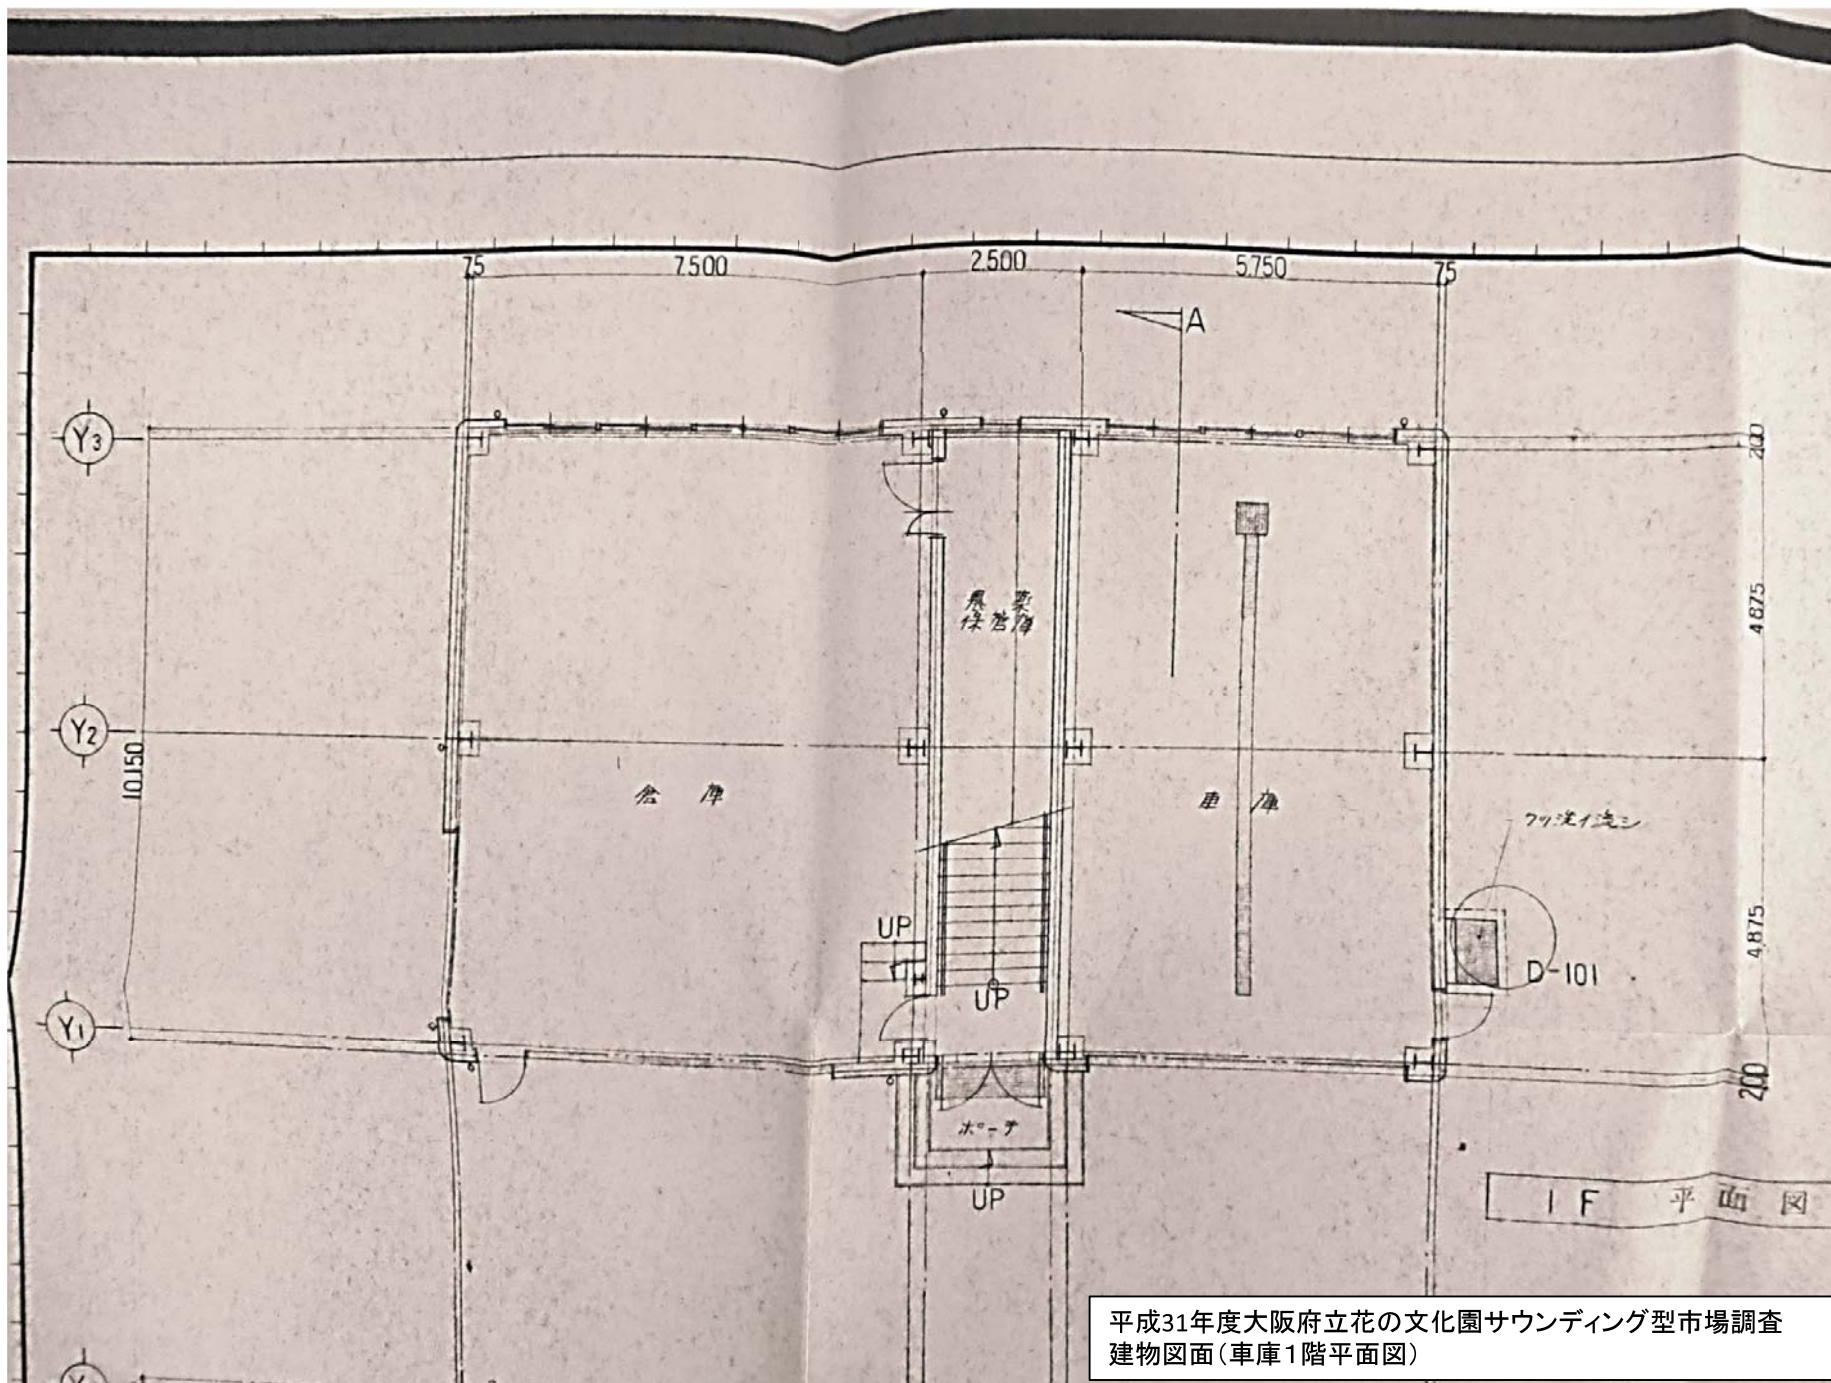


平成31年度大阪府立花の文化園サウンディング型市場調査
建物図面(車庫1階平面図)

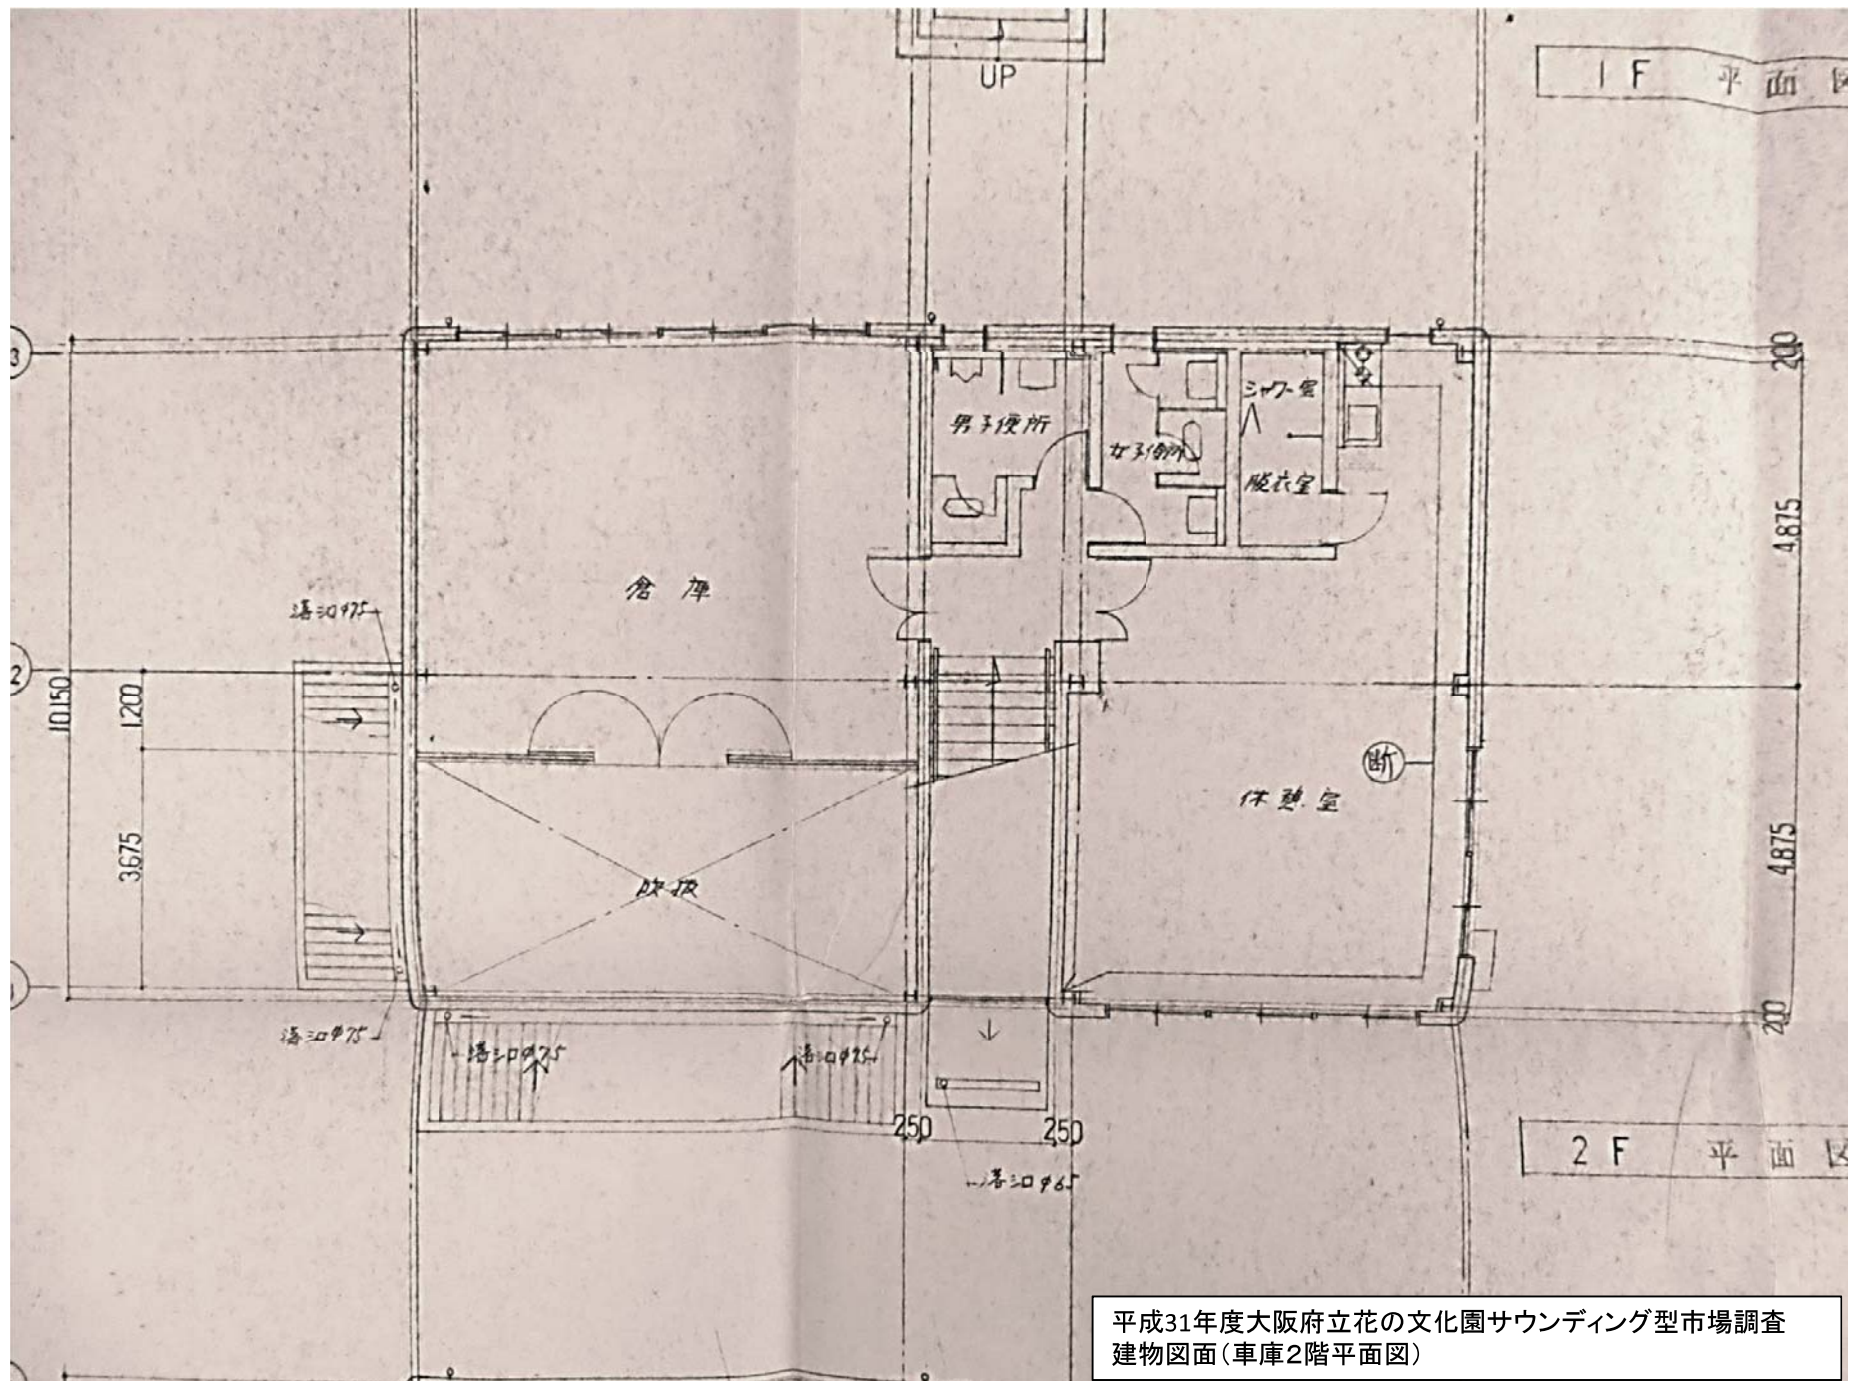

平成31年度大阪府立花の文化園サウンディング型市場調査
建物図面(車庫2階平面図)

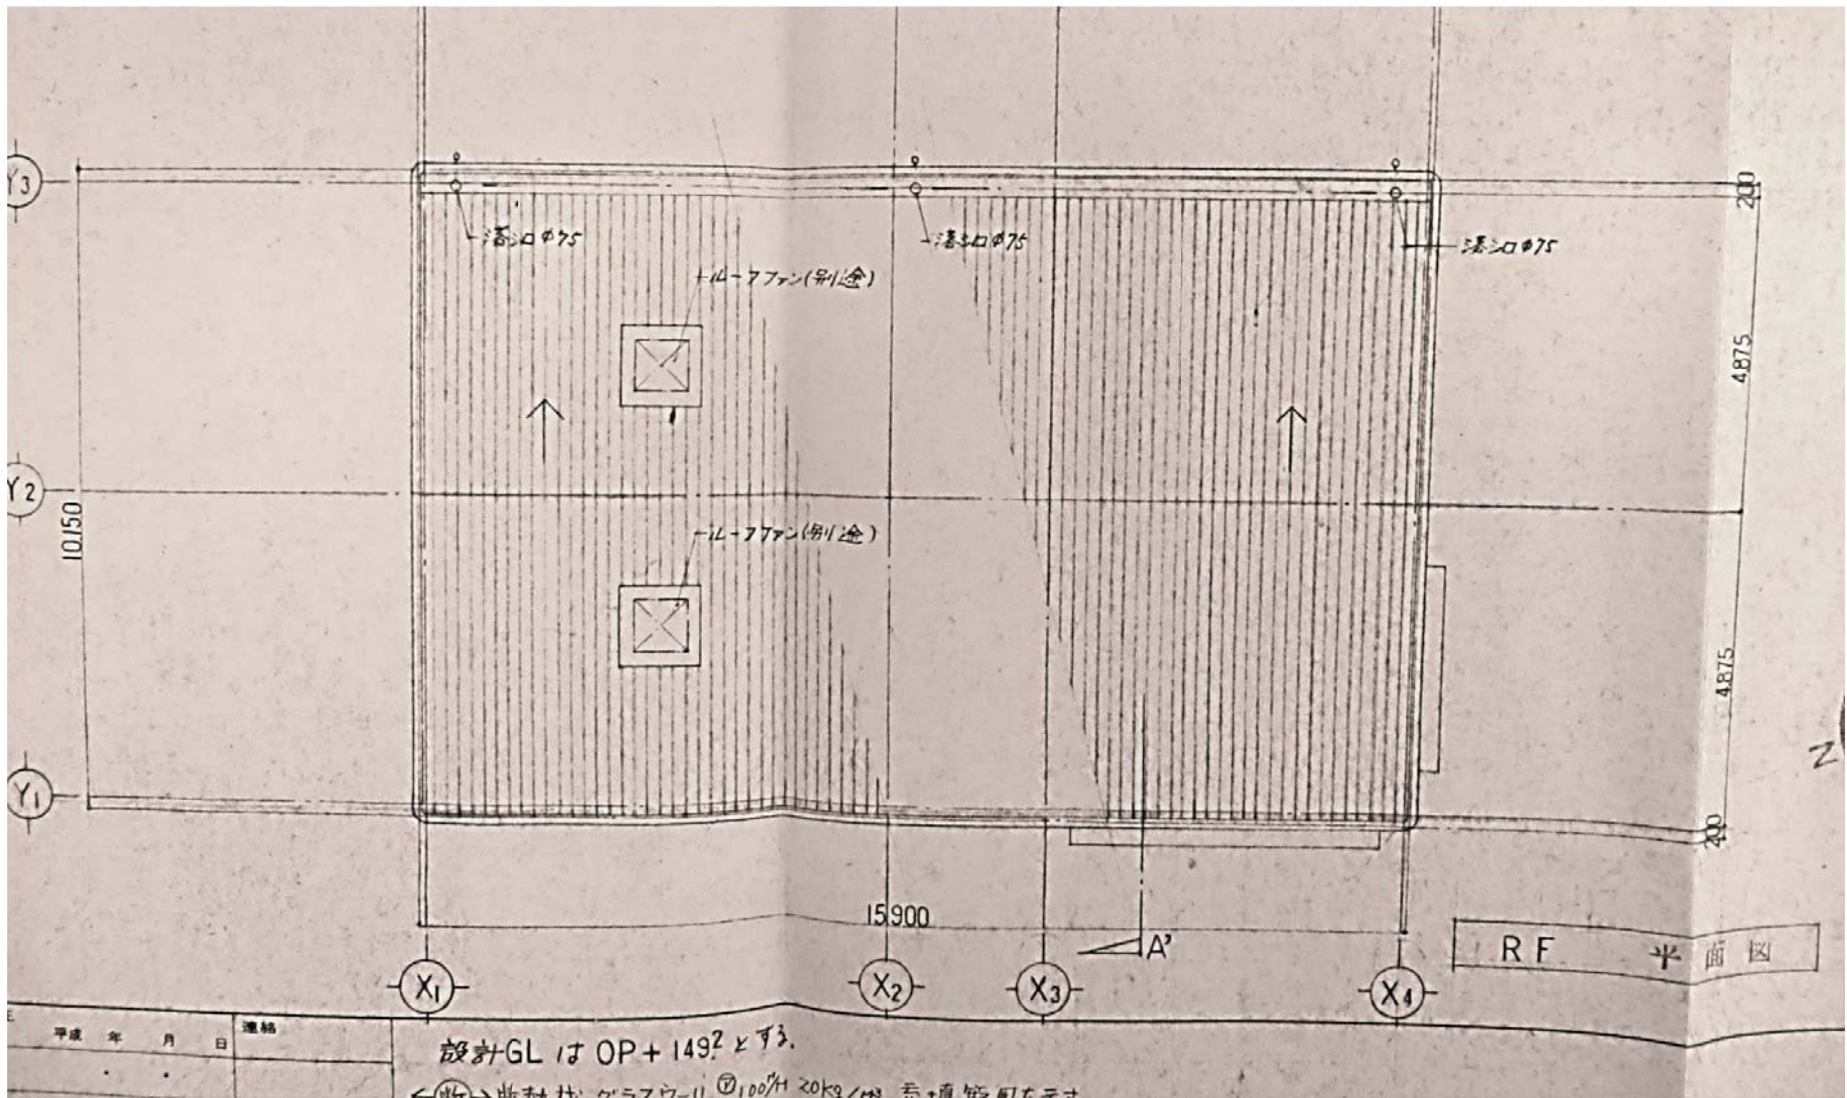

平成31年度大阪府立花の文化園サウンディング型市場調査
建物図面(車庫屋根平面図)

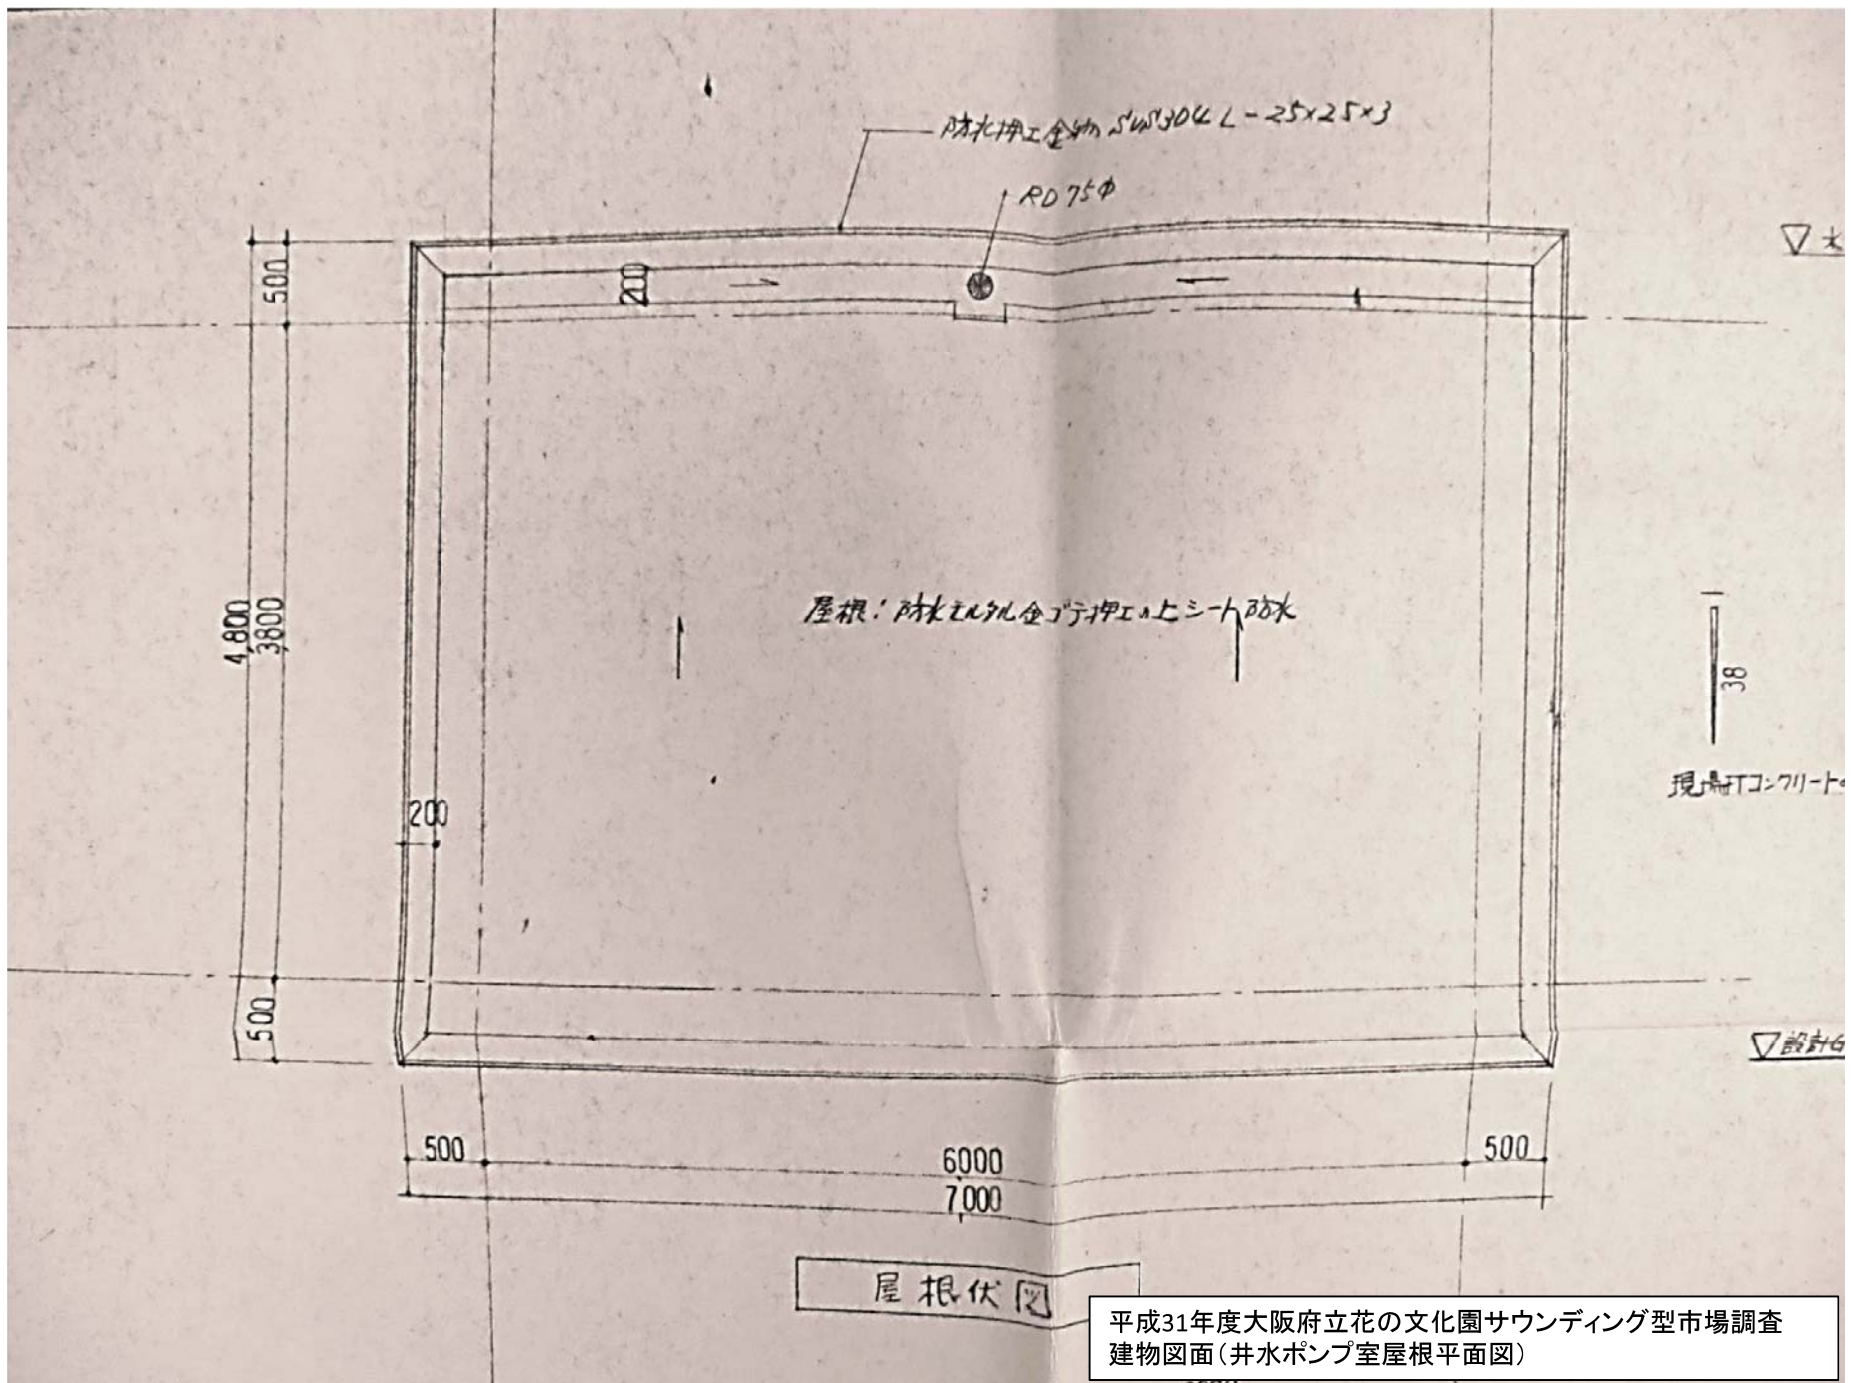

屋外便所平面図



CV 60°-3° EM (19)
CV 2°-2° (22)
CV 40°-3° EB (26)
CV 4°-3° (26)
CV 2°-3° (22)

CV 60°-3° (22)
CV 2°-2° (22)

CV 60°-3° (24)
CV 2°-2° (22)

CV 60°-3° EM (22)
CV 2°-2° (22)
CV 2°-2° (22)

受水槽
(現在は井水を使用せず、上水を室内ポンプに給水)

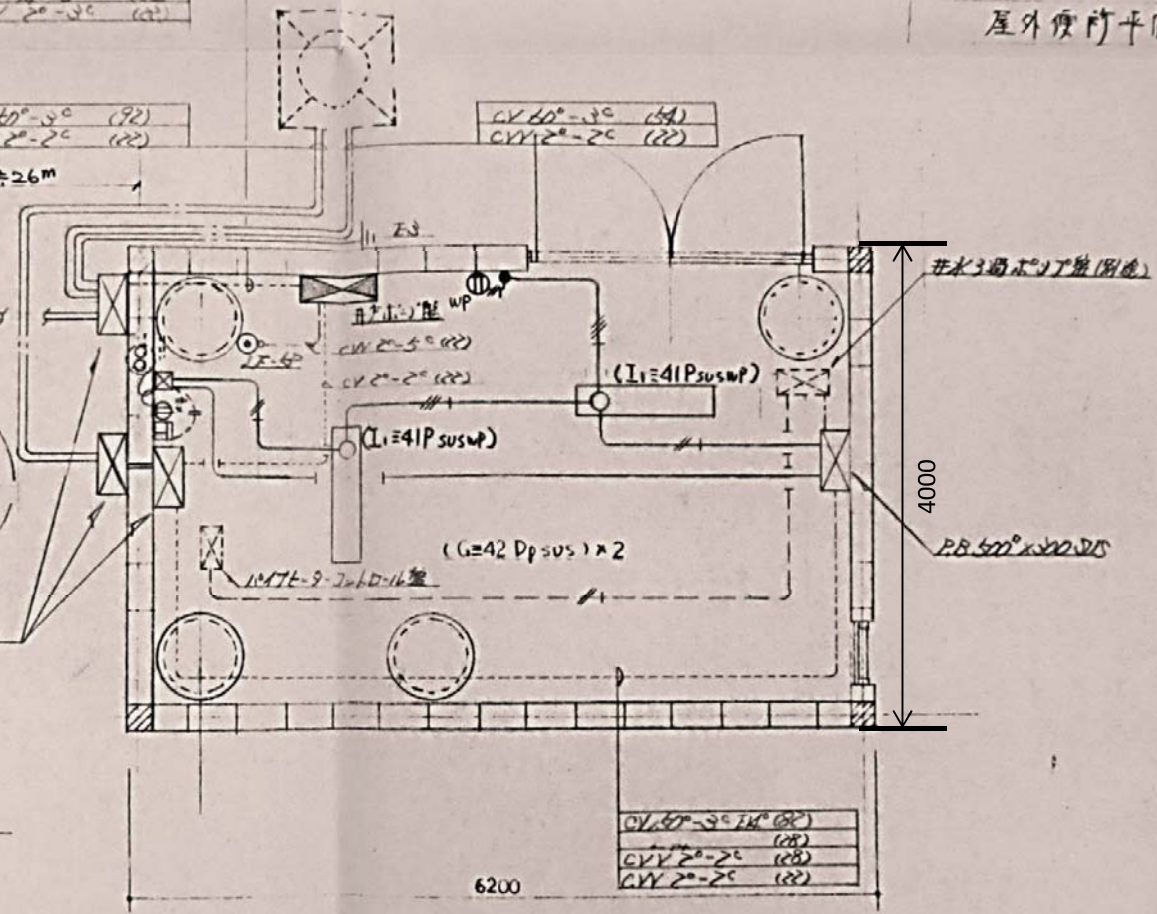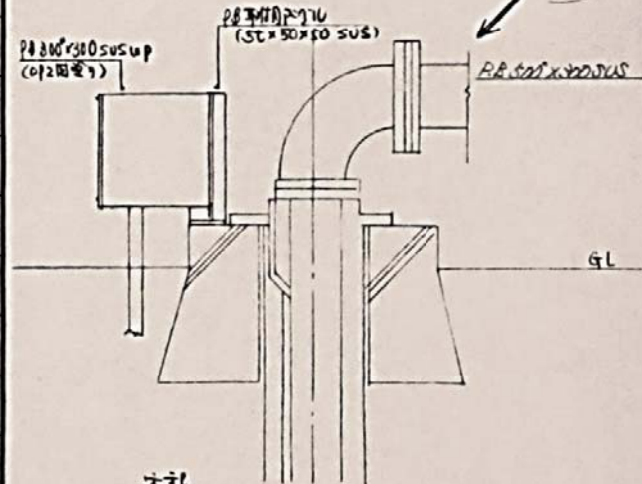


注記

1 井水ろ過ポンプの管は下の通りとする。

—	20x2, E 2.0 (19)
—	20x3, E 2.0 (25)

井水ろ過ポンプ室平面図 1/50


平成31年度大阪府立花の文化園サウンディング型市場調査
建物図面(井水ポンプ室1階平面図)

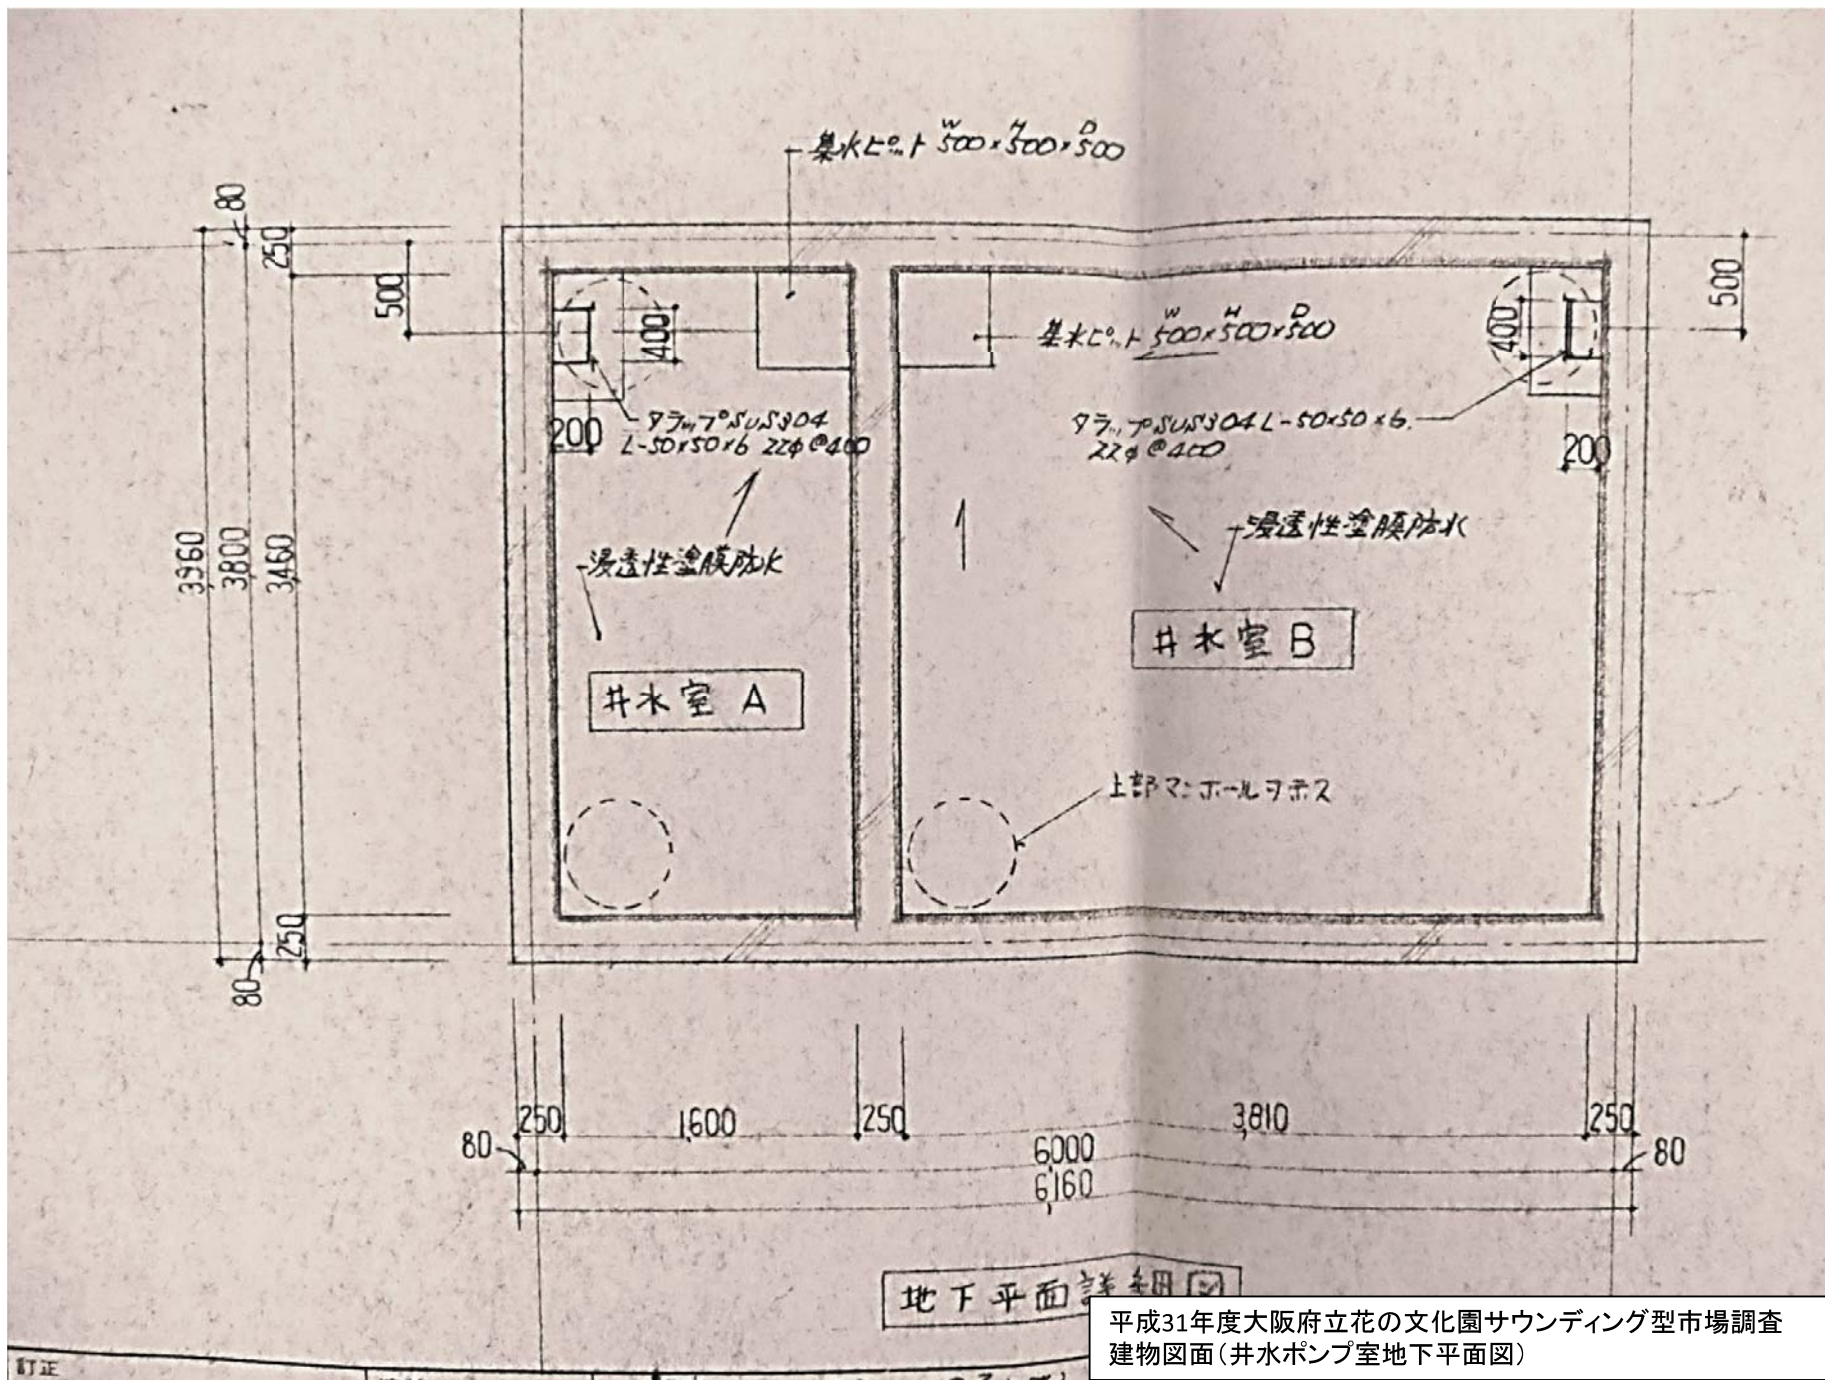


地下平面詳細図

平成31年度大阪府立花の文化園サウンディング型市場調査建物図面(井水ポンプ室地下平面図)


訂正

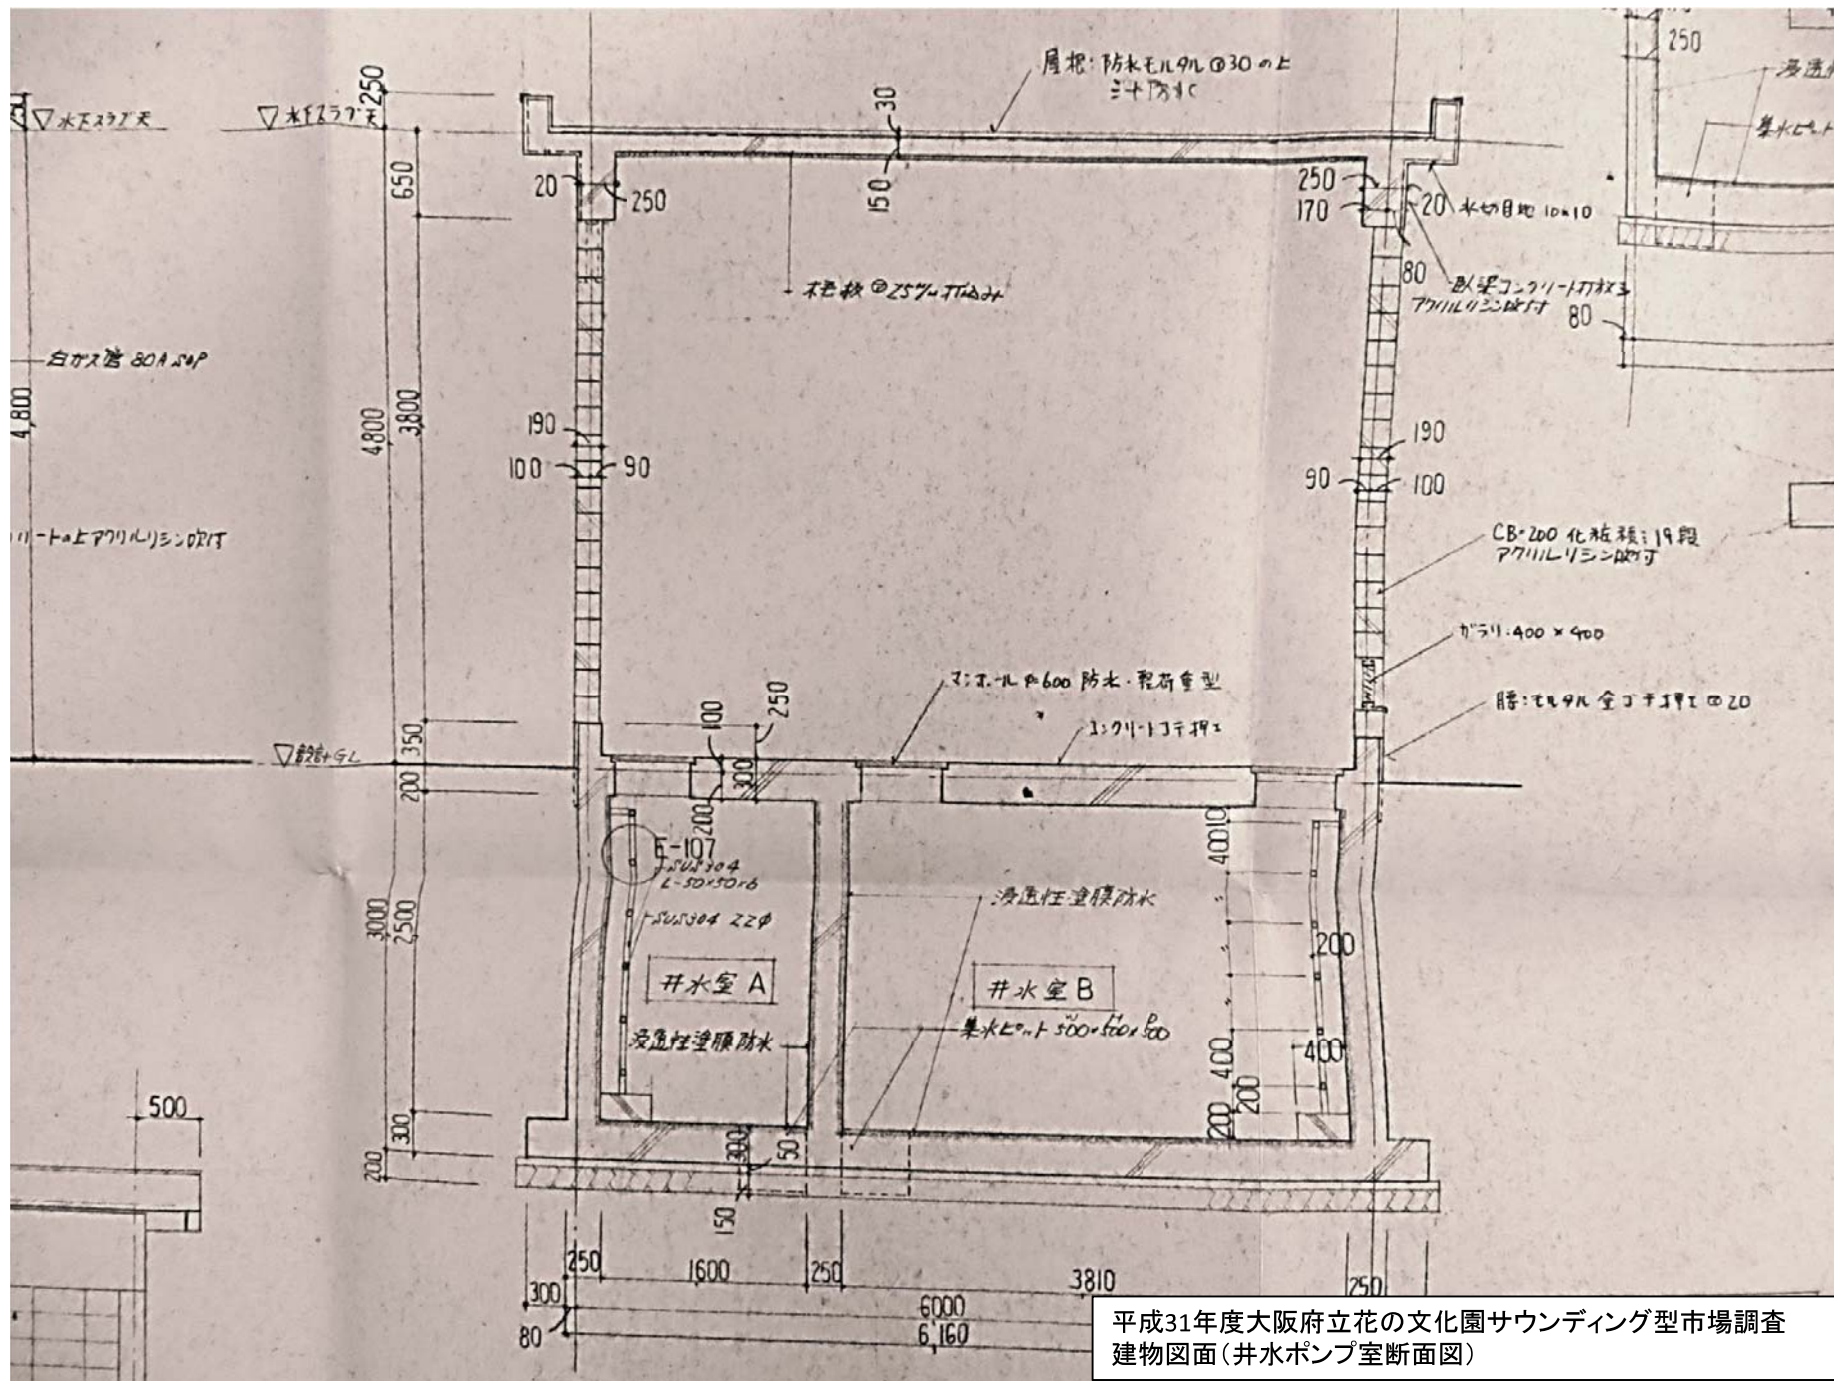


平成31年度大阪府立花の文化園サウンディング型市場調査
建物図面(井水ポンプ室断面図)

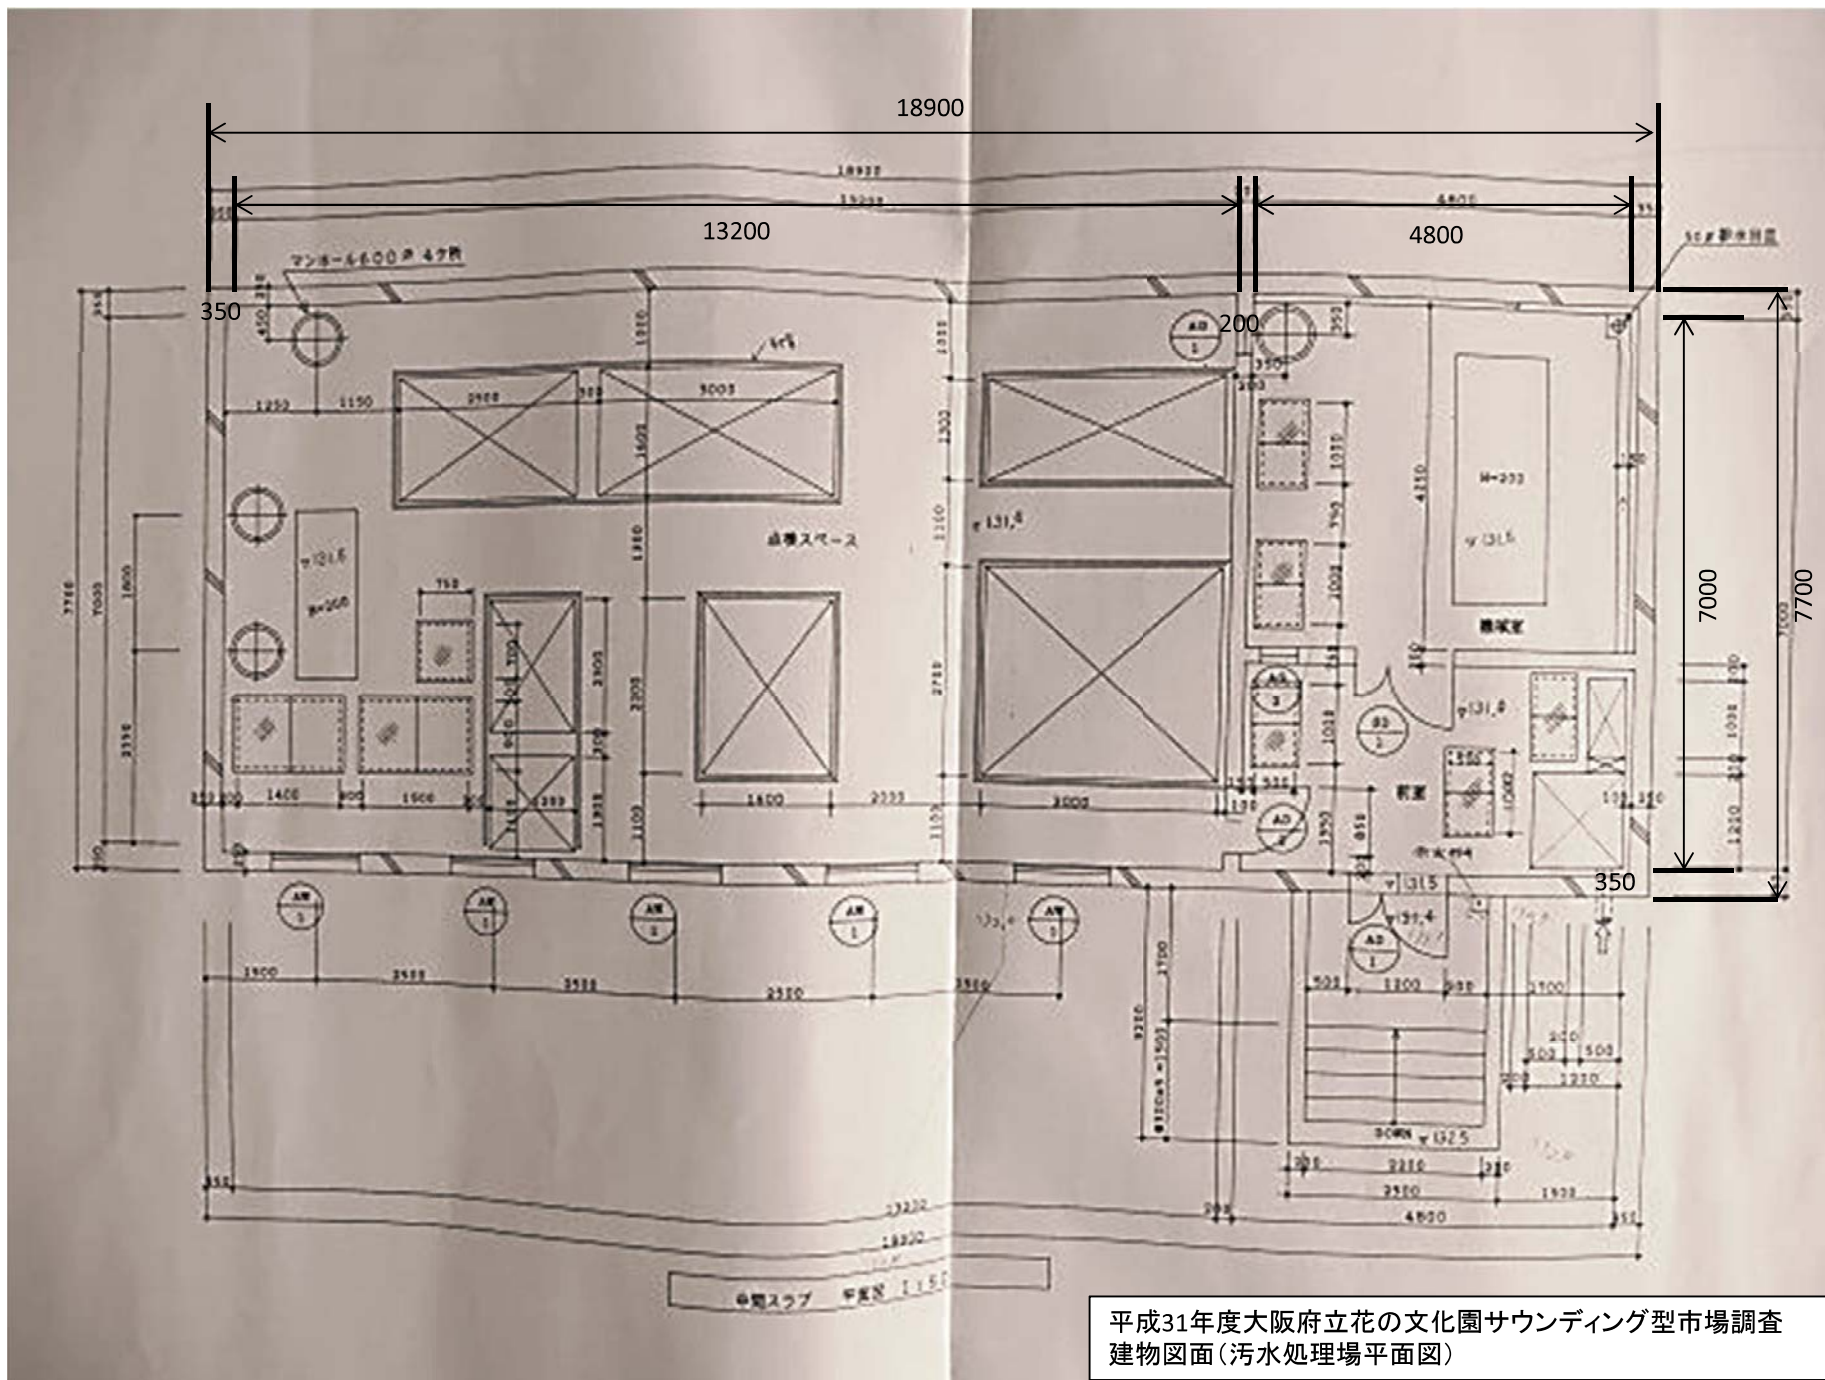


平成31年度大阪府立花の文化園サウンディング型市場調査
建物図面(汚水処理場平面図)

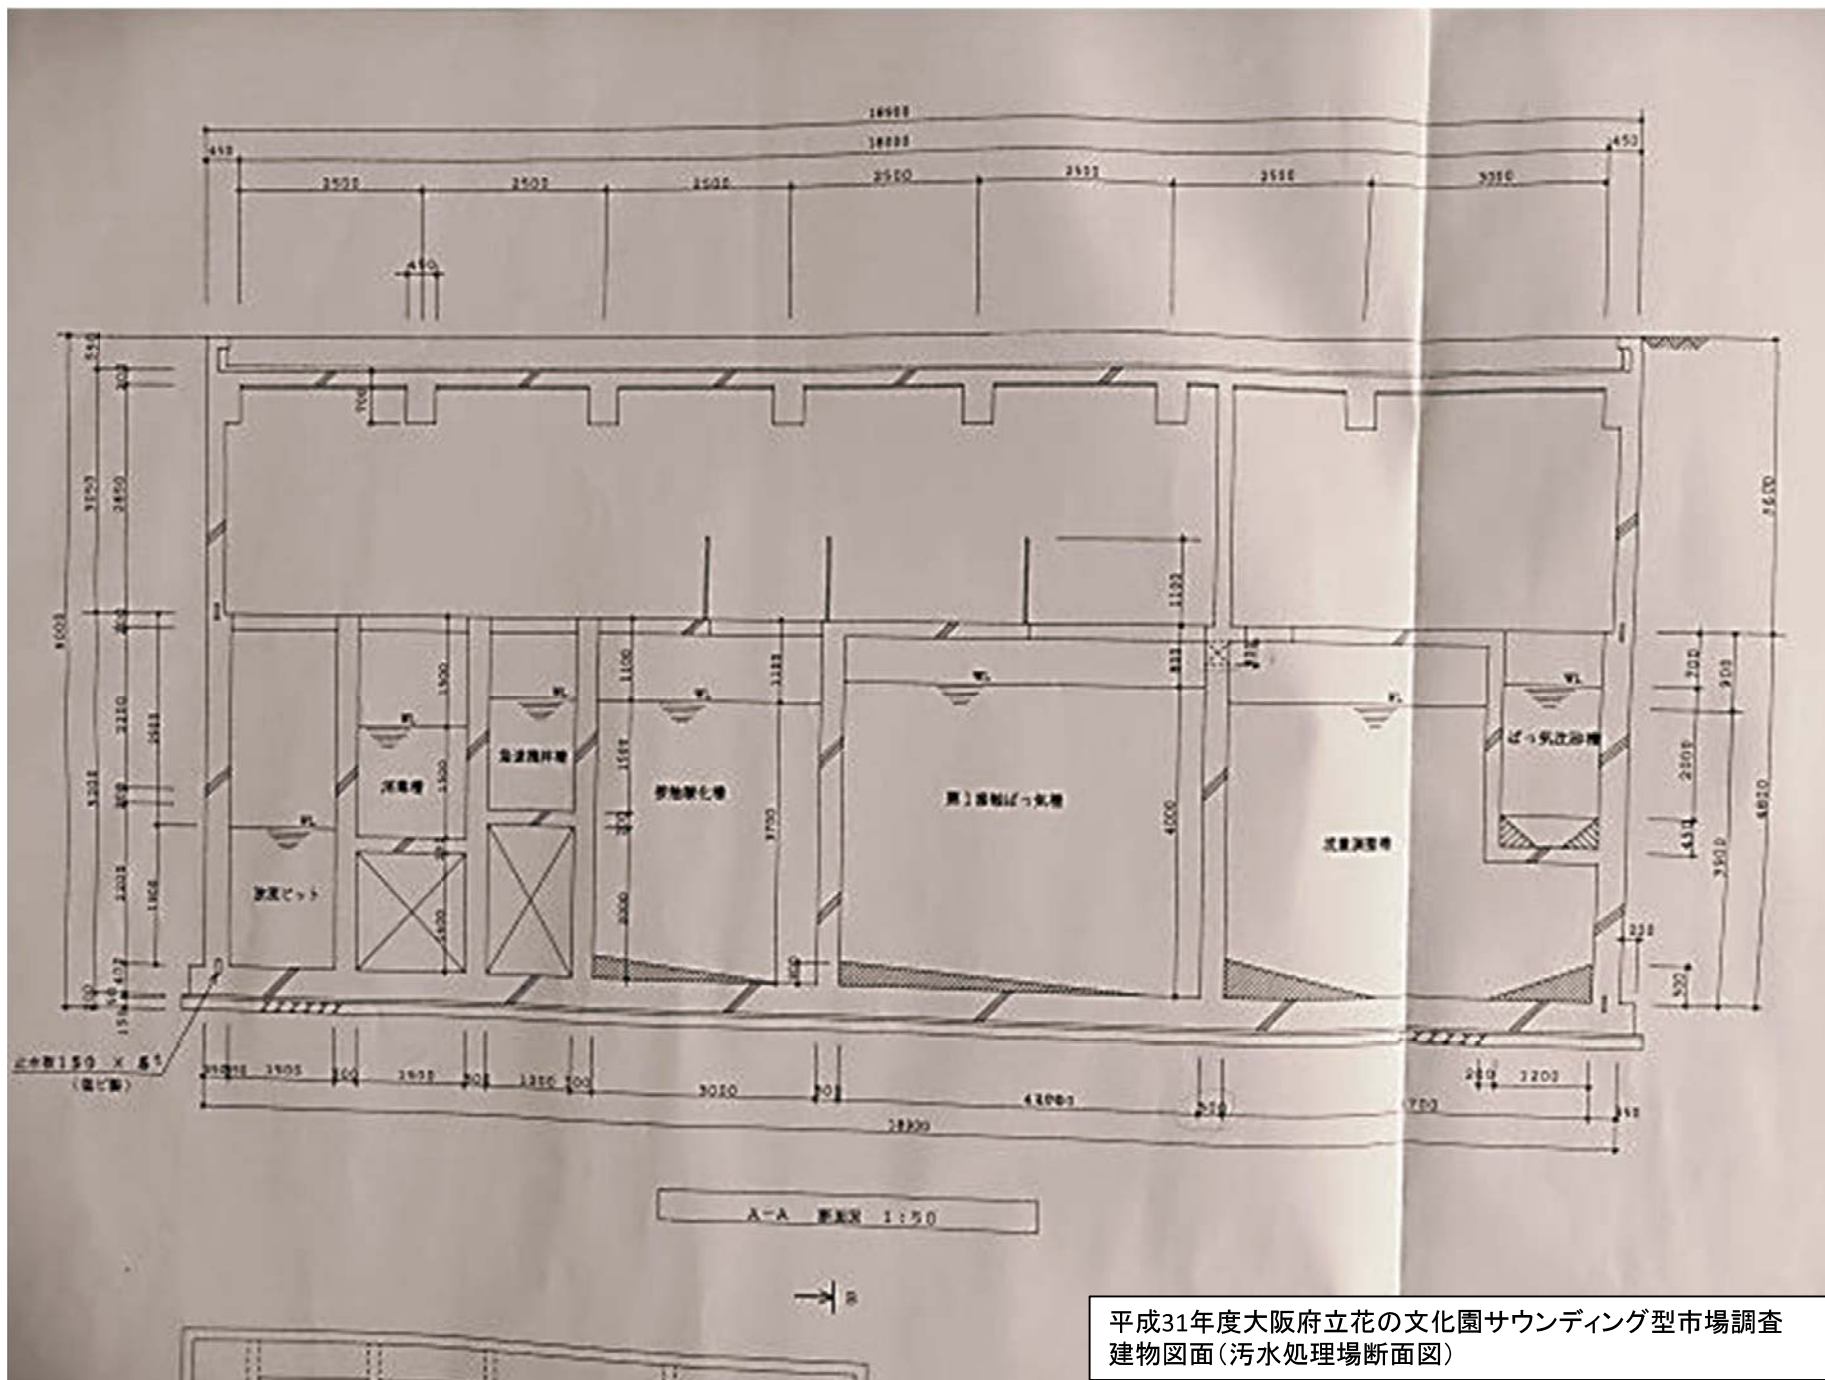

平成31年度大阪府立花の文化園サウンディング型市場調査
建物図面(汚水処理場断面図)

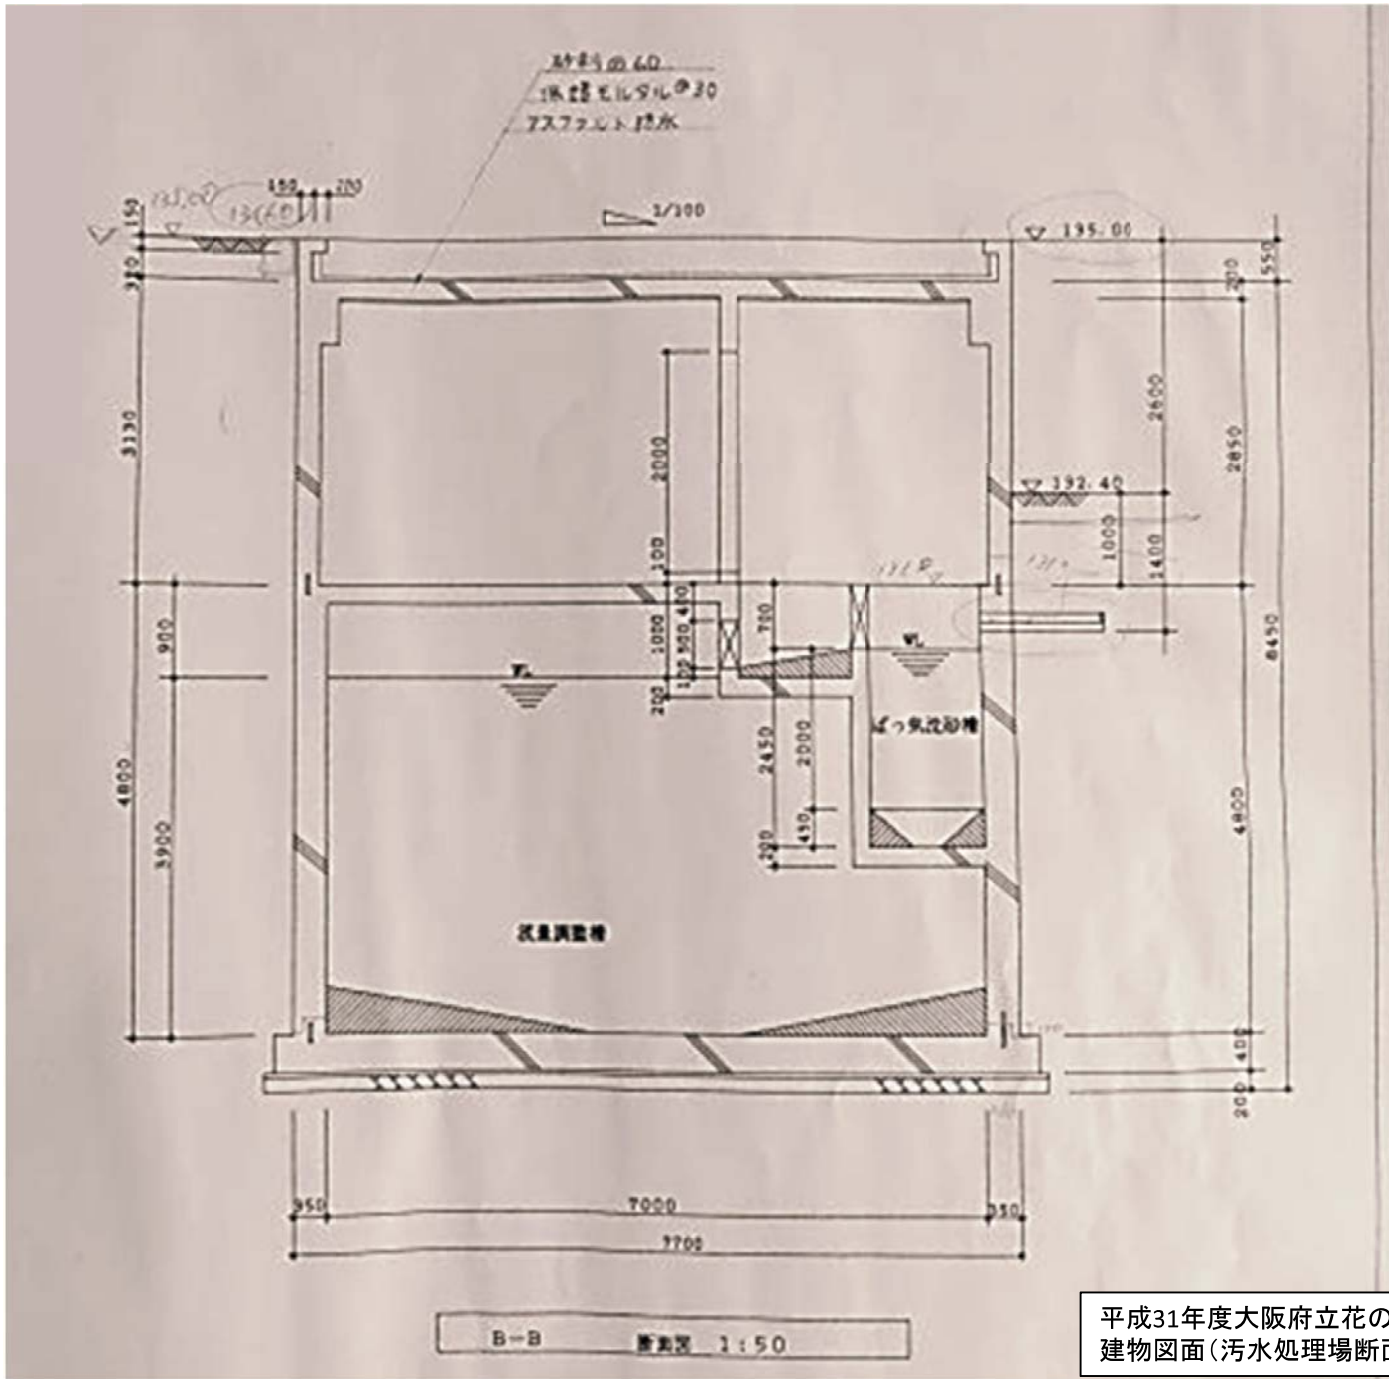

平成31年度大阪府立花の文化園サウンディング型市場調査
建物図面(汚水処理場断面図)

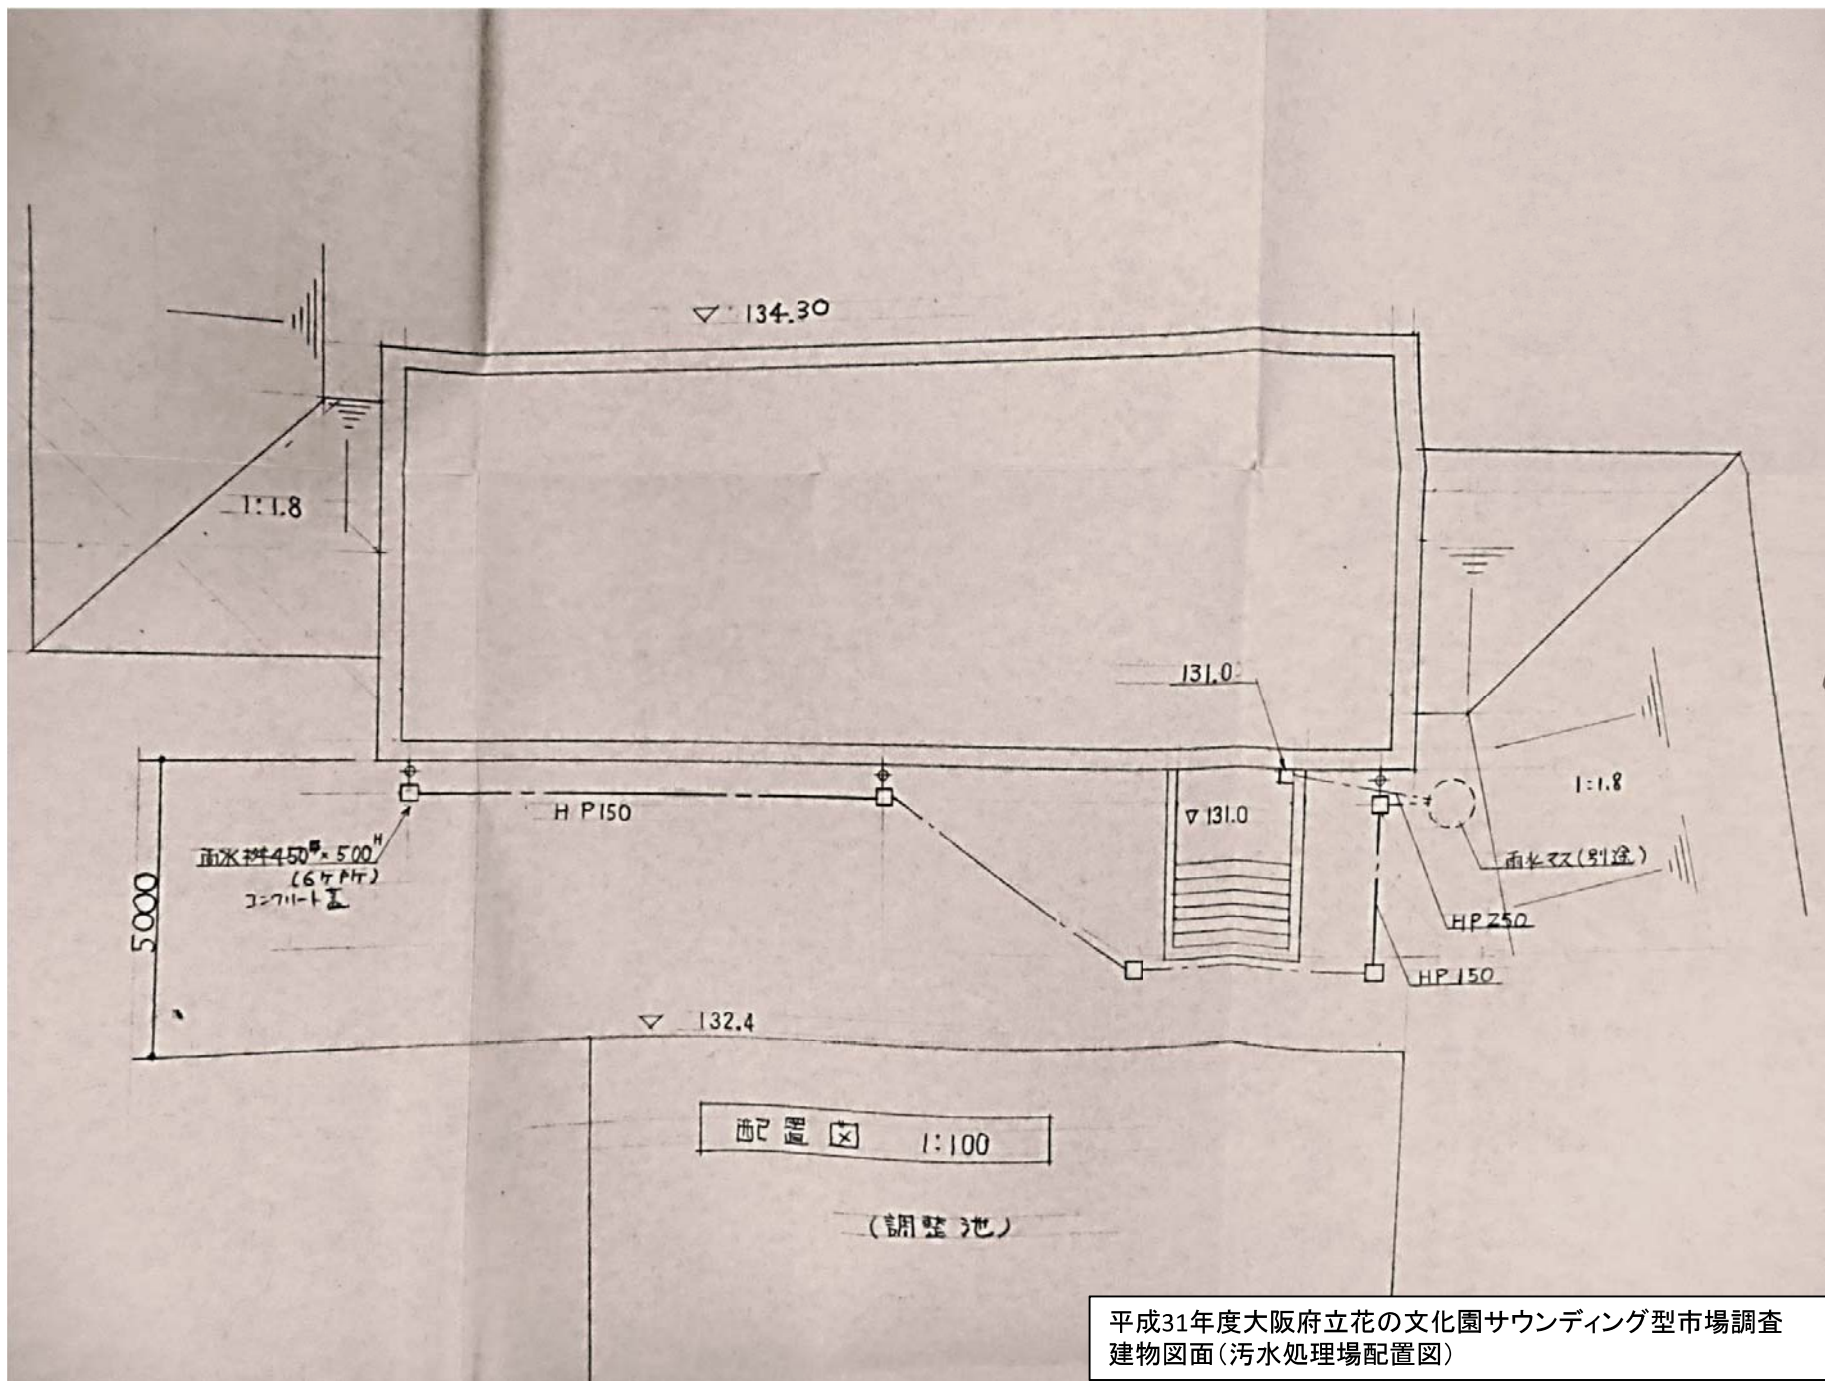


平成31年度大阪府立花の文化園サウンディング型市場調査
 建物図面(汚水処理場配置図)





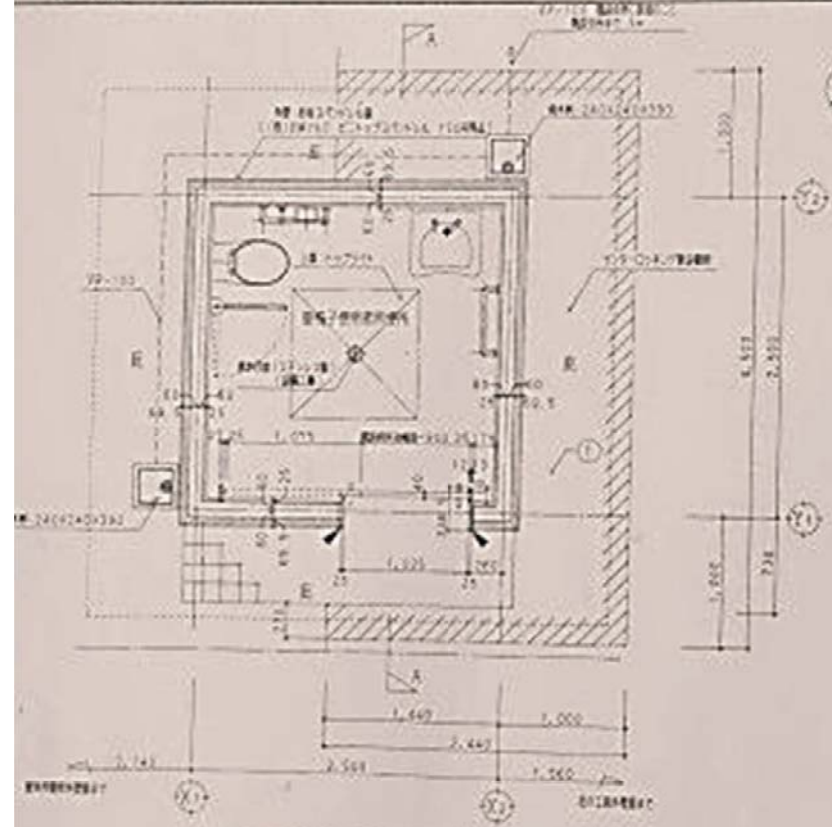
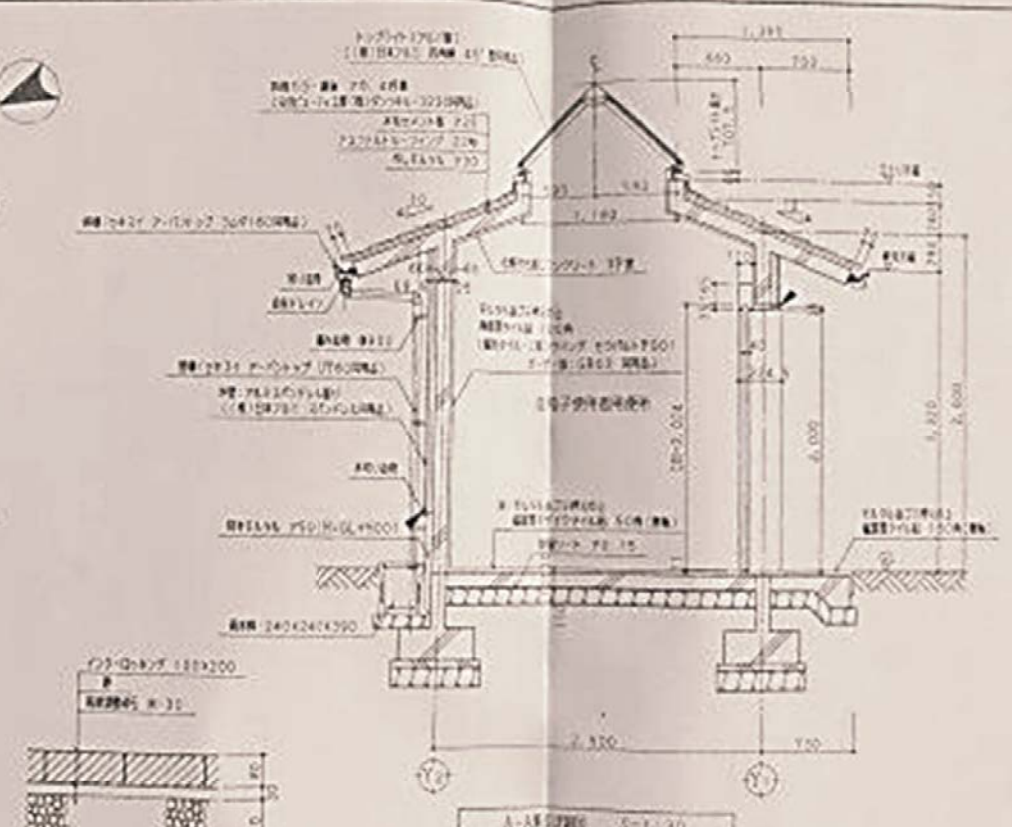


A-A断面図 S=1:30

インタ・ドッキング構造図 S=1:10

平成31年度大阪府立花の文化園サウンディング型市場調査
建物図面(屋外便所(身障者用)平面図、断面図)

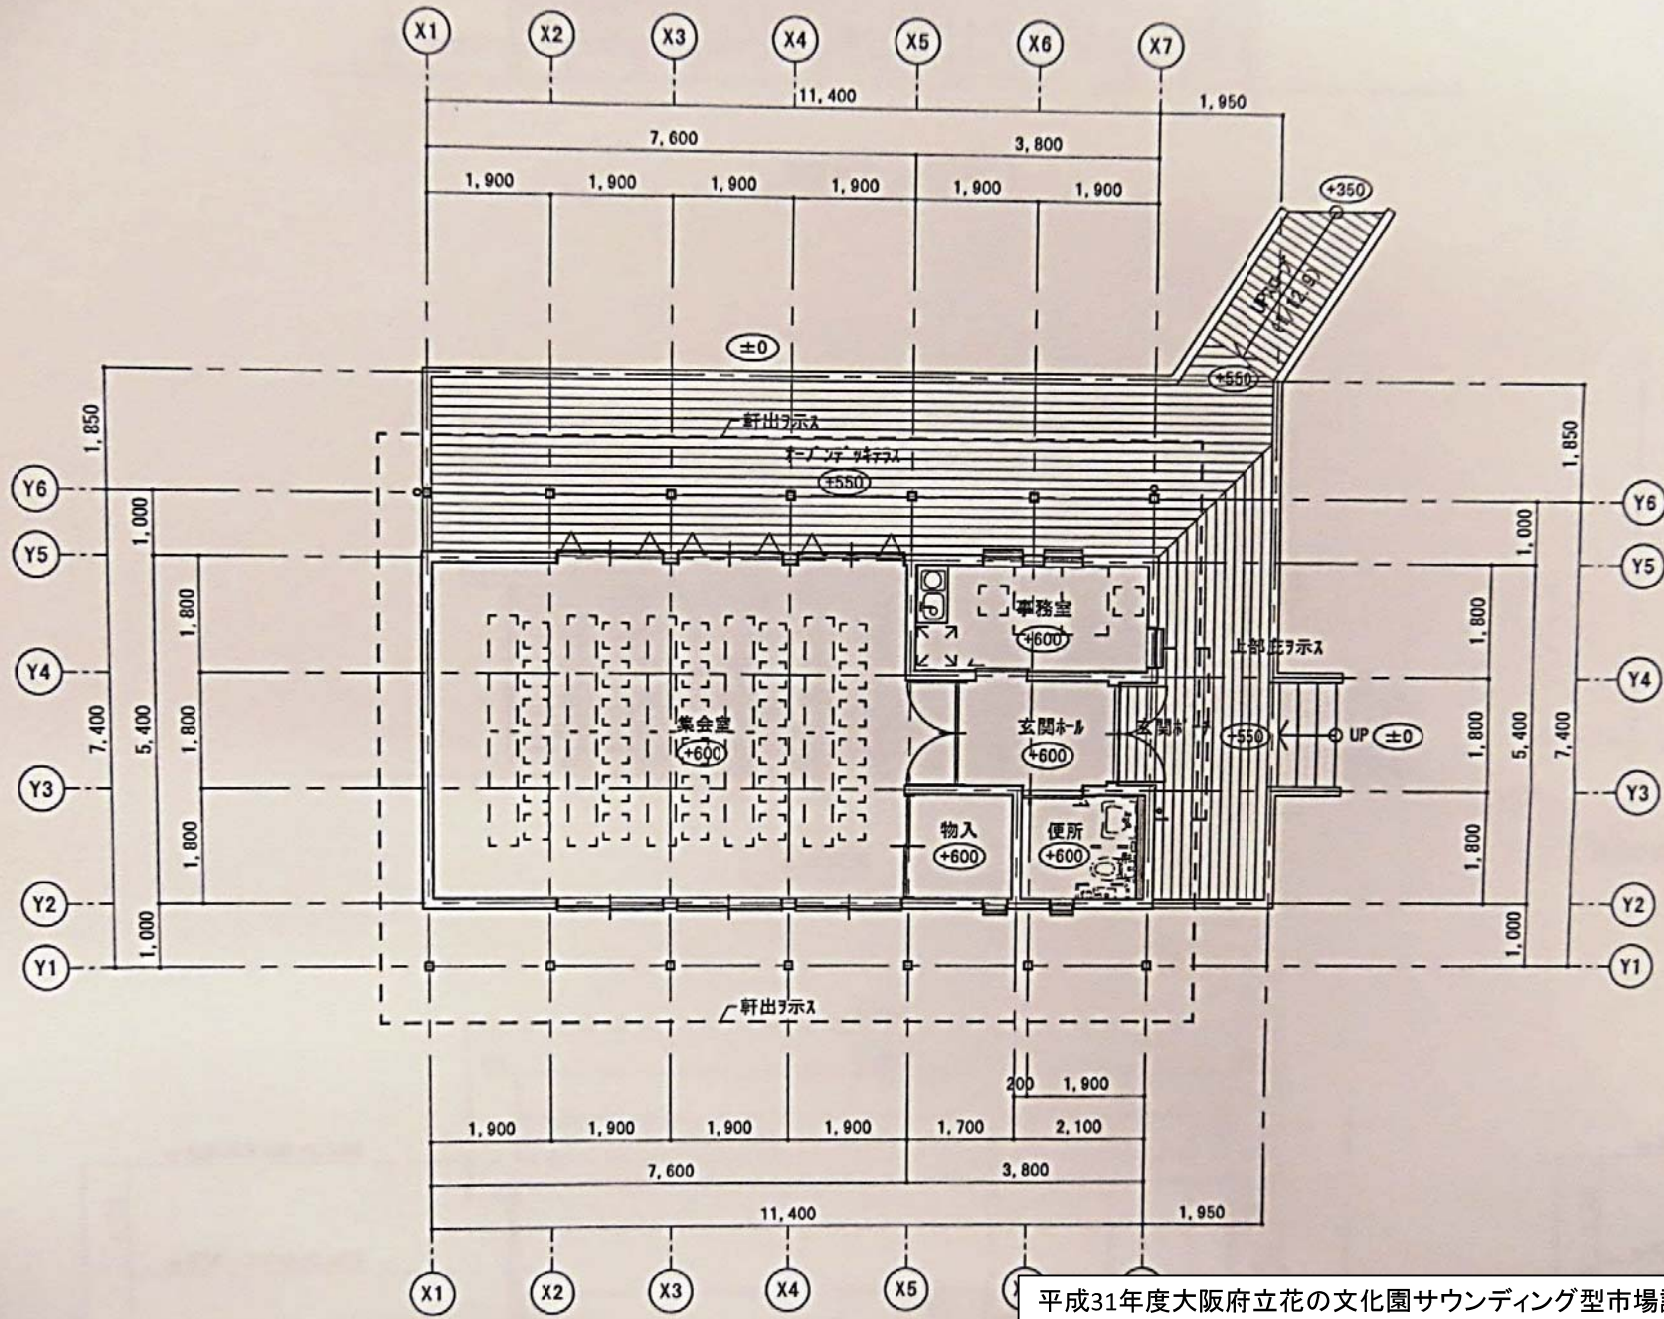

平成31年度大阪府立花の文化園サウンディング型市場調査
建物図面(多目的活動拠点施設1階平面図)

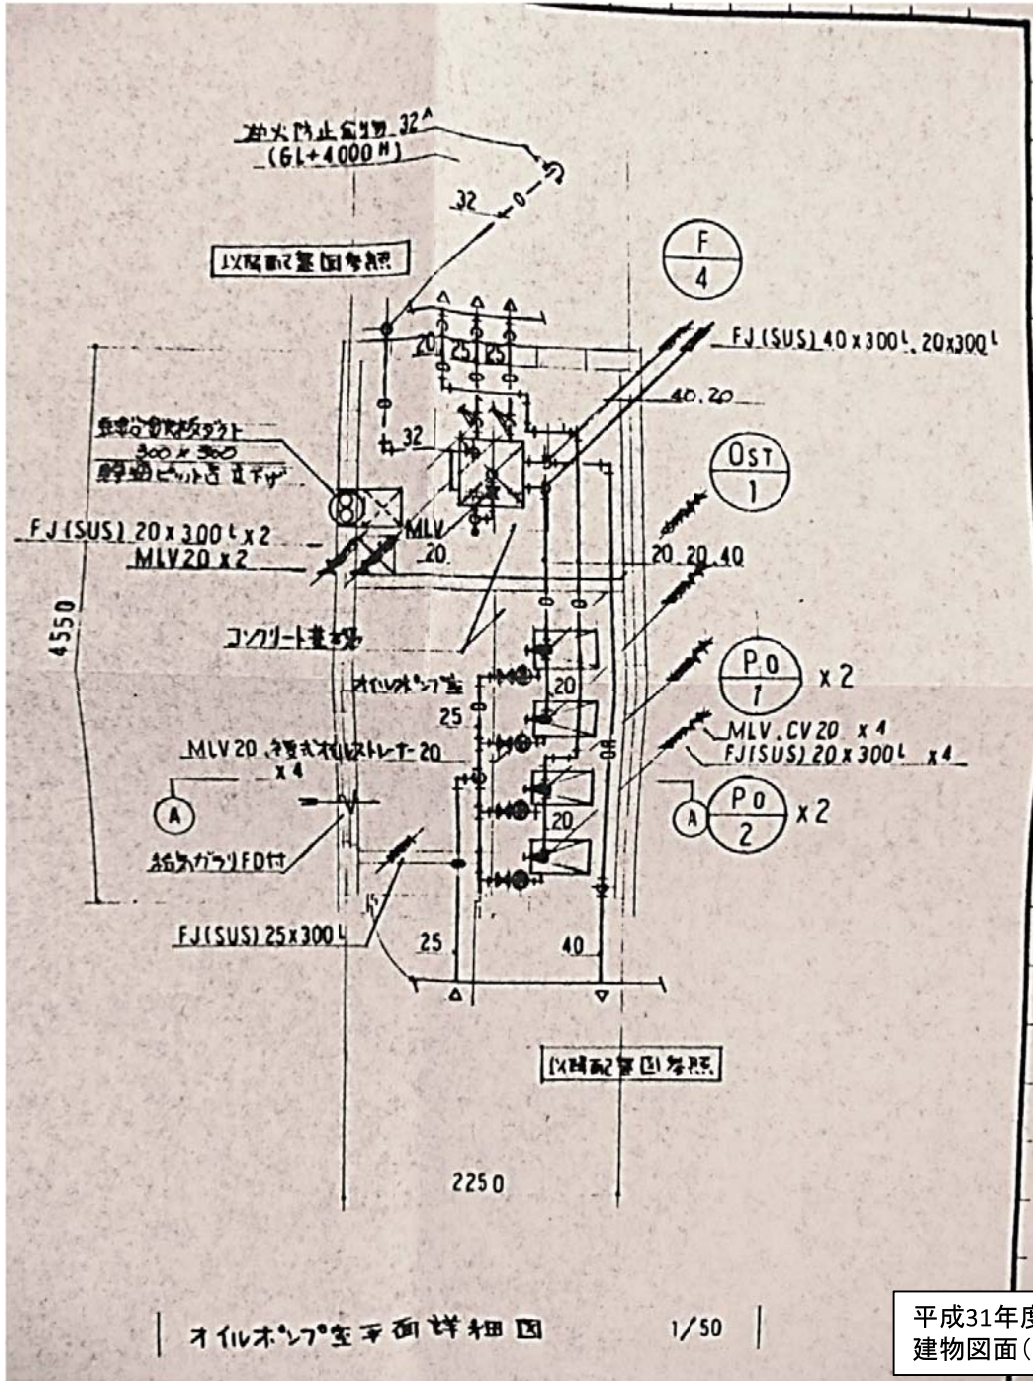

オイルポンプ室平面詳細図

平成31年度大阪府立花の文化園サウンディング型市場調査
建物図面(オイルポンプ室平面図)