



研修棟 立面図

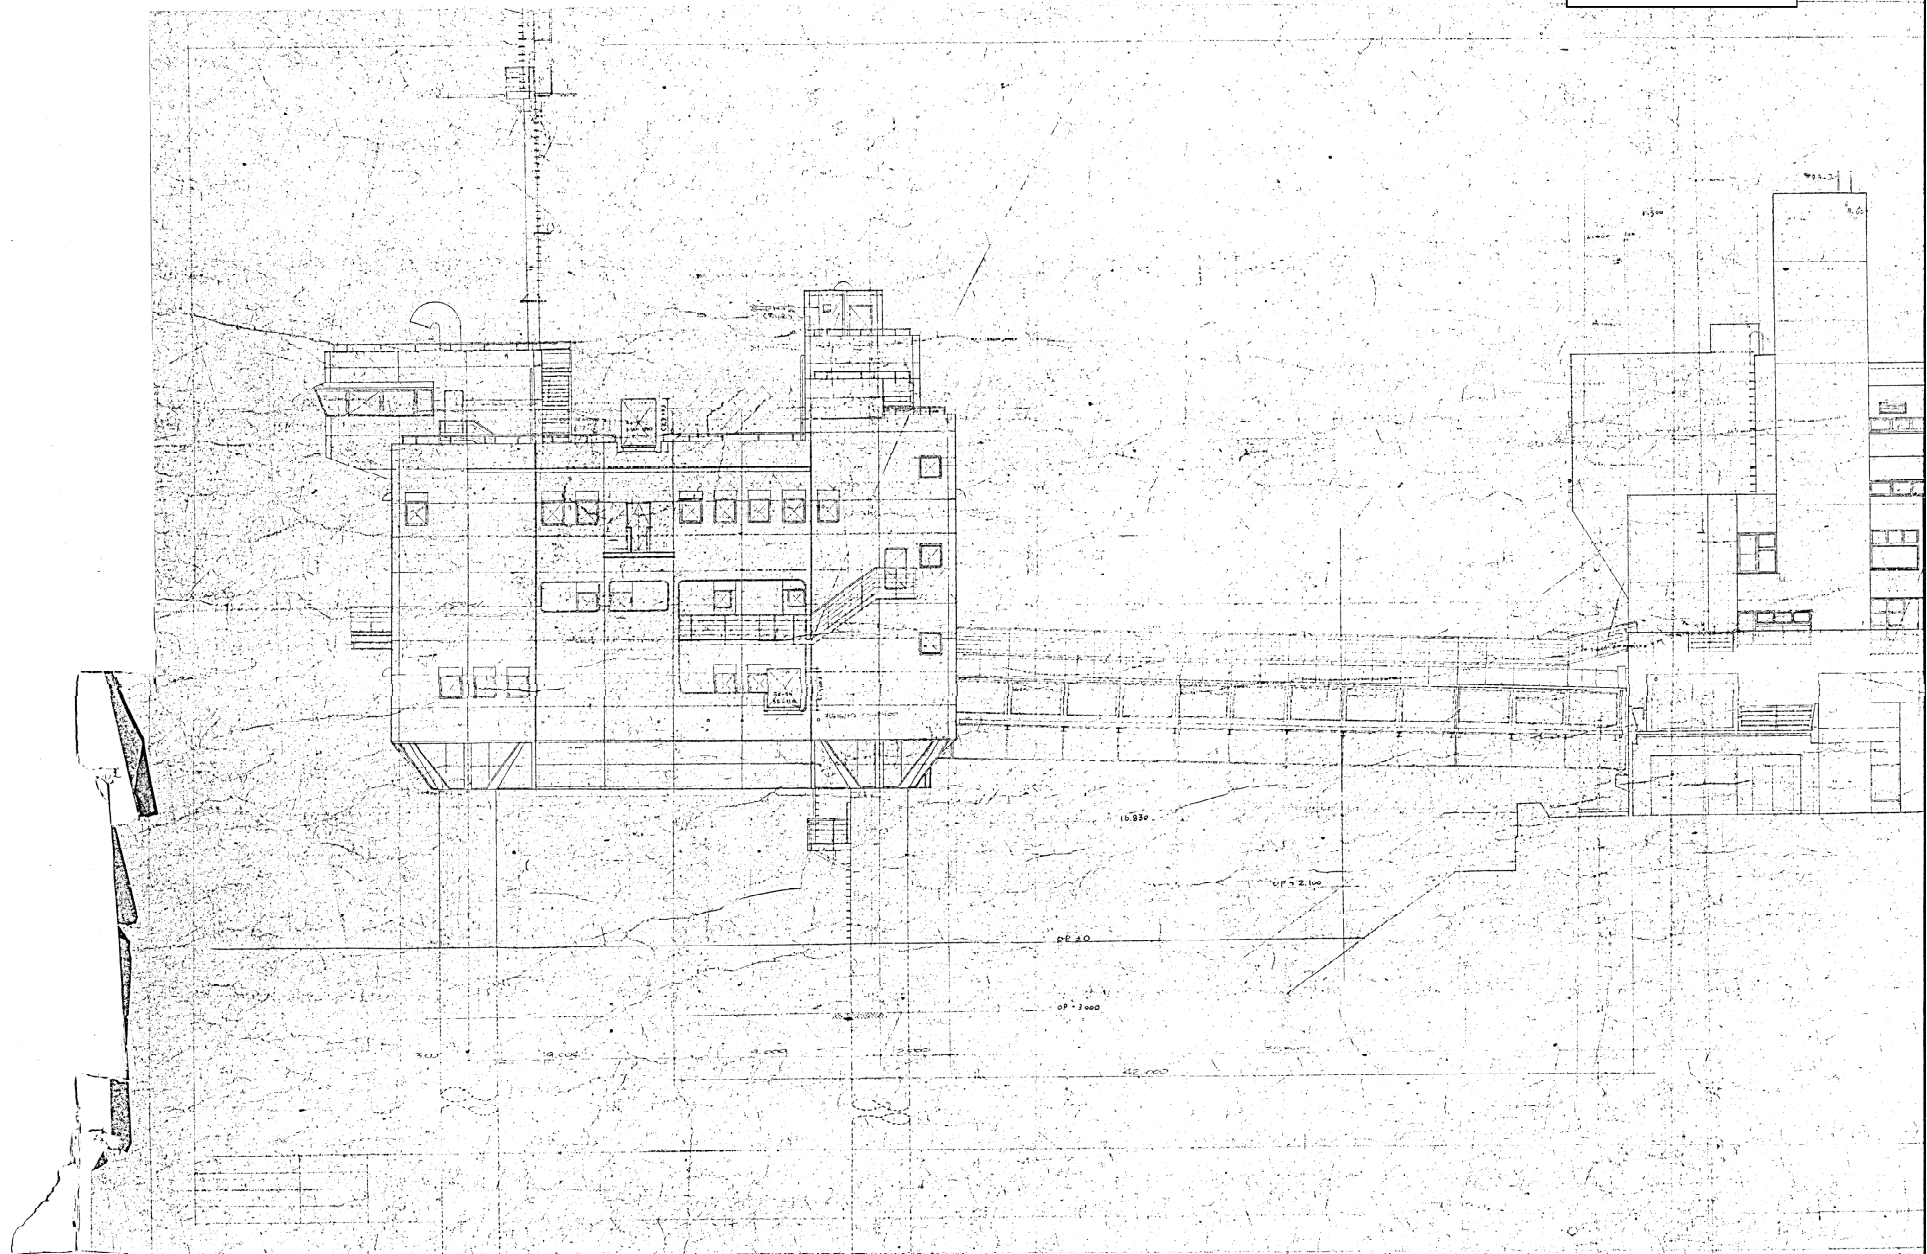

研修棟 立面図

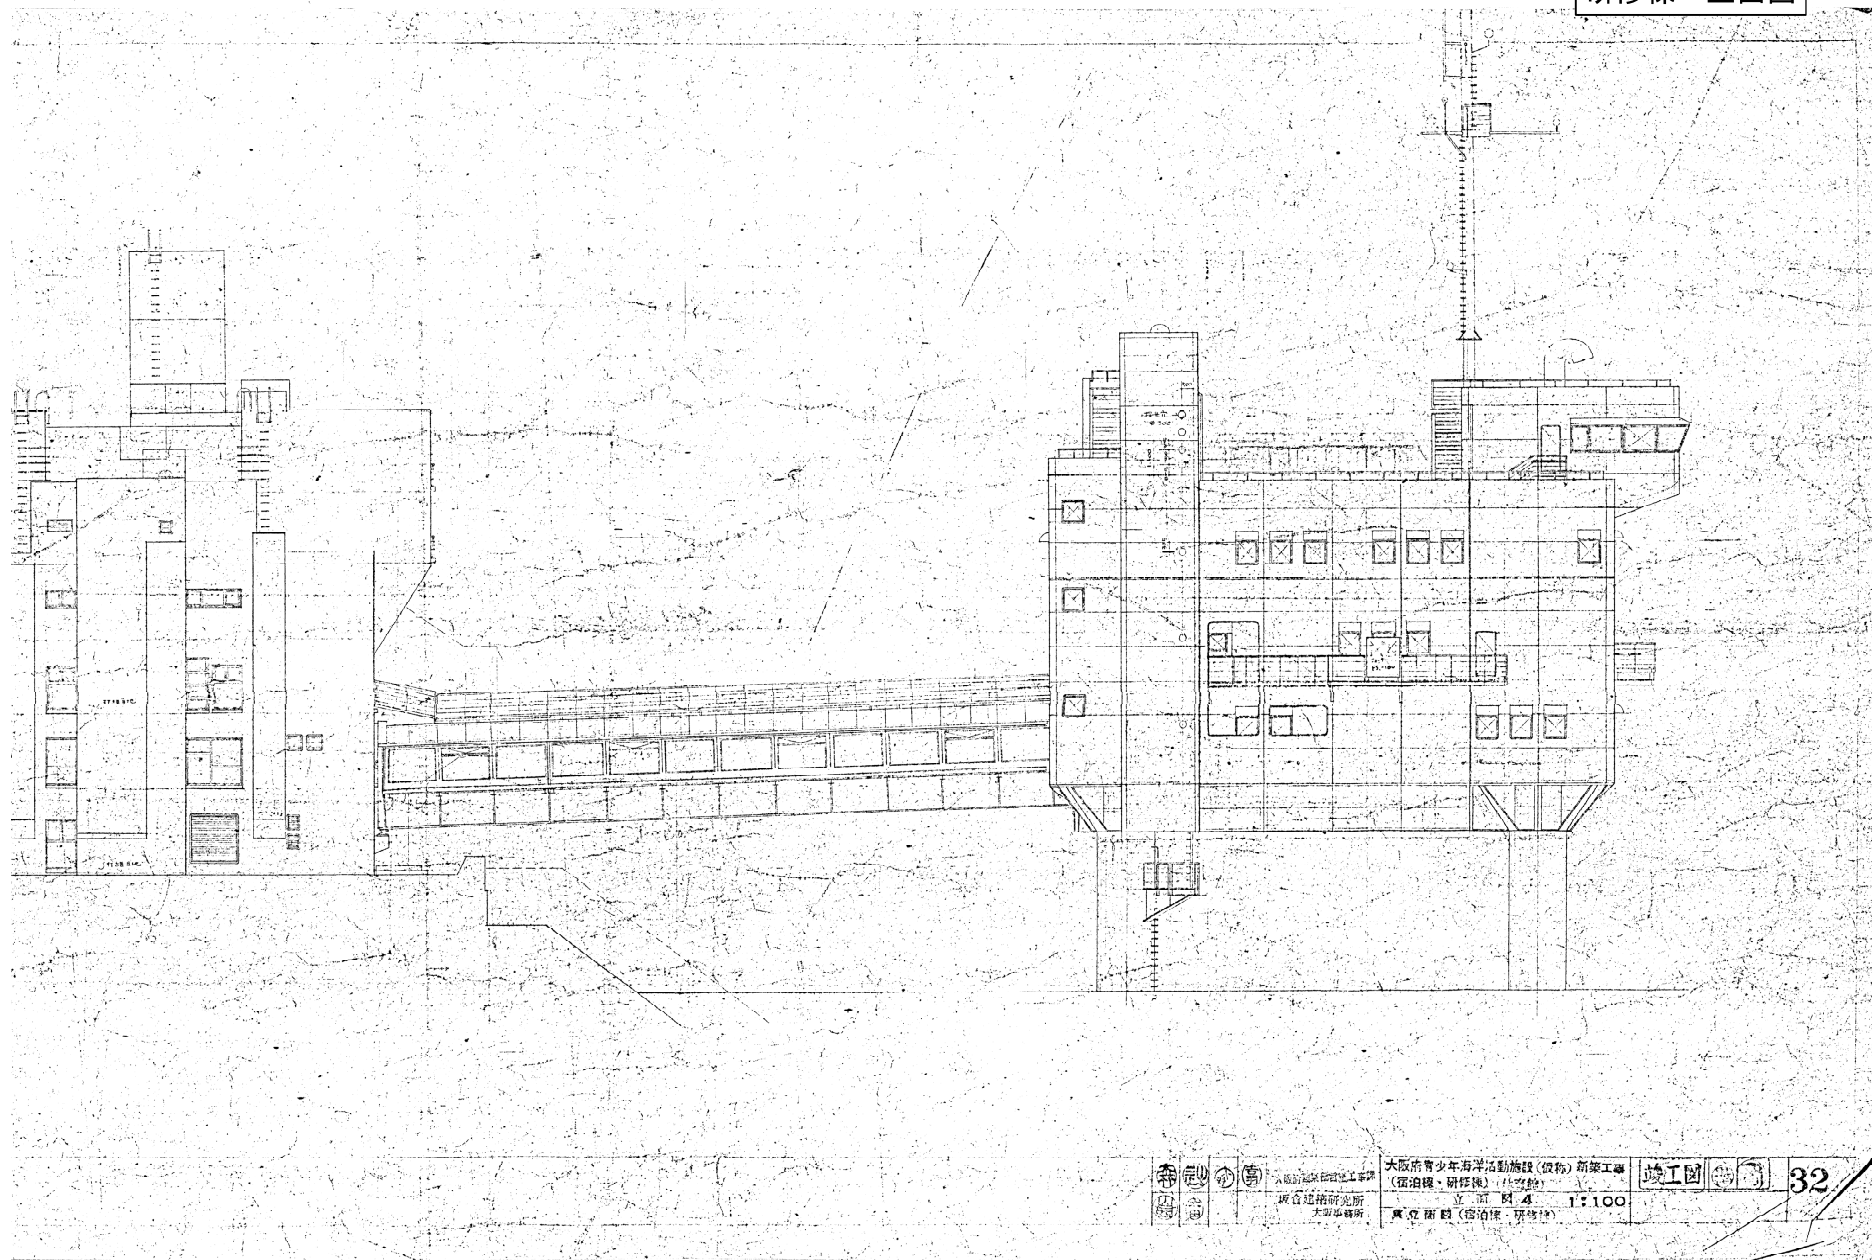

設計	大阪府建築設計士事務所	大阪府青少年海洋活動施設（仮称）新築工事	竣工図	32
監理	廣谷建築研究所	（宿泊棟・研修棟）（1F・2F）	立面図 4	
縮尺	大型車線街	真立面図（宿泊棟・研修棟）	1:100	

