
 


0 1 . 二色の浜公園 開設区域図


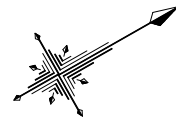


S=1:3000





凡例



記号	名称
	都市計画決定区域
	事業認可区域（無し）
	開設区域

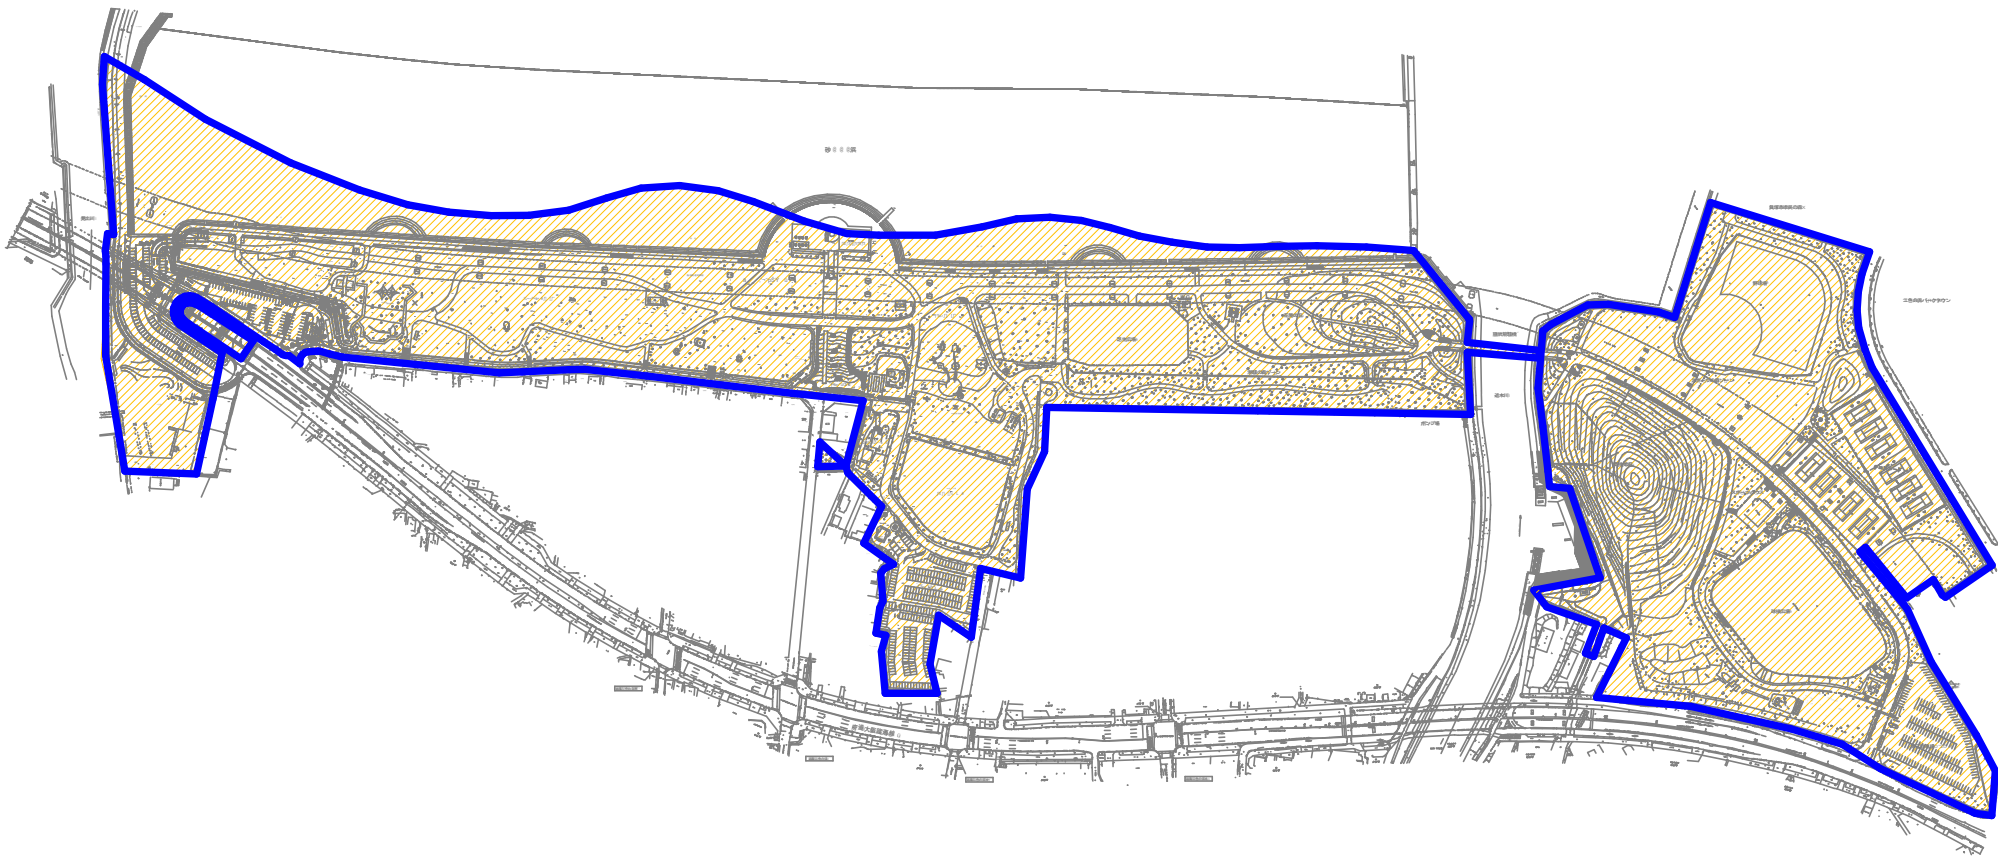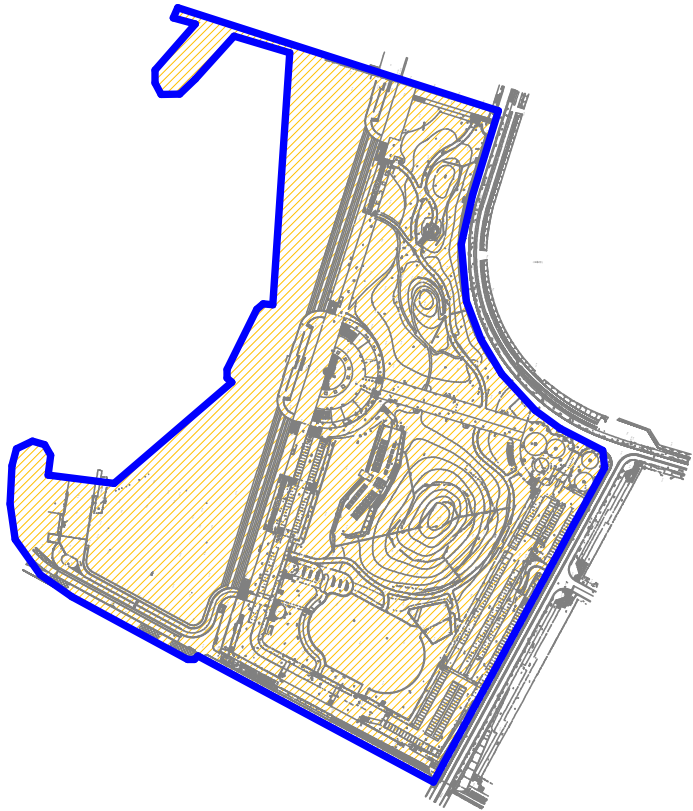


0 2 建築物配置図

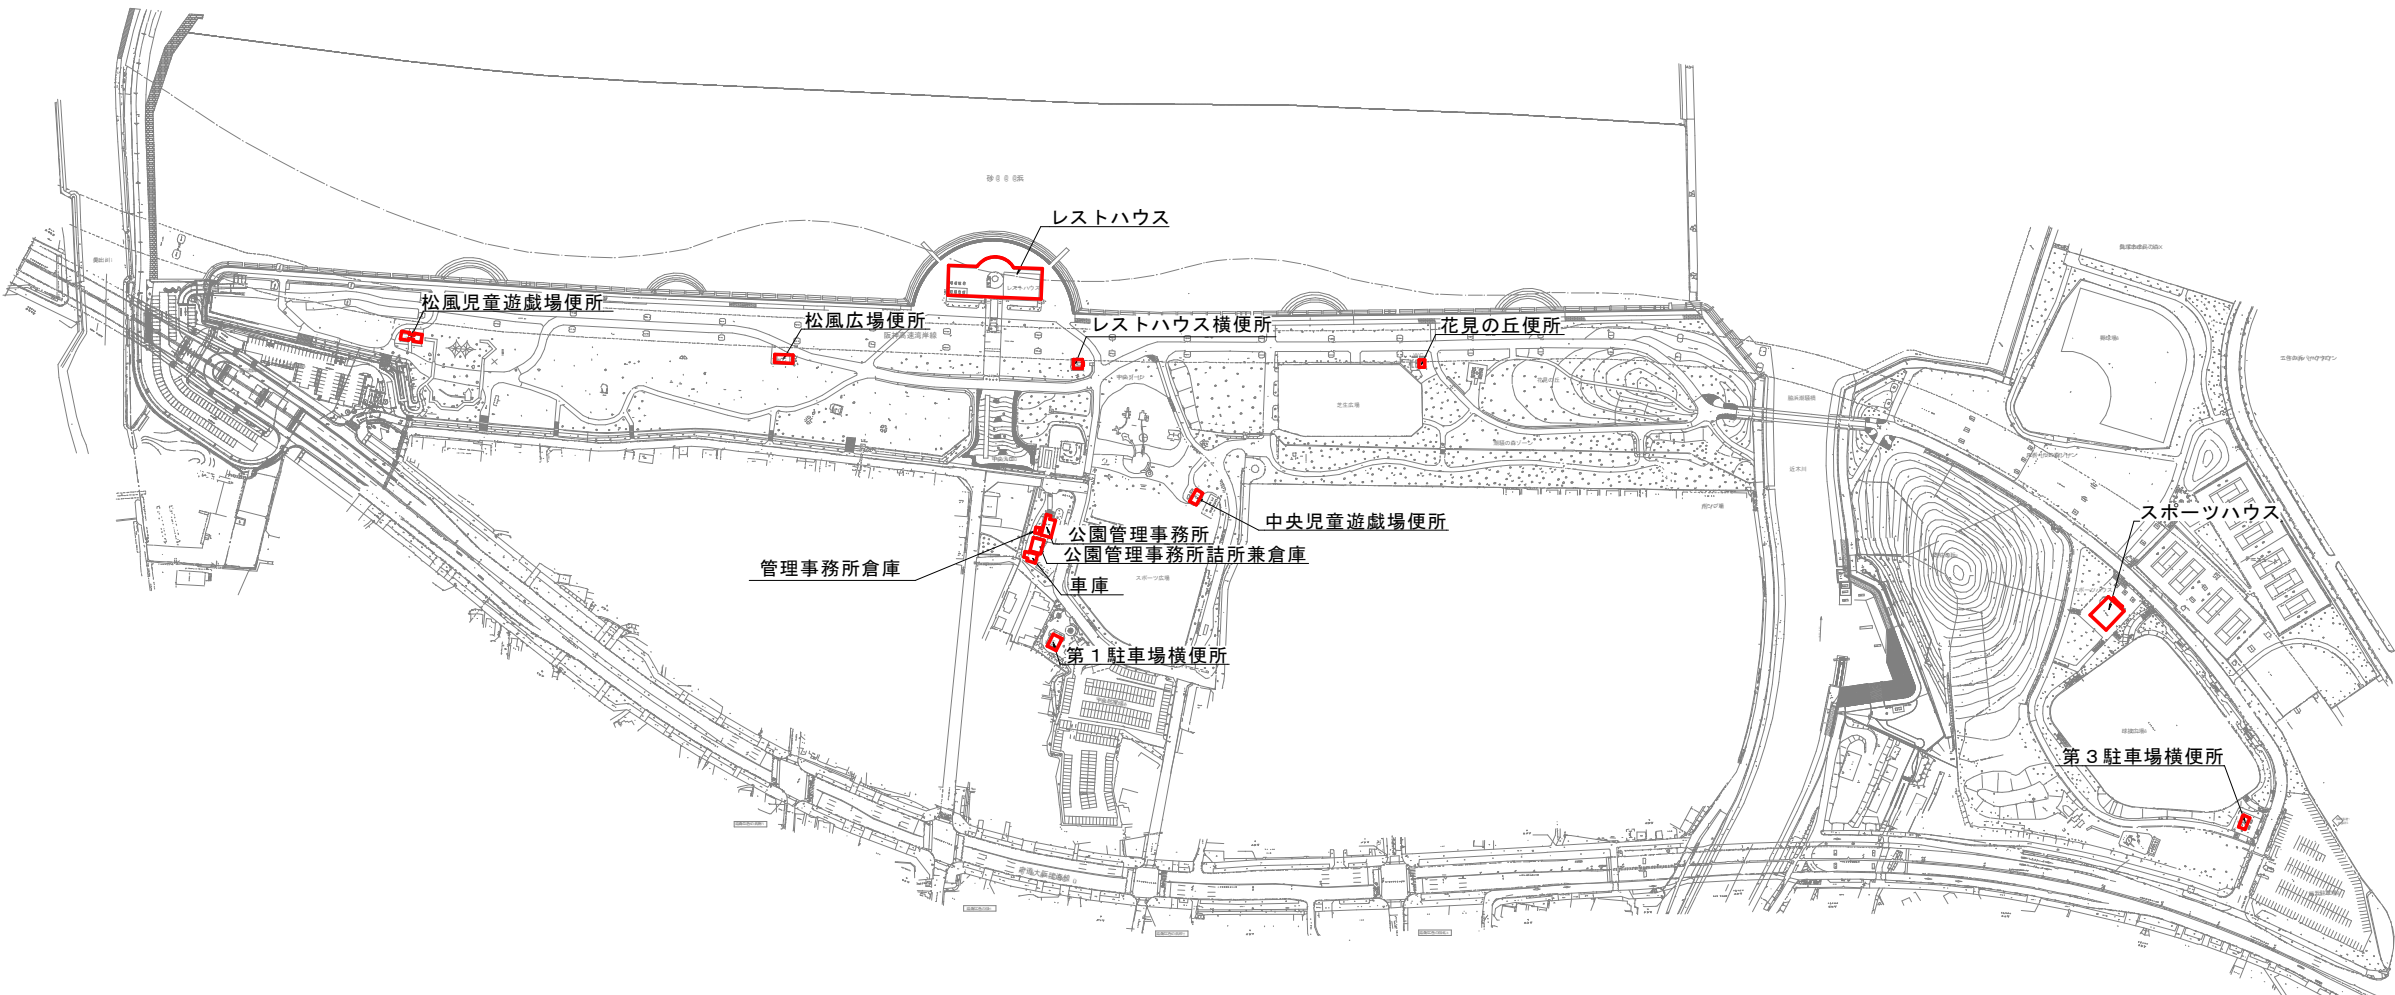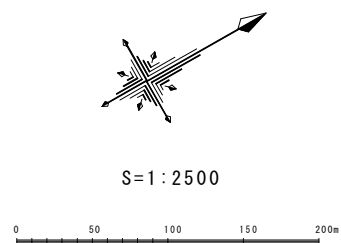


03. 遊戯施設平面図

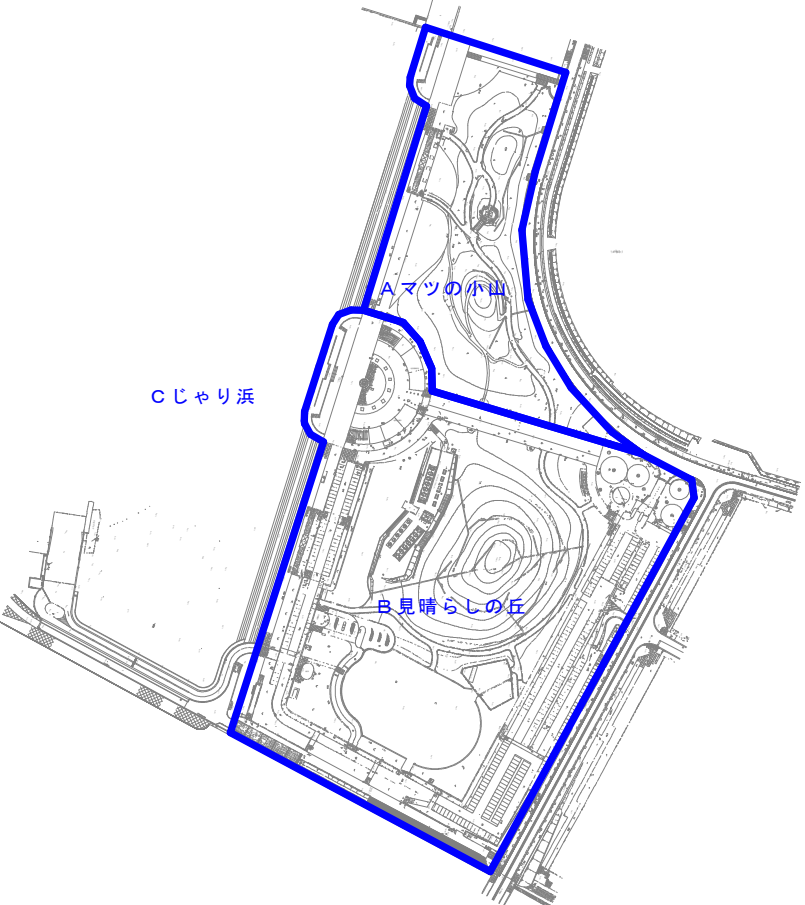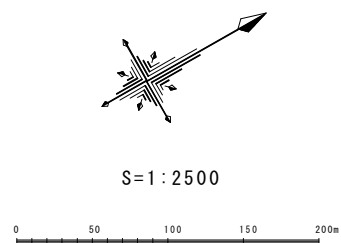


04.花壇管理図

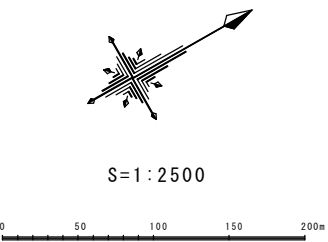


- 一年草
- 一年草、宿根草
- 宿根草

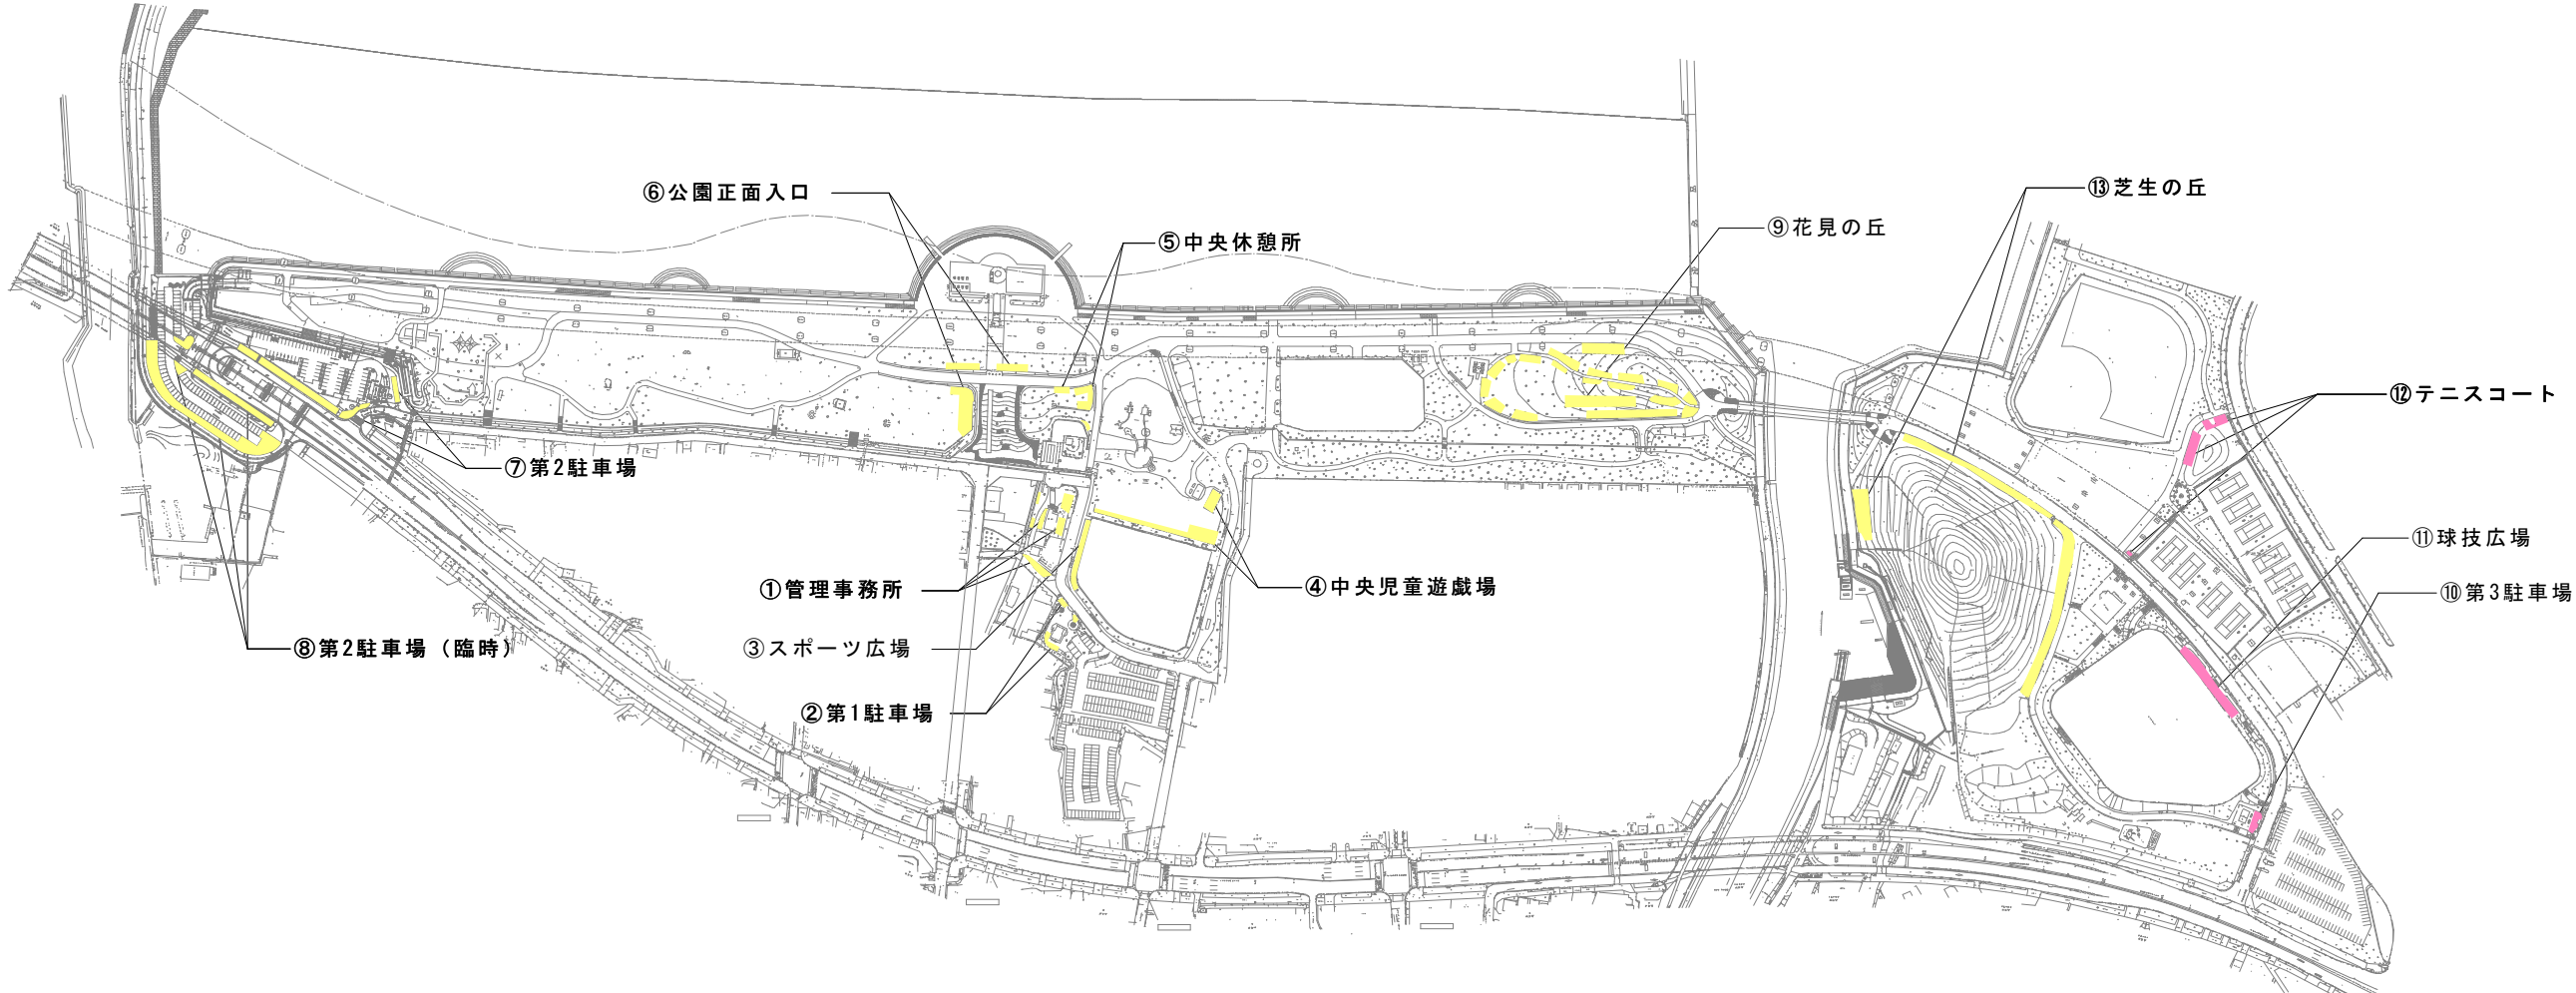


05. 清掃区域図

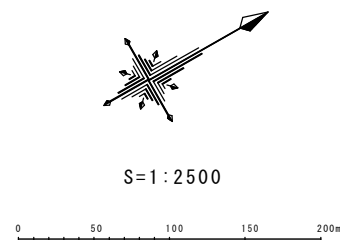


	園内清掃A	4回/週
	園内清掃B	2回/週
	園内清掃C	1回/週
	園内清掃D	1回/2週
	園内清掃E	1回/月
	園内清掃F	1回/年

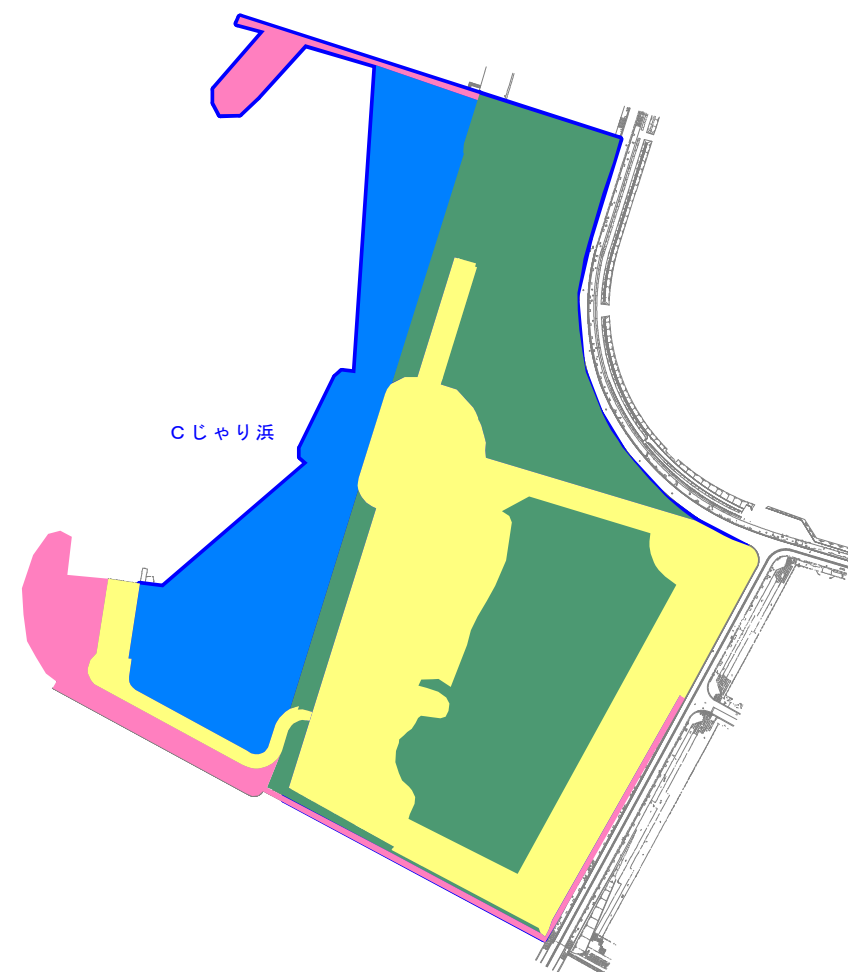

06. 除草区域図

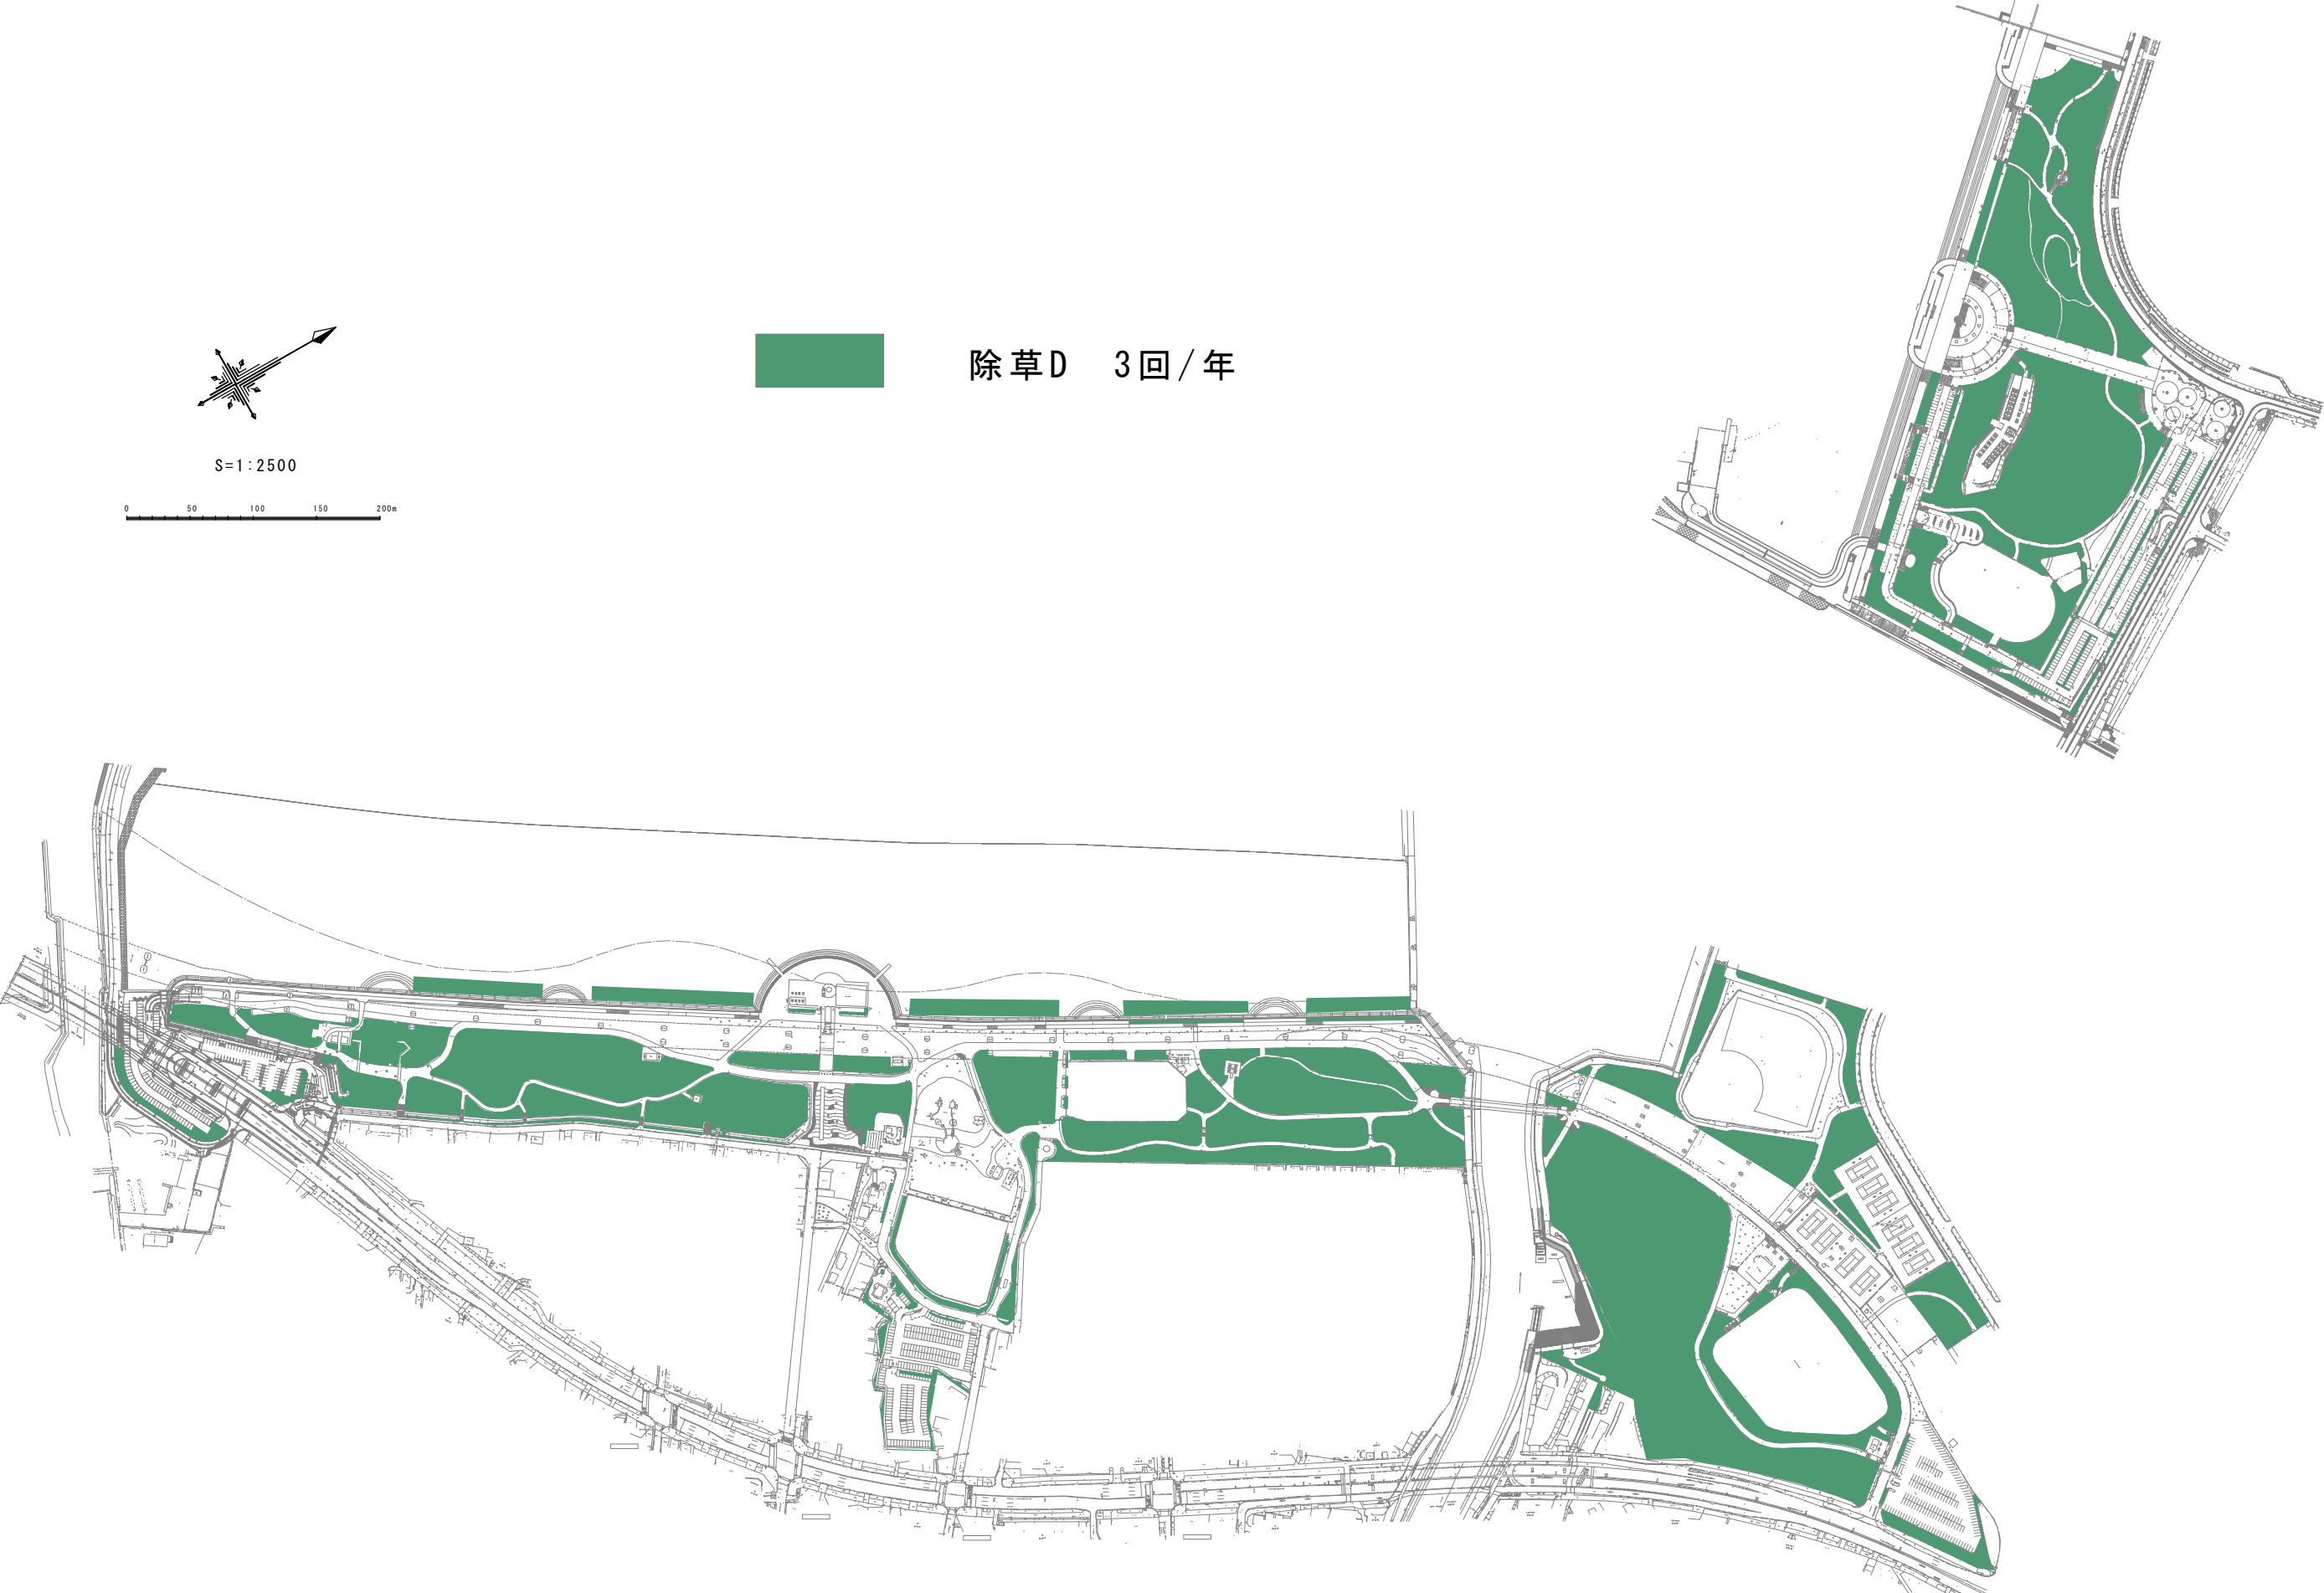

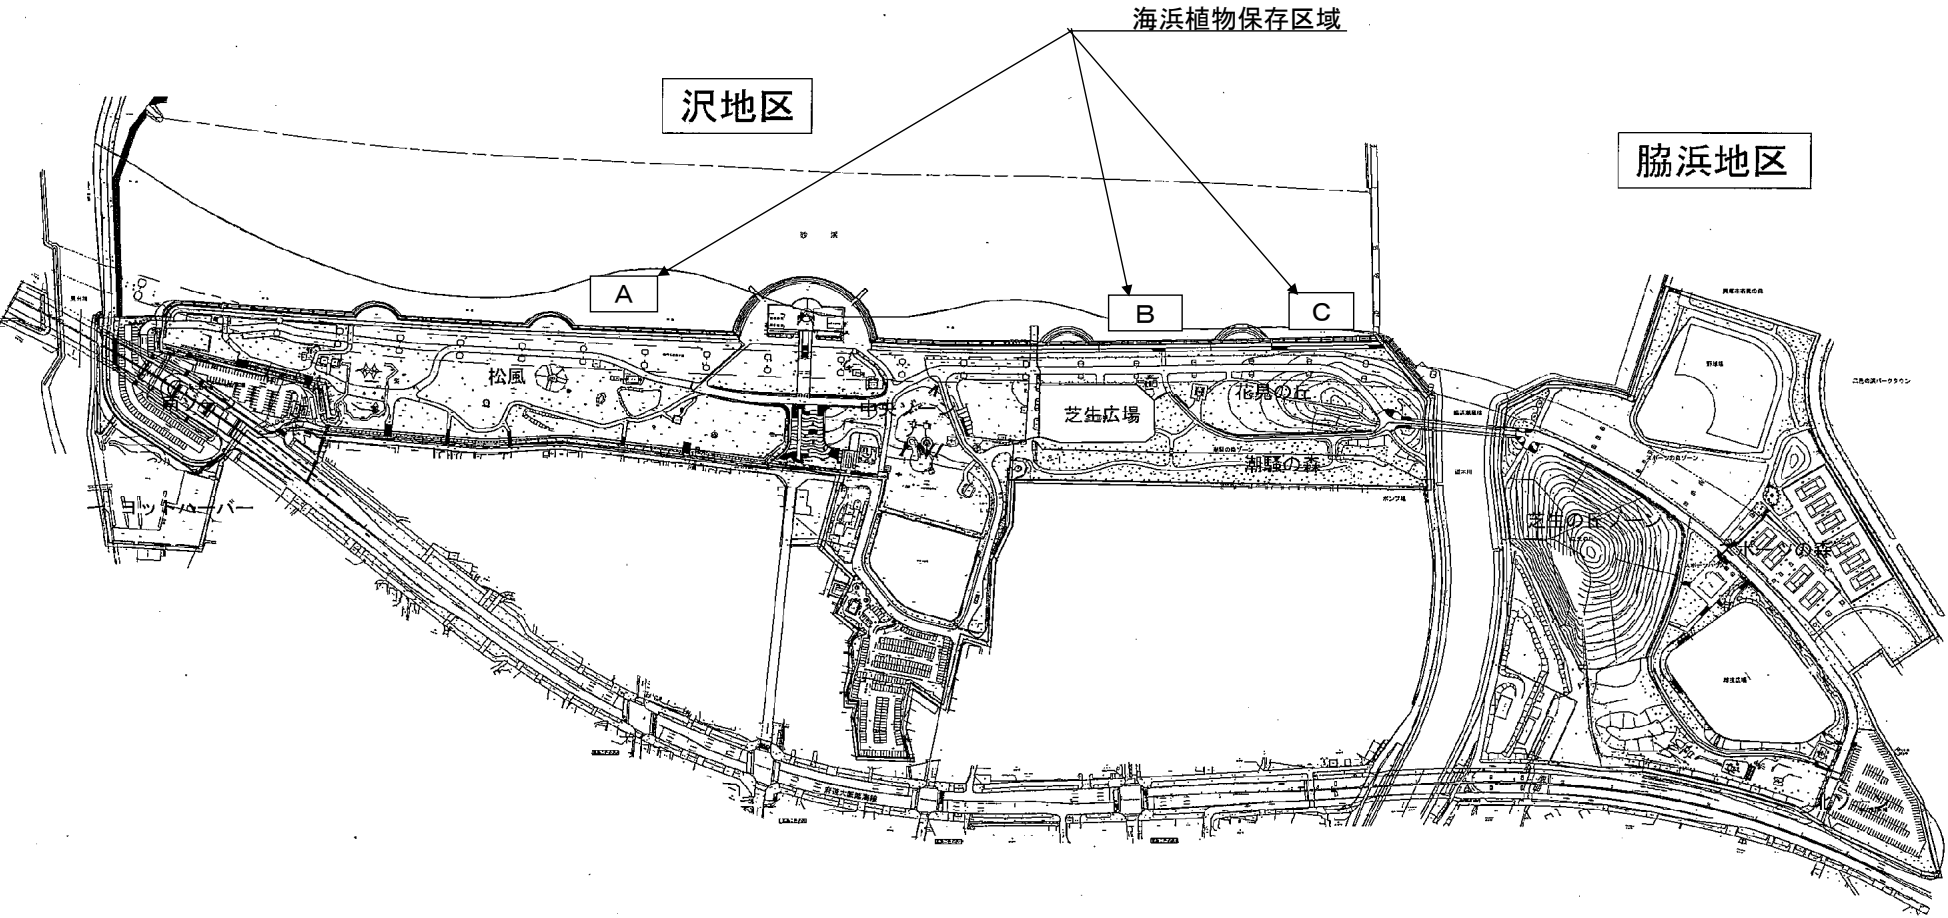

二色の浜公園 海浜植物位置図
海浜植物ボランティア
貝塚市自然遊学館
TEL 072-431-8457

海浜植物保存区域詳細				
区域名	番号	H	W	A(m)
海浜植物 A区域	①	4.50	18.00	81.00
	②	4.50	6.00	27.00
	③	4.50	6.00	27.00
	計			135.00
海浜植物 B区域	①	4.50	4.50	20.25
	②	6.00	6.00	36.00
	③	3.00	4.50	13.50
	④	6.00	6.00	36.00
	⑤	3.00	5.00	15.00
	⑥	6.00	6.00	36.00
	⑦	4.50	4.50	20.25
	計			177.00
海浜植物 C区域	①	4.50	4.50	20.25
	②	6.00	6.00	36.00
	③	4.00	5.50	22.00
	④	6.00	6.00	36.00
	計			114.25
合計				426.25




備考

番号：南から北へ付番している。


H ：陸から海方向

W ：南北方向

08.電気施設平面図

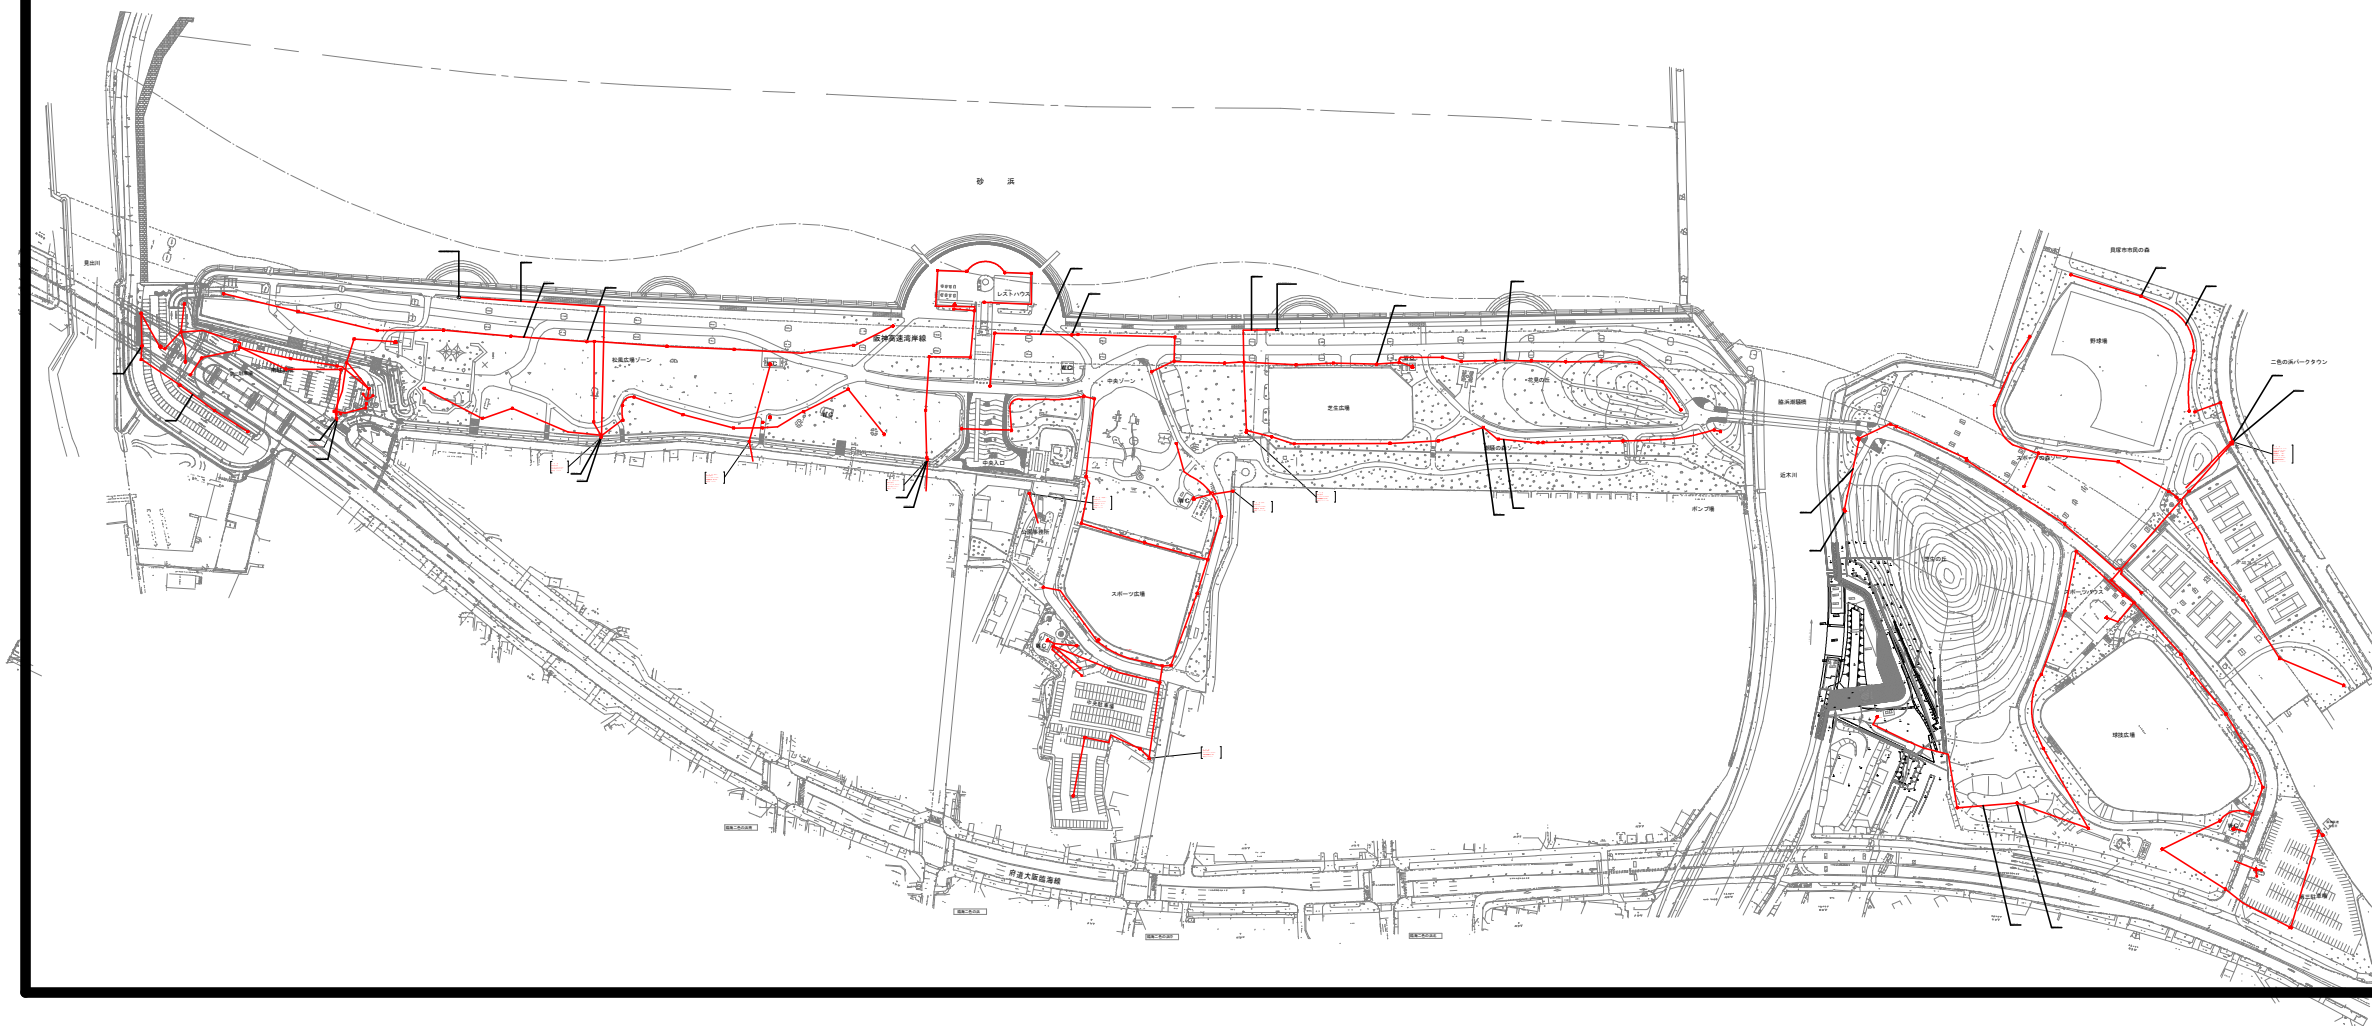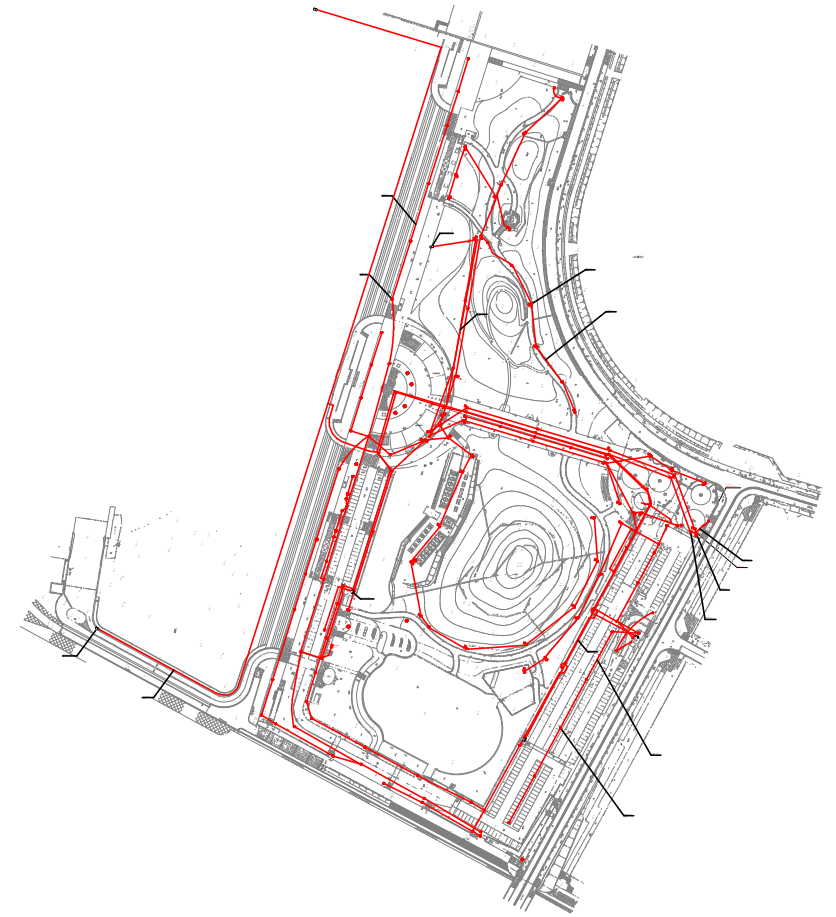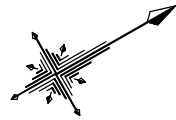


09. 上水設備平面図

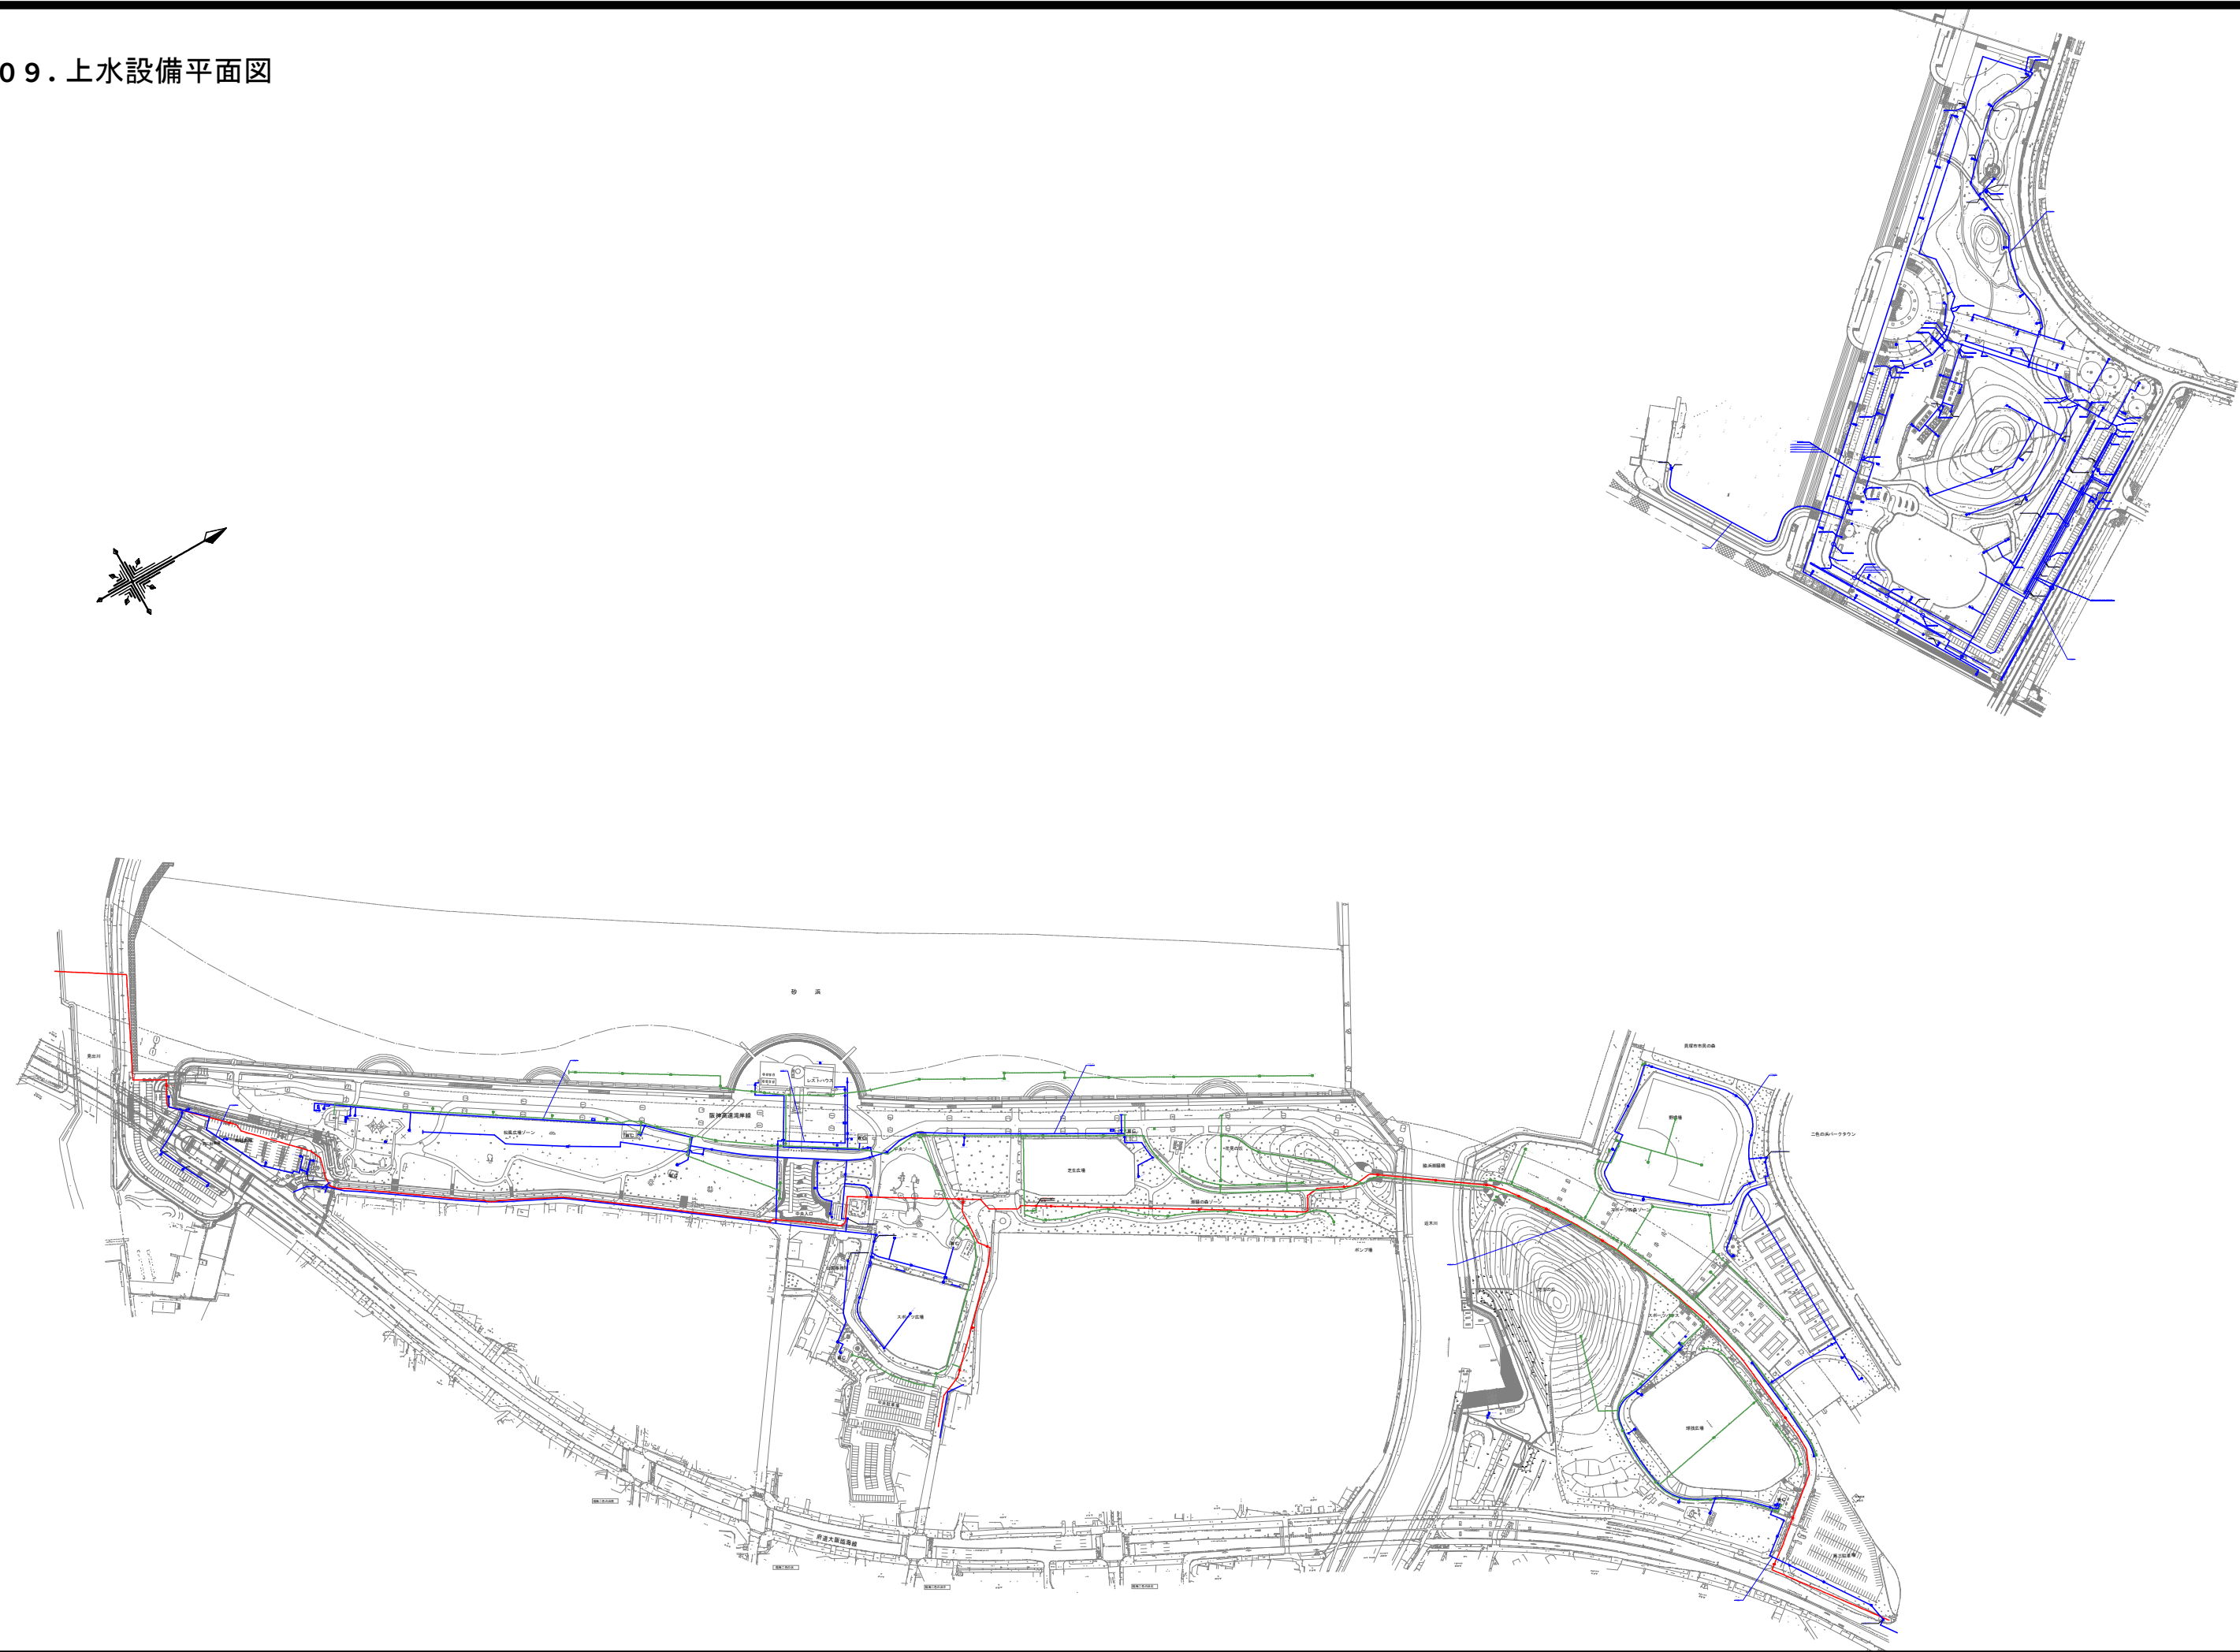


10. 下水設備平面図（雨水）




10. 下水設備平面図（汚水）

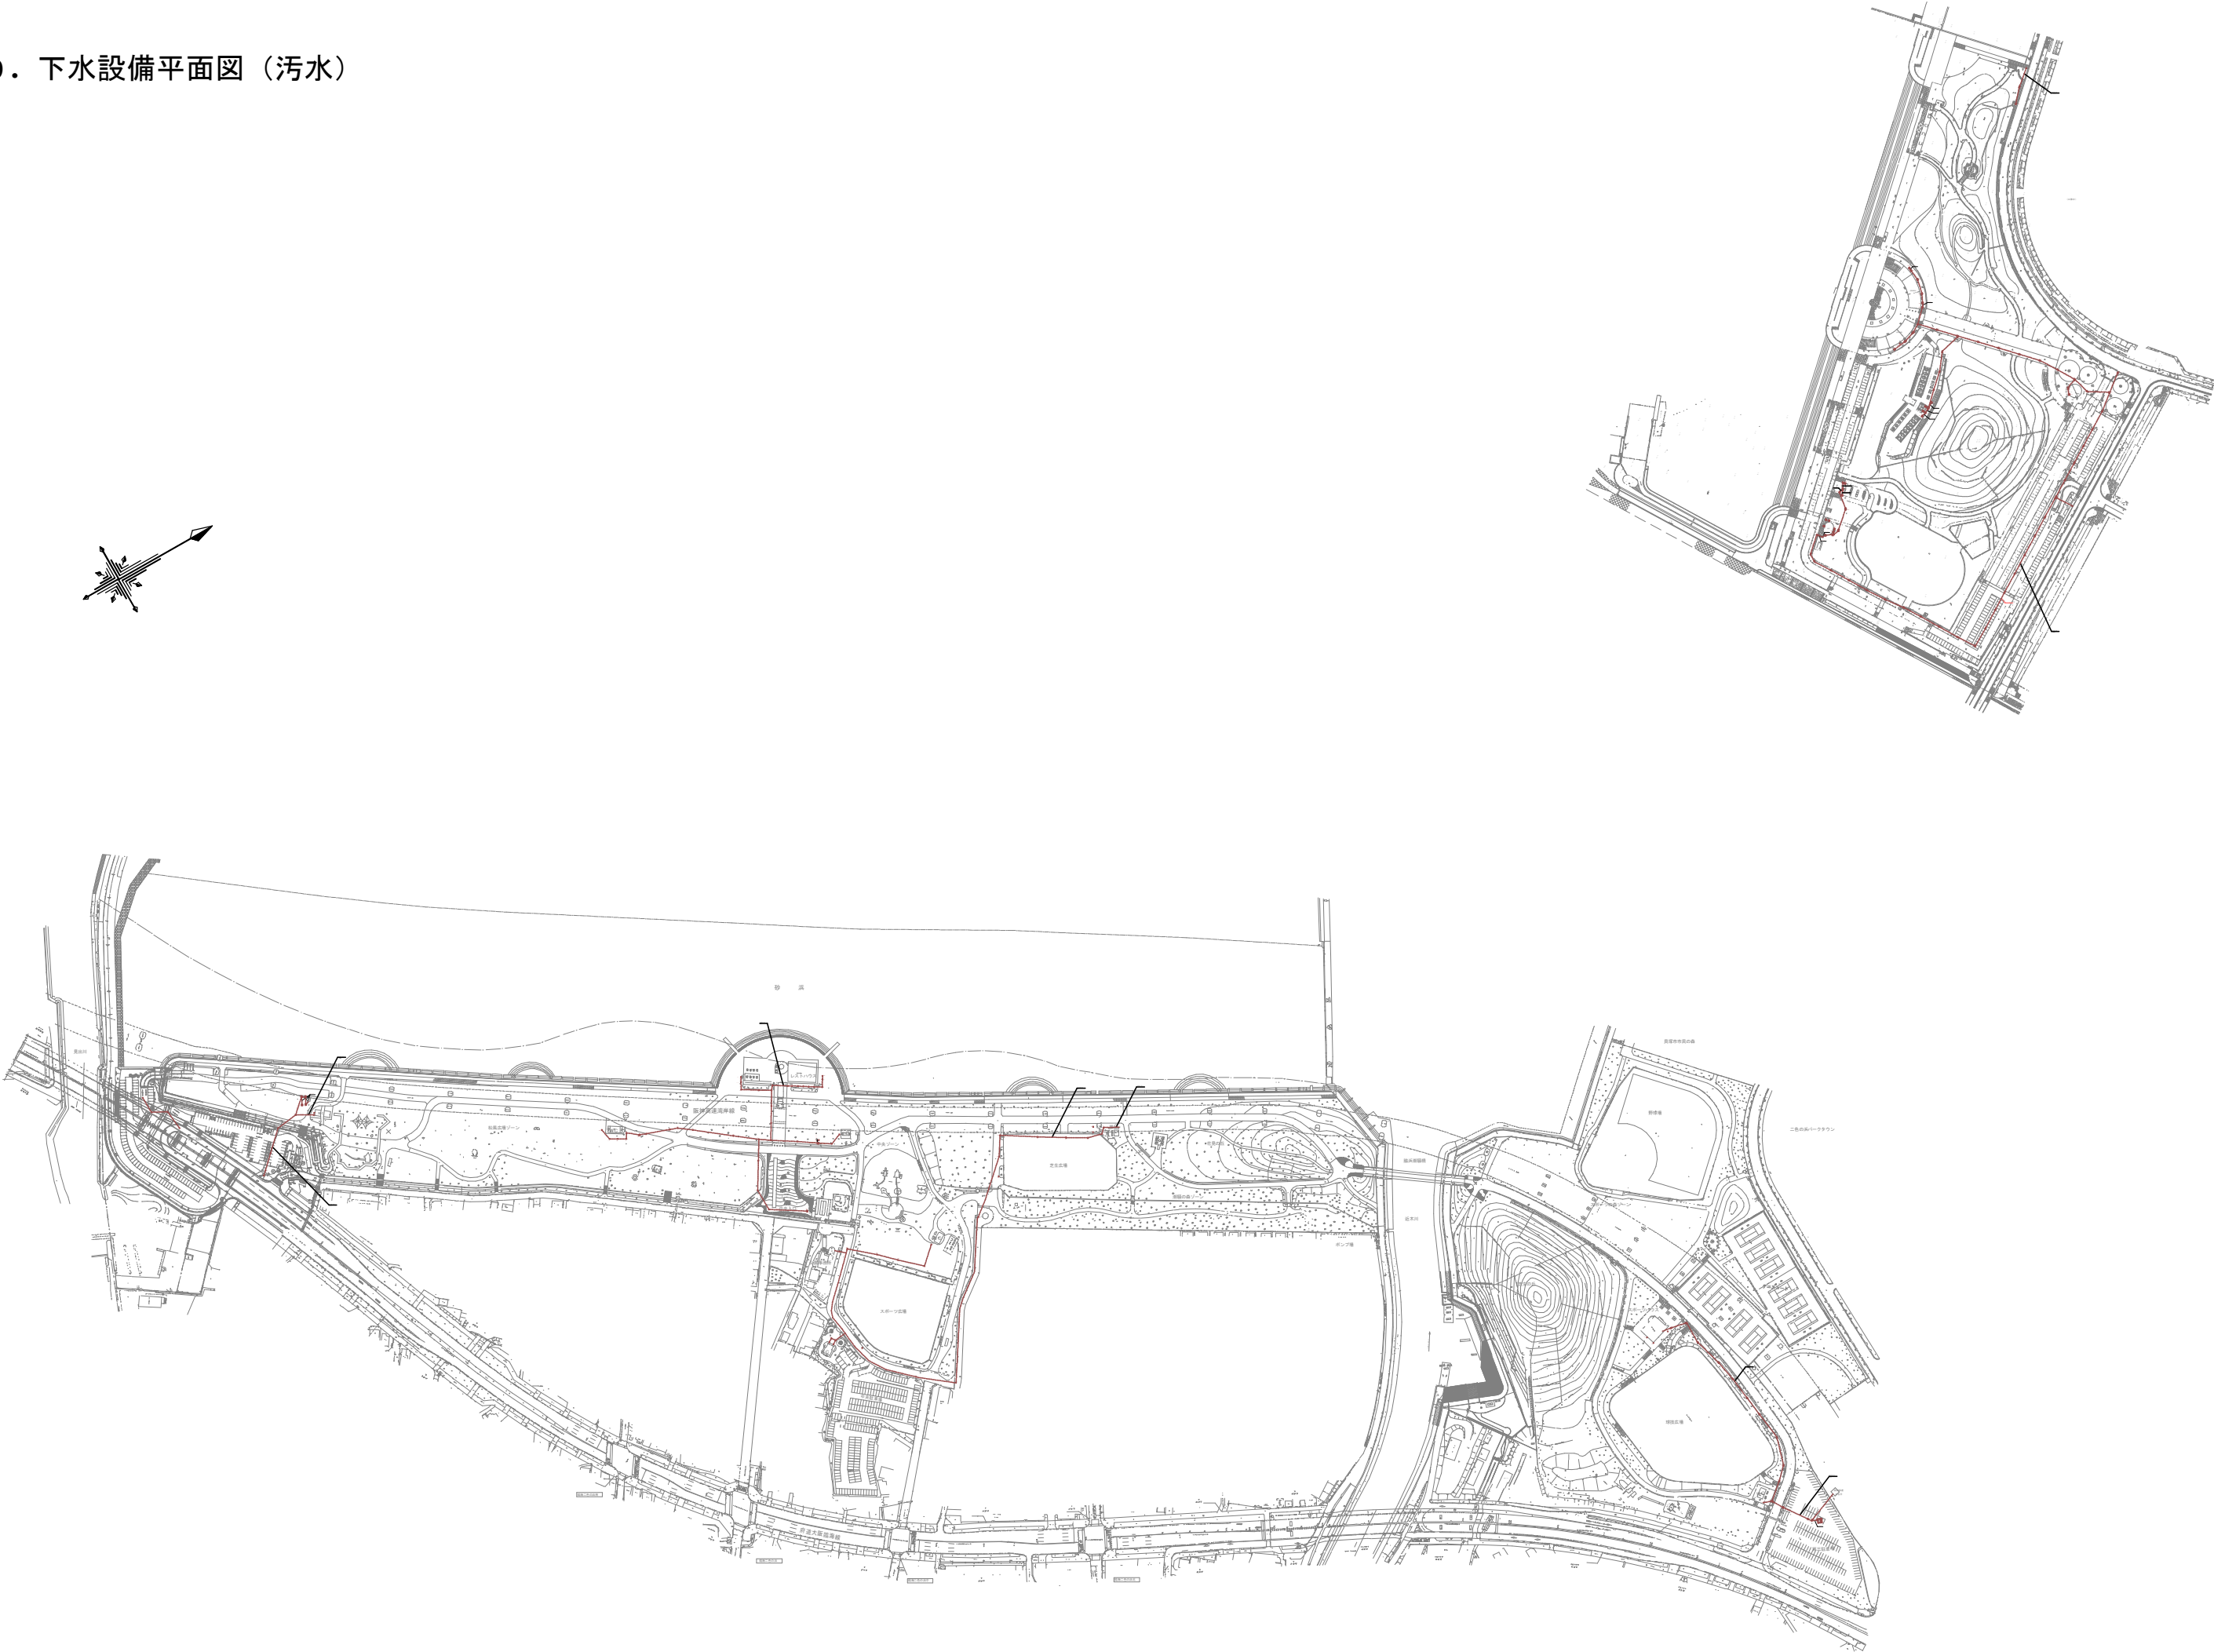


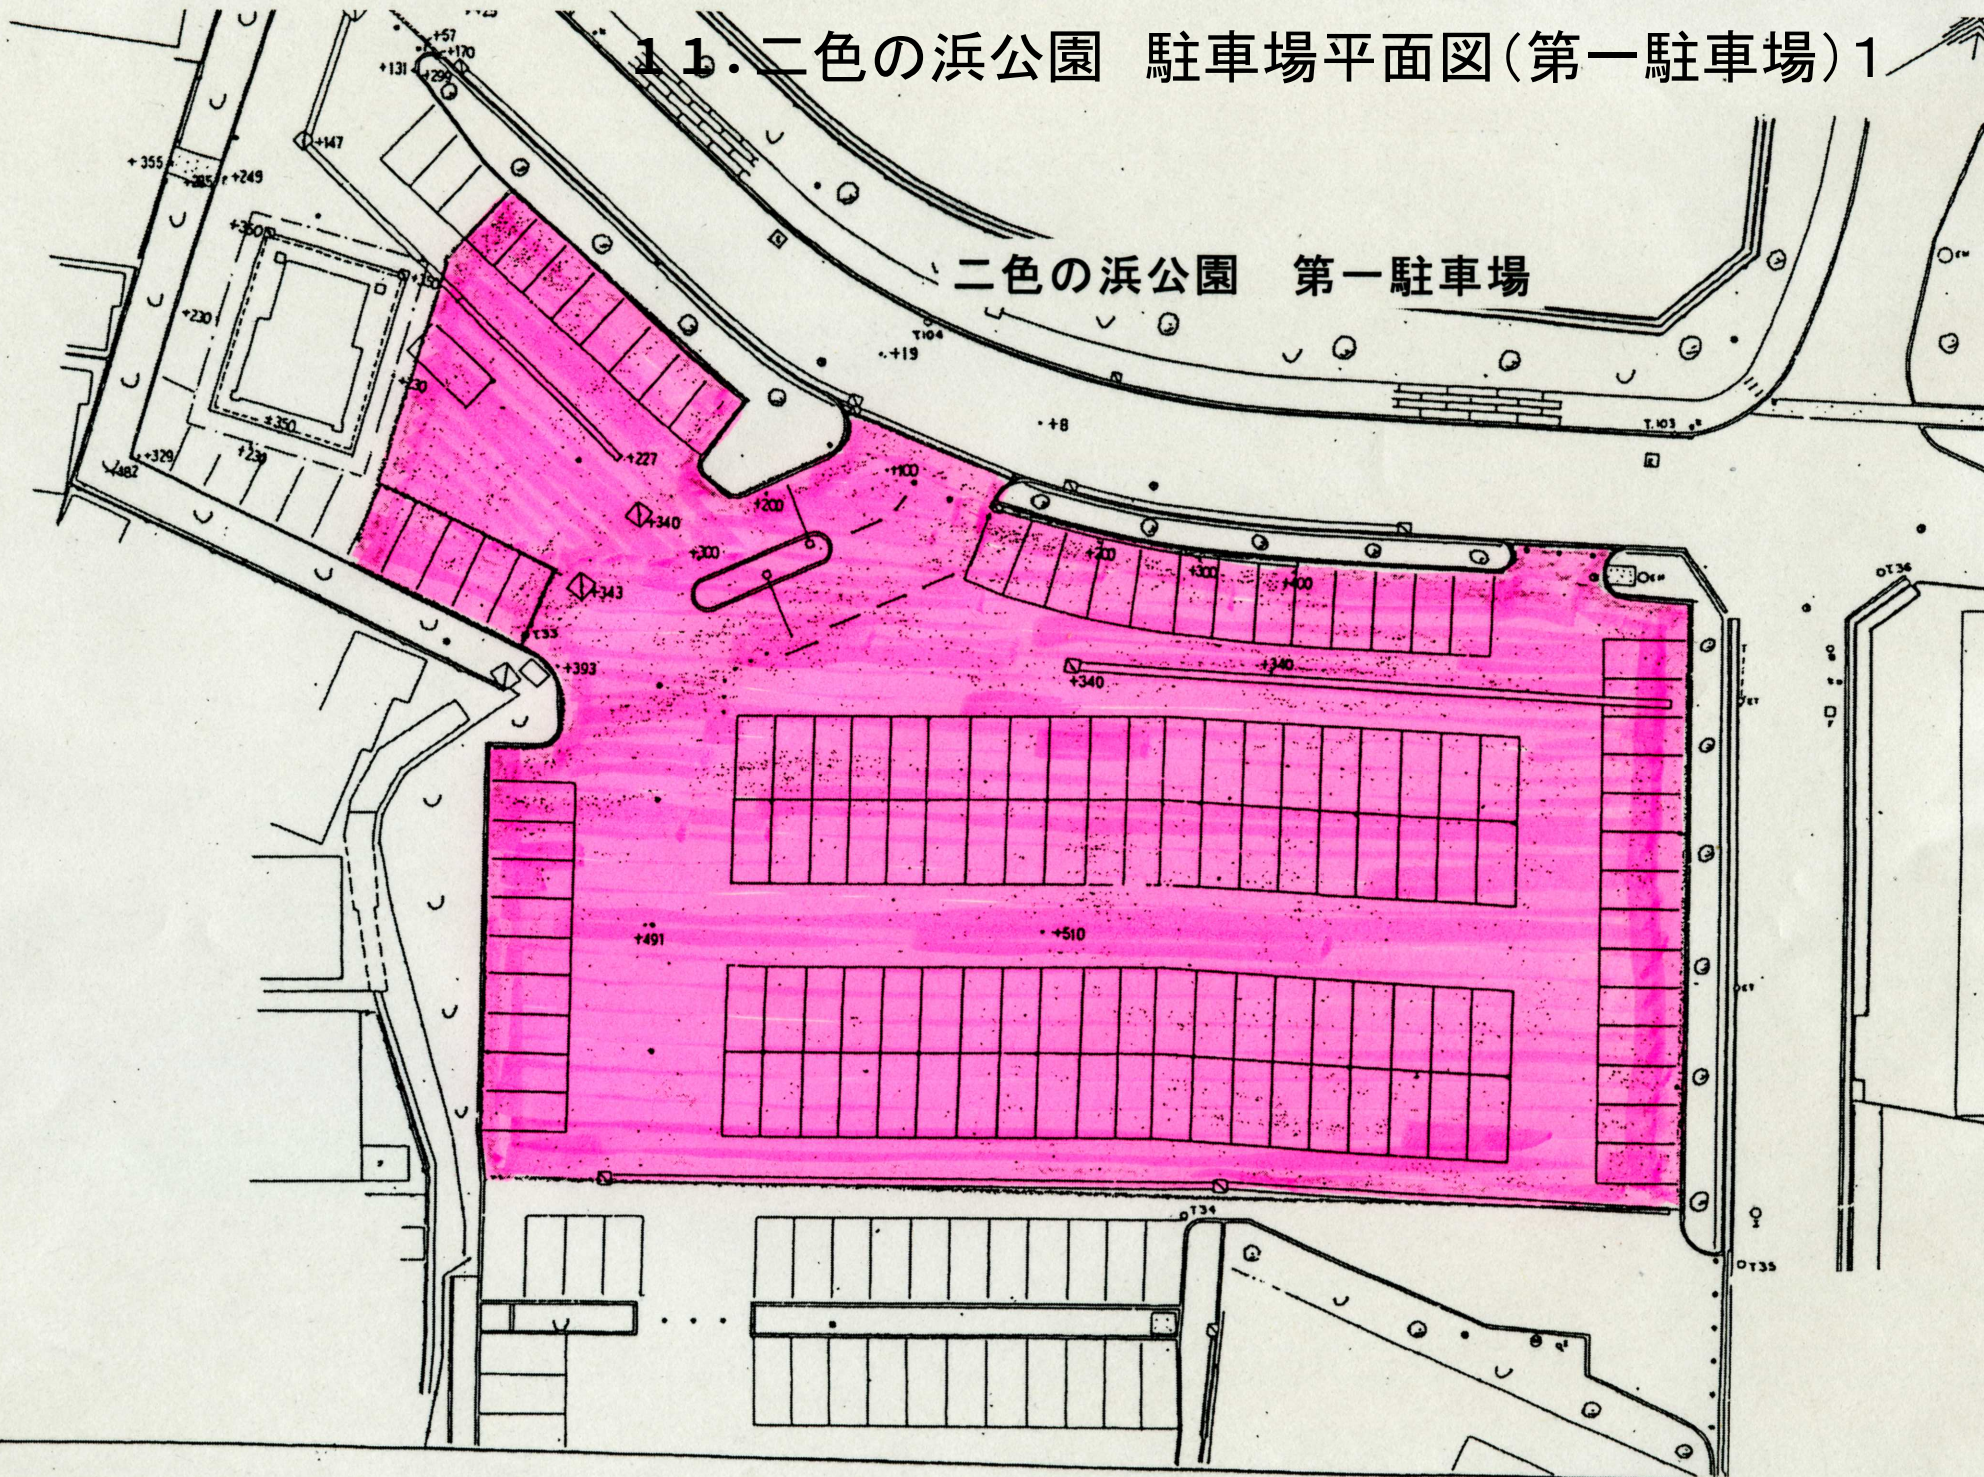

11. 二色の浜公園 駐車場平面図(第二駐車場)2

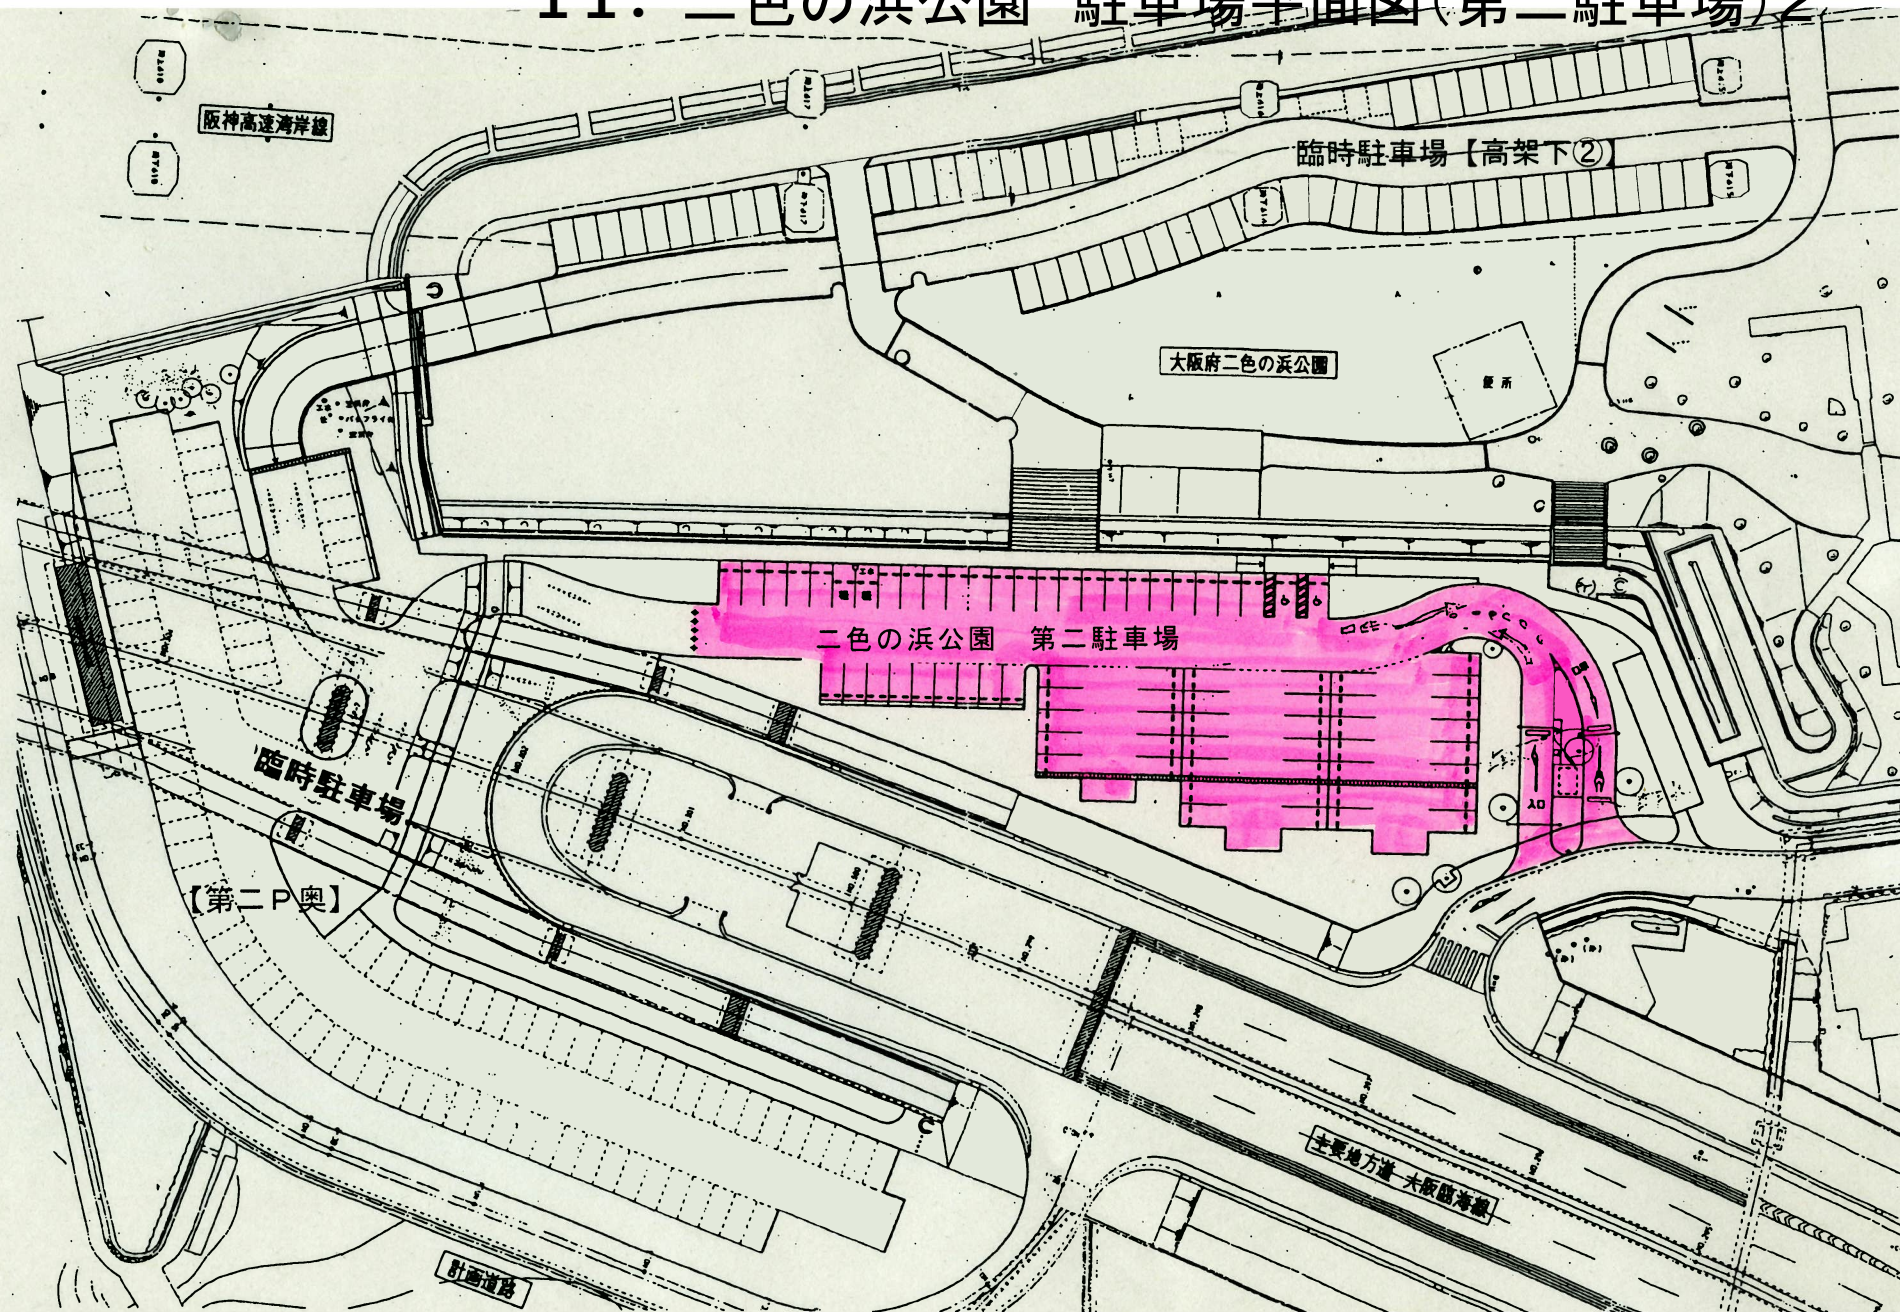


11. 二色の浜公園 駐車場平面図(第三駐車場)3

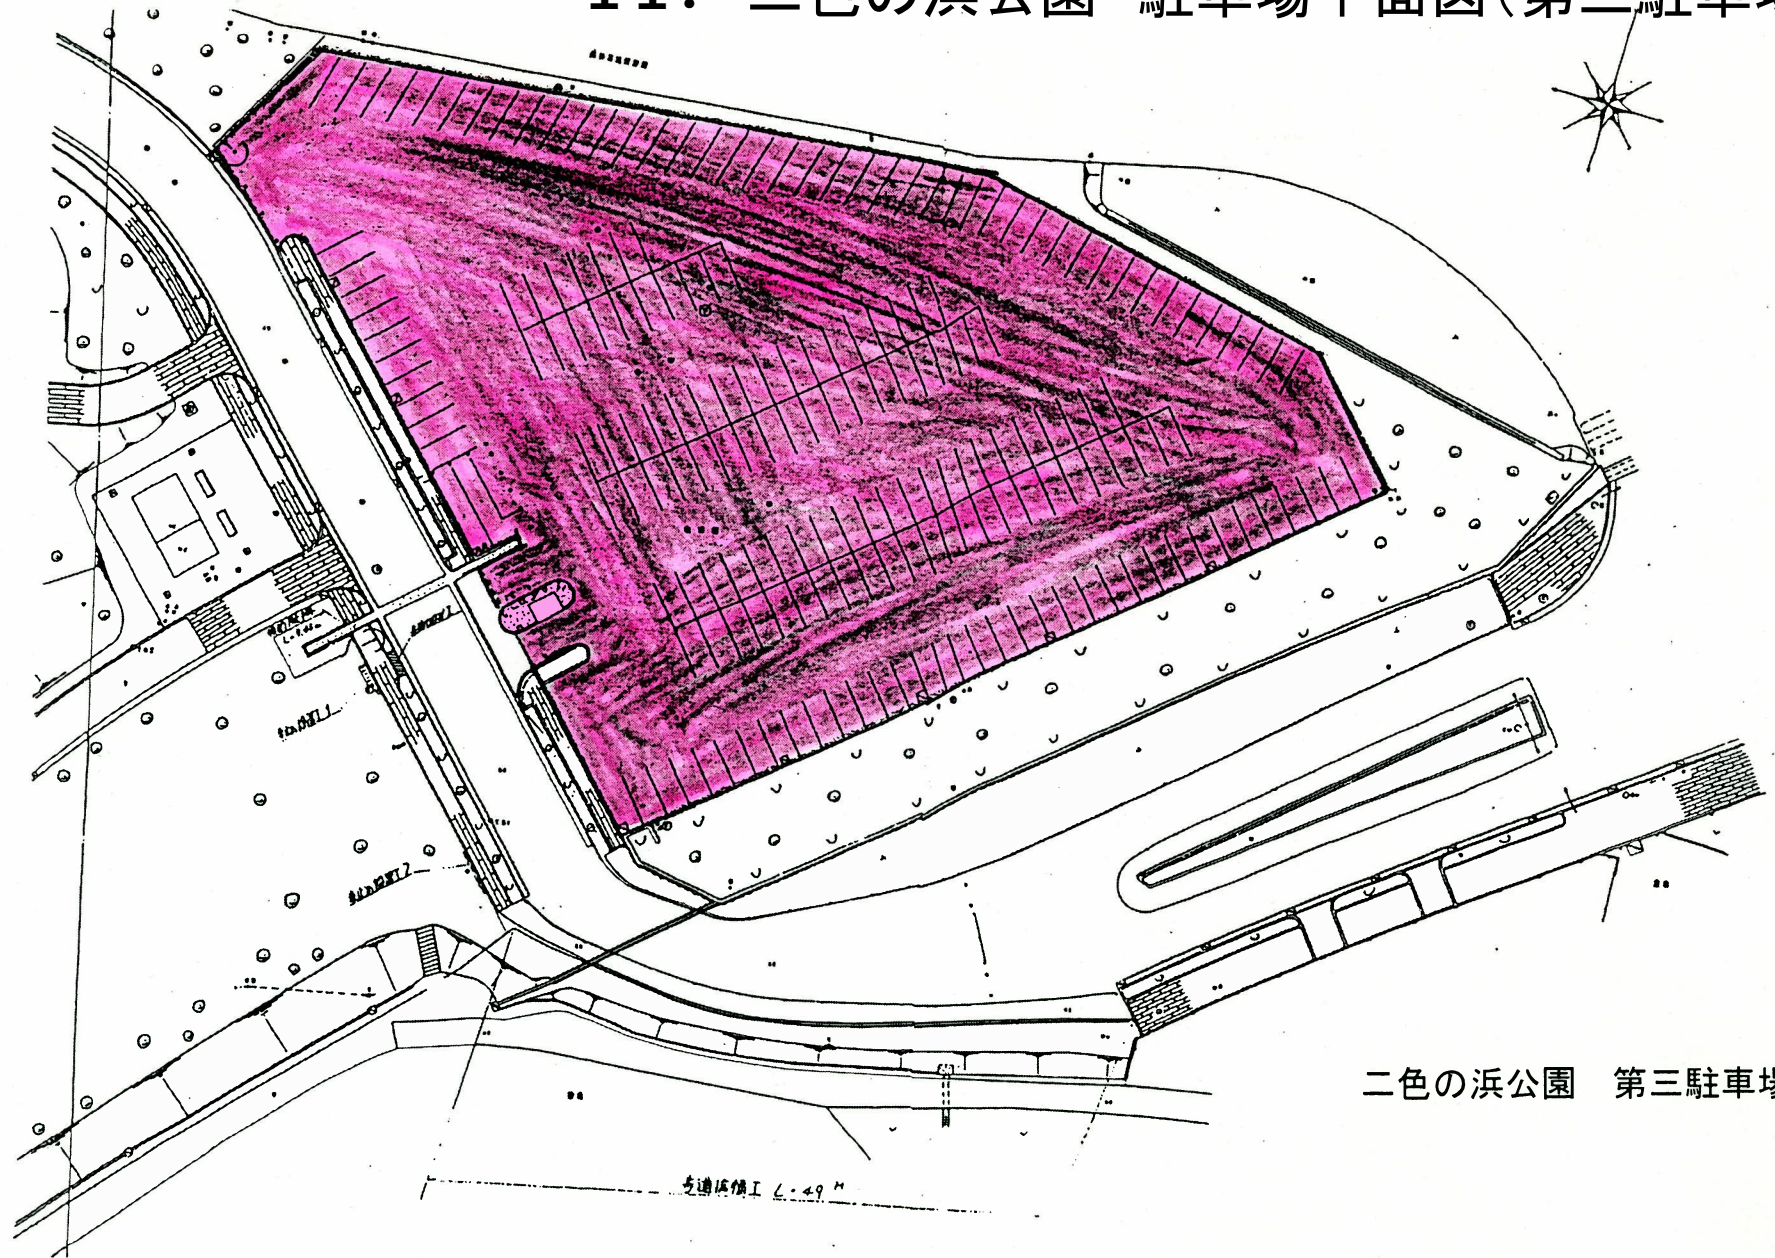


二色の浜公園 第三駐車場

11.二色の浜公園 駐車場平面図(第四駐車場)4

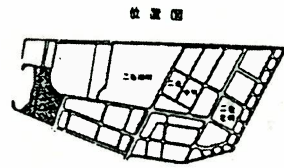


二色の浜公園 第四駐車場

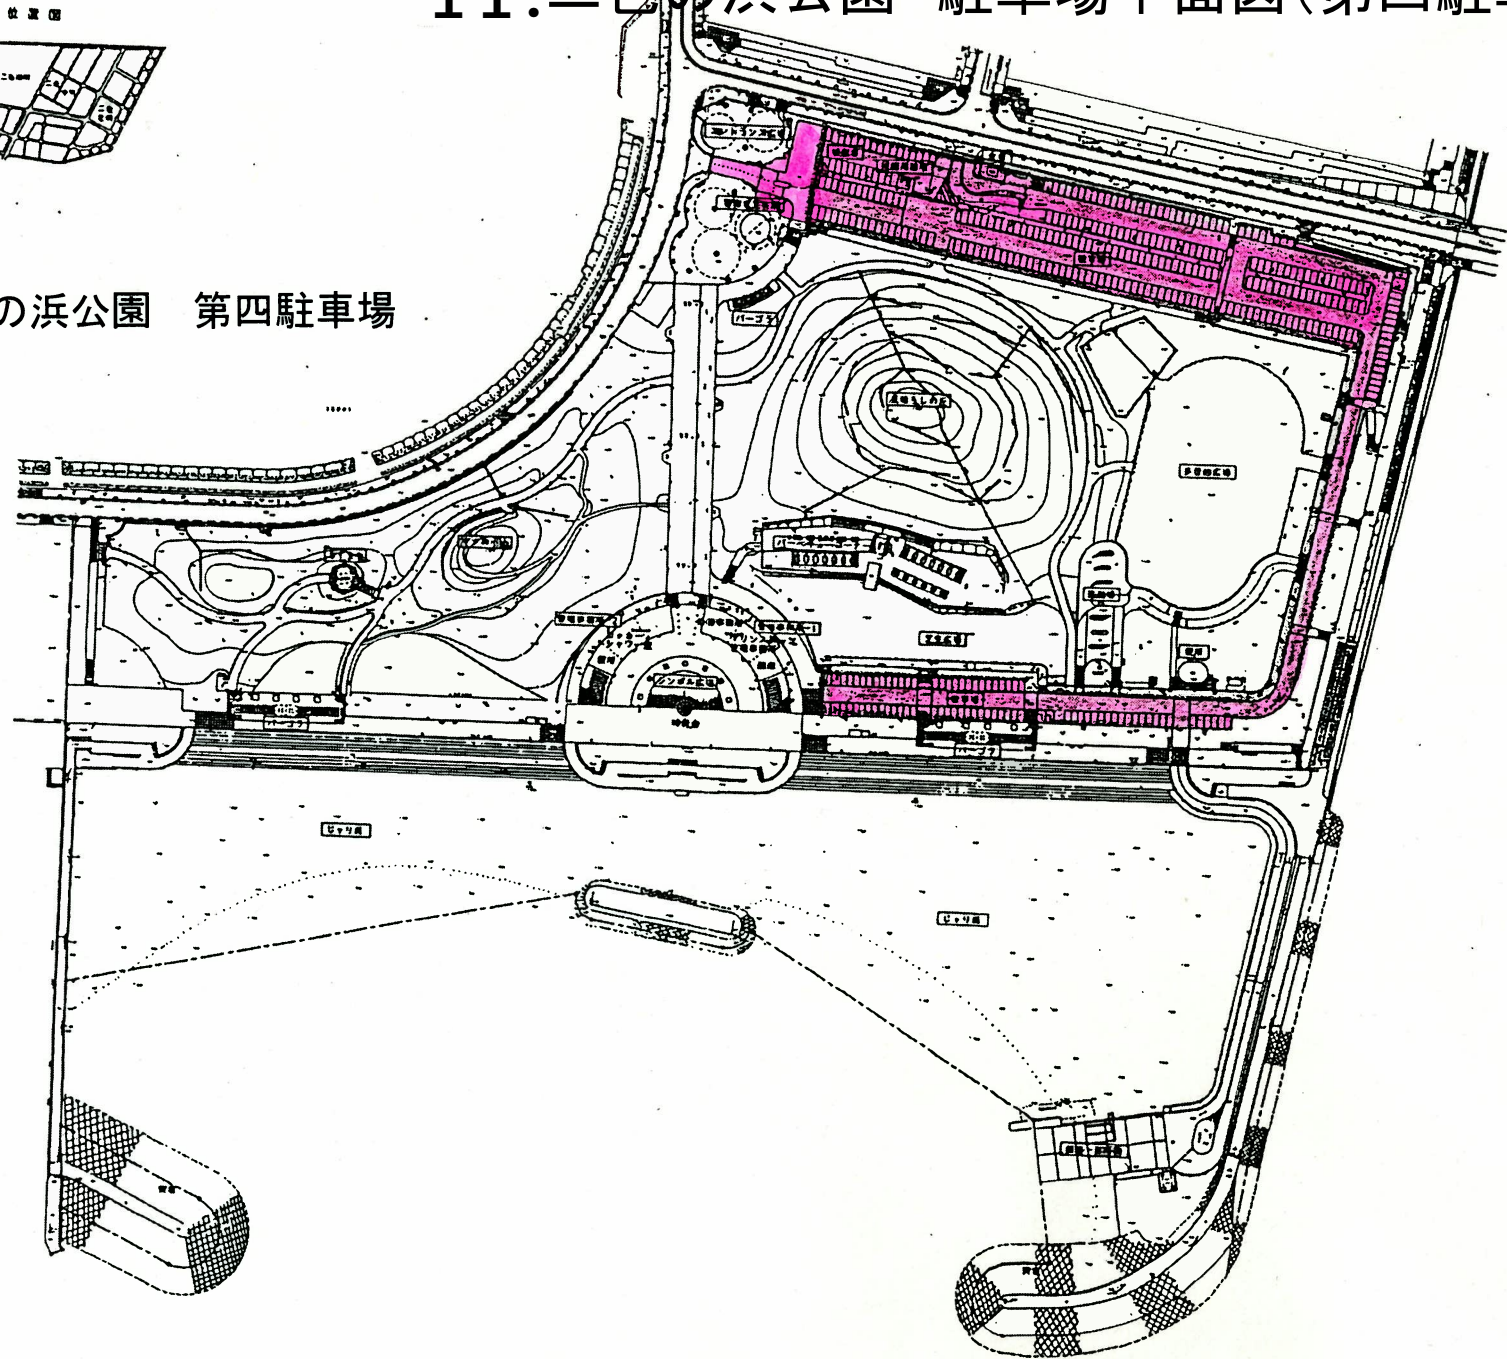

5 = 1:1000

11. 二色の浜公園 駐車場平面図(臨時駐車場・芝生広場)5

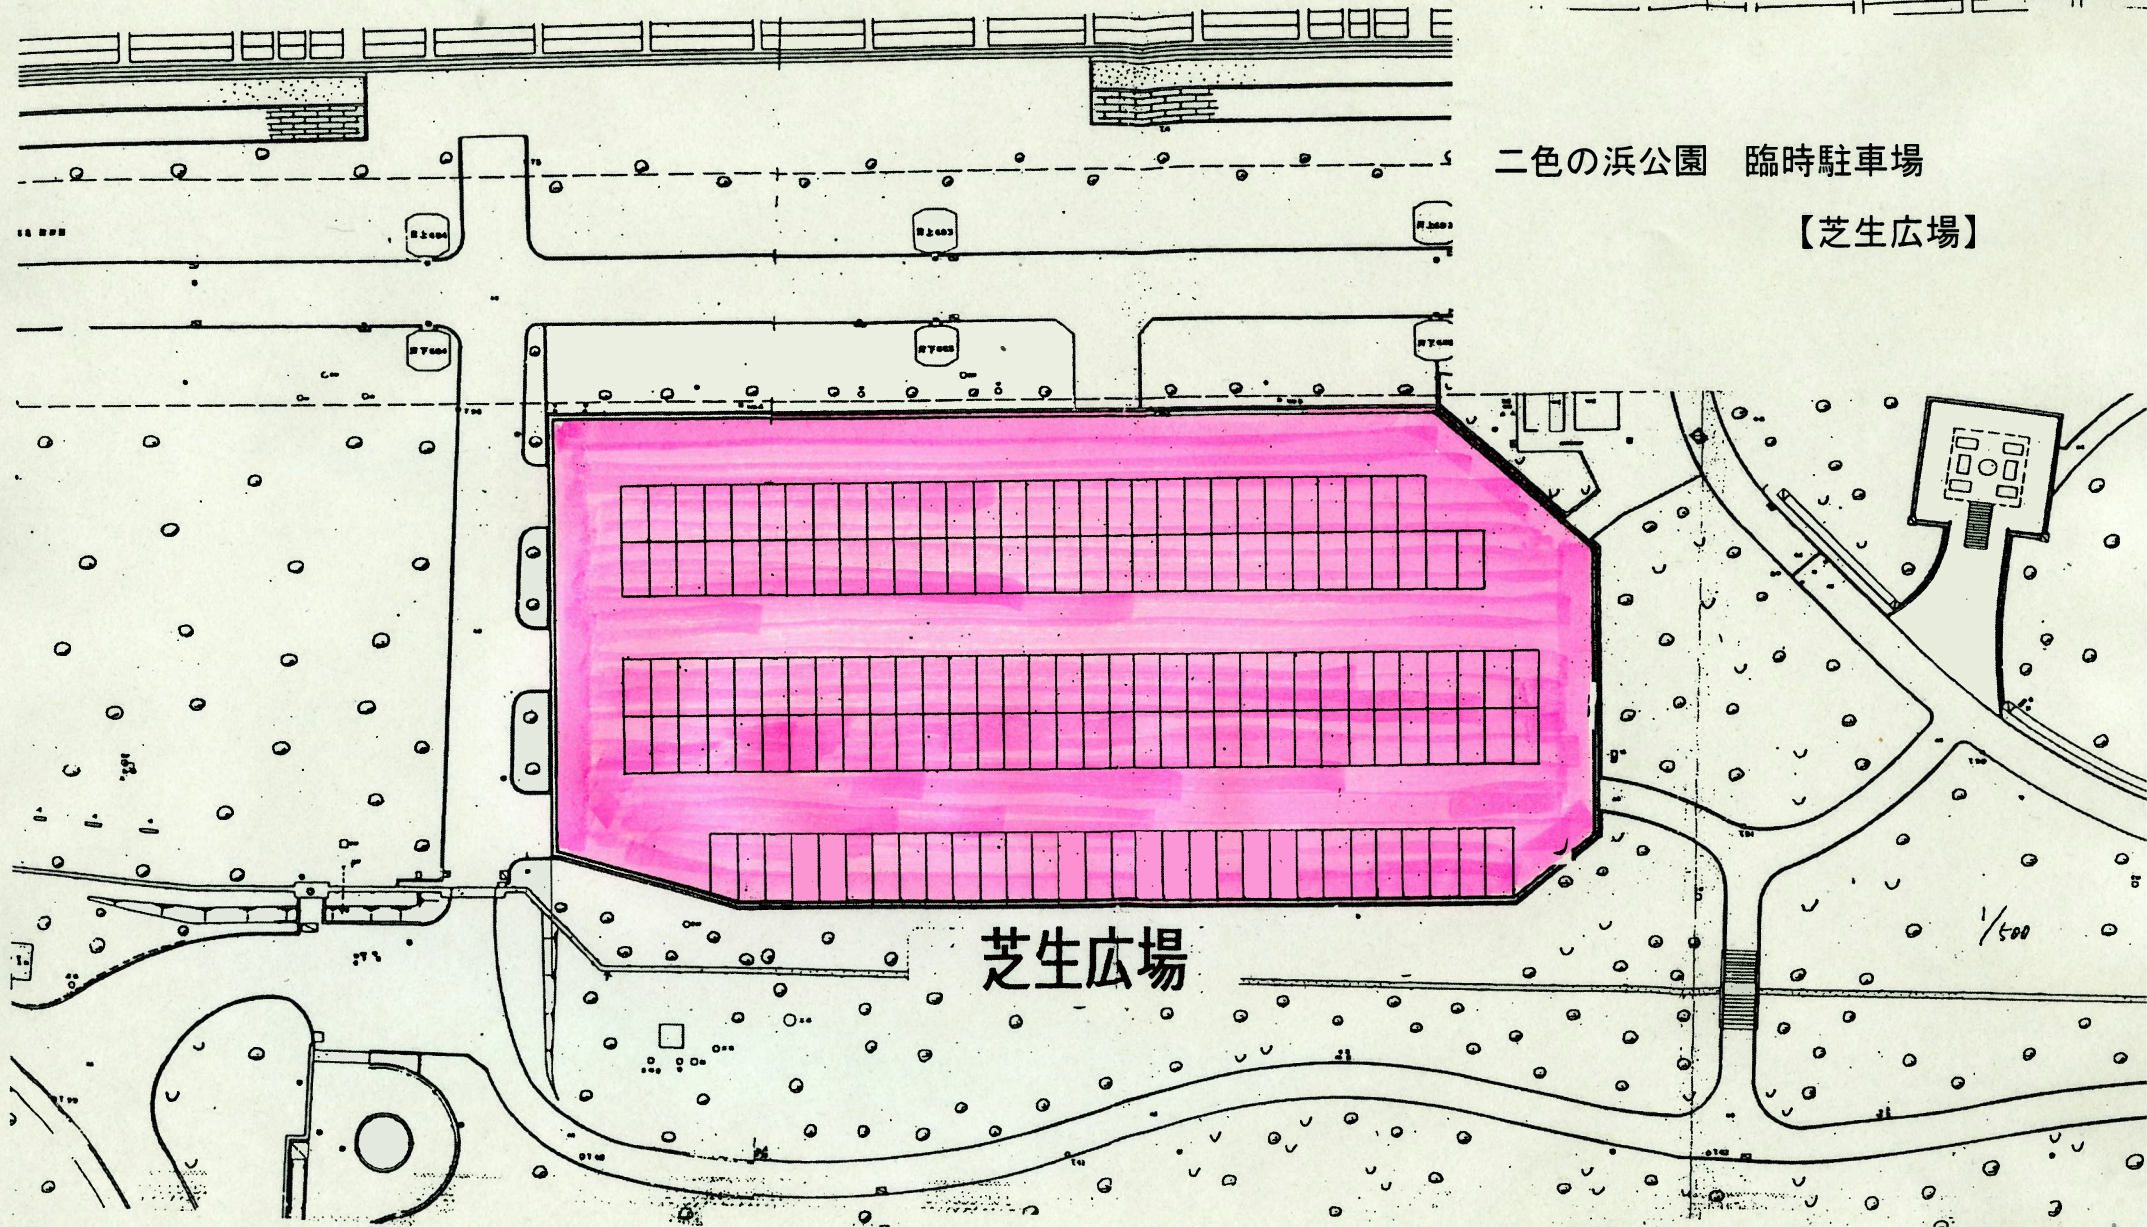


二色の浜公園 臨時駐車場

【芝生広場】

芝生広場

11. 二色の浜公園 駐車場平面図(臨時駐車場・スポーツ広場) 6

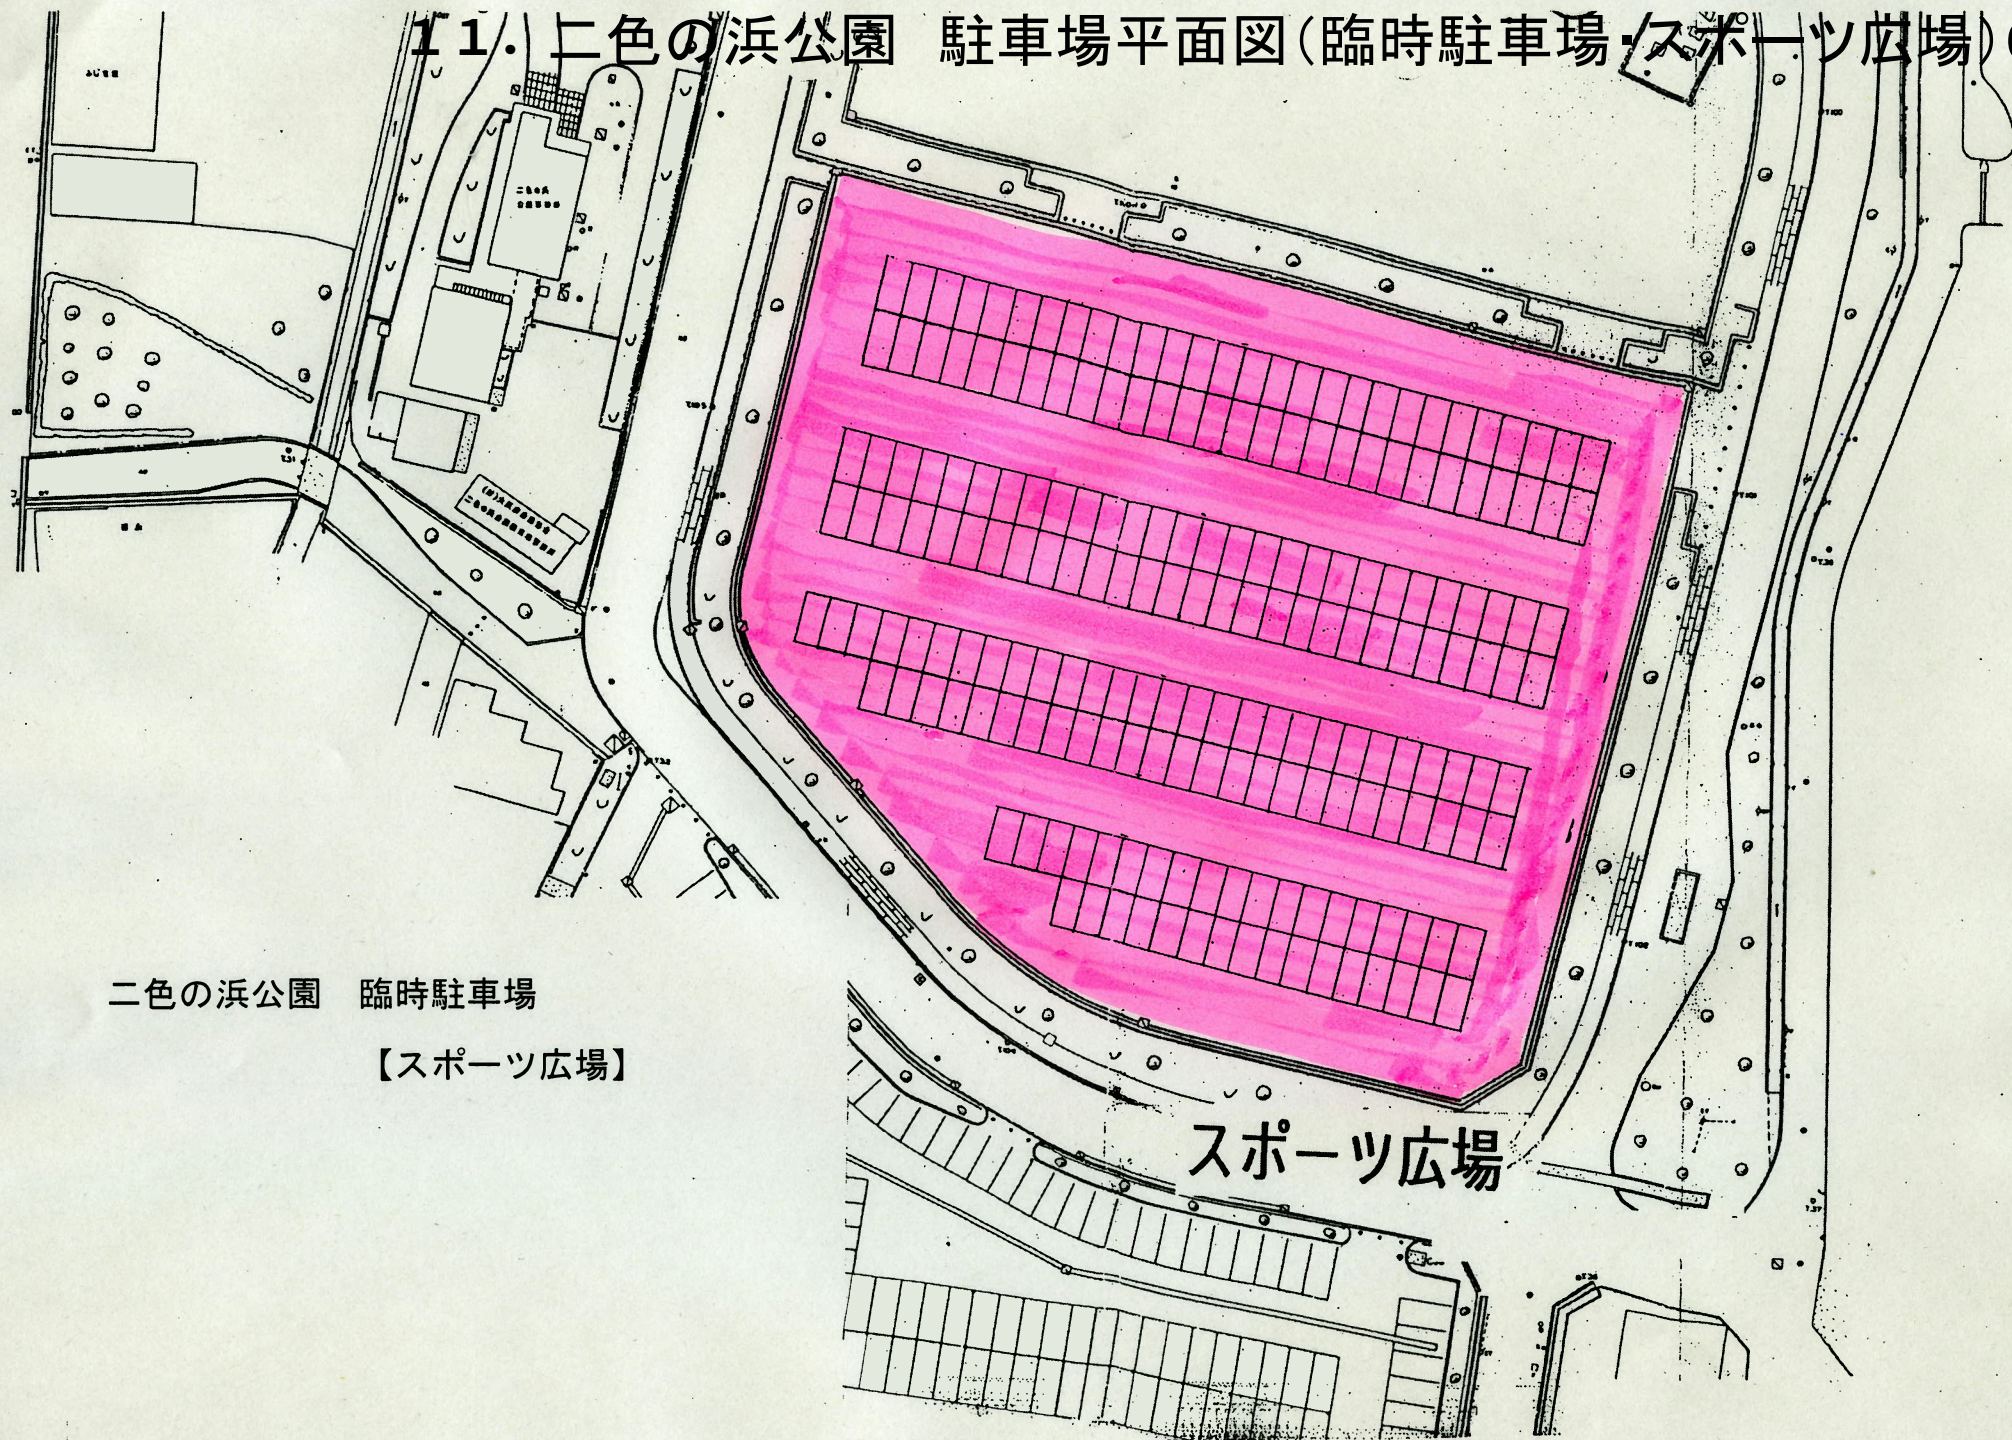


二色の浜公園 臨時駐車場


【スポーツ広場】

スポーツ広場


11. 二色の浜公園 駐車場平面図(臨時駐車場・第二P奥(道路下))7

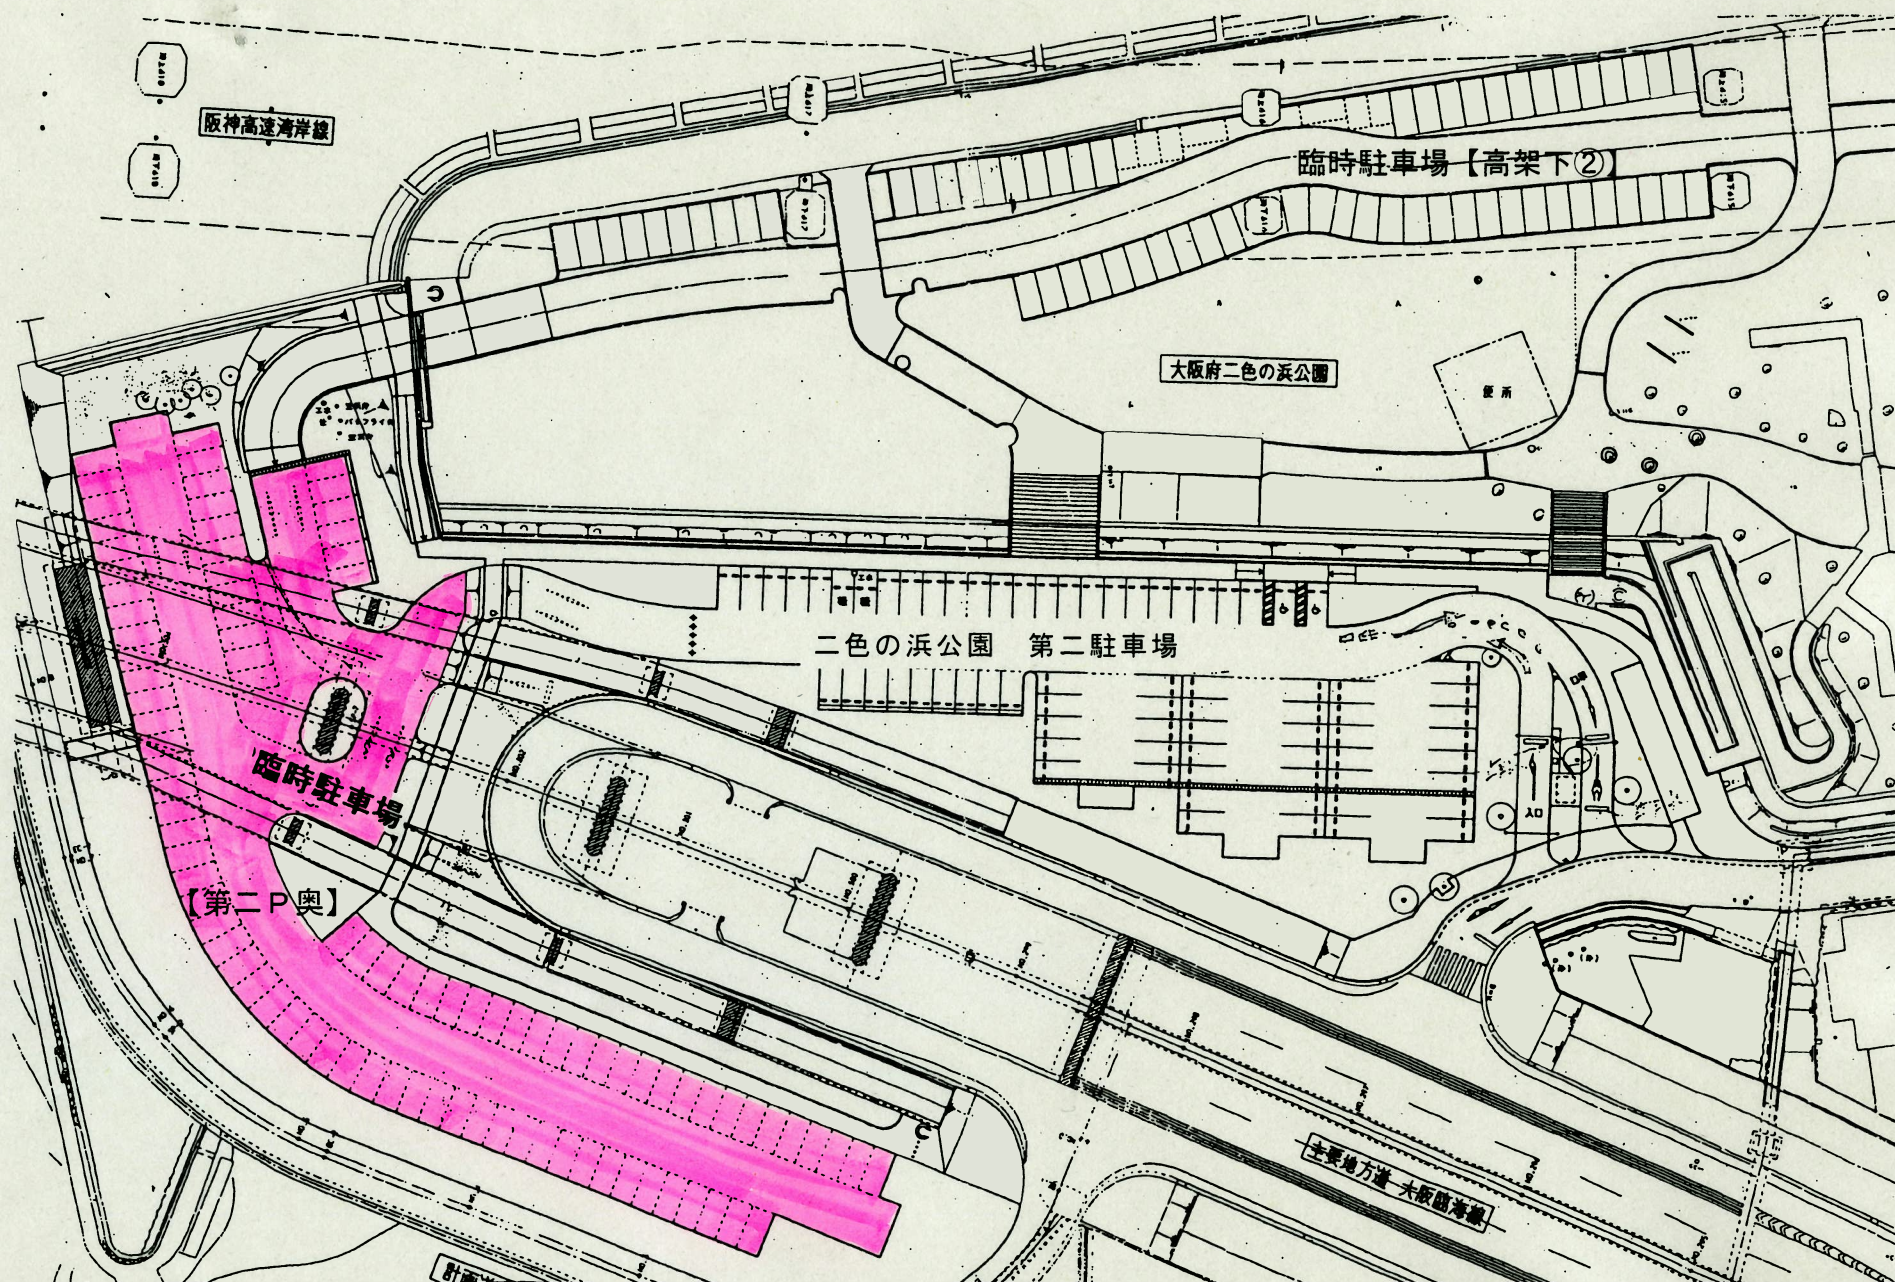

11.二色の浜公園 駐車場平面図(臨時駐車場・第三P奥(球技広場))8

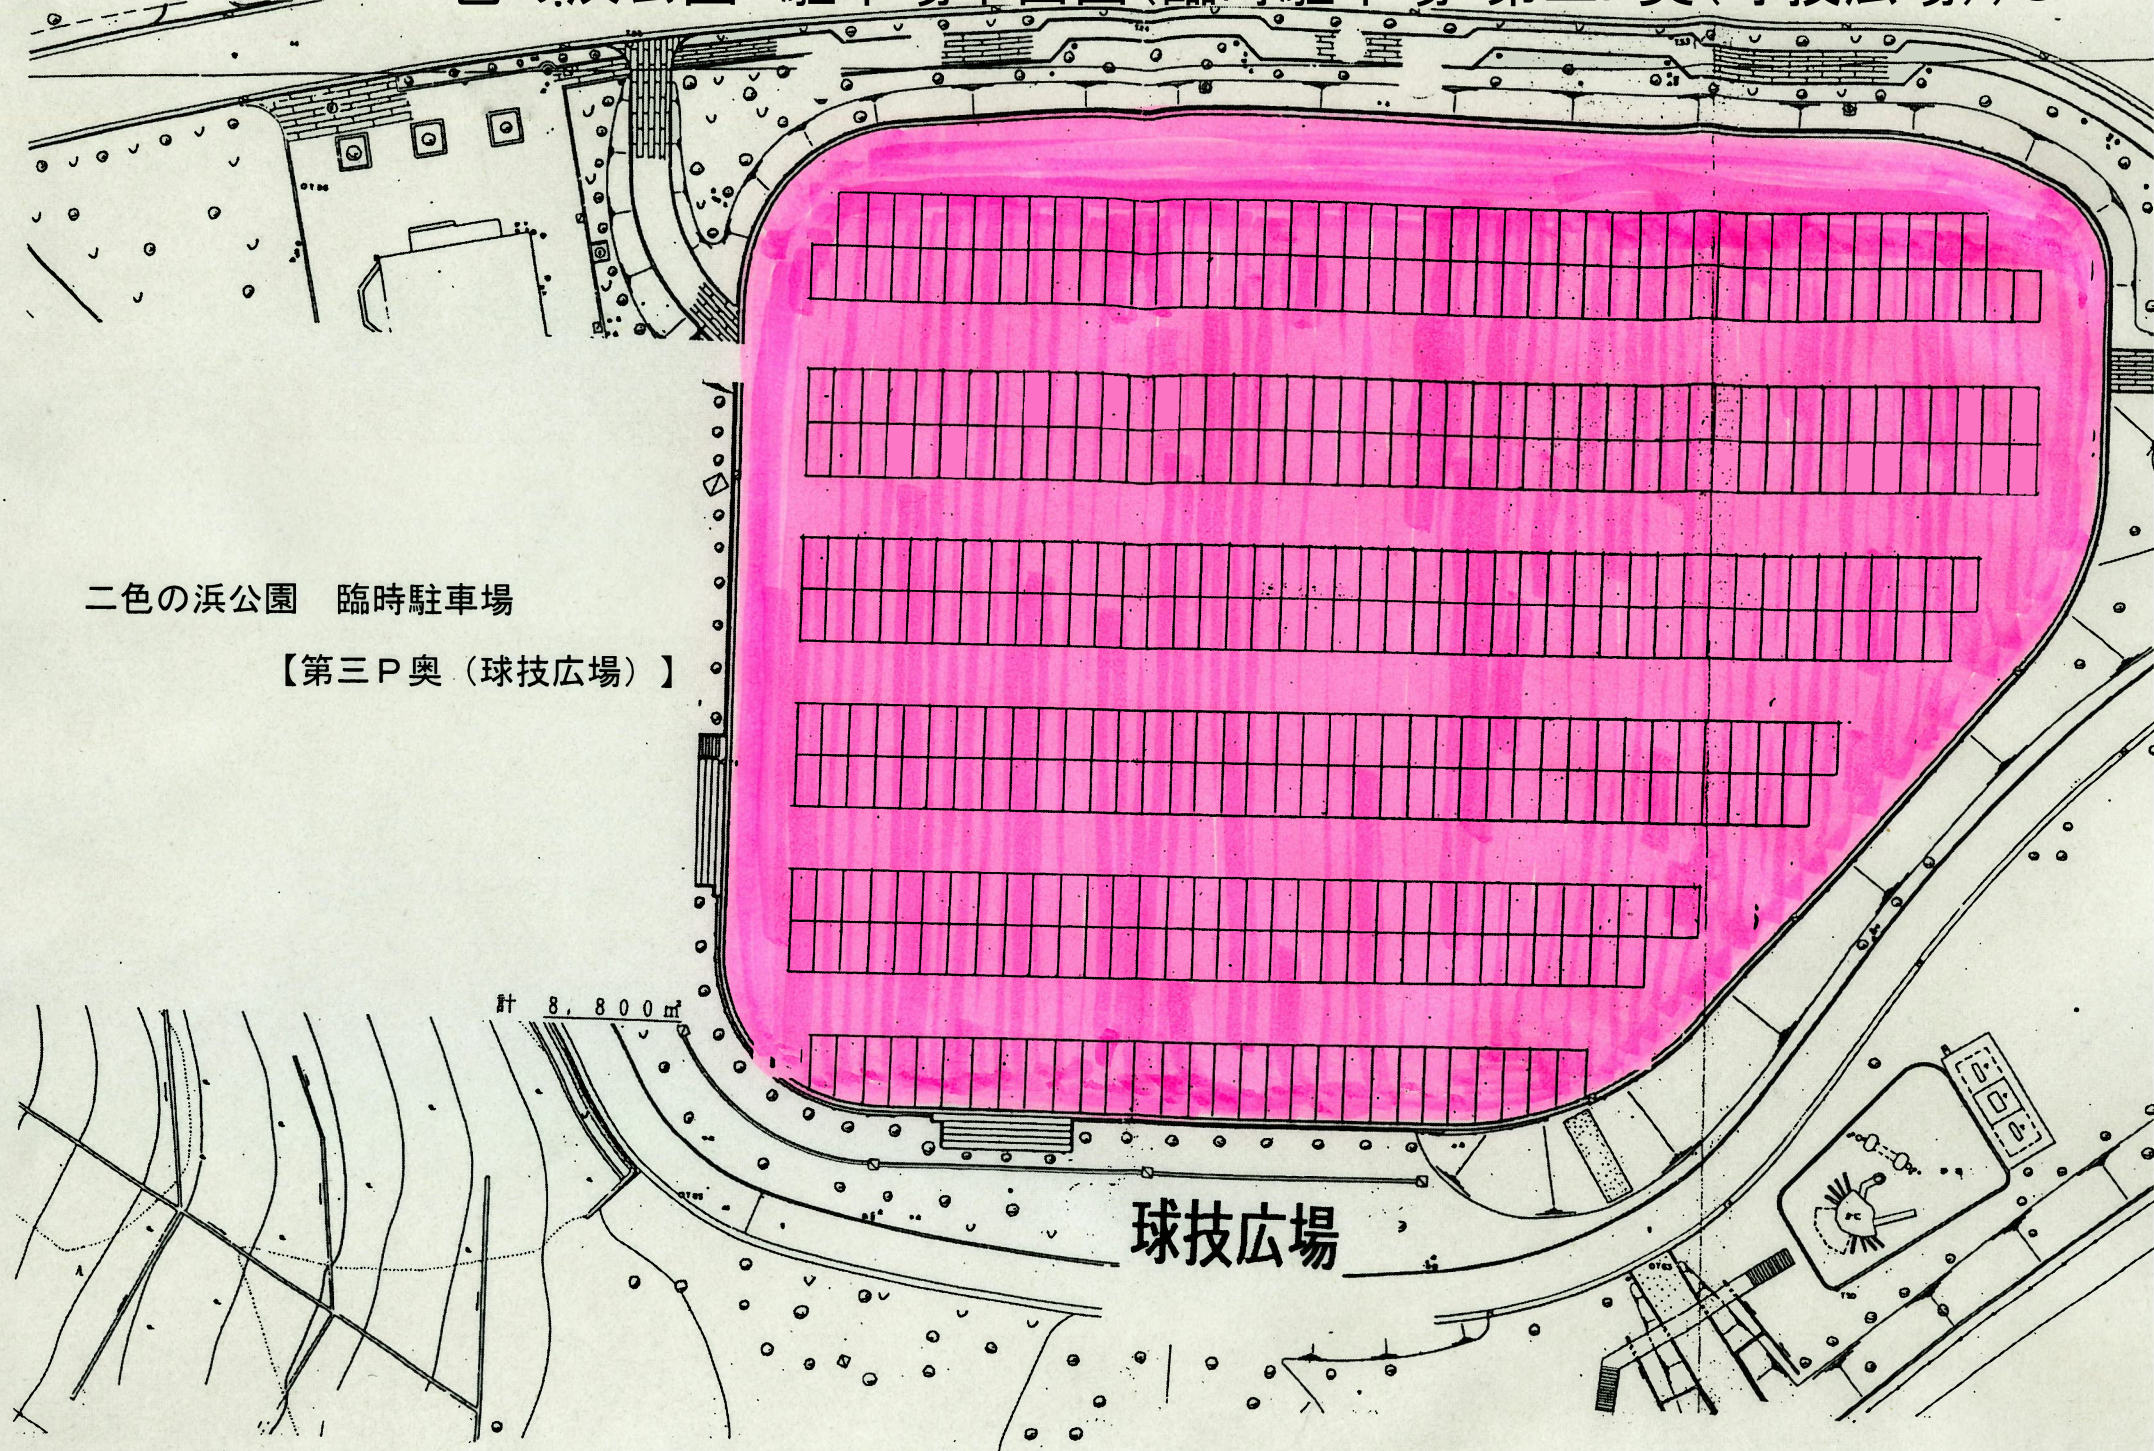

11. 二色の浜公園 駐車場平面図(臨時駐車場・海浜緑地(多目的広場))9

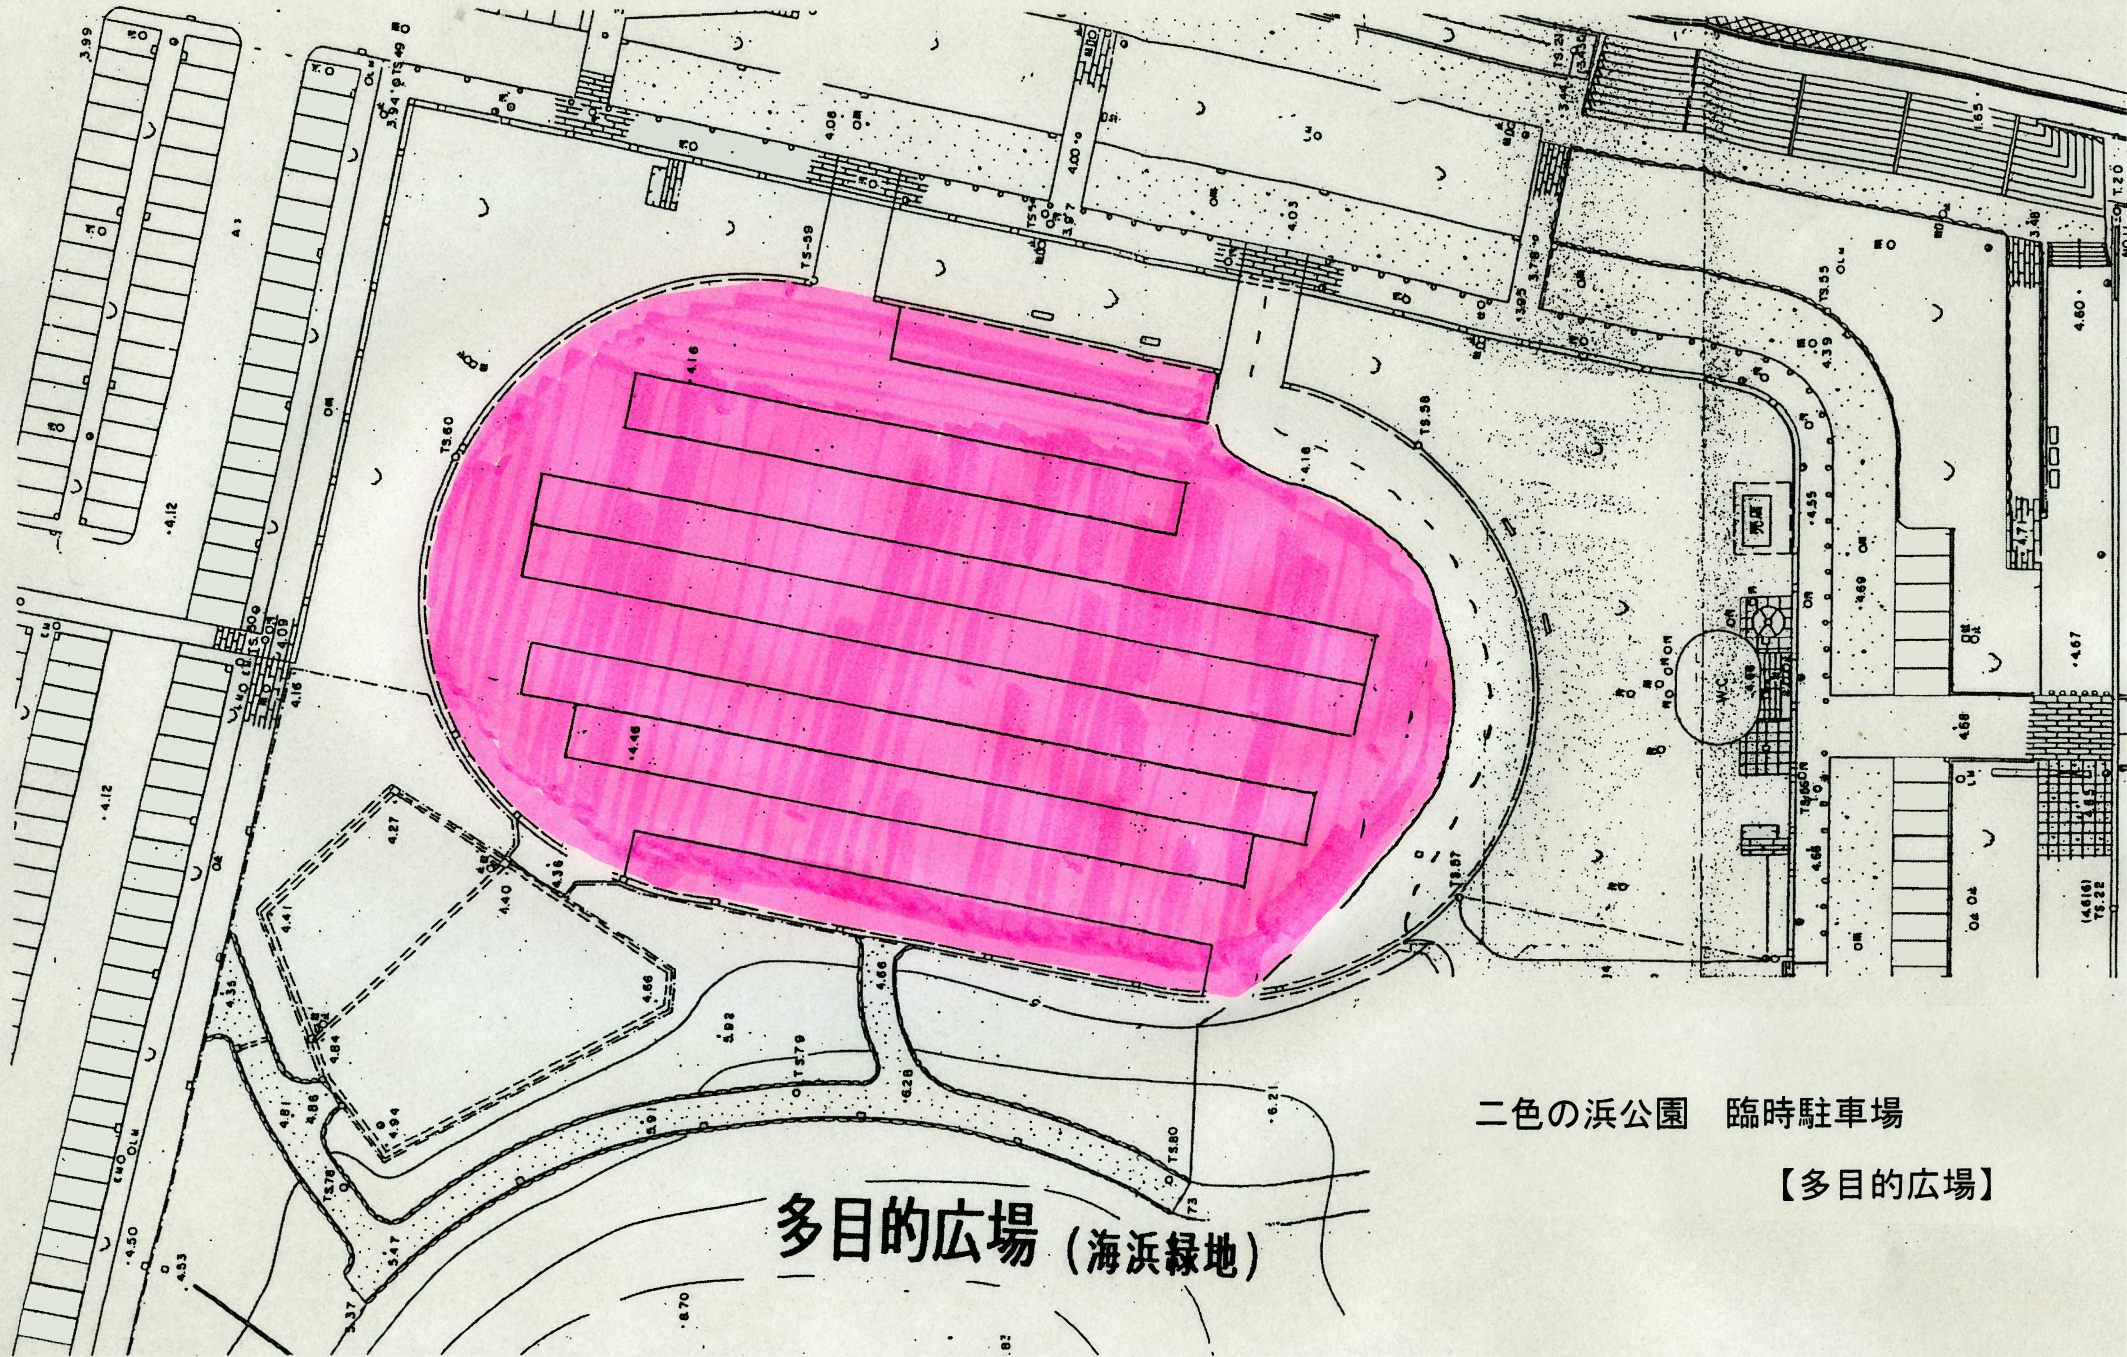


二色の浜公園 臨時駐車場

【多目的広場】


多目的広場 (海浜緑地)

11. 二色の浜公園 駐車場平面図(臨時駐車場・第一P奥) 10

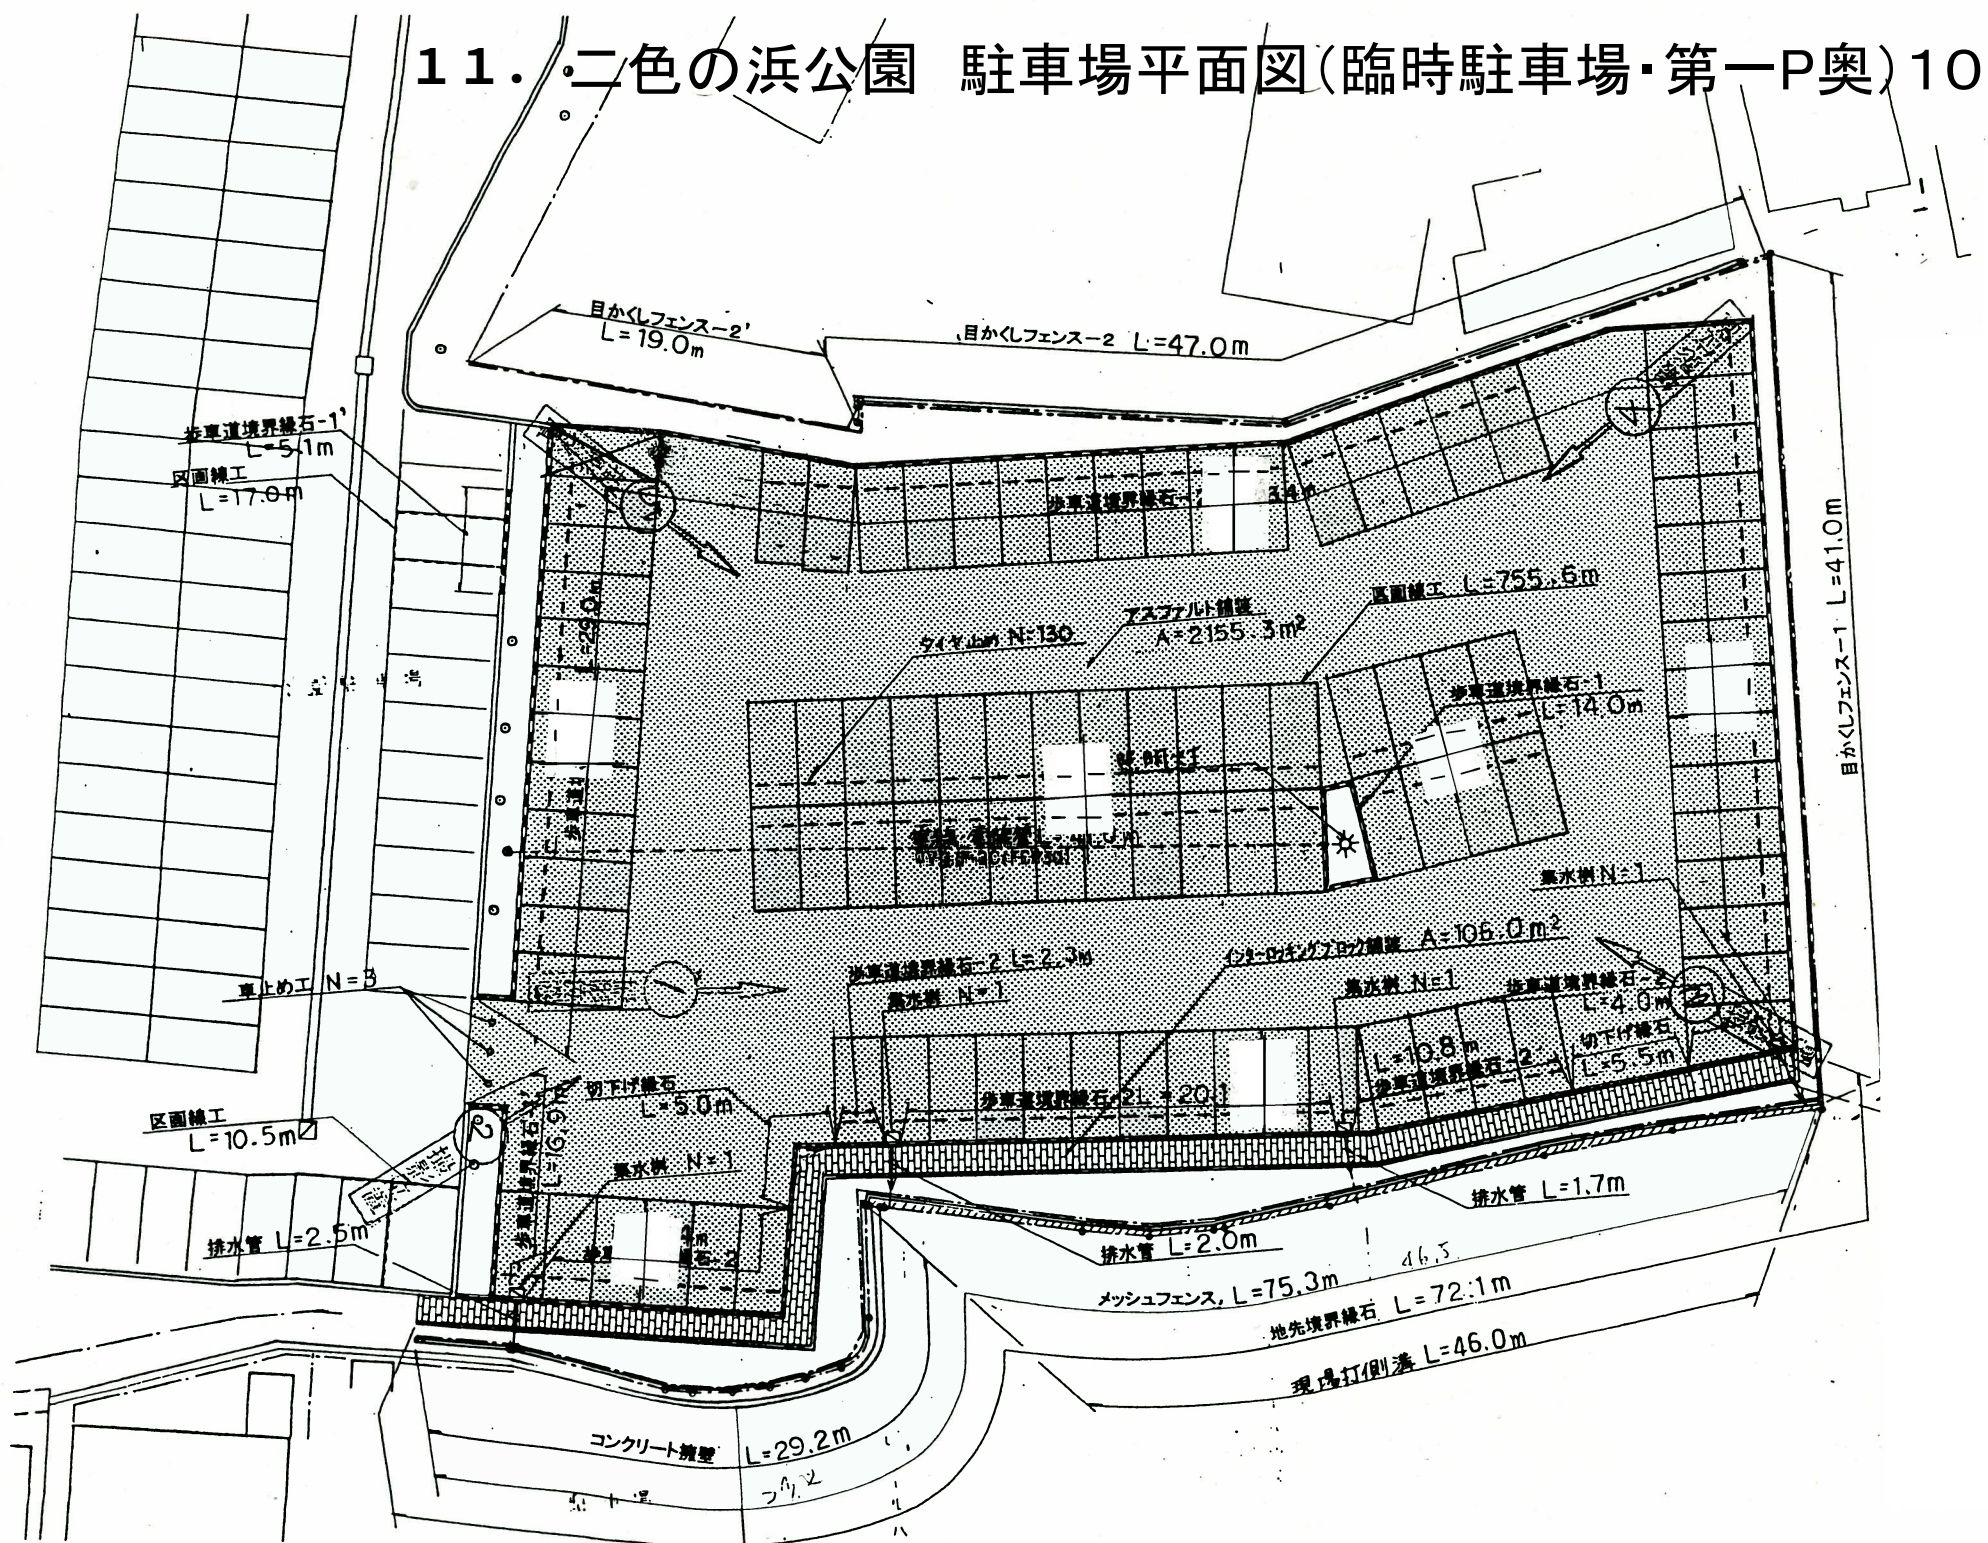


11. 二色の浜公園 駐車場平面図(臨時駐車場・高速道路下①) 11

二色の浜公園 臨時駐車場【高架下①】

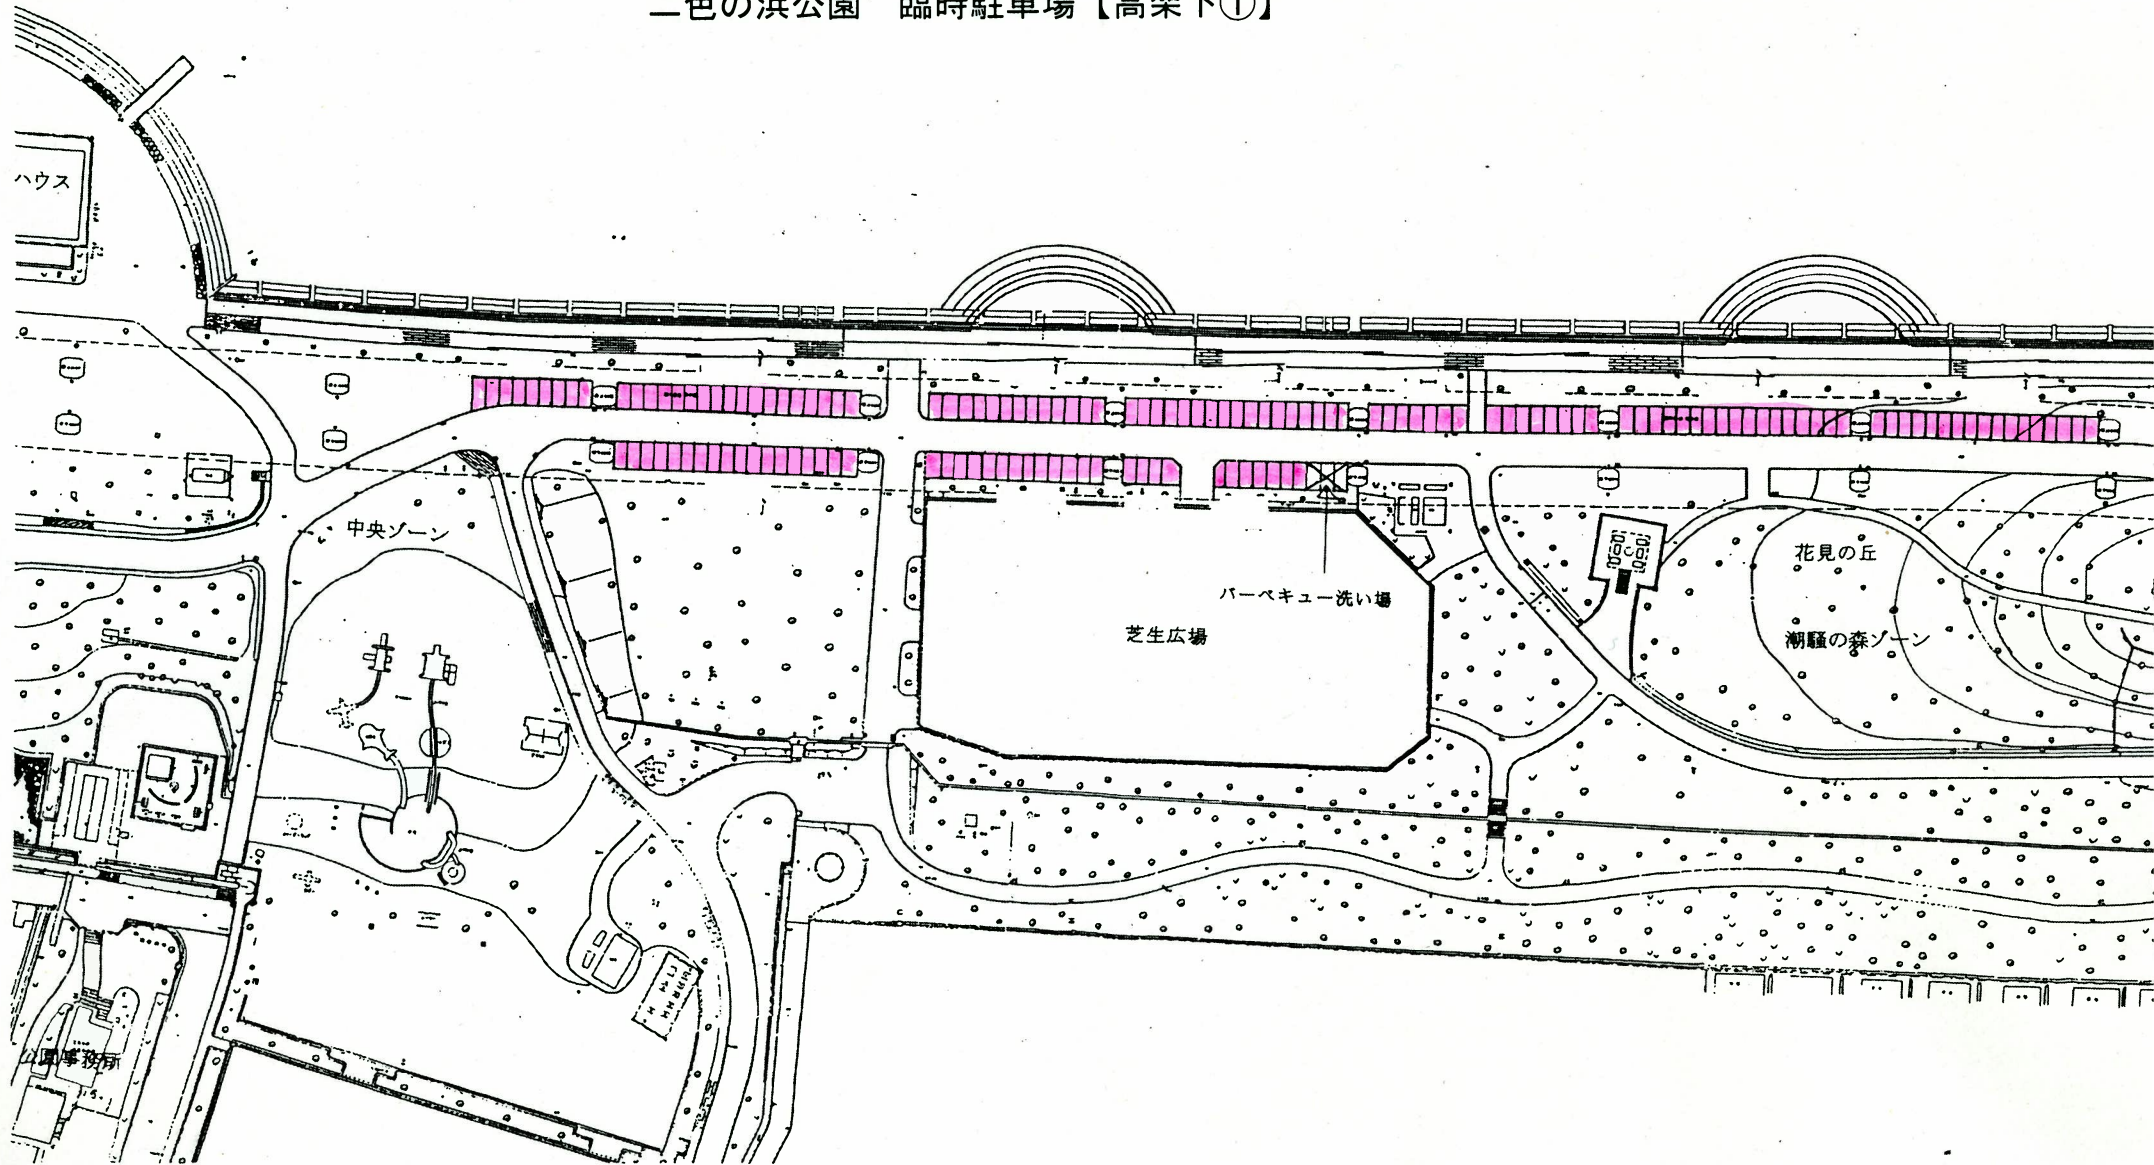


11. 二色の浜公園 駐車場平面図(臨時駐車場・高速道路下②) 12

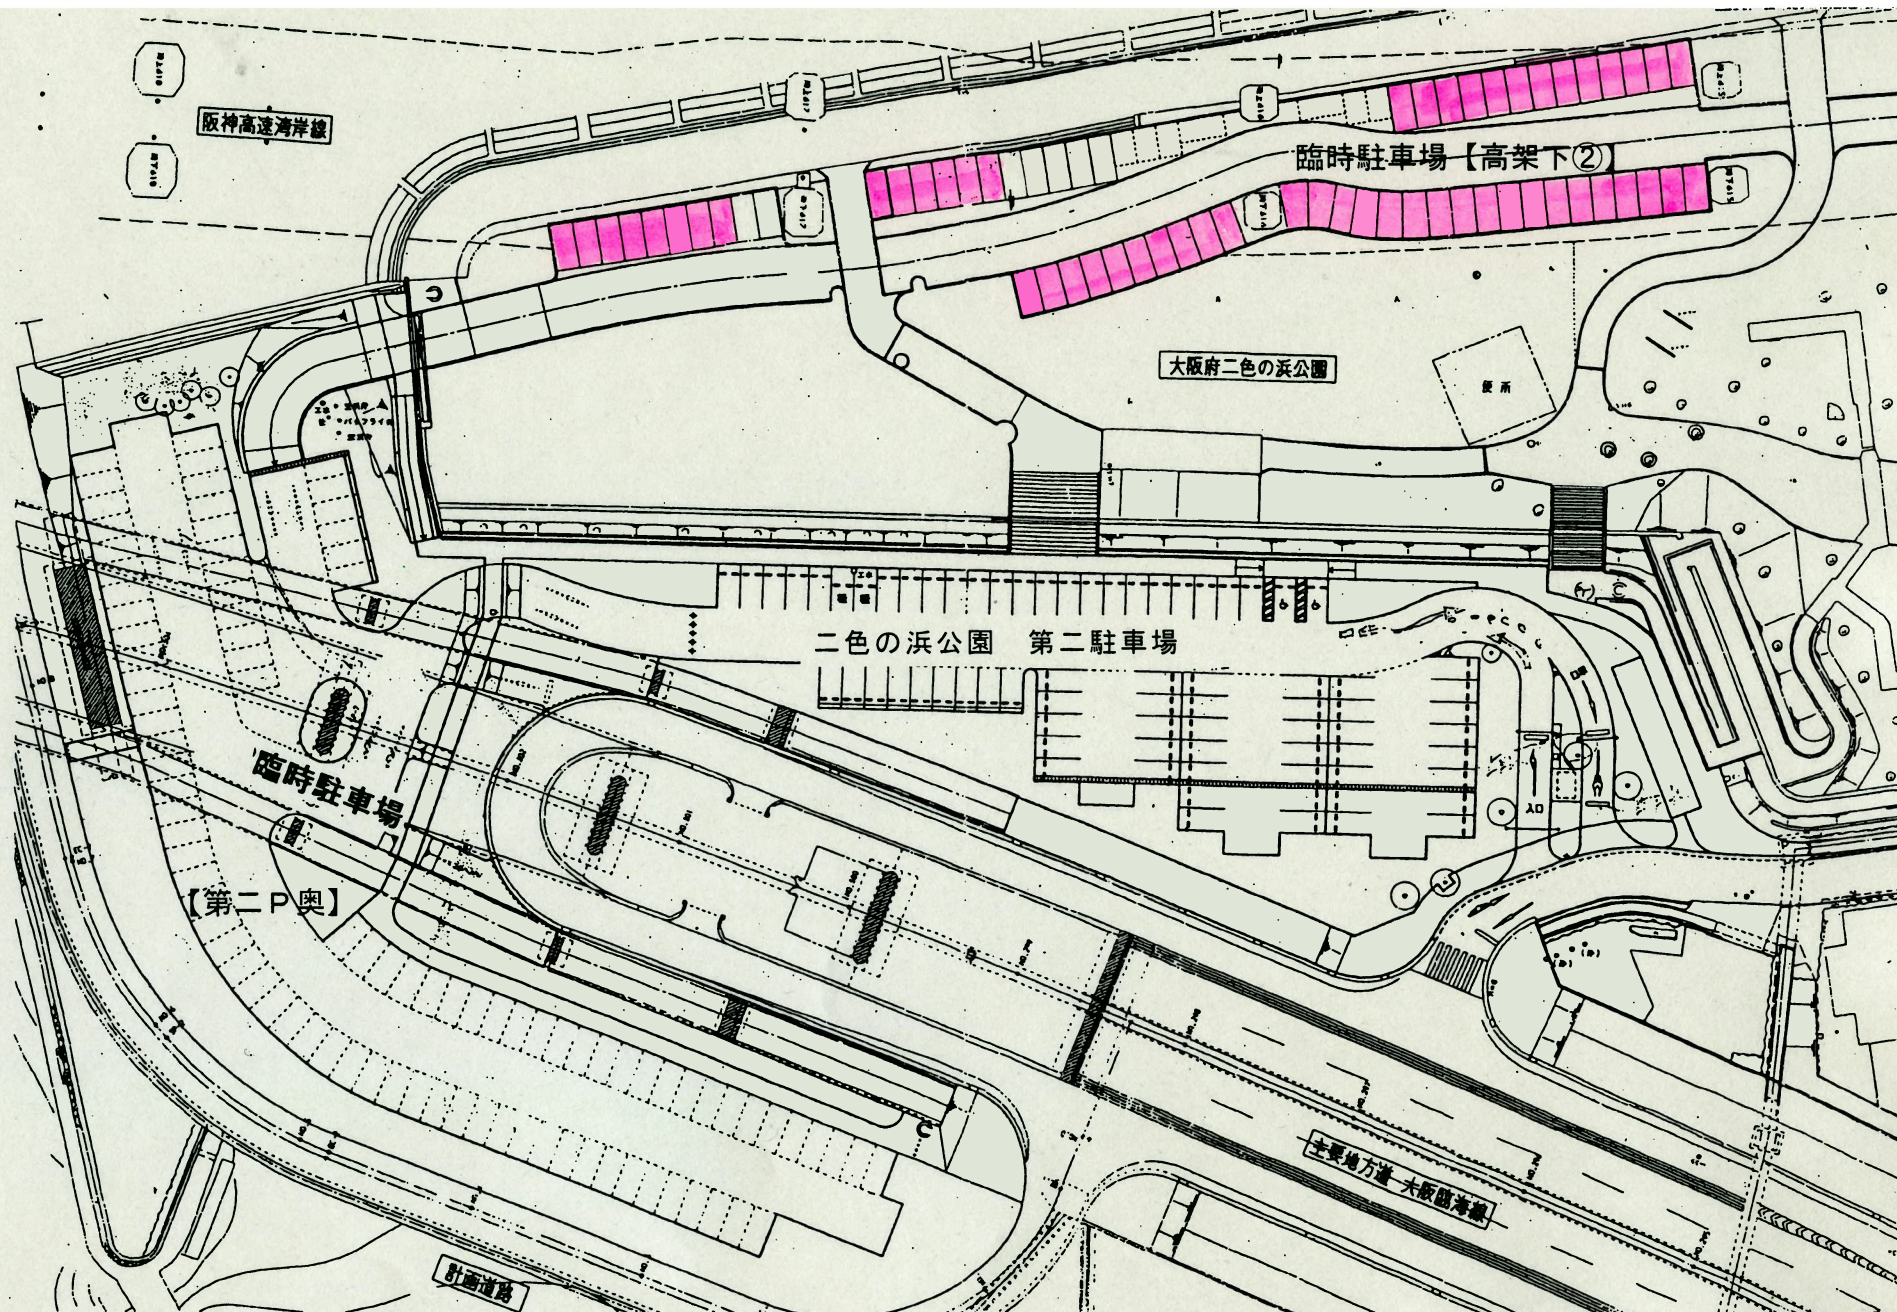


11. 二色の浜公園 駐車場平面図(臨時駐車場・高速道路下③-1)13

二色の浜公園 臨時駐車場【高架下③】

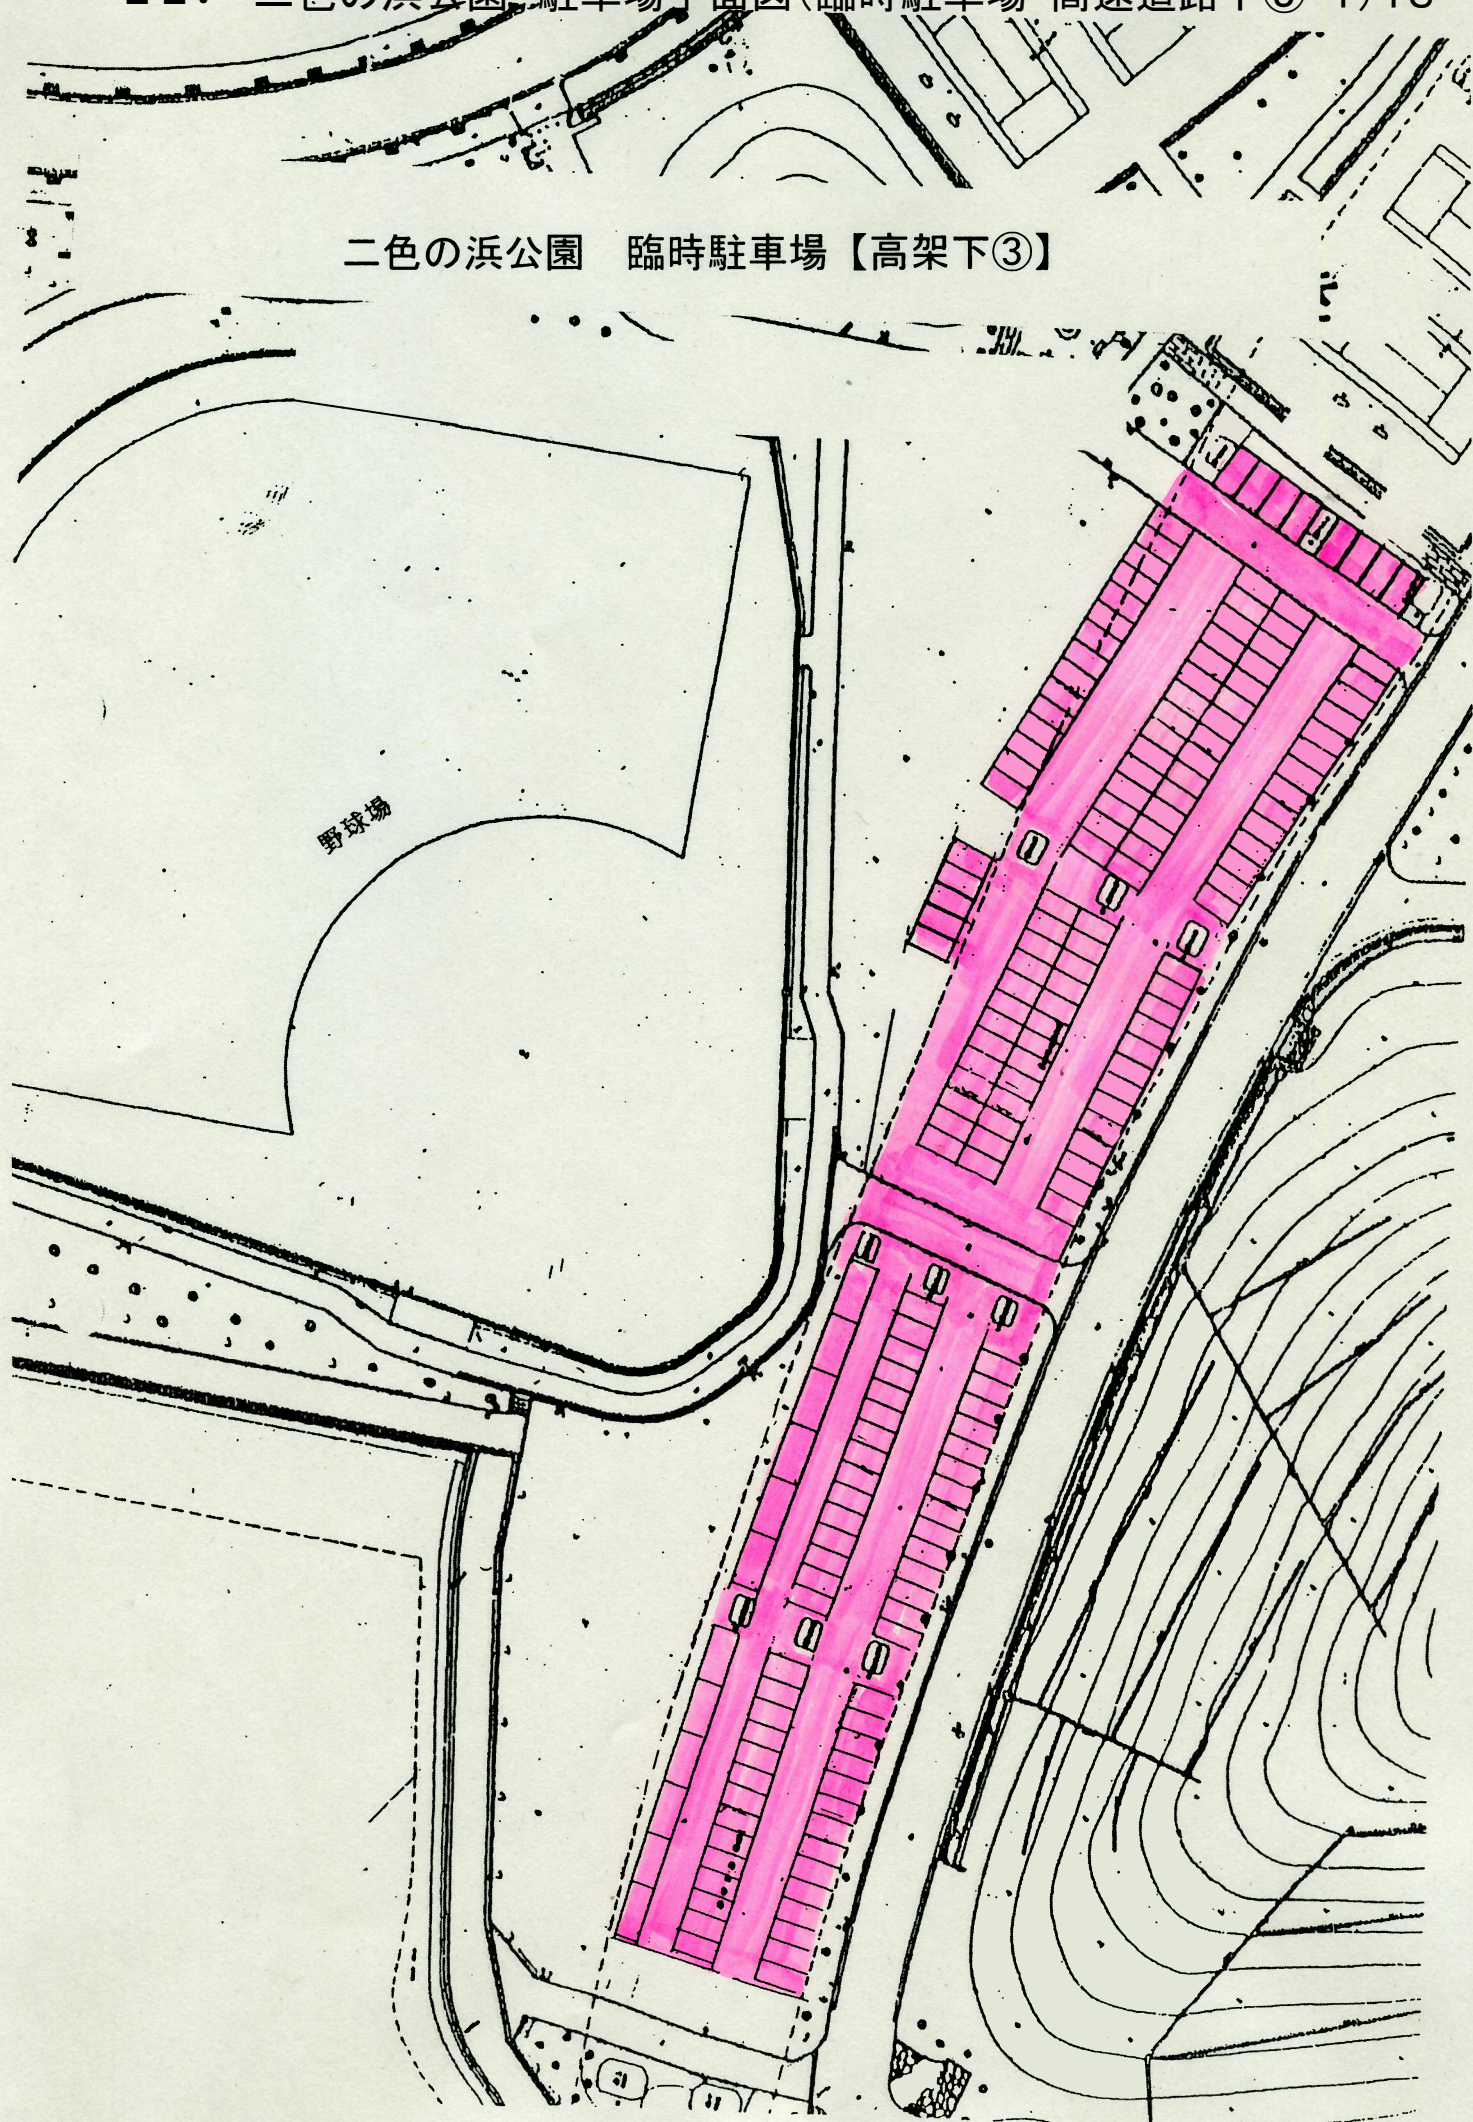


11. 二色の浜公園 駐車場平面図(臨時駐車場・高速道路下③-2)14

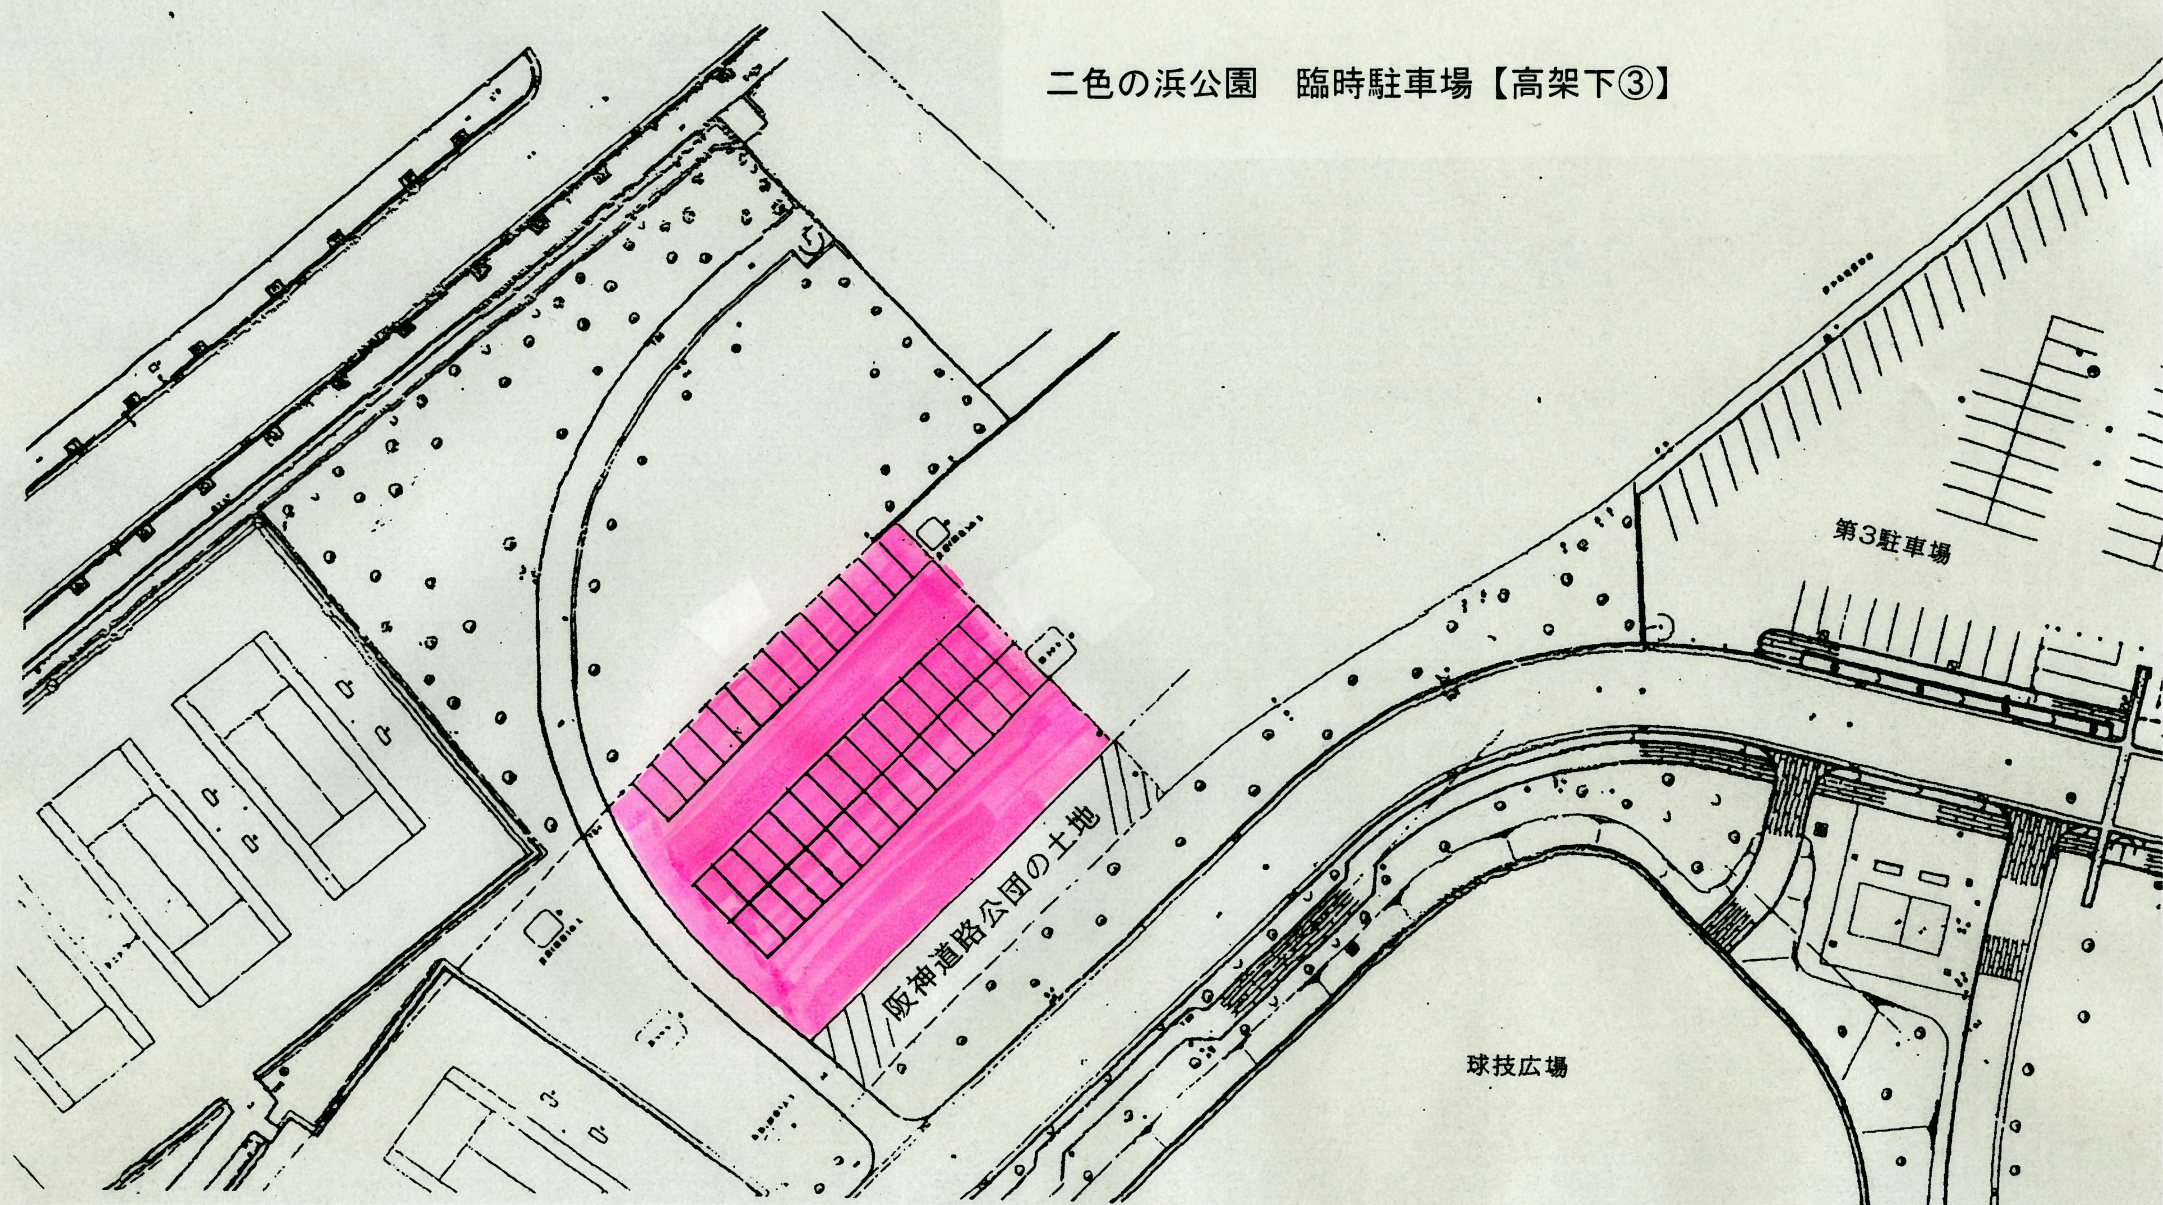

12. 主要建物図面


二色の浜公園 管理事務所図面 (平面図①) 1

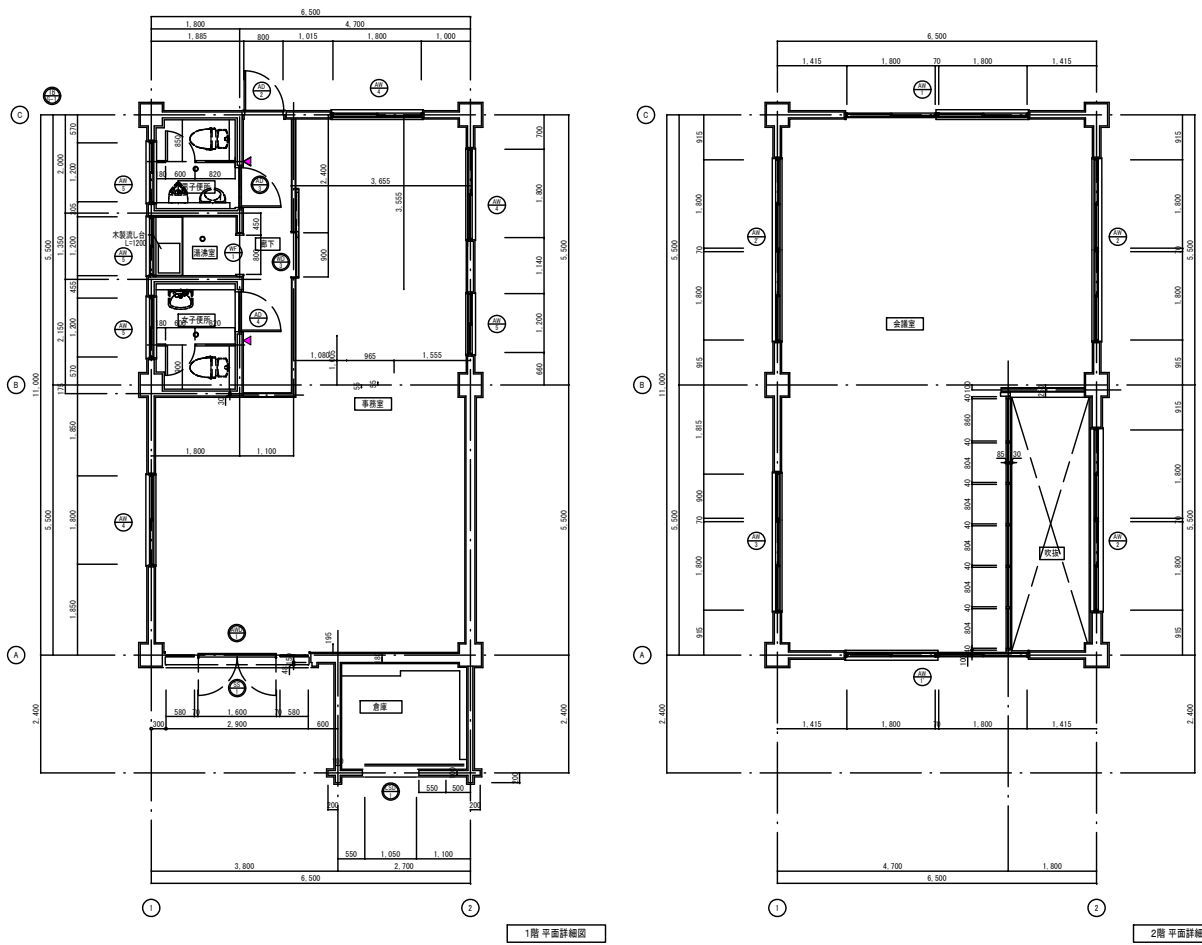



年度	27	作成年月	平成28年3月
公園名	二色の浜公園		
竣工図	図面種別	管理事務所図面 (平面図①) 1	
管理事務所耐震補強等改修工事竣工図	縮尺	1/100	設計
			番号
			1/1

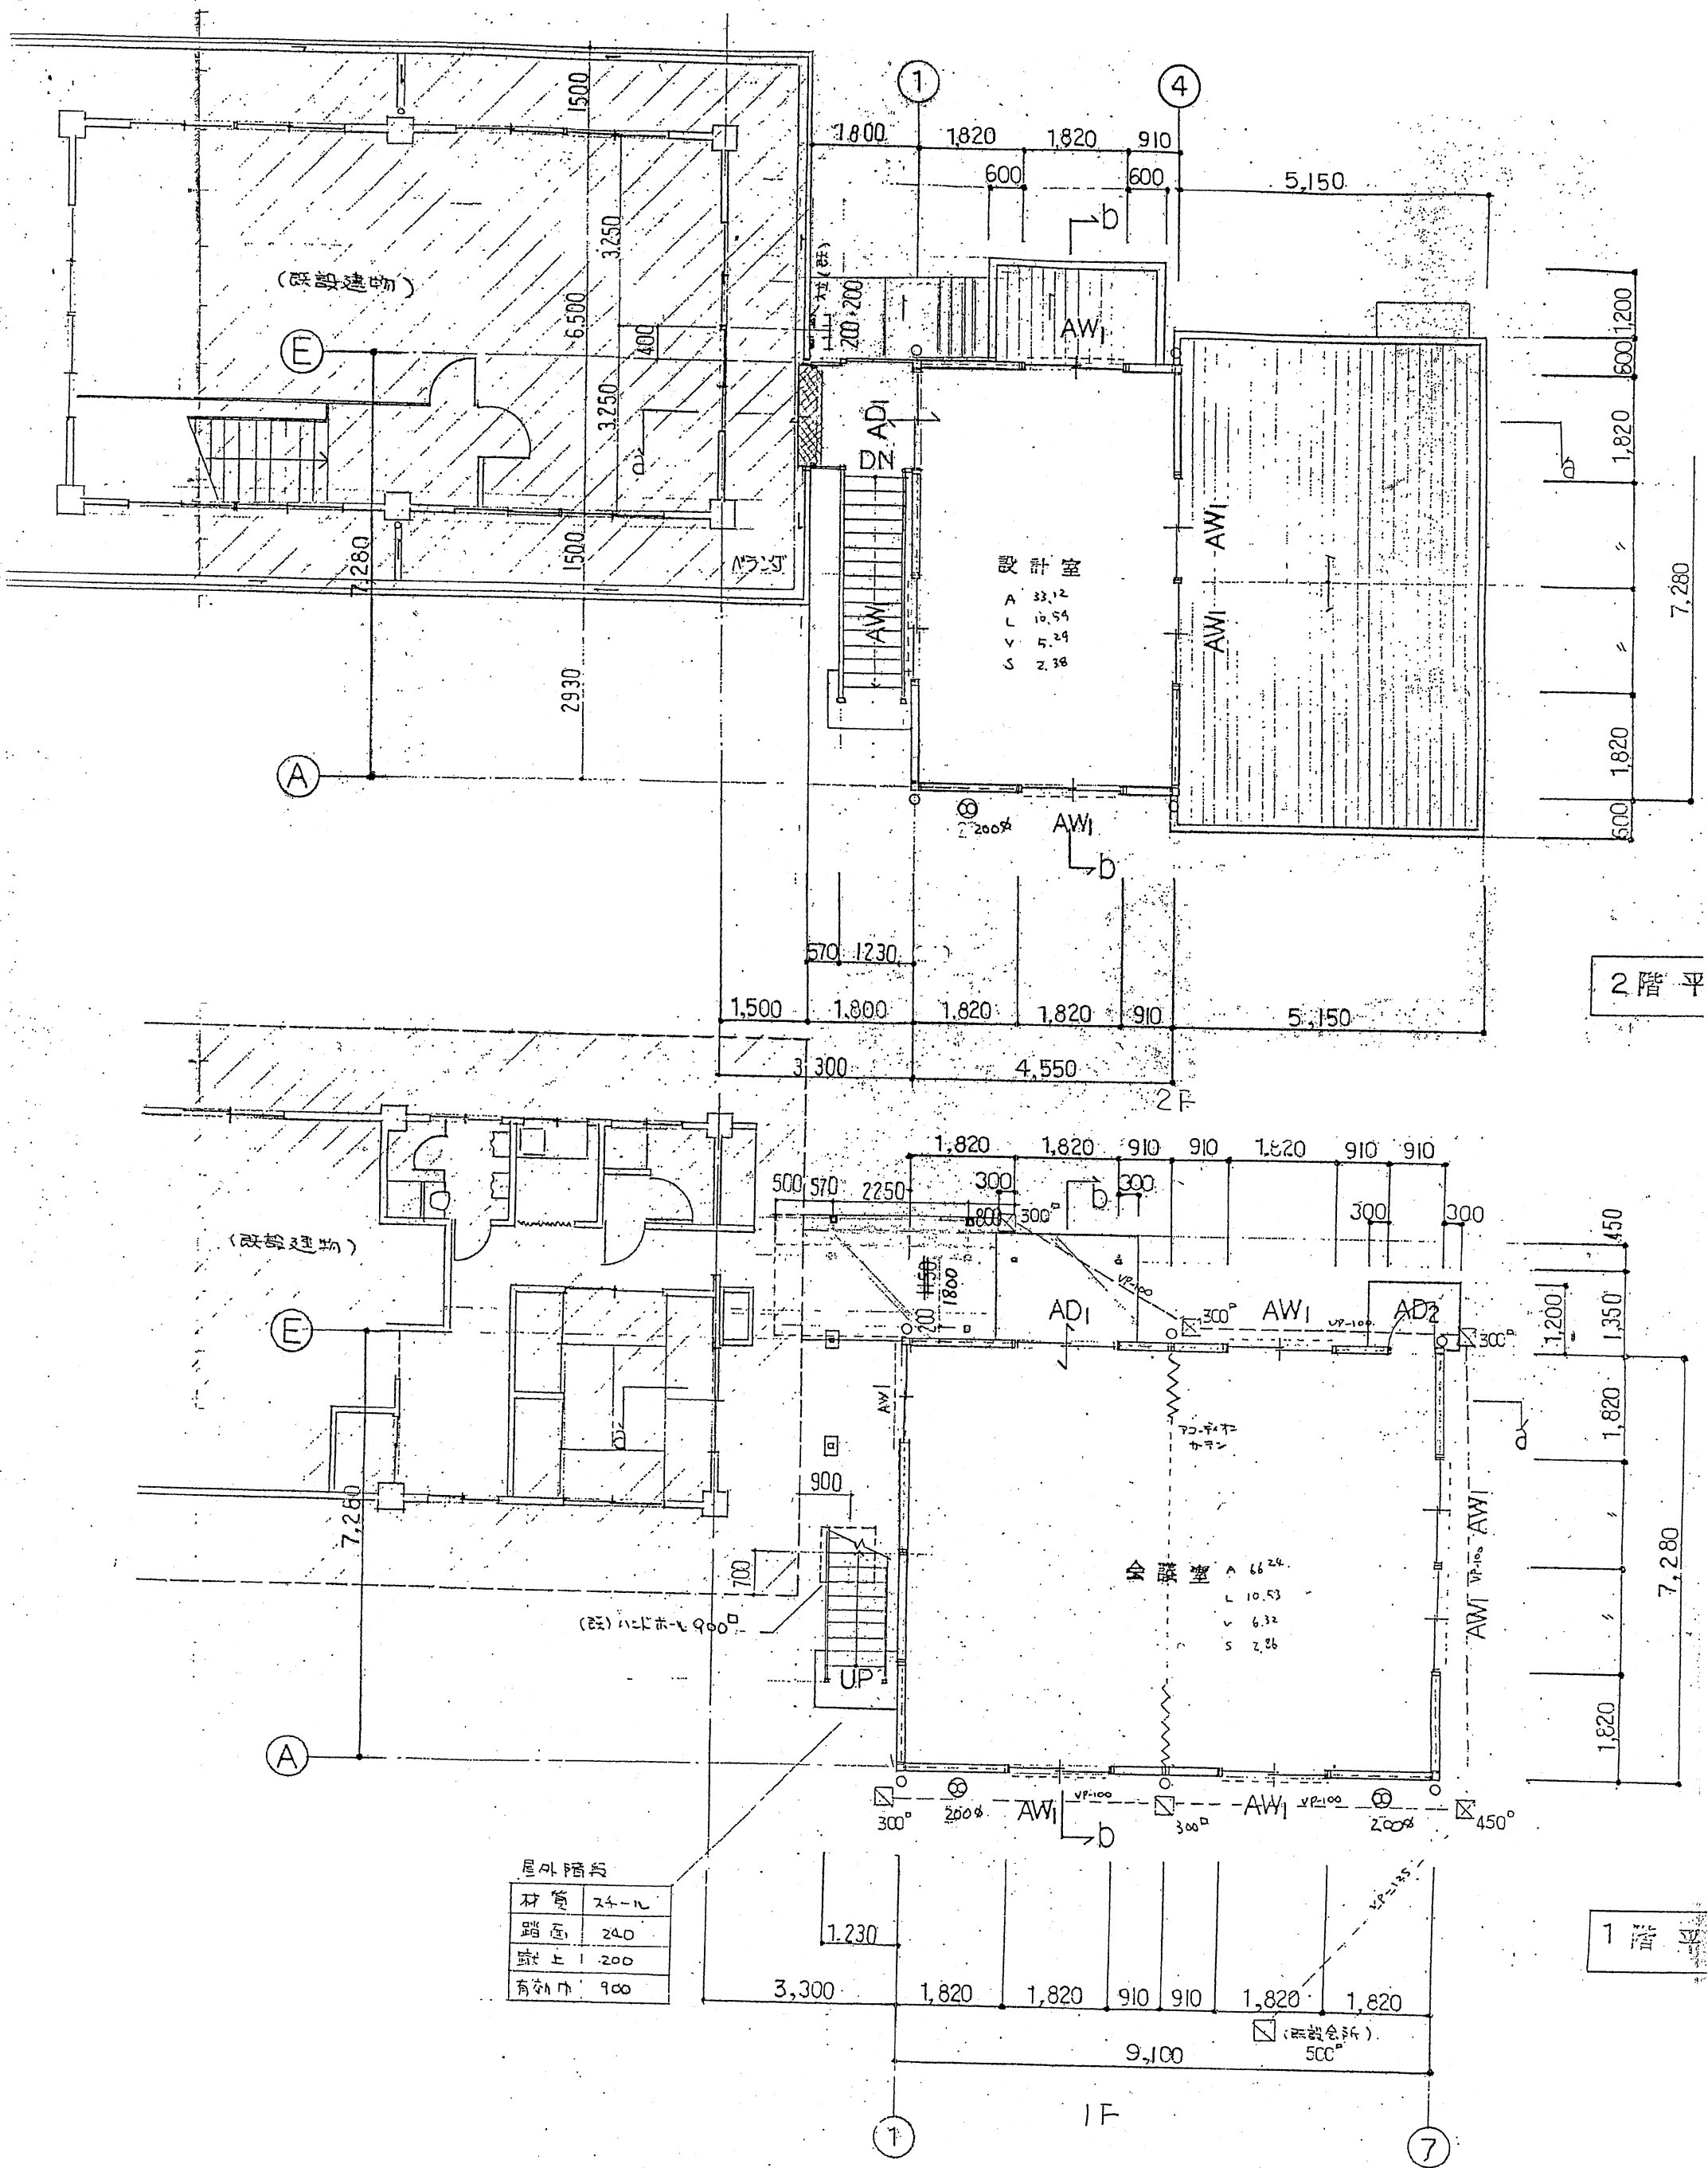


12. 主要建物図面

二色の浜公園 管理事務所図面(立面図①)2


二色の浜公園
事務所 立面図

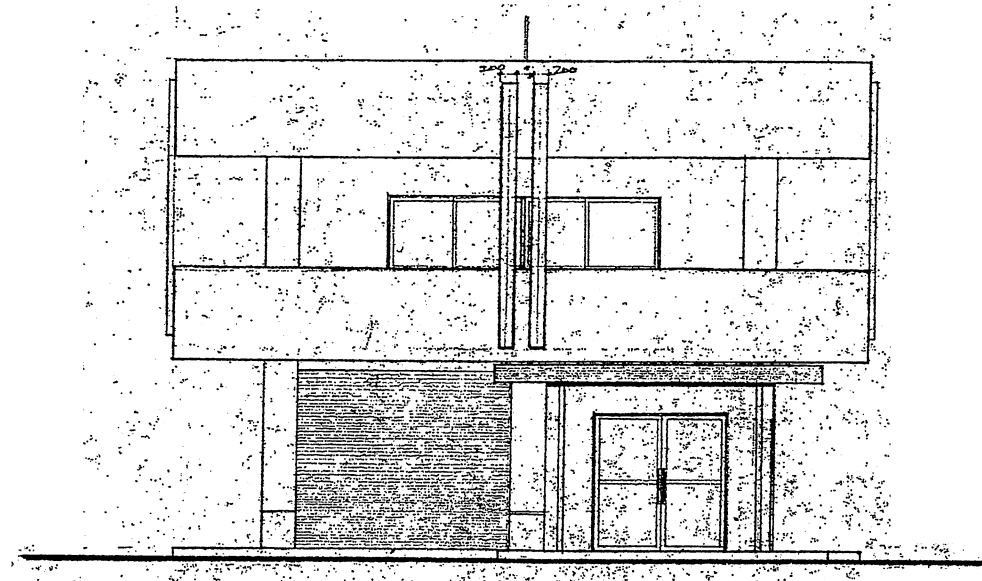


西側立面図

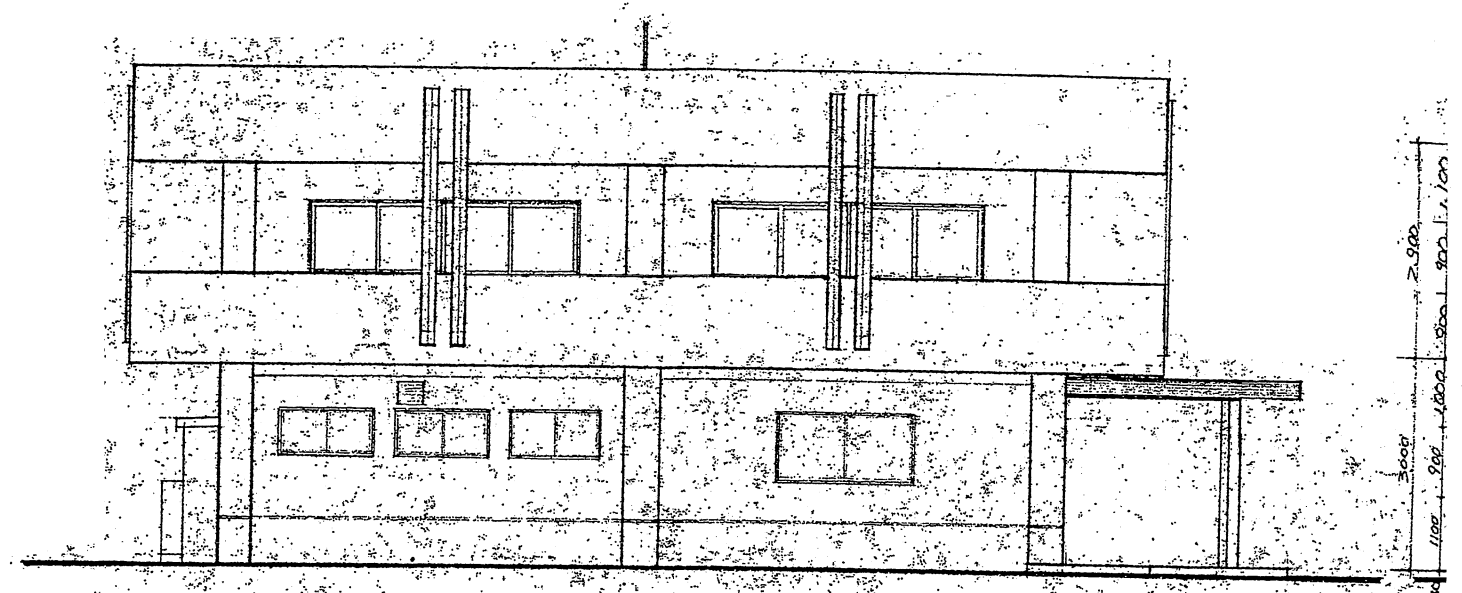


北側立面図

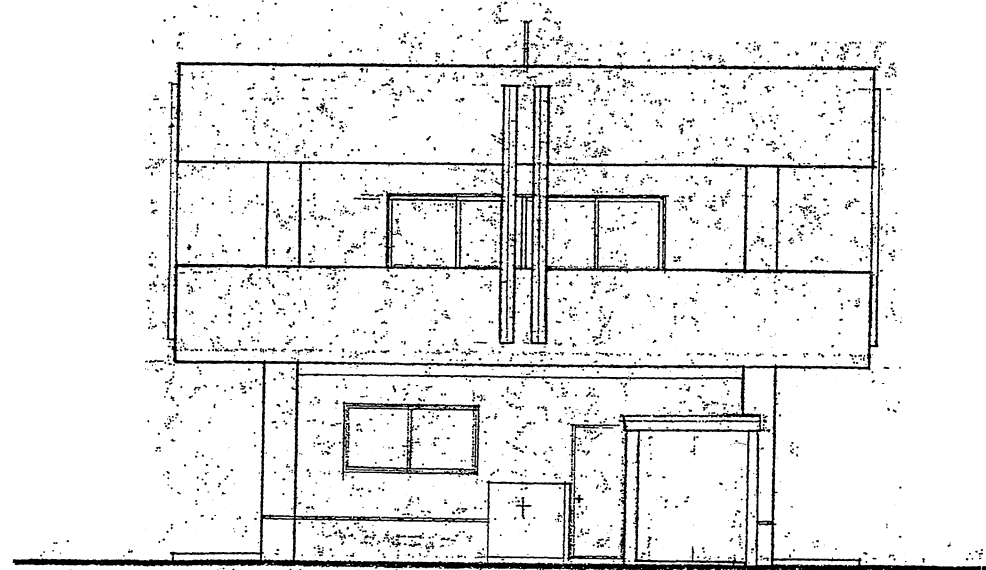


東側立面図

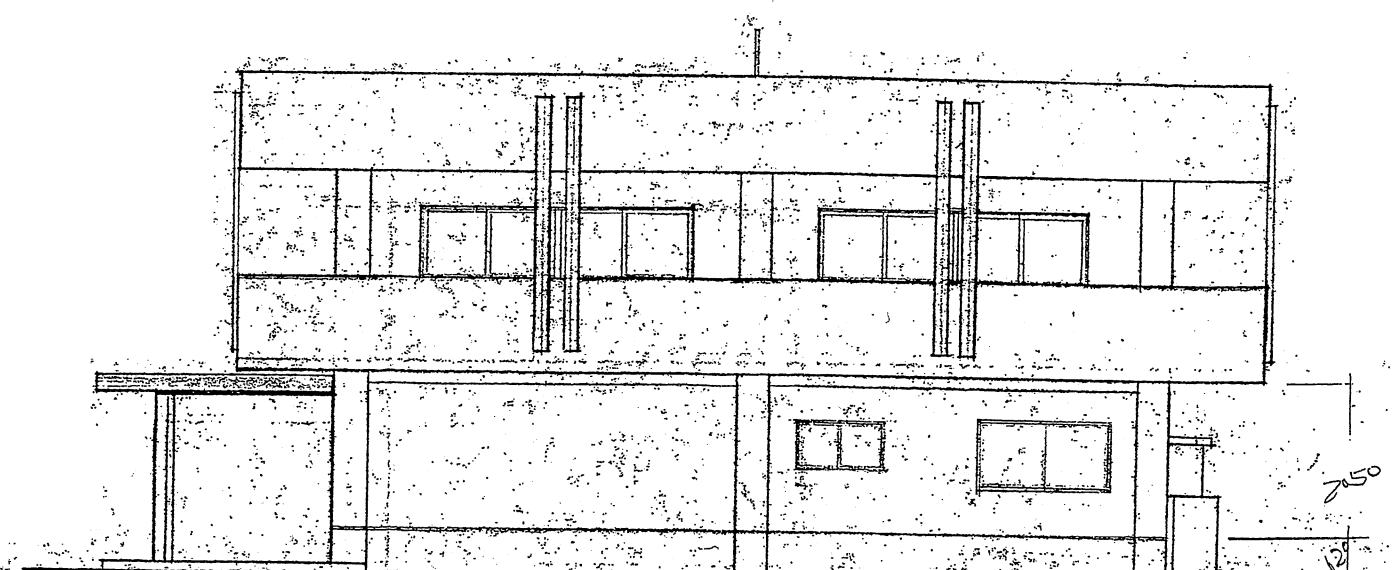


南側立面図

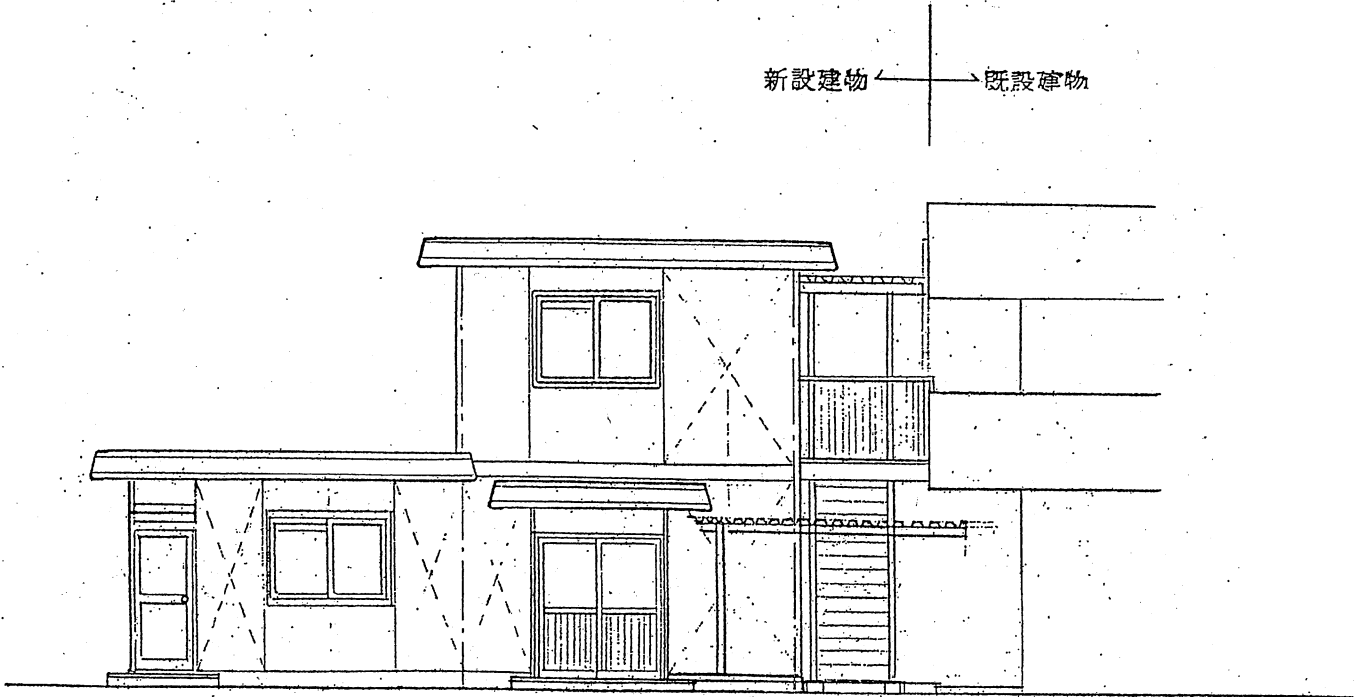


E 通立面図 1/100

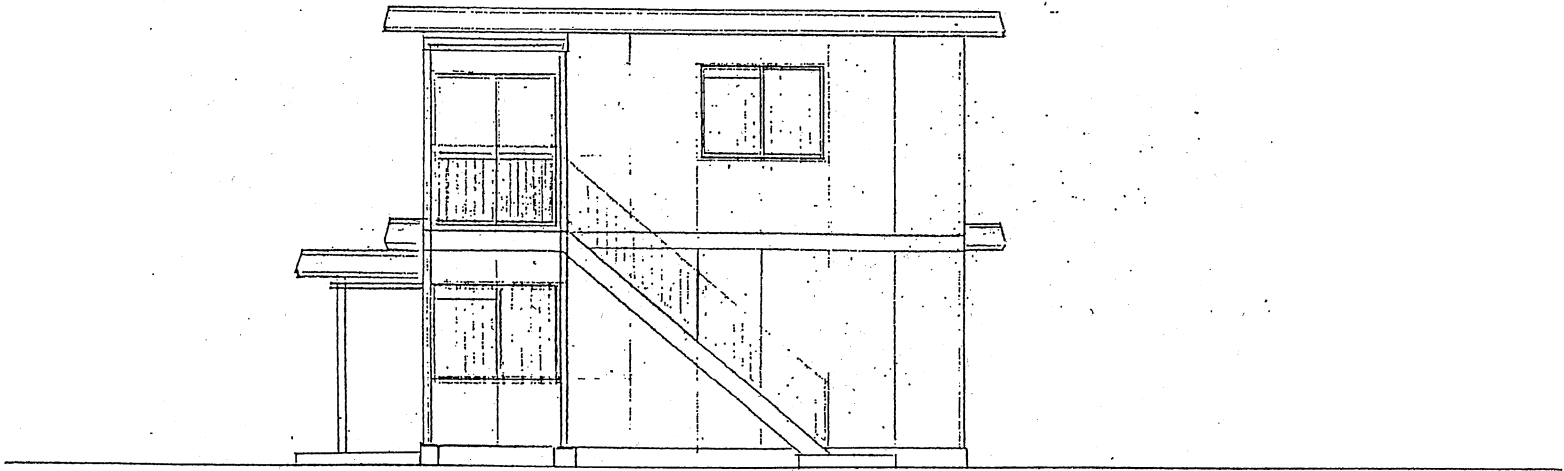

通立面図 1/100

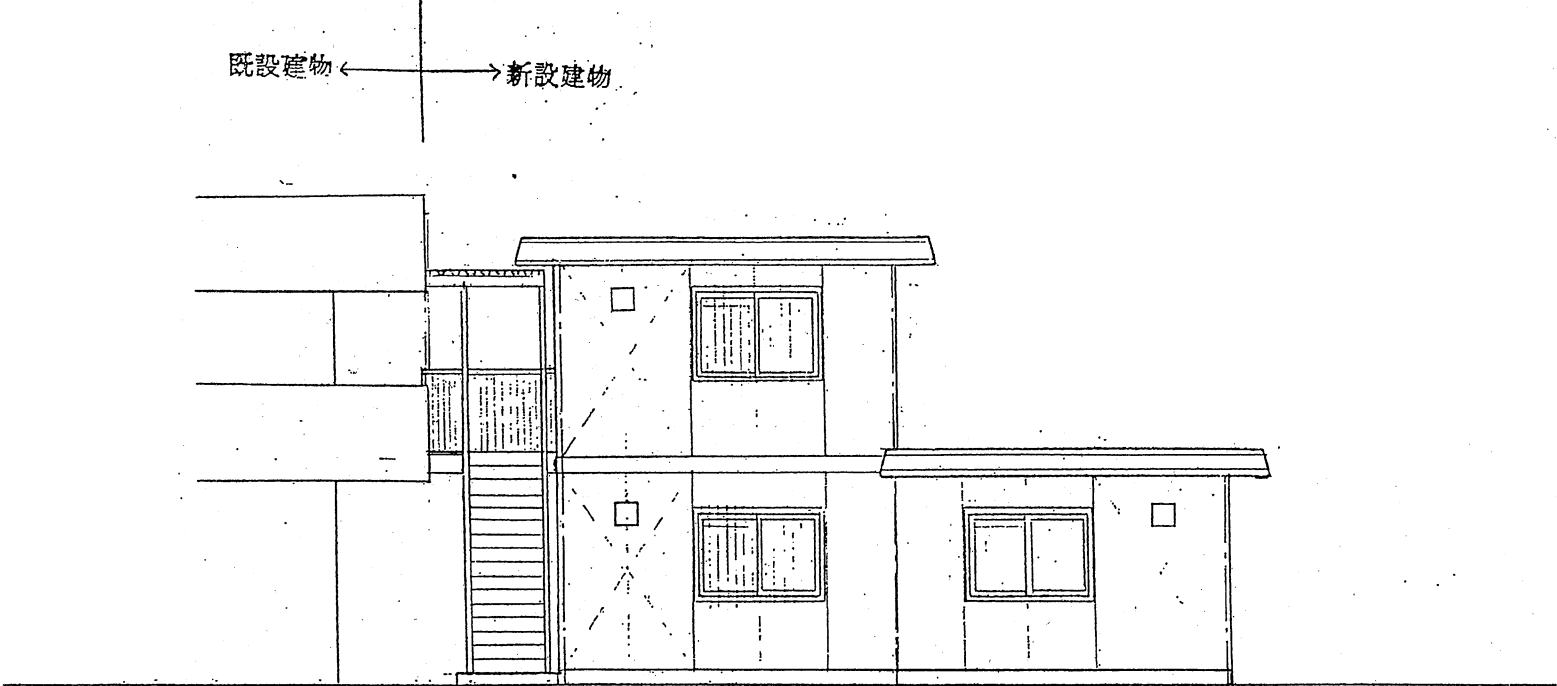

A通立面 1/100

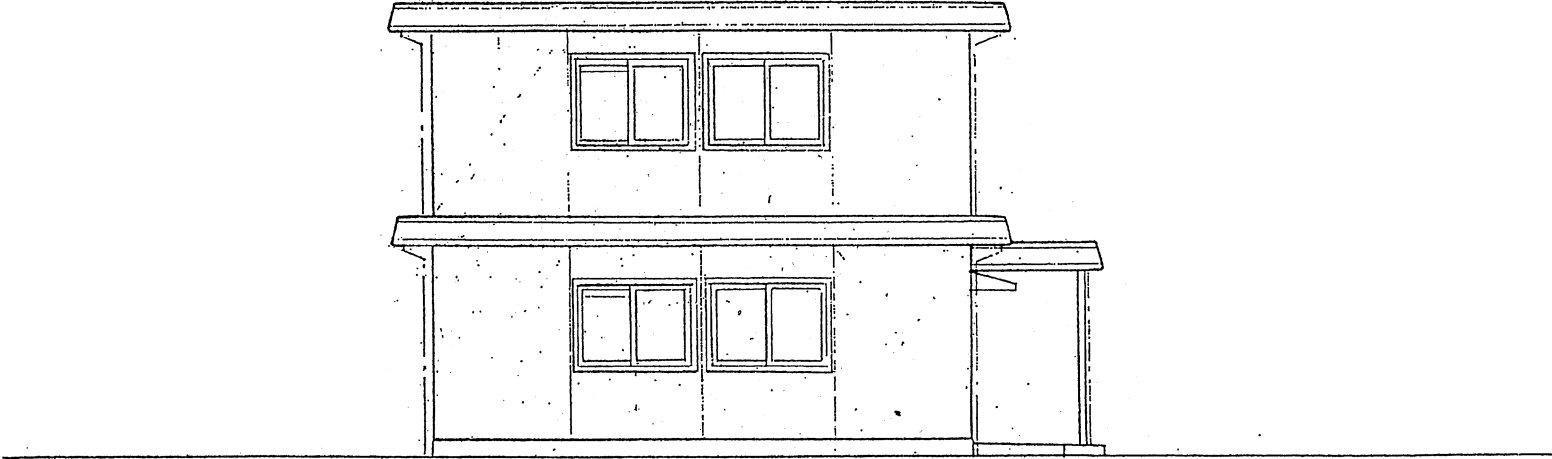


7通立面 1/100

12. 主要建物図面

二色の浜公園 主要建物図面(レストハウス平面図1)1


二色の浜公園
レストハウス 平面図

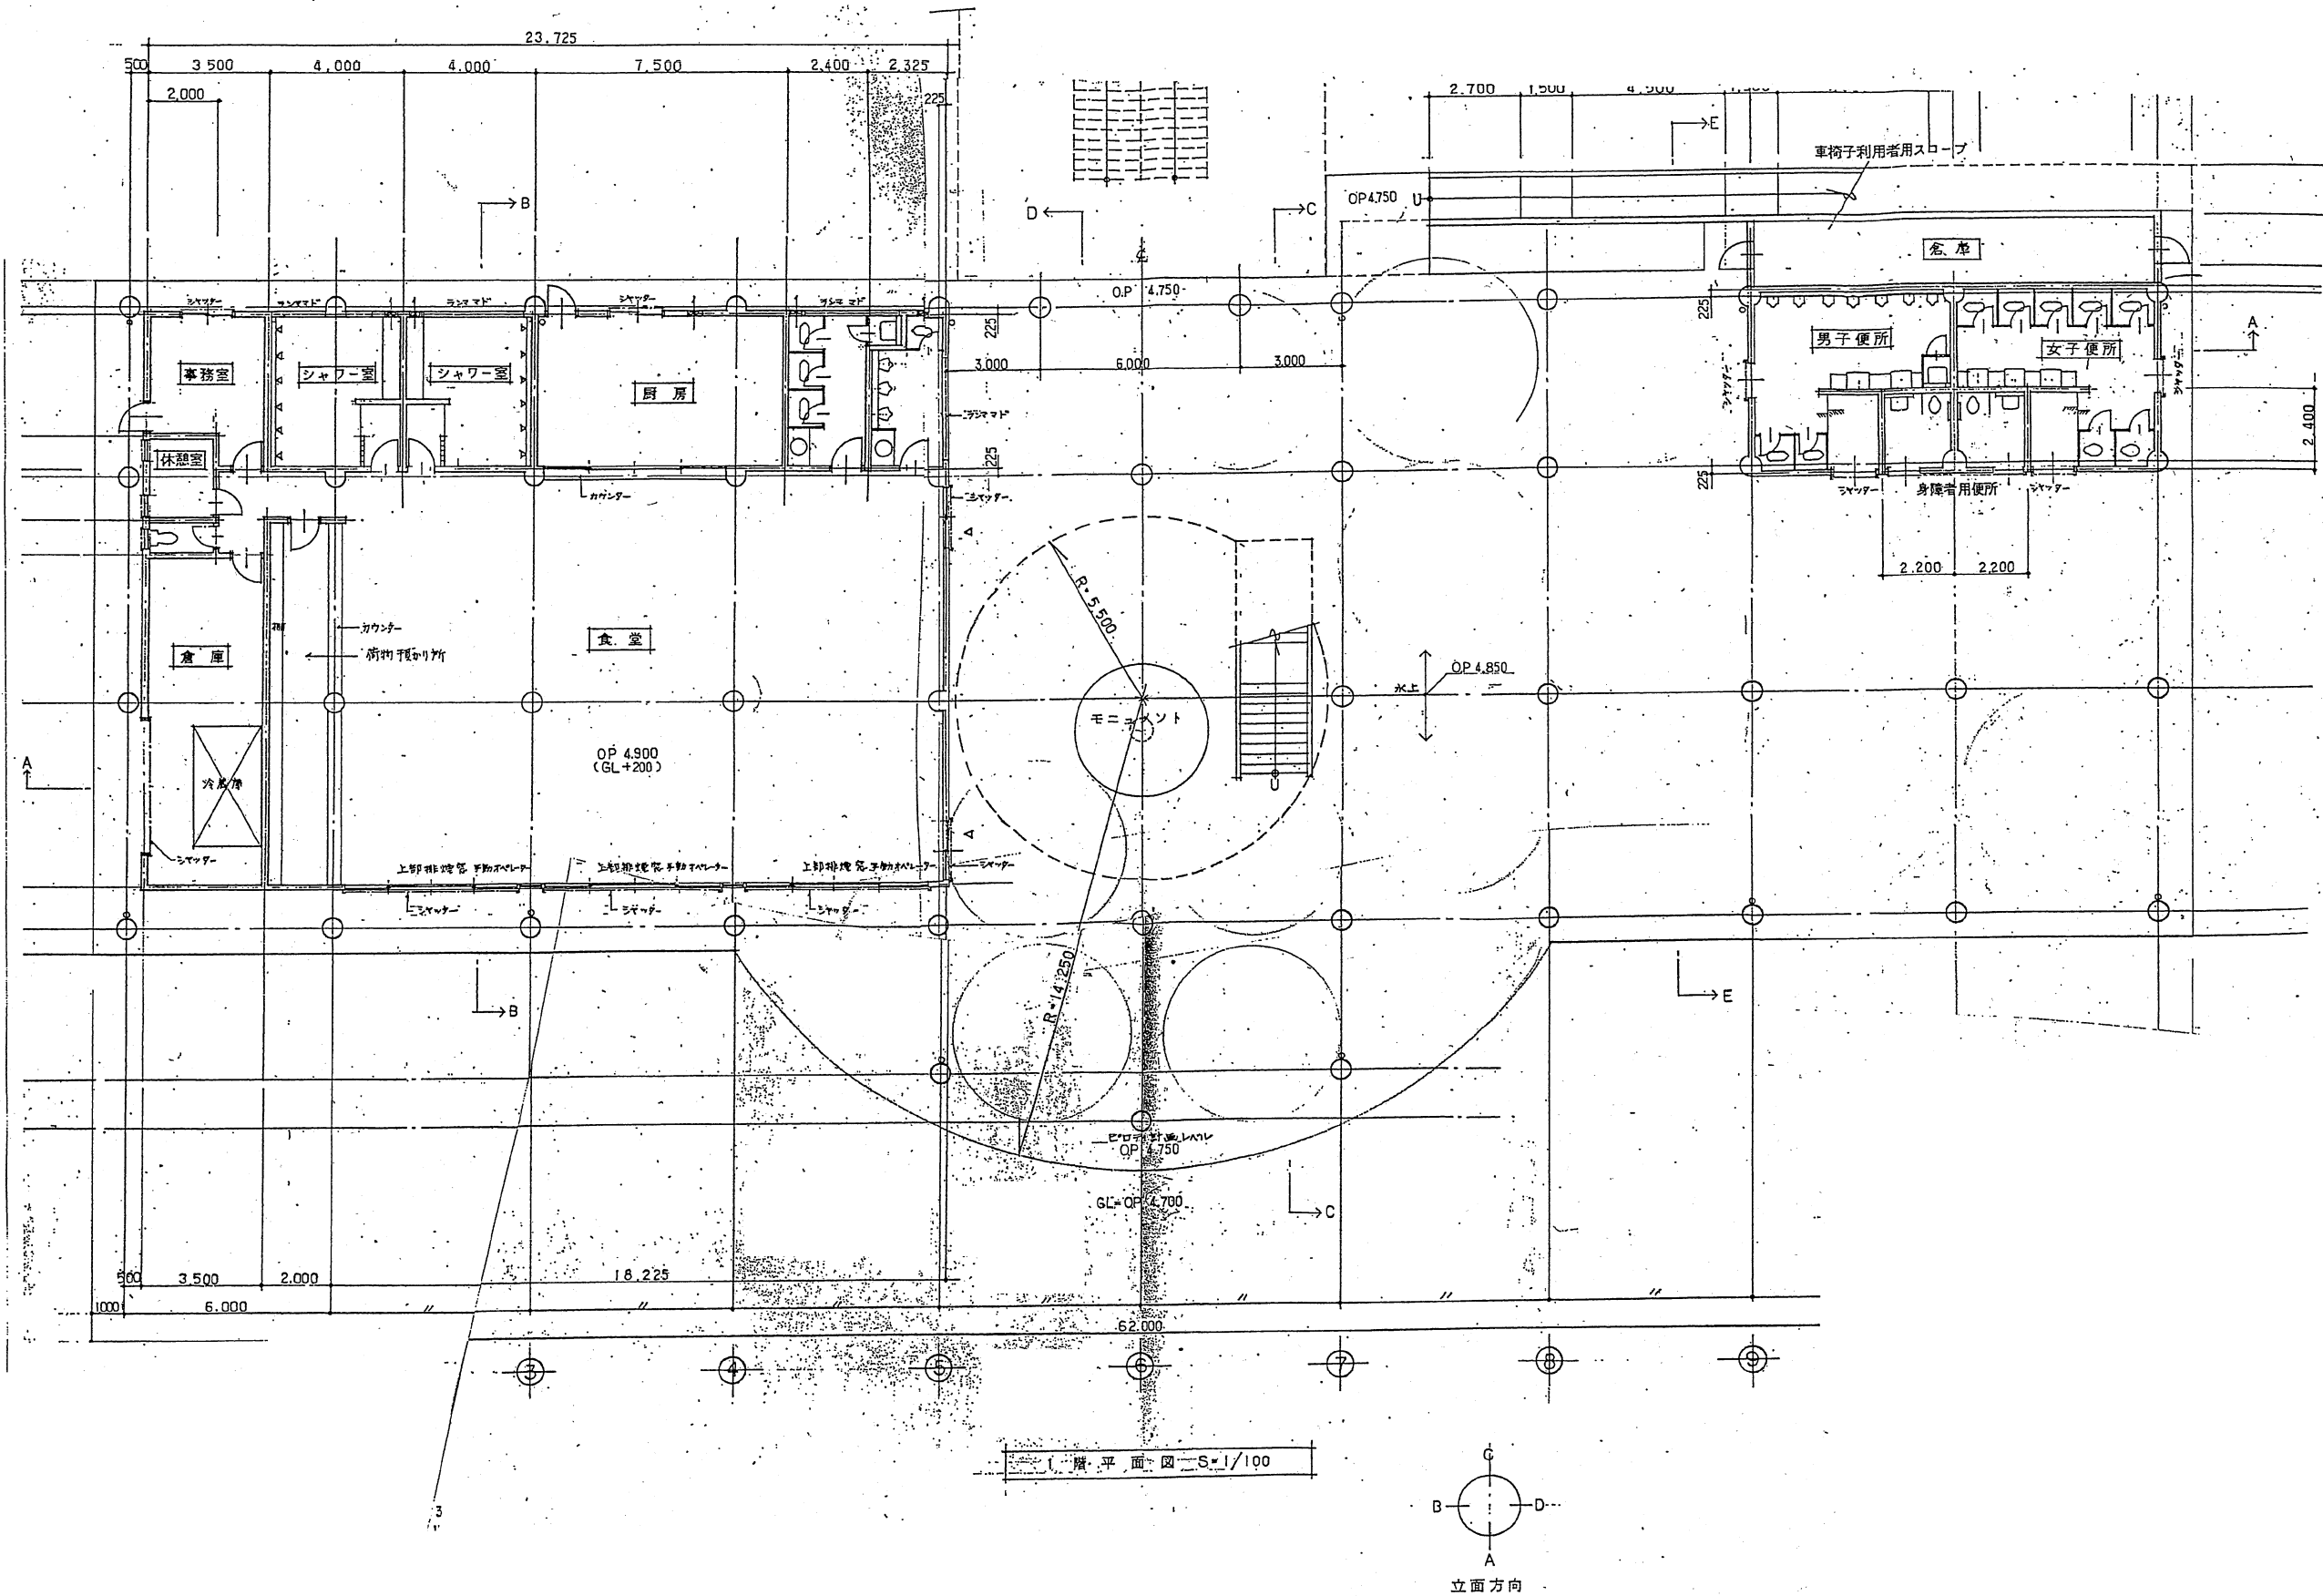


12. 主要建物図面

二色の浜公園 主要建物図面(レストハウス平面図2)2


二色の浜公園
レストハウス 平面図

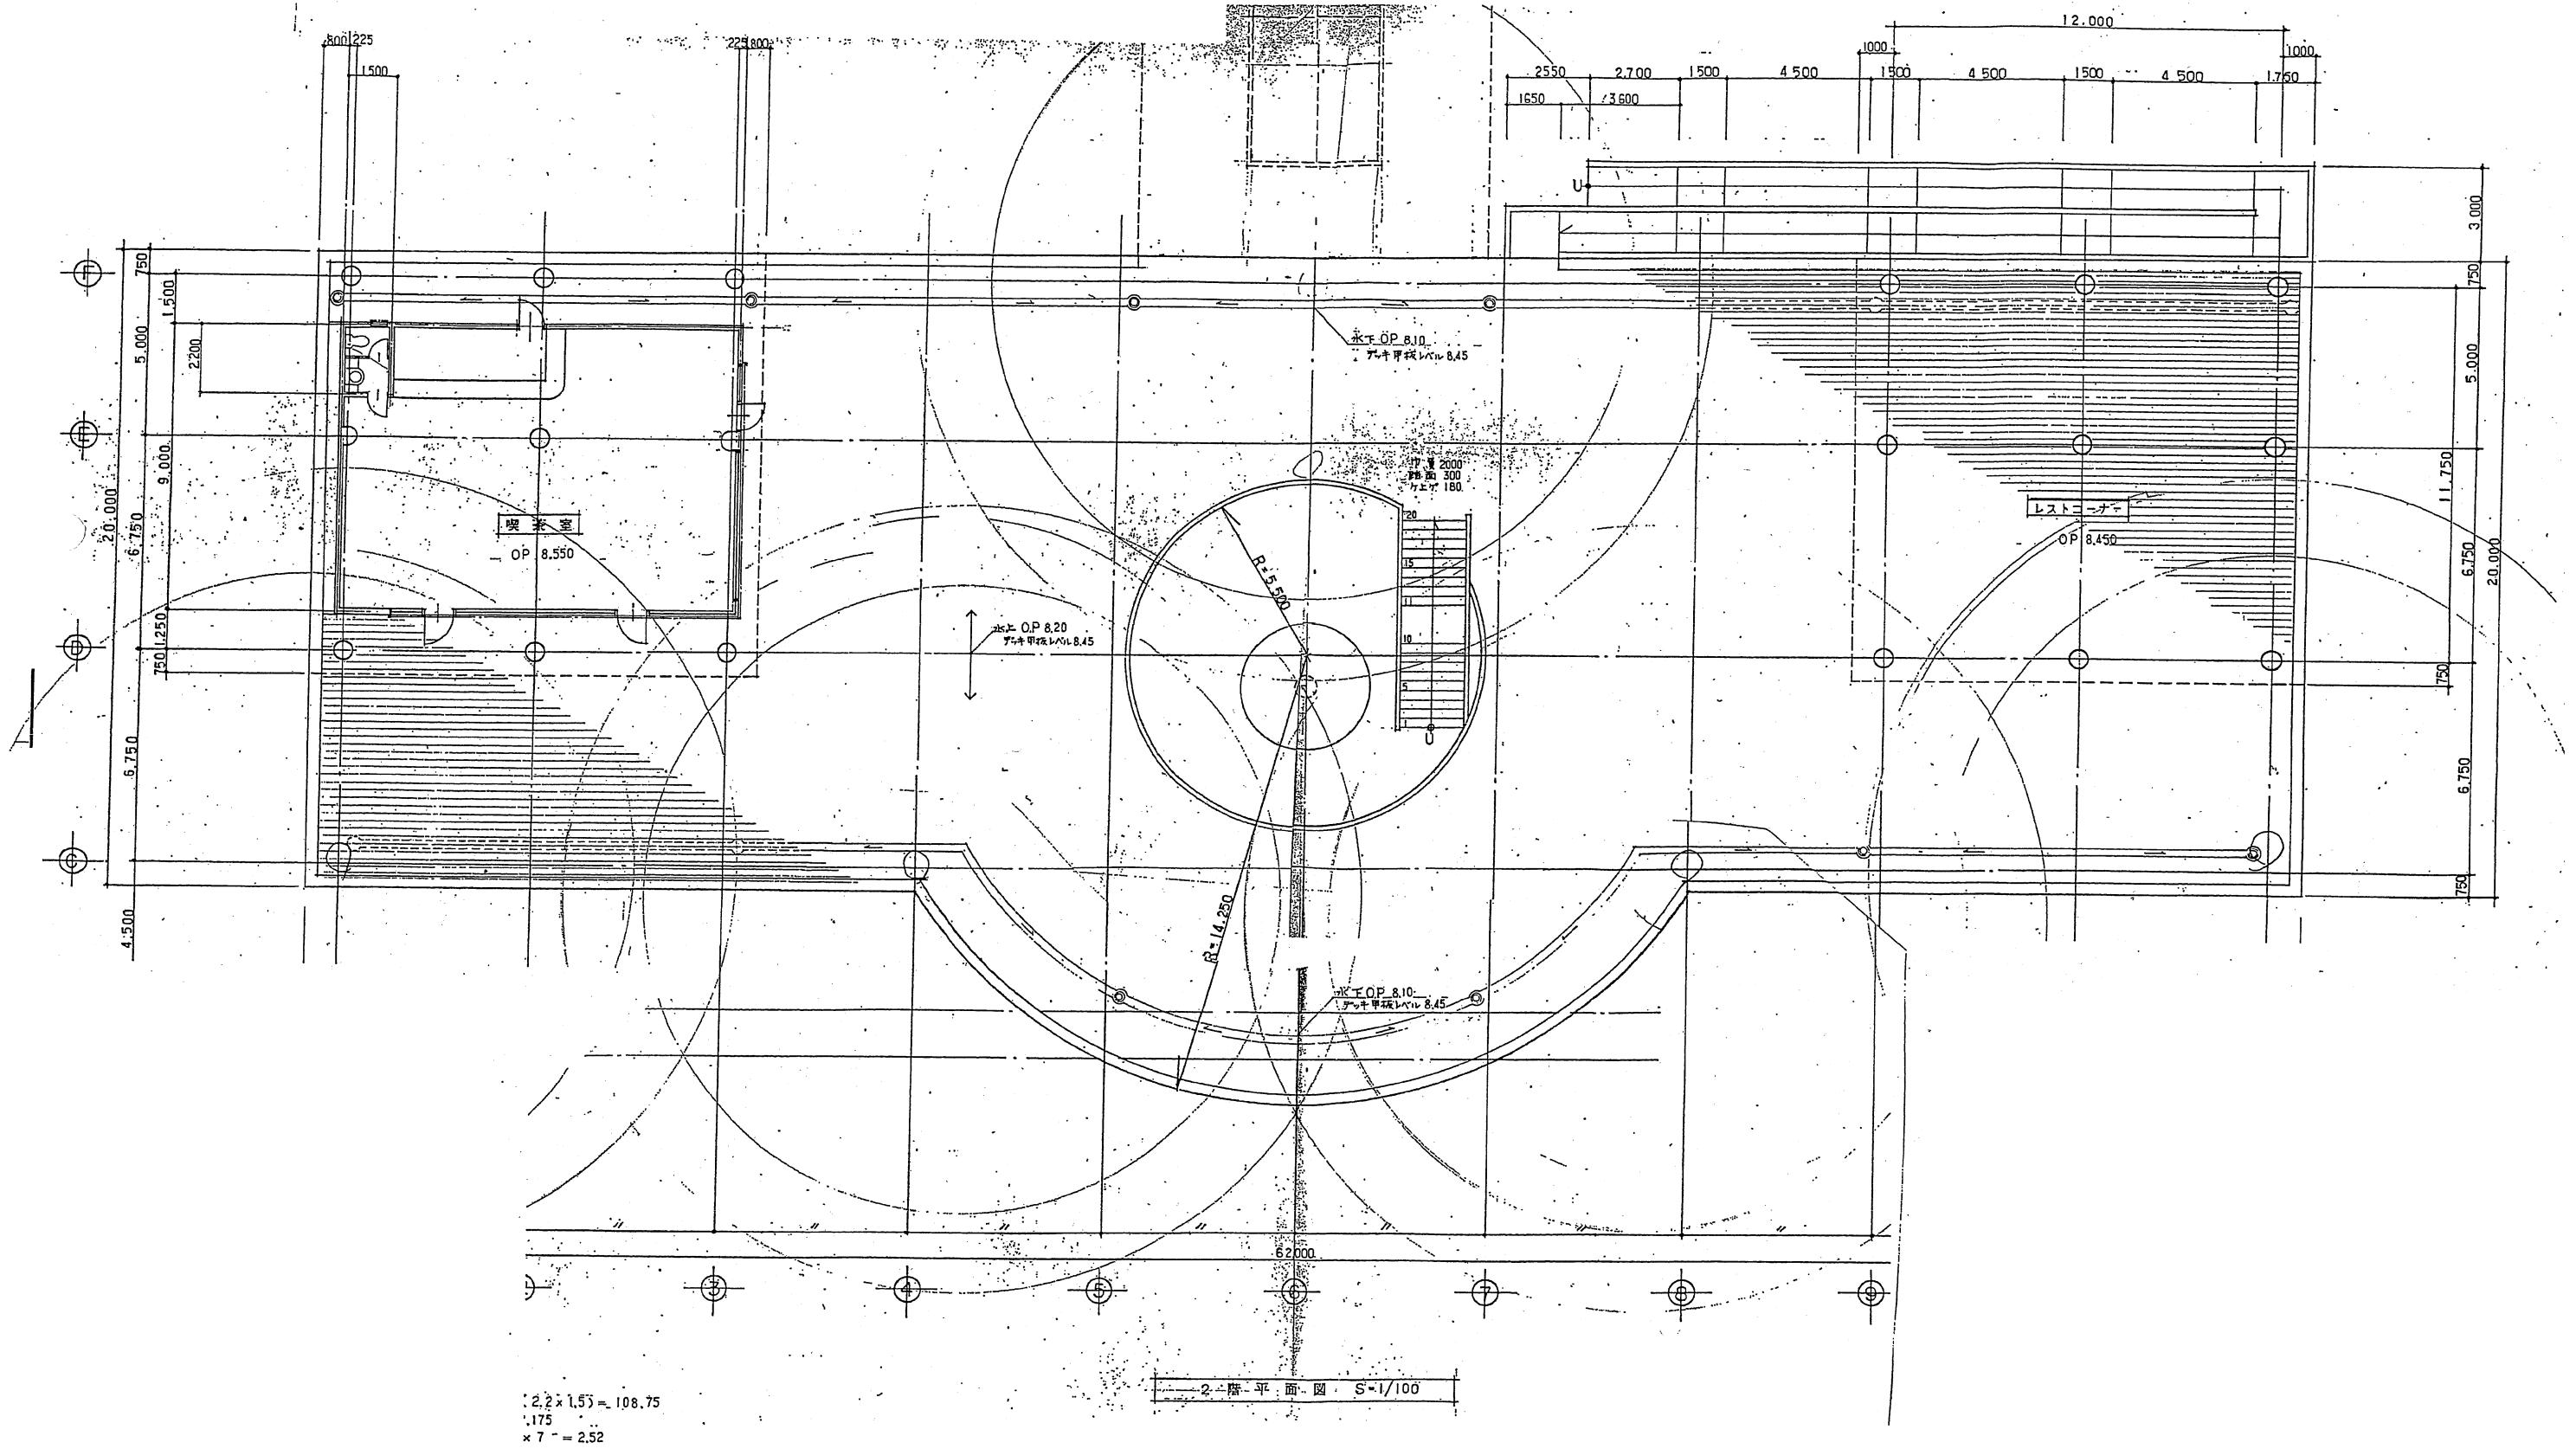


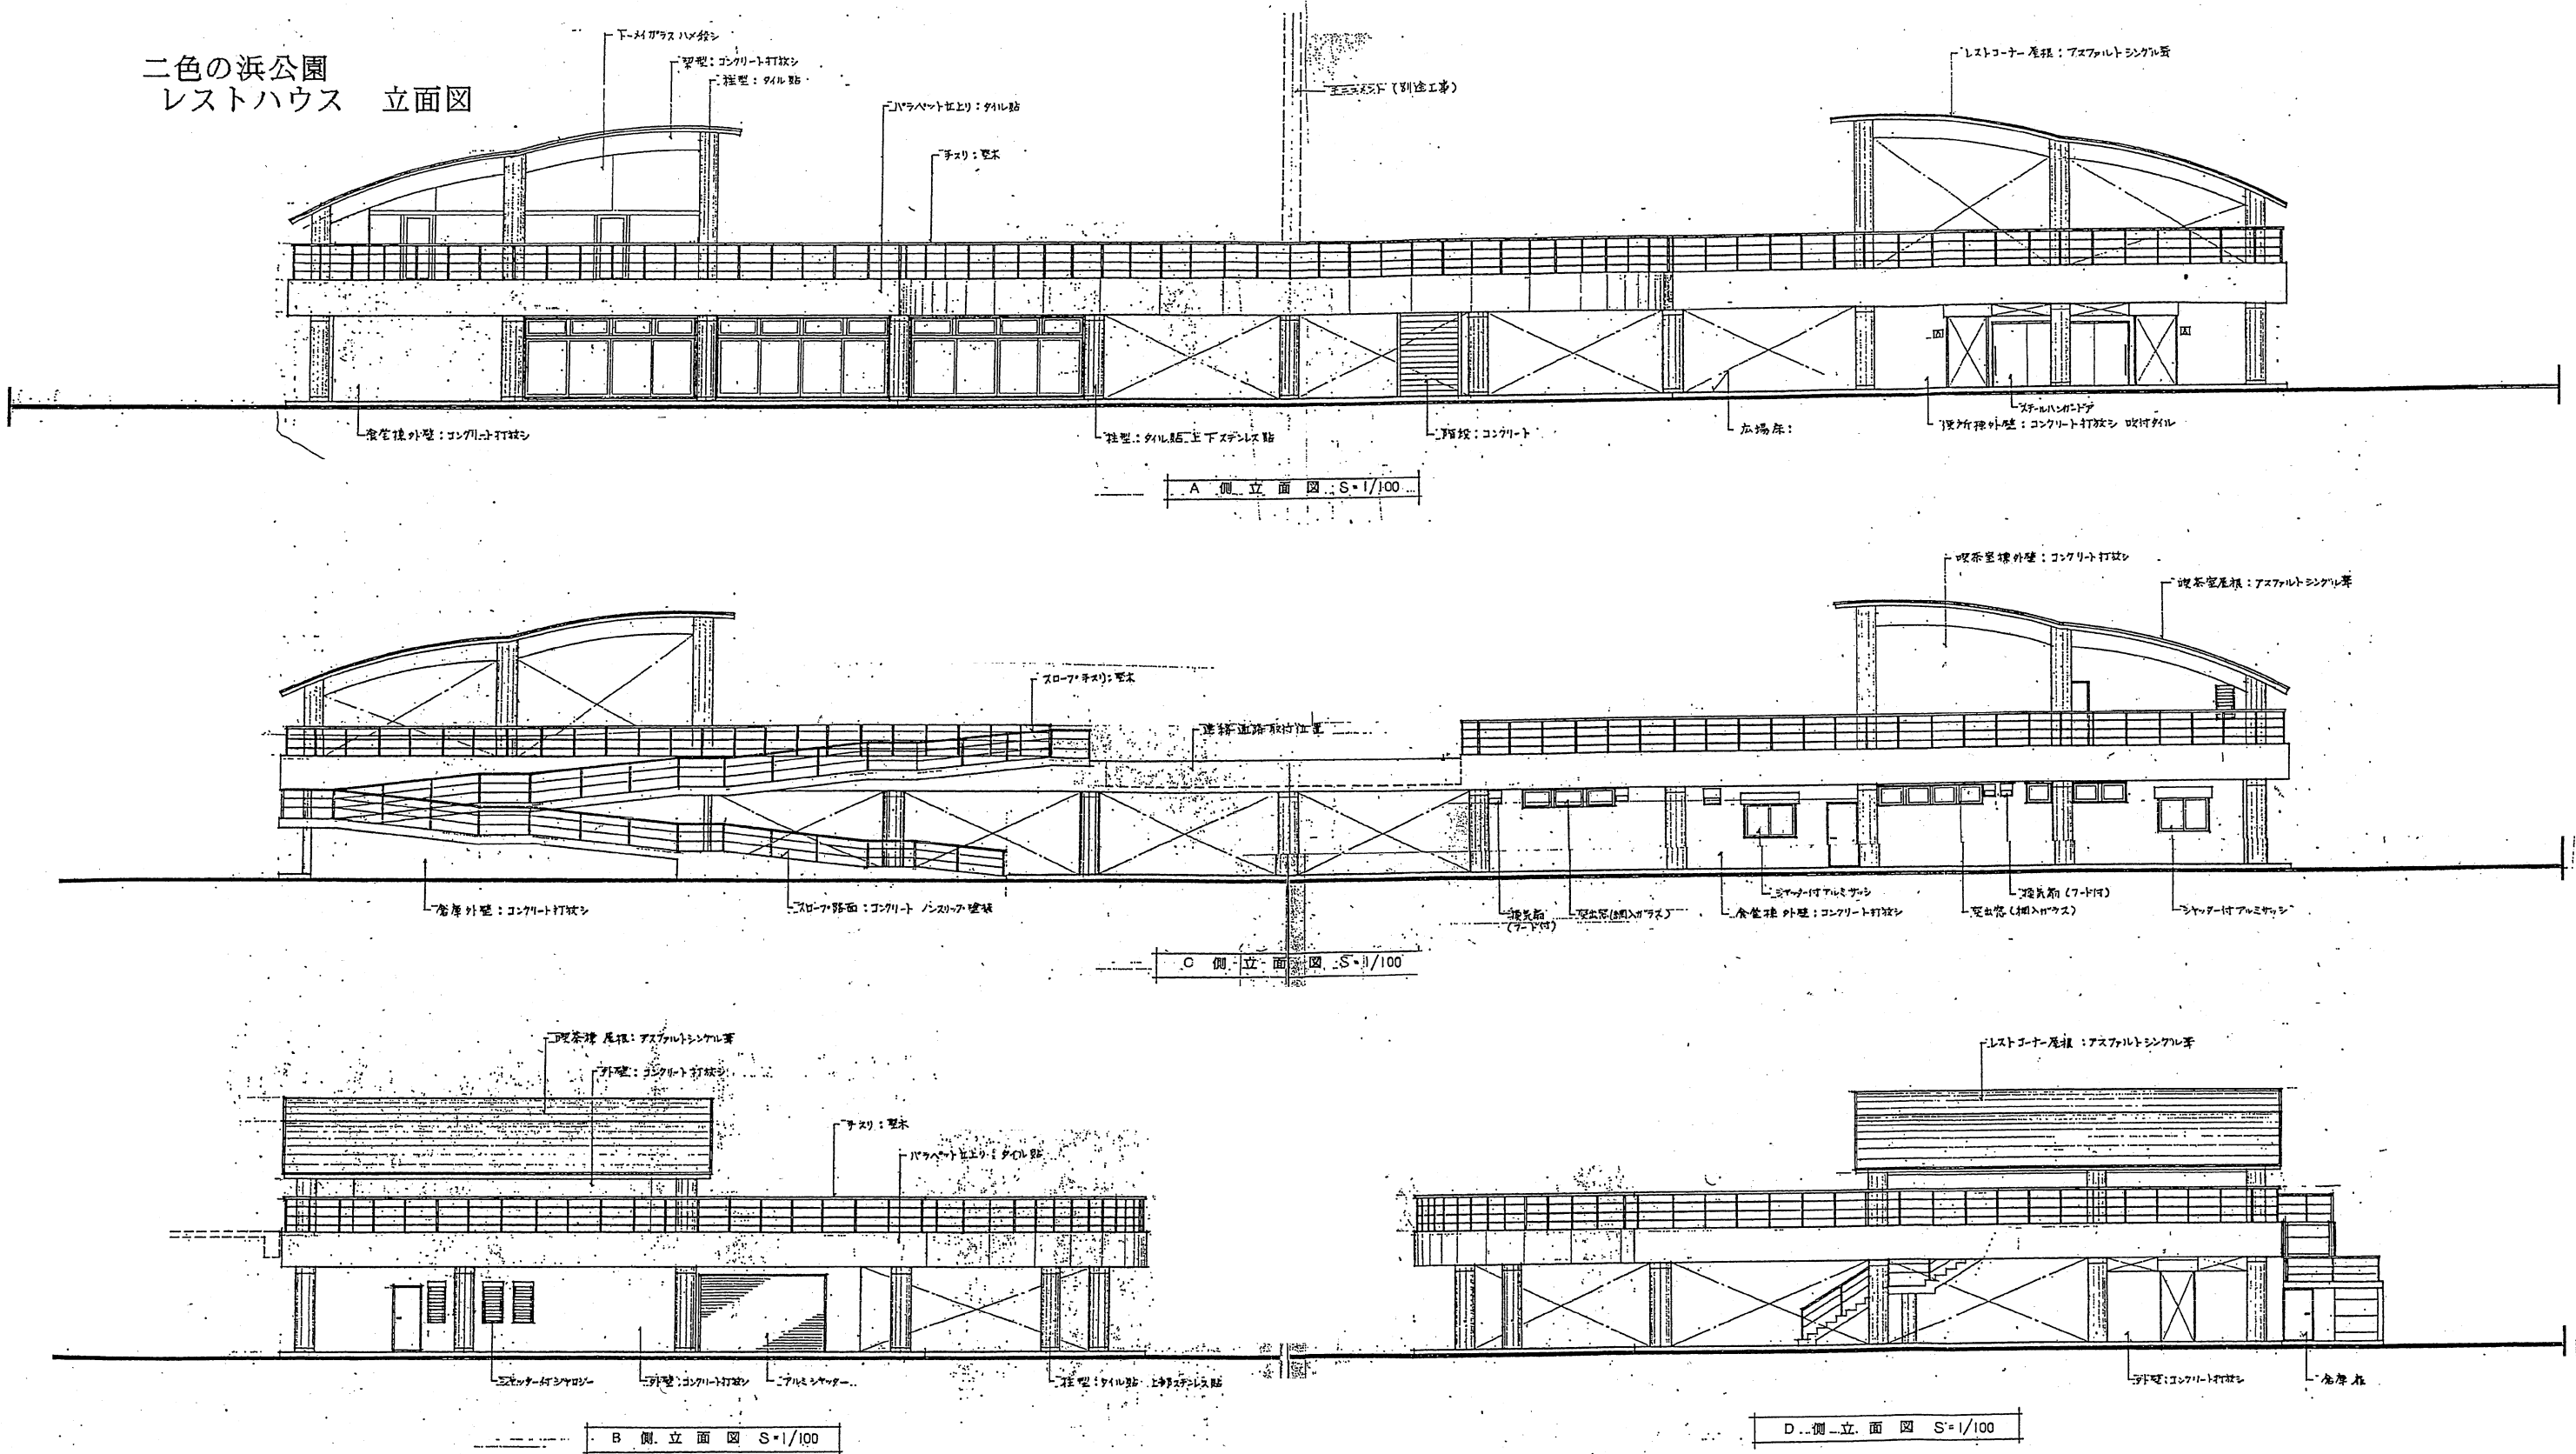


12. 主要建物図面

二色の浜公園 主要建物図面(スポーツハウス平面図)4

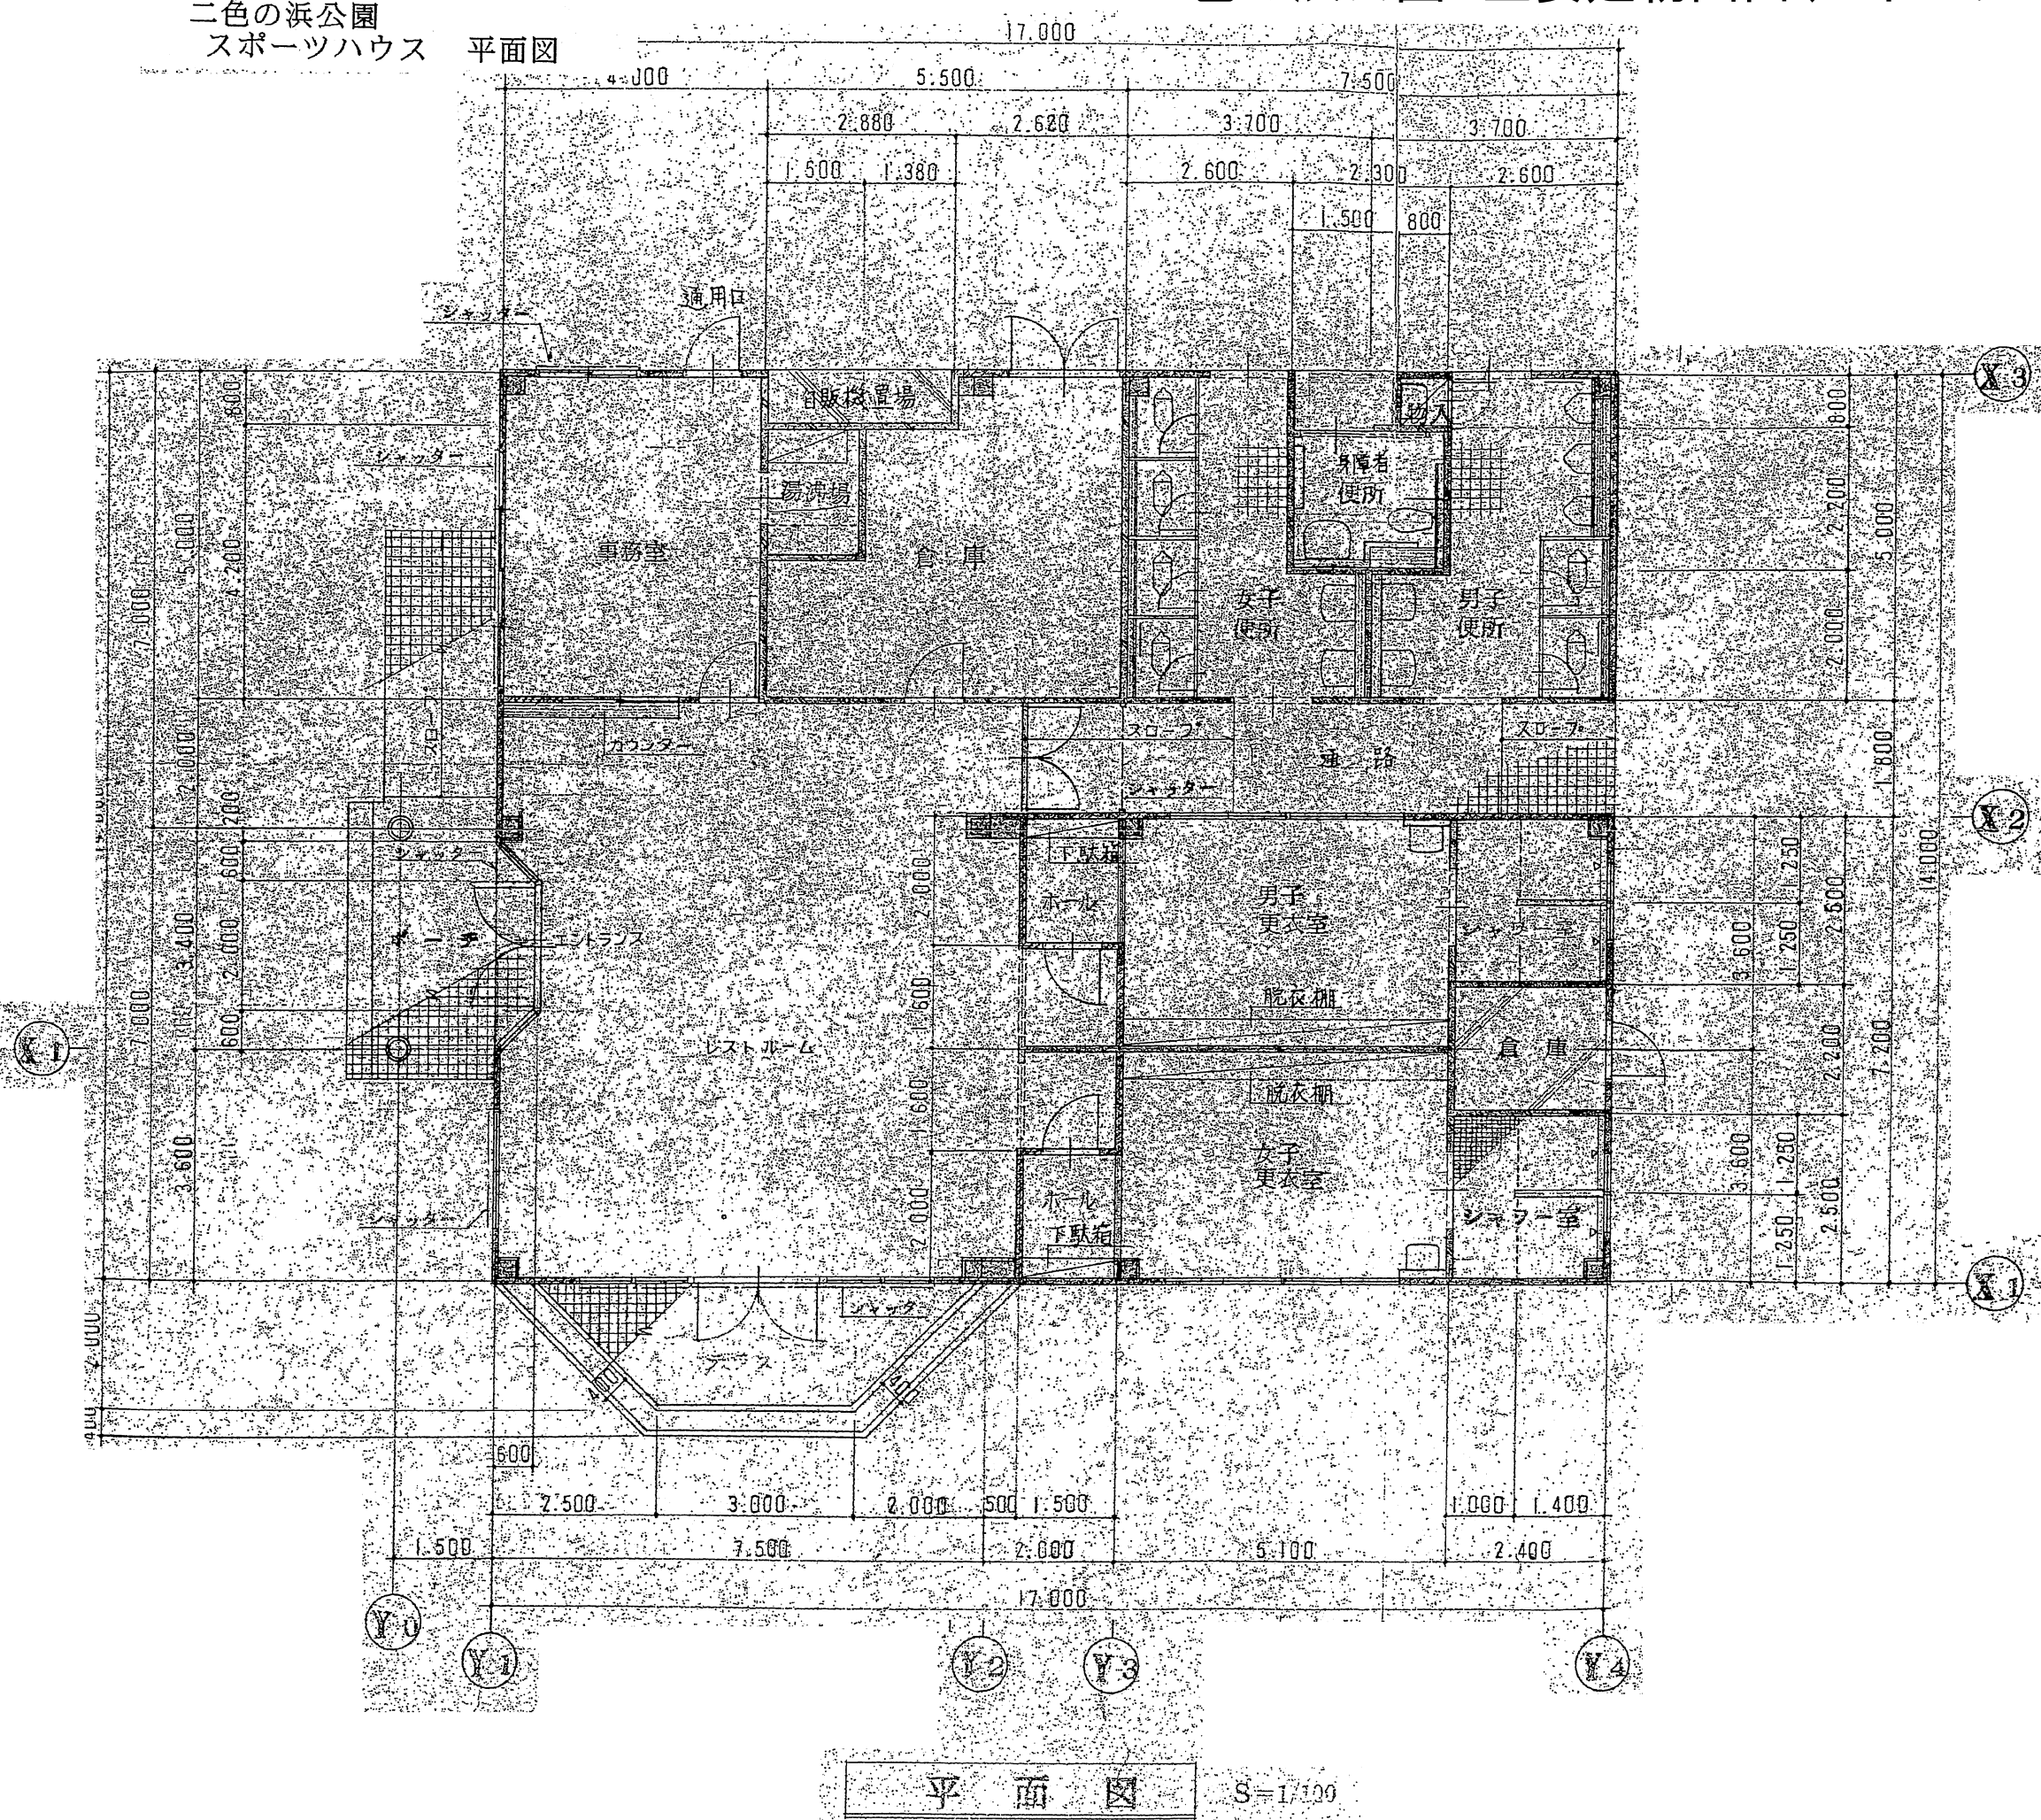


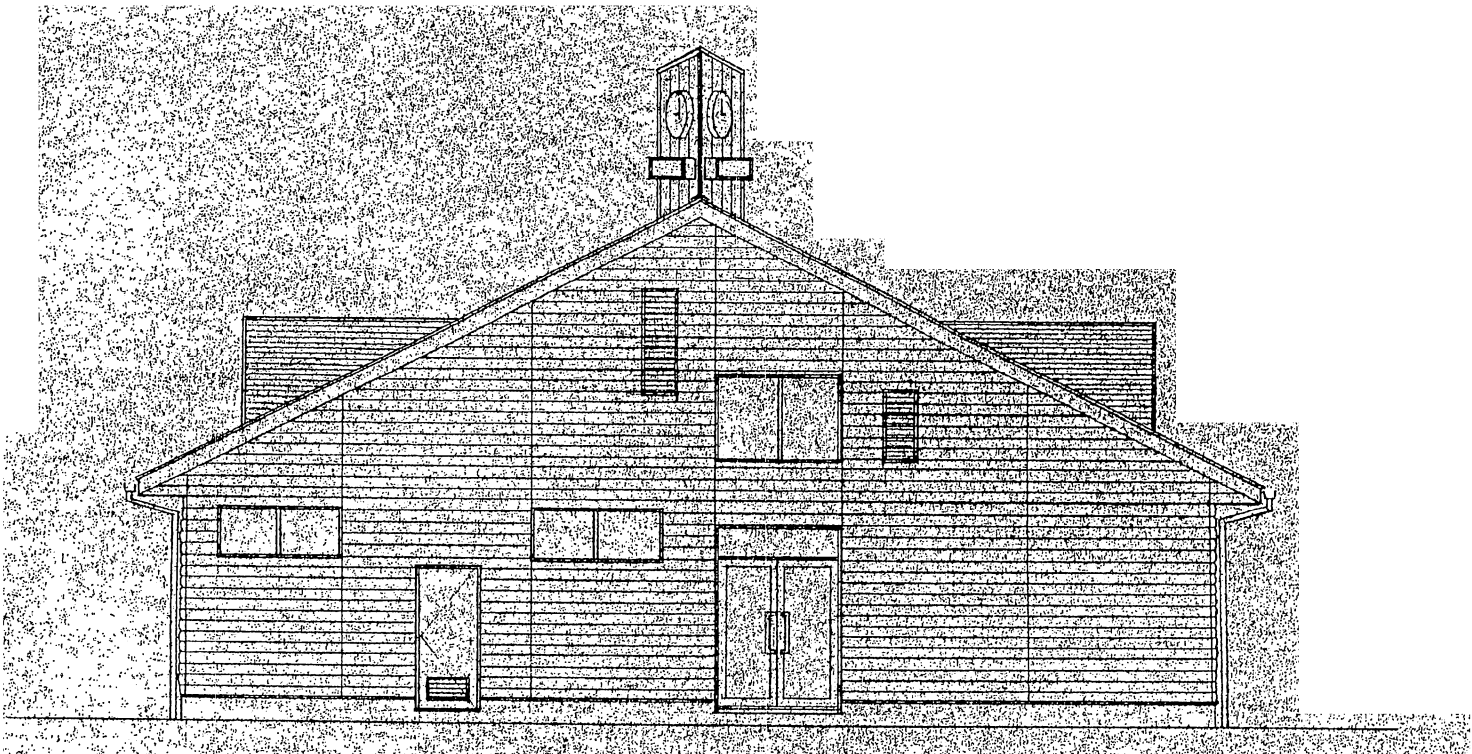


東面 立面 図

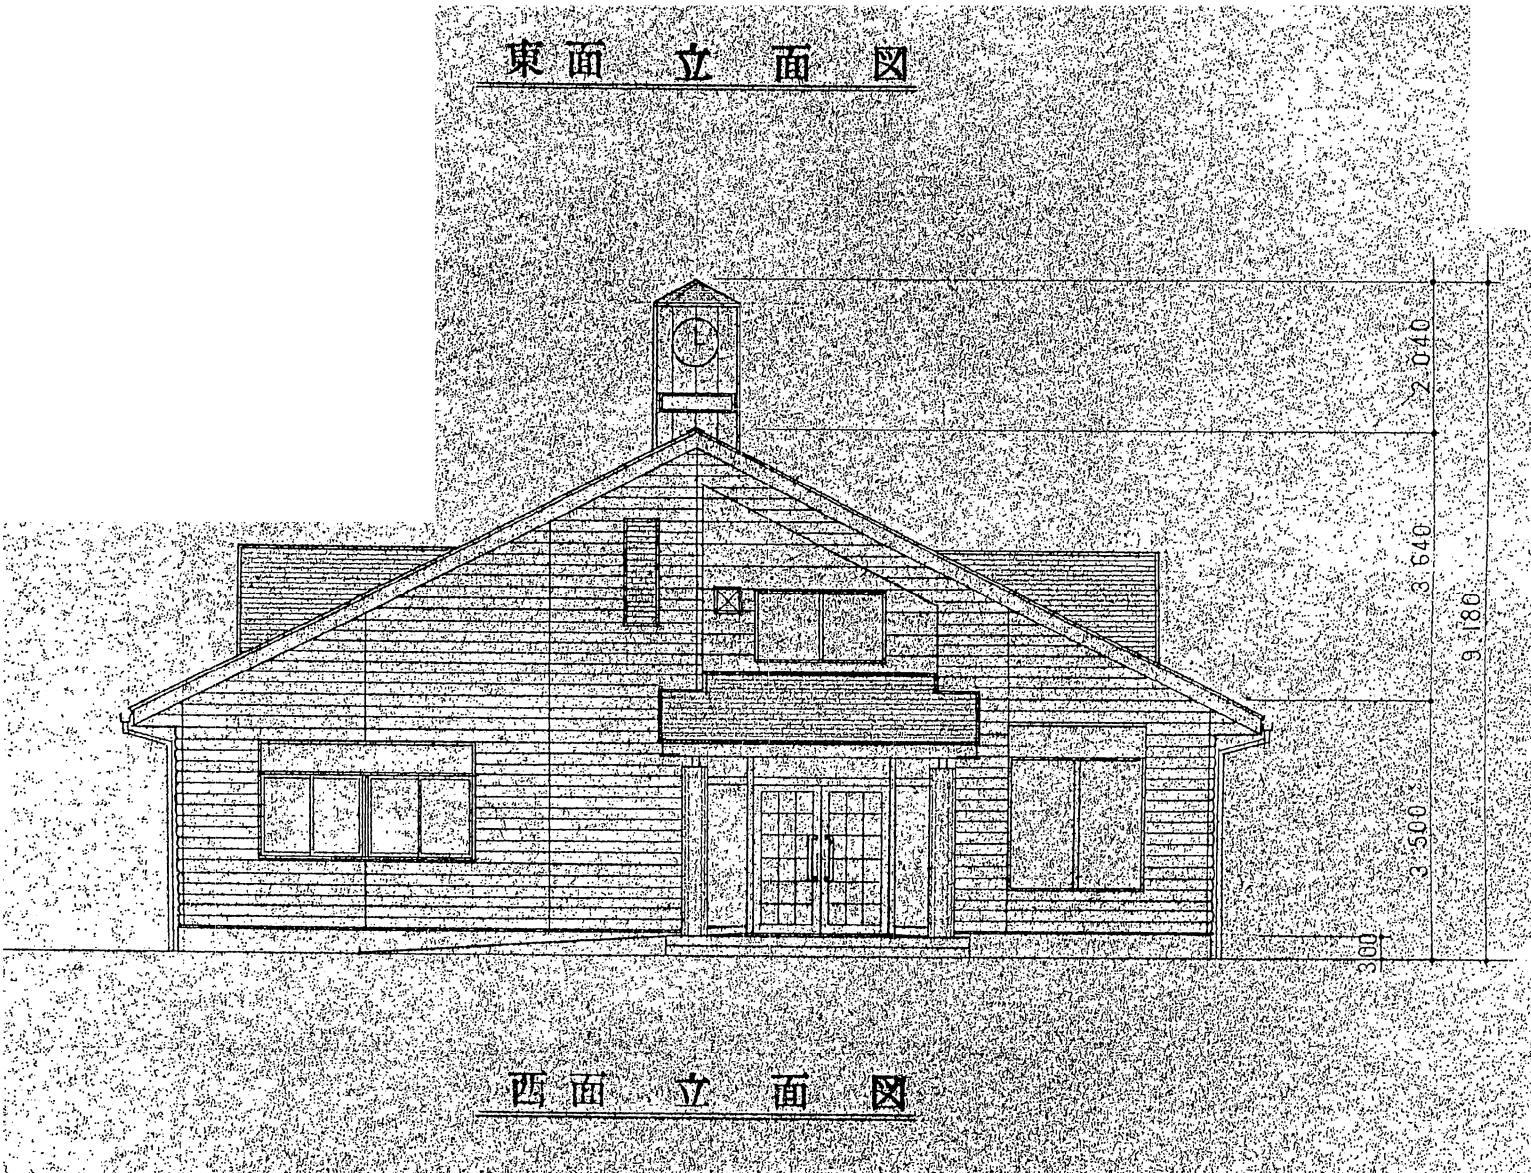

西面 立面 図

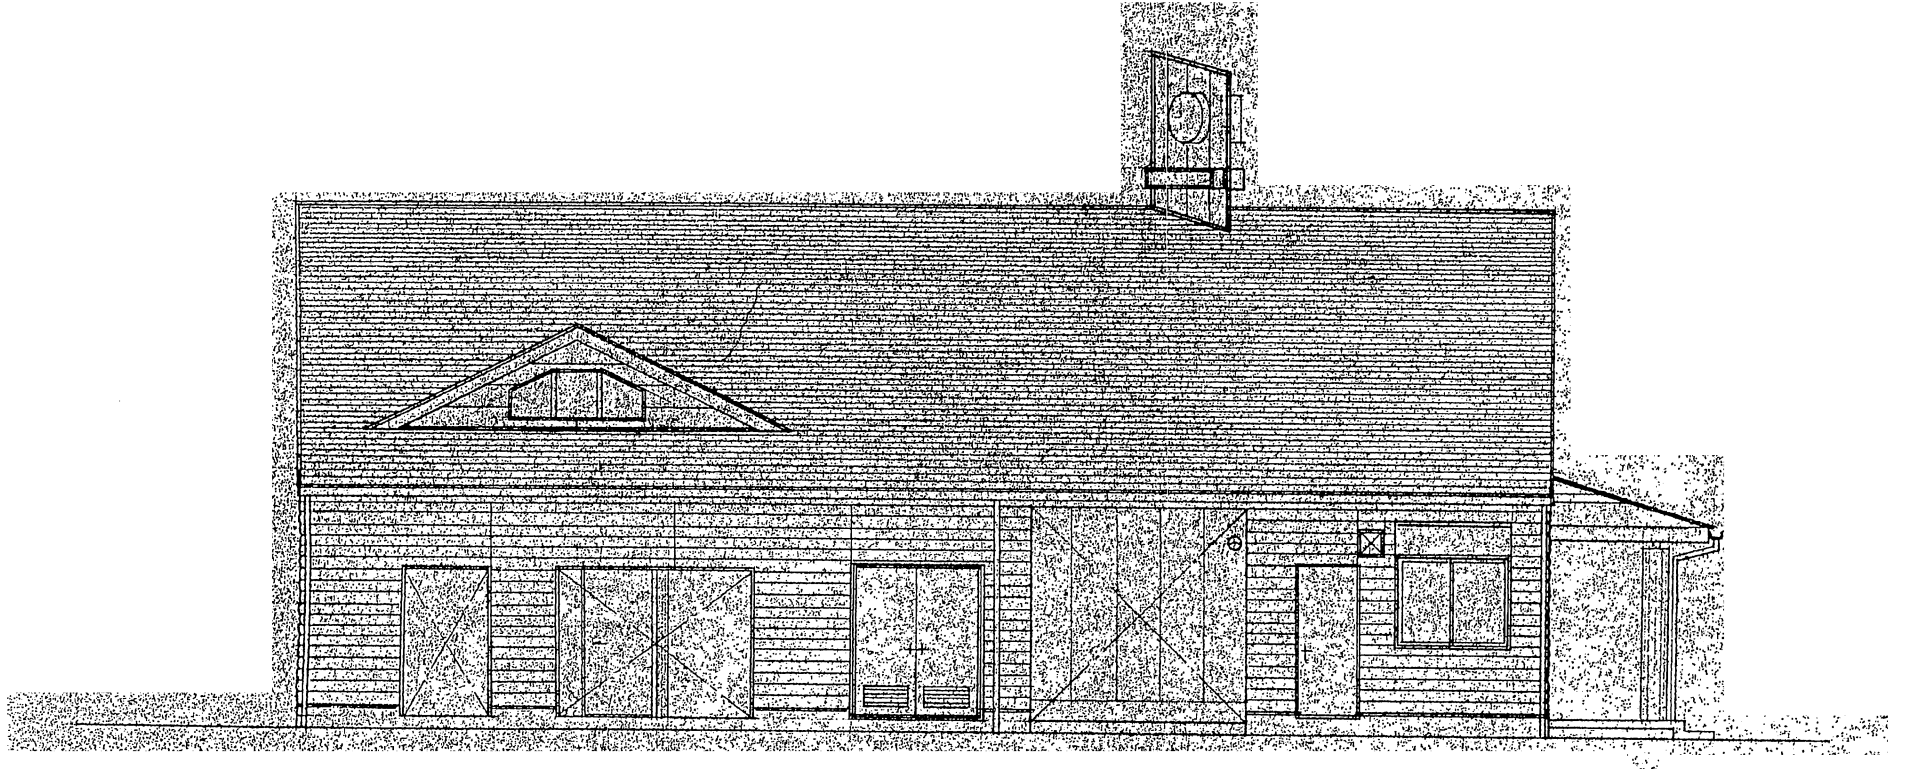


北面 立 面 図

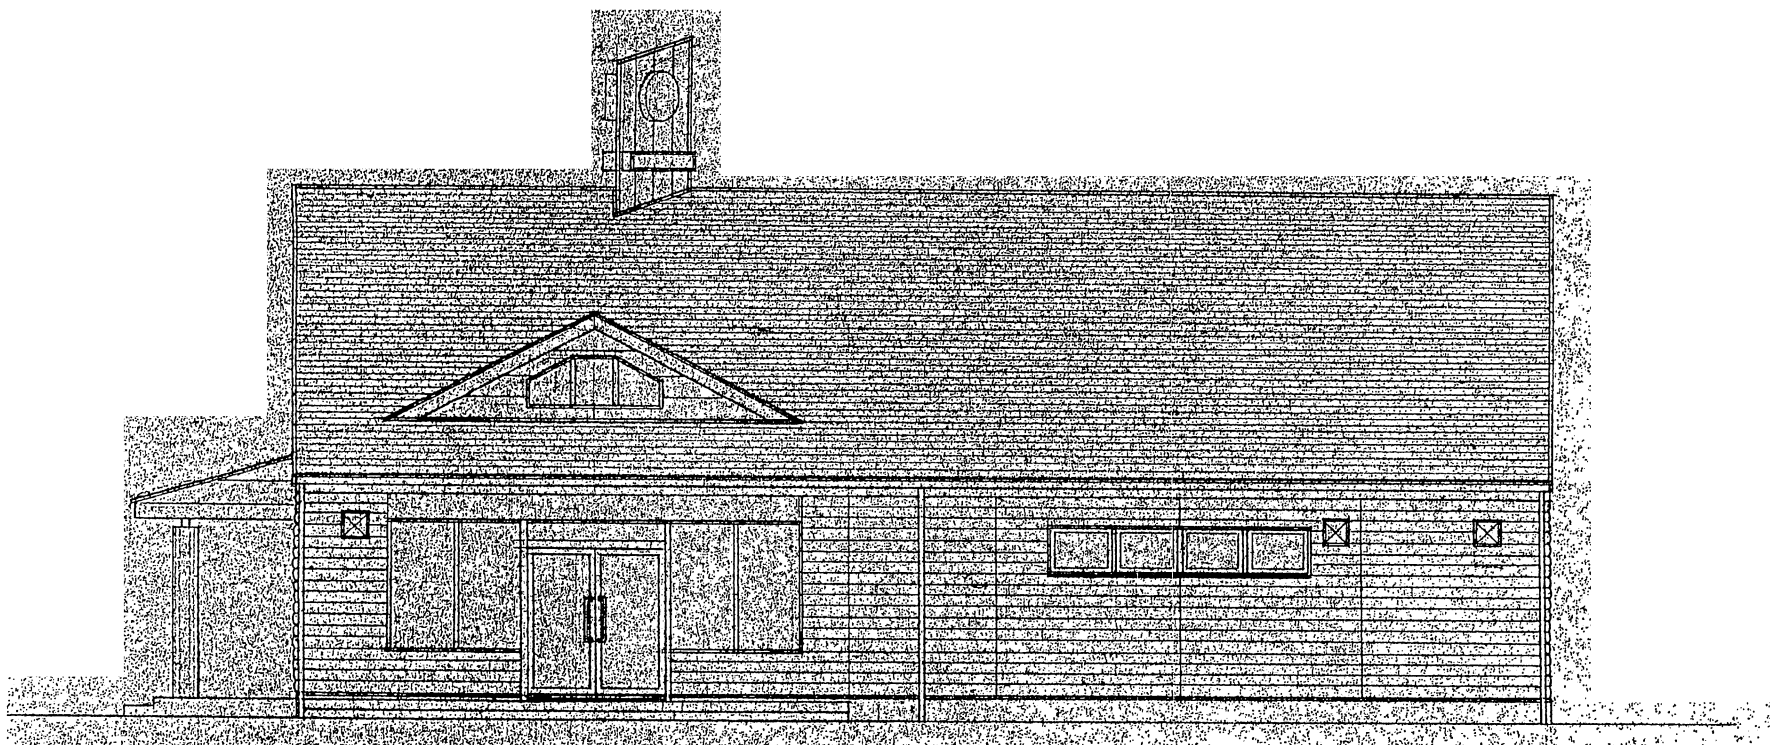

南面 立 面 図


12. 主要建物図面

二色の浜公園 主要建物図面(海浜緑地事務所平面図)7

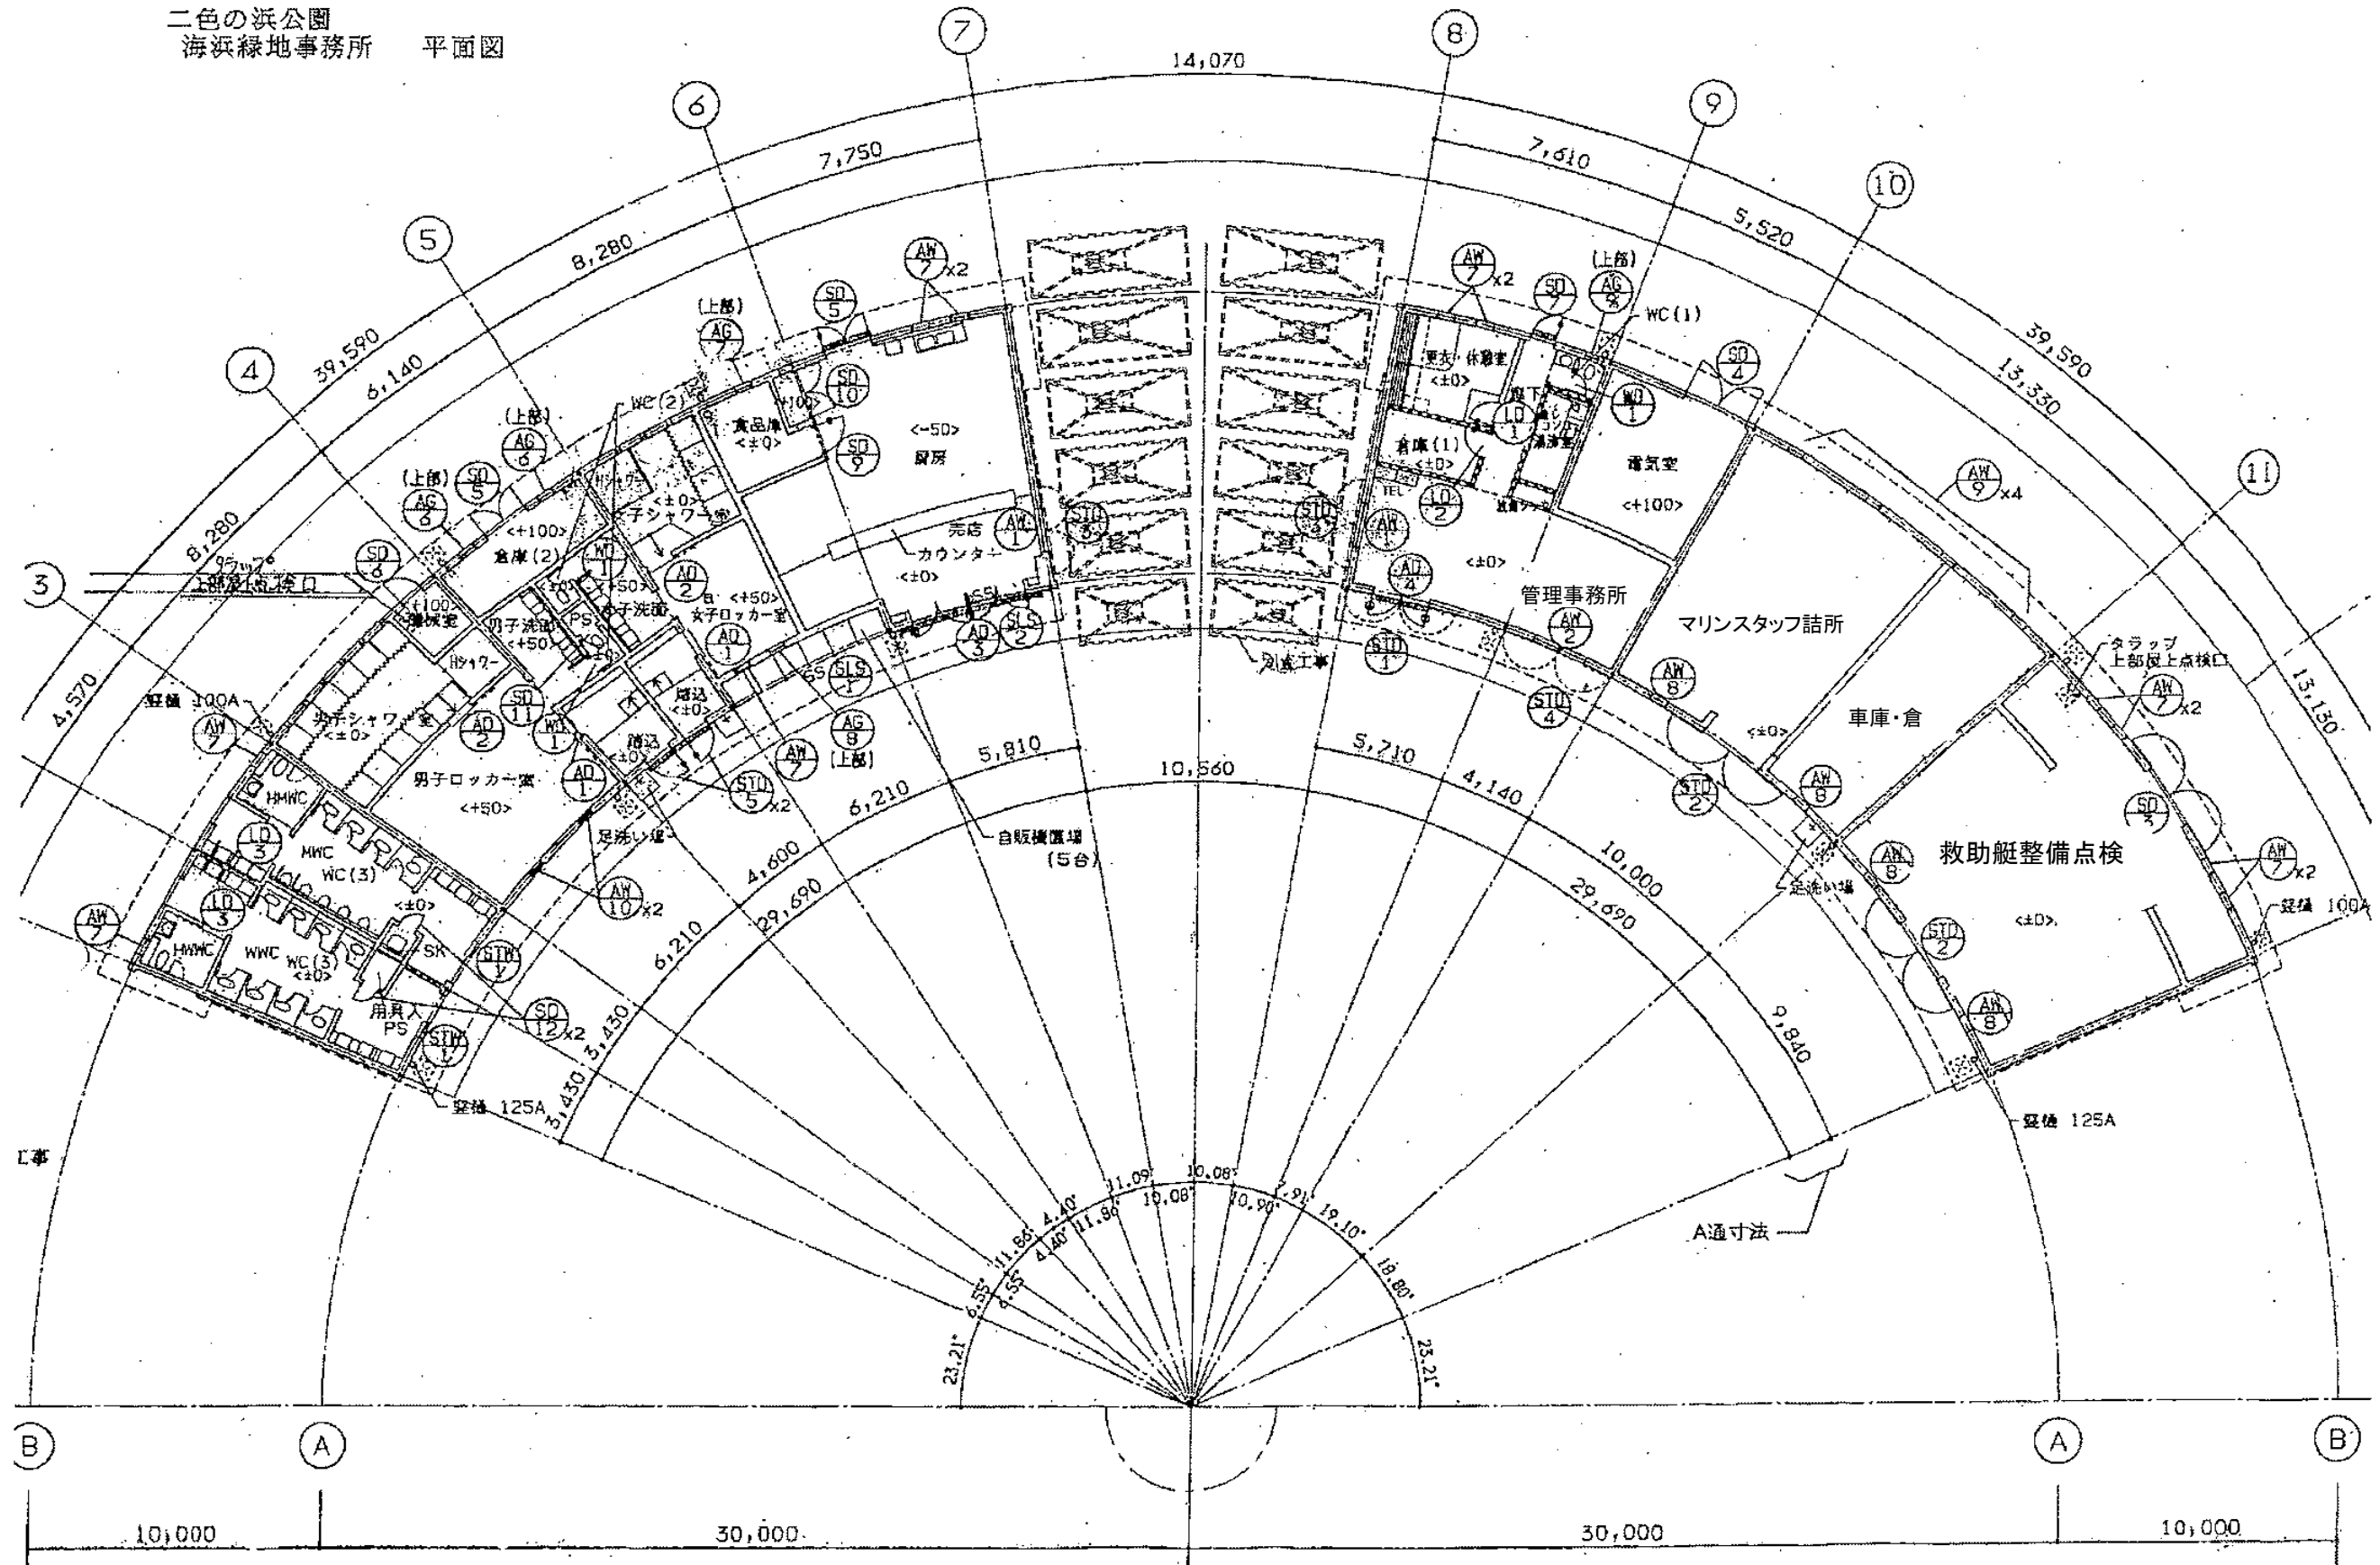

二色の浜公園

海浜緑地事務所 立面図

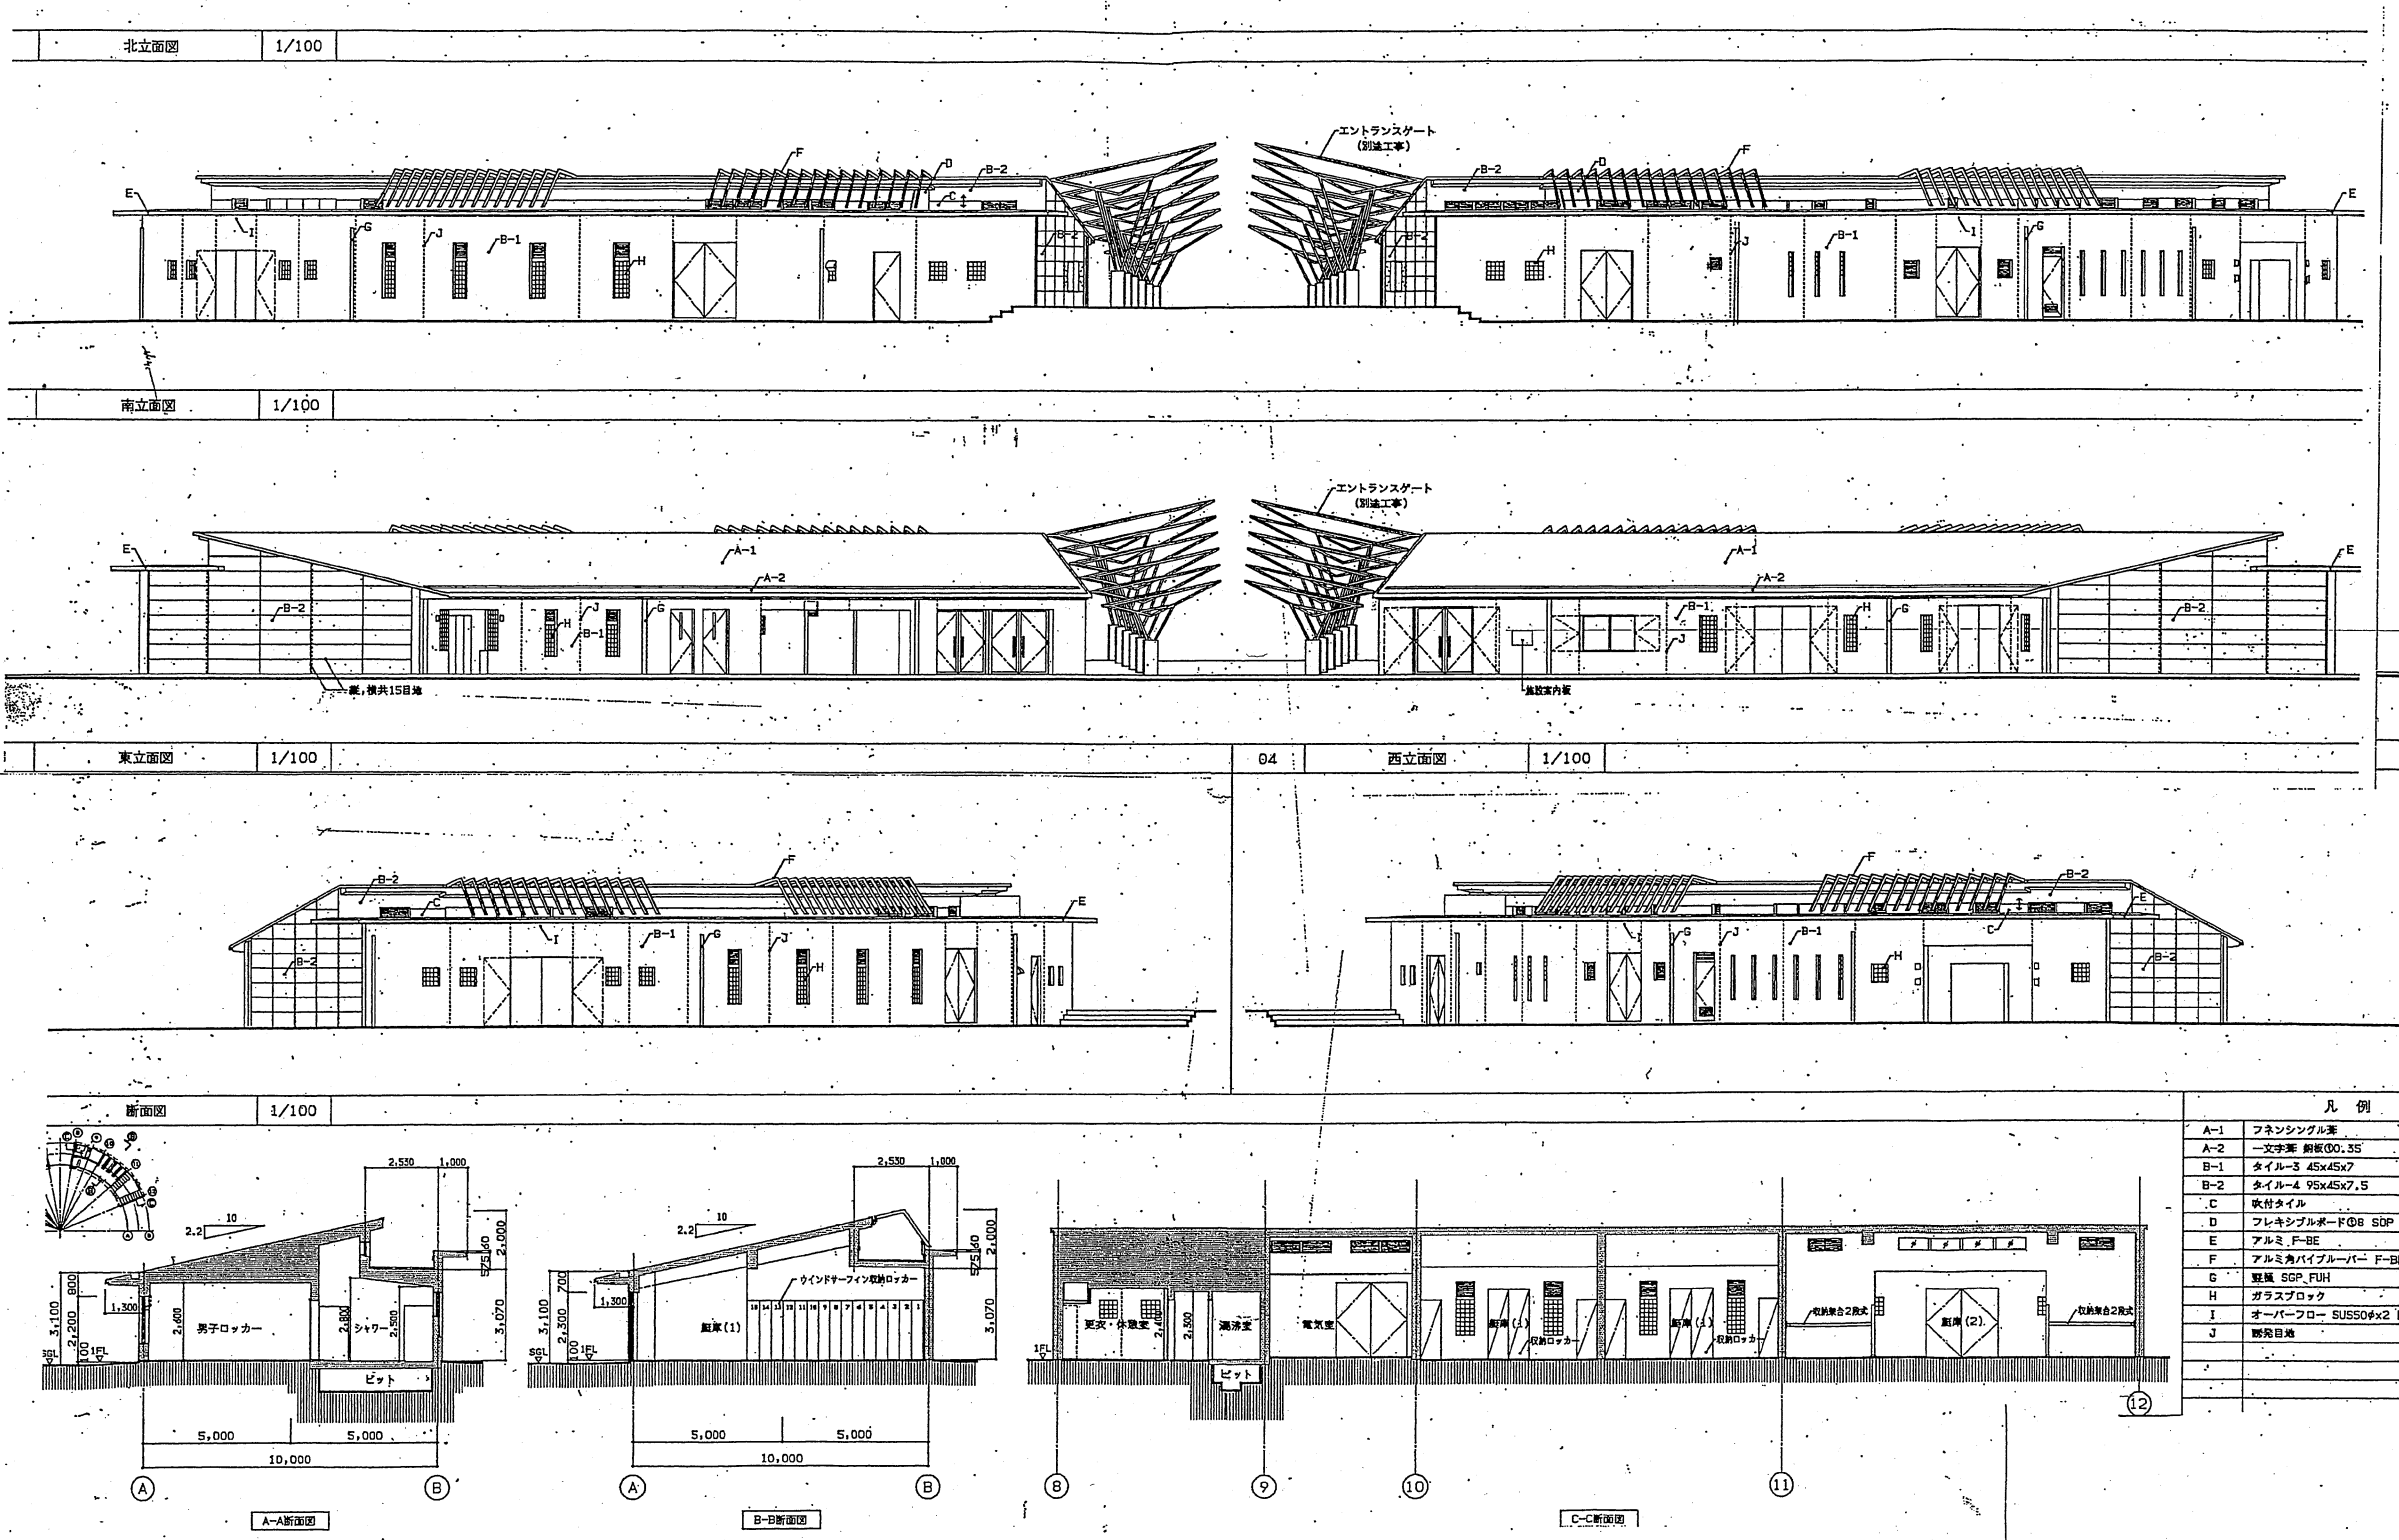

13. 二色の浜公園 禁煙箇所マップ



13. 二色の浜公園 禁煙箇所マップ



-  トイレ
-  車椅子用トイレ
-  売店
-  休憩所
-  駐車場
-  禁煙箇所

14. 便益施設現況図（二色の浜公園）

