




【別紙】

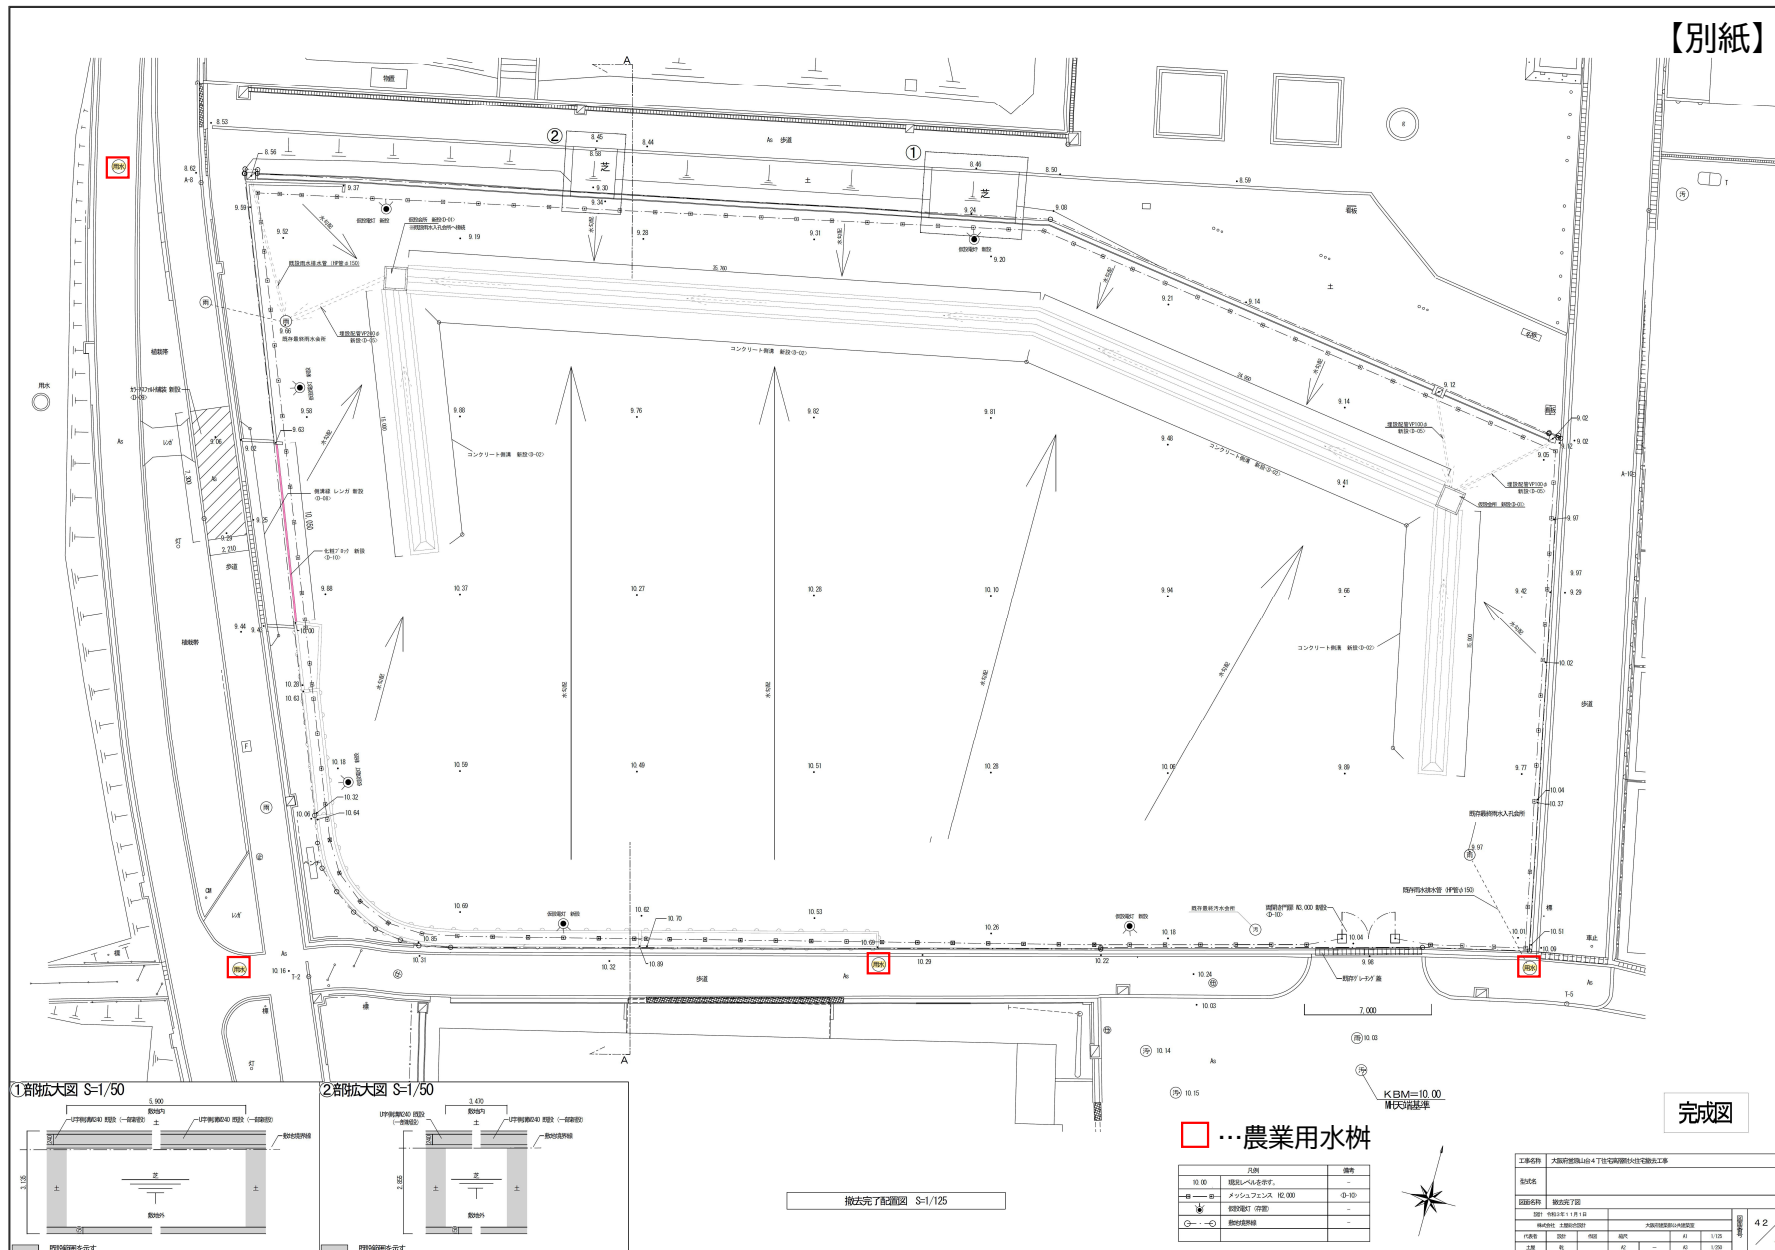

①部拡大図 S=1/50

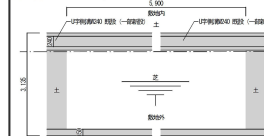

②部拡大図 S=1/50

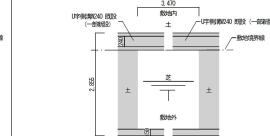

撤去完了配管図 S=1/125

□...農業用水樹

凡例	備考



完成図

図面名称	撤去完了図									
