

なるかわ園地トイレリフレッシュ工事

建 築 図 面		設 備 図 面	
図面番号	図 面 名 称	図面番号	図 面 名 称
A - 1	表紙, 図面リスト	E - 1	電気設備工事・特記仕様書
2	特記仕様書	2	電気設備工事・配 置 図
3	指定材料表	3	電気設備工事・凡例, 分電盤結線図
4	附近見取図	4	電気設備工事・便所平面図
5	外部仕上表, 内部仕上表, 面積表		
6	配置図, 平面図, 屋根伏図		
7	立面図, 断面図		
8	断面詳細図	M - 1	衛生設備工事・特記仕様書 (1)
9	平面詳細図	2	衛生設備工事・特記仕様書 (2)
10	展開図 (1)	3	衛生設備工事・配置図
11	展開図 (2)	4	衛生設備工事・便所平面詳細図
12	天 井 伏 図	5	衛生設備工事・洗濯会所ます詳細図
13	建 具 表	6	簡易水洗設備工事・配管平面図
14	部分詳細図 (1)	7	簡易水洗設備工事・便所断面図
15	部分詳細図 (2)	8	簡易水洗設備工事・電気結線図
16	部分詳細図 (3)		
17	構 造 図 (1)		
18	構 造 図 (2)		
19	外 構 図		
20	既設建物撤去図		

竣工図

事業名:平成5年度トイレリフレッシュ事業 事業所名:大阪府東大阪自然保護事務所		代表者 林 幸雄	担当 田 嶋 隆 夫	提出 財団法人 大阪府建設監理協会	工事名称 なるかわ園地トイレリフレッシュ工事	設計番号 —	設計年月日 平成 年 月 日	図面番号 A - 1
					図面名称 表紙, 図面リスト	図面尺 —	整理番号 —	

指 定 材 料 表

1. 既設コンクリートくい		7. 砕石		13. 軽量形鋼		20. モルタル防水	
・RCくい	JIS A 5310 (通心力鉄筋コンクリートくい) の規格品で特記がない場合は1種とする。		JIS A 5005 (コンクリート用砕石) による。ただし、種類は、特記による。特記がなければAとする。		JIS G 5550 (一般構造用軽量形鋼) のSSC400の規格品。		西日本建設防水協同組合加盟業者の責任施工。
・PCくい	JIS A 5335 (プレテンション方式通心力プレストレストコンクリートくい) の規格品で特記がない場合はA種とする。	8. 人工軽量骨材 (あいうえお 順)		14. コンクリートブロック		21. シーリング・コーキング	
・PHCくい (高強度力強化コンクリートくい)	建築基準法に基づき認定されたもの及びJIS A 5337 (プレテンション方式通心力高強度プレストレストコンクリートくい) の規格品。		軽量骨材は、「人工軽量骨材を用いる軽量コンクリートの使用基準について」(昭和48年11月2日住指発第769号)に基づき認定されたものとし、共通仕様書5. 1. 1. 2表の試験に合格するもの。 JIS A 5002 (構造用軽量コンクリート骨材) による。 ・アサライト → 日本セメント㈱ ・宇都軽骨 → 宇都興産㈱ ・エフエイライト → 九州電力㈱ ・セイライト → 三友鉱業セメント㈱ (東京) ・ニテライト → 日本軽量骨材㈱ ・ビルトン → 住友金属鉱山㈱ (東京) ・メサライト → 日本メサライト工業㈱ ・ライオナイト → 大阪セメント㈱		JIS A 5408 (空間コンクリートブロック) による規格品。	・油性コーキング ・シーリング	JIS A 5751 (建築用油性コーキング材) の規格品。 JIS A 5755 (建築用シーリング材) の規格品。
2. 鋼管・鋼骨		9. 注毛平口木材 (あいうえお 順)		15. ALCパネル		22. 防水モルタル (あいうえお 順)	
・鋼管	JIS A 5525 (鋼管) による製品。	・AE剤	・山本化学㈱ ・シェルコン㈱ ・デンカグレース㈱		JIS A 5418 (オートクレープ養生した軽量気泡コンクリート製品) のパネルの規格品。	・防水剤	・ウェータイト ・ゲルカ ・シーカ ・シンケン ・マノール ・産上 ・ユニロン ・ロータス
・H形鋼	JIS A 5528 (H形鋼) による製品。	・AE減水剤	・花王 ㈱ ・神戸材料㈱ ・山本化学㈱ ・サンフロー㈱ ・シェルコン㈱ ・竹本油脂㈱ ・デンカグレース㈱ ・日本シー方㈱ ・藤沢薬品工業㈱ ・関ボソリス物産	16. アスファルト防水 (材料)		23. アルミ製建築	
3. 鉄筋		10. 鋼材		・アスファルト	JIS K 2207 (石油アスファルト) 防水工事用アスファルトの規格品で、特記がなければ3種とする。 JIS A 6006 (アスファルトルーフィング) による。	・Aランク	日本サッシ協会関西支部会員のうちJIS規格認定工場、又は関西に営業所のあるJIS規格認定工場。 但しJIS規格については耐風圧200、気密性B、水密性B、以上の許可をとっていること。 Aランク以外の日本サッシ協会関西支部会員
・異形鉄筋	JIS G 3112 (鉄筋コンクリート用鉄筋) の規格品。又はJIS G 3117 (鉄筋コンクリート用再生鉄筋) の規格品で特記がない場合はA種とする。		JIS G 3101 (一般構造用圧延鋼材) JIS G 3106 (溶接構造用圧延鋼材) JIS G 3114 (溶接構造用耐熱性熱間圧延鋼材) JIS G 3444 (一般構造用炭素鋼鋼管) JIS G 3466 (一般構造用角形鋼管) JIS G 3552 (デッキプレート)	・アスファルトルーフィング ・砂付ストレッチルーフィング ・膜状アスファルトルーフィング ・穴あきアスファルトルーフィング ・ストレッチルーフィング ・断熱材 ・保護材	JIS A 6022 (ストレッチルーフィング) の規格品とし、その種類は、砂付ストレッチルーフィングとする。 JIS A 6012 (膜状アスファルトルーフィング) による合成繊維ルーフィングとする。 JIS A 6023 (穴あきアスファルトルーフィング) の規格品とし、その種類は2種とする。 JIS A 6022 (ストレッチルーフィング) の規格品とし、その種類は2種とする。 JIS A 9511 (ポリスチレンフォーム断熱材) の規格品。 JIS A 6005 (アスファルトフェルト) による。	・Bランク	
・丸鋼 (A種)	JIS G 3112のSR235の規格品。又はJIS G 3117のSR235の規格品。	11. 高力ボルト		17. アスファルト防水 (施工業者) (あいうえお 順)		24. 鋼製建築 (ドアを含む)	
・丸鋼 (B種)	共通仕様書5. 1. 4 (b) に定める試験の結果が、下記のいずれかの規格に合格するもの。 JIS G 3112のSR235 JIS G 3117のSR235 JIS G 3551 (溶接鋼) の規格品。	・JISの高力ボルト	JIS B 1186 (車輪検査用高力六角ボルト・六角ナット・平座金のセット) の規格品。 建築基準法に基づき認定されたもの。		・近畿防水事業協同組合 ・ゴムアスファルト防水工事事業協同組合 ・全日アスファルト防水事業協同組合 ・東亜アスファルト防水事業協同組合 ・東興アスファルト工業株式会社 ・東西アスファルト事業協同組合 ・日本アスファルト防水工事協同組合	・全ての工事	日本サッシ協会関西支部会員、又はJIS規格認定工場のうちで関西に営業所のあるメーカー。
・溶接鋼		・特許高力ボルト		18. 合成高分子ルーフィング 防水		25. シャッター製造所 (あいうえお 順)	
4. ガス圧接		12. 普通ボルト		・ルーフィング	JIS A 6008 (合成高分子ルーフィング) 及びJIS A 6009 (塗布その他を併用した合成高分子ルーフィング) の規格品。		・小供シャッター工業㈱ ・三和シャッター工業㈱ ・鈴木シャッター工業㈱ ・東工シャッター工業㈱ ・東洋シャッター工業㈱ ・文化シャッター工業㈱ ・大和シャッター工業㈱
・圧接工	圧接工は、工事に相応したJIS Z 3881 (ガス圧接技術決定における試験方法及び判定基準) による検査を有し、検査証明書を監督員に提示して承認を受けた者とする。		ボルト及びナットはJIS B 0205 (メートル並目ねじ) とし、下記による規格品とし、はめあい区分は中とする。 JIS B 1180 (六角ボルト) による中3級の規格品。 JIS B 1181 (六角ナット) による中3級の規格品。 JIS B 1258 (平座金) のみが中3級の規格品。	19. 塗膜防水			
5. レザーミクストコンクリート				・主材料	JIS A 6021 (建築防水用塗膜材) の規格品とし、種類は、ウレタンゴム系1種及びゴムアスファルトとする。		
・I級	JIS A 5308 (レザーミクストコンクリート) のJIS表示許可工場で製造されたコンクリート。						
6. セメント							
	セメントは、下記により、特記がなければ普通ポルトランドセメント又は混合セメントのA種のいずれかとする。 JIS R 5210 (ポルトランドセメント) JIS R 5211 (高炉セメント) JIS R 5212 (シリカセメント) JIS R 5213 (フライアッシュセメント)						

訂正 平成 年 月 日	事業名: 平成5年度トイレリフレッシュ事業	事業所名: 大阪府東大阪自然保護事務所	大阪府建設監理協会	工事名称: トイレリフレッシュ工事	設計者: 〃	設計年月日: 平成 年 月 日	図面番号: A-3
-------------	-----------------------	---------------------	-----------	-------------------	--------	-----------------	-----------



事業名：平成5年度トイレリフレッシュ事業
事業所名：大阪府東大阪自然保護事務所

代表者

林

田中

田中

なるかわ園地トイレリフレッシュ工事

附近見取図

縮尺 1:25,000

設計番号

設計年月日


図面番号

管理番号

平成 年 月 日


A-4

外部仕上表						面積表		1:200	
場 所		仕 上							
屋 根		アムアスファルト系ルーフィング貼りの上 彩色石綿ビニル板葺							
外 壁		時強合板⑦.5の上モルタル塗アクリル樹脂膜付							
腰		耐水合板④.0 アスファルトルーフィング22号貼りの上 杉板貼り 24×125 (本実目通し), 下部モルタル刷毛引き仕上り							
軒 天		野比板(杉板 24×305 本実貼り), 1C 桧垂木							
櫓		壁櫓: 1C-通口製⑦.5, 軒櫓: 耐水合板④.0, 通口製ドレーン							
ア プ ロ ー チ		木製デッキ : レビシーター 20×143 目通し貼り							
		段 部 : 凝石 ブロック 200×305 (小叩き仕上)							
		木製ベンチ : 桧 2ヶ所							
		出入口床見切り : 凝石 ブロック 120×180 (小叩き仕上)							
		汲み取りスプース: 塩化金ナリ製, 防臭防水マンホール 350φ 鍍付 (マンホールの設置工事)							
備 考		ピクトグラフ : アルミ製 シリ印刷 3色使用, 一般用 2ヶ所 多目的 使用用 4ヶ所 (図柄は, 監理員の指示により, 作成承認を得ること)				建築面積		① 4.40 x 0.50 = 2.20	
		トランプライト : アルミ製 (ジュークロー=焼付)						②③④ 5.40 x 10.60 = 57.24	
								59.44 m ²	
						延床面積		①② 59.44 - (2.40 x 1.00 + 5.30 x 1.70) = 48.03 m ²	
内部仕上表									
室 名	床	巾 木	壁	天 井	備 考				
男子便所	床用磁器タイル 100角	磁器タイル100×50 側部: 磁器タイル100×50 分貼り 9ヶ所 上部: 杉板 15×150 横貼り	杉板 24×305 横貼り(野比板兼用)		大便器内 システム棚(幼用用無)				
女子便所	同 上	同 上	同 上	同 上	同 上				
多目的便所(男女共)	同 上	同 上	同 上	同 上 一部, 杉板⑩.5×150本実貼 (木下地)	小便器用分棚, フロップシリンダ				
機械室	コンクリート全ナリ	コンクリート新設シ	コンクリート④.0	杉板 24×305 本実貼(野比板兼用)					
注 記) 不都合, 内外臭, 着色防腐剤を塗り込むこと。									

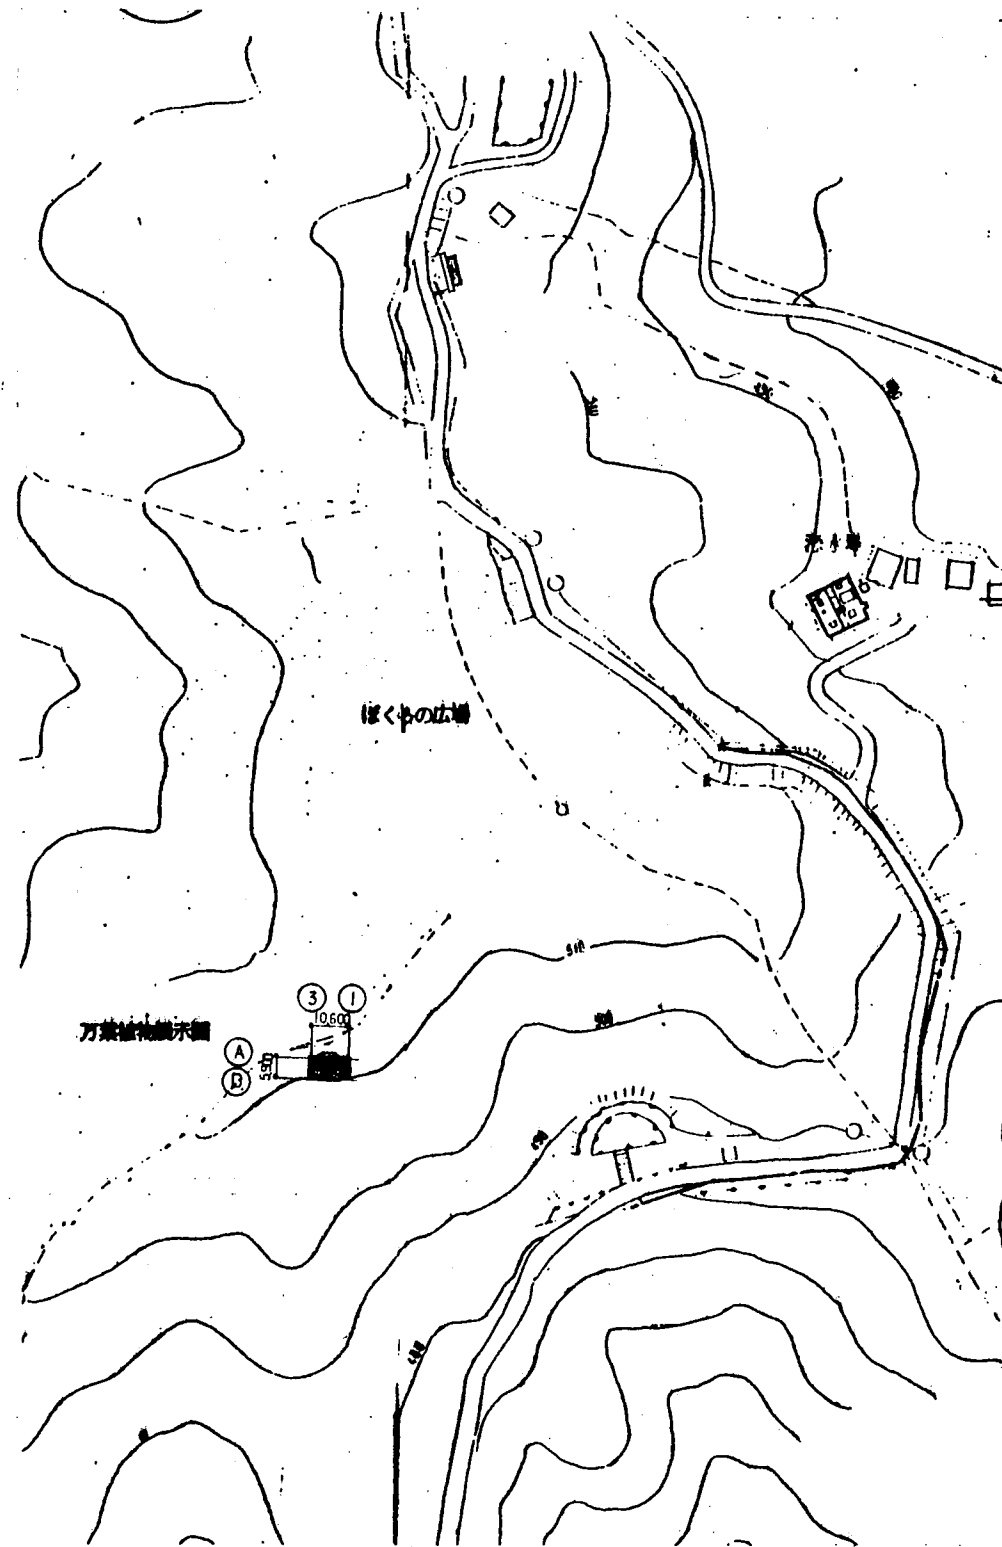


配置図 1:1,500

註) 建物配置は、現場にて監督員と十分打合せの上、決定のこと。

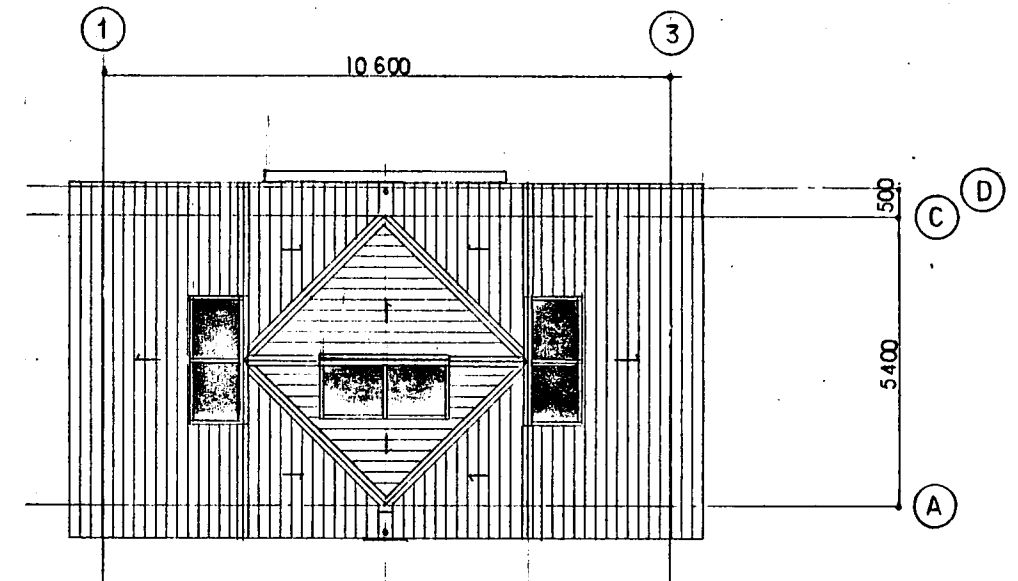


屋根伏図 1:100

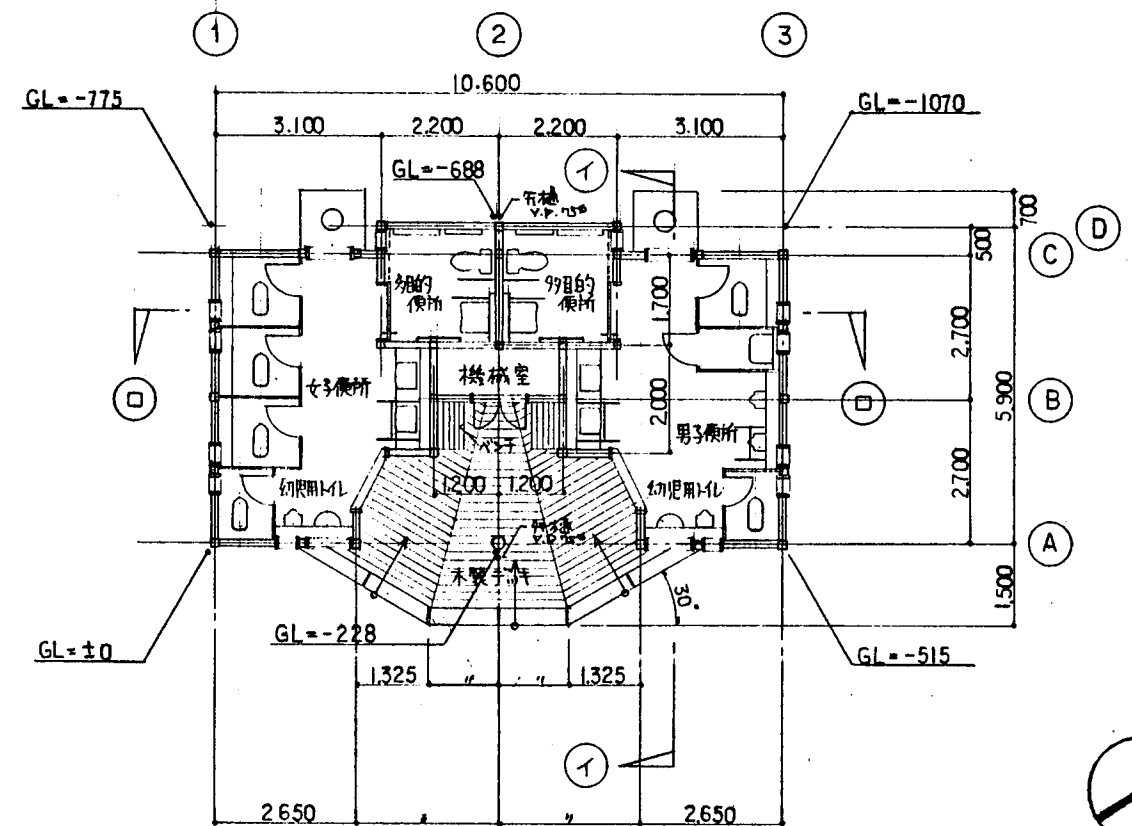


平面図 1:100

註) 引出線GLは、現況GLレベルを示す。


事業名:平成5年度トイレリフレッシュ事業 事業所名:大阪府東大阪自然保護事務所	代表者 財団法人 大阪府建設監理協会	工事名称 なるかわ園地トイレリフレッシュ工事 図面名称 配置図・平面図 1:250 1:100 屋根伏図	設計番号 設計年月日 平成 年 月 日 管理番号	図面番号 A-6
--	-----------------------	--	-----------------------------------	-------------

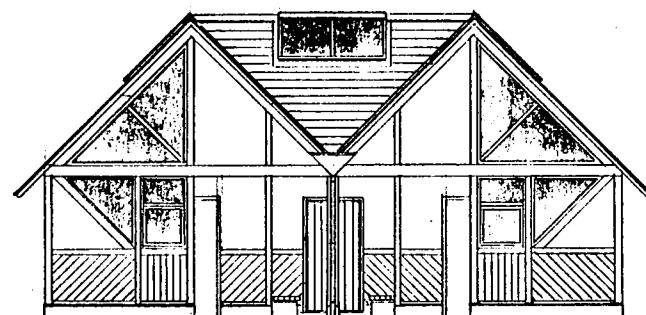


東 立 面 図 1:100

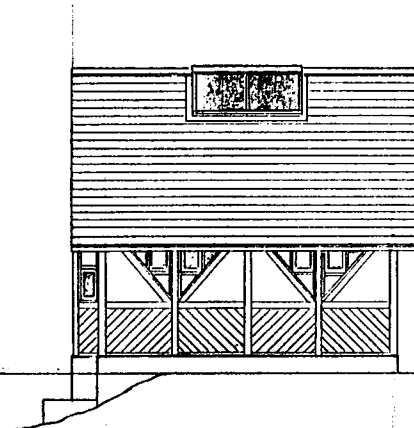


南 立 面 図 1:100

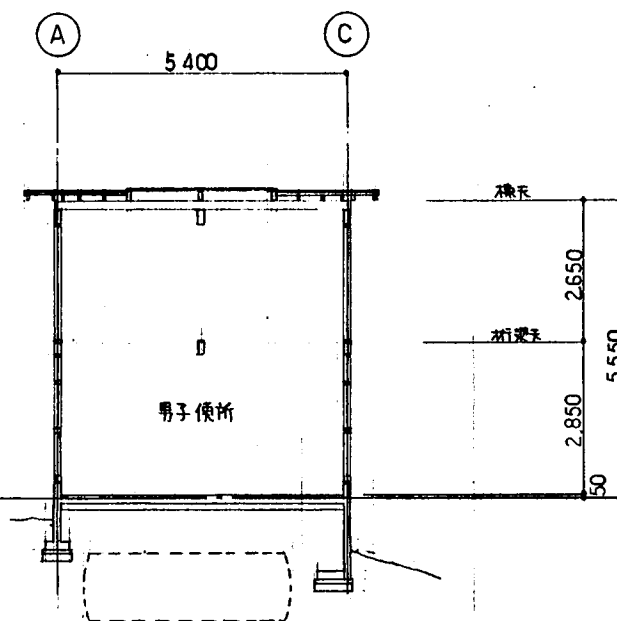


①-① 断 面 図 1:100

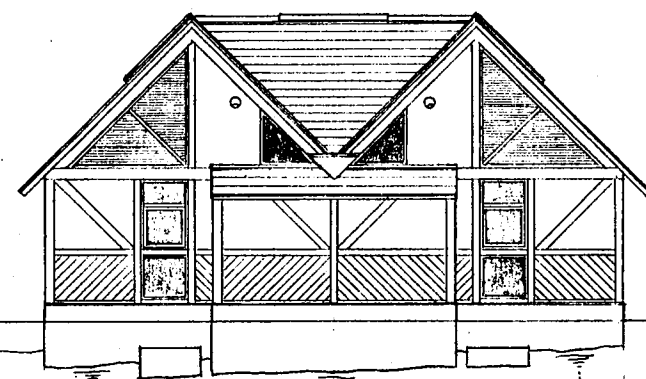

西 立 面 図 1:100

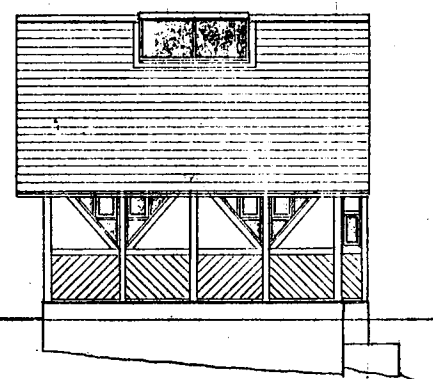

北 立 面 図 1:100

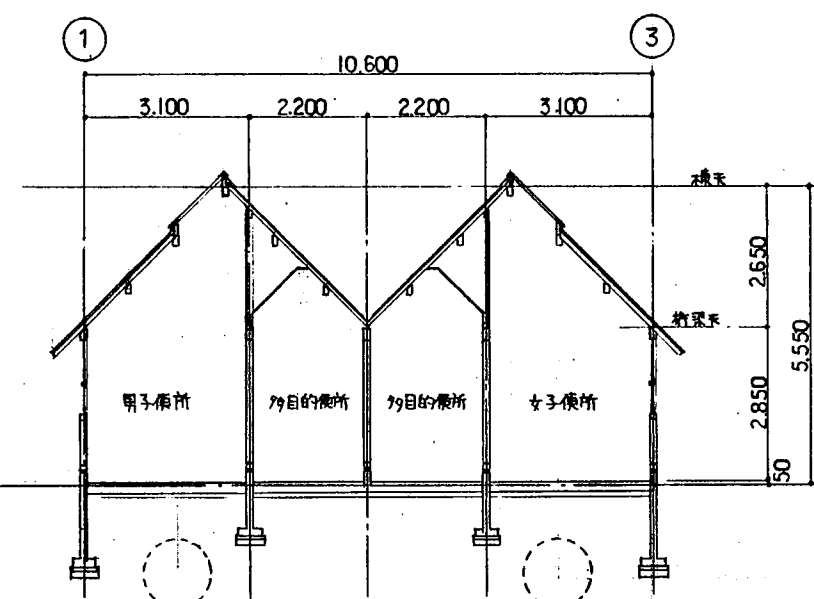

②-② 断 面 図 1:100

事業名：平成5年度トイレリフレッシュ事業
事業所名：大阪府東大阪自然保護事務所

代表者

林 義典

担当

田中 浩二

財団法人 大阪府建設監理協会

工事名称

なるかわ園地トイレリフレッシュ工事

図面名称

立面図・断面図 縮尺 1:100

設計番号


整理番号

設計年月日


平成 年 月 日

図面番号

A-7

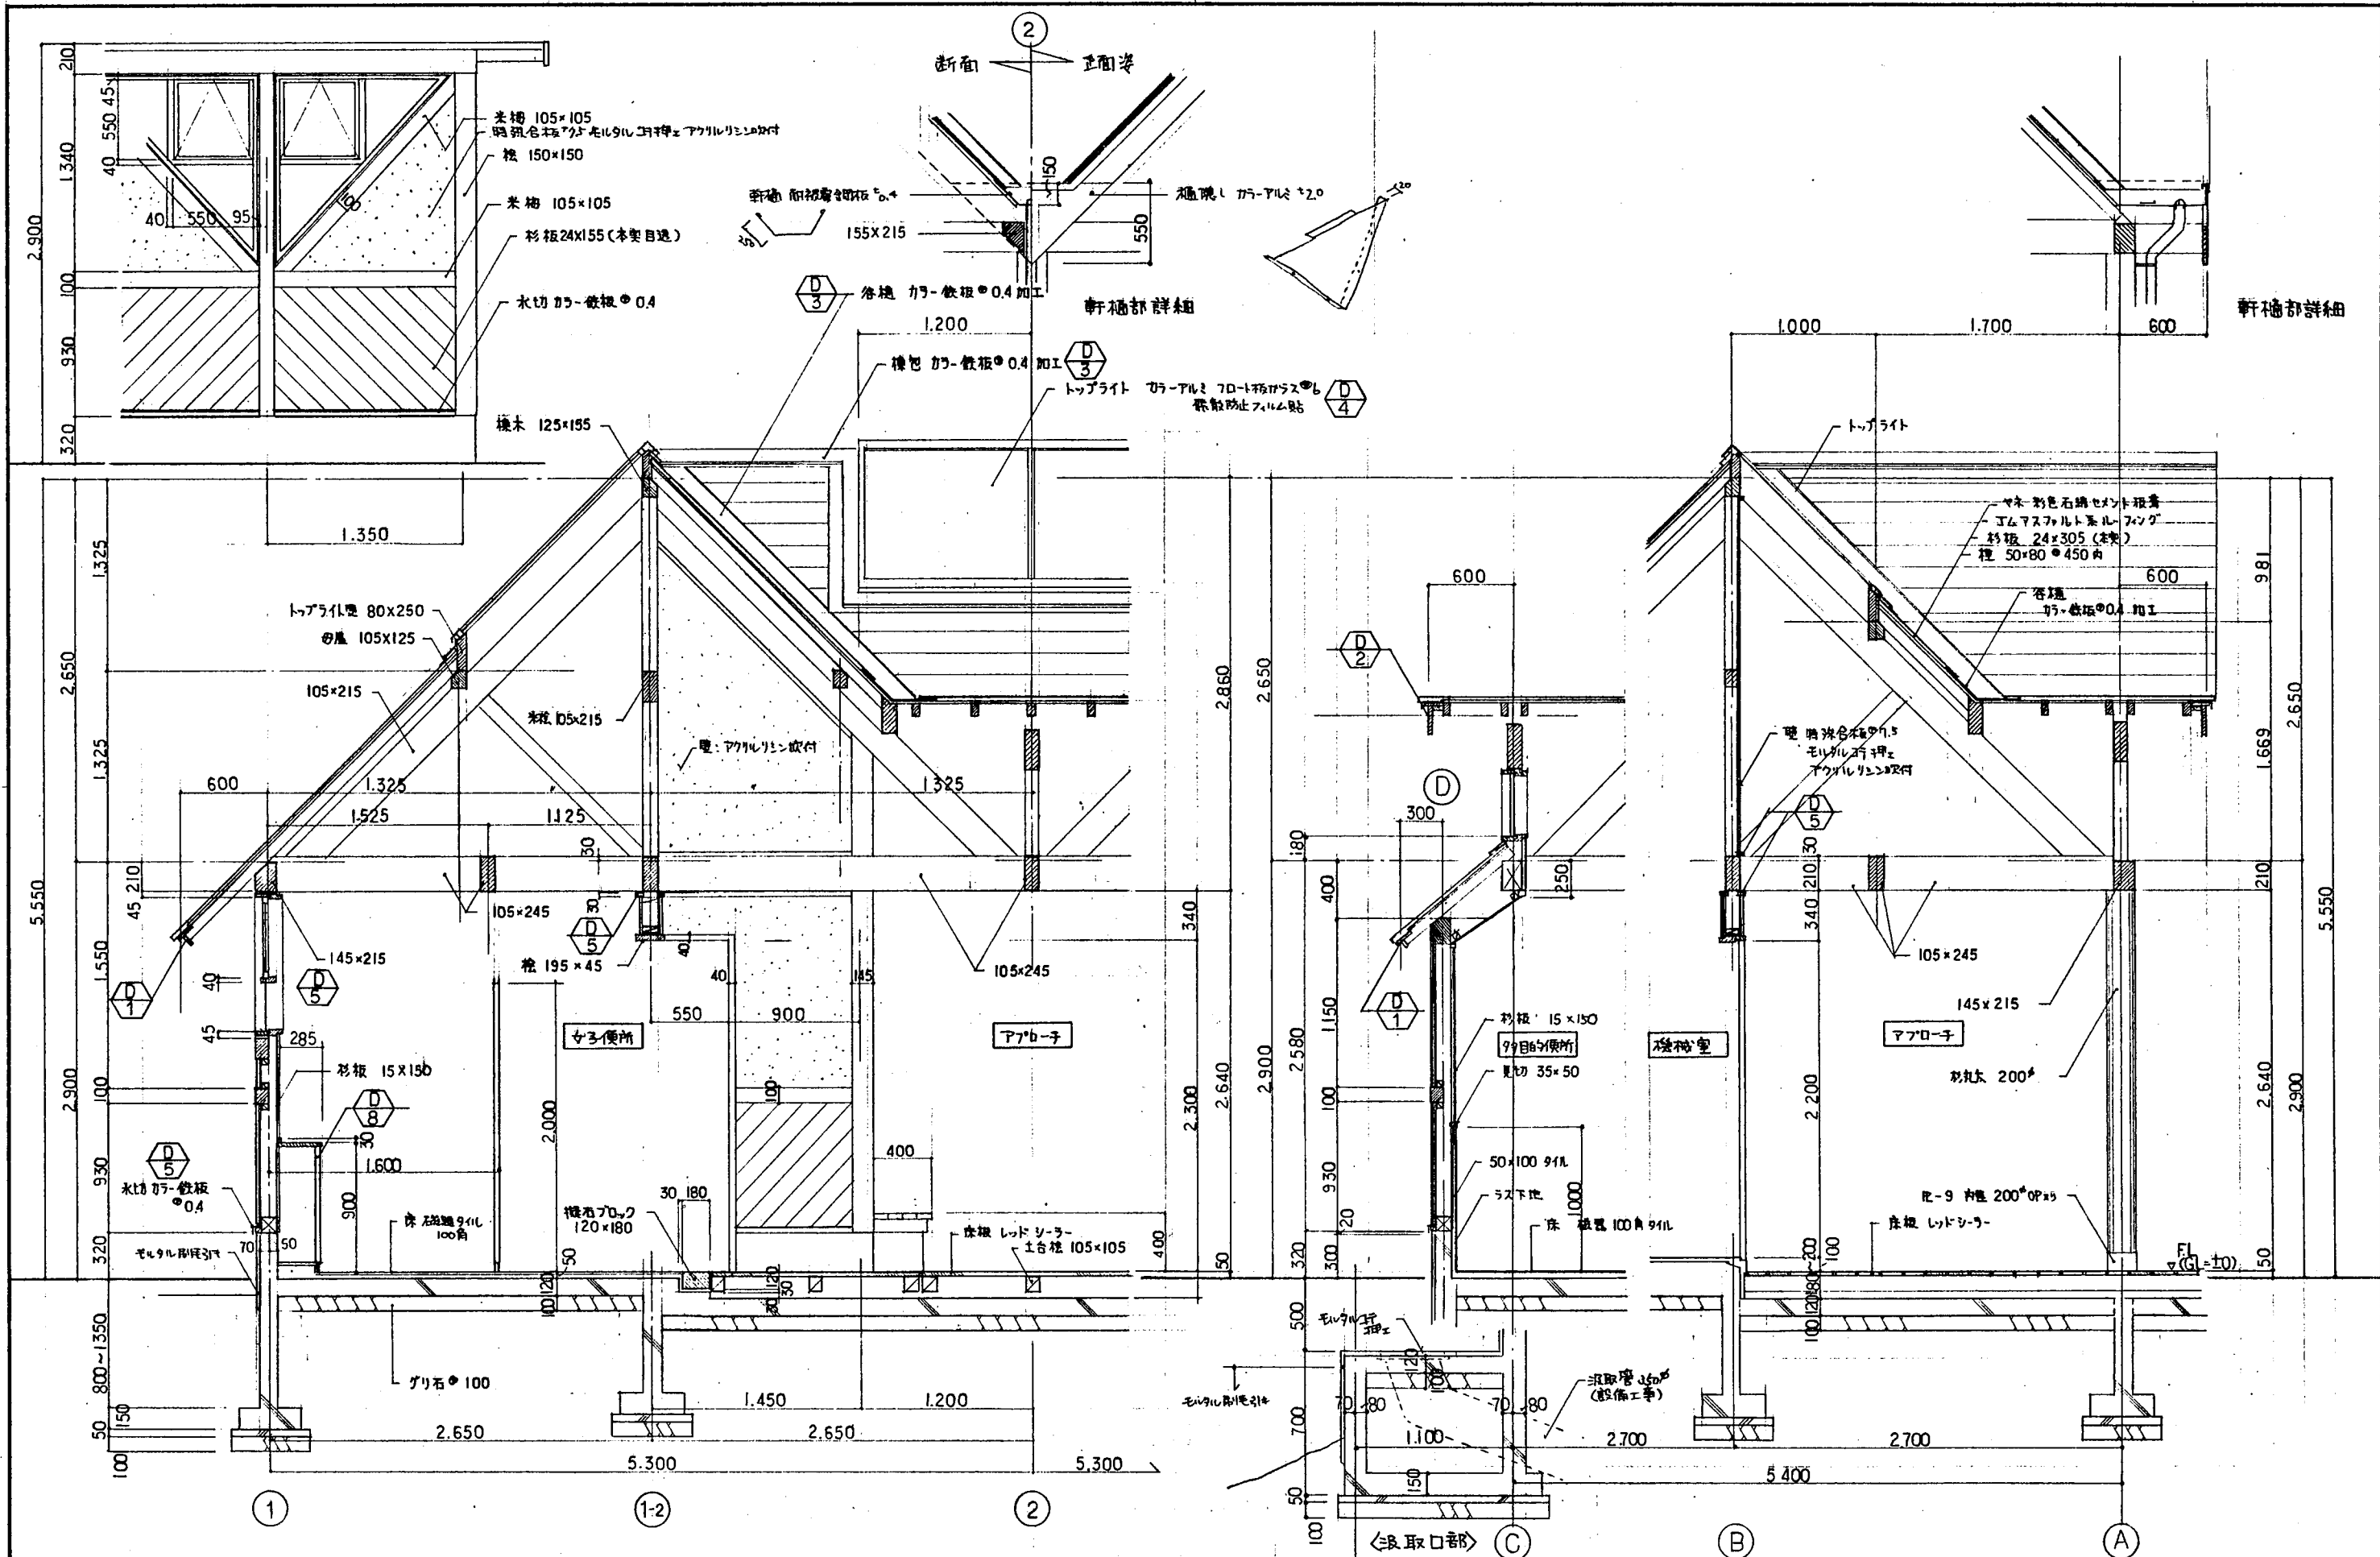





事業名：平成5年度トイレリフレッシュ事業
事業所名：大阪府東大阪自然保護事務所

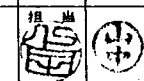

財団法人 大阪府建設監理協会

工事名称
なるかわ園地トイレリフレッシュ工事
断面詳細図
縮尺 1:30

設計番号	設計年月日	図面番号
	平成 年 月 日	A-8
整理番号		

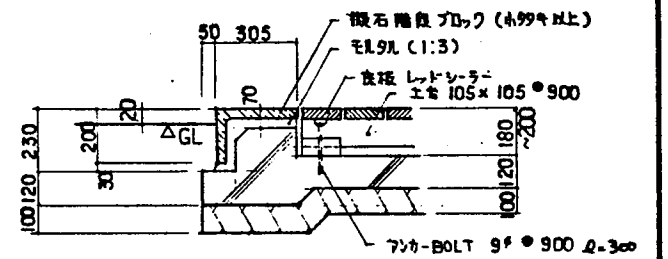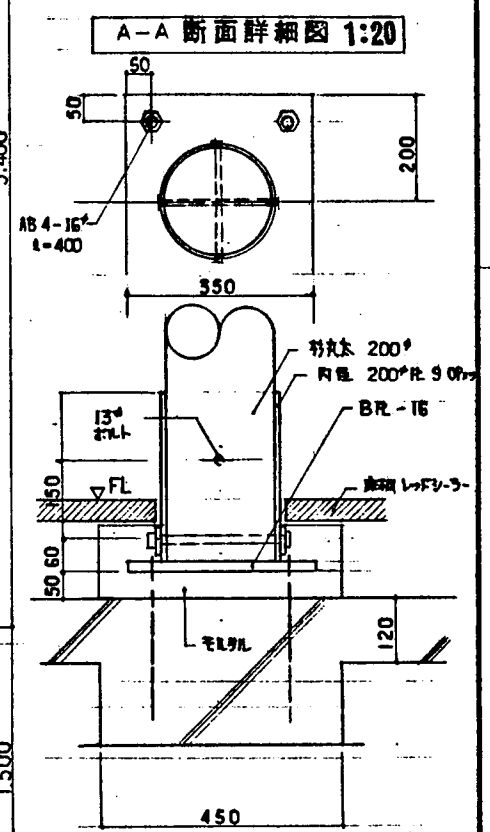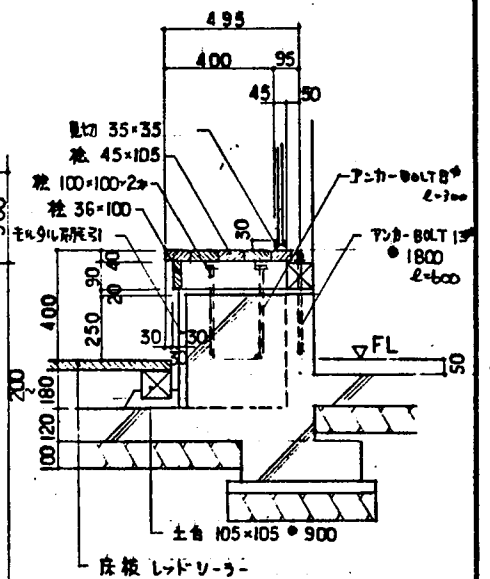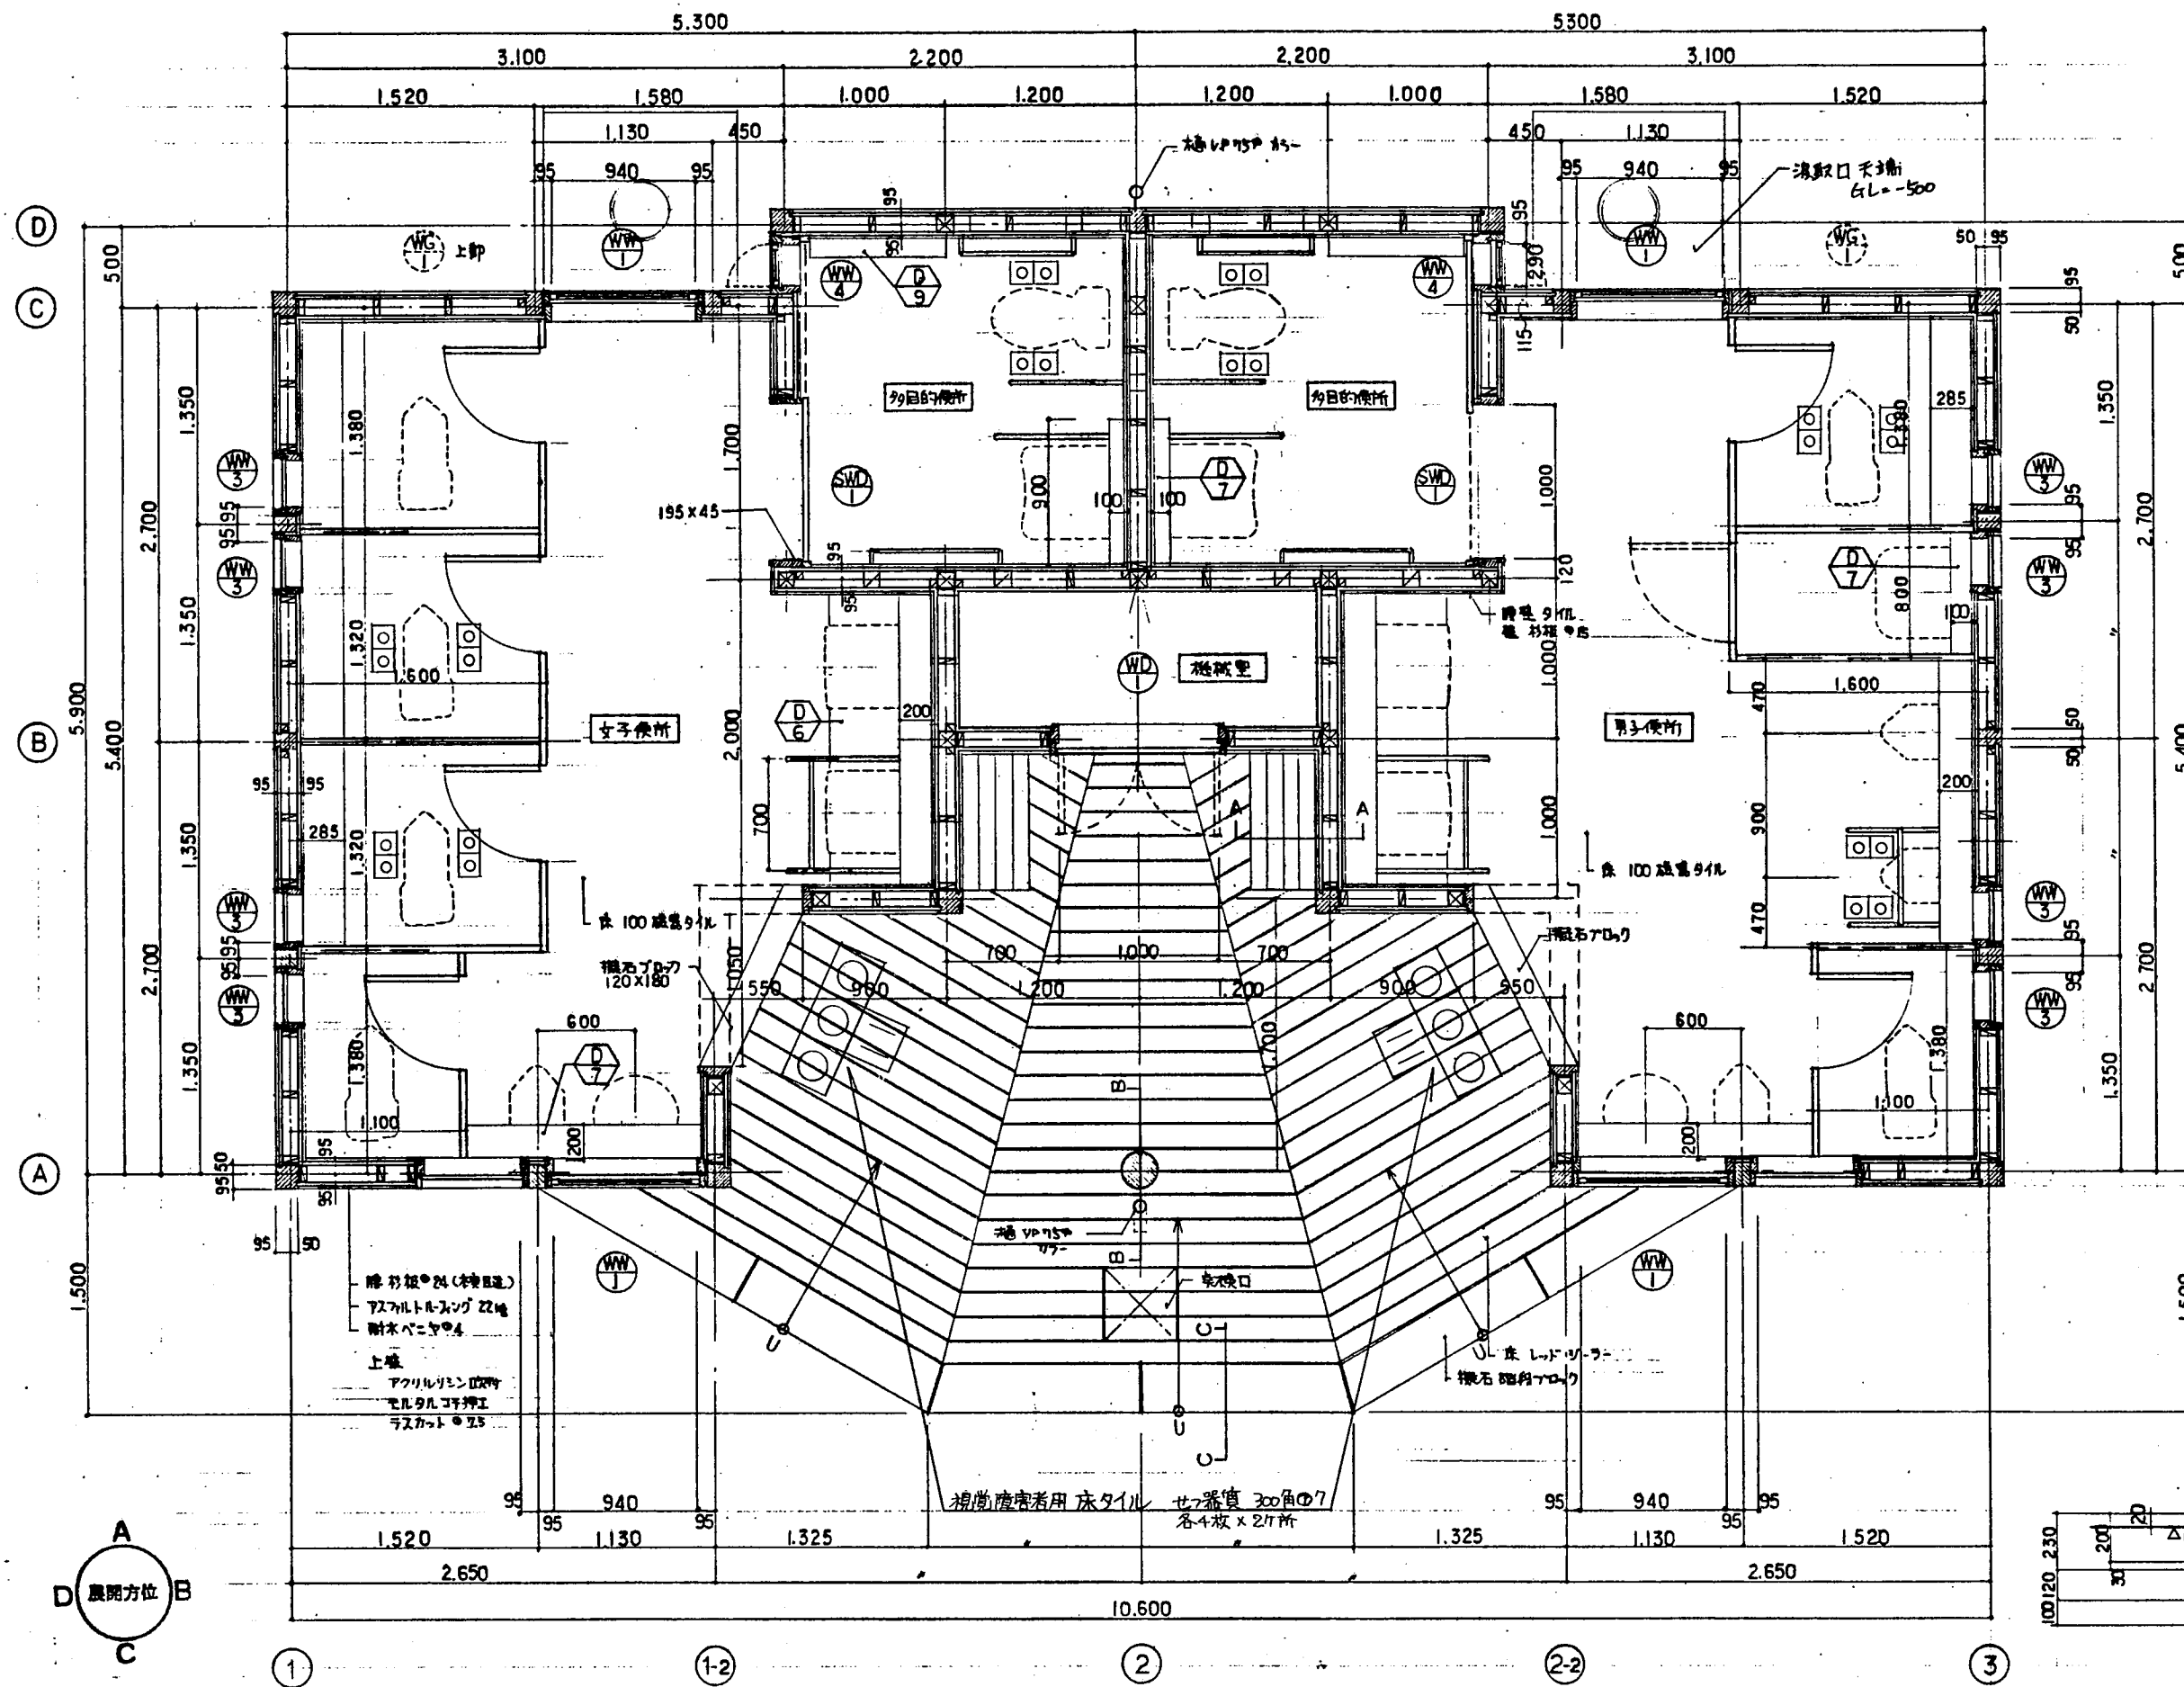

FL例
 □□ ; 視覚障害者用 床タイル セツ器質 150角の15 各4枚×64所
 事業名:平成5年度トイレリフレッシュ事業
 事業所名:大阪府東大阪自然保護事務所

代表者	林 幸	担当	田中 幸	工事名称	なるかわ園地トイレリフレッシュ工事	設計番号	設計年月日	図面番号
附随法人	大阪府建設監理協会	図面名称	平面詳細図	縮尺	1:301:20 1:10	監理番号	平成 年 月 日	A-9




凡例 S-3 : フロート板ガラスの3を示す。
 S-6 : " の6 飛散防止フィルム貼付。
 F-4 : 型板ガラス の4を示す。
 F-6 : " の6を示す。

事業名：平成5年度トイレリフレッシュ事業
 事業所名：大阪府東大阪自然保護事務所

代表者	担当	担当	担当	担当	担当
財団法人 大阪府建設監理協会					

工事名称	なるかわ園地トイレリフレッシュ工事	設計番号	—	設計年月日	平成 年 月 日	図面番号	A-10
図面名称	展開図 (1)	縮尺	1:50	整理番号	—		

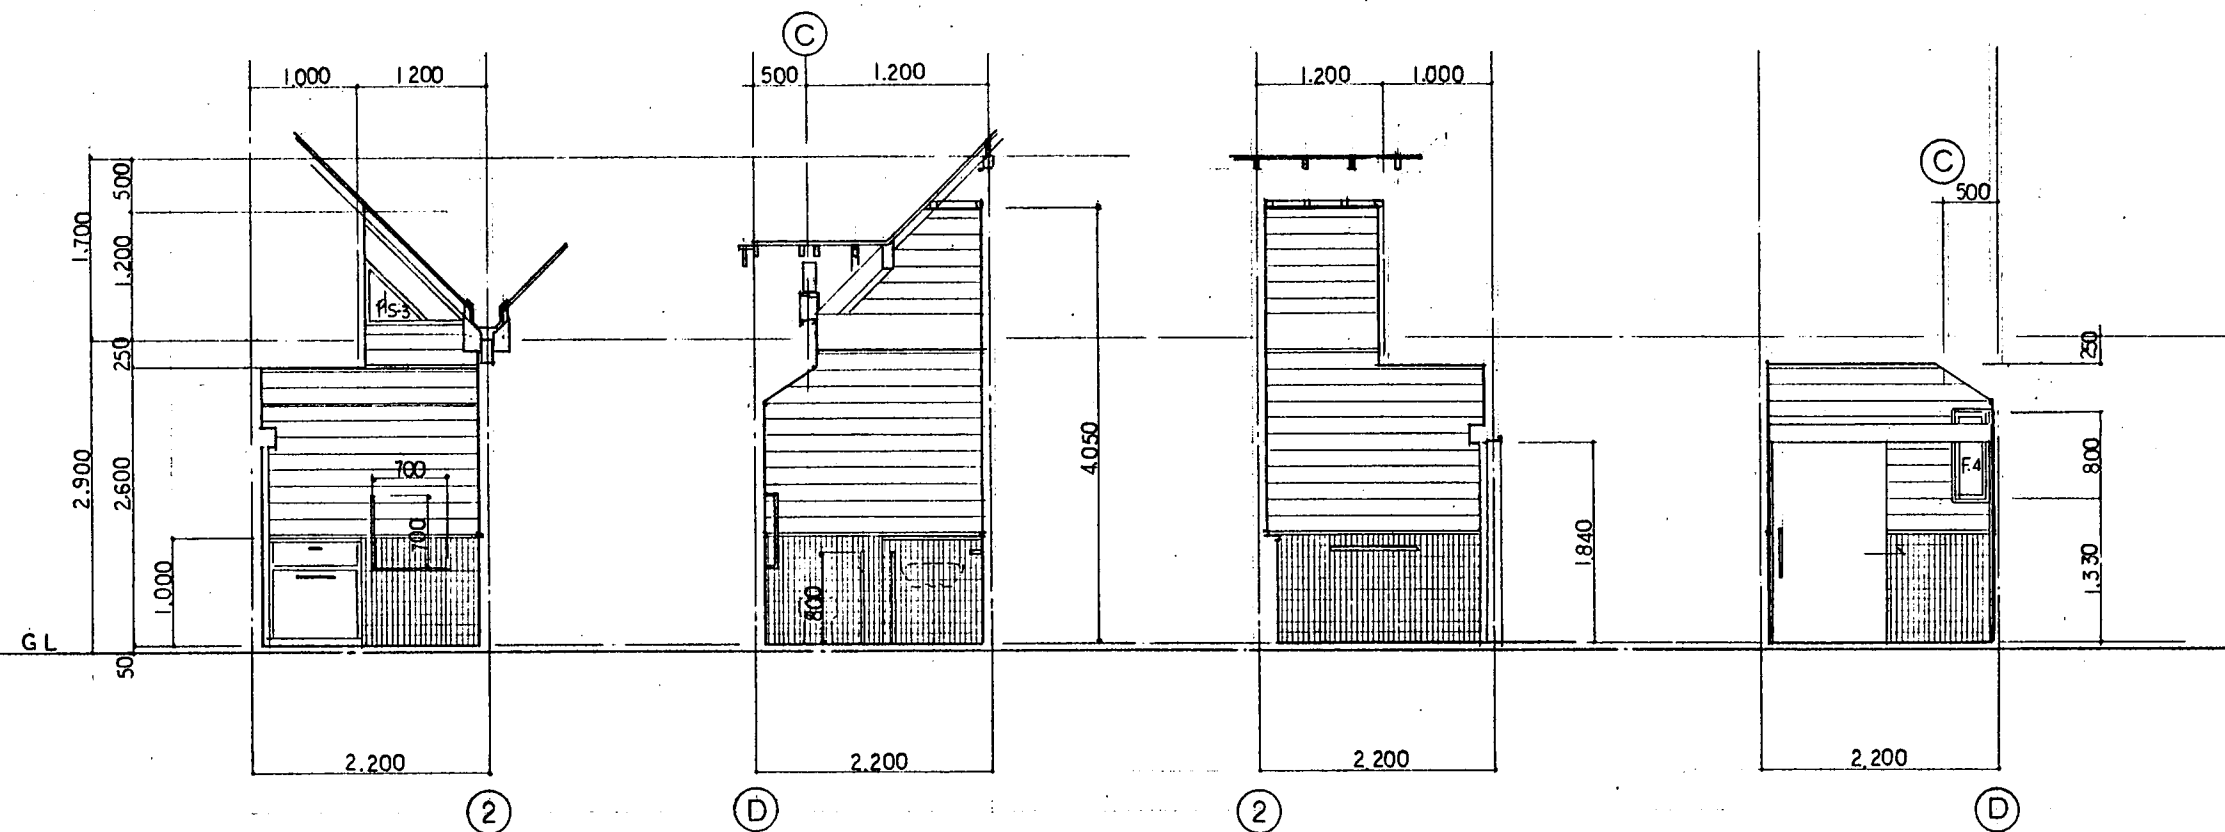

女子トイレの便所

①

男子トイレの便所

②

①

②

事業名：平成5年度トイレリフレッシュ事業
事業所名：大阪府東大阪自然保護事務所

代表者

担当

担当

財団法人 大阪府建設監理協会

工事名称

なるかわ園地トイレリフレッシュ工事

図面名称

展開図(2)

縮尺

1:50


設計番号

設計年月日

平成 年 月 日

図面番号

A-11

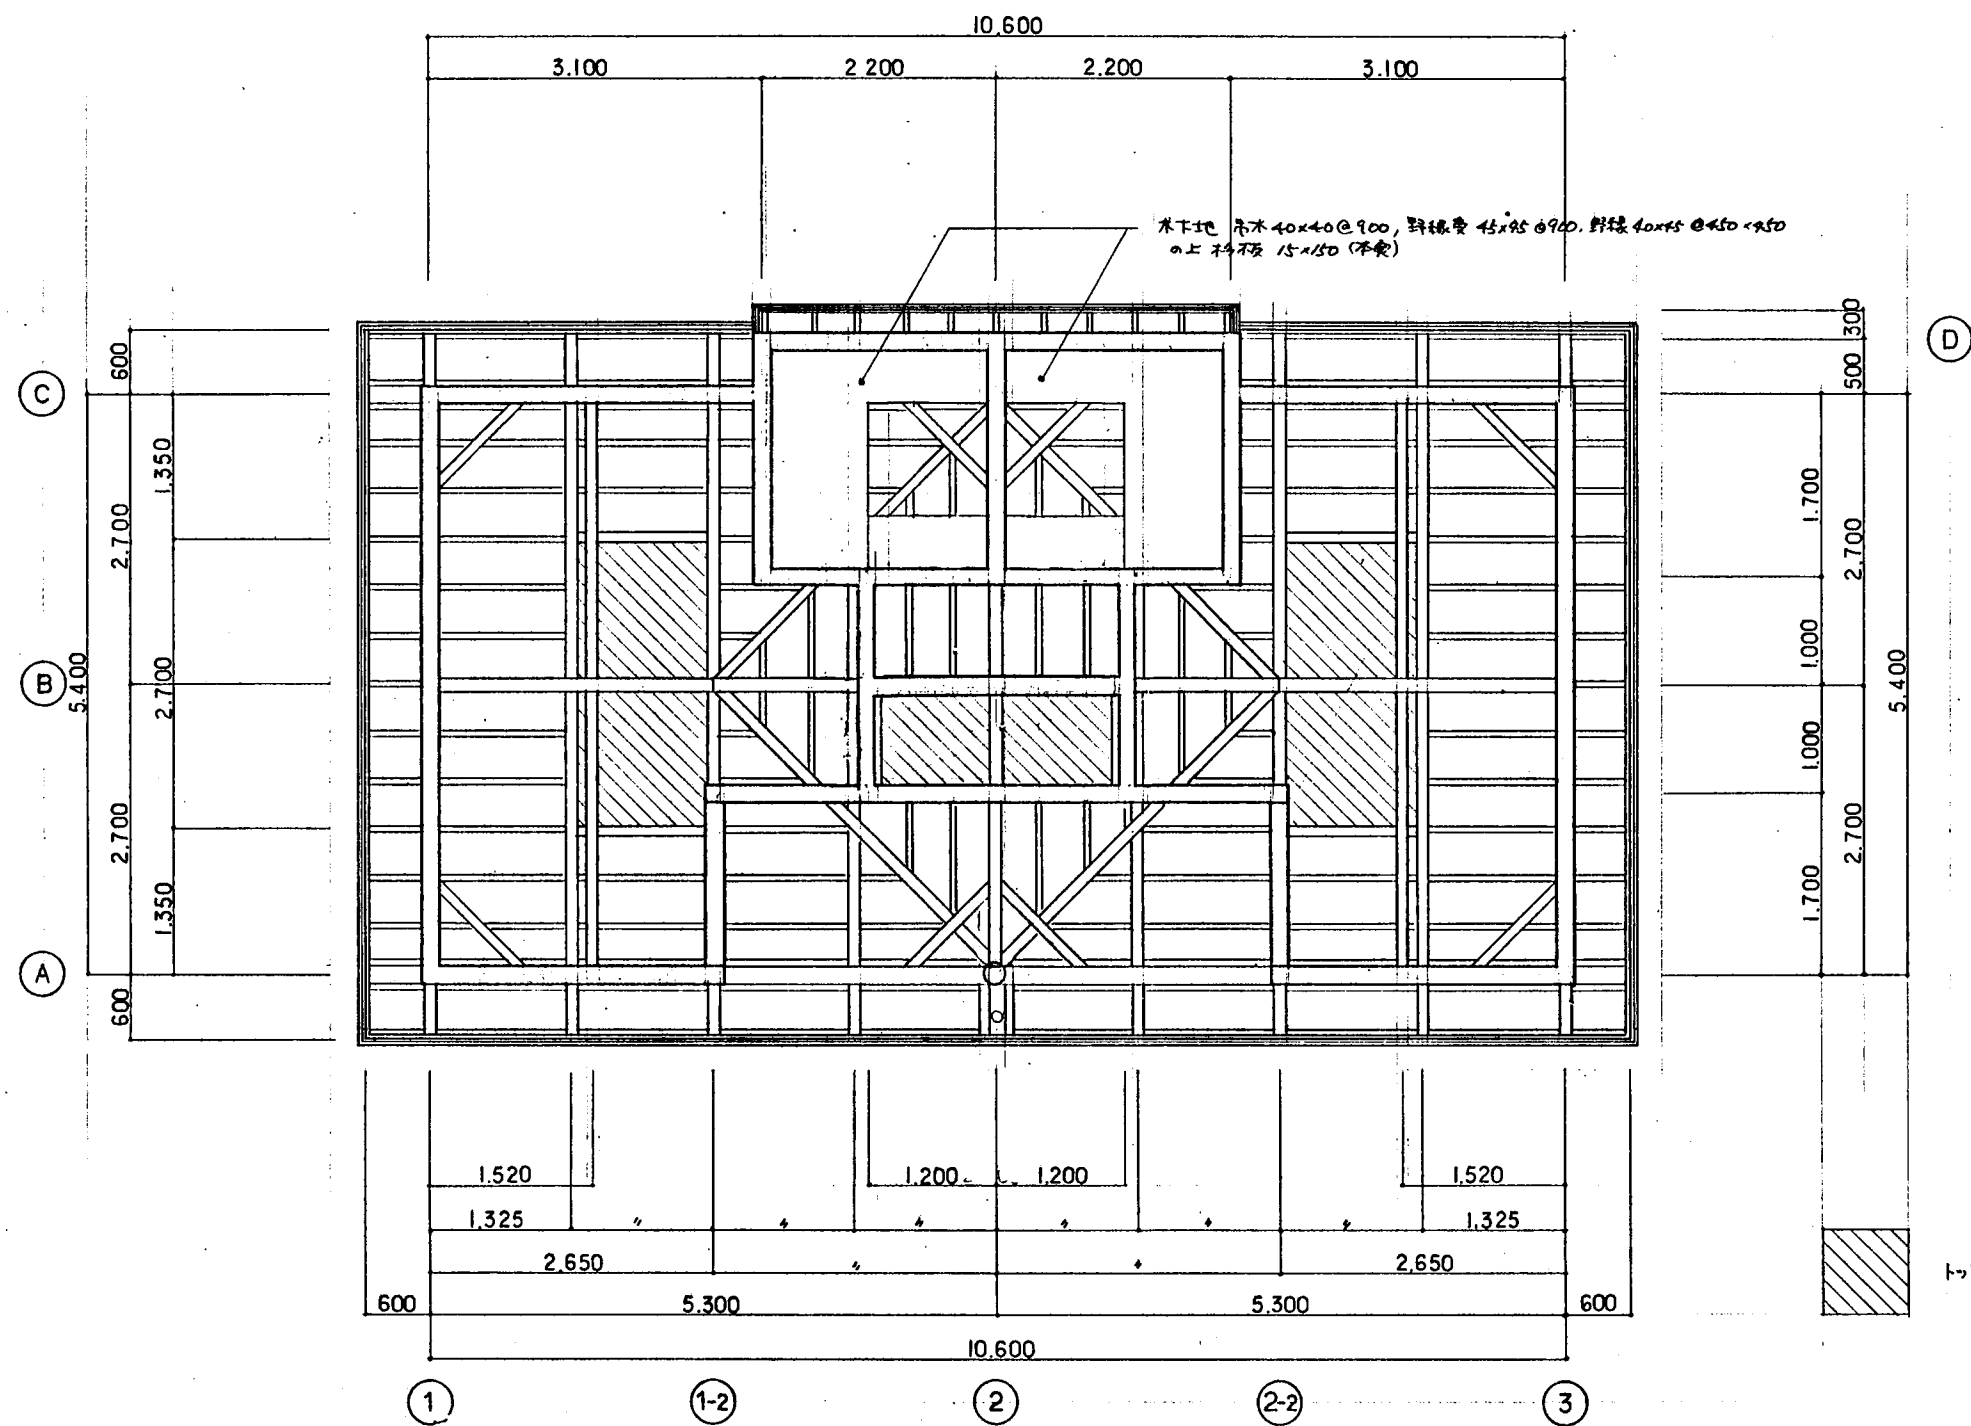

事業名: 平成5年度トイレリフレッシュ事業
事業所名: 大阪府東大阪自然保護事務所

代表者
林 隆夫

担当
田中 浩二

財団法人 大阪府建設監理協会

工事名称
なるかわ園地トイレリフレッシュ工事

図面名称
天井伏図

縮尺
1:50

設計番号







設計年月日


平成 年 月 日

整理番号

図面番号

A-12

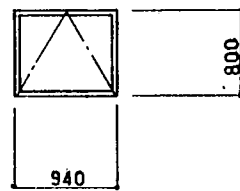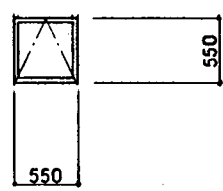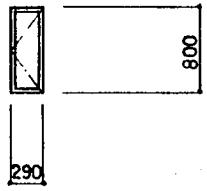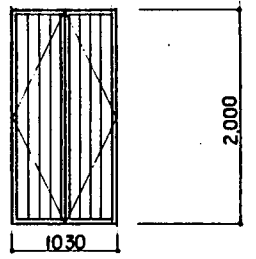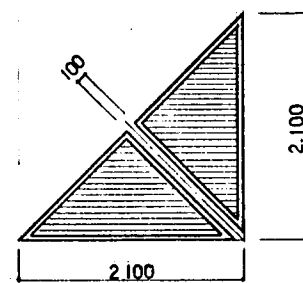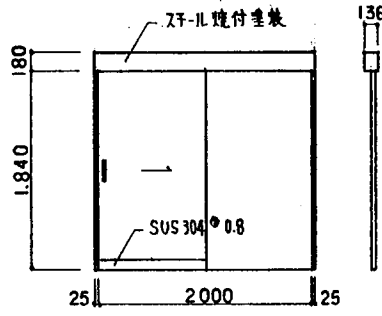記号	突出シ便	突出シ便	角開キ便	角開キフラッシュ
姿図				
数量	4	8	2	1
見込	36	36	36	36
場所	男女便所		男女多目的便所	機械室
仕上材種	着色防腐剤塗 桧			着色防腐剤塗 外枠組⑫ 内枠組⑫
硝子	底面窓によ。			ステンレス硝子: フランス硝子、ケースロウケースロウ硝子
附属金物備考	丁番 カムラッチハンドル、おとり止め	丁番 カムラッチハンドル、おとり止め		ステンレス製硝子 ⑫.0 HL
記号	固定ガラス	上吊り戸 ワンタッチ開閉式		
姿図				
数量	2	2		
見込	45	33		
場所	男女便所 上部	多目的便所		
仕上材種	着色防腐剤塗 桧	メラミン化粧合板 フラッシュ 木口木貼		
硝子				
附属金物備考	羽根 桧 6×36×45	上吊金物一式 ステンレス引手(φ400) 引手用表示鏡 戸当りゴム		

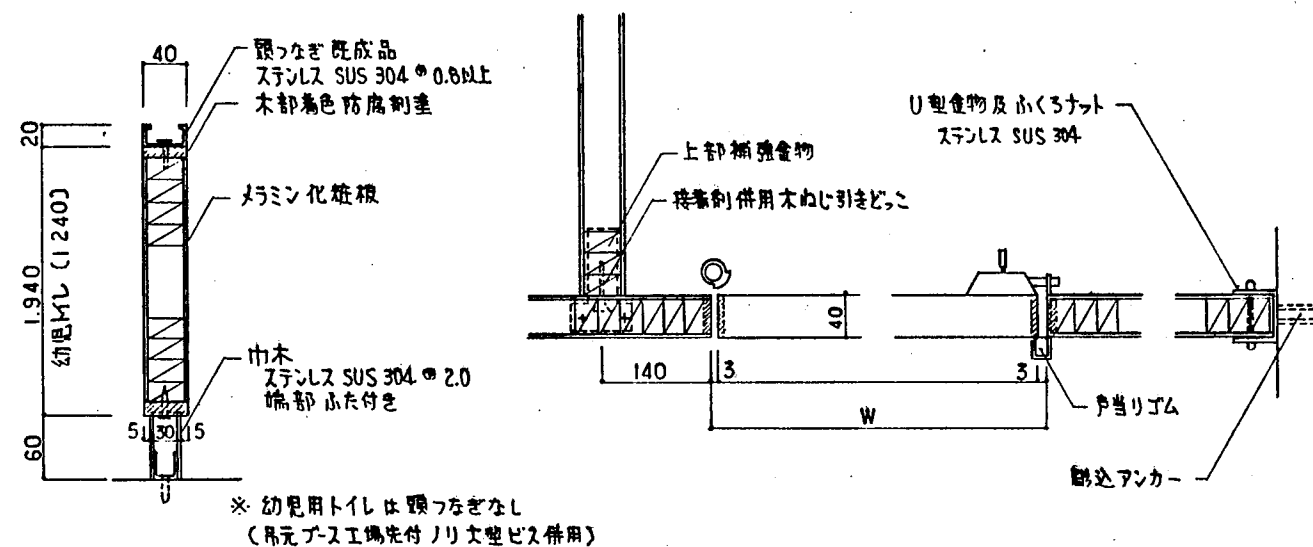

金物 大工部
 うバトリ-ヒンジ
 表示付 リムボルト戸当りゴム付
 硝子引手戸当り

掃除用具入
 把手(両玉)
 L型 マグネットキャッチ
 リムボルト戸当り付
 扉部分にプラスチック製名板貼付

注: 配管方法は各詳細図参照
 R加工部はボス1/4インチとする。

事業名: 平成5年度トイレリフレッシュ事業
 事業所名: 大阪府東大阪自然保護事務所

代表者

林

代表者

林

工事名称 なるかわ園地トイレリフレッシュ工事

図面名称 建具表

縮尺 1:50 1:5

設計番号



設計年月日

平成 年 月 日




監理番号

図面番号






A-13

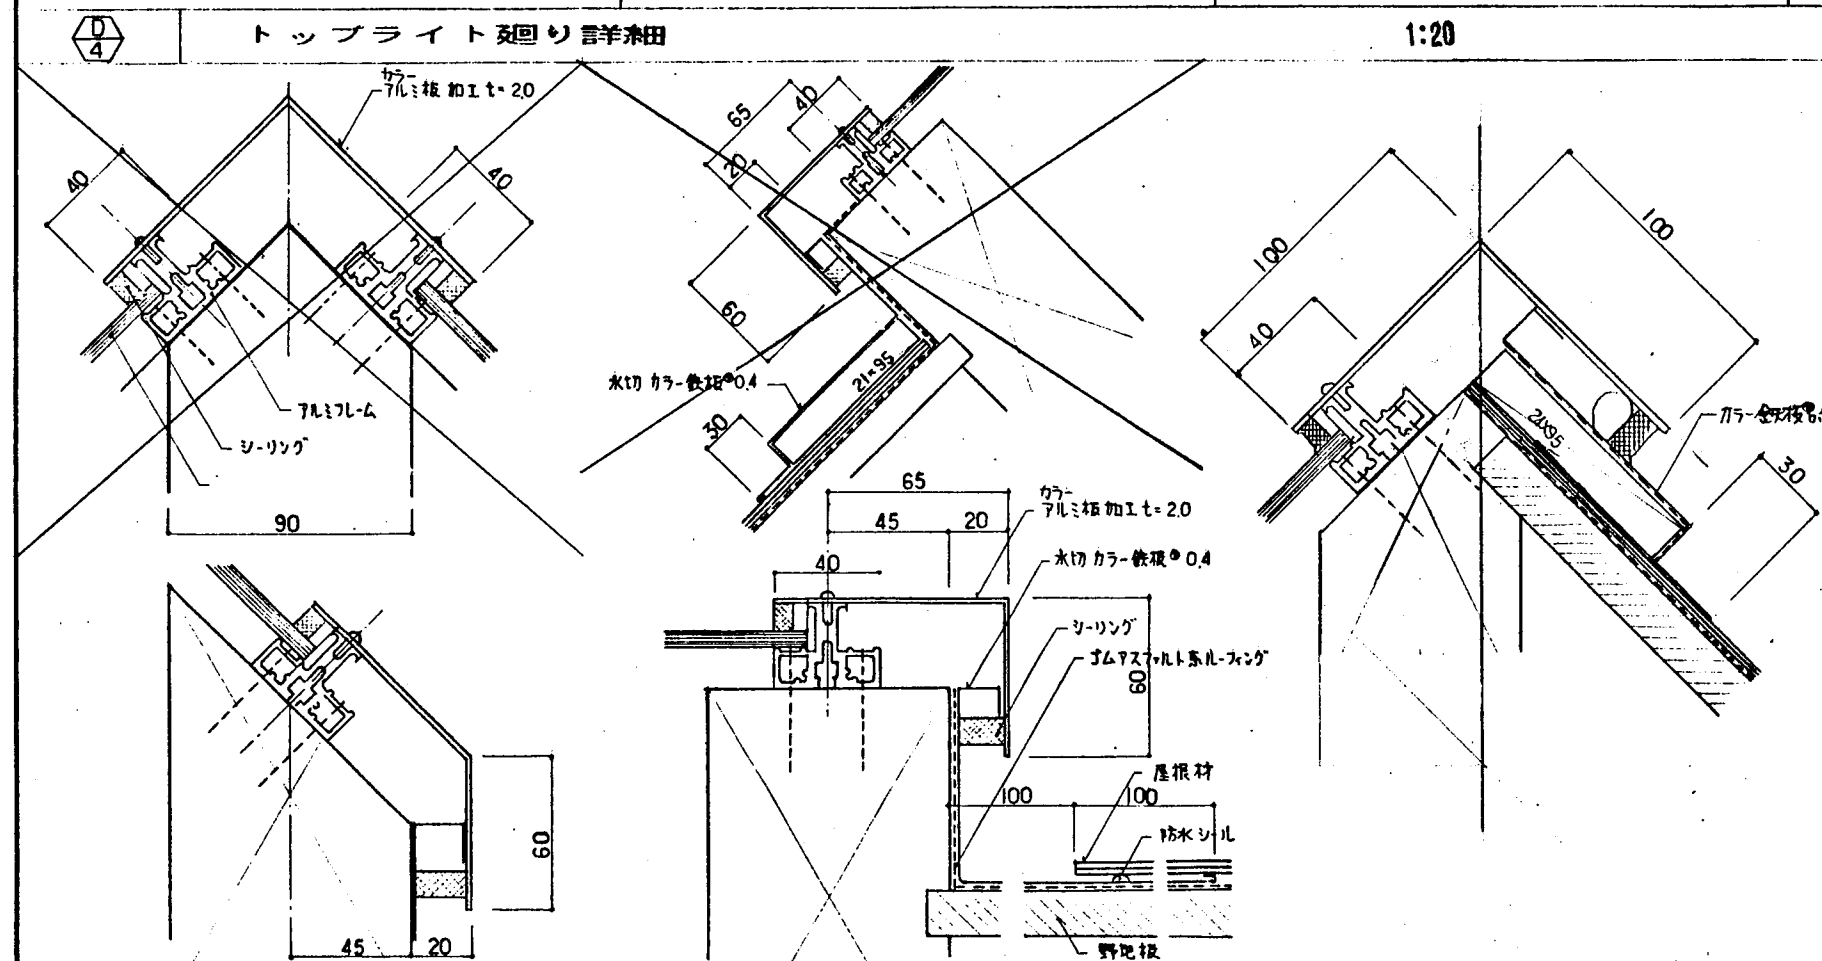
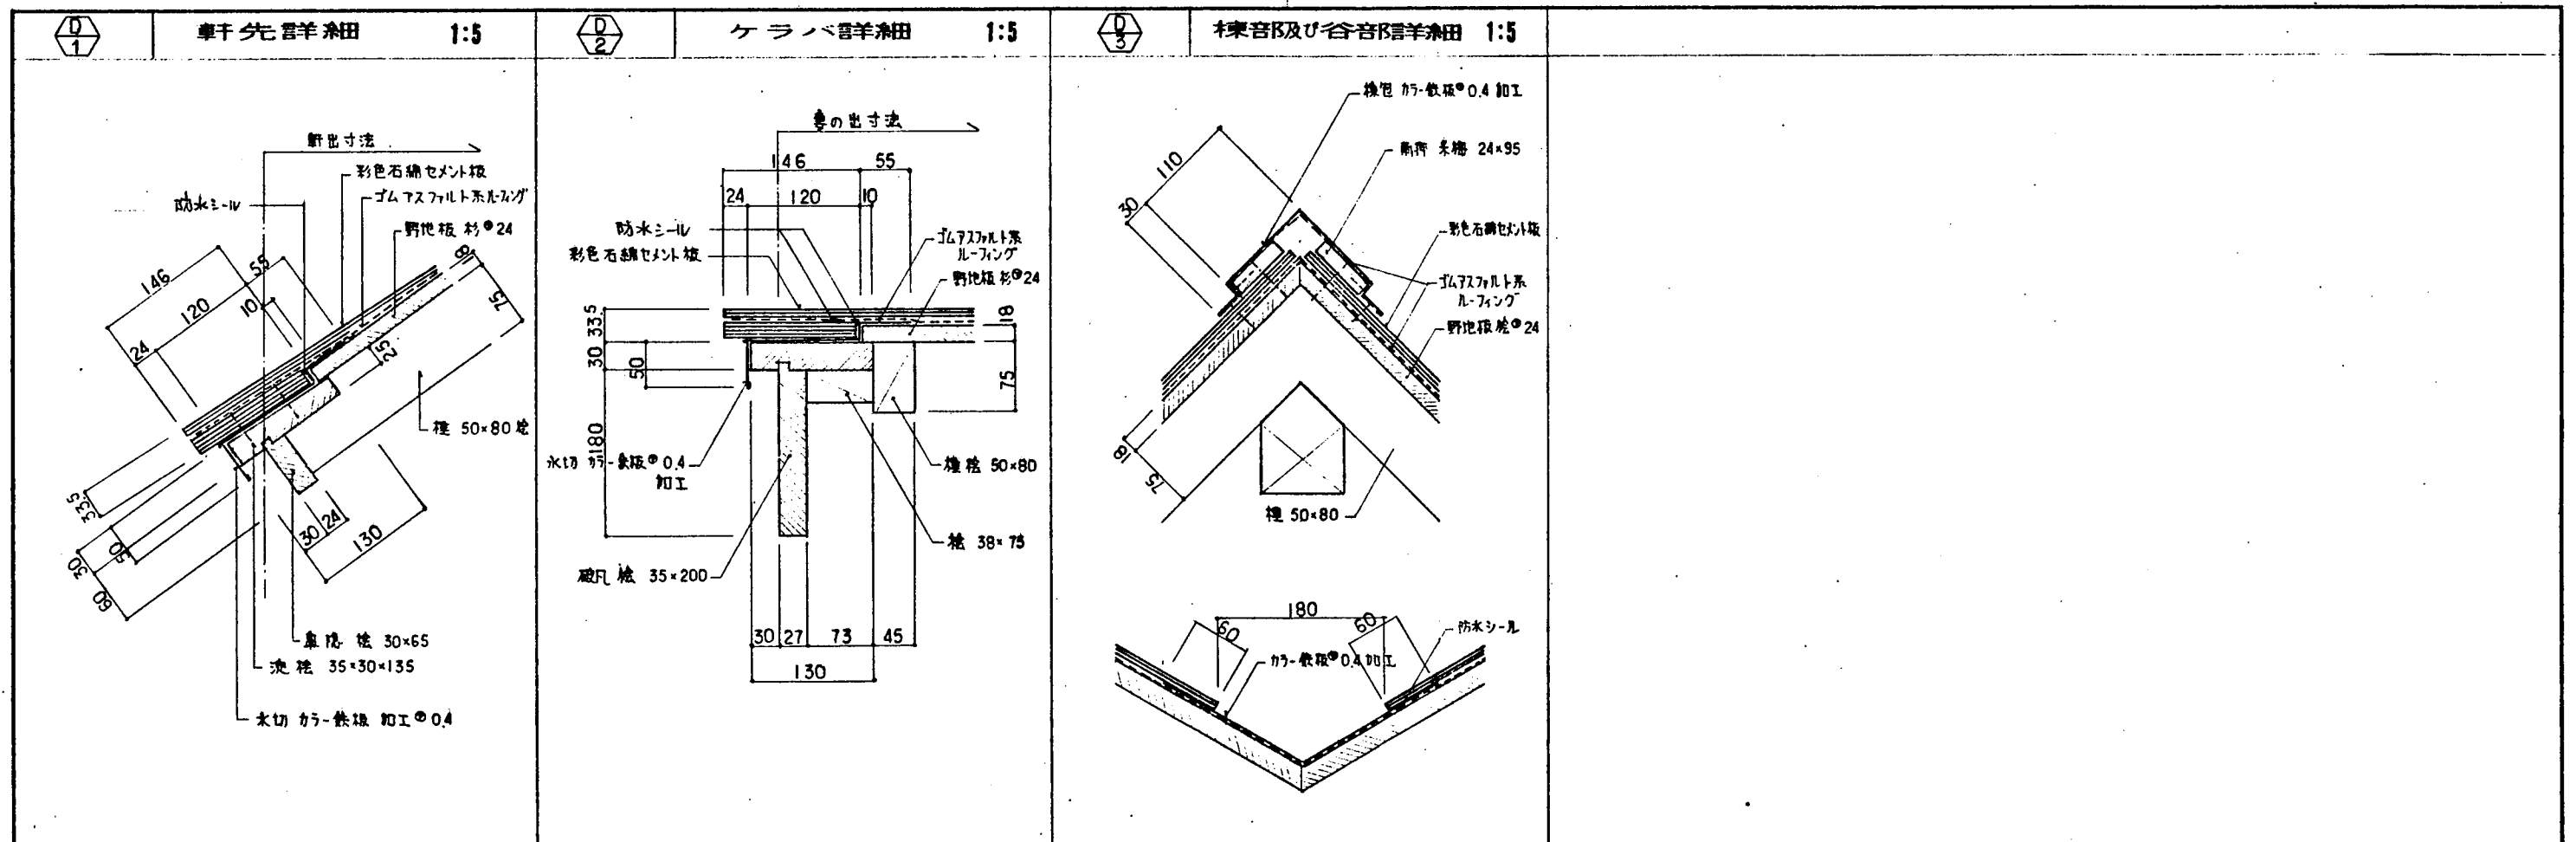


事業名:平成5年度トイレリフレッシュ事業 事業所名:大阪府東大阪自然保護事務所				代表者	担当	監理	工事名称	設計番号	設計年月日	図面番号
				林	田	島	なるかわ農地トイレリフレッシュ工事		平成 年 月 日	A-14
				財団法人 大阪府建設監理協会			図面名称	部分詳細図 (1)	縮尺 1:20 1:5	

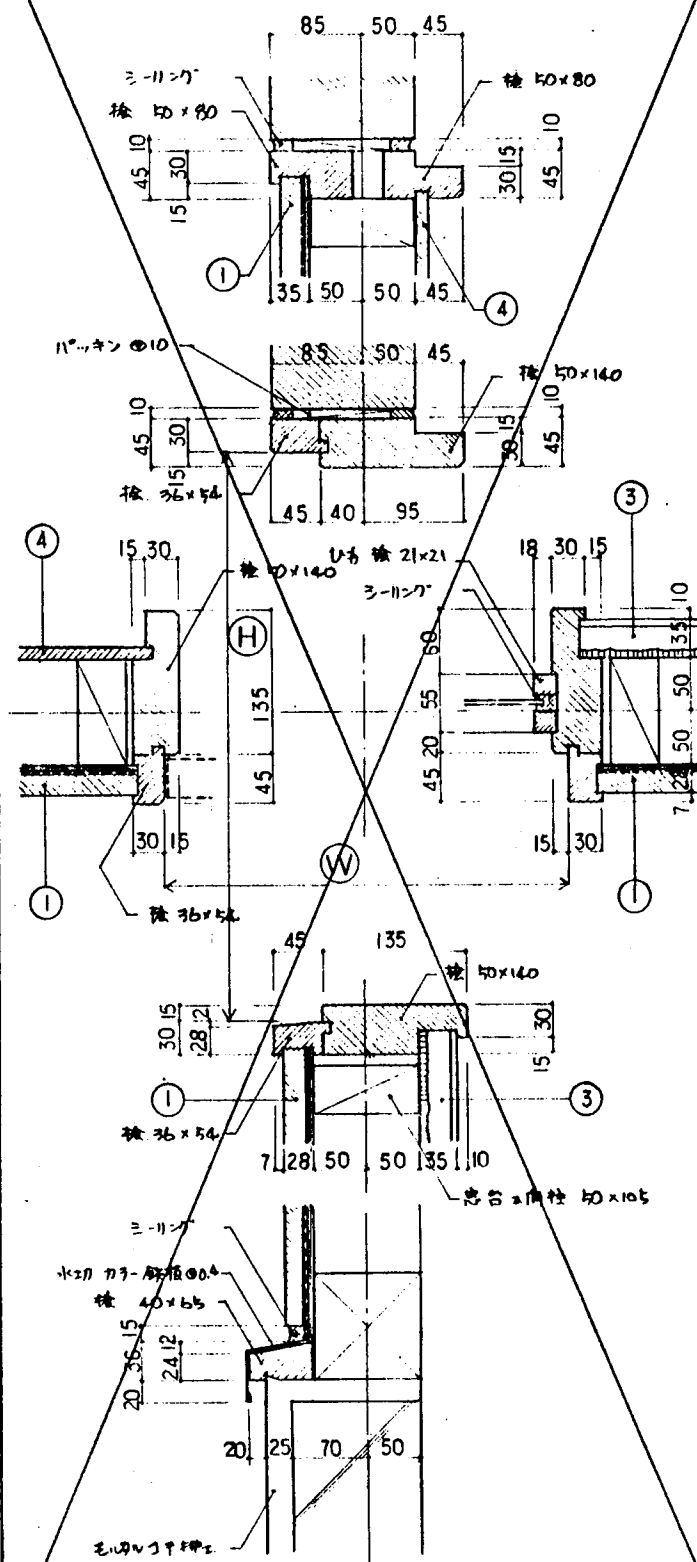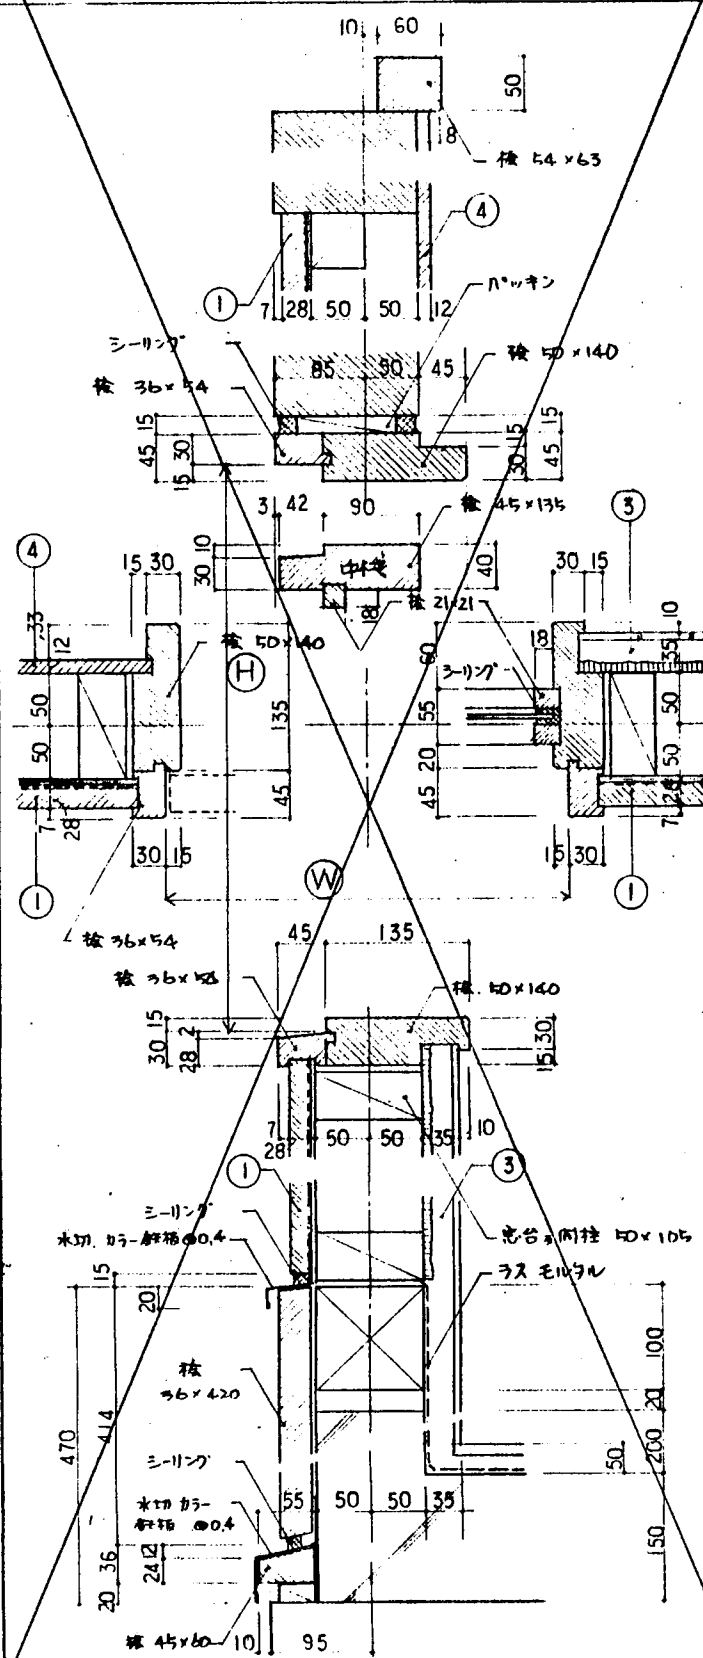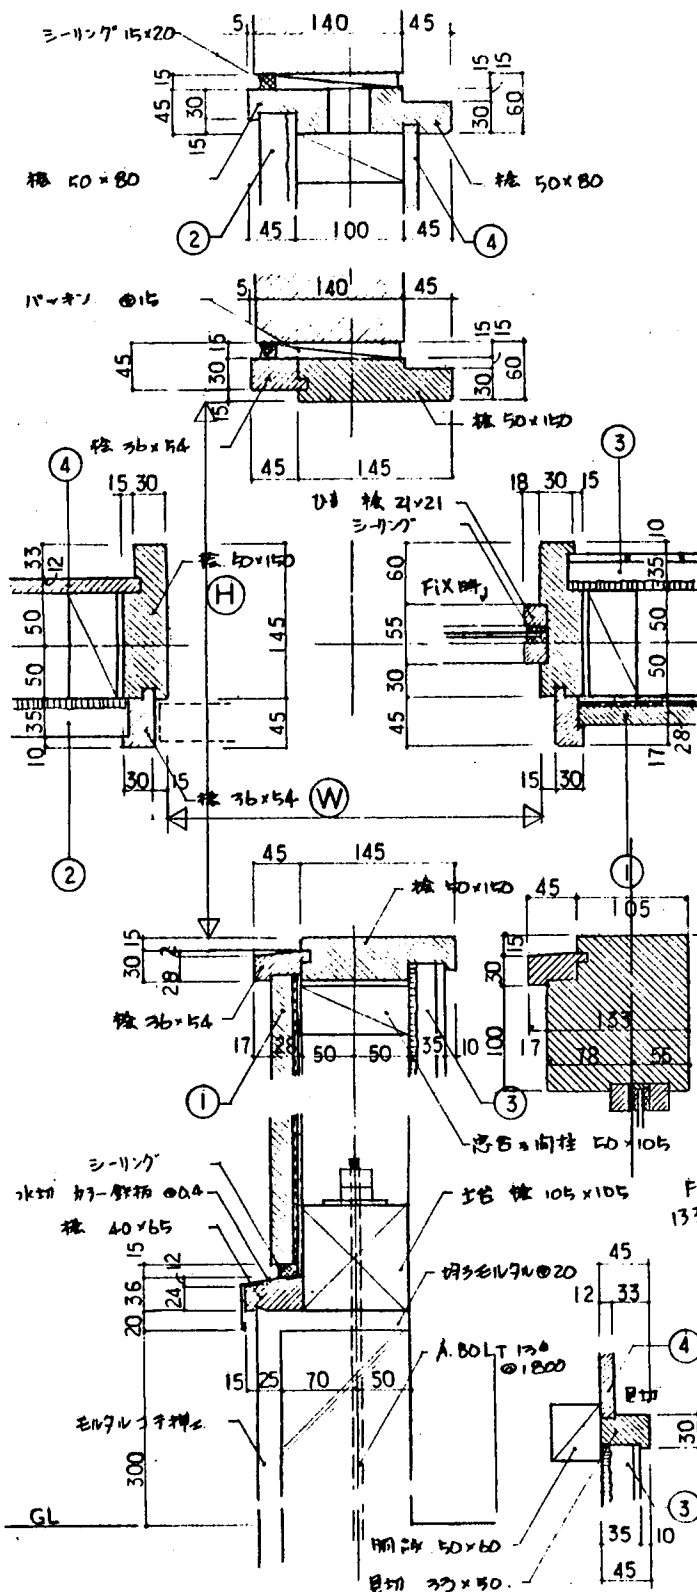

 - 右記の仕工は各717 共通とする。 ① 耐水バニヤ ϕ 4% + プラスチックフィルム ϕ 22 μ + 杉板 ϕ 24 (標準仕様) ② 特殊合板 ϕ 7% + モルタル ϕ 7 μ + アクリル樹脂 ϕ 7 μ ③ 特殊合板 ϕ 7% + モルタル ϕ 7 μ + 50 $\times$ 100 タイル ϕ 28. ④ 杉板 15 $\times$ 150
- 内装 目切材 (板 33 $\times$ 50) A.BOLT 13 ϕ ϕ 1800内 (座金 ニュート L=600) 壁タイル ϕ 7 μ + モルタル ϕ 7 μ + 50 $\times$ 100 タイル貼. 中横 板 45 $\times$ 135

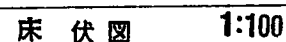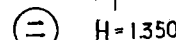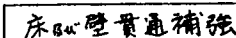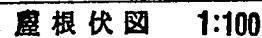
A - 17

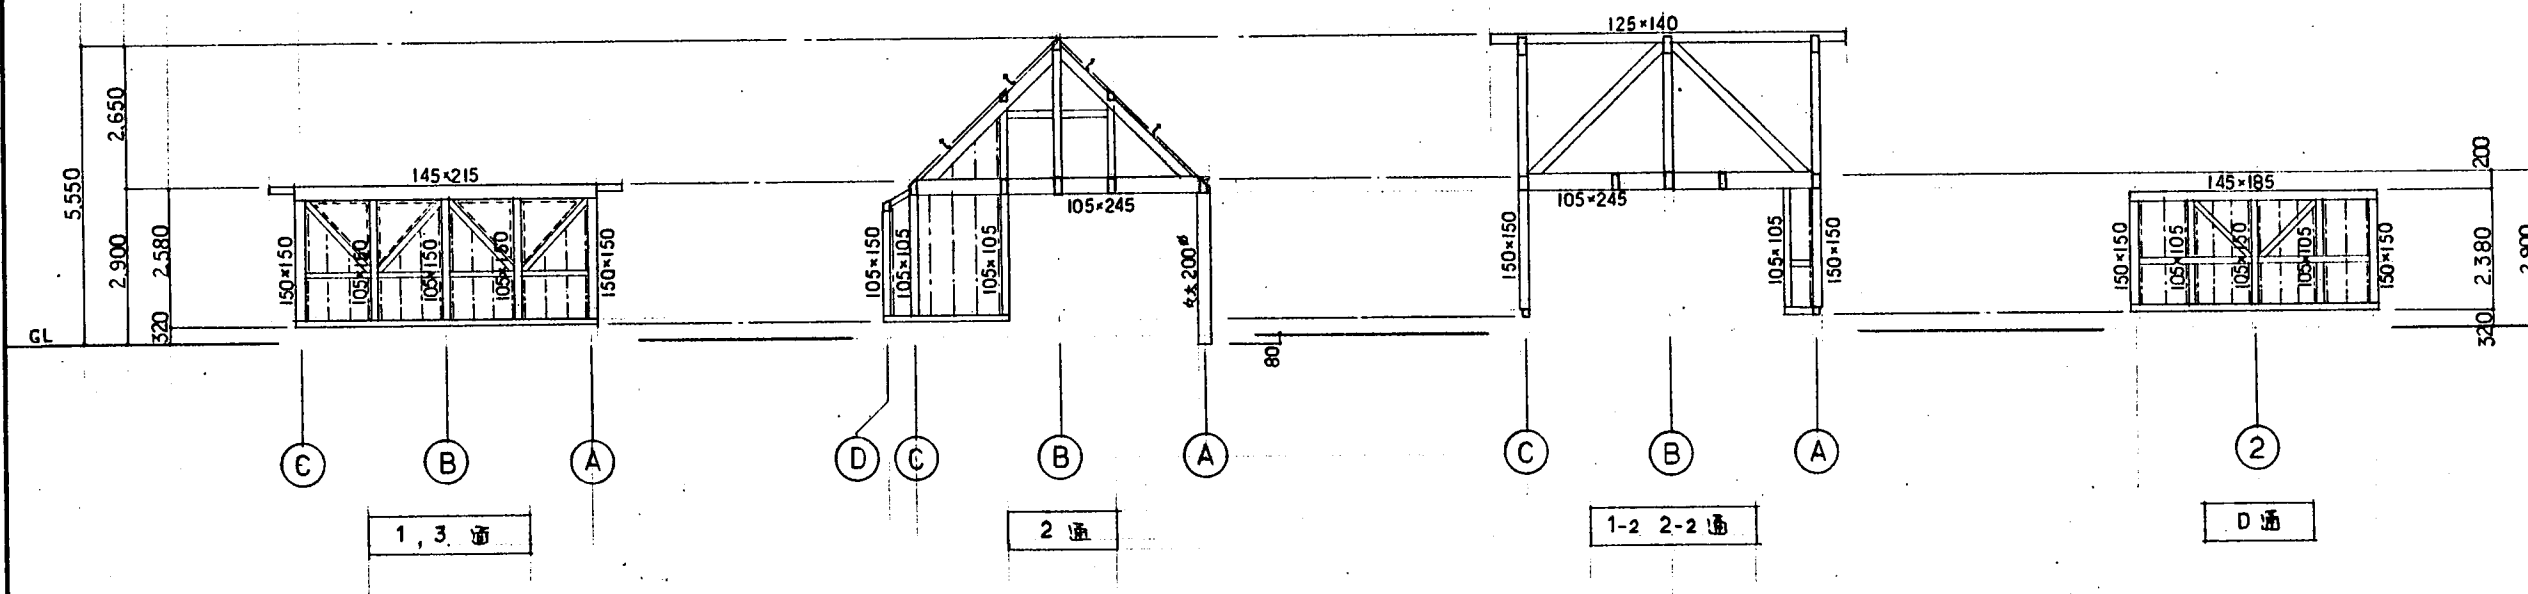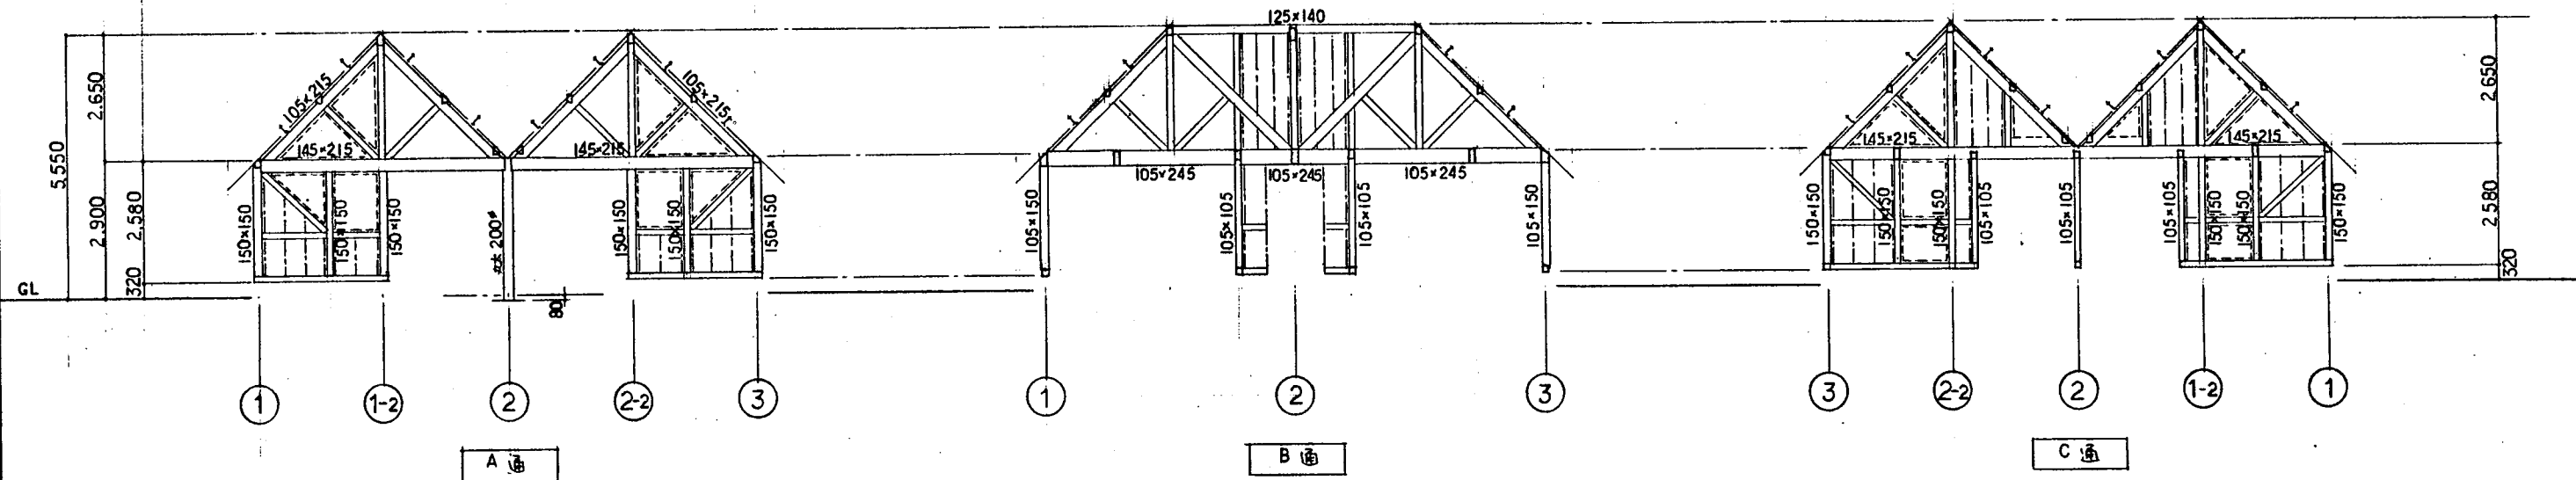

凡例: ー 材料
 ー 間柱
 合掌材は全て 105x215 とする。

軸組図 1:100

事業名: 平成5年度トイレリフレッシュ事業
 事業所名: 大阪府東大阪自然保護事務所

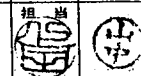

財団法人 大阪府建設監理協会

工事名称
 なるかわ園地トイレリフレッシュ工事

図面名称 構造図 (2) 縮尺 1:100

設計番号


設計年月日

平成 年 月 日

管理番号

図面番号

A-18

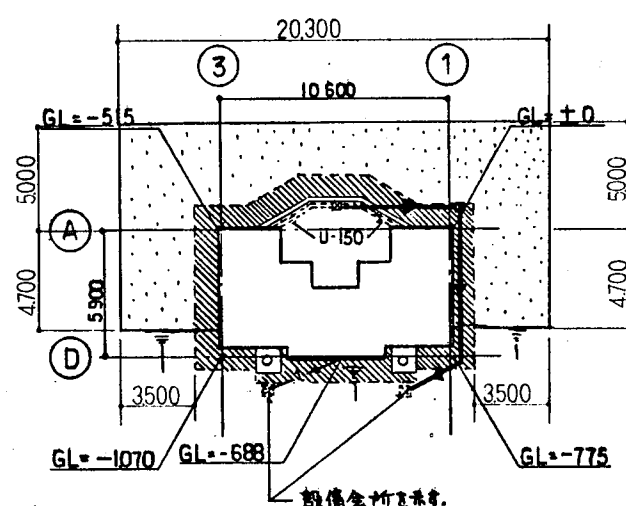

(碎石敷との重複部分は 碎石敷を
取りやめる。)


配 置 圖 1:250

[illegible]



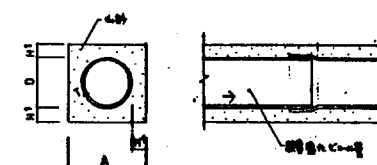

№ №	A	D	H ¹	T
100 ⁰	312	114	100	35
125	340	140	100	45
150	363	163	100	55
200	416	216	100	70


444

事業名：平成5年度トイレリフレッシュ事業
事業所名：大阪府東大阪自然保護事務所



財団法人 大阪府建設監理協会












平 廣 田 昌 雄

A - 19


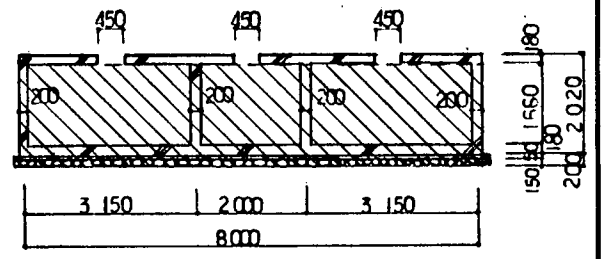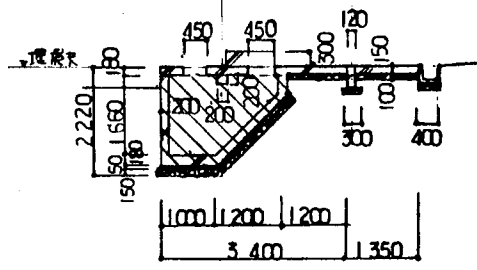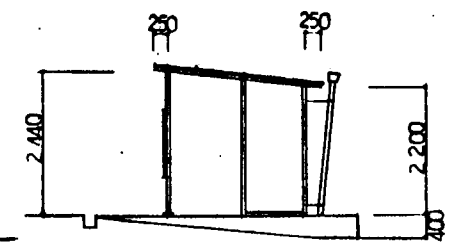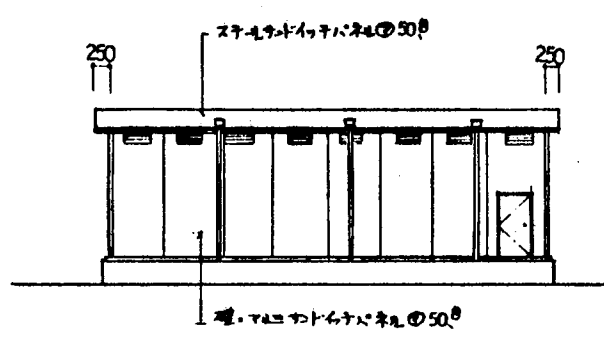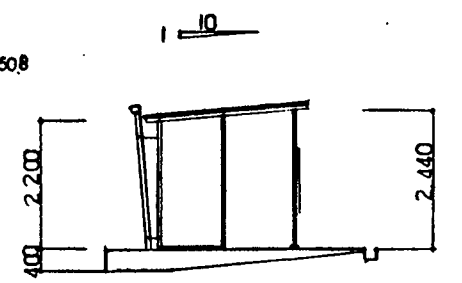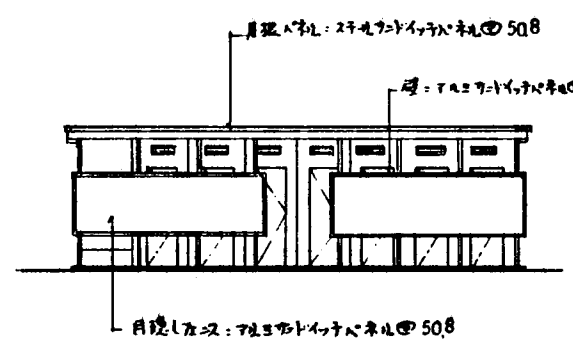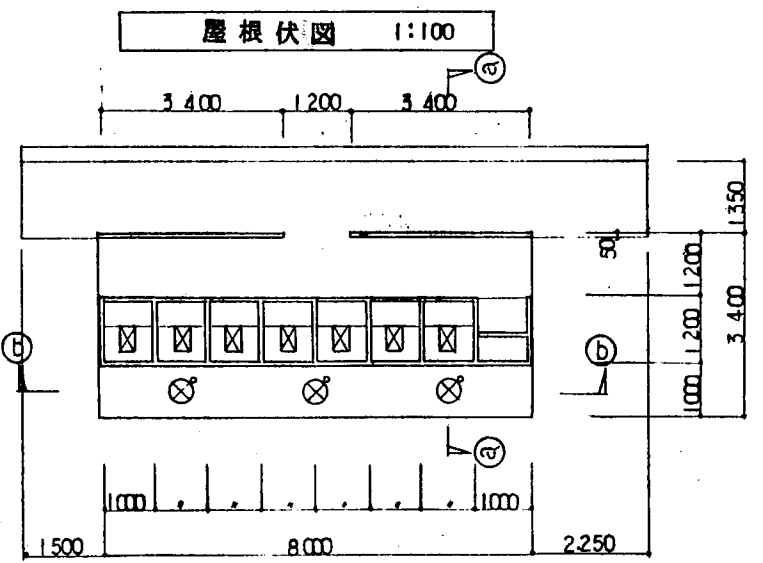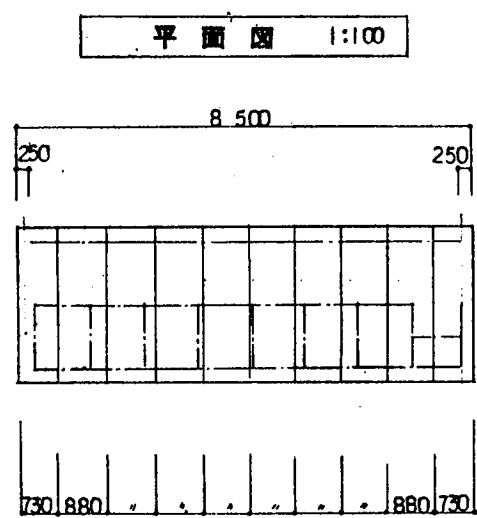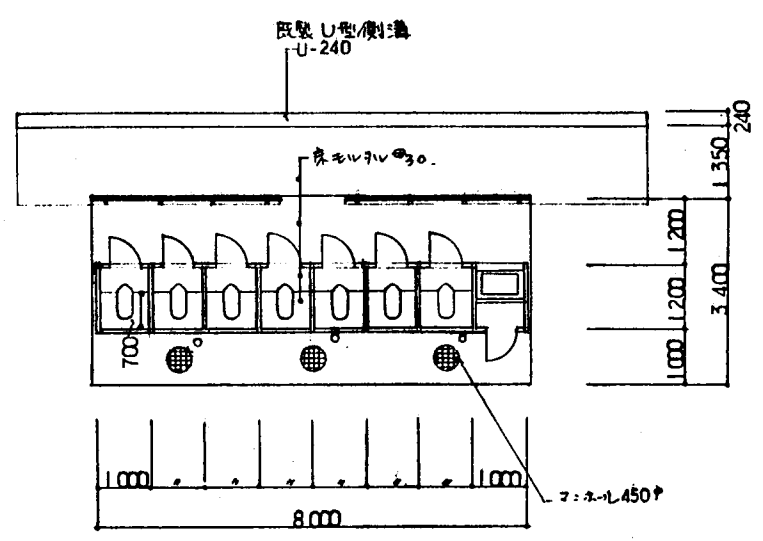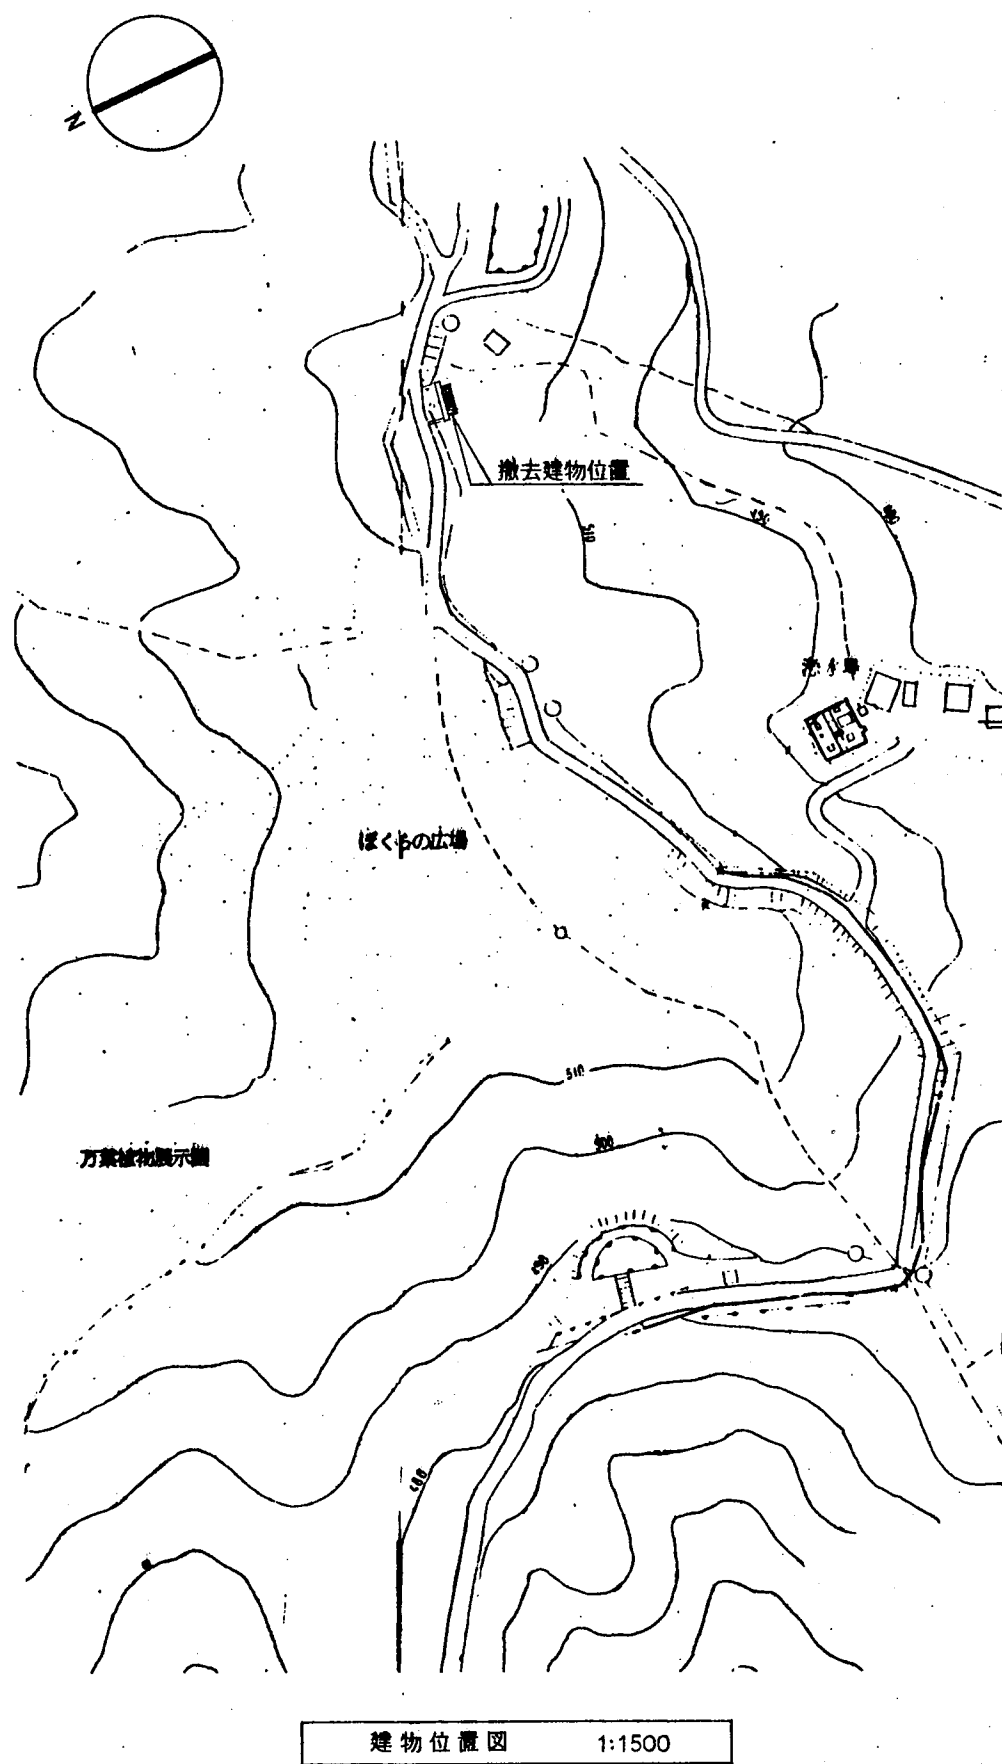

仕 上 表	屋根パネル	スチールサンドイッチパネル 50.8
	表面材	スチール板 0.6, フラット焼付塗装
	断熱材	インシュレーションボード
	壁パネル	アルミサンドイッチパネル 50.8
建 具	表面材	アルミ板 0.6, エンボス焼付塗装
	下地材	耐水合板 4.0
	断熱材	インシュレーションボード
	大便所扉 (アルミサンドイッチパネル 35)	W600 x H1800 7枚
	点検口扉 (アルミサンドイッチパネル 35)	W500 x H1200 1枚
	採光ガレリ	W500 x H200 15枚

特記事項: 埋戻土は、新設便所の現場発生土とする。
 〰 部材、存置部分を示す。

事業名: 平成5年度トイレリフレッシュ事業
 事業所名: 大阪府東大阪自然保護事務所




設計者: 財団法人 大阪府建設監理協会

工事名称: なるかわ農地トイレリフレッシュ工事
 図面名称: 撤去建物位置図
 縮尺: 1:100

設計番号: —
 設計年月日: 平成 年 月 日
 監理番号: —
 図面番号: A-20

1. 工事名称 なるなり園地トイレリフレッシュ工事
2. 工事場所 東大阪市上田条町 地内
3. 工期 契約の翌日 より平成 6 年 3 月 25 日まで
4. 図面枚数 4 枚
5. 火災保険 要 請負金額の % 不要
6. 工事概要
1) 建物概要


2) 工事種目

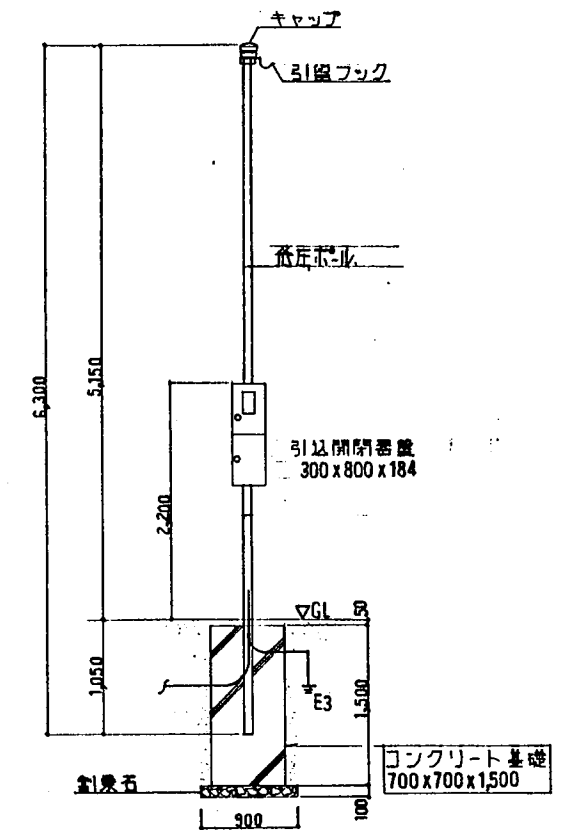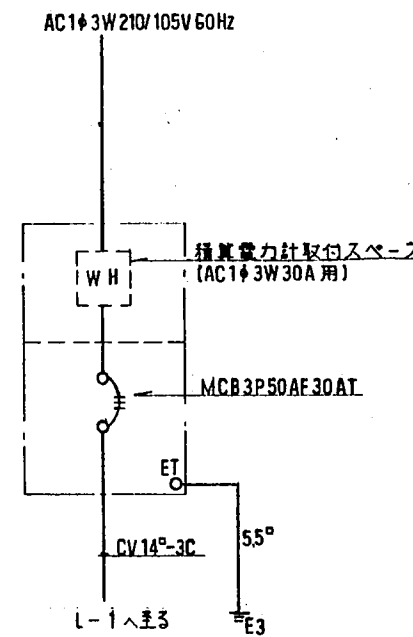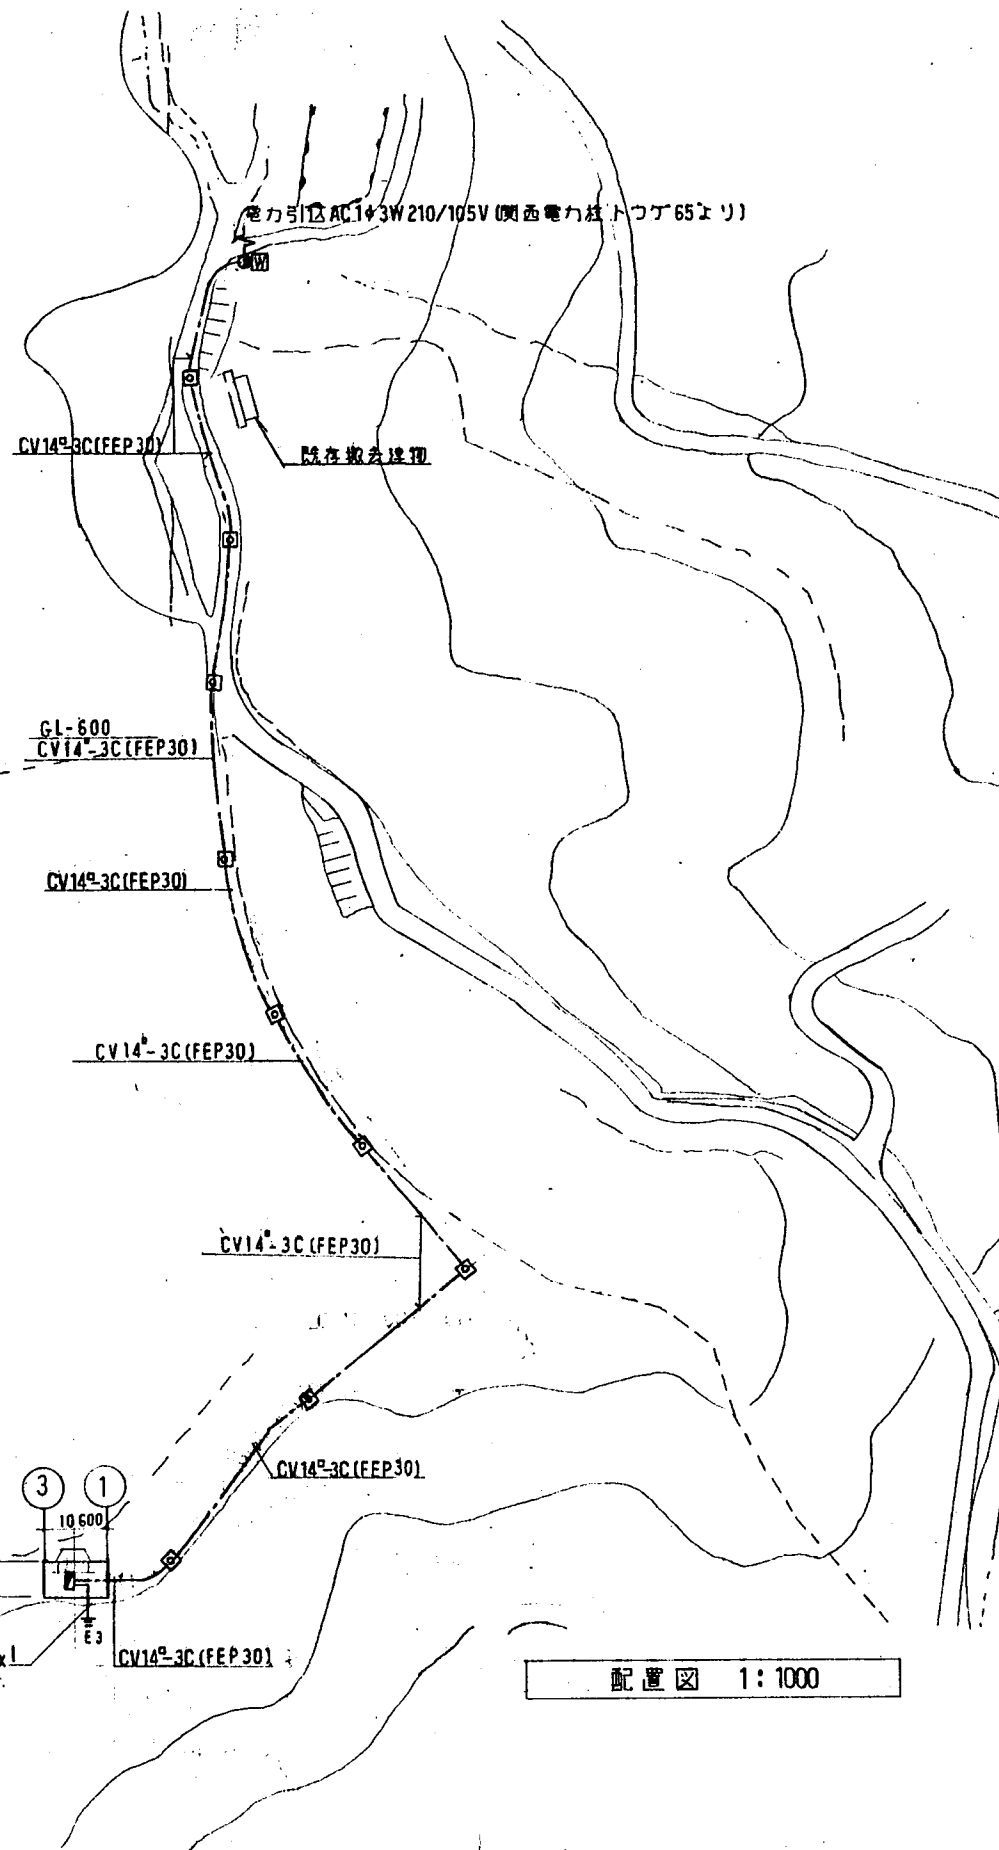

注1) 図中ハンホ-ルサイズは下記通り。
 回B形 600 x 600 x 500 (重450中荷重)

注2) 引込・引込閉鎖器盤及び配線は別途工事とする。建物内配管・接地工事・分電盤取付を
本工事とする。

					担 当		工事名称 なるかわ 国 地トイレリフレッシュ工事	設計番号 —	設計年月日 平成 年 月 日	国図番号 1
代表者 					担 当 	財団法人 大阪府建設監理協会	国図名称 面 積 図 縮 尺 1/1000	製図番号 —		E-2

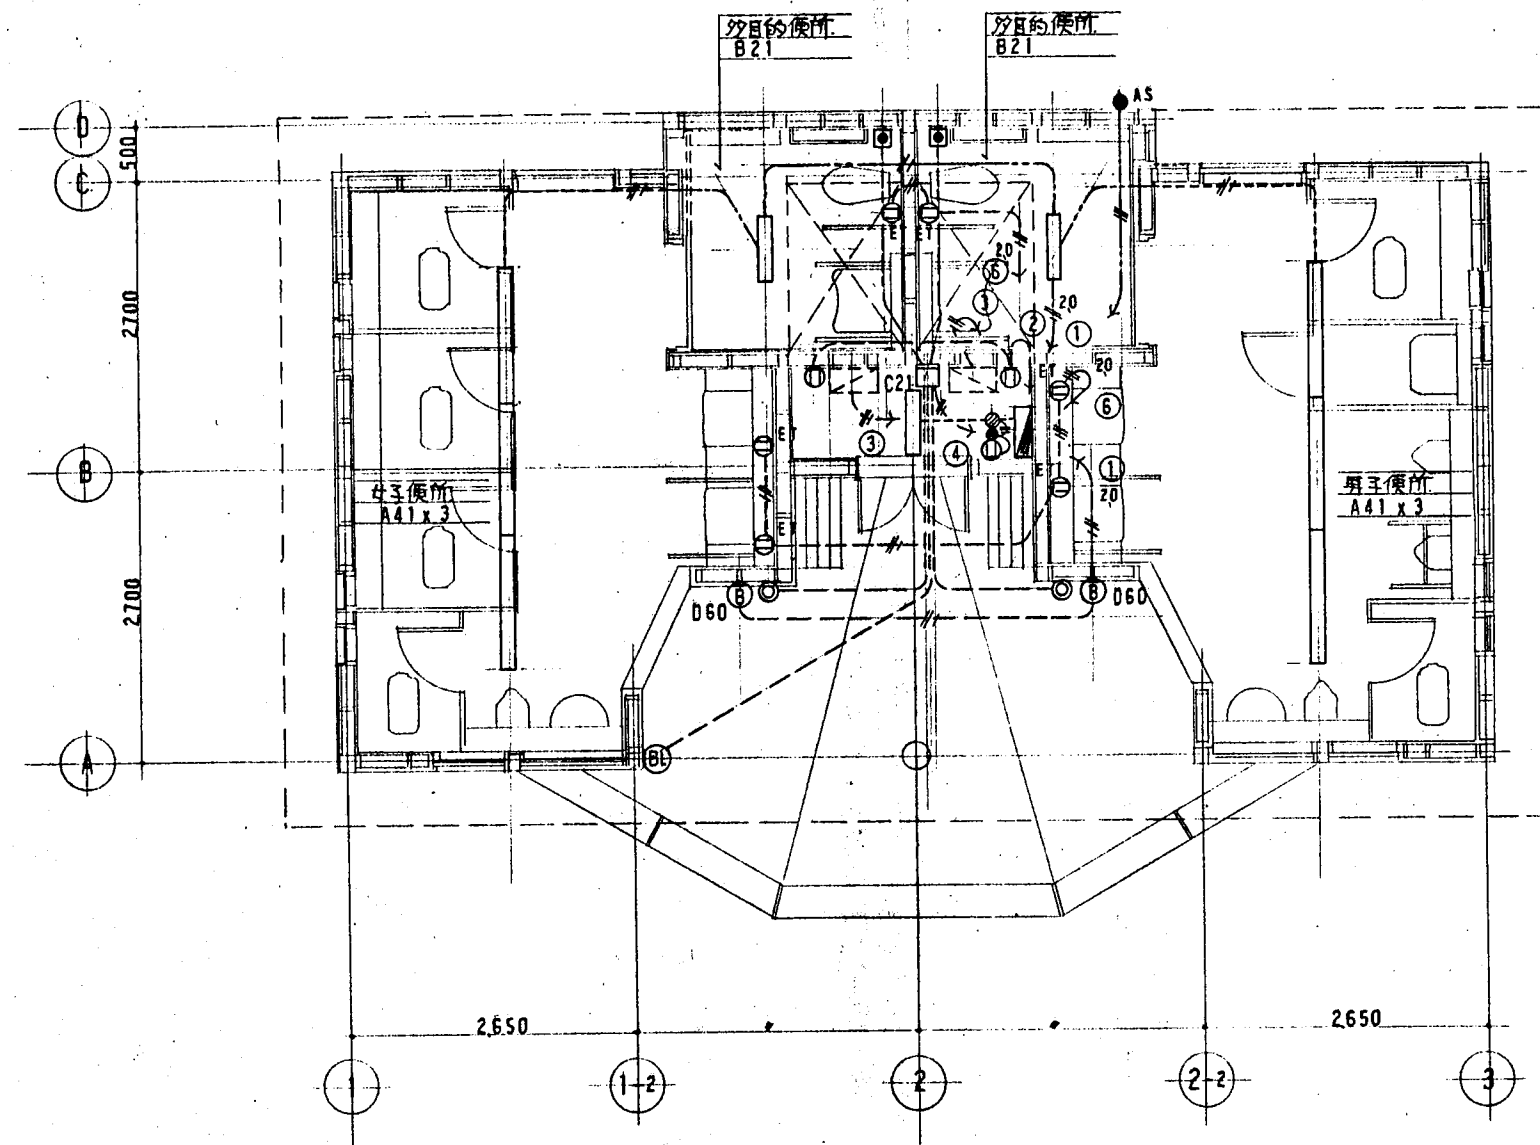

1) 特記配管は下記の通り。

20	VV-F 20-2C	
20		(PF16)
20	20-3C	(PF16)
20		(PF16)
	16-2C	
		(PF16)
	16-3C	
		(PF16)

2) 計器は配管は電線管(PF16)で保護のこと。

□	CVV-S 125-3C(PF16)
○	CVV-S 125-2C(PF16)

事業名：平成5年度トイレリフレッシュ事業
事業所名：大阪府東大阪自然保護事務所

代表者
(林) (井)

担当者
(田)

財団法人 大阪府建設監理協会

工事名称
なるかわ園地トイレリフレッシュ工事

図面名称
便所平面図

縮尺
1/50

設計番号

設計年月日

平成 年 月 日

整理番号

図面番号

E-4

特記仕様書(衛生設備工事編)

工事名称 なるかわ園地トイレリフレッシュ工事

工事概要

1. 工事場所 東大阪市上田東町 地内

2. 工 期 平成 年 月 日より平成 年 月 日まで

3. 図面枚数 8 枚

4. 建物概要

建物名称	構造	階数	延床面積 (㎡)	備 考
公衆便所	木造	1	48.03	

5. 工事項目 (●印を付したものを適用する。)

種目	便所様	便所様							
●衛生器具設備	●一式								
●給水設備	●一式								
●排水設備	●一式								
○給湯設備	○	○	○	○	○	○	○	○	○
○消火設備	○	○	○	○	○	○	○	○	○
○ガス設備	○	○	○	○	○	○	○	○	○
○暖房設備	○	○	○	○	○	○	○	○	○

工事仕様

1. 共通仕様

- 本仕様書及び図面に記載されていない事項は、建設大臣官庁官庁営繕部監修の建設工事共通仕様書、平成元年版(以下「共通仕様書」と言う。)及び機械設備工事標準図、平成元年版(以下「標準図」と言う。)
- 建築工事、電気工事を含む場合は、建設大臣官庁官庁営繕部監修の建築工事共通仕様書、平成元年版、電気設備共通仕様書・平成元年版、及び電気設備工事標準図・平成元年版による。

2. 特記仕様

- 印項目中●印をつけたものを本工事に適用する。但し、※印は●印のない場合に適用する。
- 工事項目に電気工事及び建築工事を含む場合は、本工事とする。
- 電気工事並びに建築工事の施工業者は、大阪府建設部に「入札参加資格審査申請書」を提出し、受理された業者(電気工事、建築工事)より選ぶこと。

3. 工事区分

種目	工 事 項 目	建築	電気	衛生	空調	別途	備 考
工 事 区 分	○ポンプ用基礎	○	○	○	○	○	
	○高麗水槽・受水槽基礎	○	○	○	○	○	
	○同上用架台	○	○	○	○	○	
	●梁・壁・貫通スリーブ用補強	●	○	○	○	○	
	●梁・壁・貫通ロススリーブ入れ及び六明補修	○	○	●	○	○	
	●雨水設備	●	○	○	○	○	
	○汚水会所	○	○	○	○	○	
	○流しコンロ台	○	○	○	○	○	
	○流し用排水金物	○	○	○	○	○	

特記事項

簡易水洗設備工事は、ネボン株式会社の責任施工とする。

種目	工 事 項 目	建築	電気	衛生	空調	別途	備 考
工 事 区 分	○浴槽	○	○	○	○	○	
	○風呂釜	○	○	○	○	○	
	○小便用板	○	○	○	○	○	
	●洗面器用鏡	○	○	●	○	○	
	○ガソリントラップ	○	○	○	○	○	
	○煙突	○	○	○	○	○	
	●機器への給排水ガス配管接続工事	○	○	●	○	○	
	○下水本管への接続(雨水系統)	○	○	○	○	○	
	○下水本管への接続(汚水系統)	○	○	○	○	○	
	○消化器避難器具	○	○	○	○	○	
	○厨房機器	○	○	○	○	○	
	○同上配管接続工事	○	○	○	○	○	
	○冷凍機操作盤の二次側電気工事	○	○	○	○	○	
	○ボイラー操作盤の二次側電気工事	○	○	○	○	○	
	○同上故障警報用電気工事	○	○	○	○	○	
	○排水槽・蓄熱槽・マンホール蓋及び取付工事	○	○	○	○	○	
	○排水槽・排水ピット	○	○	○	○	○	
	○油槽外部基礎工事	○	○	○	○	○	
	○ドラフトチャンバー	○	○	○	○	○	
	○し尿浄化槽外郭	○	○	○	○	○	
	○同上内部装置(機器配管)	○	○	○	○	○	
一 般 共 通 事 項	○吹出口・吸込口下地組及び切込み	○	○	○	○	○	
	○消火栓箱下地組及び切込み	○	○	○	○	○	
	○天井改め口	○	○	○	○	○	
	○床及び流し等の切込み	○	○	○	○	○	
	○グリーストラップ	○	○	○	○	○	
	○	○	○	○	○	○	
	○	○	○	○	○	○	
4. 一般共通事項

種目	項 目	特 記 事 項
一 般 共 通 事 項	●機 材	機材は、使用機材指定製作所一貫表(平成2年度版)による。 (指定以外は別途特記とする。)
	●工事用電力・水 そ の 他	本工事に必要な工事用電力、水及び衛生設備などの費用は全て請負者の負担とする。 引渡しに要する費用は、請負者の負担とする。
	○色彩による表示 及 び 指 示	監督員の指示による。
	●埋 設 管	敷地内道路 一般 公道 直圧給水 (75) 以上 (75) 以上 (120) 以上 給水 (75) 以上 (75) 以上 排水 (75) 以上 (30) 以上 ガス (75) 以上 (30) 以上 油 (75) 以上 (30) 以上
	埋設深度 (土敷り)	
	埋設し砂	給水・要(図示)・不要 排水・要(図示)・不要 ガス・要(図示)・不要 排水・要(図示)・不要 給水・要(図示)・不要 排水・要(図示)・不要 ガス・要(図示)・不要 排水・要(図示)・不要
	○は っ り	既存のコンクリート床・壁の配管貫通部の穴明けは、原則としてダイヤモンドカッターを使用する。
	●残 土 処 分	※場外搬出処理 ○場内指示場所堆積 ○場内敷きならし
	○発 生 材	○引渡しを必要とするものは、下記の ものとする。 ○業者処分するものは、下記の ものとする。

4. 一般共通事項

種目	項 目	特 記 事 項
一 般 共 通 事 項	○土 工 事	※屋外排水管の布設について、横切り長さ2000Hより3000Hまでは本矢板又は簡易鋼矢板、3000Hを超えるものには簡易鋼矢板を使用する。
	○耐 震 処 理	機器・配管等の固定及び支持については(建設部耐震設計施工指針) (日本建築センター編製版)による。
	○そ の 他	工事完成時は各系統毎に簡易鋼矢板(玉くさり)表示のこと。(バルブ含む)
	○工事優先順位	(1) 特記仕様書及び現場説明事項(質疑回答を含む) (2) 図面 (3) 共通仕様書・標準図
	○施工計画書	
	○引渡し及び 管 理 責 任	(a) 完成検査に合格したときは、書類を添えて引渡しを行う。 尚、工事完成後引渡しまで、請負者において管理上の責任をもつ。 (b) 引渡し物品一式を、監督員に指示により所定の場所に管理し、調書を添えて 監督管理者に引渡す。
	○引渡し物品	注。監督員の指示に従い下記の物品を添えること。 品 名 数 量 ○ ホンデン(大1本・中1本) 1箱 ○ 屋外消火栓キー 1本 ○ 配管井のキー 1本 ○ 止水栓のキー 1本 ○ マンホール開孔用フッカー 2箱 ○ 増設ロッド 1本 ○ ポンプ整備工具及び工具箱 オイル使用の場合オイル1L・工具スナバ3本 ○ ドライバー①各1本・モンキー1本 1式 ハンマー1本・油圧1個・プライヤー1本 アンギラー1本 ○ 機器付属工具及び予備品 1式 ○ 20kg入り(5袋) 2缶 ○ 現場検査測定器 1式 ○ 量(各種) 各種3個
	●配 線	完成後外部から見えない主要な部分及び各工事の施工段階の工事写真(カラー写真 サービスサイズ以上)を提出する。
	●完成図書その他	(a) 記載上の注意 (イ) すべての設計変更及び現場変更後の状態を明確に記載する。 (ロ) 地中埋設管等の位置・深さなどは、基準となる位置からの寸法を正確に記載する。 (b) 完成図書は下表のとおりとする。 種 別 製 本 部 数 備 考 完 成 図 左 折 各 2 陽西複写紙(白写真) 取 換 説 明 書 左 折 2 試 験 成 果 書 左 折 2 (c) 完成図書は監督員に提出する。 完成図書の仕様はトレーシングペーパー(和紙)に鉛筆書きとし文字、寸法、 地尺、図示記号などは、設計図書に準じ記載する。 なお、完成図書は設計図書をトレーシングペーパー(和紙)に焼付したも のに代えることができる。
	○監督員事務所	○別途工事 ○本工事 種別 号

5. 工事種目別仕様

種目	項 目	特 記 事 項
衛 生 器 具 設 備	○小便器自動洗浄管	※露出型 ○壁埋込型 (○黄銅 OH1管)
	○洗 浄 弁	大便器用洗浄弁はバキュームブレーカー付とする。
	●立 水 栓	※洗面器の水栓は ※立水栓 ○回転形立水栓 ●自閉式
	○水石ケン入れ	※横形 ●立形

事業名：平成5年度トイレリフレッシュ事業
事業所名：大阪府東大阪自然保護事務所

代表者 林 義 信


担当 田 中 浩 二

財団法人 大阪府建設監理協会

工事名称 なるかわ園地トイレリフレッシュ工事

図面名称 衛生設備工事
特記仕様書(1)

設計番号 設計年月日 平成5年 月 日 図面番号 M-1

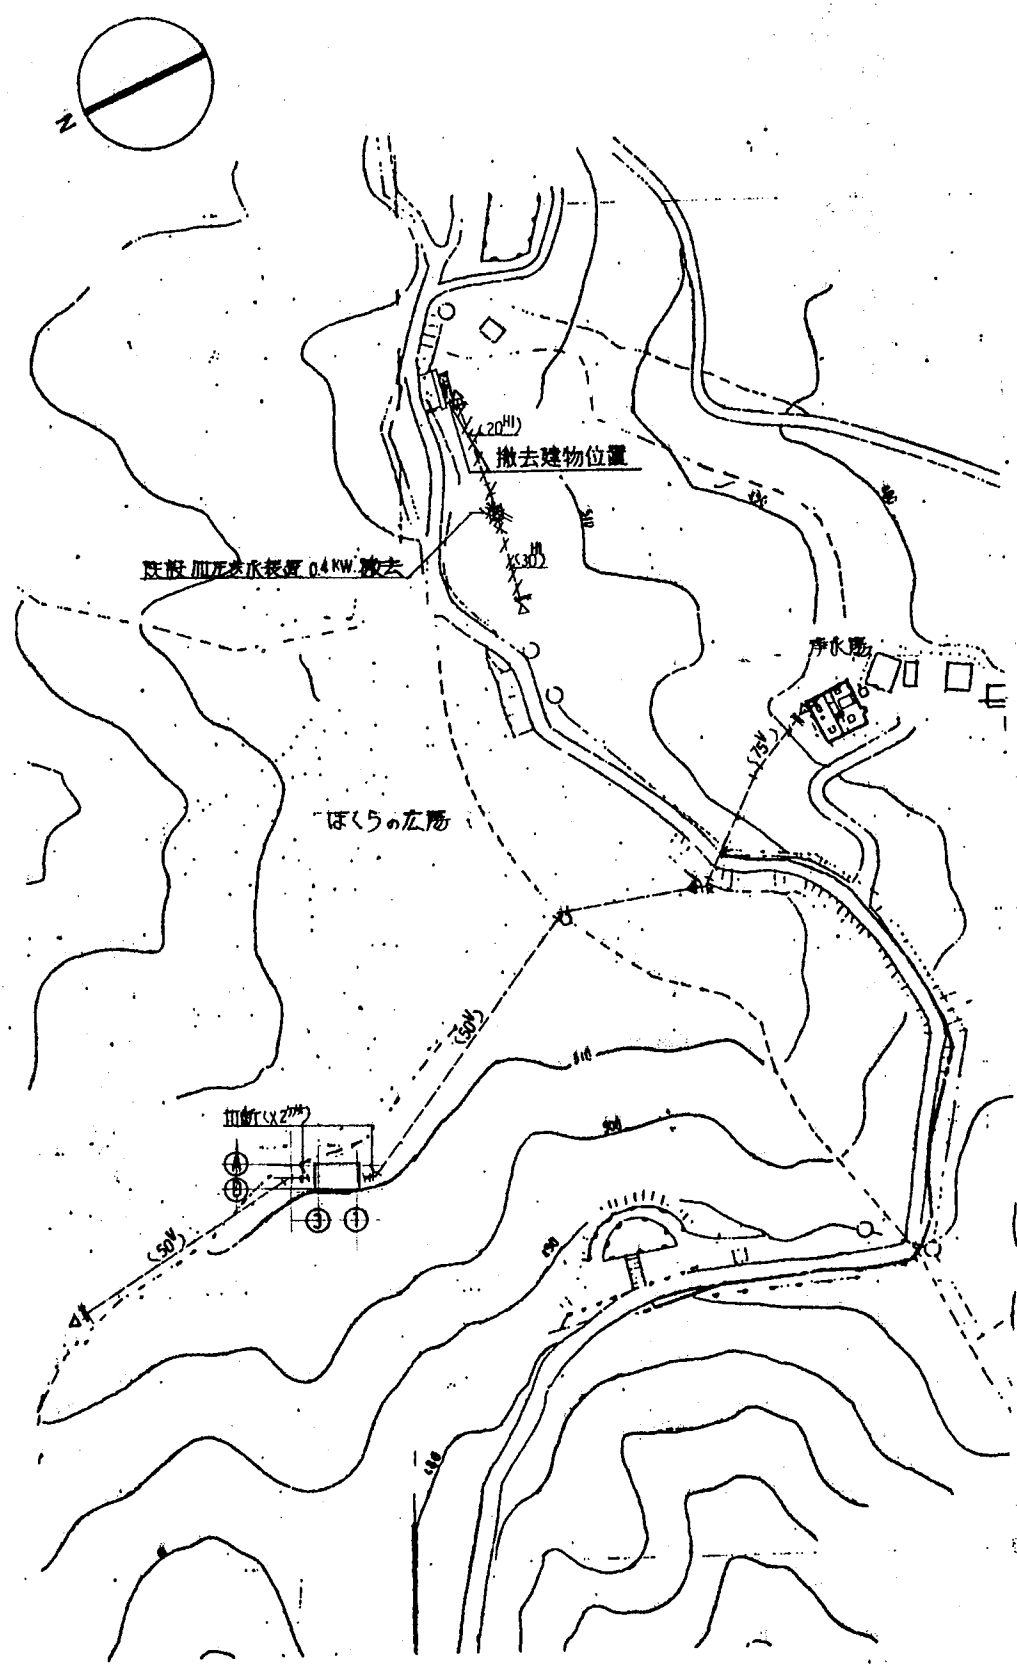

凡 例		
記 号	名 称	備 考
——	新設給水管	
—●—	排水管	
—○—	ガス管	
—□—	既設配管	
—△—	放水管	
—⊗—	仕切弁(80x6)	
—①—	水圧計取口	
—⊙—	水排水トラップ	
— —	ベントキャップ	厚型型 VP製

走向位置図 1:1500

事業名:平成5年度トイレリフレッシュ事業
事業所名:大阪府東大阪自然保護事務所


代表者	林 業	担当	財団法人 大阪府建設監理協会
-----	-----	----	----------------

工事名称	なるかわ農地トイレリフレッシュ工事
図面名称	衛生設備工事
縮尺	1:1500
走向位置図	


設計番号	—	設計年月日	平成 5 年 月 日	図面番号	M-3
監理番号	—				

女子便所			
名 称	品 番	付 属 品	数 量
洗面器	L-331RA	T705, T4A, T7PLR	2
身障者用洗面器	L-103D	T705, T4A, TL103BG, TL220D	1
手洗器	L-34	T705, T4A, T22P, TA2S (x2)	1
化粧鏡	TS119FE3		2
傾斜鏡	LM530		1
排水目皿	D-50		1
床上げ排水口	COA-75		1
凍結防止器		(松下電工 DR2211 相当品)	3

男子便所			
名 称	品 番	付 属 品	数 量
洗面器	L-331RA	T705, T4A, T7PLR	2
身障者用洗面器	L-103D	T705, T4A, TL103BG, TL220D	1
手洗器	L-34	T705, T4A, T22P, TA2S (x2)	1
排水流し	SK-22A	T23AE20, TK22, T37SN, T9R	1
化粧鏡	TS119FE3		2
傾斜鏡	LM530		1
排水目皿	D-50		1
床上げ排水口	COA-75		1
凍結防止器		(松下電工 DR2211 相当品)	3

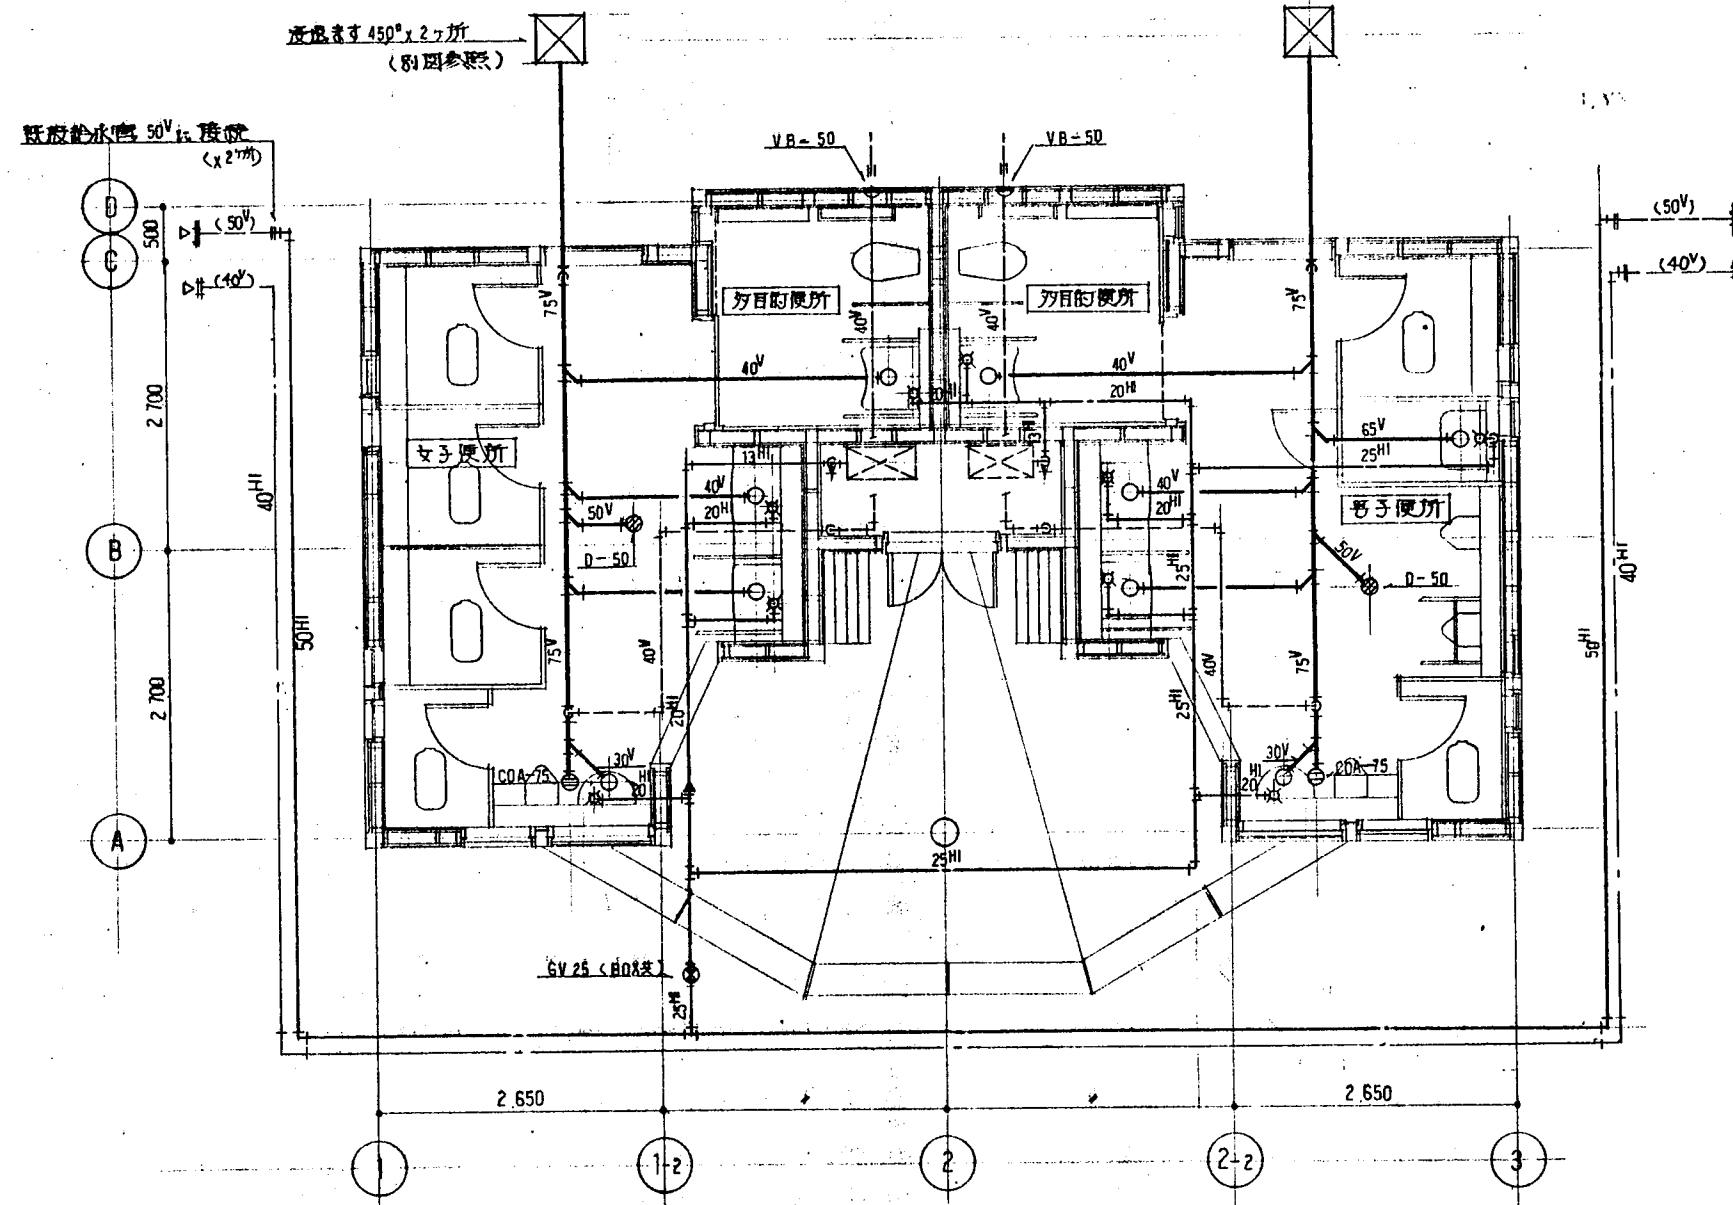


事業名：平成5年度トイレリフレッシュ事業
事業所名：大阪府東大阪自然保護事務所

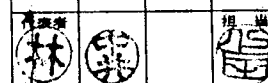

財団法人 大阪府建設監理協会

工事名称
なるかわ園地トイレリフレッシュ工事
図面名称
衛生設備工事
便所平面詳細図
縮尺
1:50

設計番号
設計年月日
平成5年 月 日
図面番号
M-4

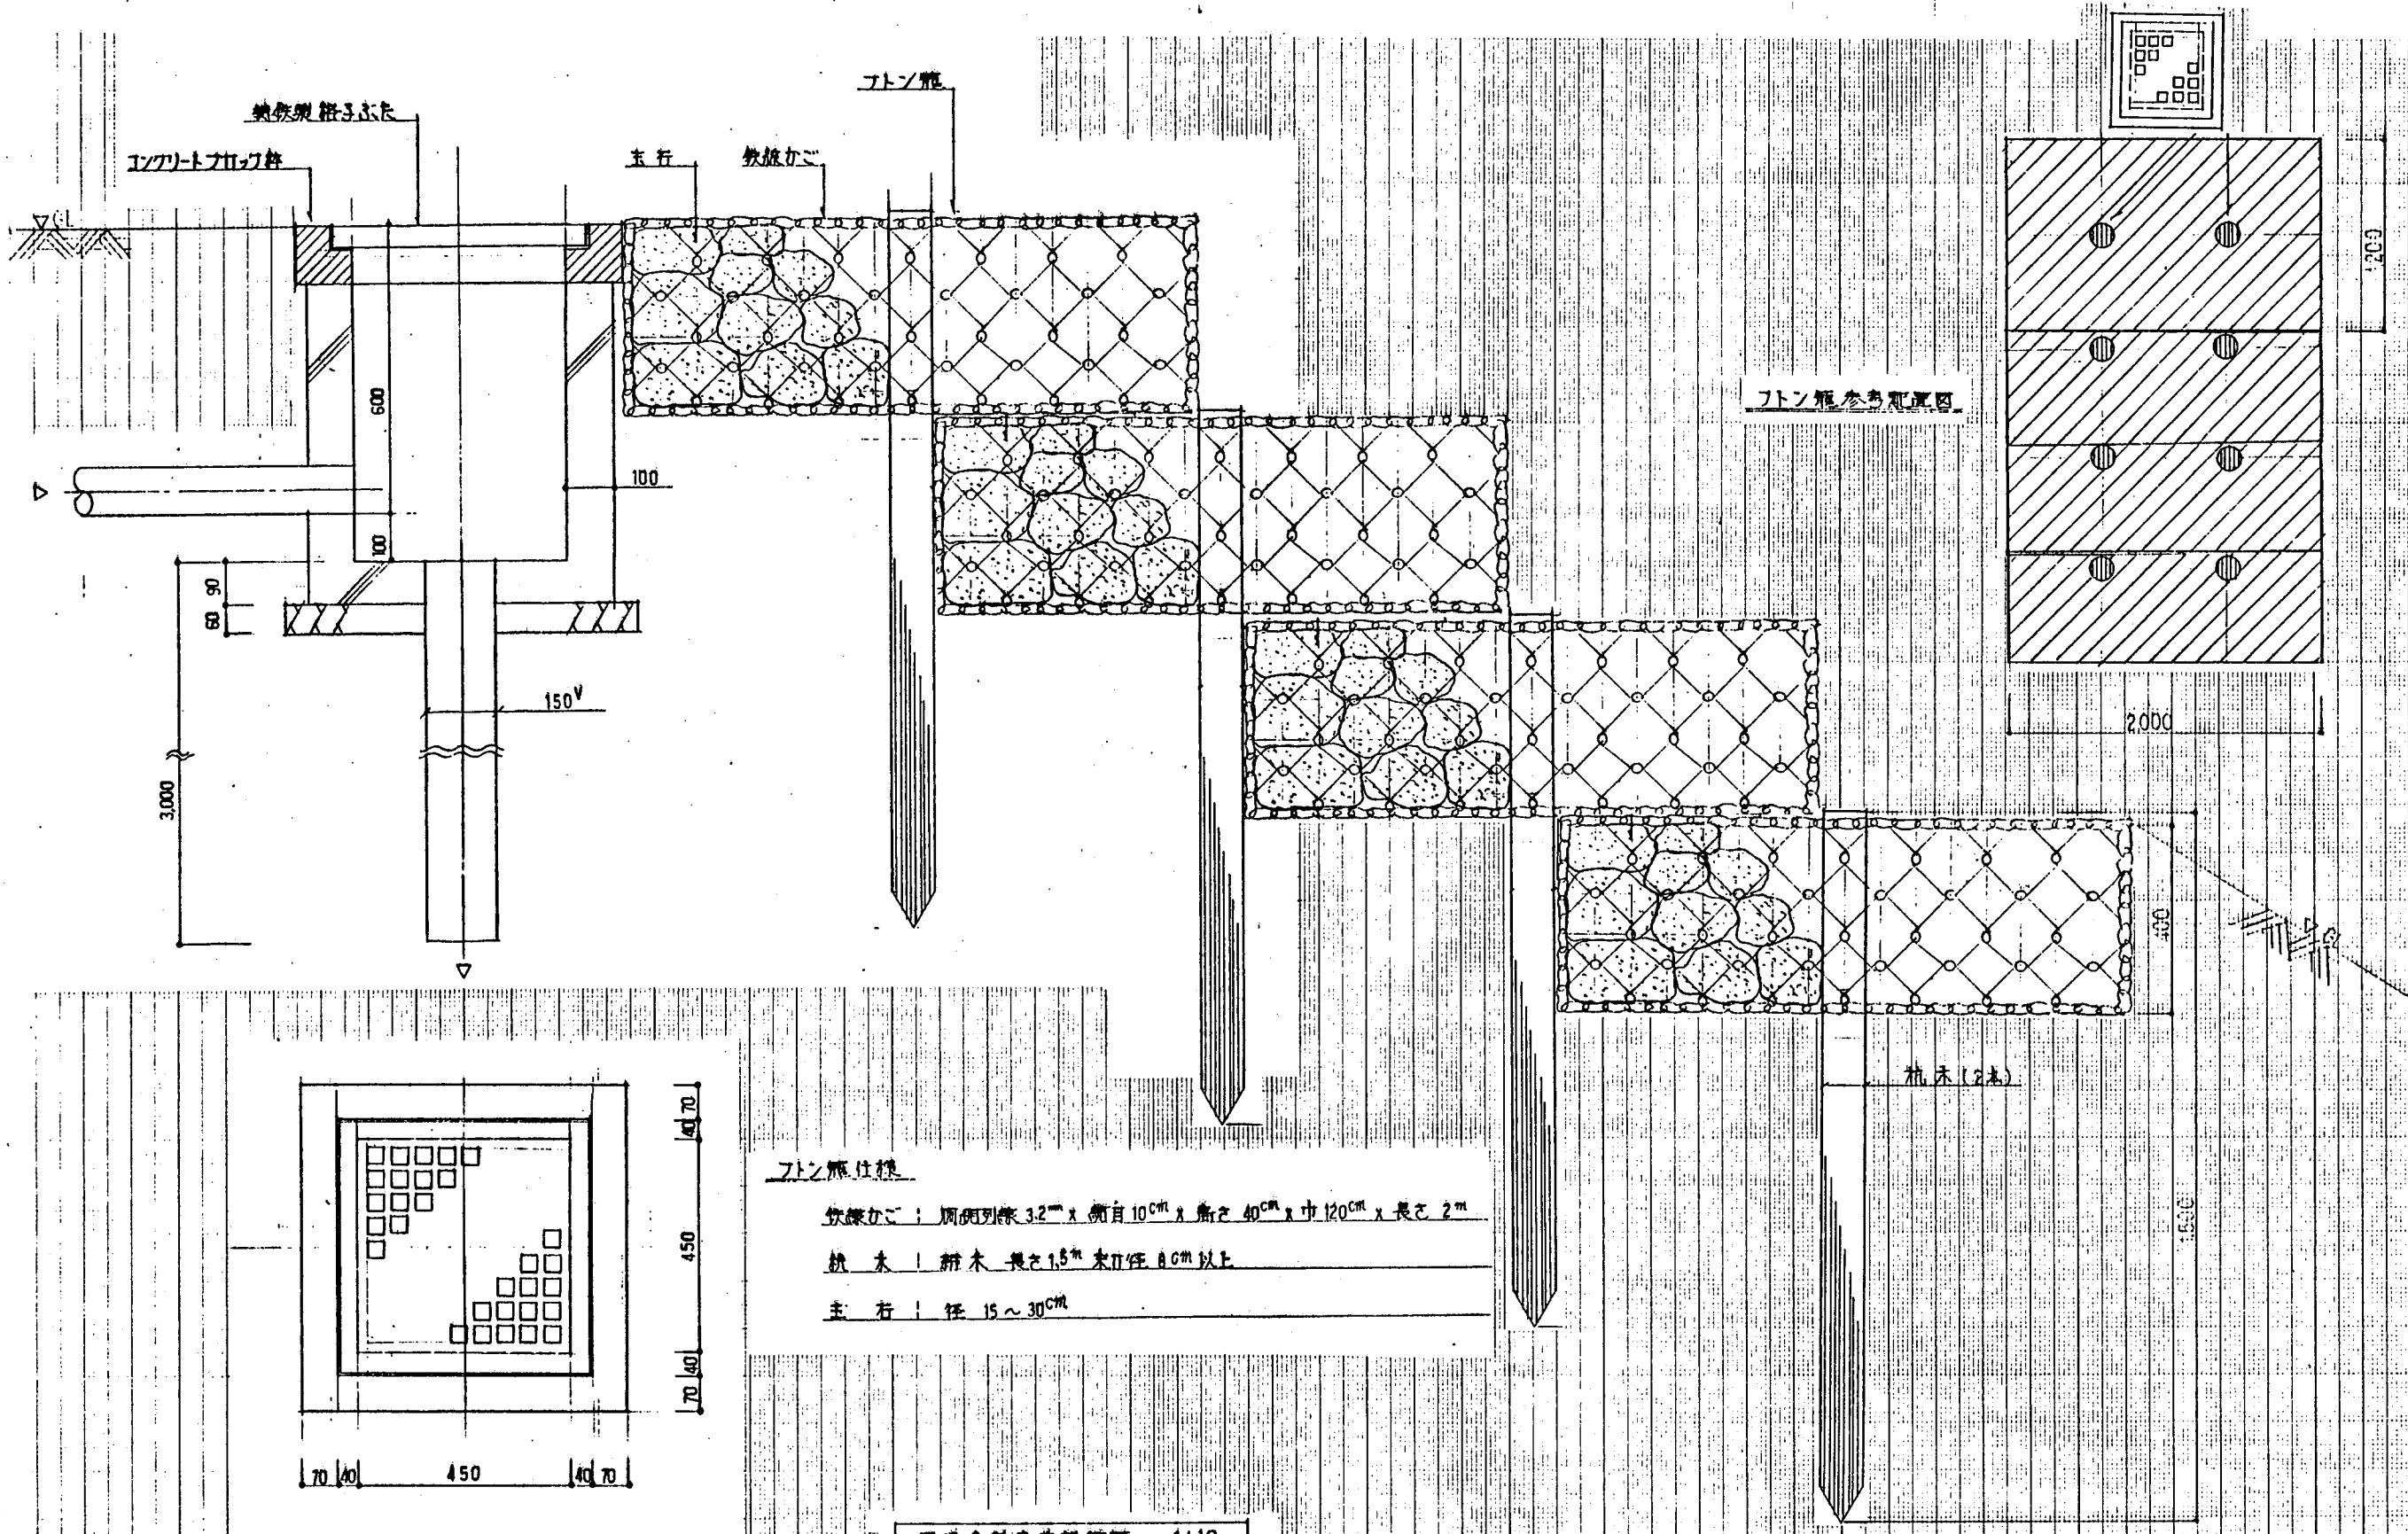


フトン籠仕様

鉄板かご： 鋼板厚 3.2mm x 側目 10cm x 角 40cm x 巾 120cm x 長さ 2m
 杭木： 杭木 長さ 1.5m 末口径 80mm 以上
 主行： 径 15 ~ 30cm



事業名：平成5年度トイレリフレッシュ事業
 事業所名：大阪府東大阪自然保護事務所

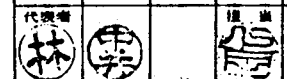

財団法人 大阪府建設監理協会


工事名称 なるかわ園地トイレリフレッシュ工事		設計番号 —	設計年月日 平成 5 年 月 日	図面番号 M - 5
図面名称 衛生設備工事	縮尺 1:10	監理番号 — —		

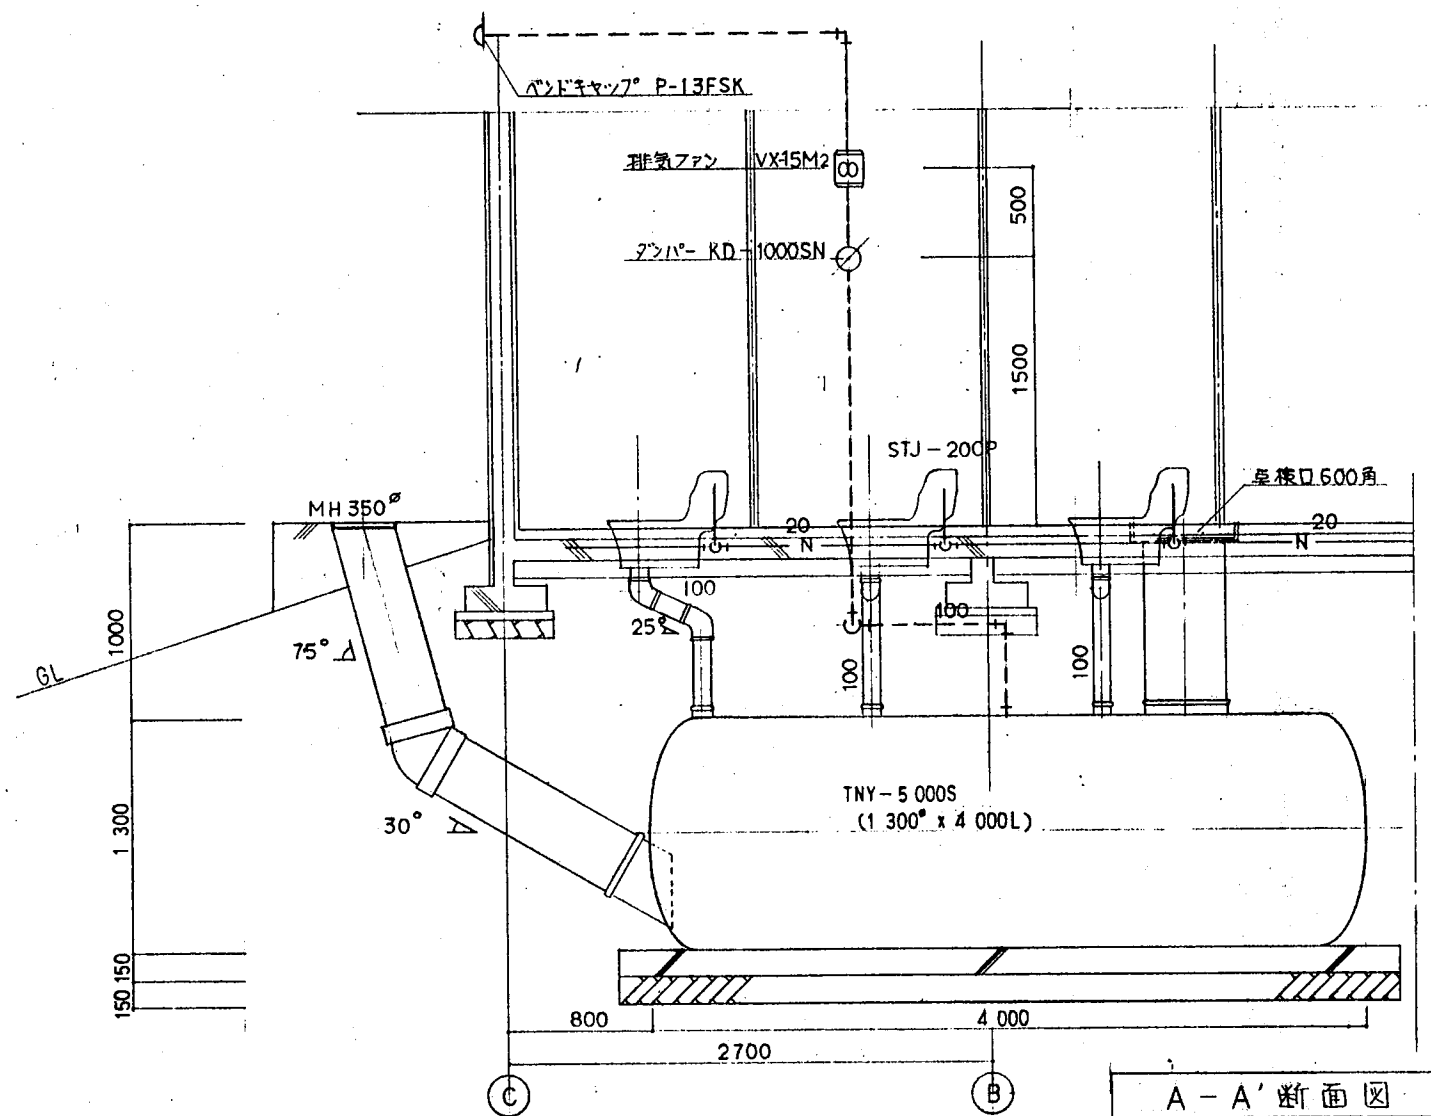

A-A'断面図

器具リスト

	品名	形式	数	備考
1	和風大便器	STJ-20CP	6	ネボン
2	洋風大便器	STW-51CP	2	ノ
3	小便器	STU-300CP	4	ノ
4	ネポール供給装置	PSN-40C	2	ノ
5	紙巻器	PSK-100	8	ノ
6	便槽(男子便所)	TNY-4200S	1	1200φ x 3900L
7	便槽(女子便所)	TNY-5000S	1	1300φ x 4000L
8	排気ファン	VX-15M2	2	三菱相当品
9	ベントキャップ	P-13FSK	2	ノ
10	ダンパー	KD-1000SN	2	ネボン

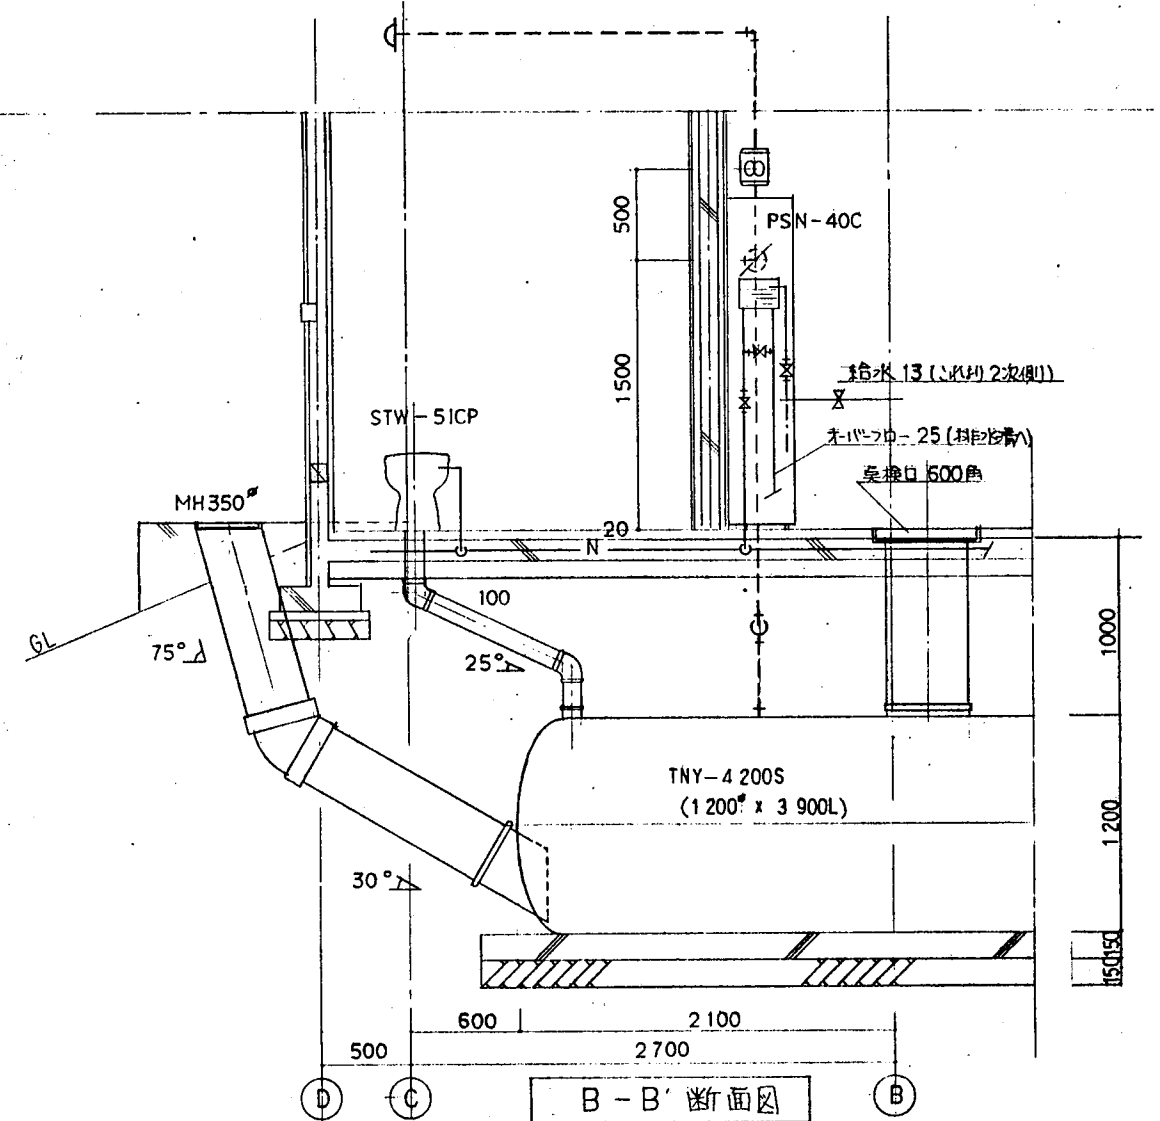

B-B'断面図

凡例

	記号	名称	備考
1	N 20 25	ネポール供給管	HIVP 20 25
2	50 75 100	排泄臭気管	VP 50 75 100
3	100	排便管	VU 100
4		壁隠ぺい配管	PF 16
5		床コンクリート埋設	PF 16
6	//// /	電線	1.2 x 5
7	//// /	電線	1.2 x 6

注記


1 簡易水洗設備工事は、ネボン株式会社の責任施工とする。

事業名:平成5年度トイレリフレッシュ事業
事業所名:大阪府東大阪自然保護事務所



財団法人 大阪府建設監理協会


工事名称	なるかわ園地トイレリフレッシュ工事	設計番号	—	設計年月日	平成 5 年 8 月 26 日	図面番号	M-7
図面名称	簡易水洗設備工事 便所断面図	縮尺	1:30	監理番号	—		

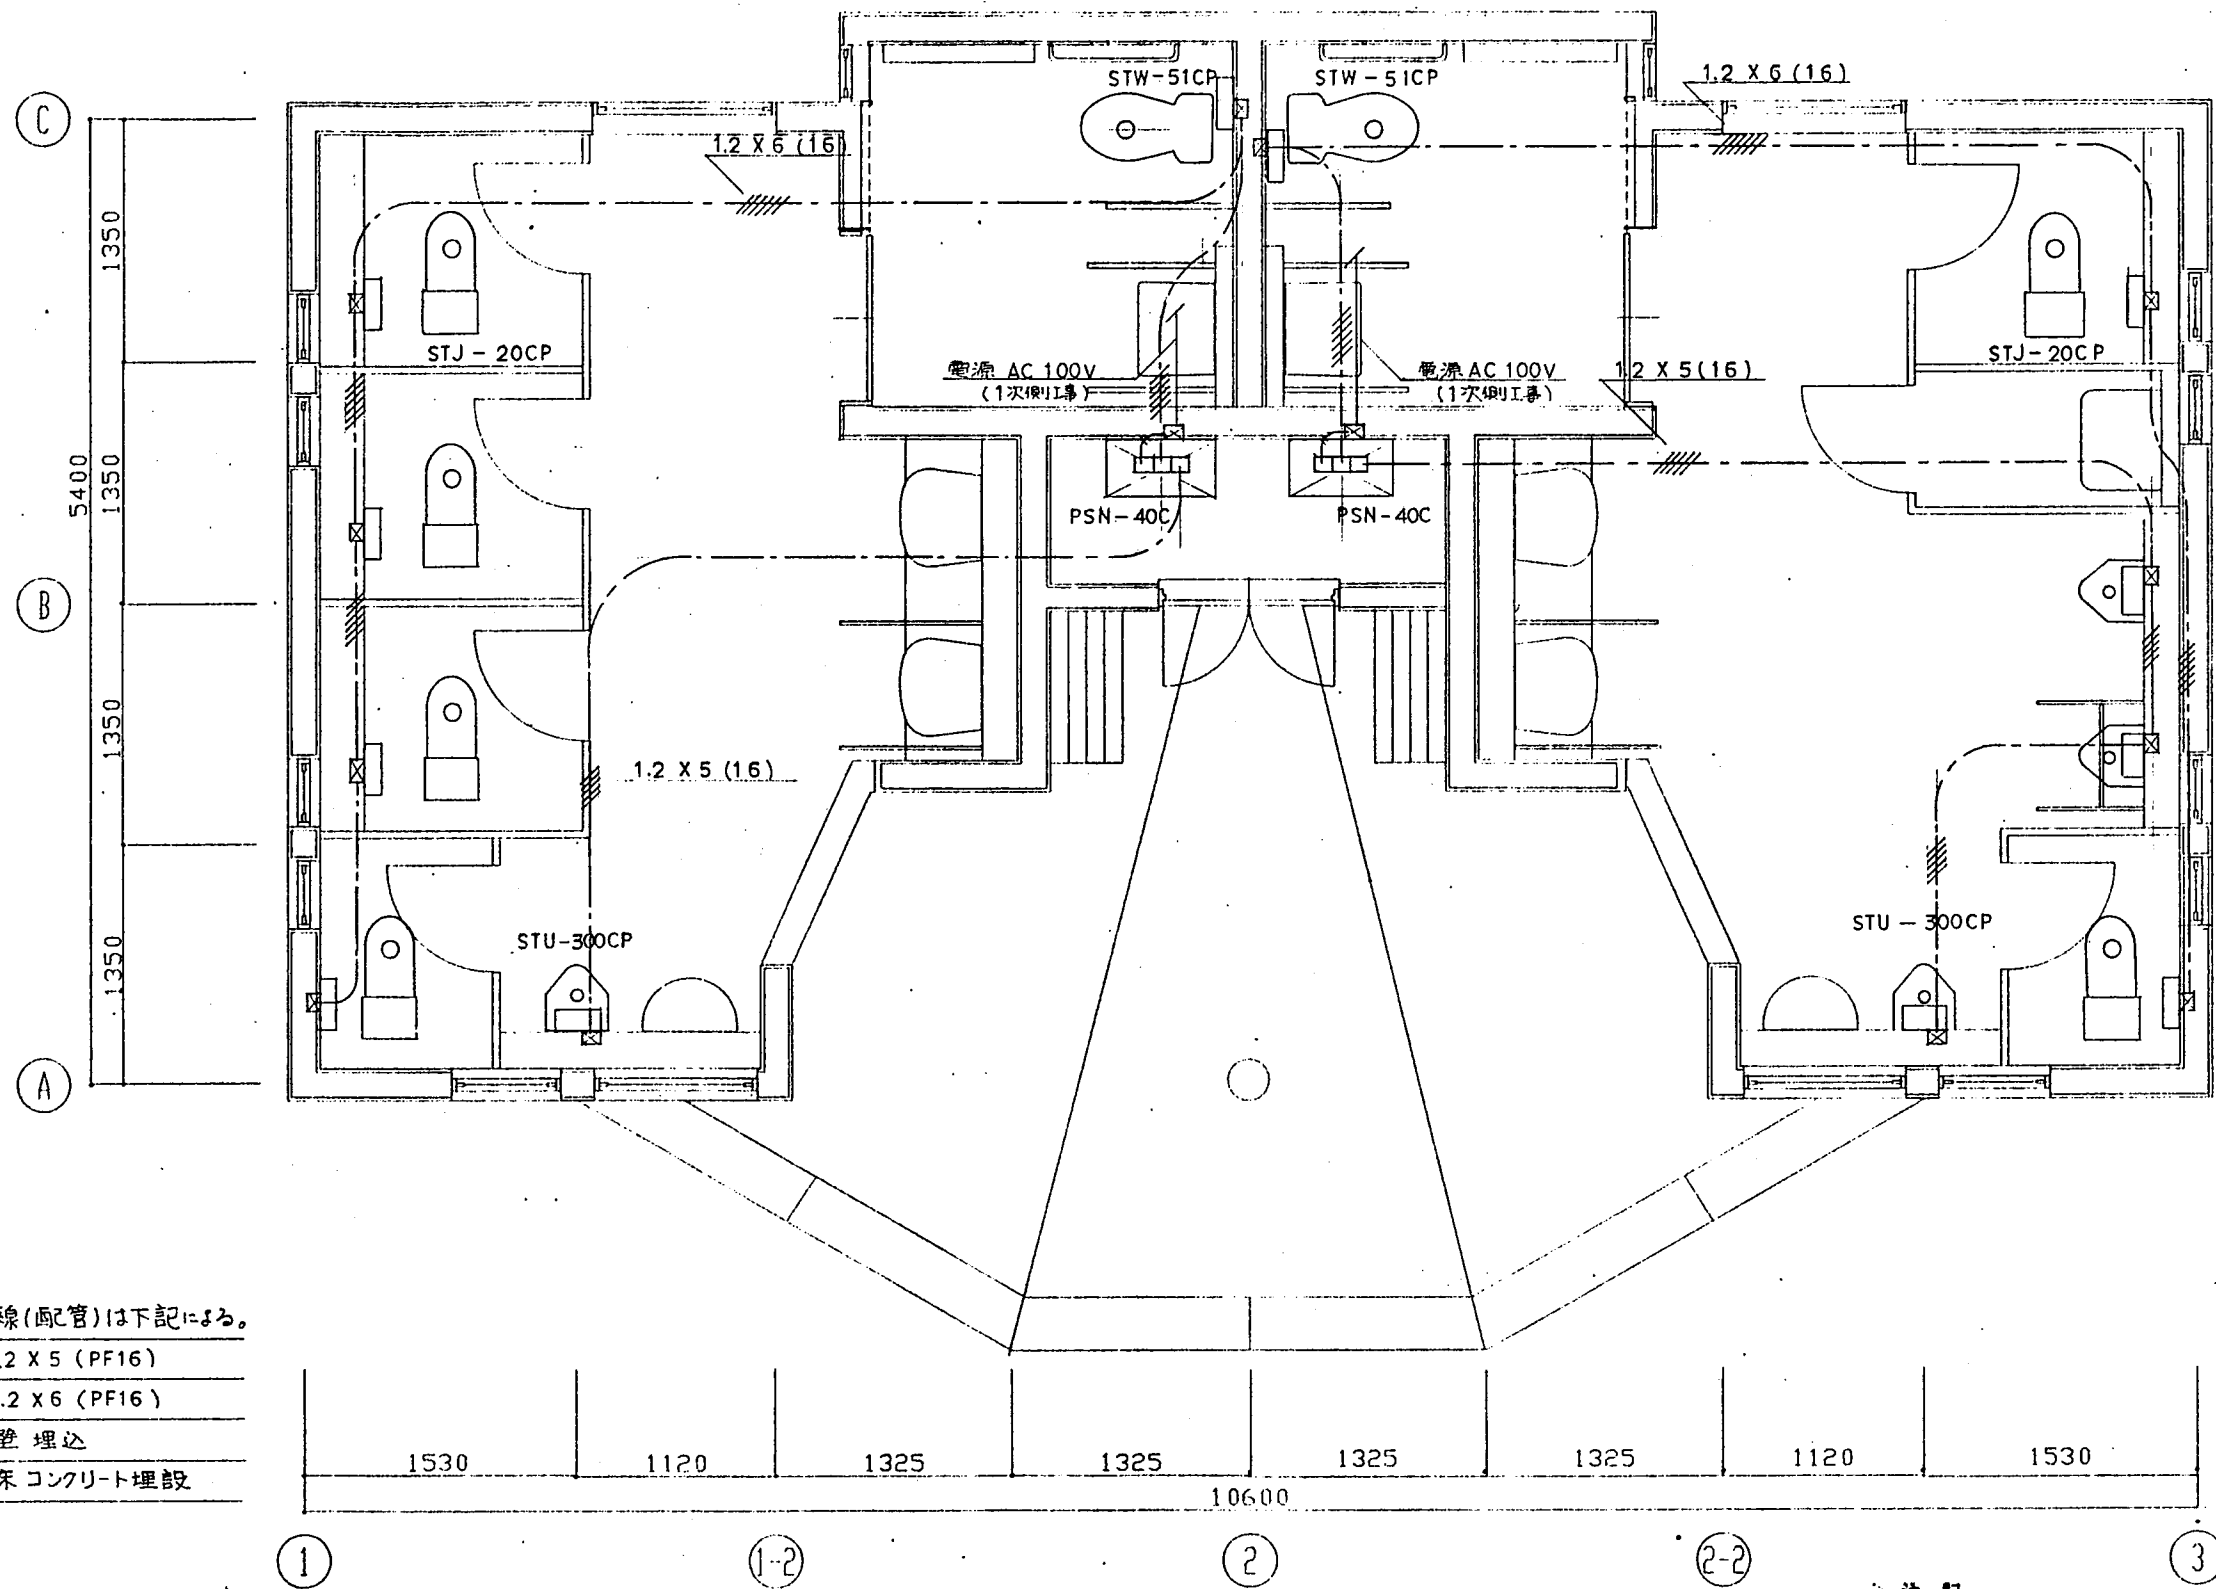

注 記

1 簡易水洗設備工事は、ネボン株式会社の責任施工とする。

事業名：平成5年度トイレリフレッシュ事業
 事業所名：大阪府東大阪自然保護事務所

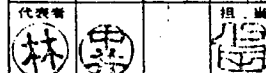

財団法人 大阪府建設監理協会

工事名称 なるかわ園地トイレリフレッシュ工事 簡易水洗設備工事 電気配線図	設計番号 —	設計年月日 平成 5 年 月 日	図面番号 M-8
	図面名称 簡易水洗設備工事	縮尺 1:30	