

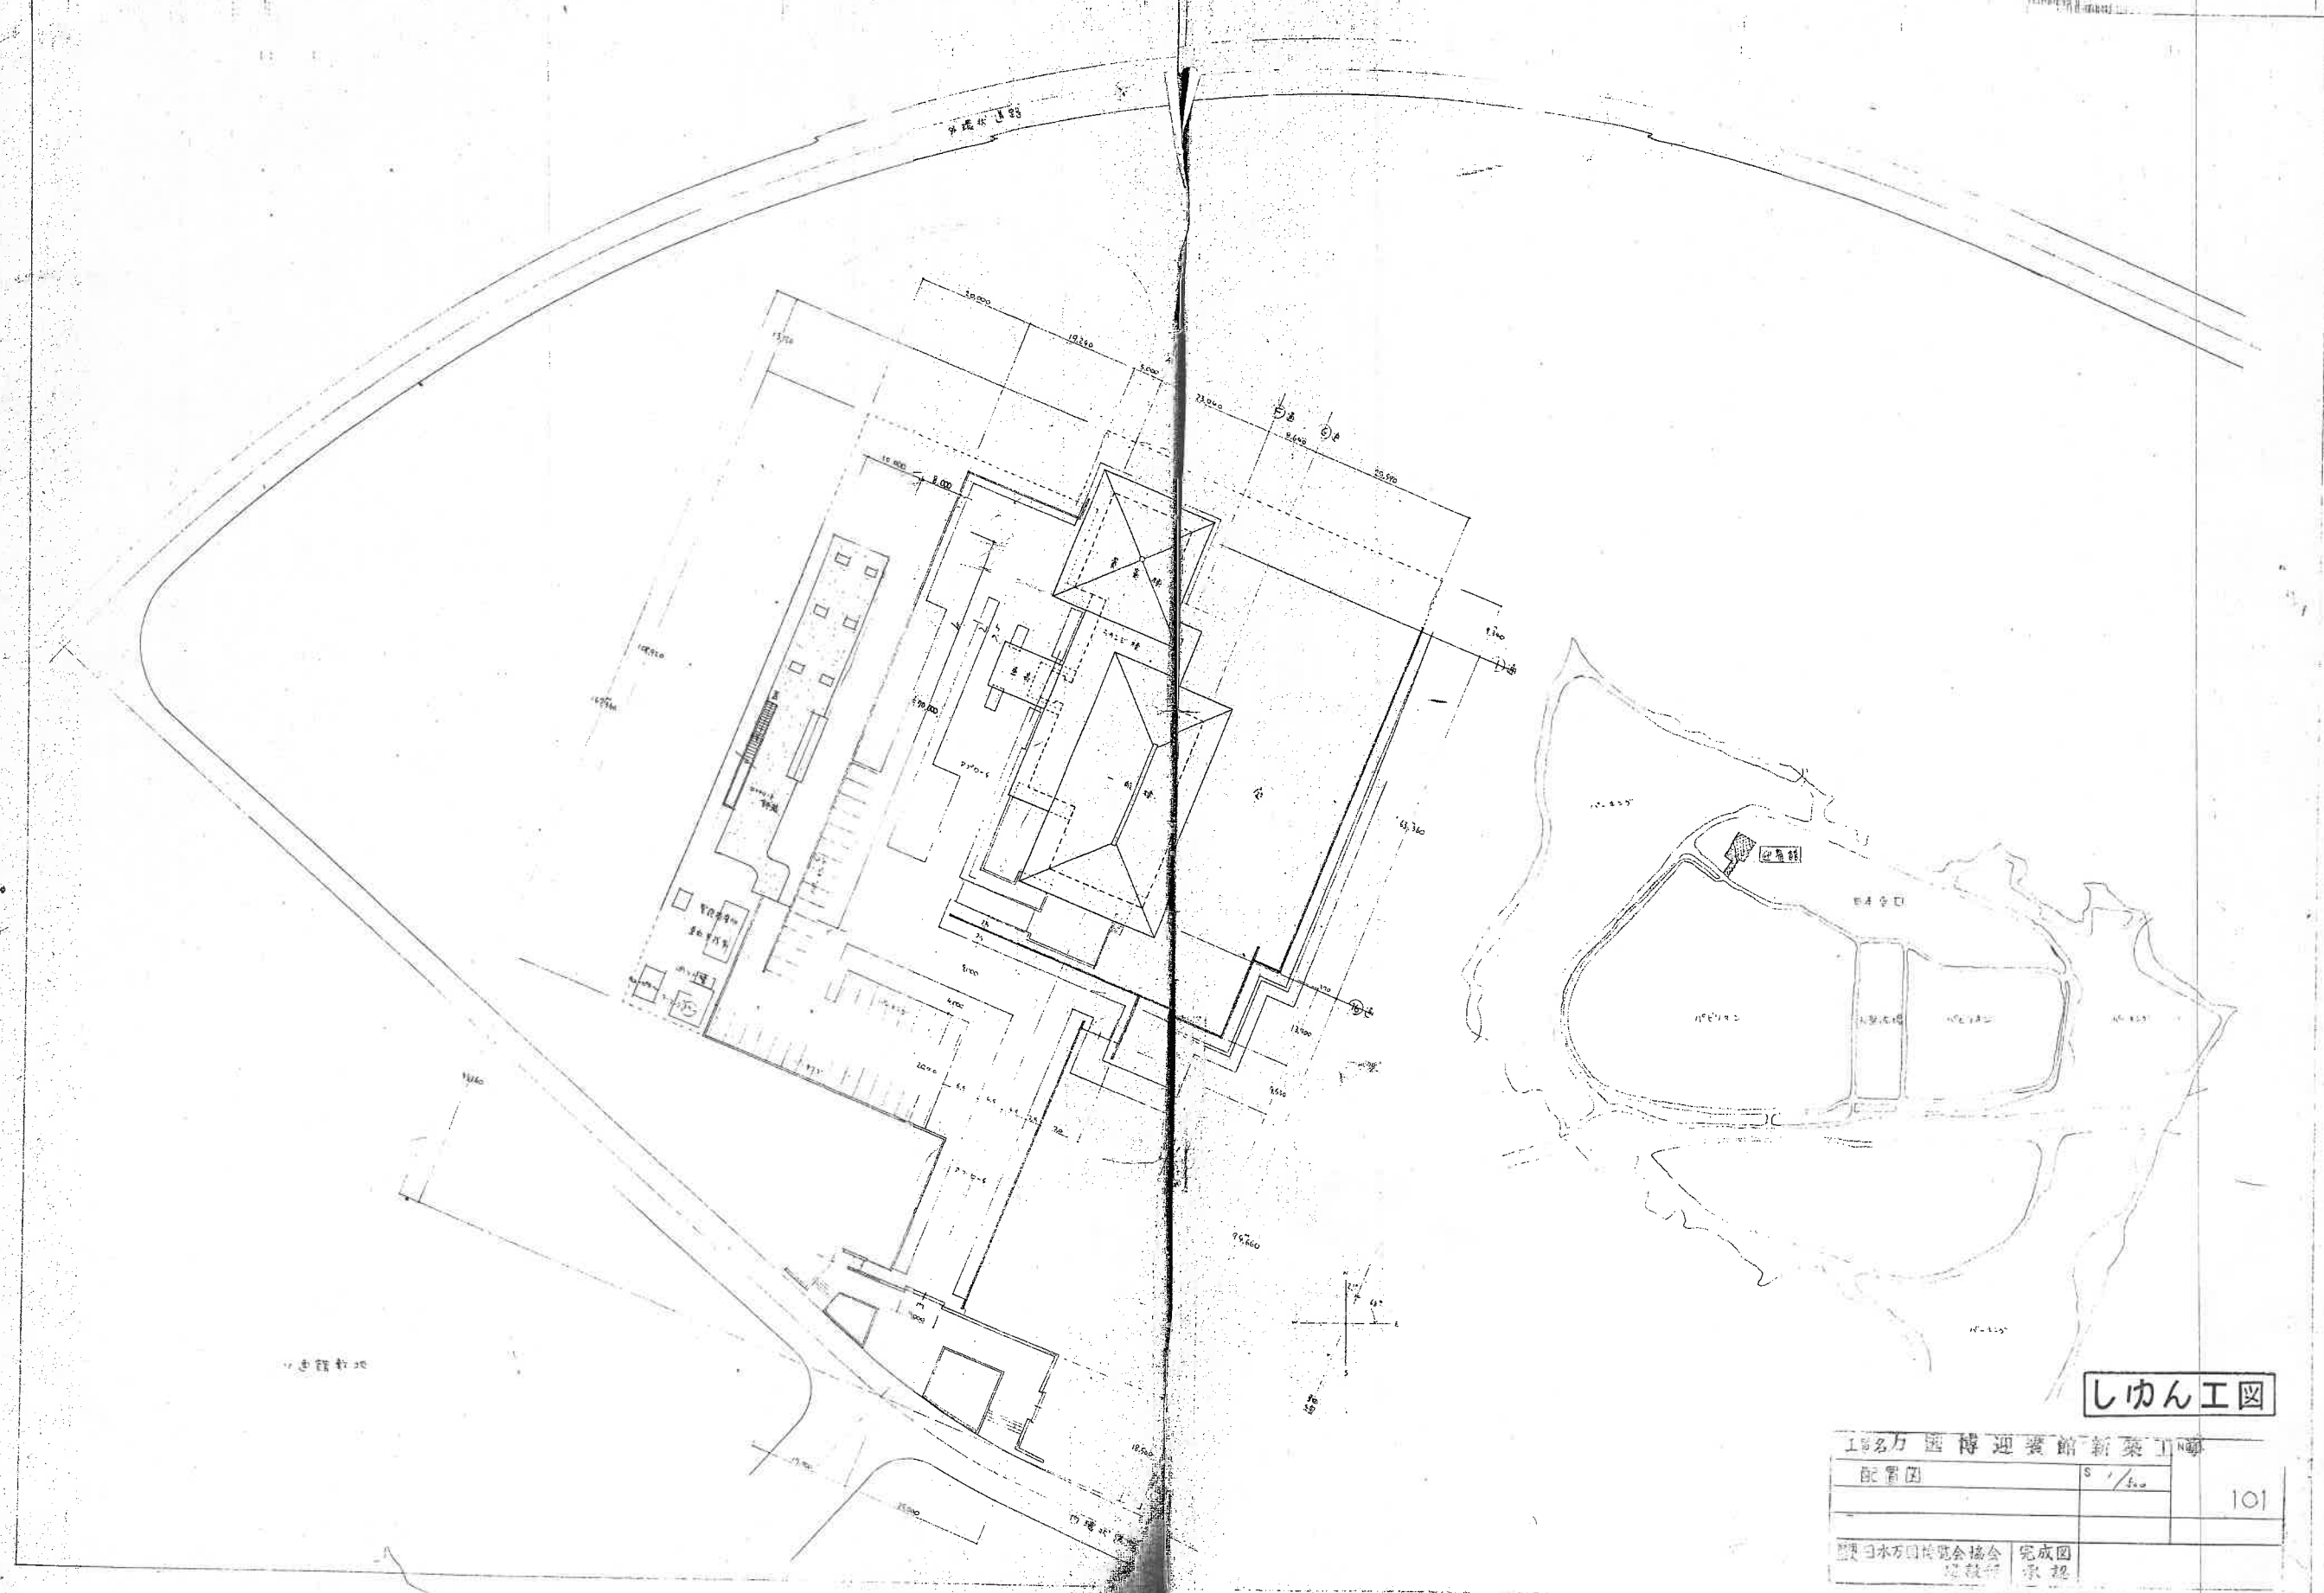


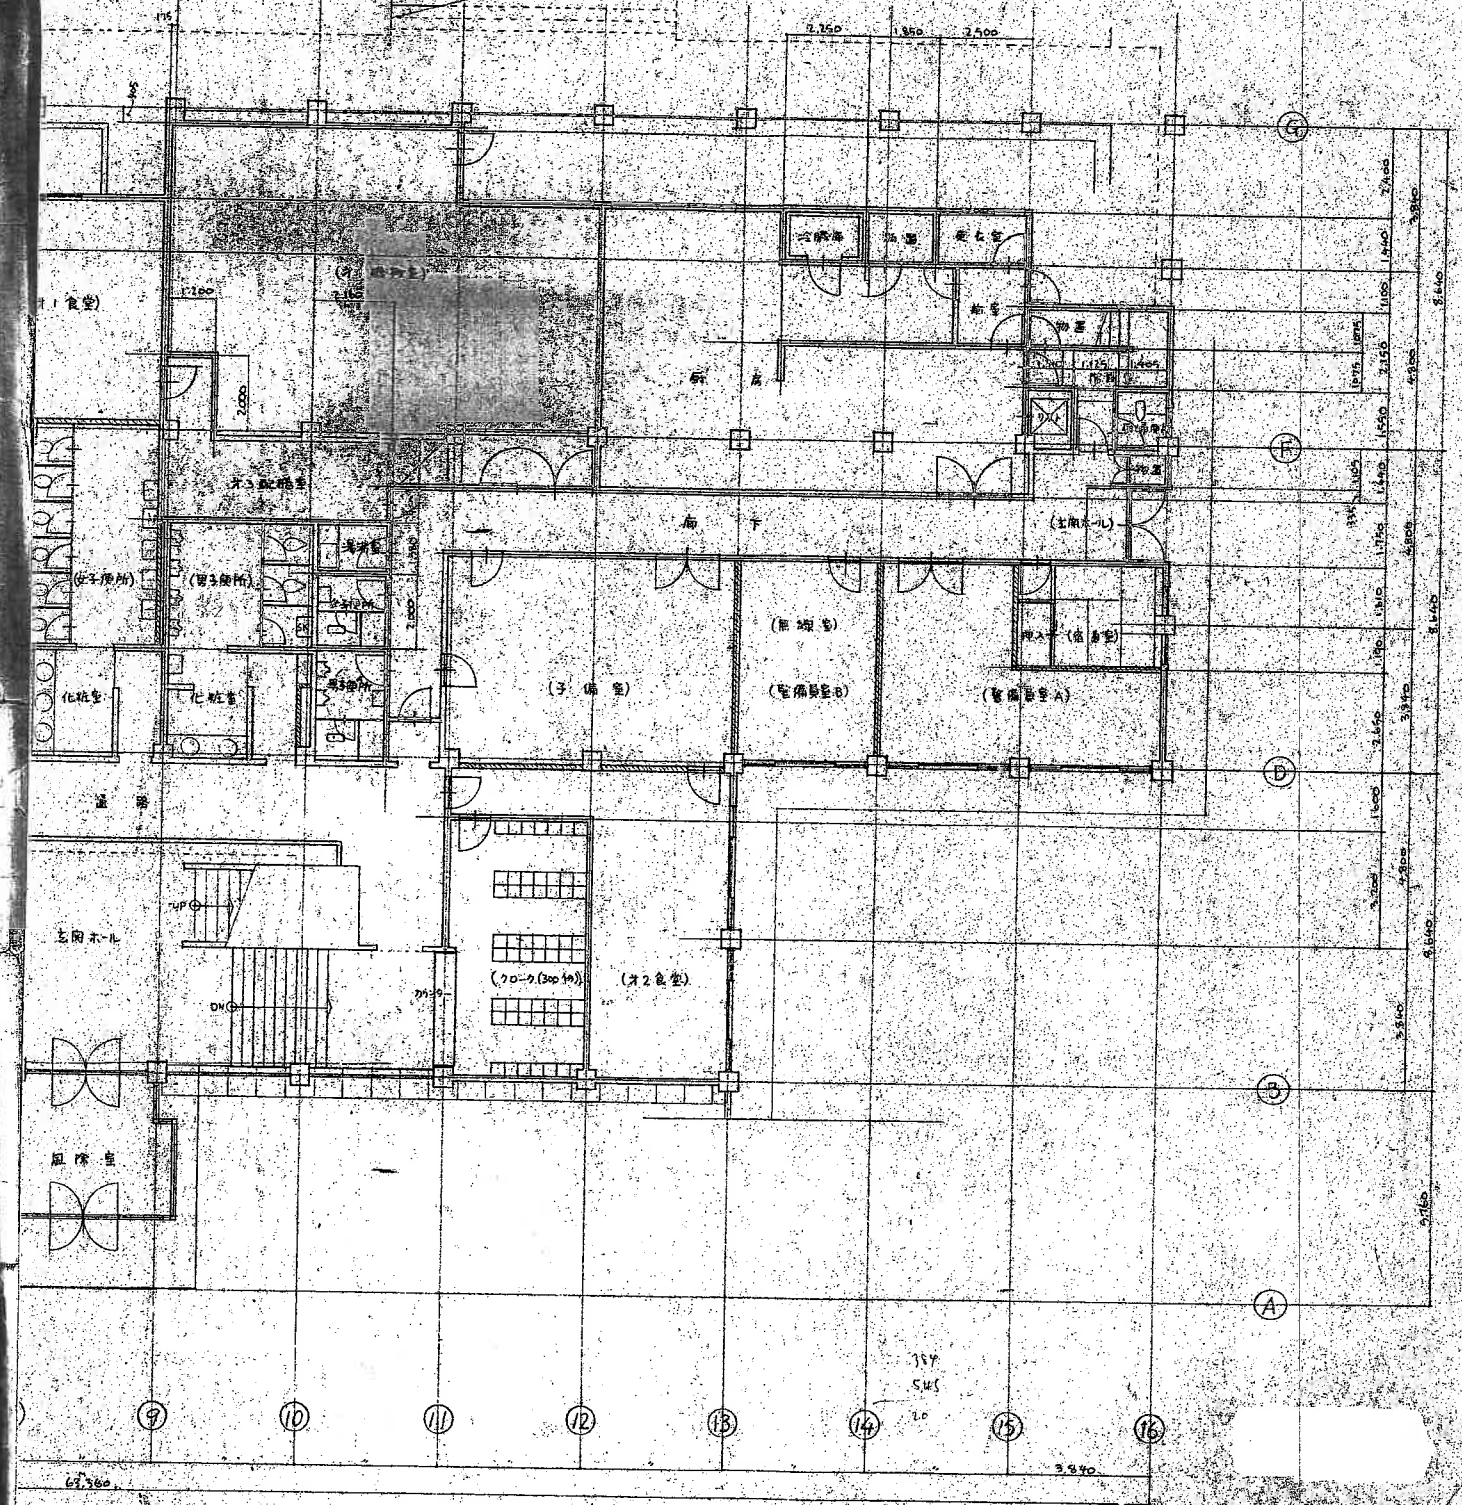


しかん工図

配置図	S / 1/4	
図説 日本万国博覧会協会 建設部	完成図 承認	

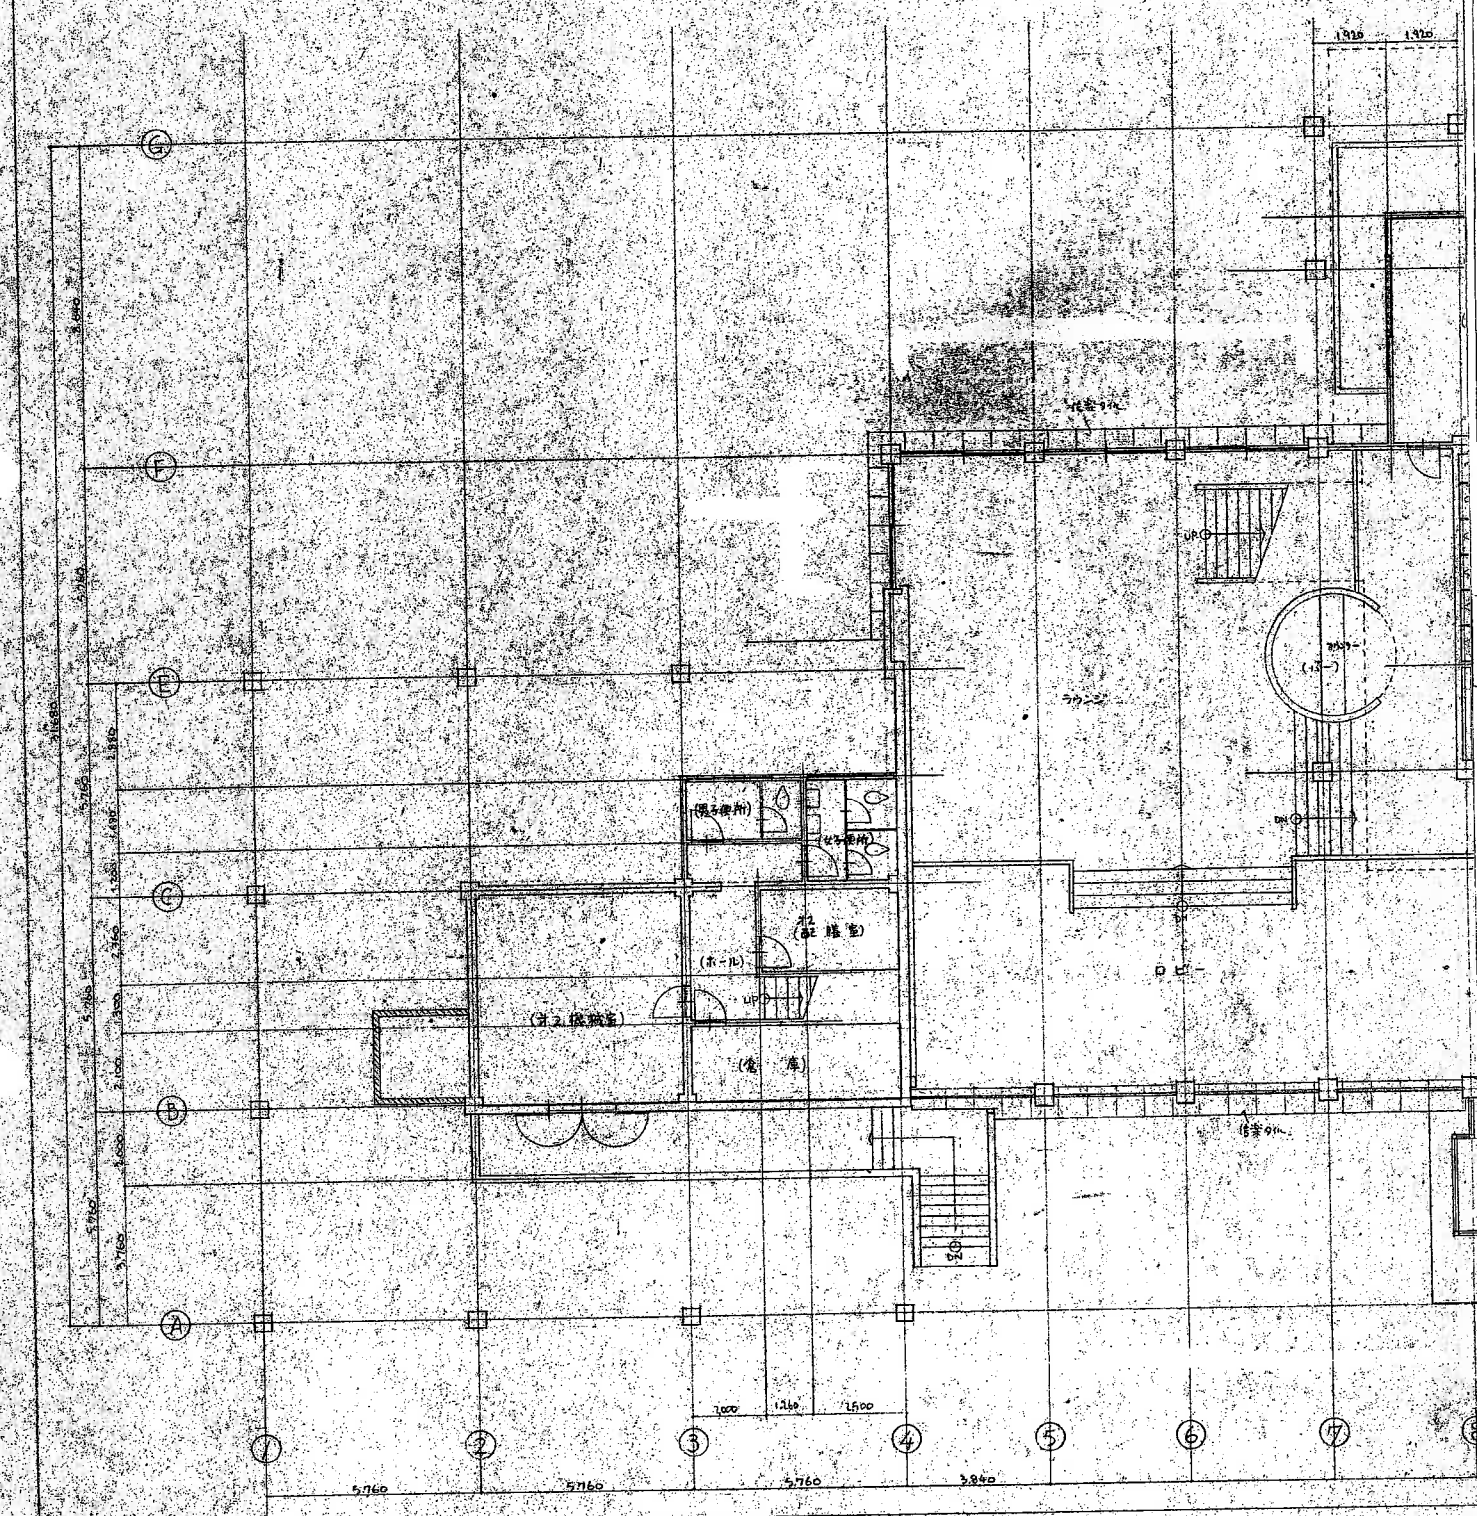

(室・名)ハ変更印ヲ示ス


しゆん工図		NO.
図名	第104図	
設計	日本万国博覧会協会	完成図
監理	建築	承認

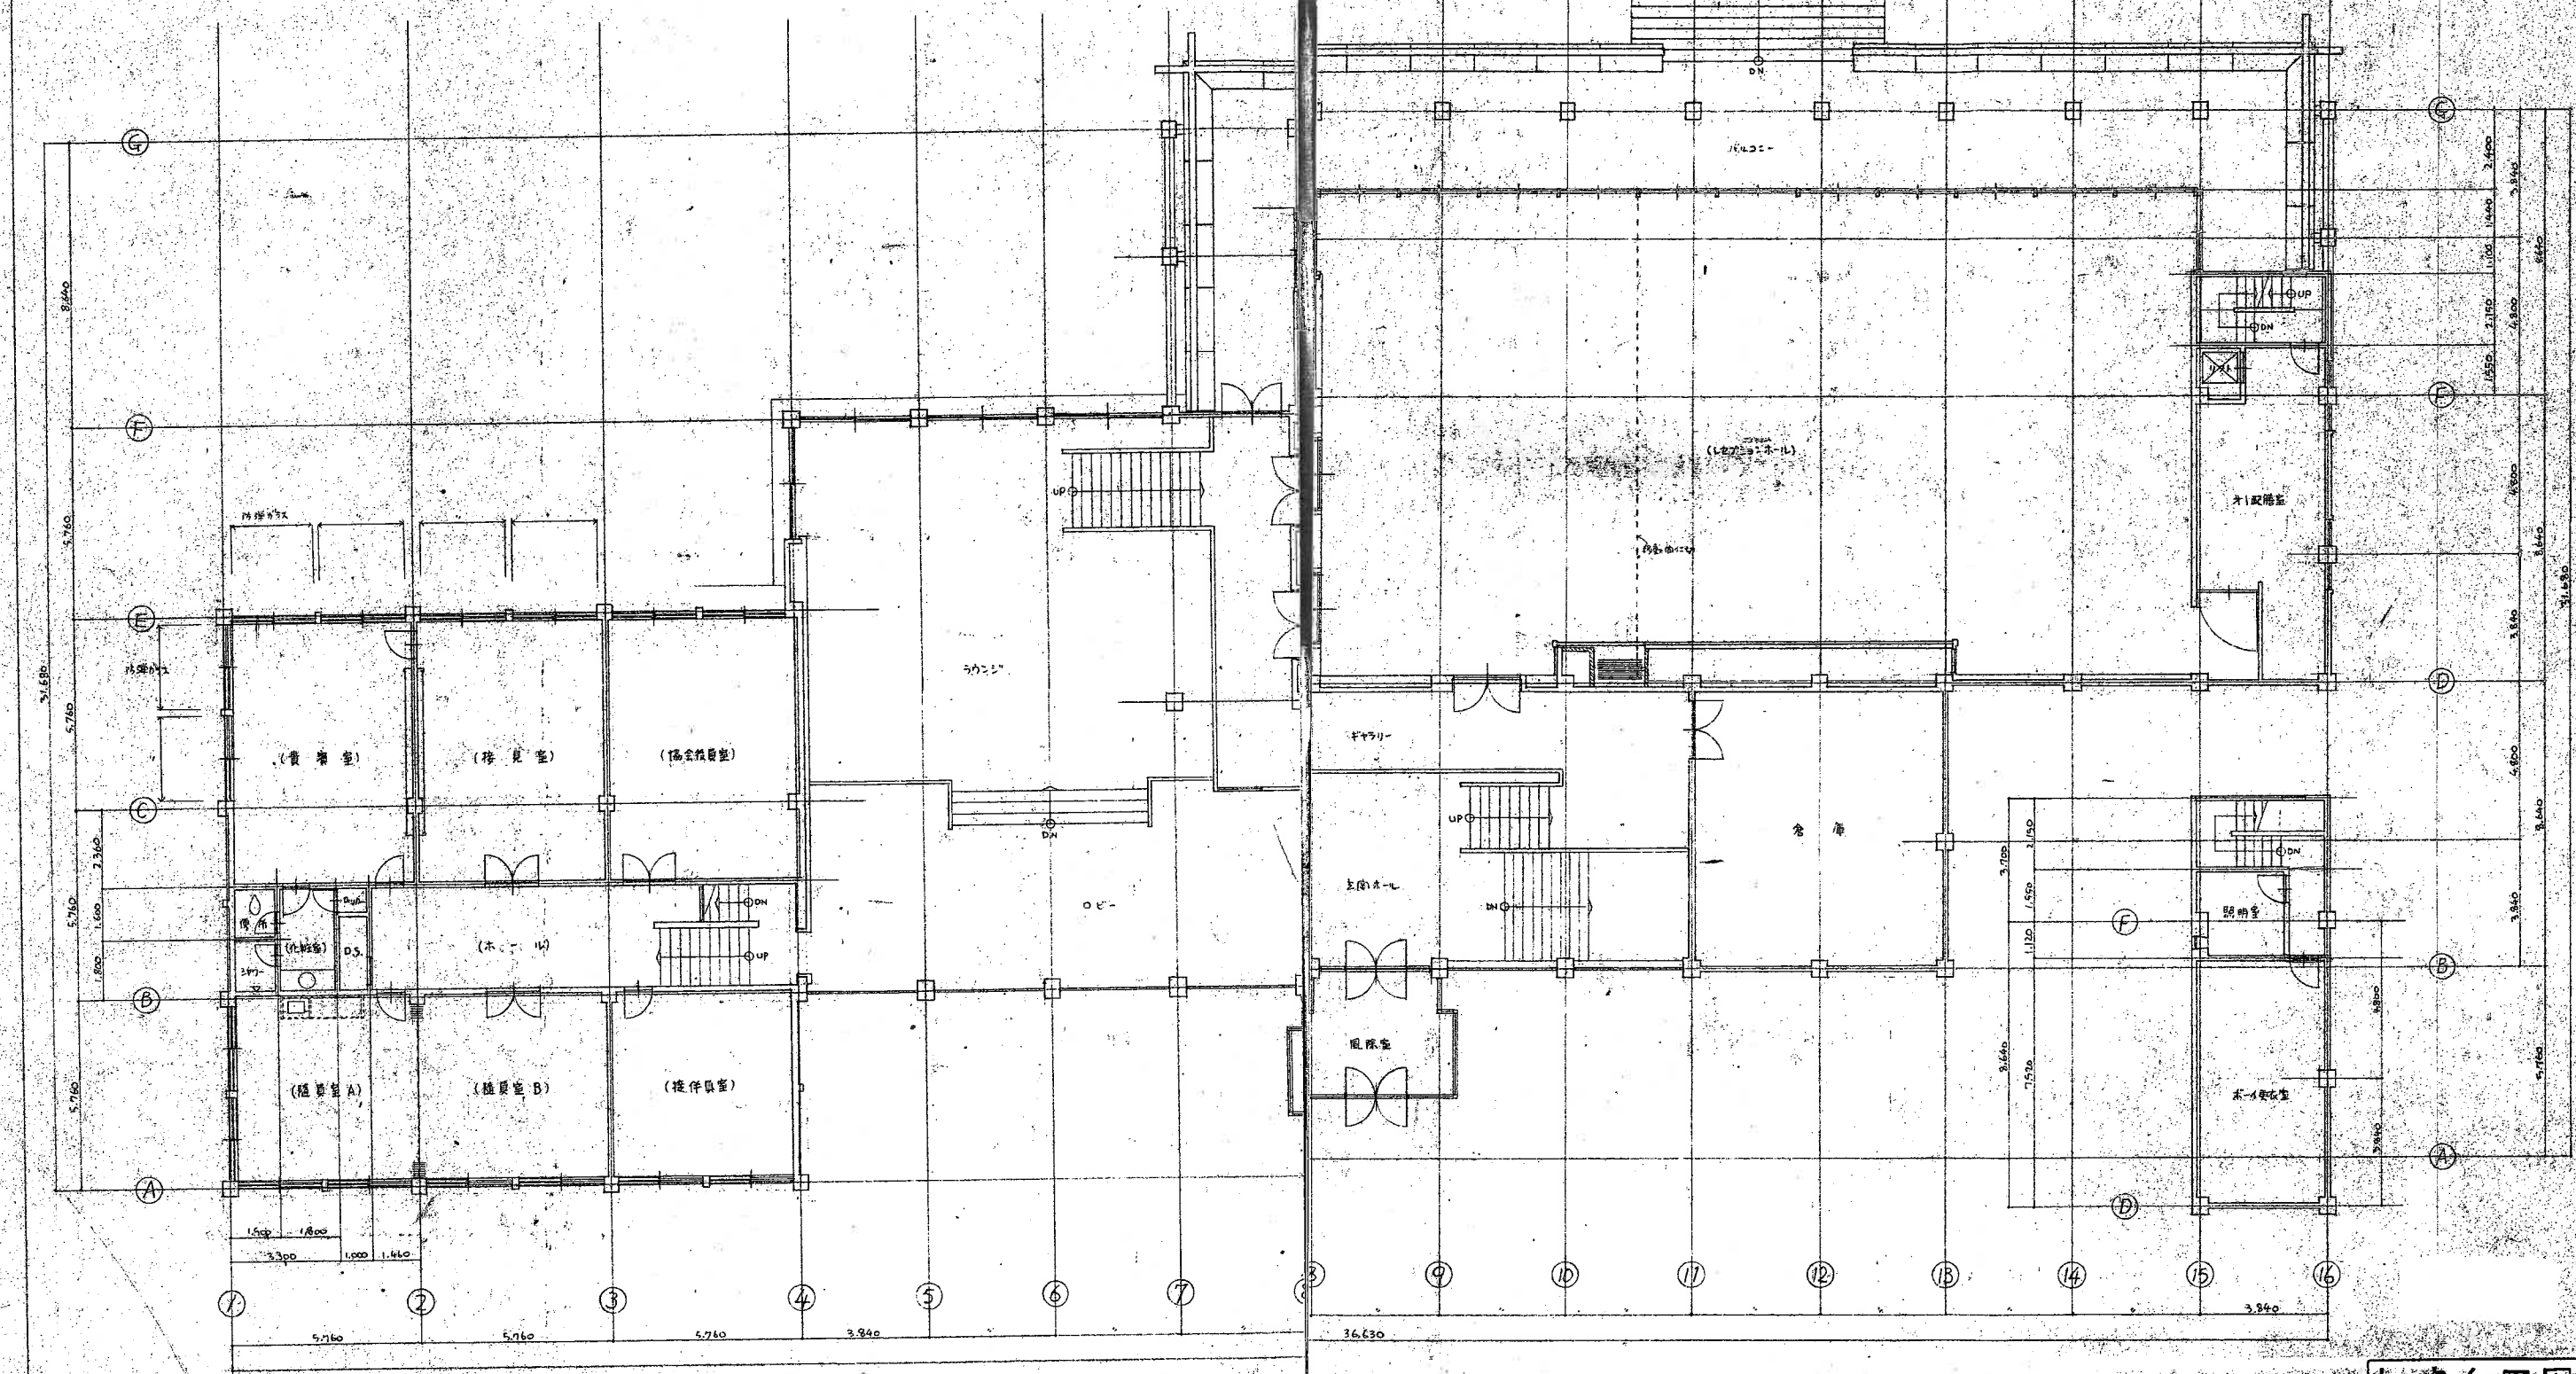

しん工図

工事名 万国博覧会館 新築工事		No.	105
1階・2階 平面図			
図人 日本万国博覧会協会 建設部	完成図 承認		


(室名)は変更箇所を示す

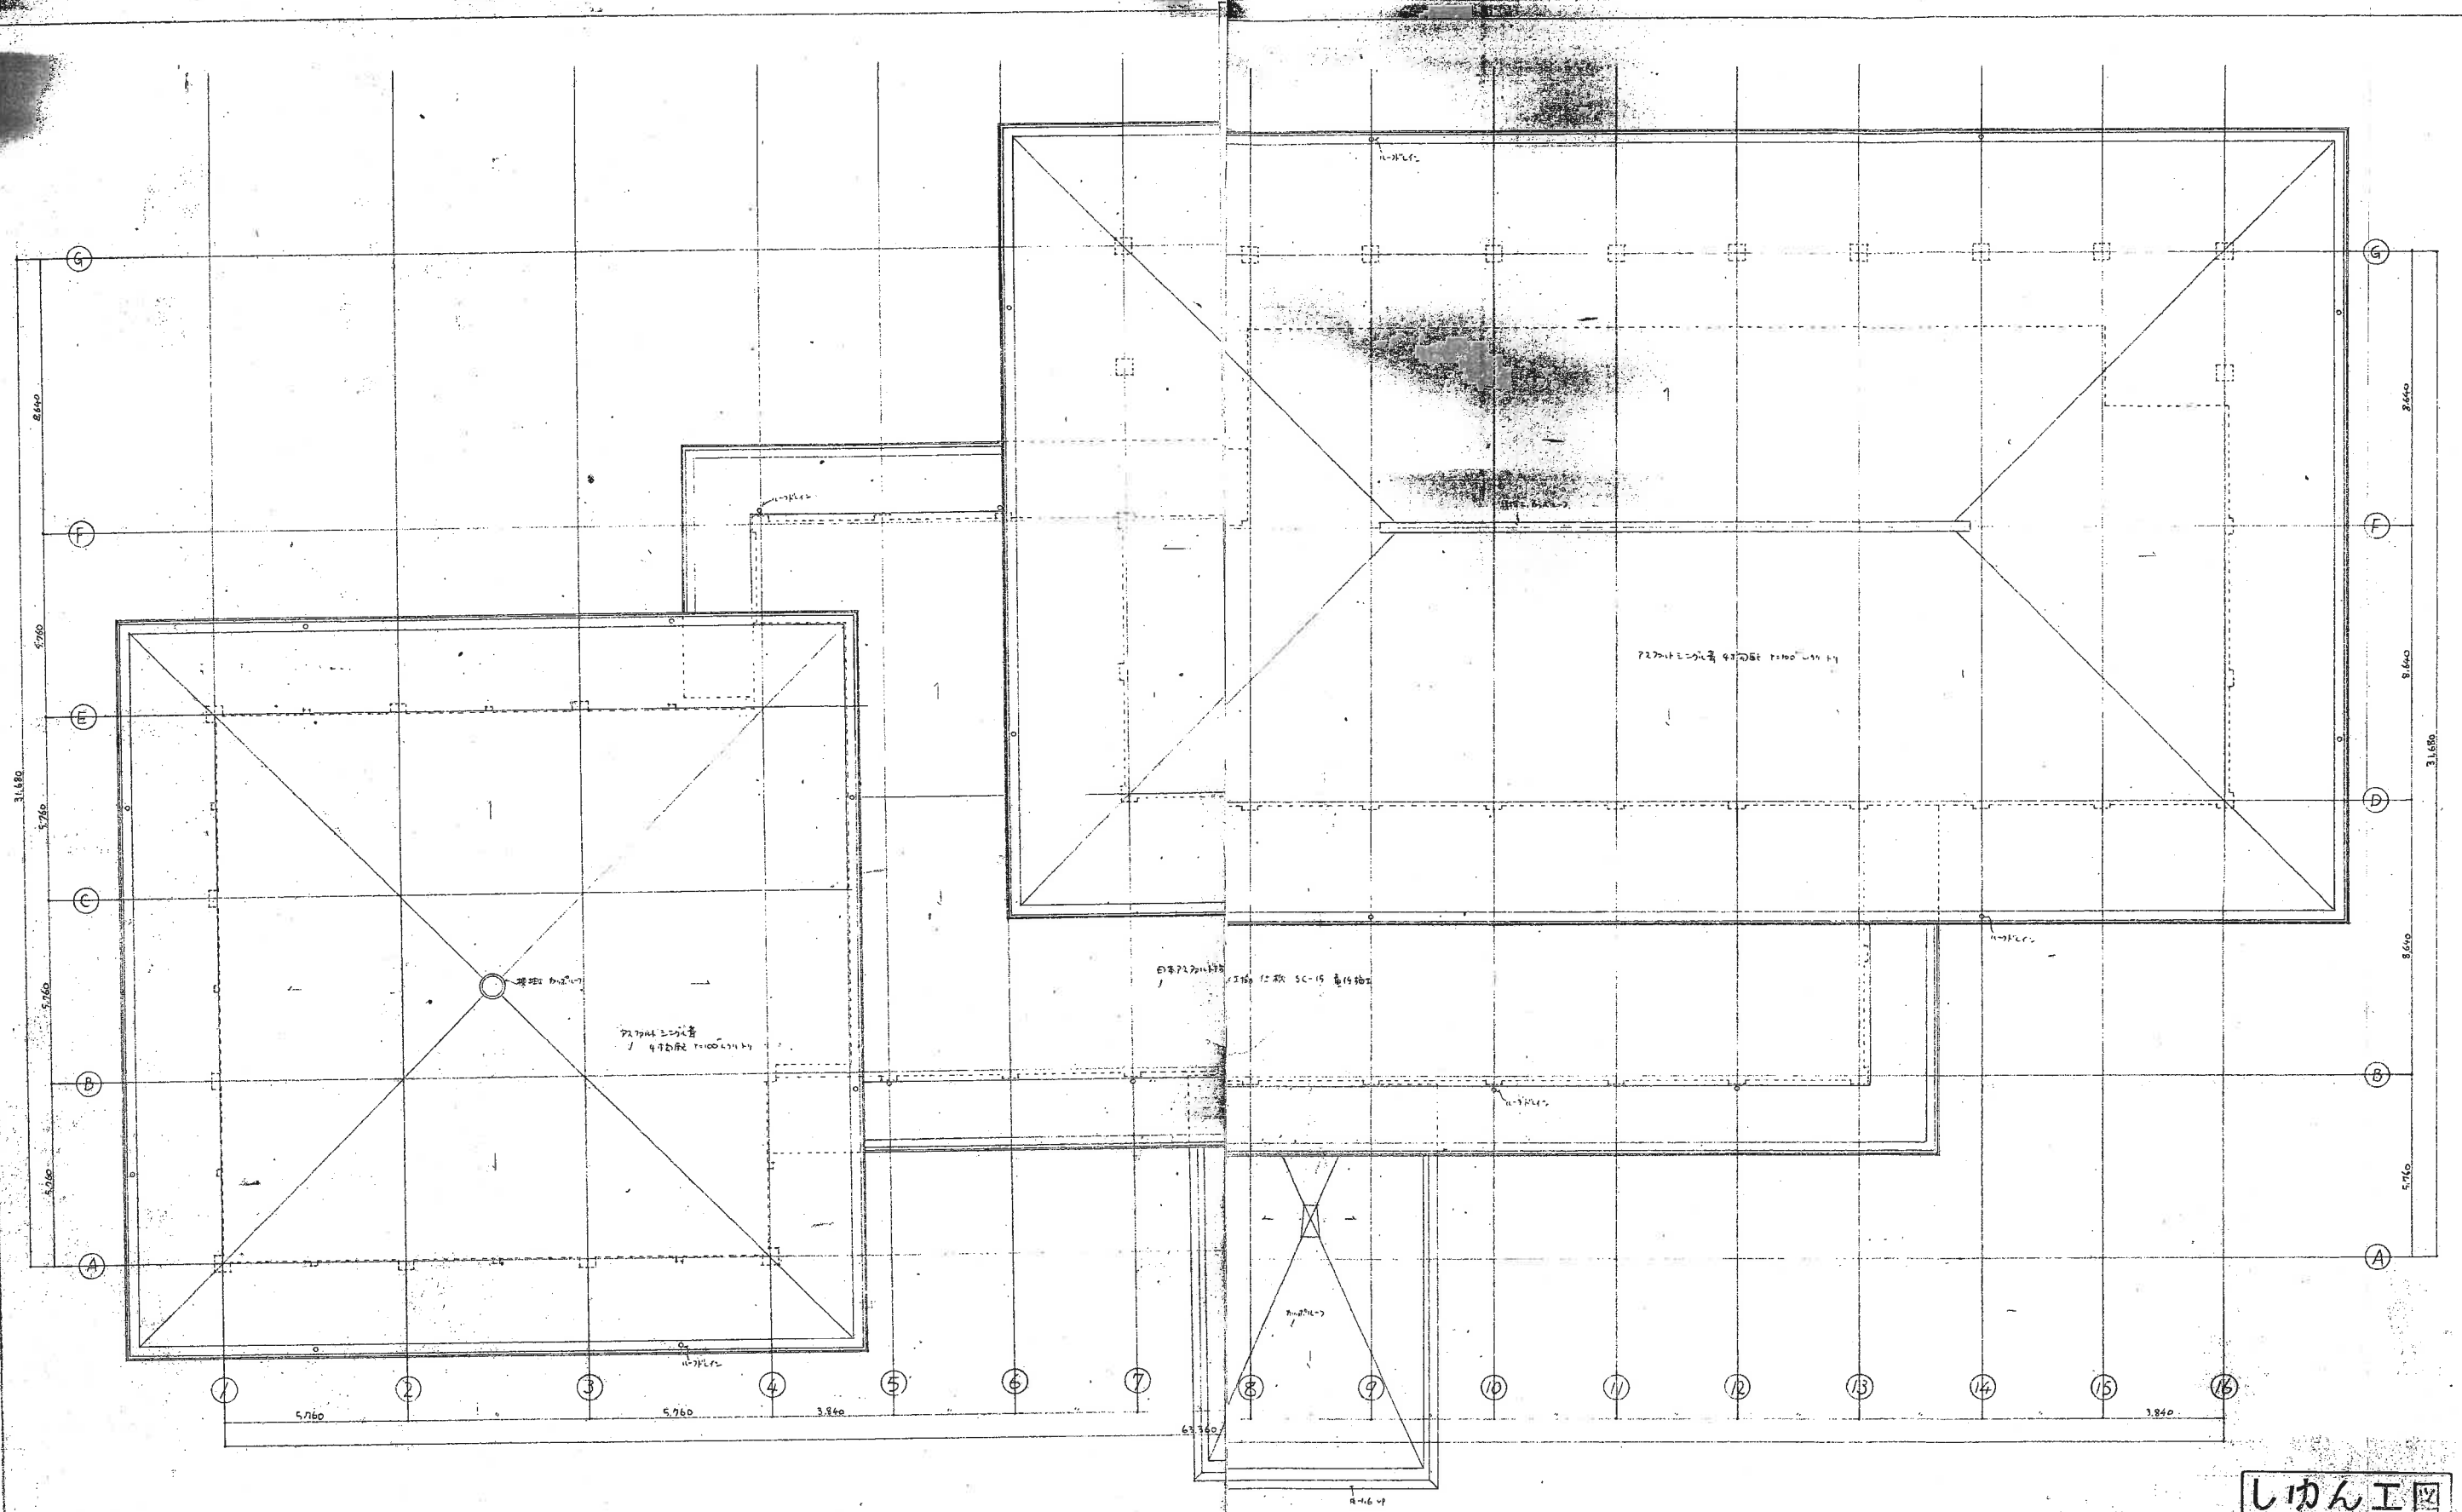


しんかん工図

工事名 万国博覧会新築工事		NO.
観 日本万国博覧会協会	完成図	
建設部	承認	

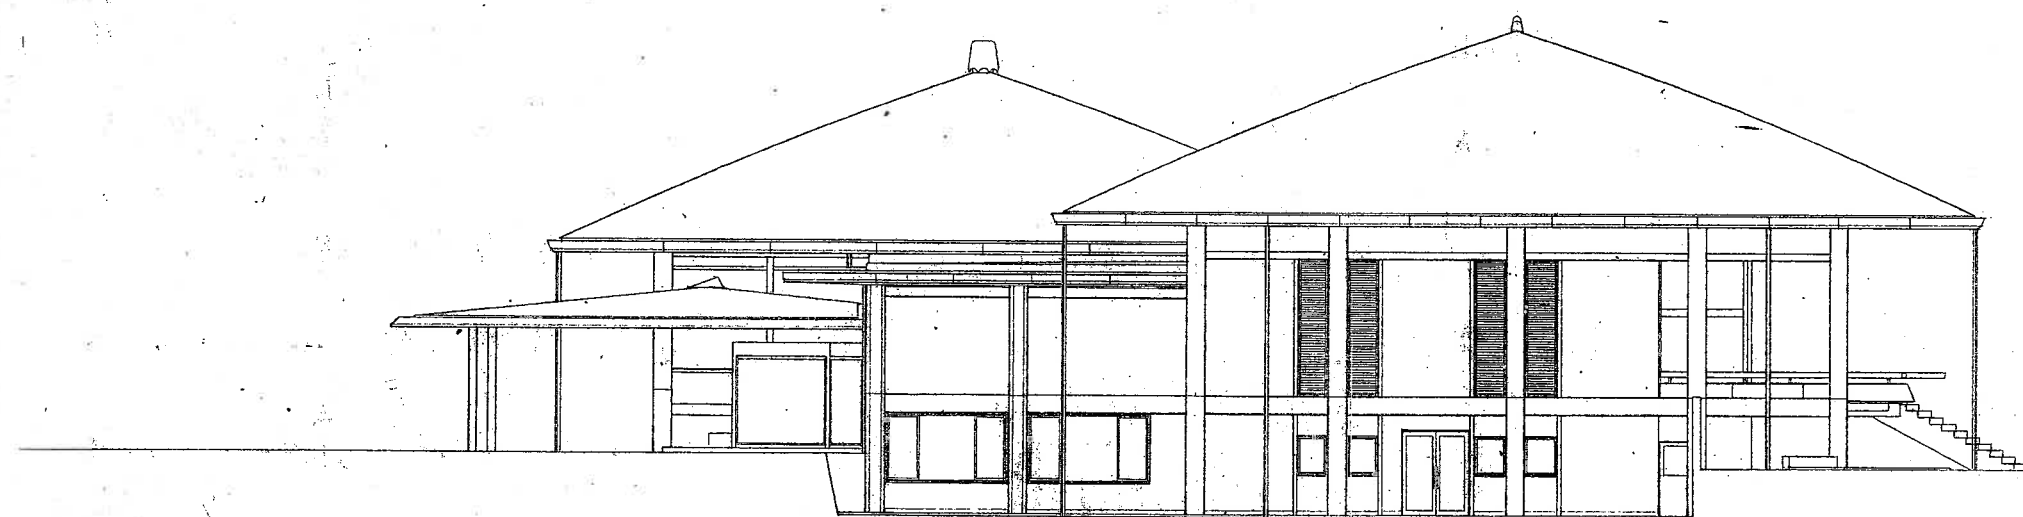

A

B

D


F

G

南正面図

しゅん工図

工事名 万博博覧会館新築工事		NO.
南正面図	S 1/100	107
設計 日本万国博覧会協会 建設部	完成図 承認	

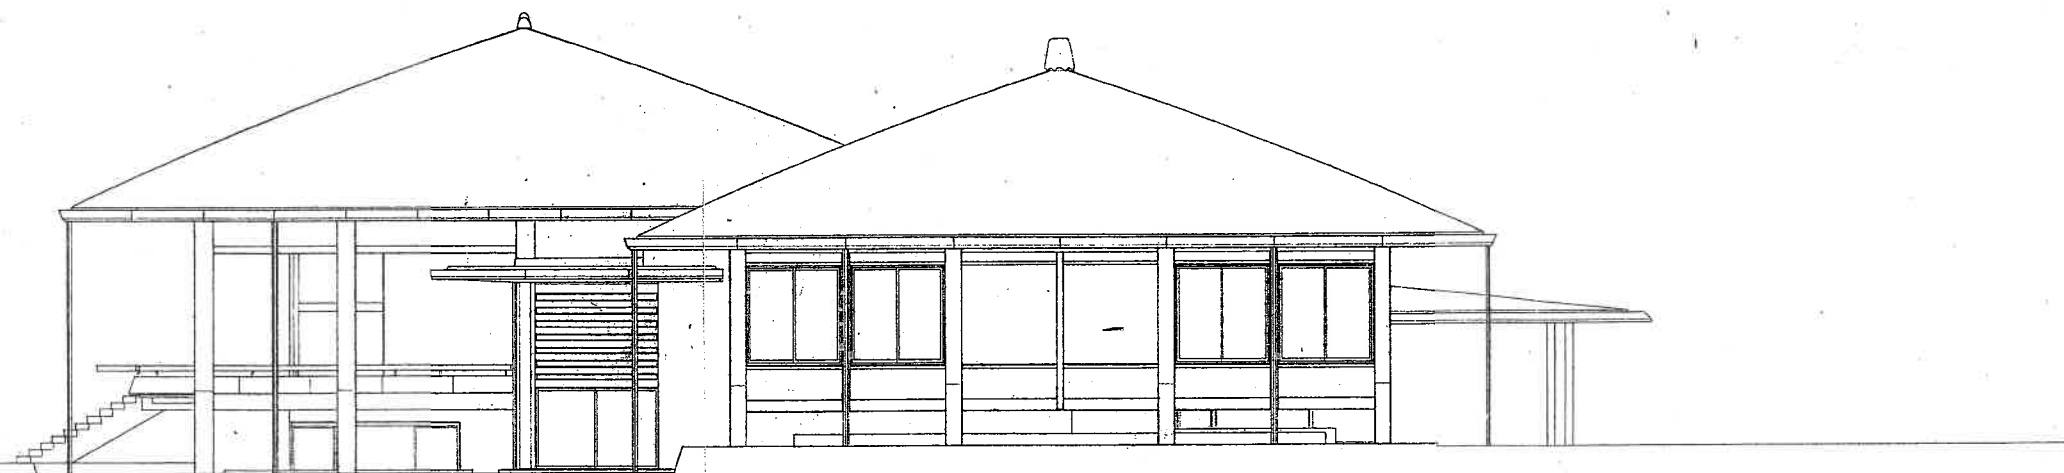


G F E C B A

北西面図

しゅん工図

北西面図	S 1/100		108
監製	日本万国博覧会協会	完成図	
建設部	承認		

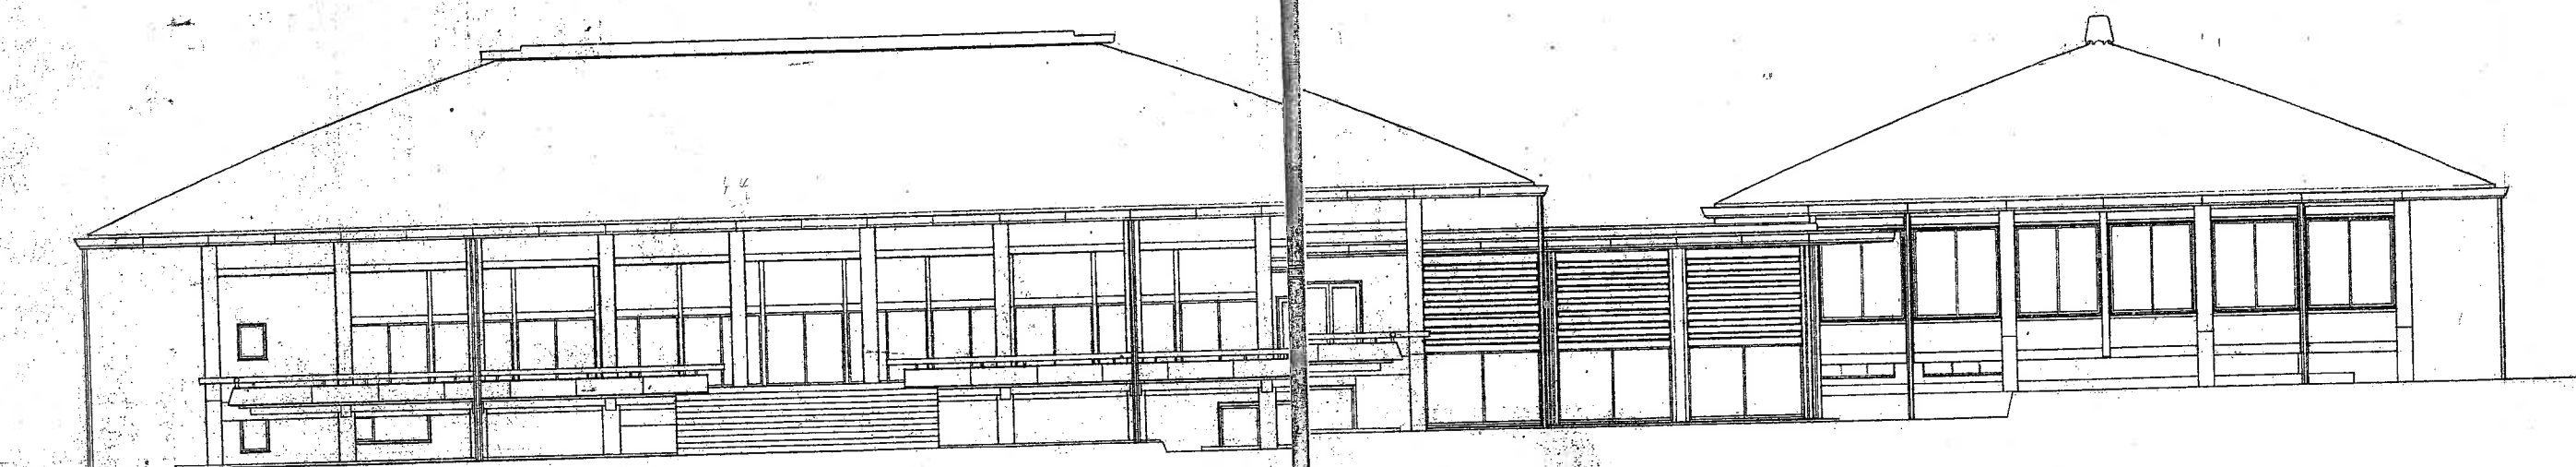


- 16
- 15
- 14
東立面

しゅん工図

工事名 万国博覧会館 新築工事		NO.
設計 日本万国博覧会協会	完成図	
建設部	承認	

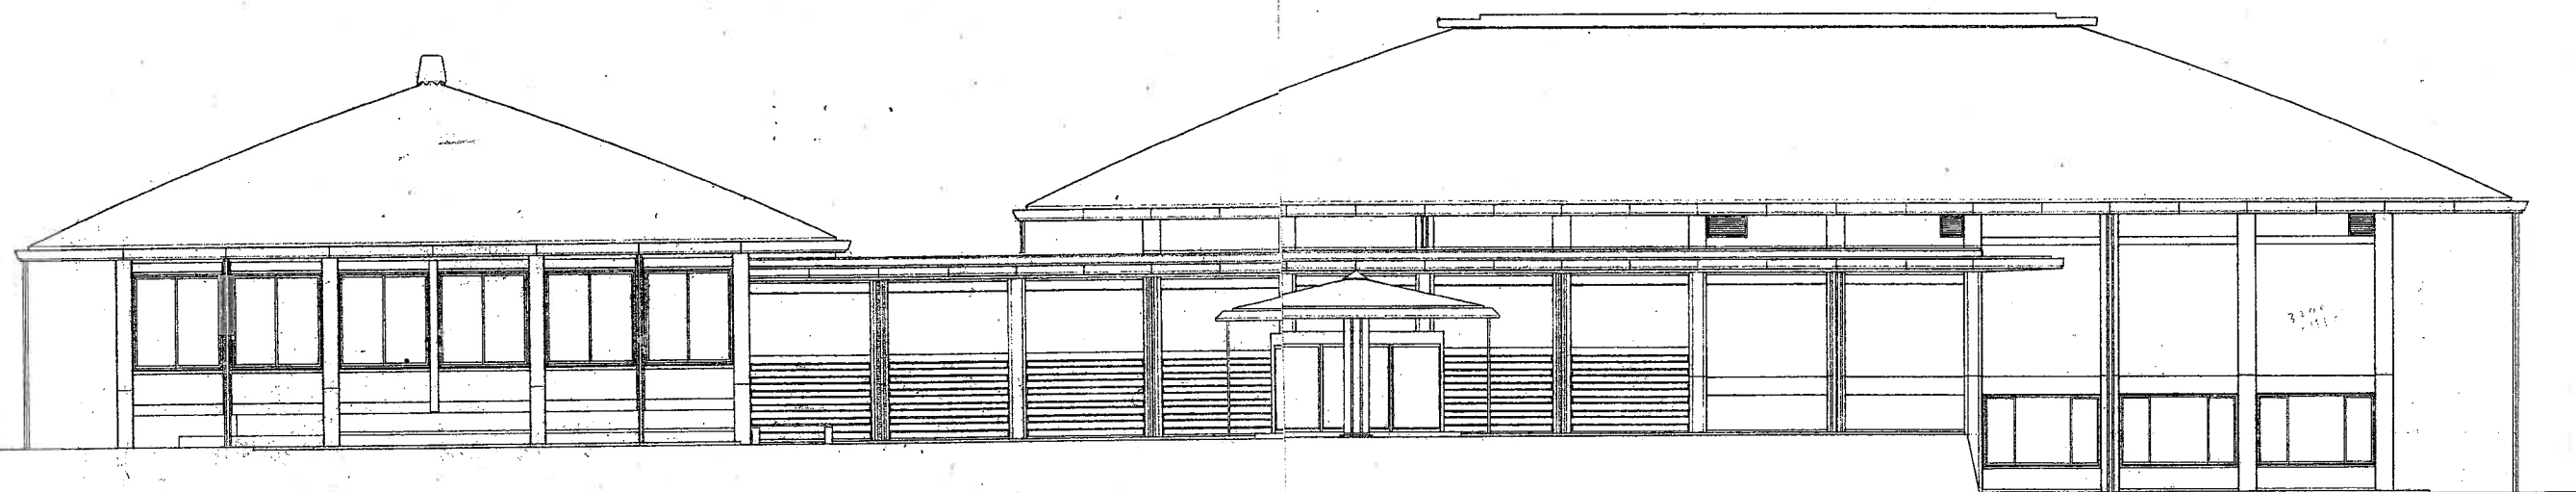


① ② ③ ④ ⑤ ⑥ ⑦ ⑧ ⑨ ⑩ ⑪ ⑫ ⑬ ⑭ ⑮ ⑯

西 立 面 図

しゅん工図


工事名万国博迎賓館 新築工事	NO.
西立面図	1/100
観 日本万国博覧会協会 建設部	完成図 承認

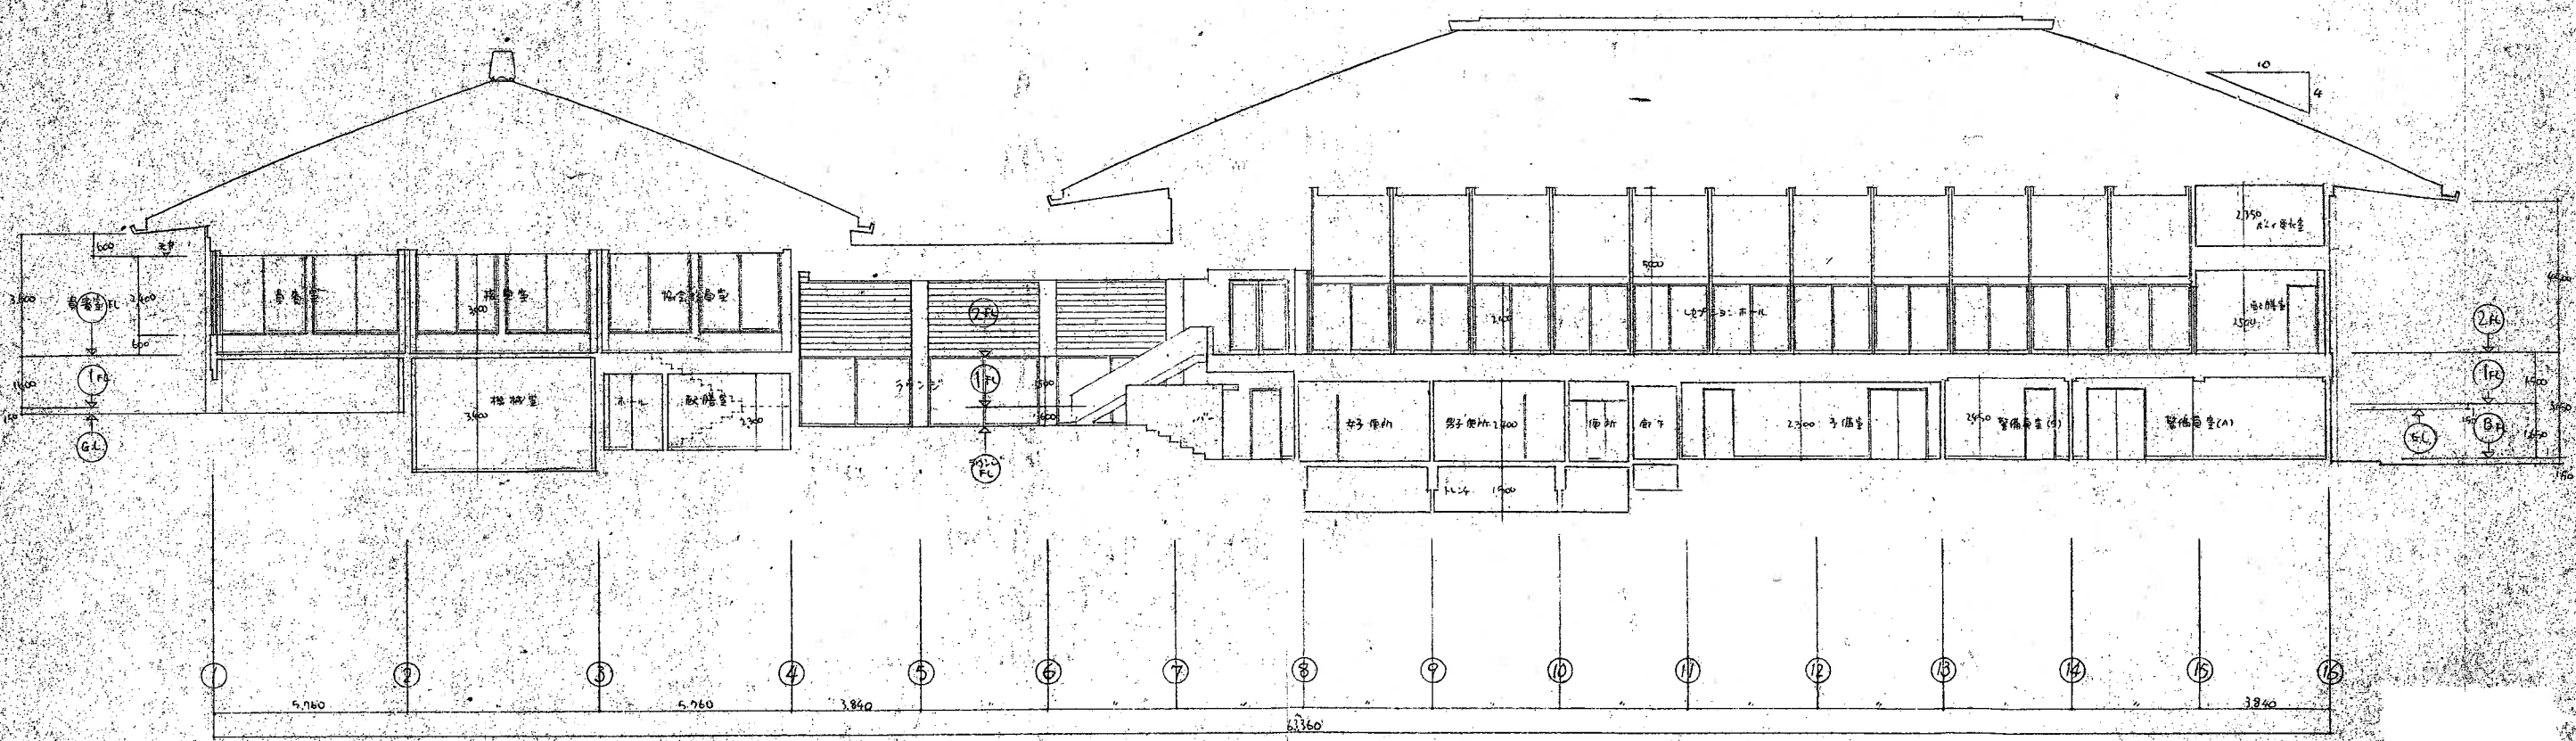

断面図


しゆん工図

工事名 万国博 迎賓館 新築工事	NO.
断面図 1	5 1/100
設計 日本万国博覧会協会 建築部	完成図 承認

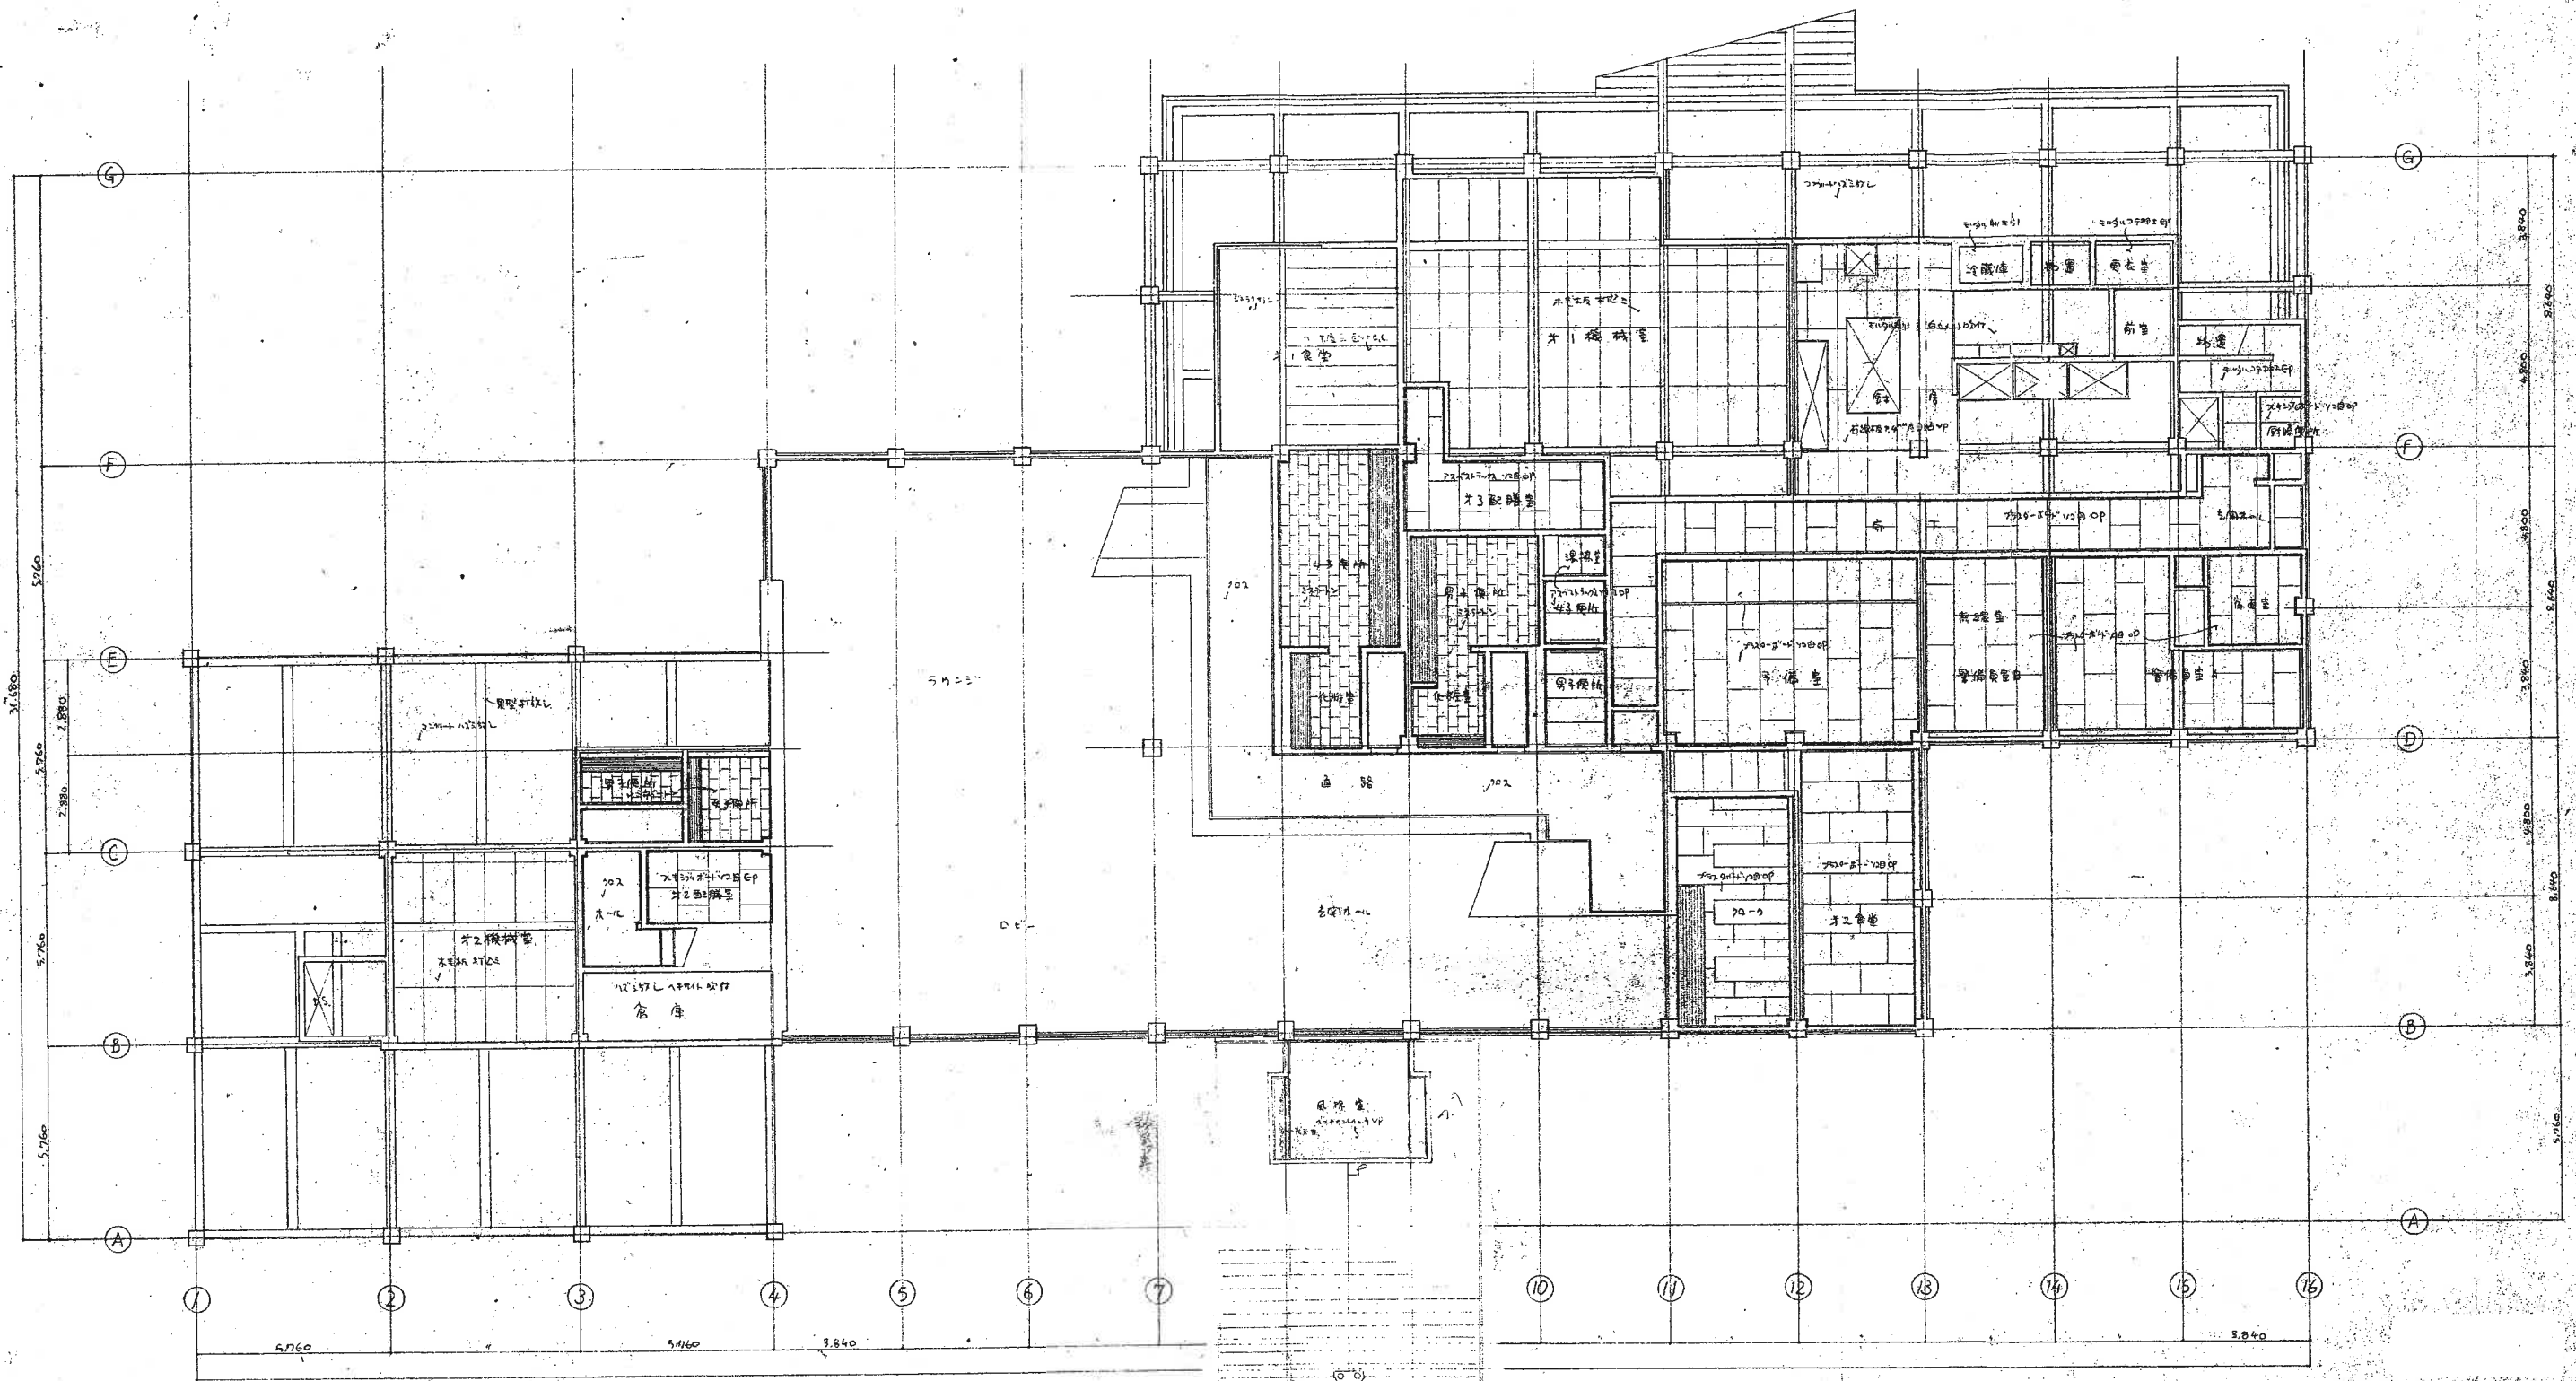


しゆん工図

工事名 万国博覧会 迎賓館 新築工事		NO.
B 階 天井低仕上	S 1/100	
		113
監理 日本万国博覧会協会 建設部	完成図 承認	

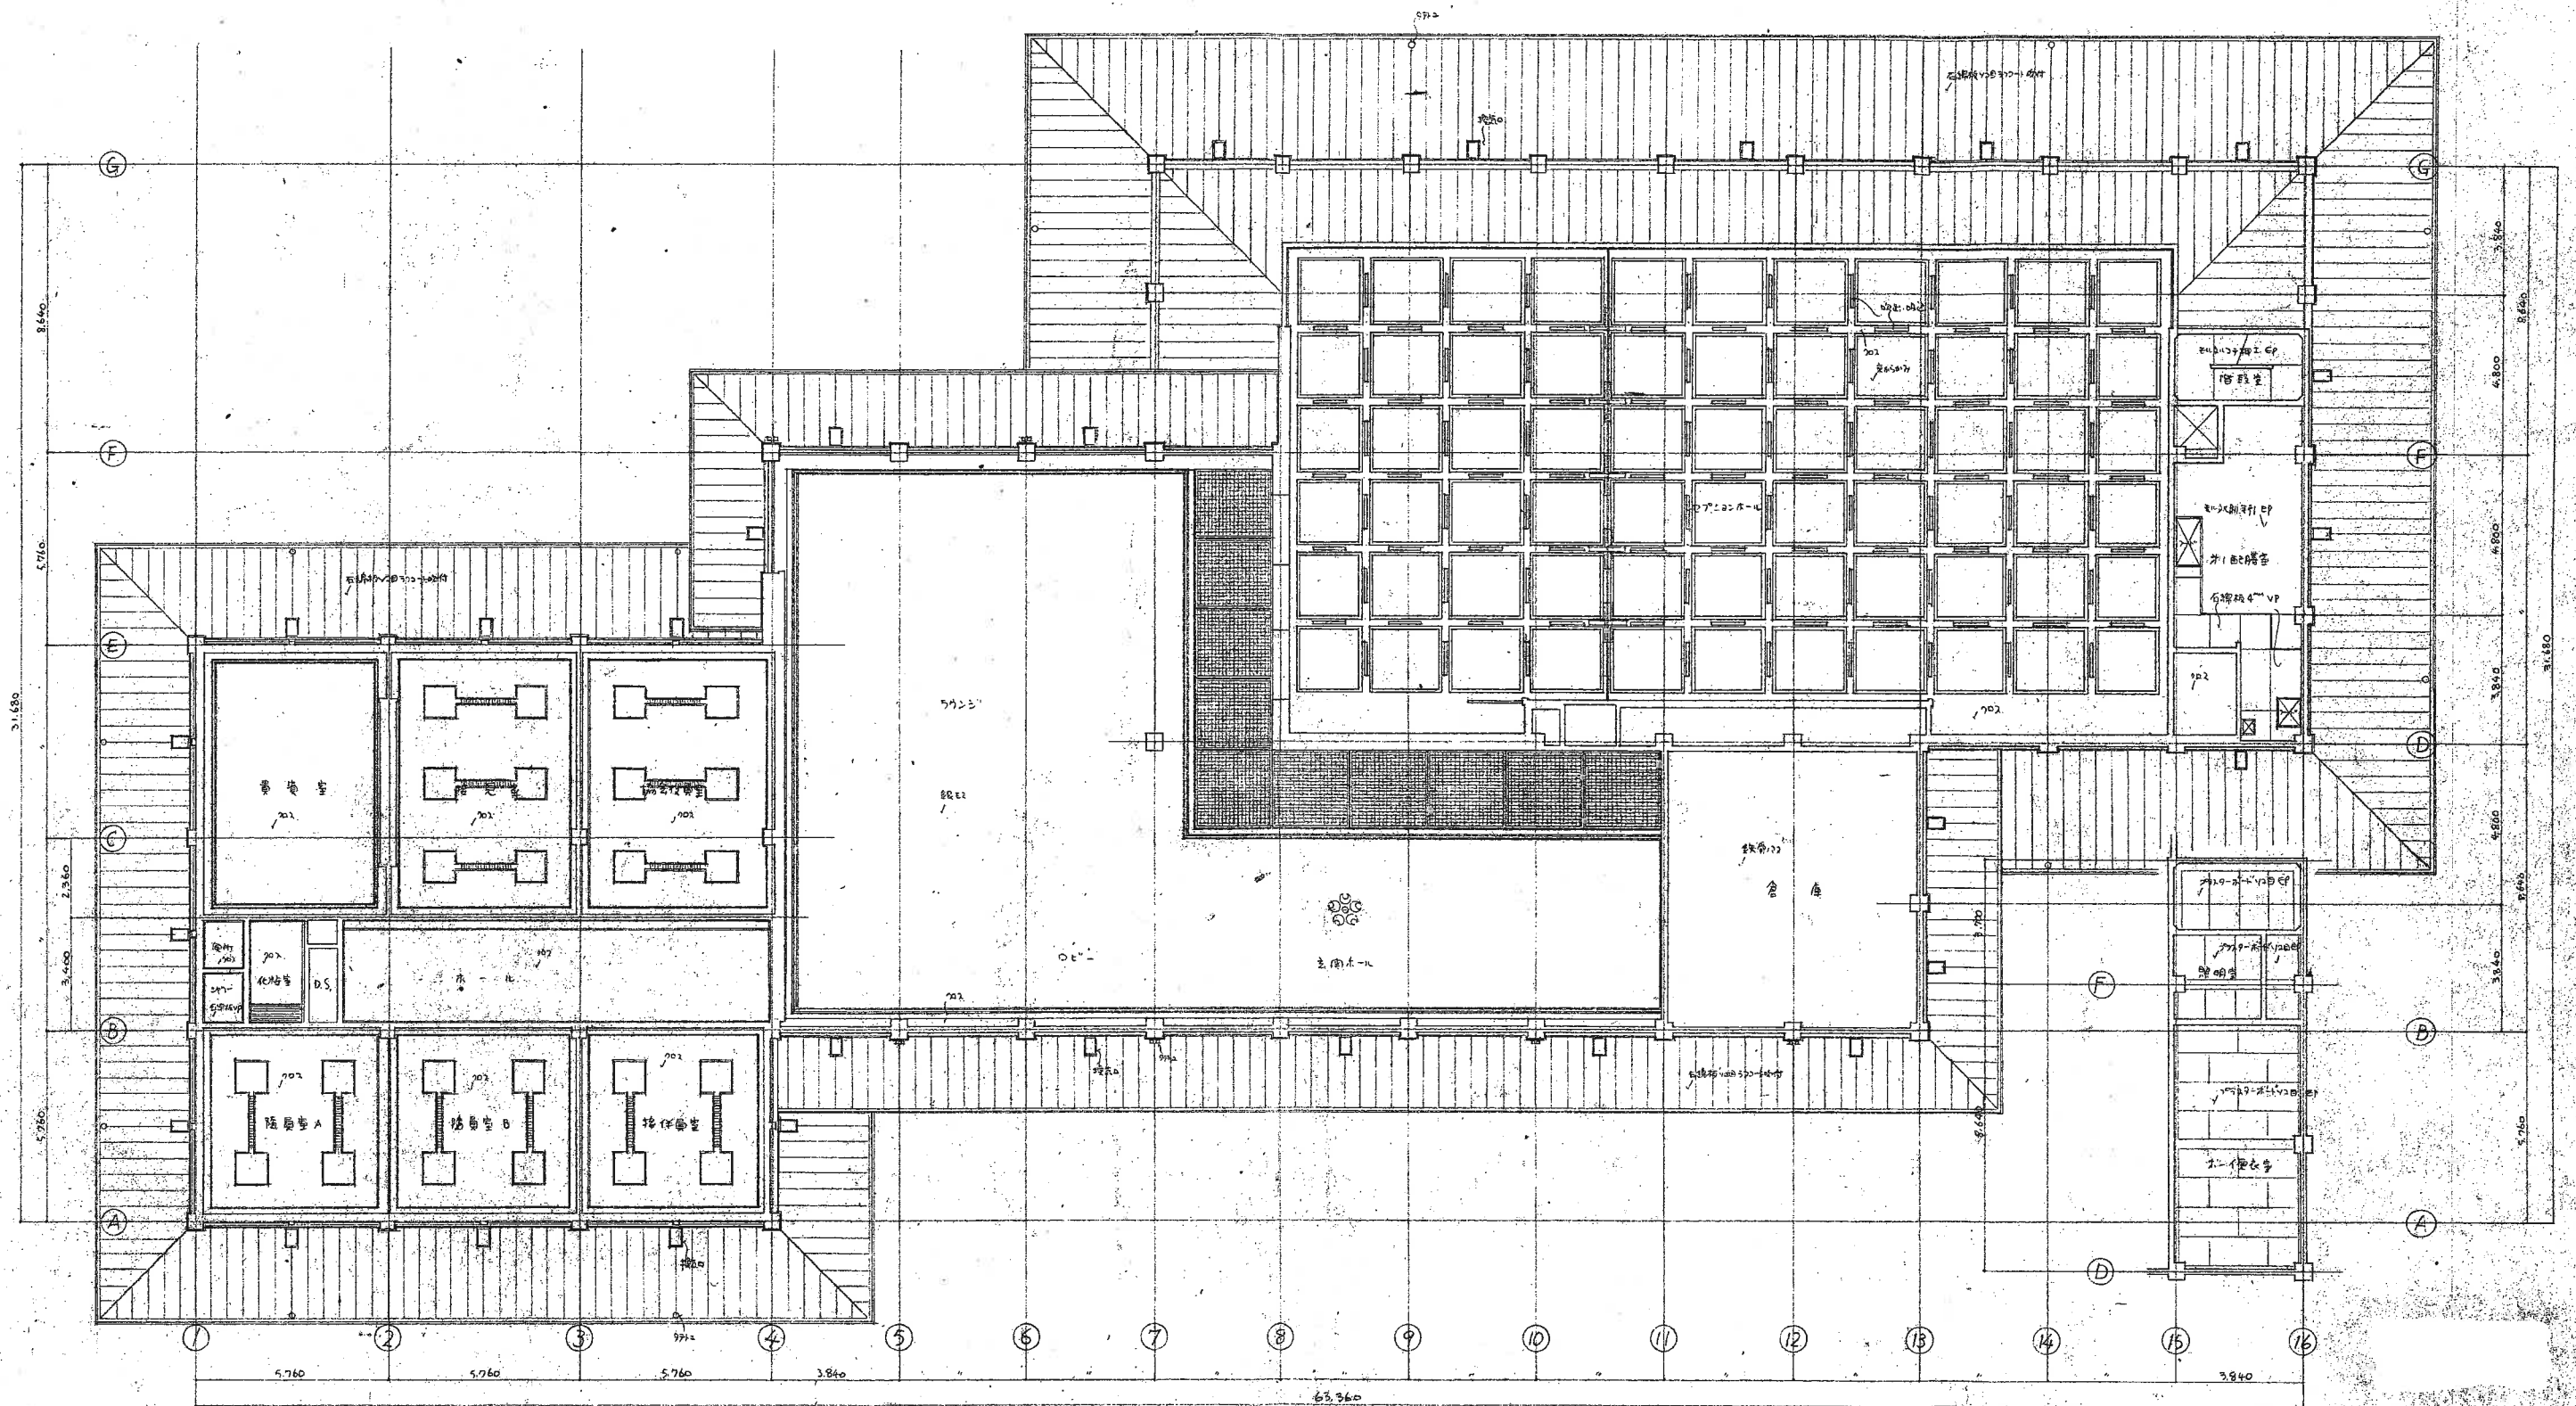

しんかん工図


工事名 万国博覧会館 新築工事		NO.
1階・2階 天井代出	5 1/100	
製図 日本万国博覧会協会 完成図		114
建設部 承認		

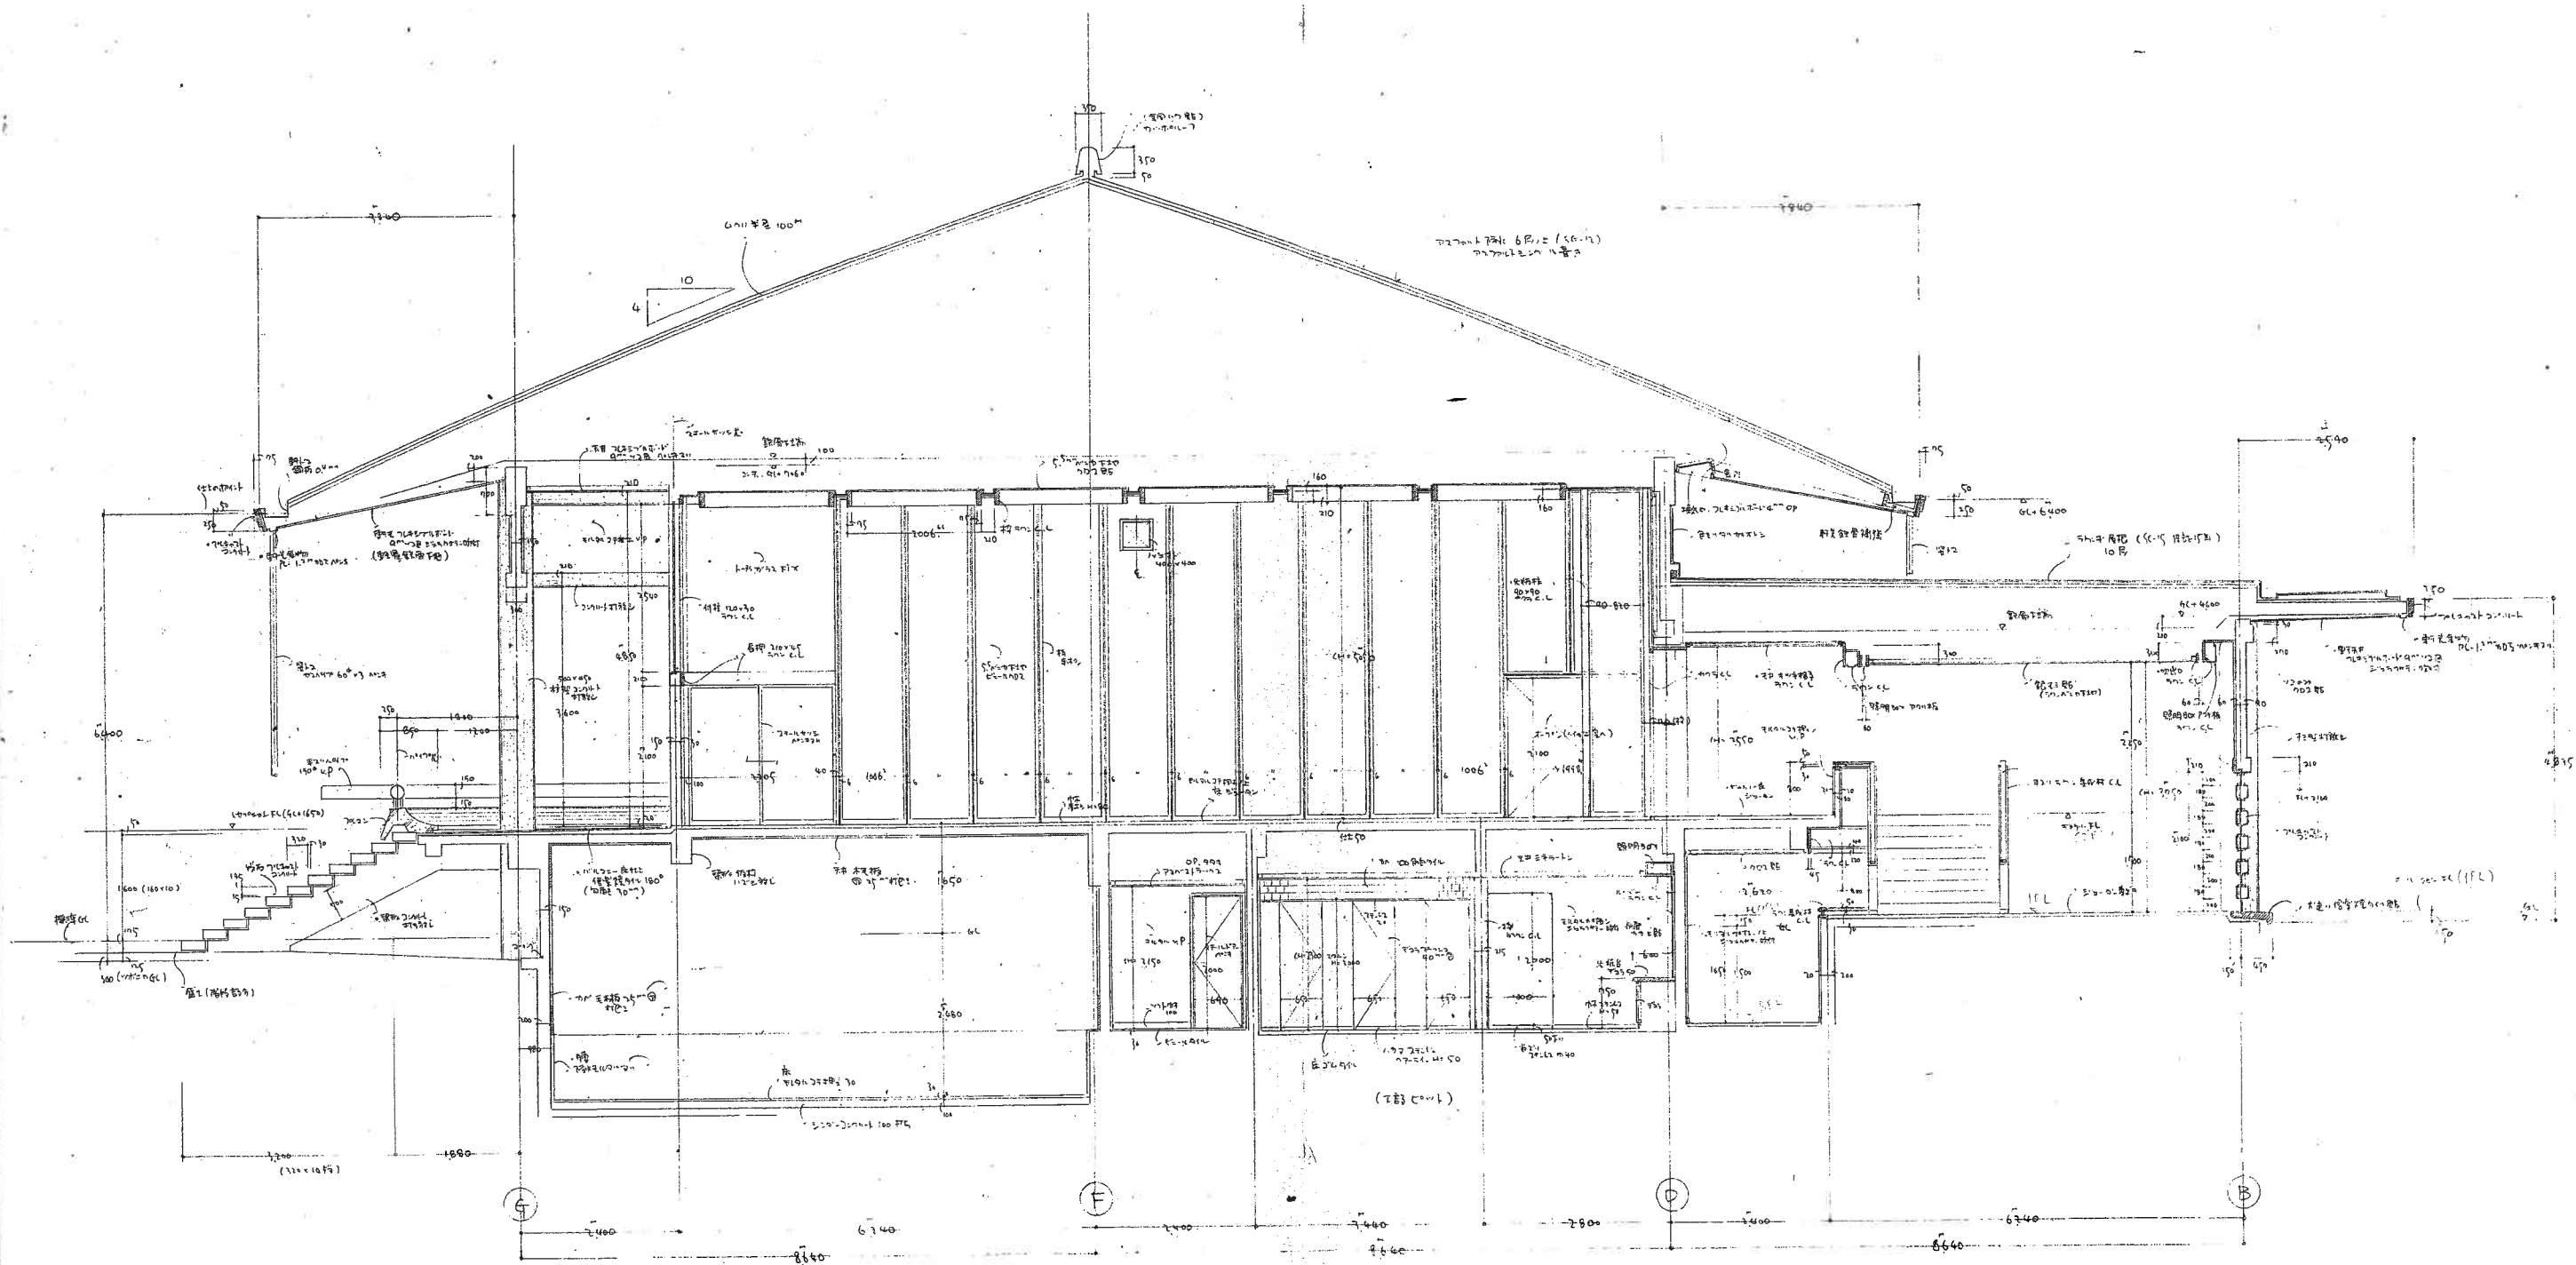

短計詳細図


しん工図

工事名万国博覧会新築工事	NO.
短計図 (一般棟)	115
製 日本万国博覧会協会 建設部	完成図 承認

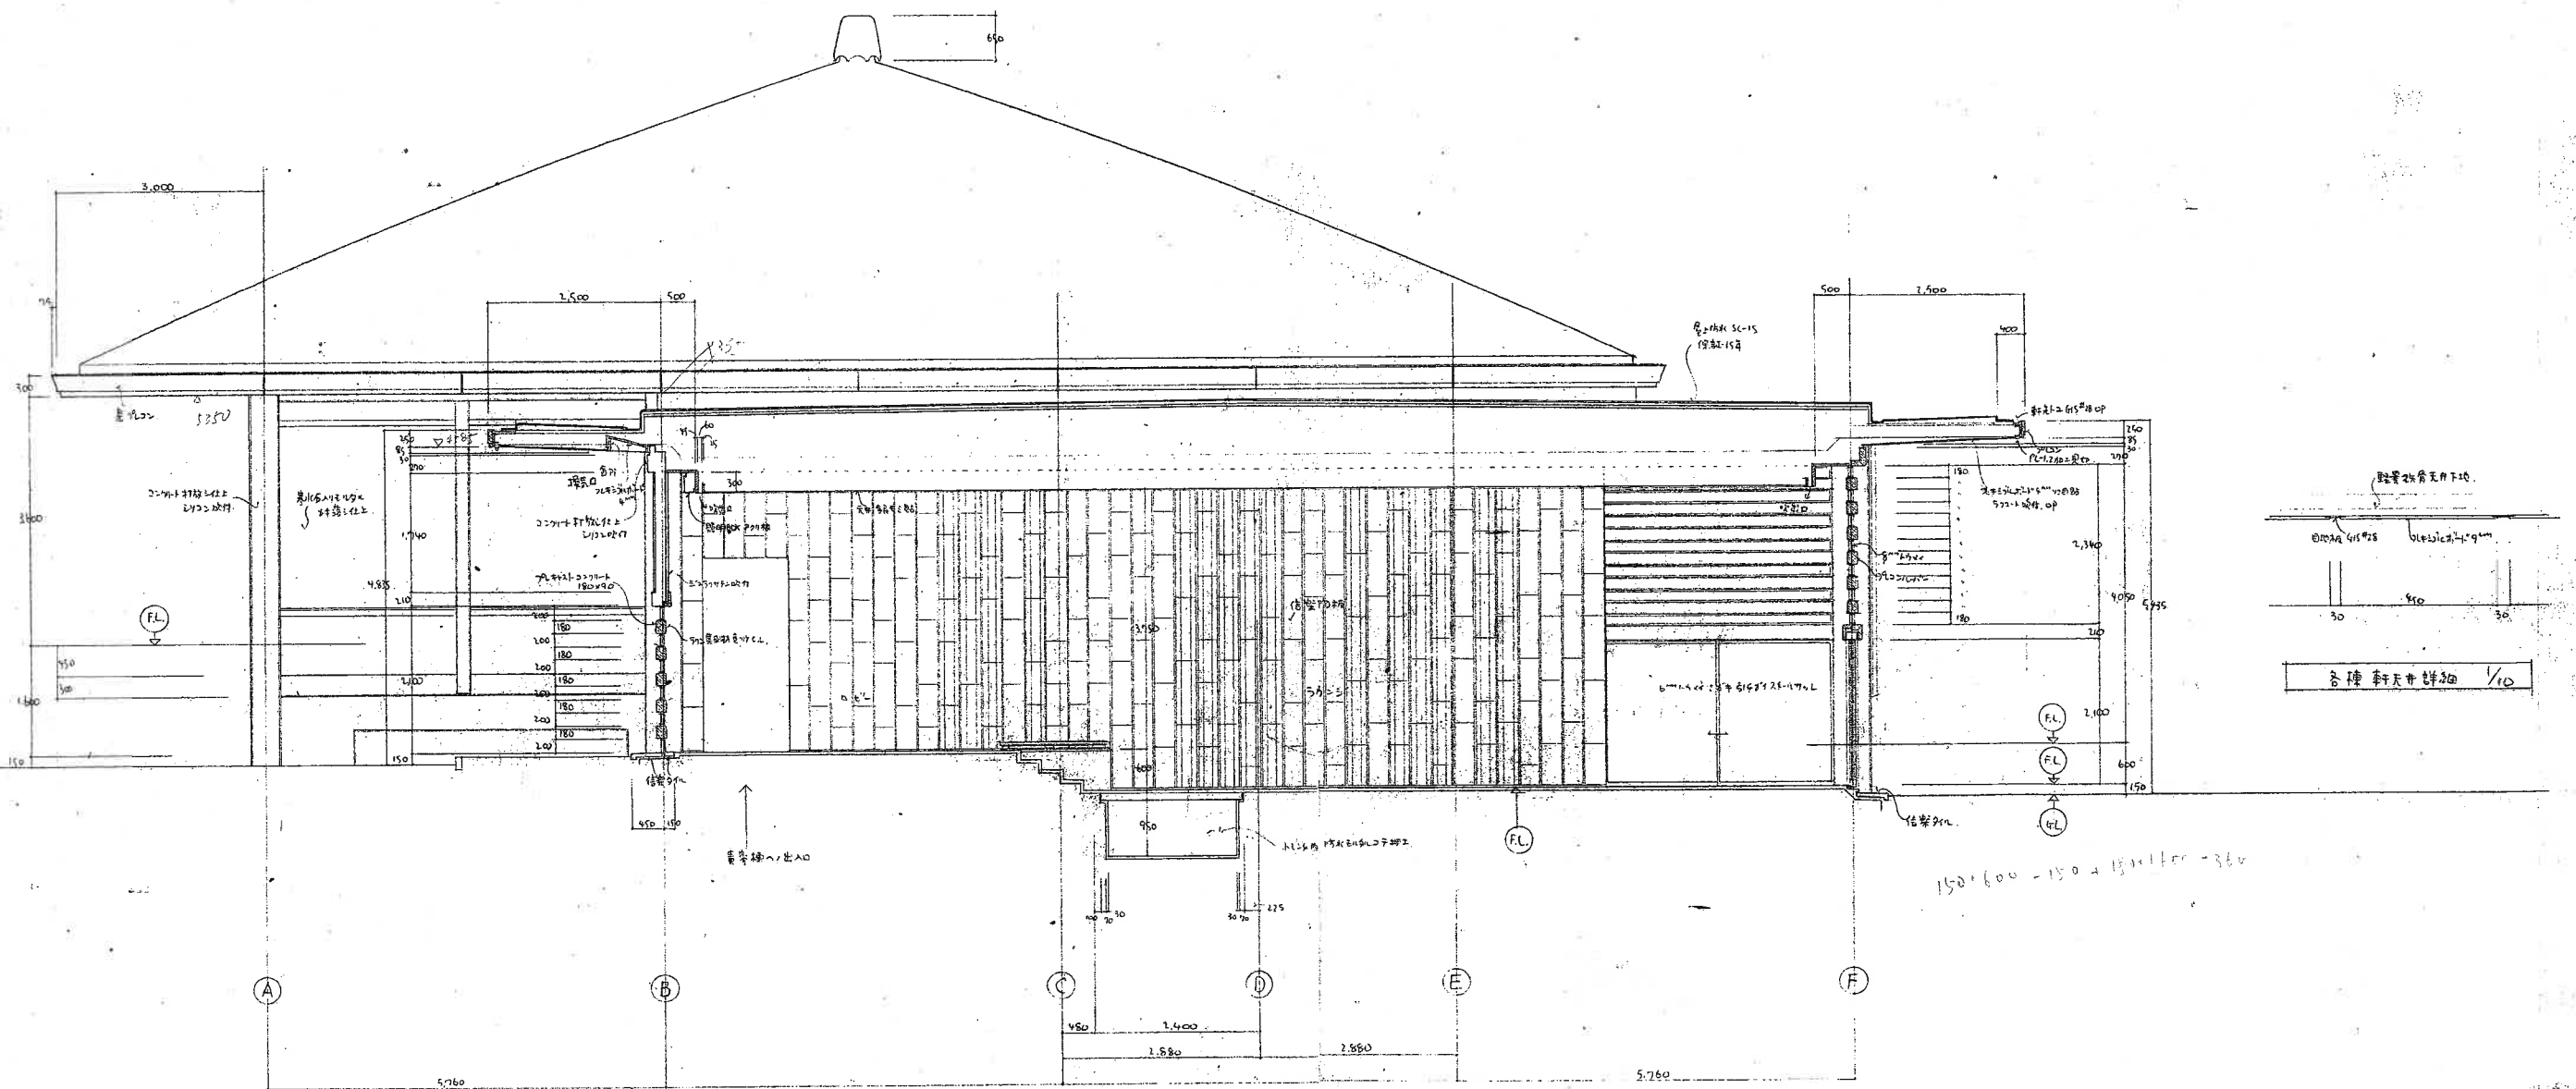

しんかん工図


工事名 万国博覧会新築工事	NO.
図面名 (断面図)	1/50
116	
製図 日本万国博覧会協会 建設部	完成図 承認

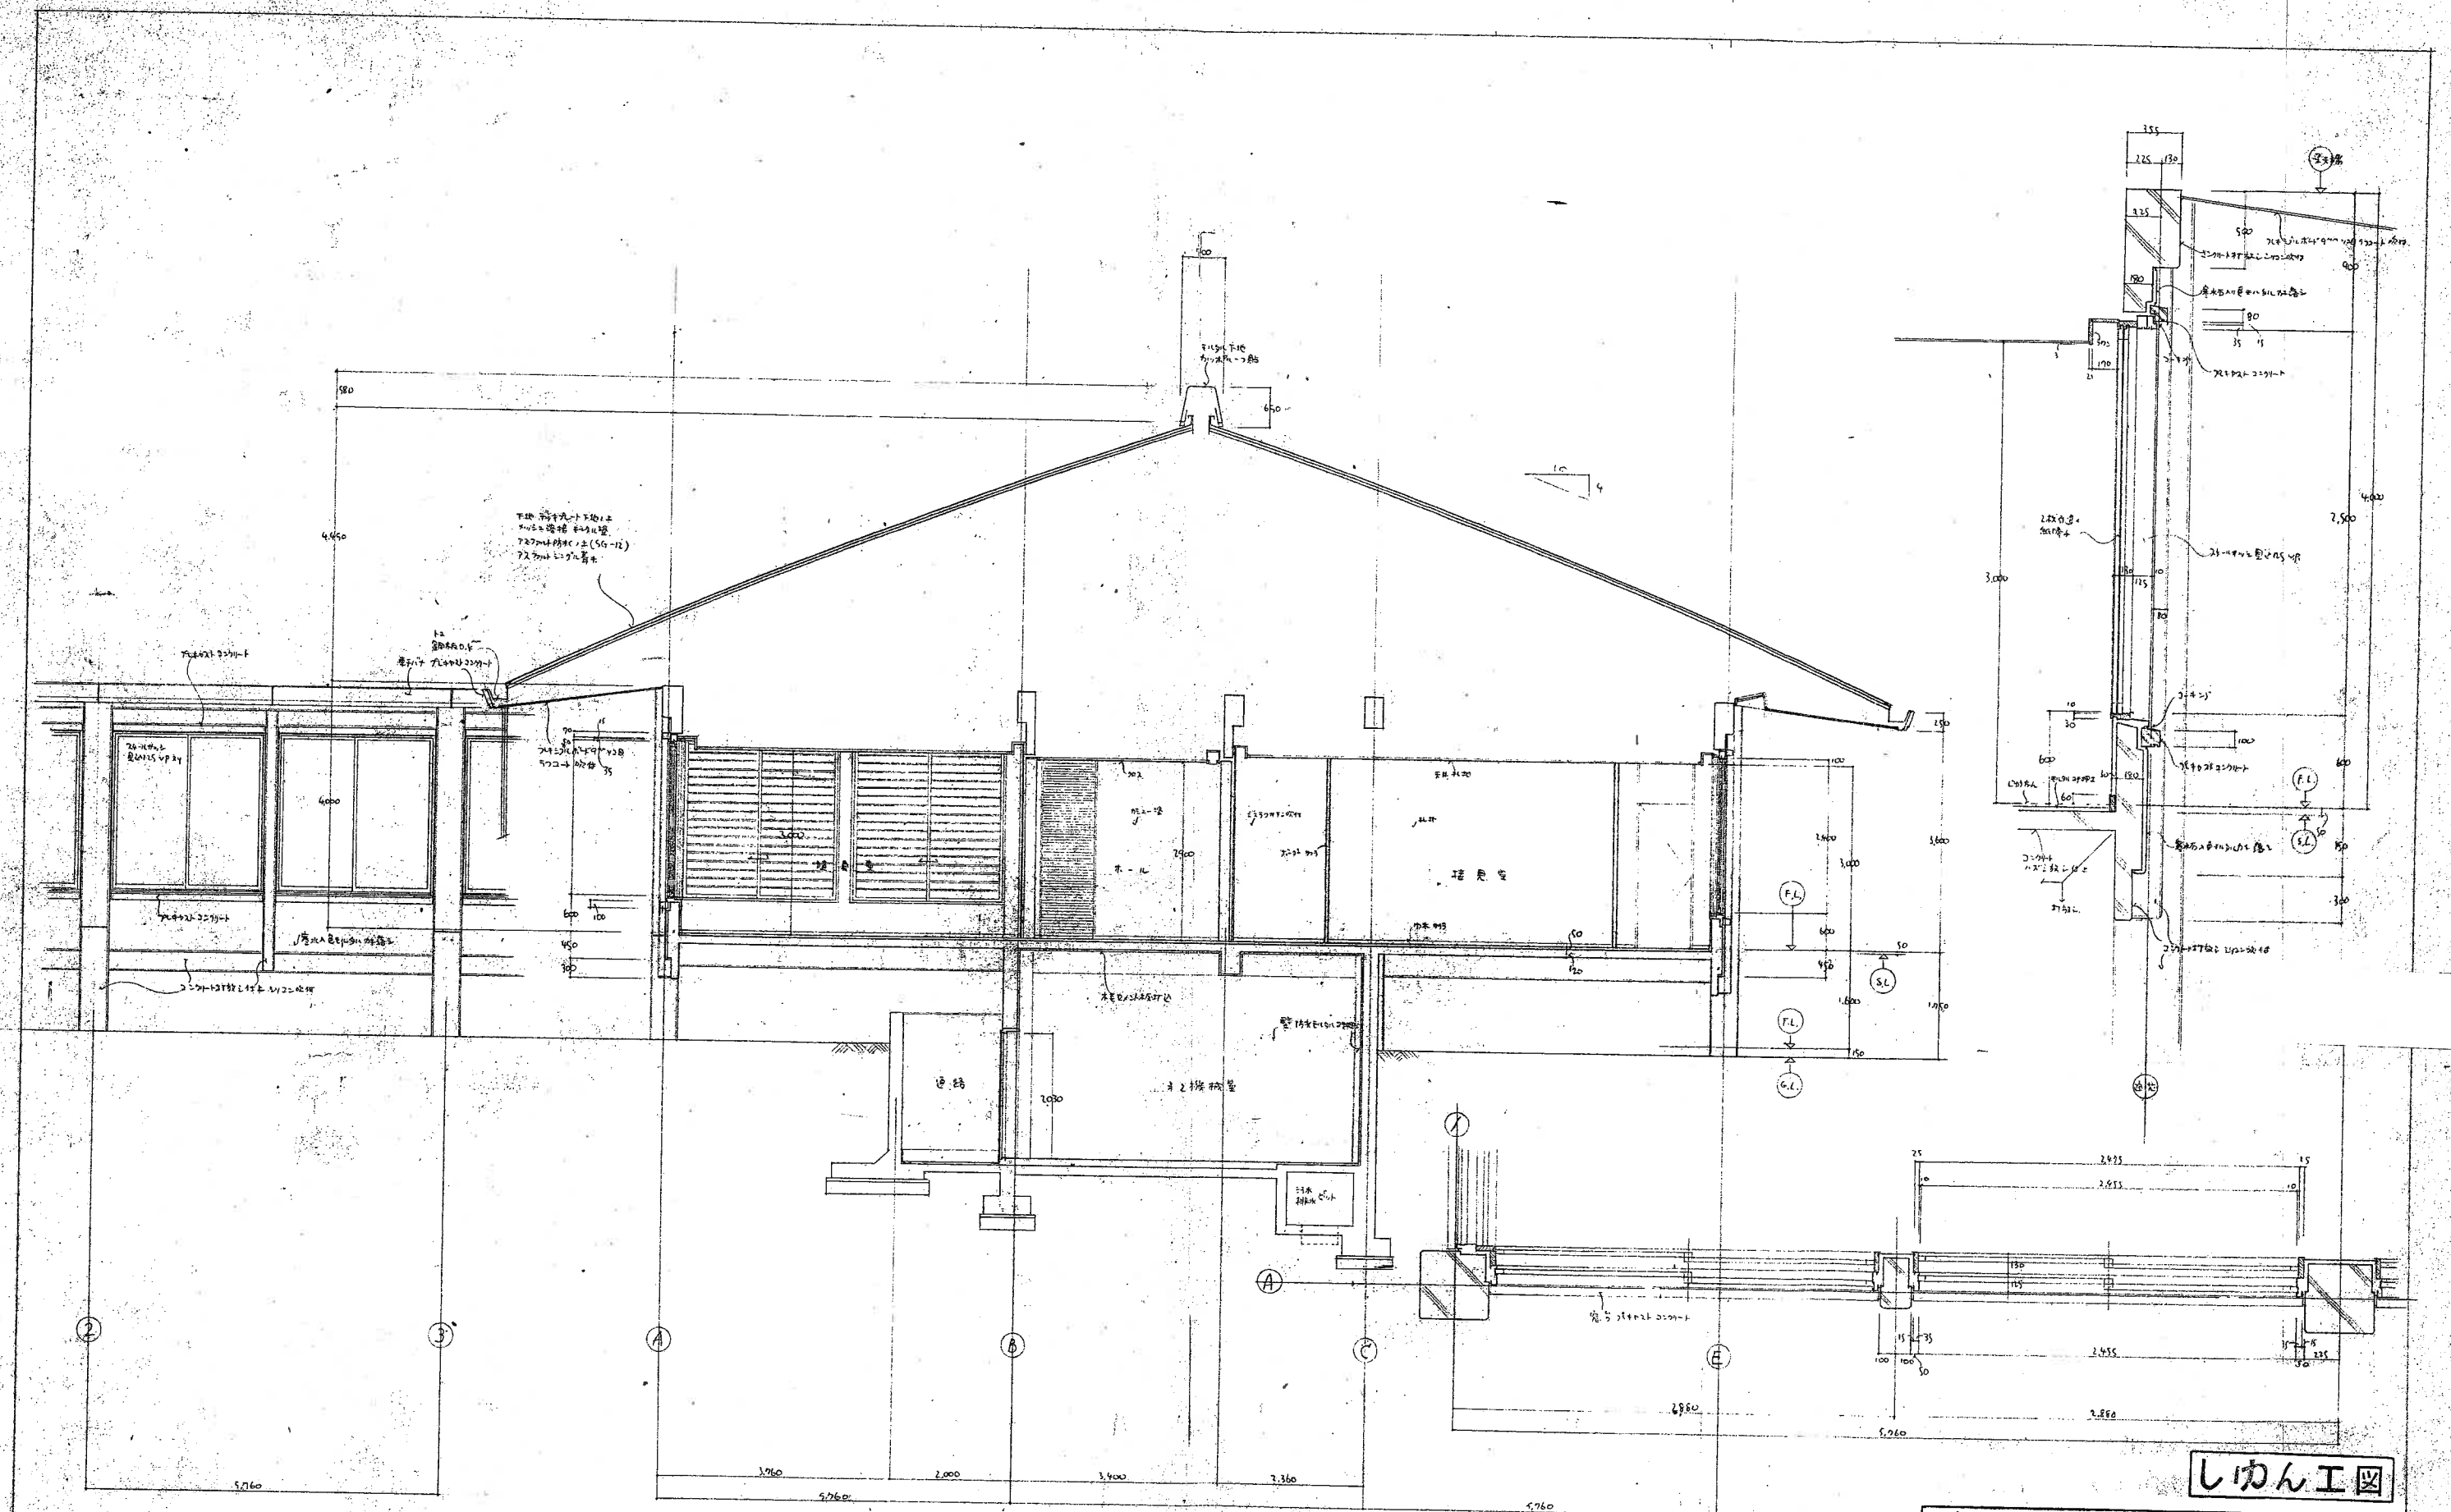


しかん工図

工事名 万国博覧会館 新築工事	NO.
組計図 (基礎棟)	117
監理 日本万国博覧会協会 完成図	
建設部 承認	

5-2 伏図

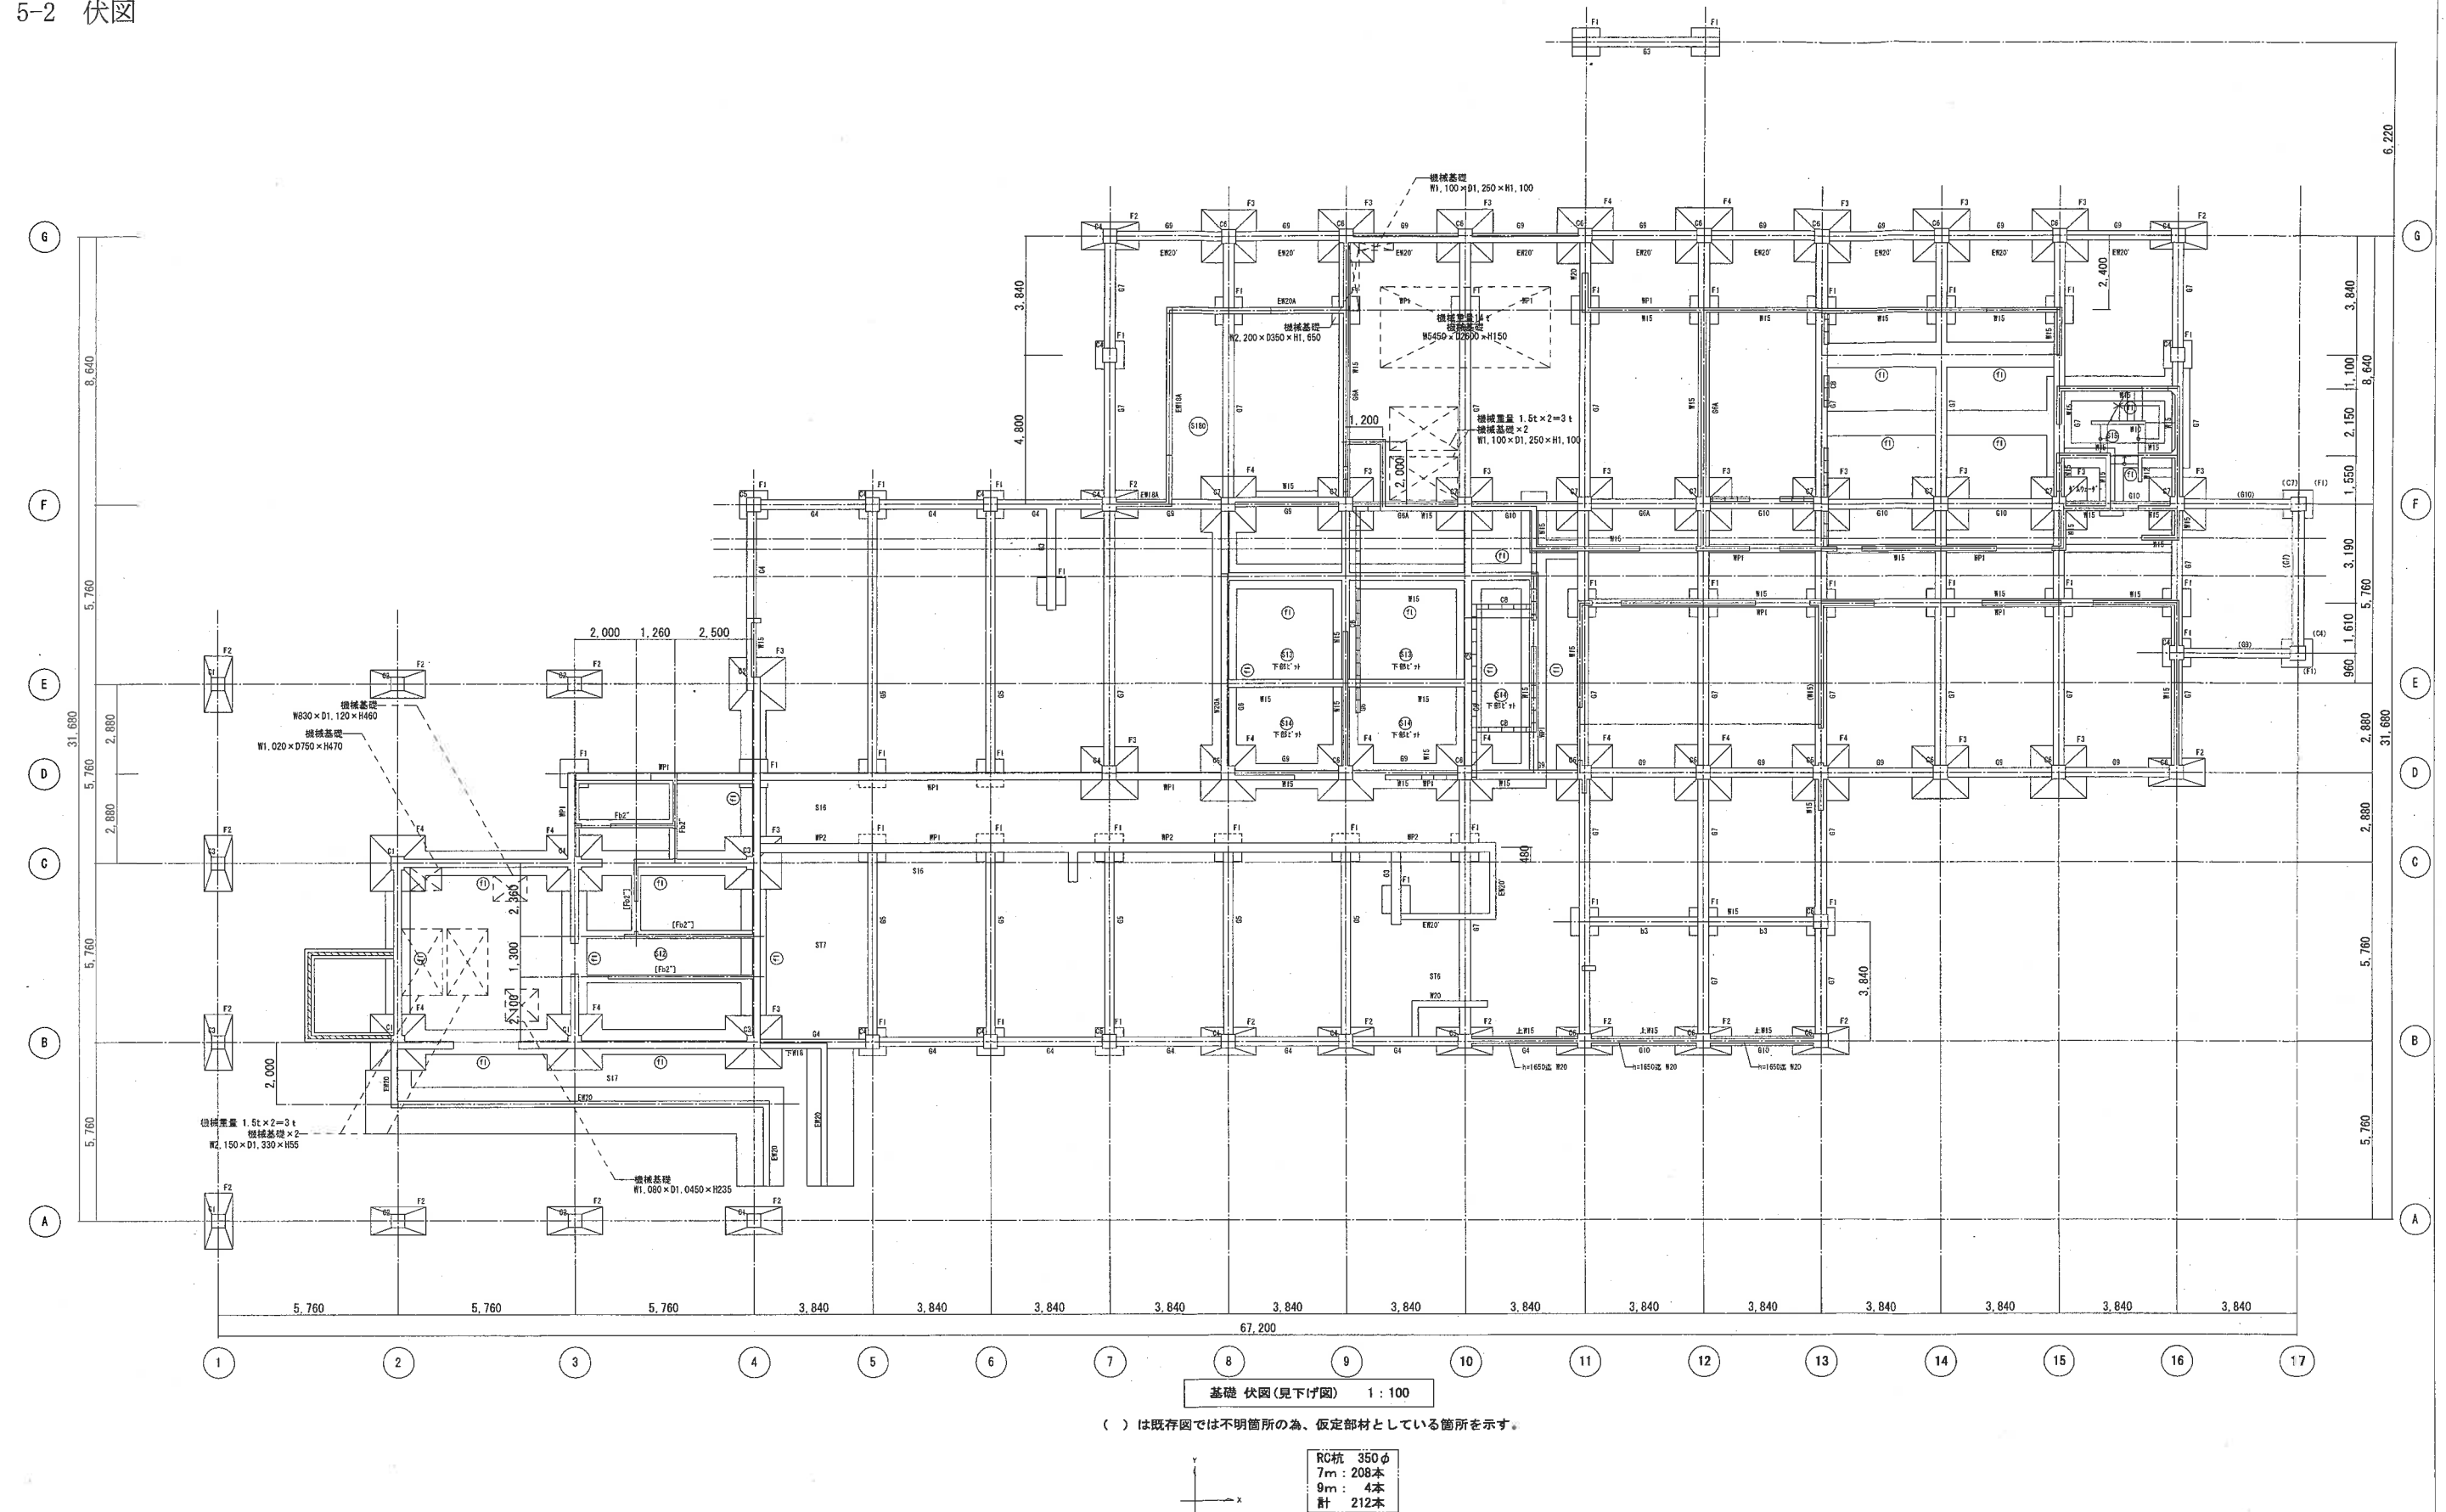


 KENSOKEN CO., LTD. Synthetic Architect & Associates	訂正	月 日	訂正者	訂正内容								コード No.	作成年月日	承 取	名 称	日本万国博覧会記念公園 迎賓館他耐震診断 図面名称 迎賓館 基礎伏図	縮 尺 A1: 1/100 A3: 1/200	図面 No. A-※	
														F D 施	発行年月日				担 当

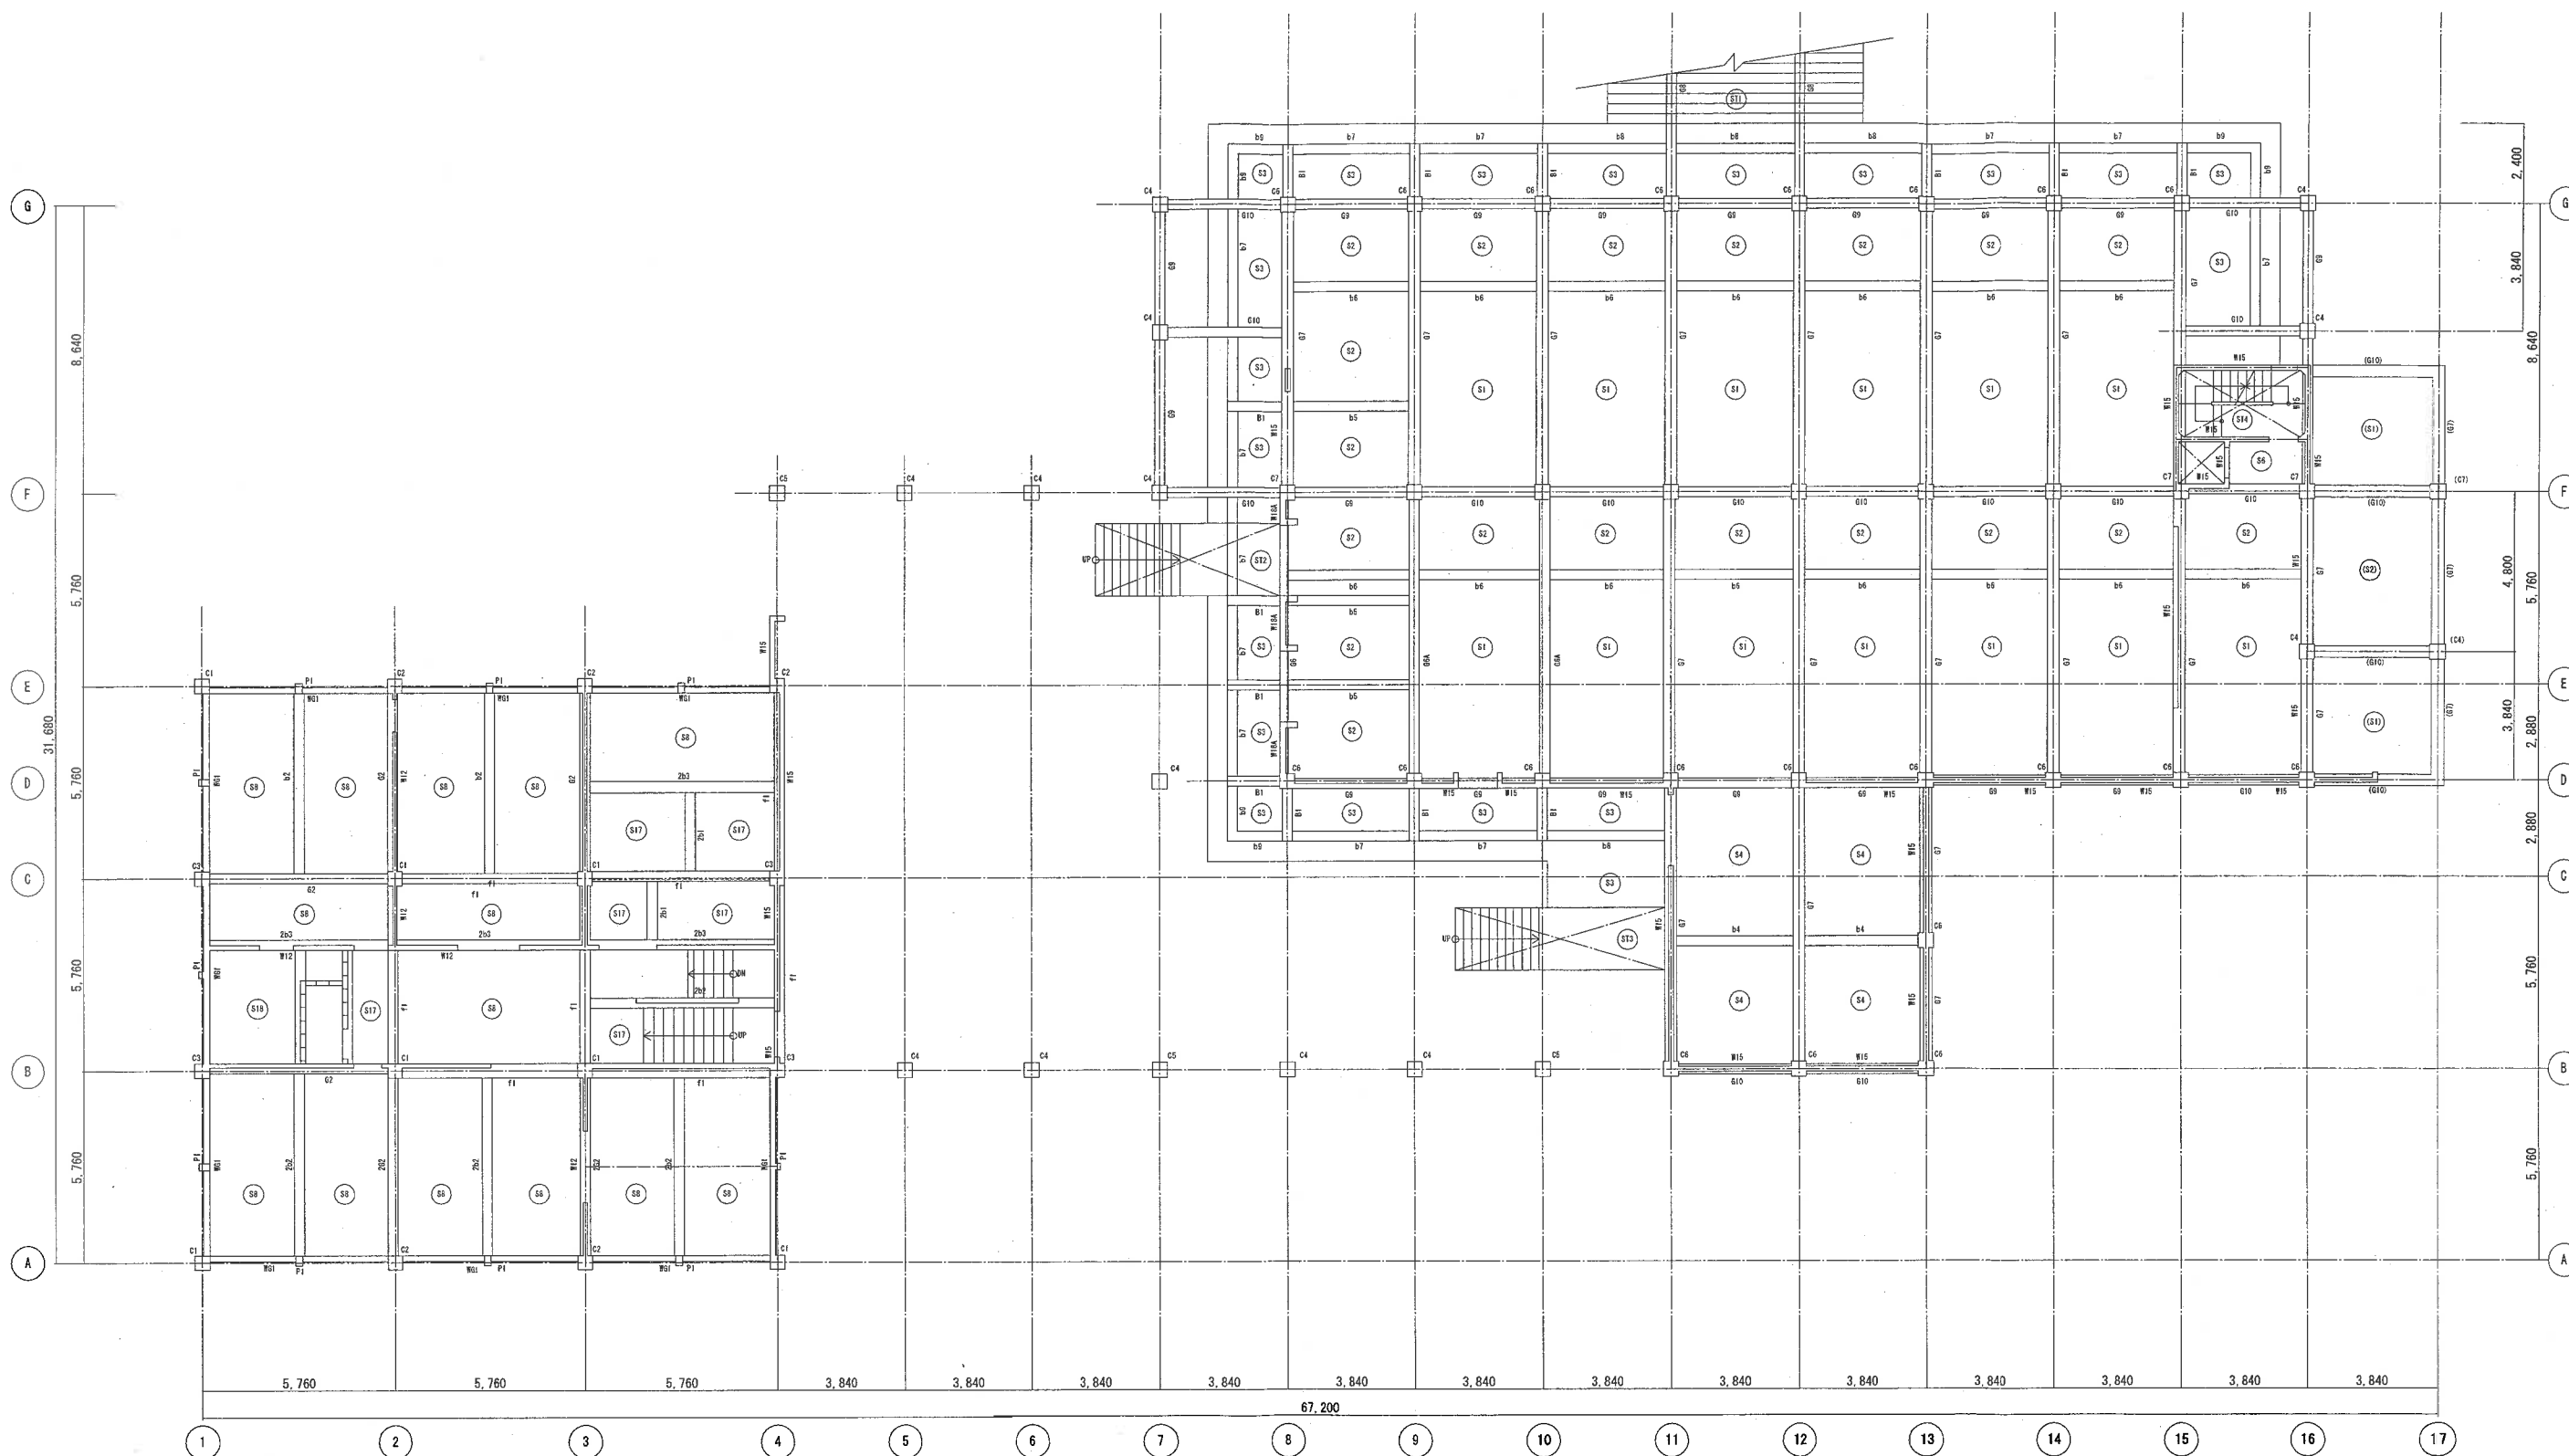

接見室1階伏図（見下げ図） 1 : 100


2階伏図（見下げ図） 1 : 100

() は既存図では不明箇所の為、仮定部材としている箇所を示す。

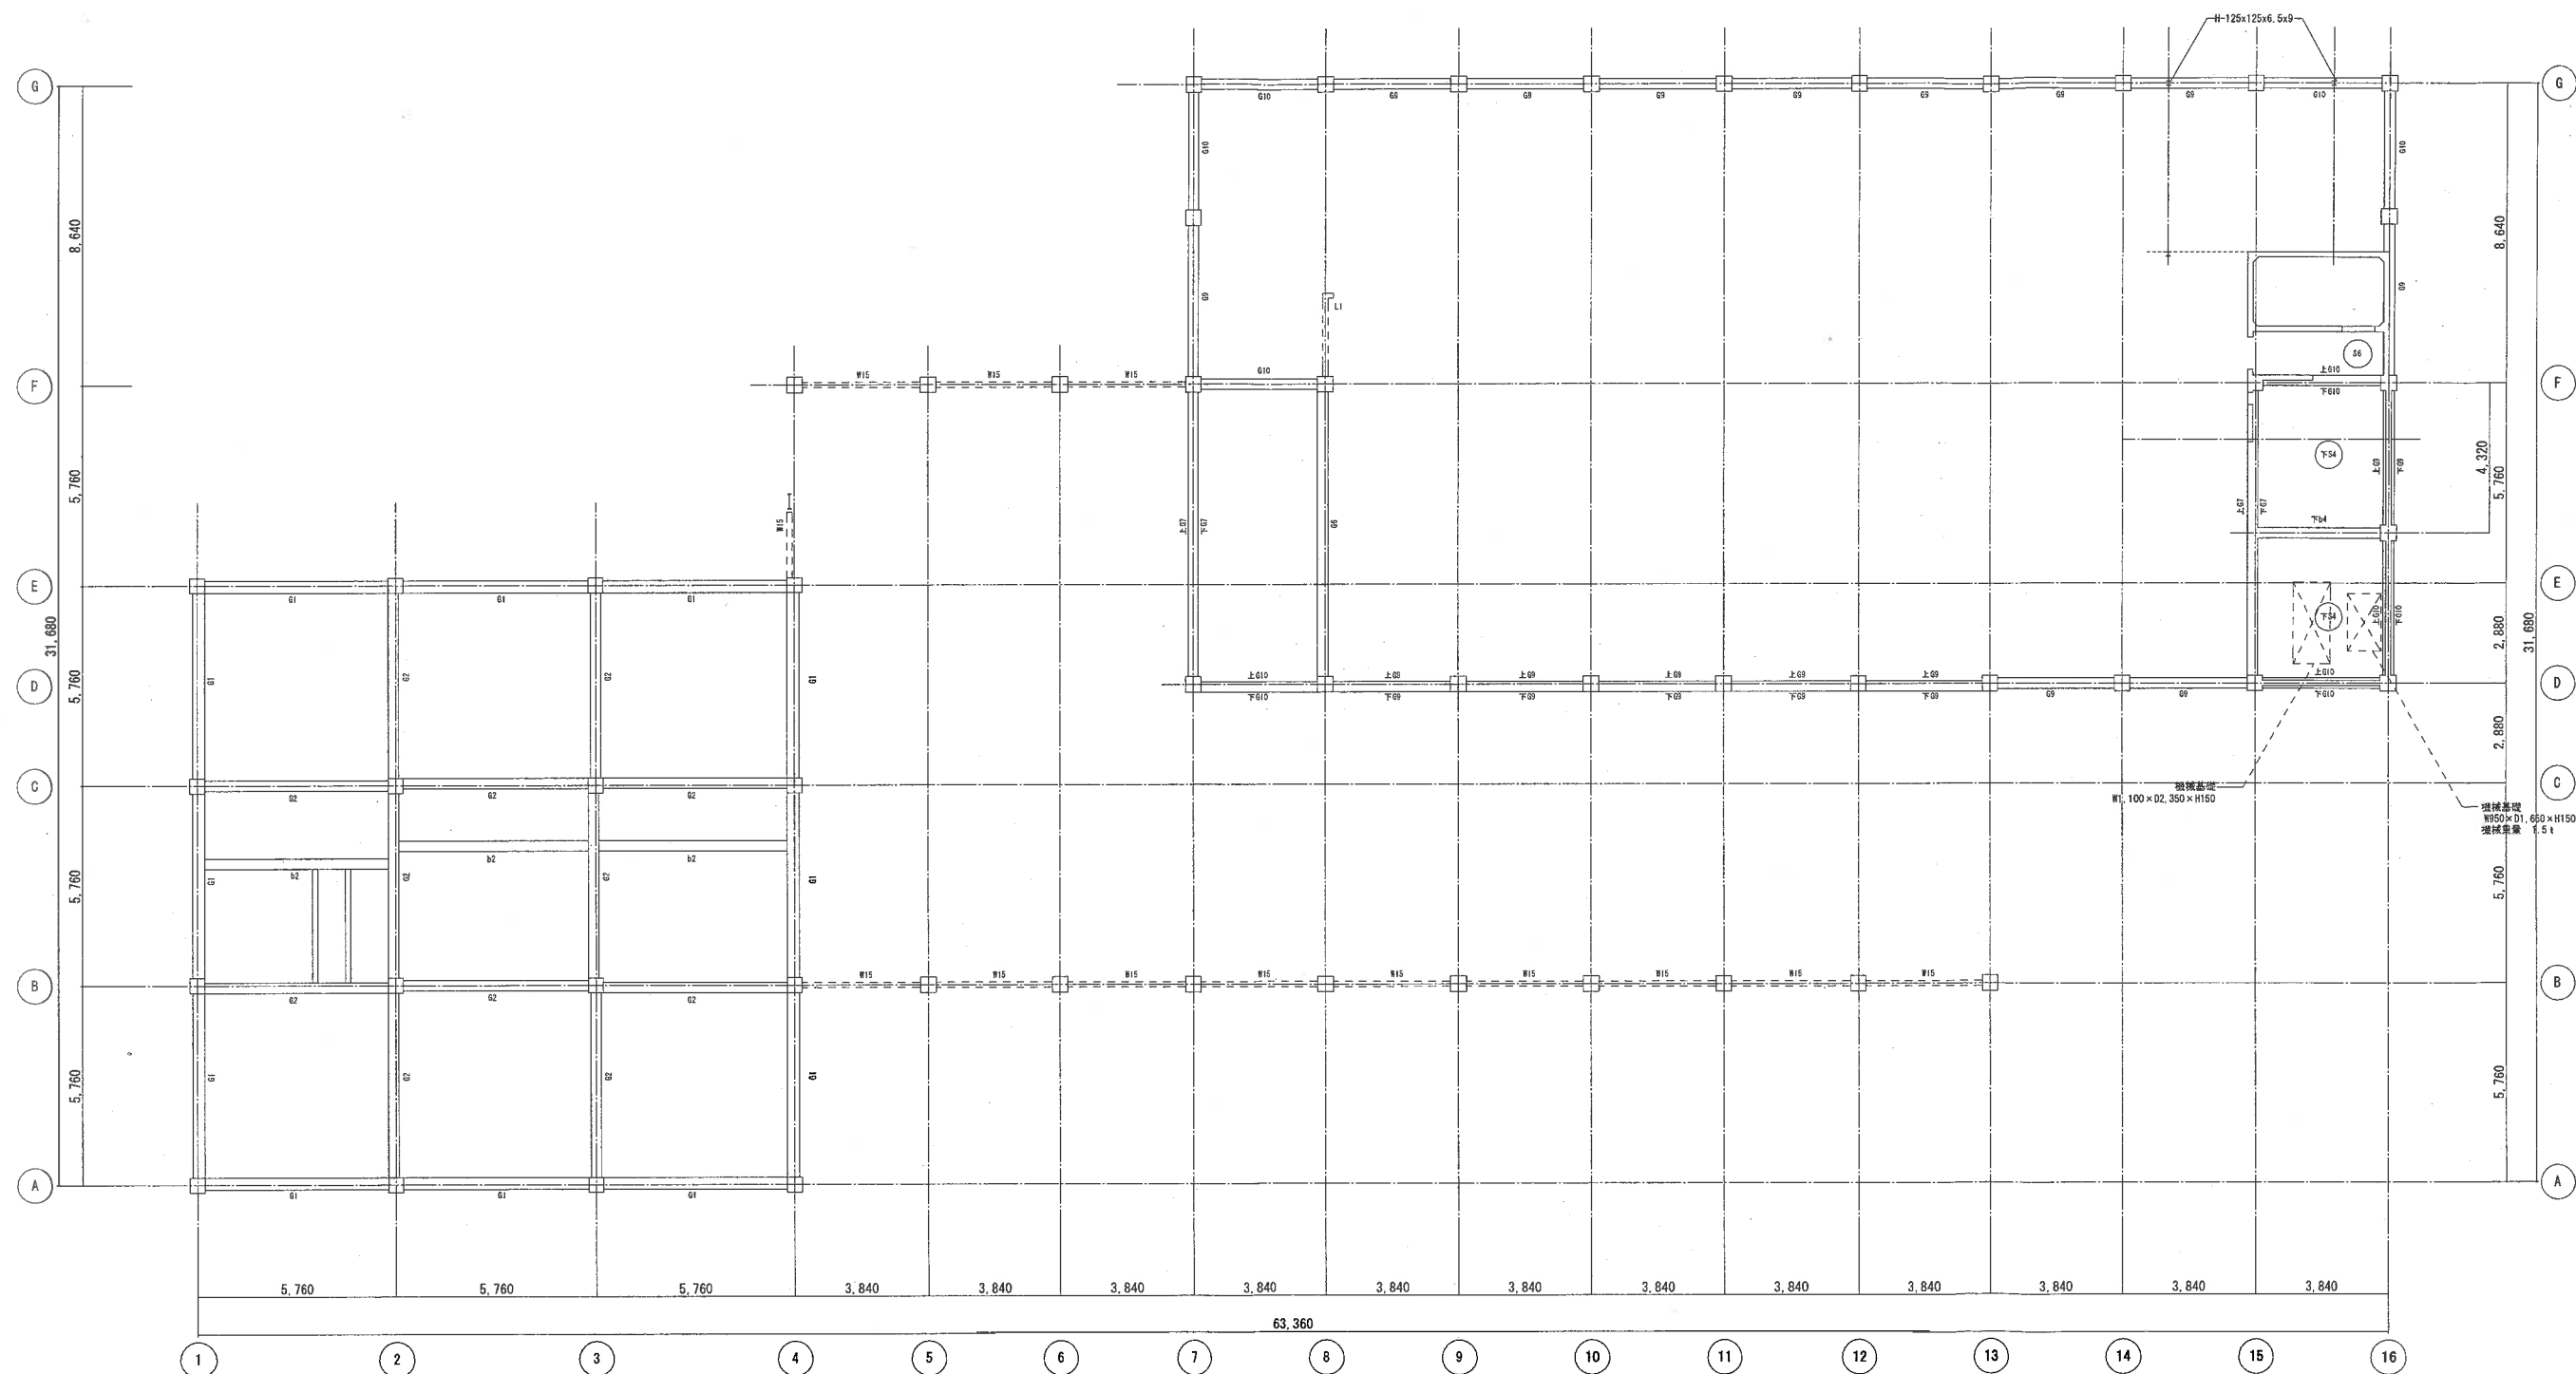


R階床伏図 (見下げ図) 1 : 100

EP. 断面71-2 L-75x9 H.Bolt 4-160 R-9
 EP. 断面71-2 L-60x6 H.Bolt 2-160 R-6

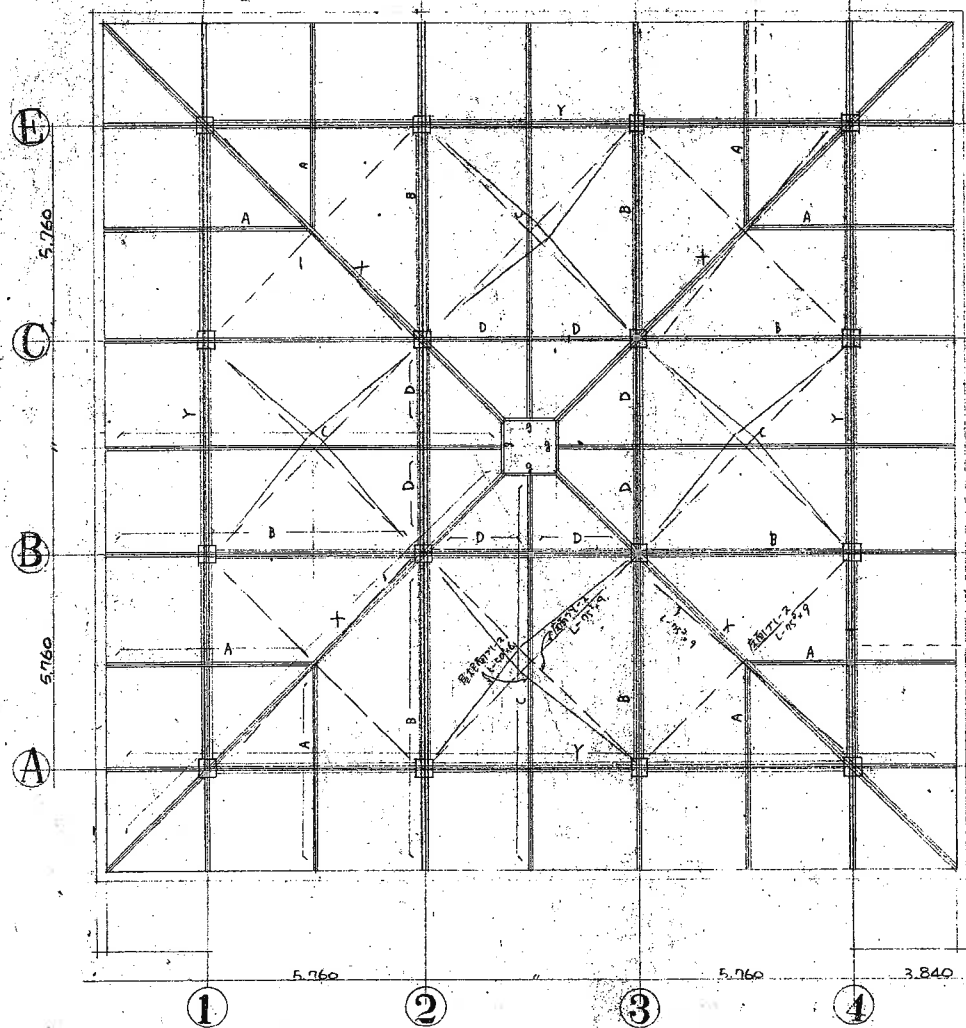


1セ700: 屋根状図
 外周 L-150x75x6 A
 2セ: 150x75x6.5
 屋根周71-2 L-65x65x6 H.B. 3-160
 天井面71-2 L-75x9 H.B. 4-160 R-9
 ○ BASE 71-1 9170 A
 ○ BASE 71-1 9170 B
 符号E+BASE 1-1+BASE 1-2

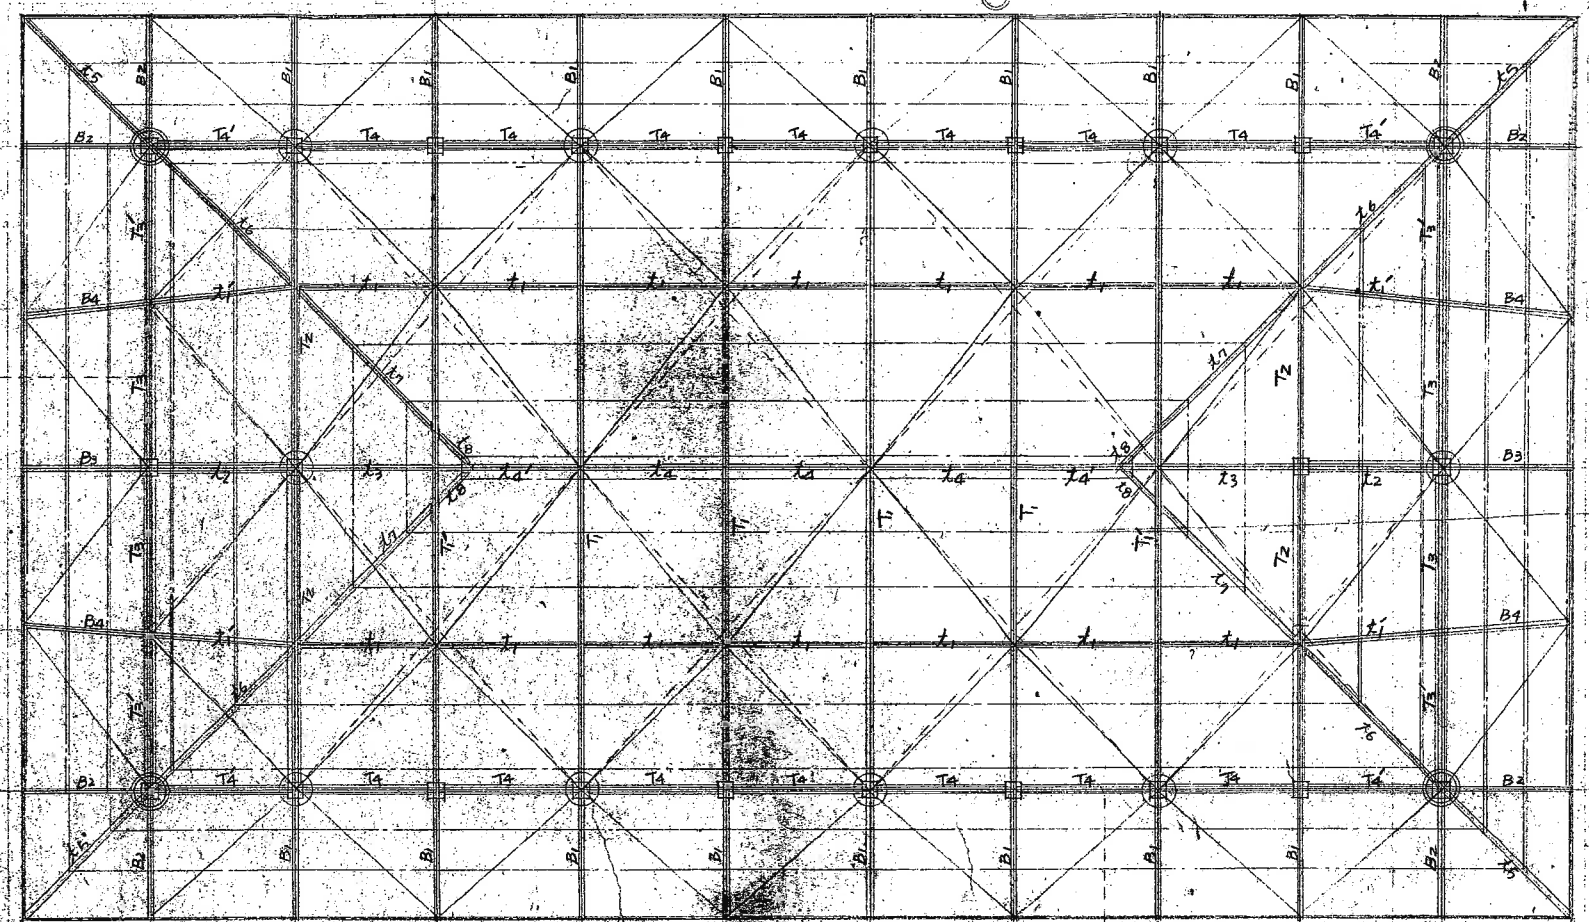

2セ700: 断面図参照


しかん工図	
品名万国博迎賓館 新築工事	NO.
鉄骨伏図	1/100 210
製 日本万国博覧会協会 建設部	完成図 取 認

5-3 軸組図

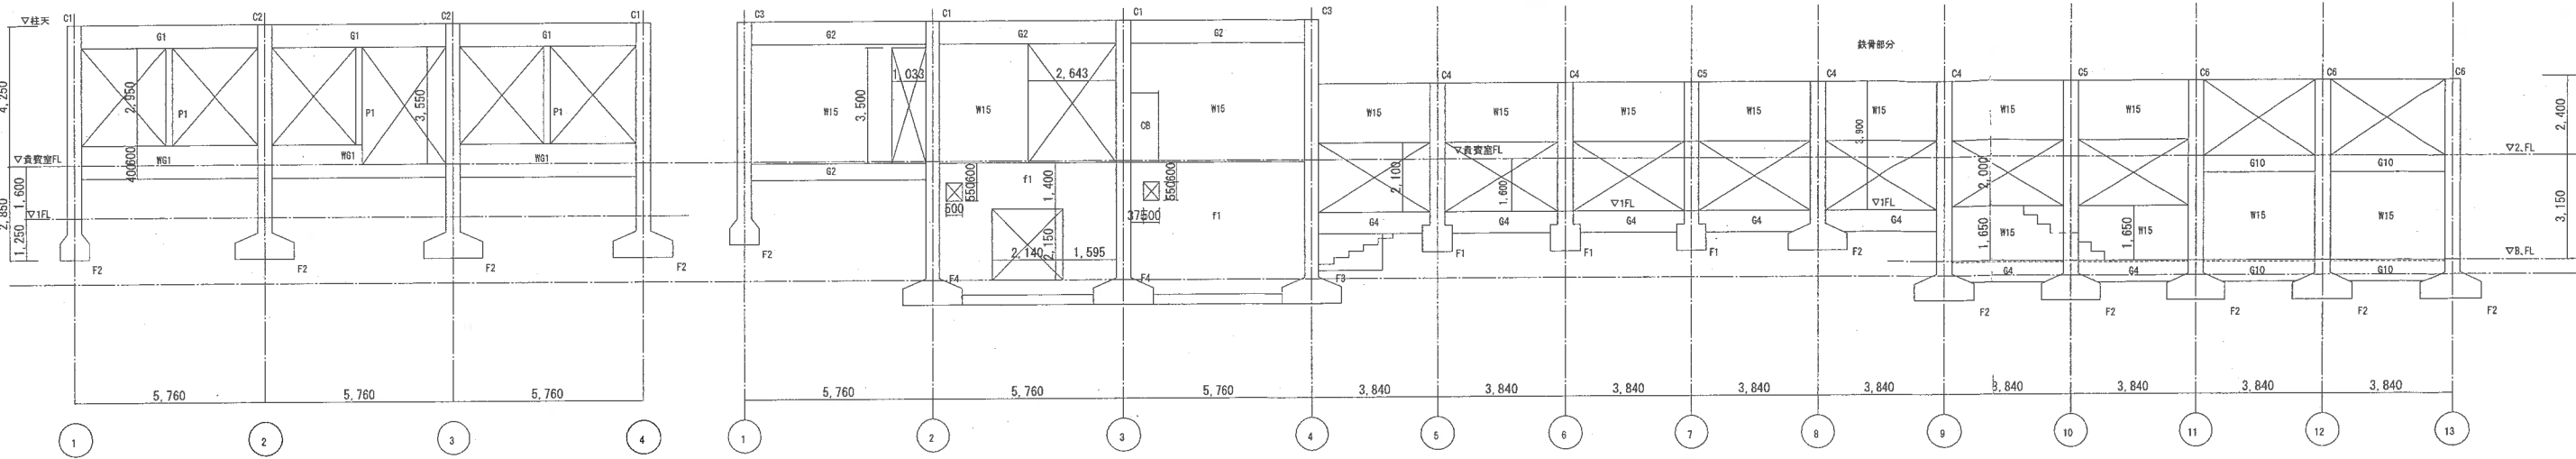


A 通軸組図 1 : 200


B 通軸組図 1 : 200

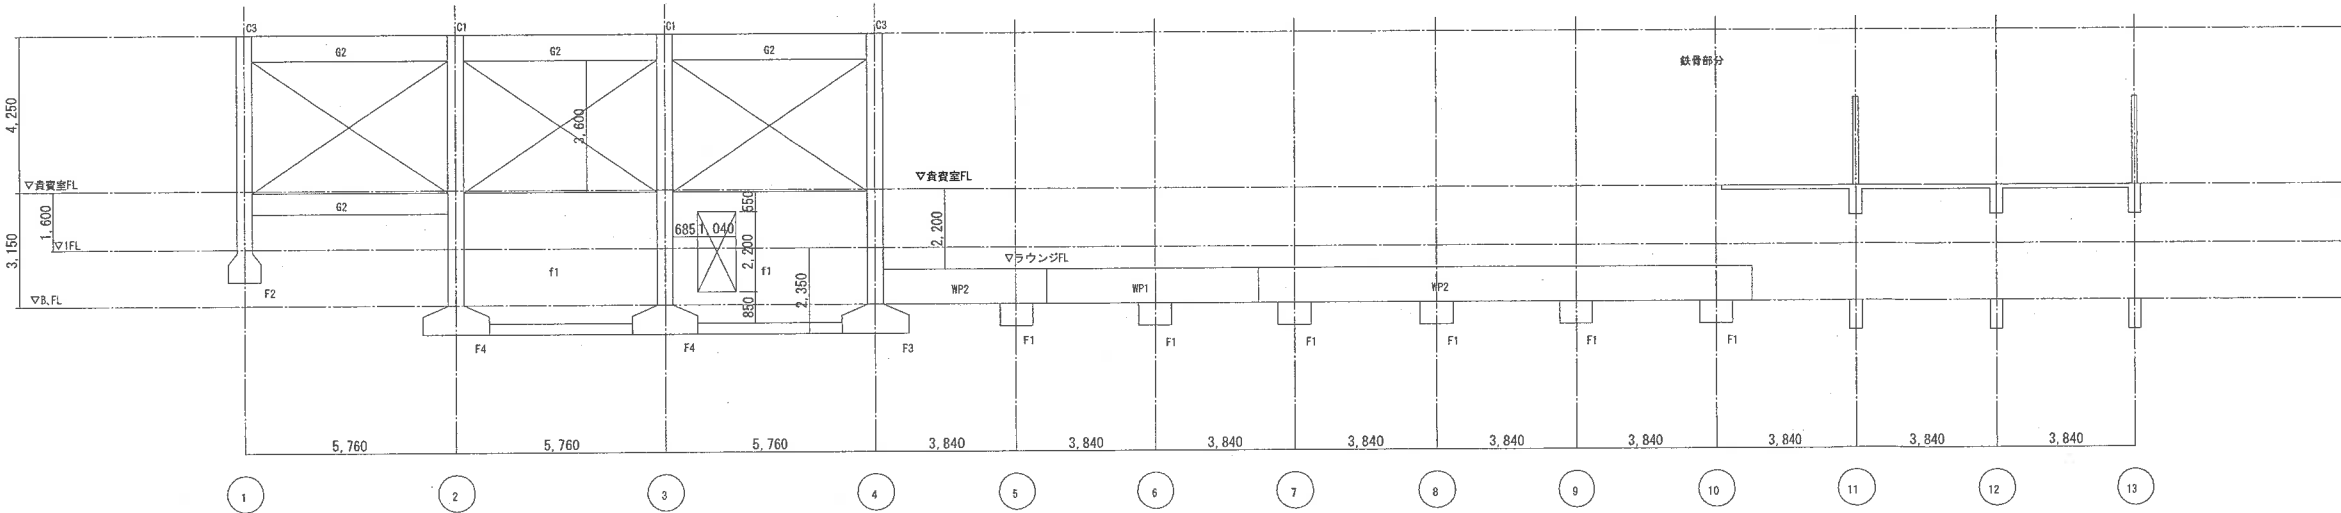

C 通軸組図 1 : 200

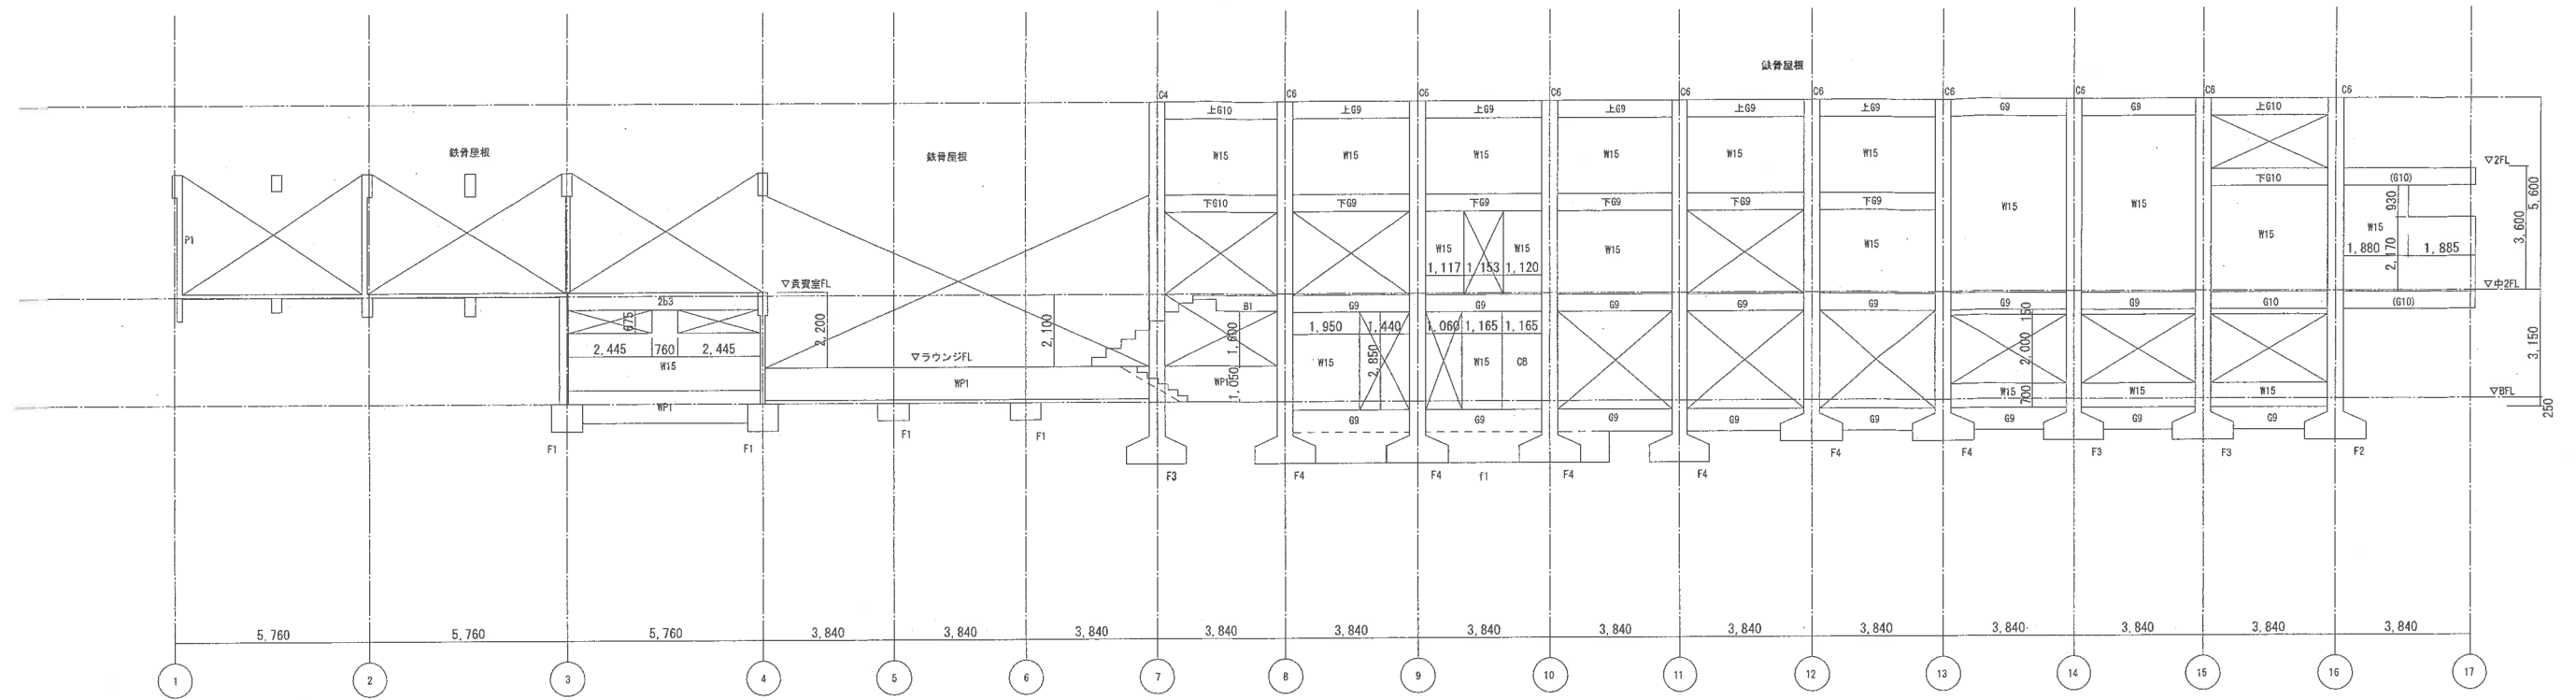


D 通軸組図 1:200

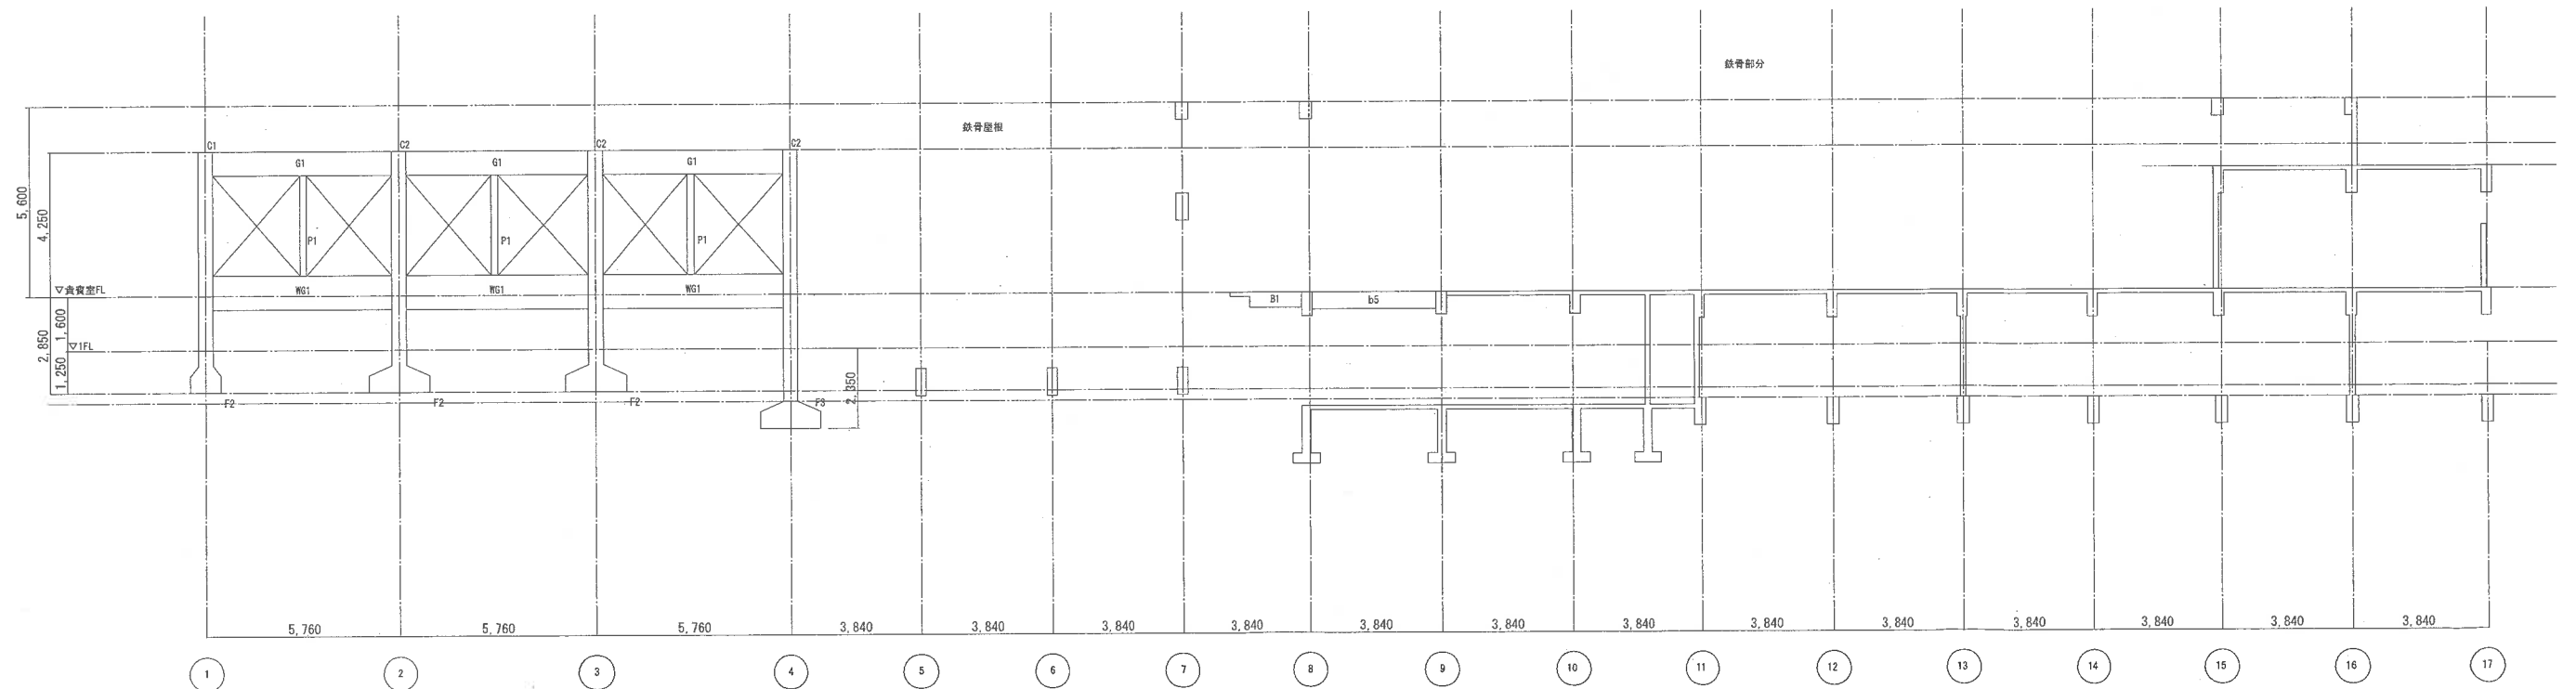


E 通軸組図 1:200

訂正	月	日	訂正者	訂正内容


コード No.	作成年月日	家 数	名 称	図面 No.
FD No.	発行年月日	担 当	日本万国博覧会記念公園 迎賓館他耐震診断	A-※
			図面名称 迎賓館 軸組図2	
			縮 尺 A1: 1/100 A3: 1/200	

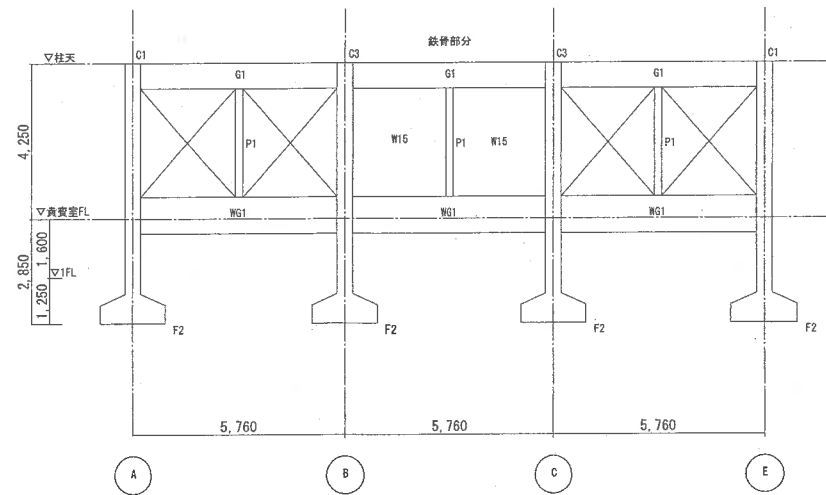


1 通軸組図 1:100

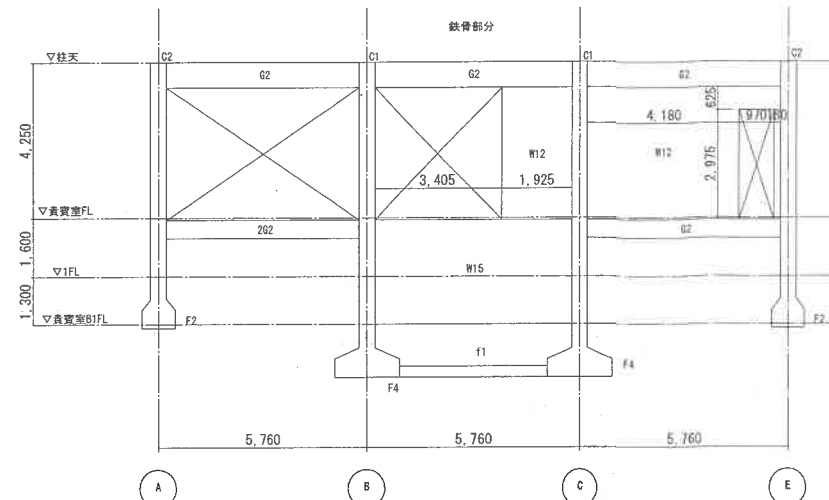


2 通軸組図 1:100

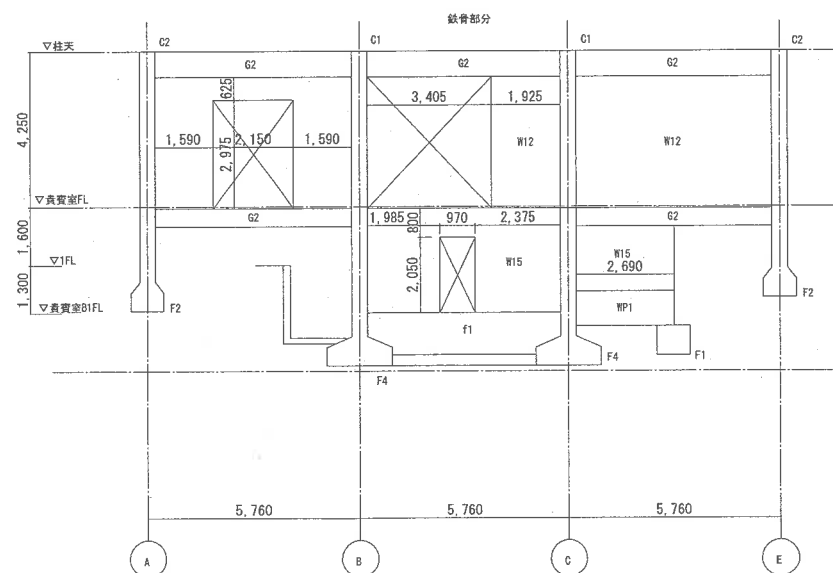


3 通軸組図 1:100

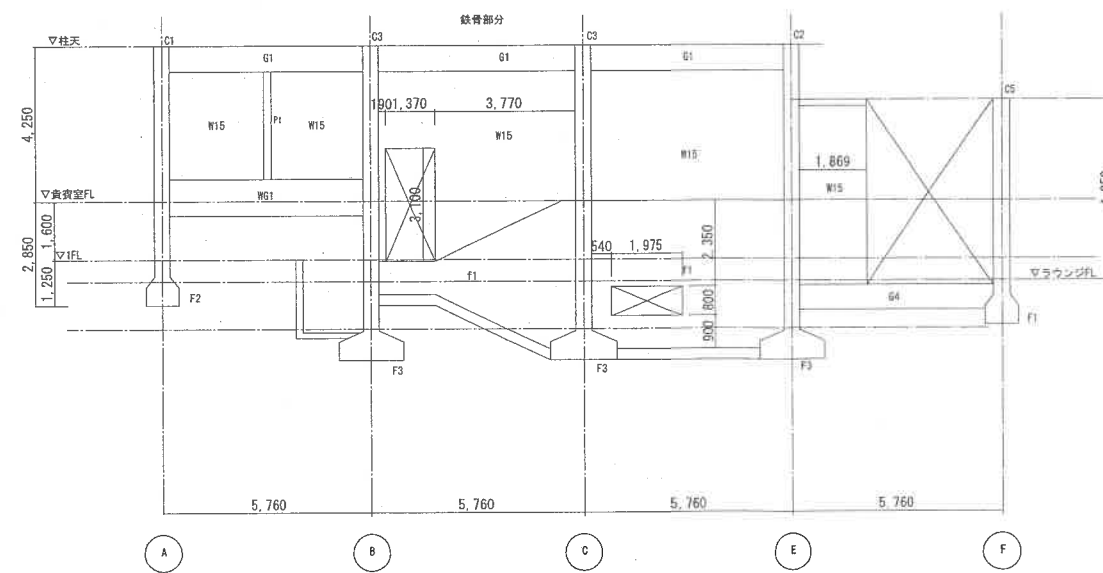


4 通軸組図 1:100

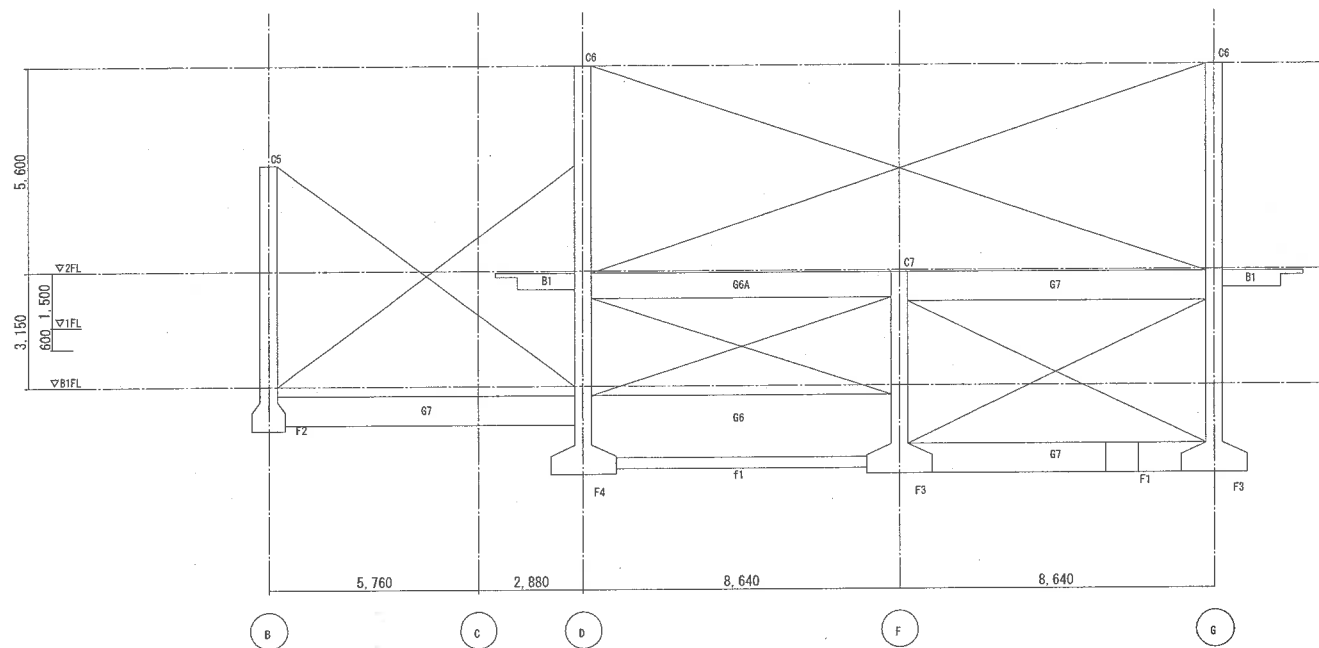


10 通軸組図 1 : 100

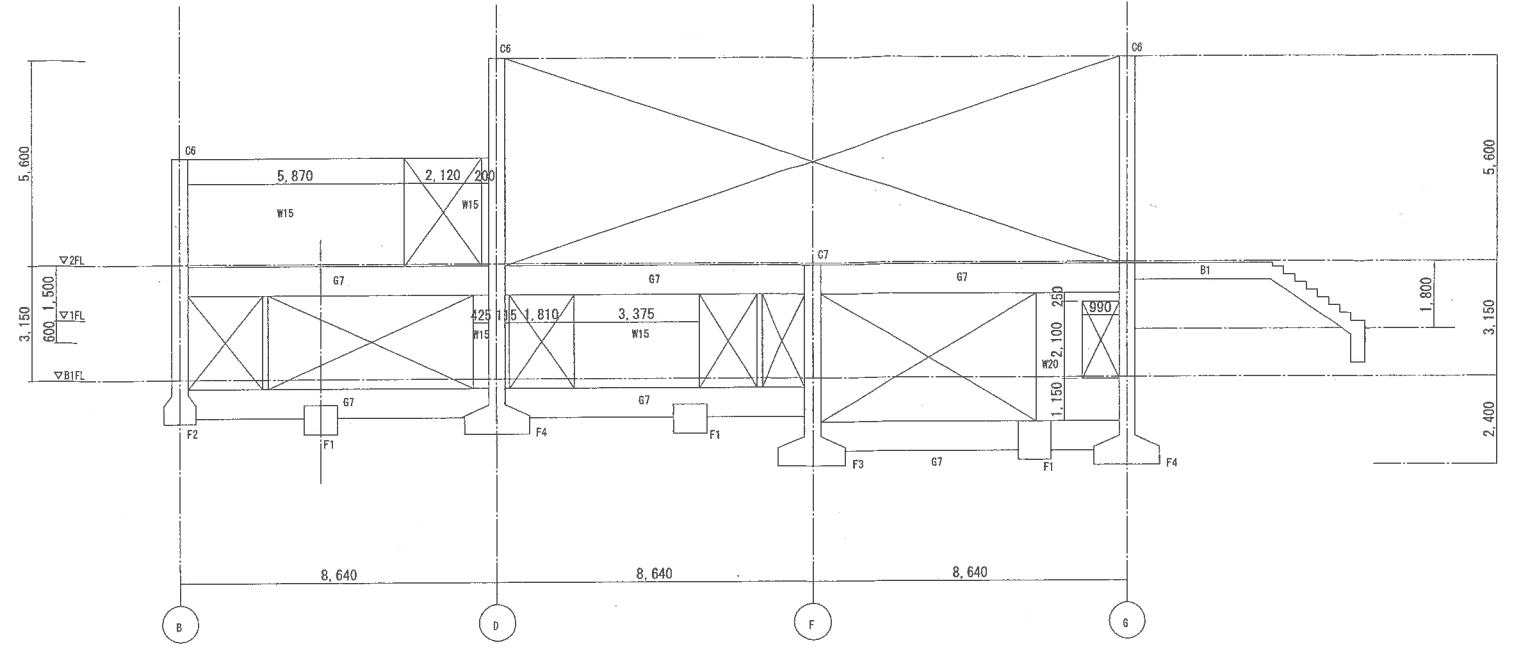





11 通軸組図 1 : 100

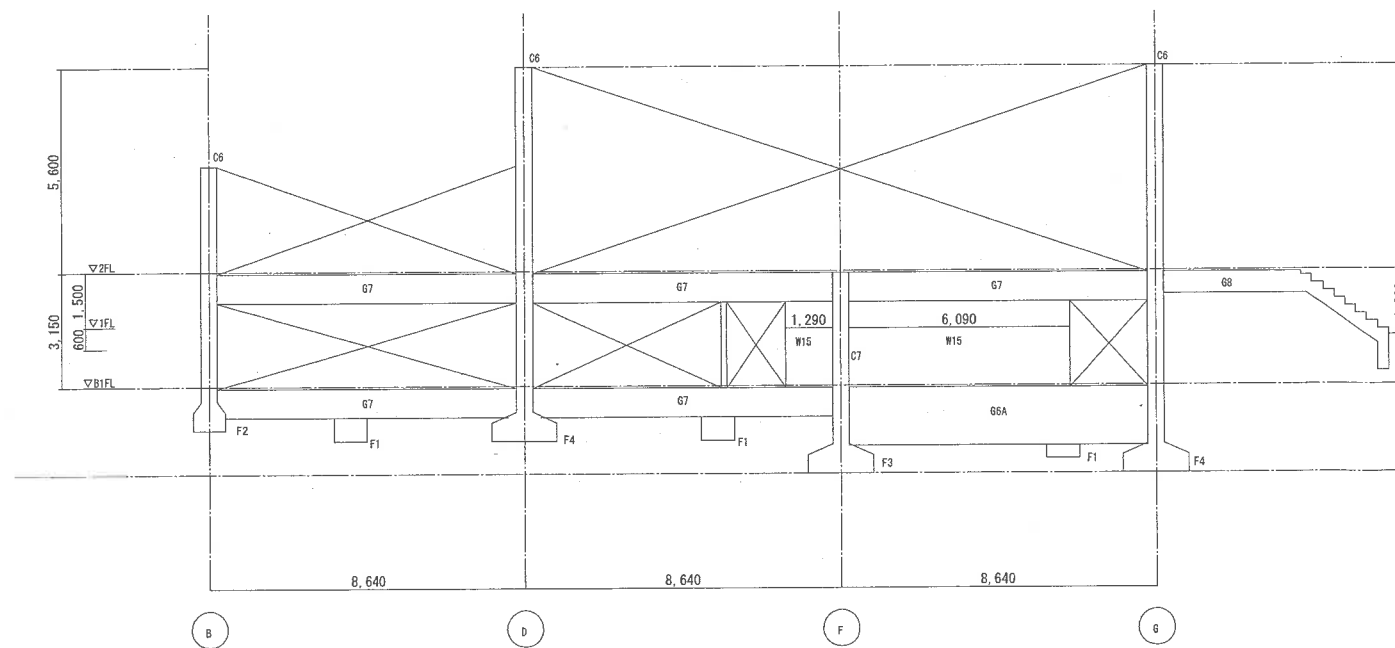


12 通軸組図 1 : 100

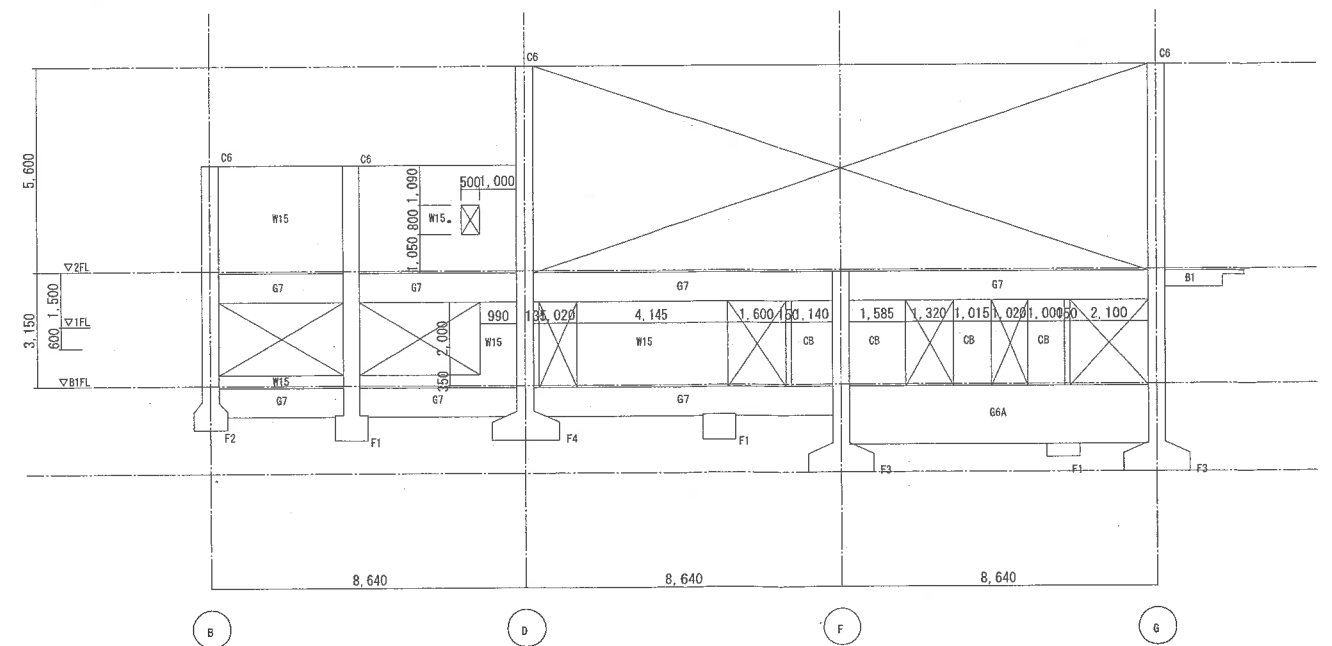

13 通軸組図 1 : 100

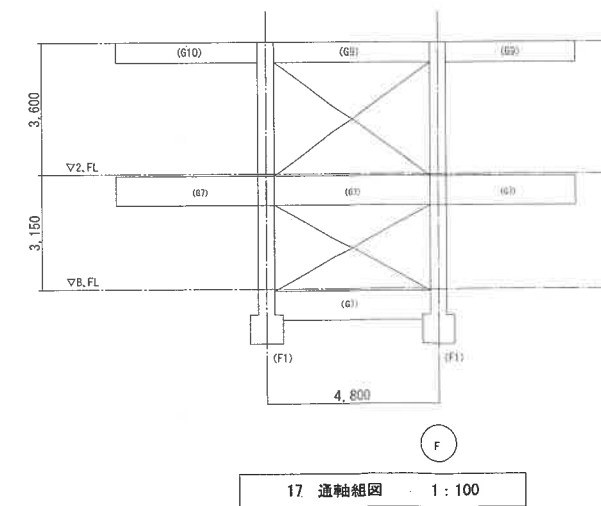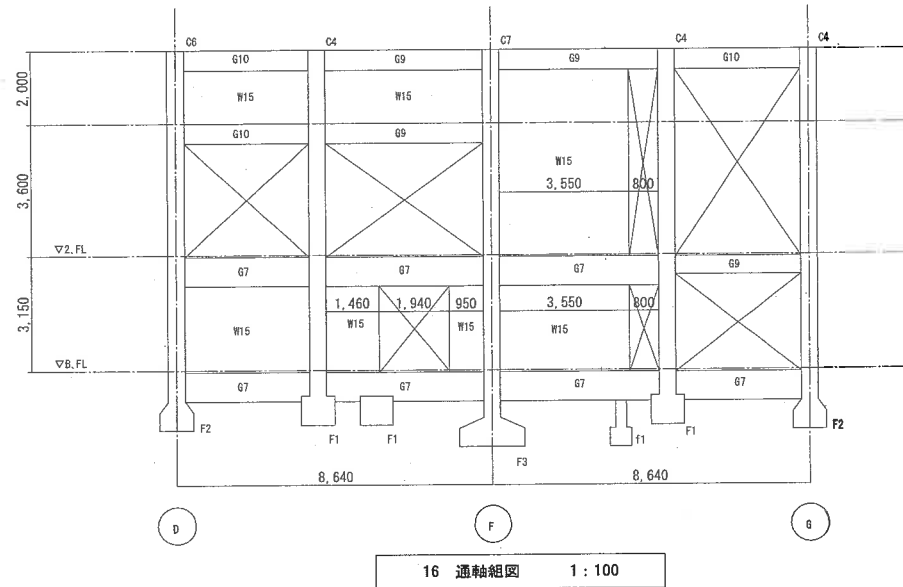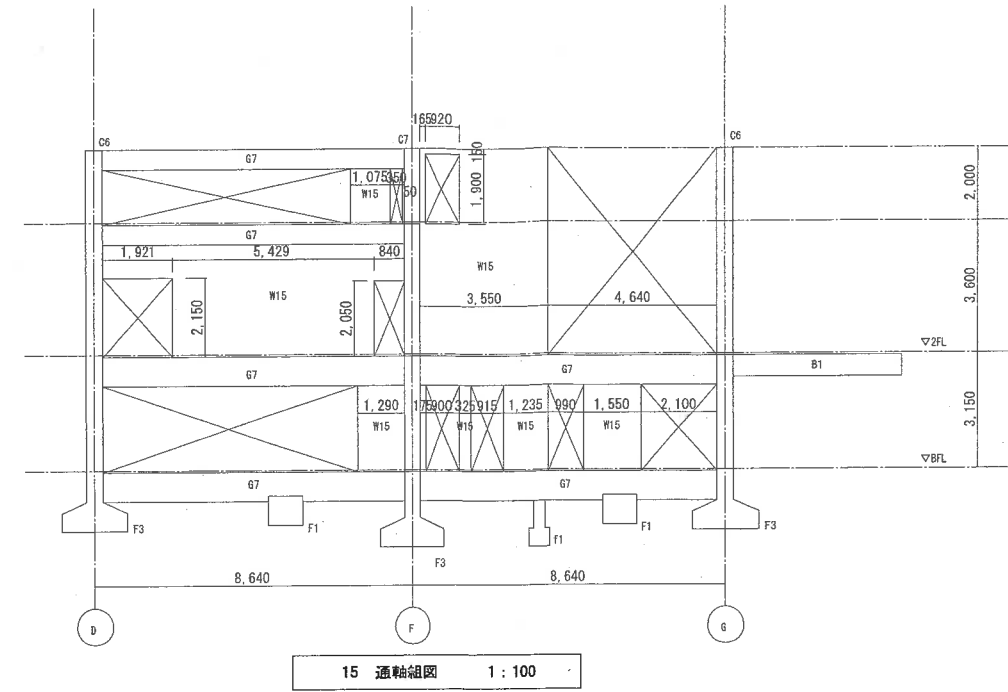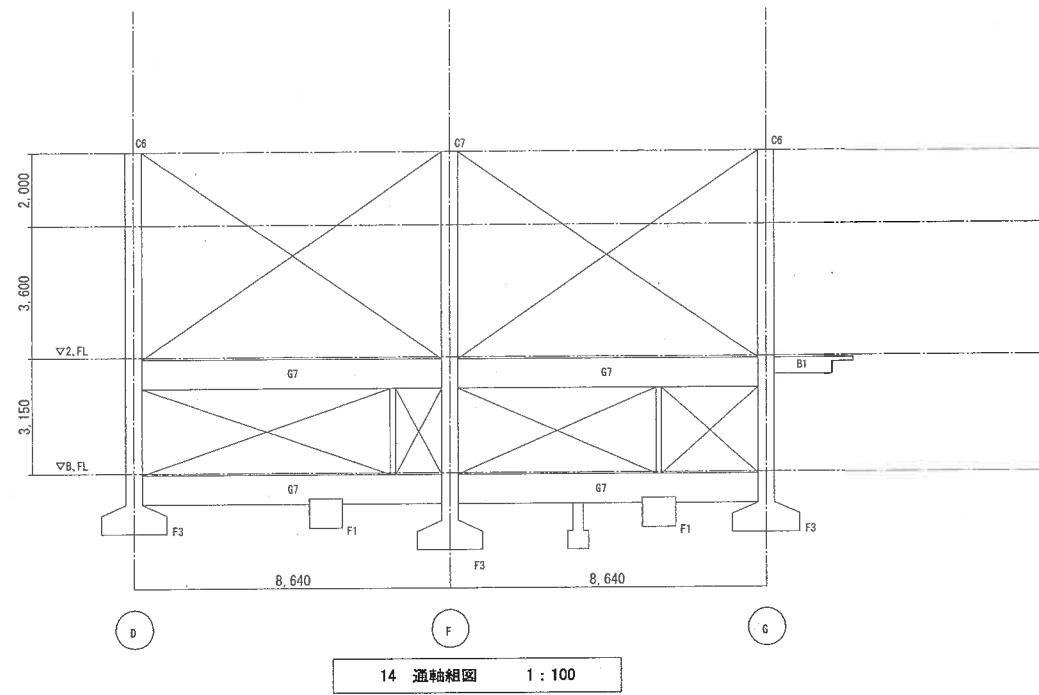



5-4 部材リスト

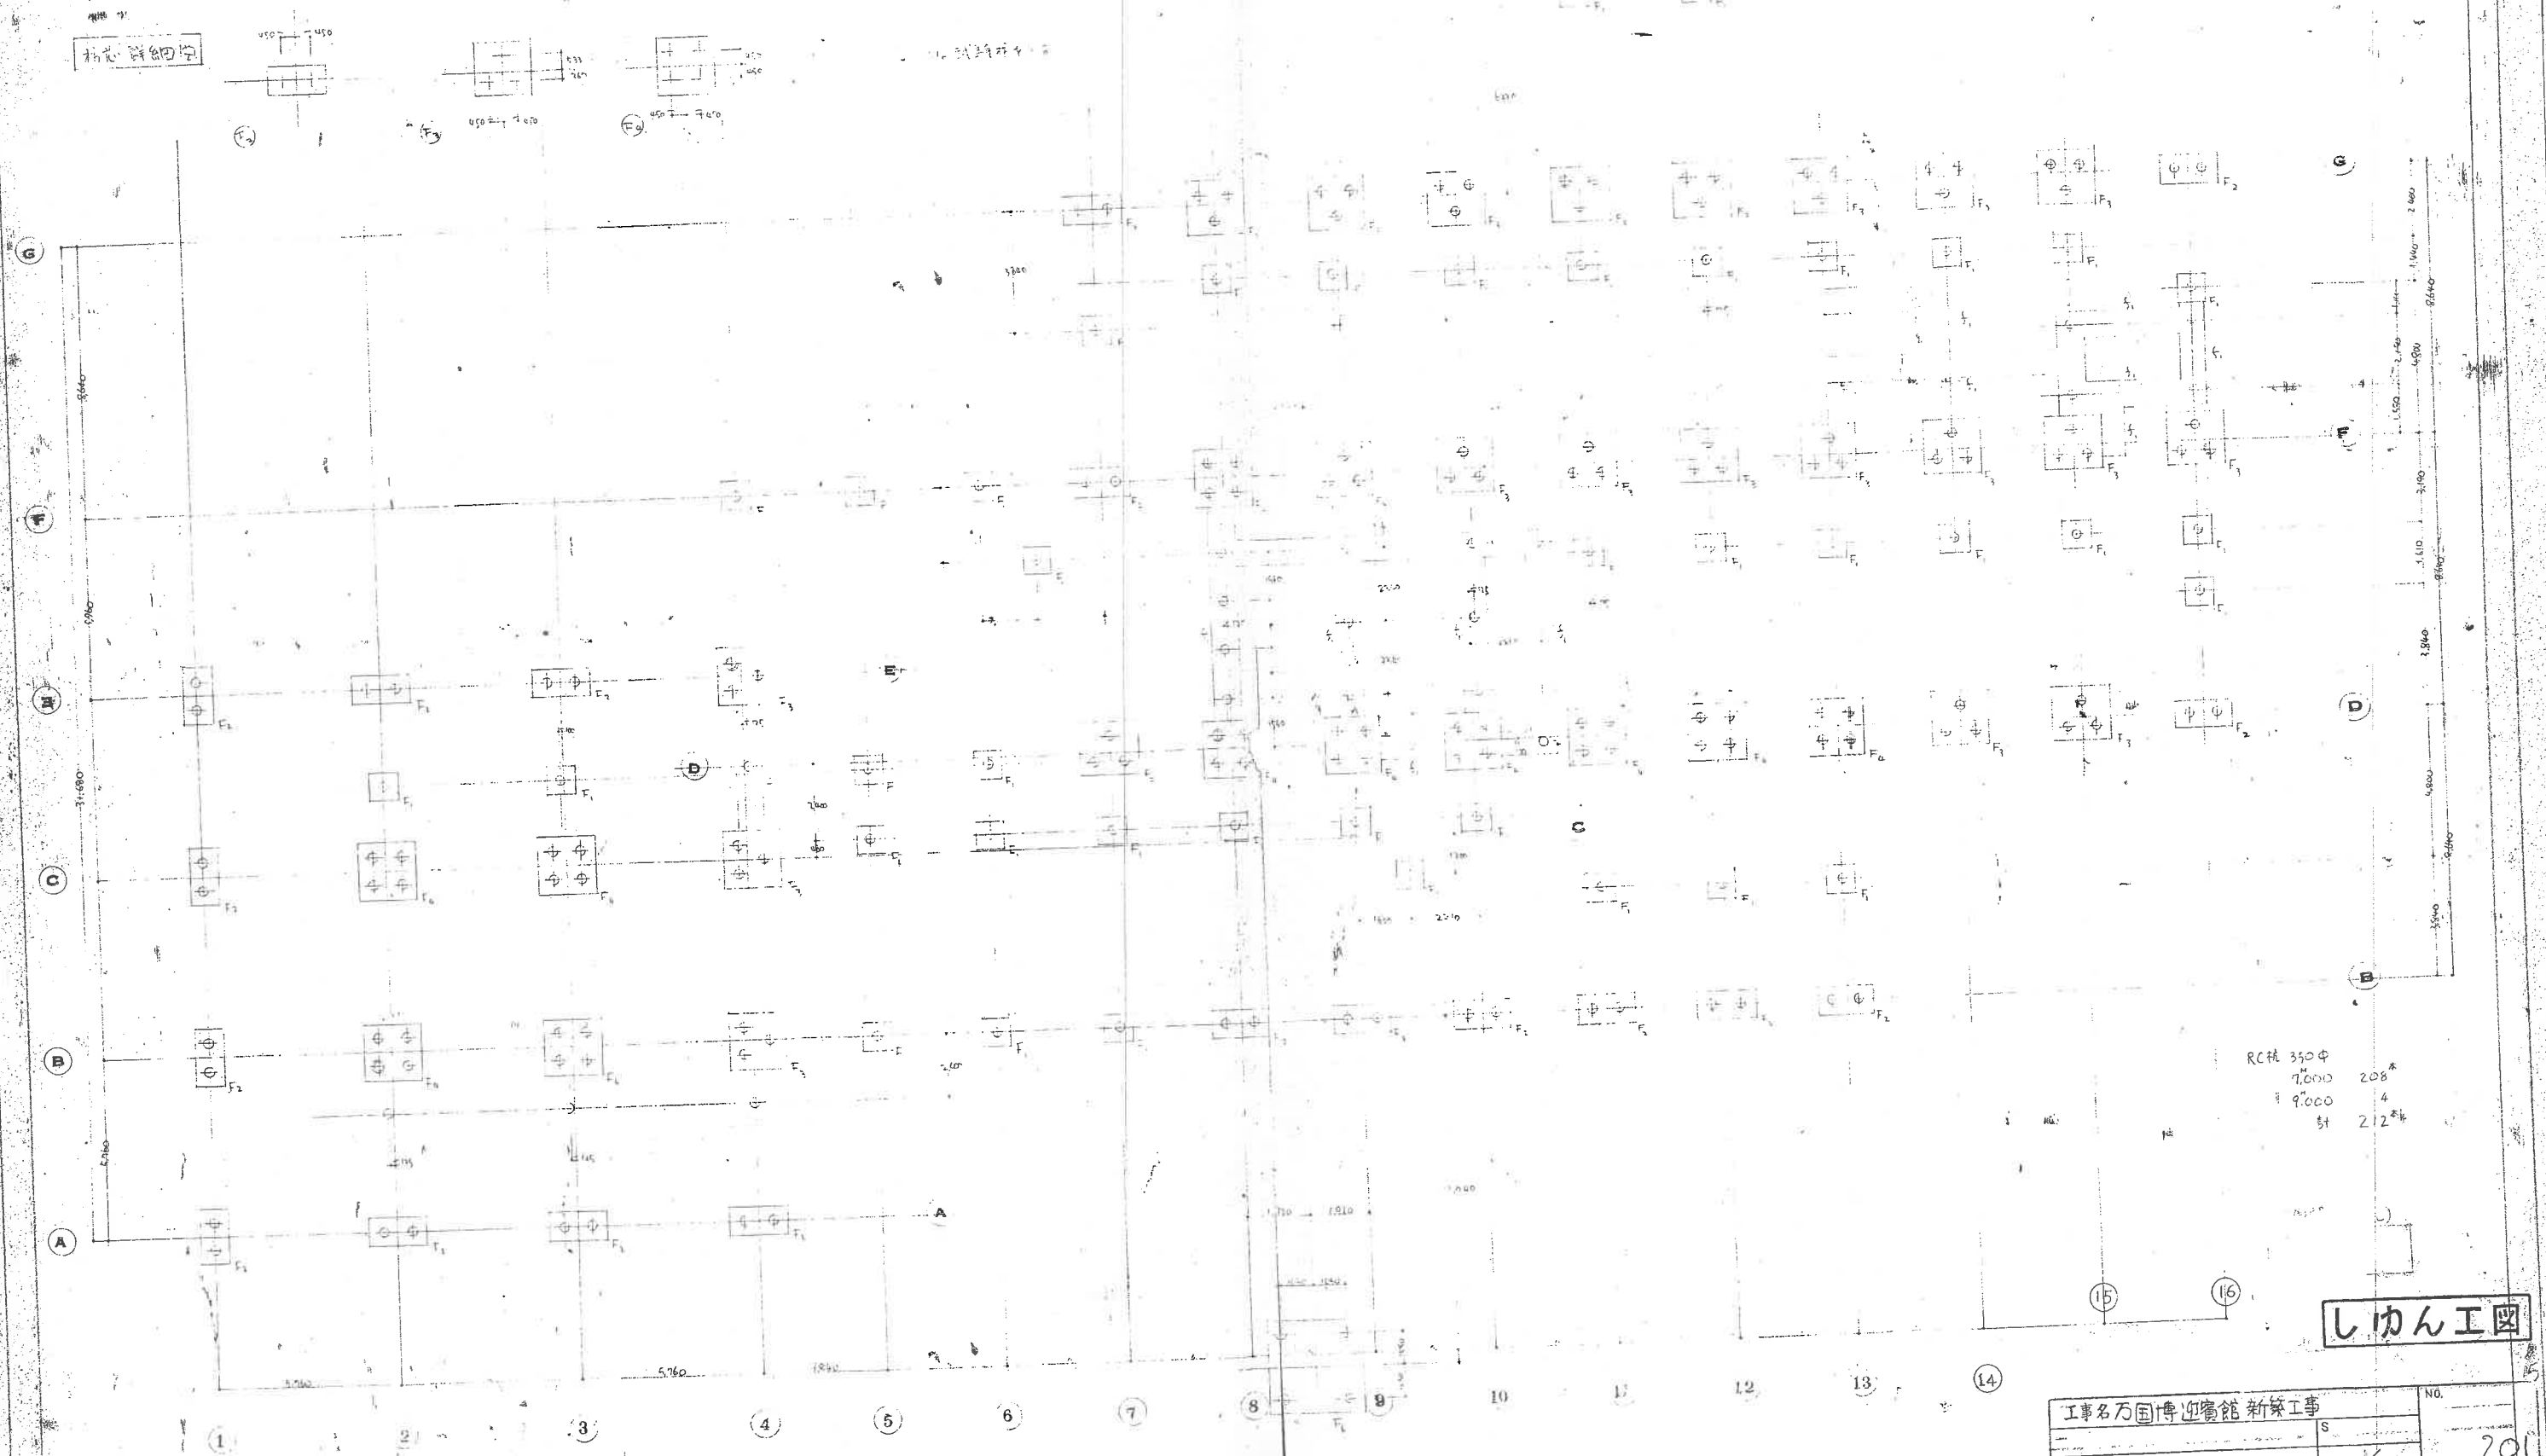


RC杭 350φ
7,000 208*
9,000 4
計 212*

しゅん工図


工事名万国博迎賓館 新築工事		No.
杭代由	S	20
監理 日本万国博覧会協会	完成図	
建設部	承認	

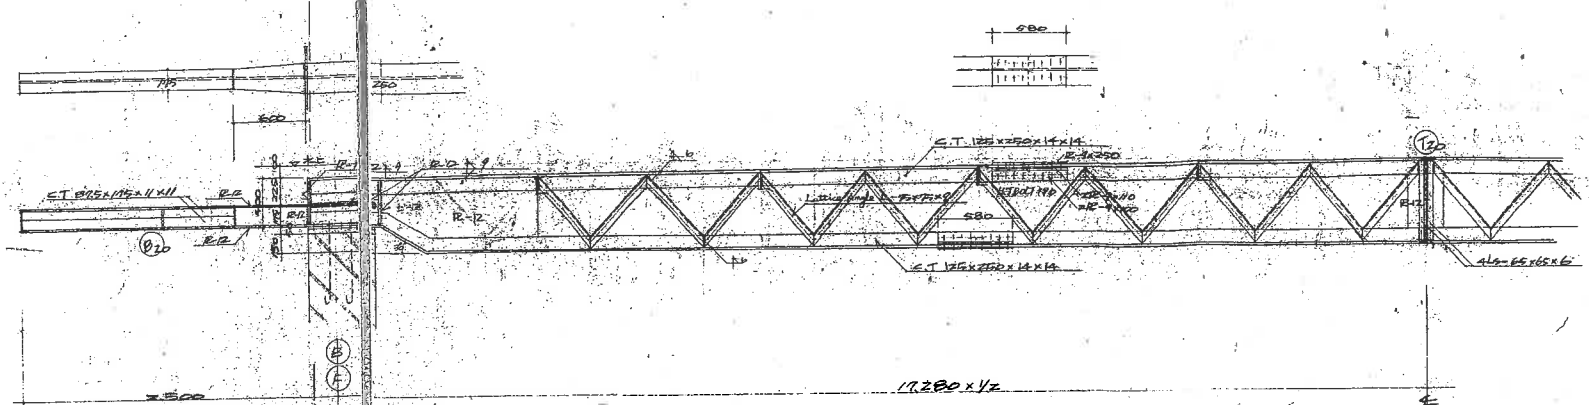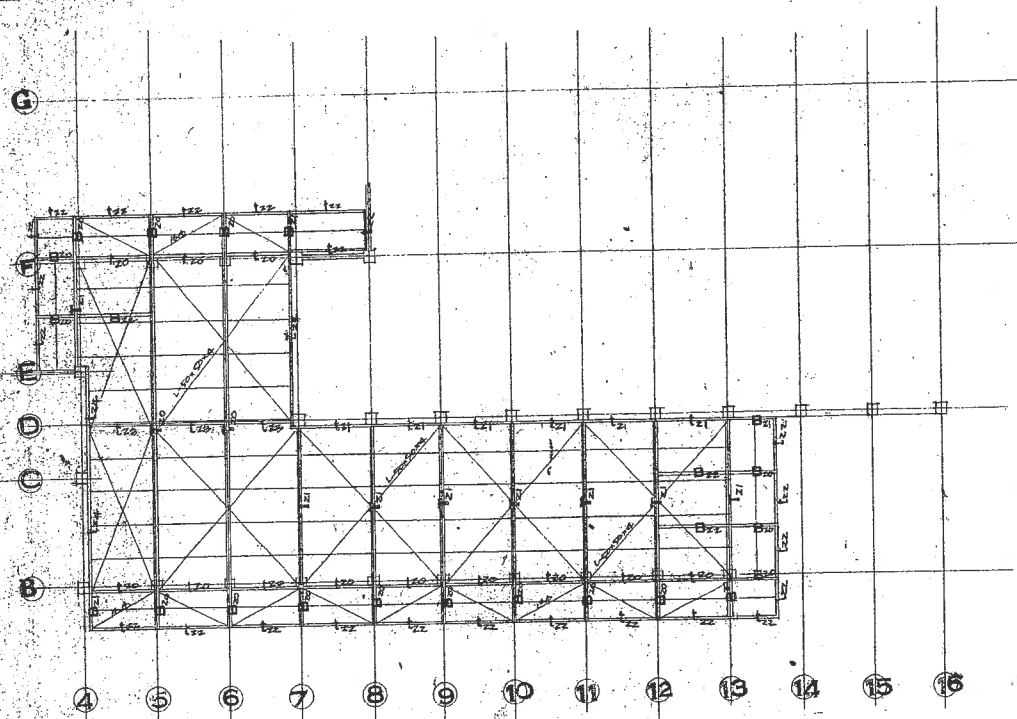


② 鉄骨上弦詳細図 1/30

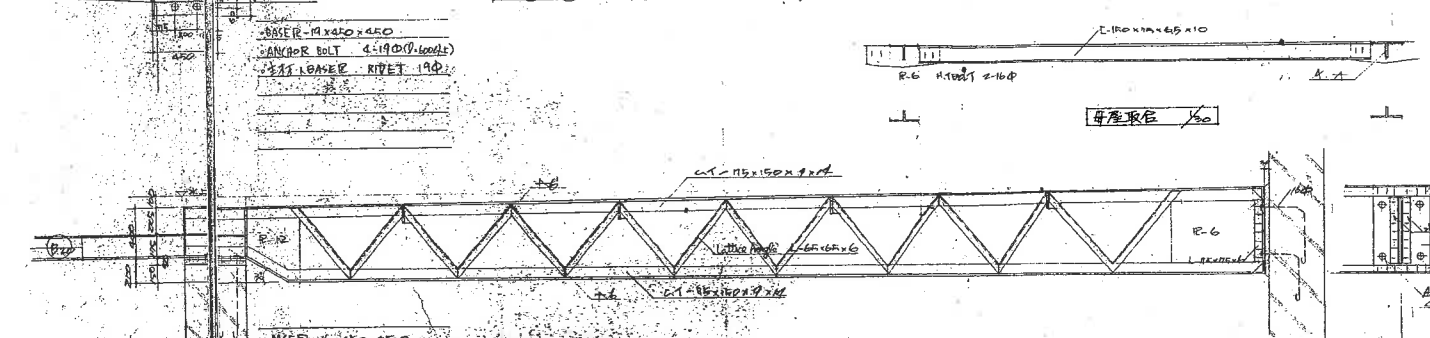


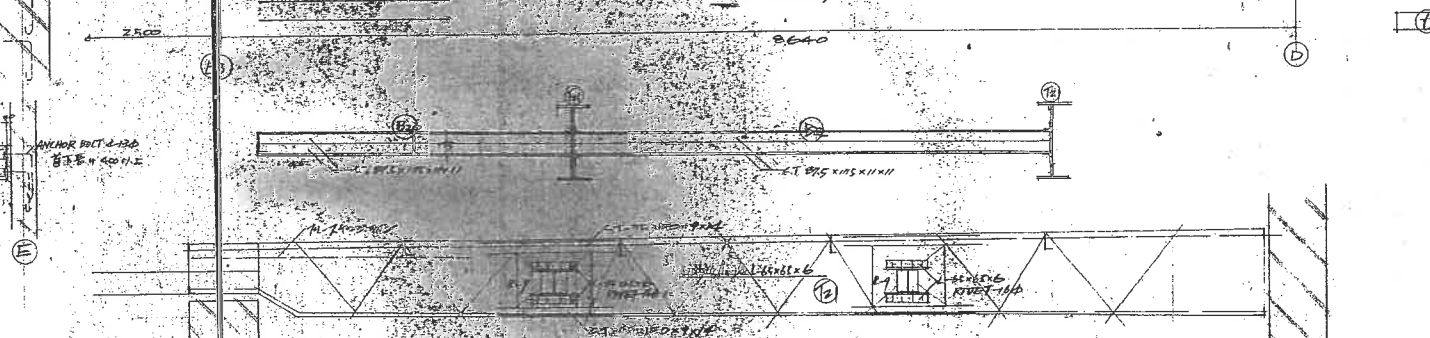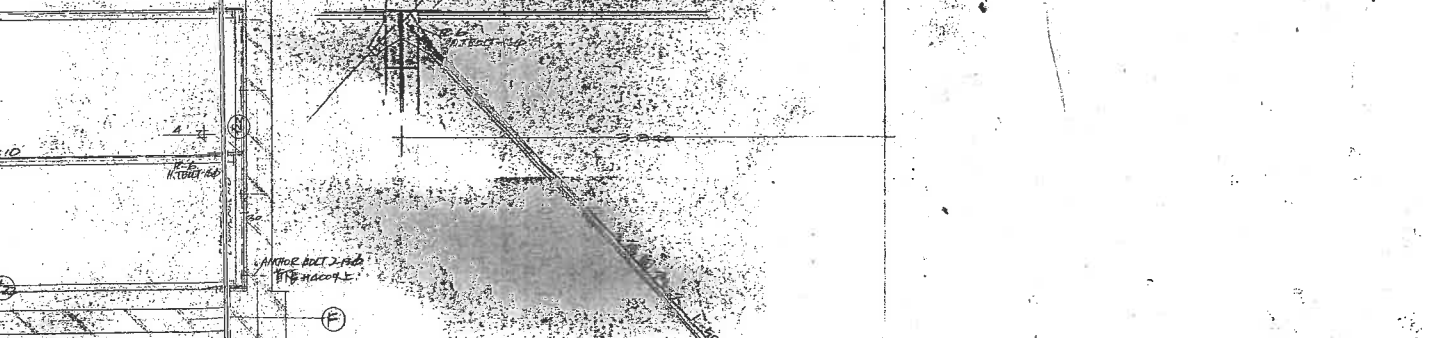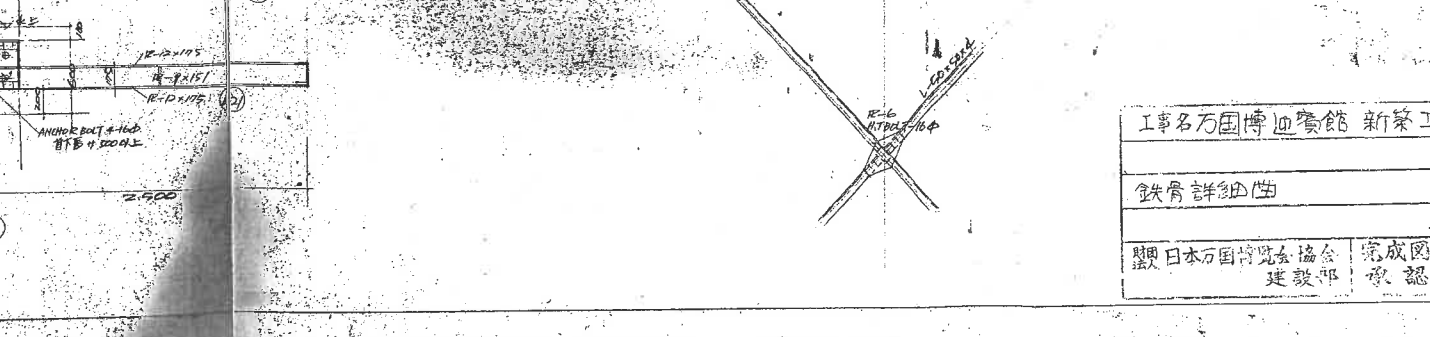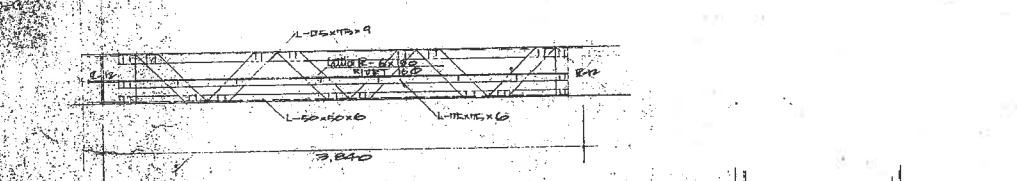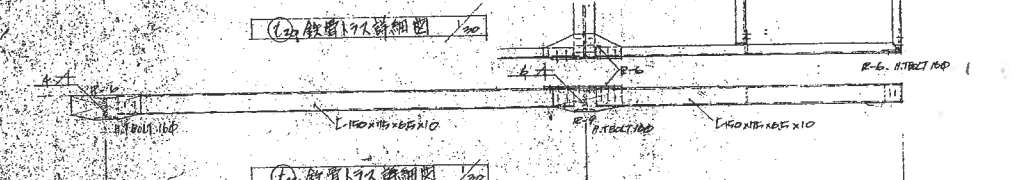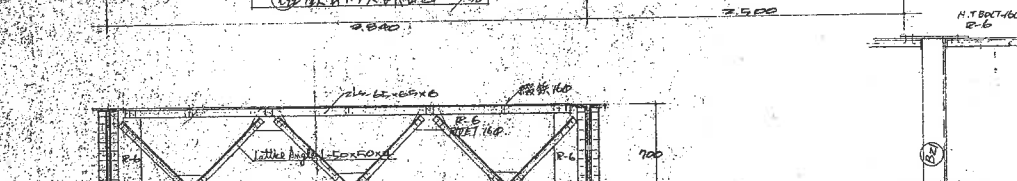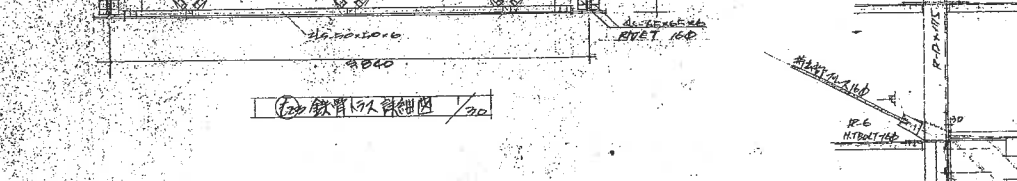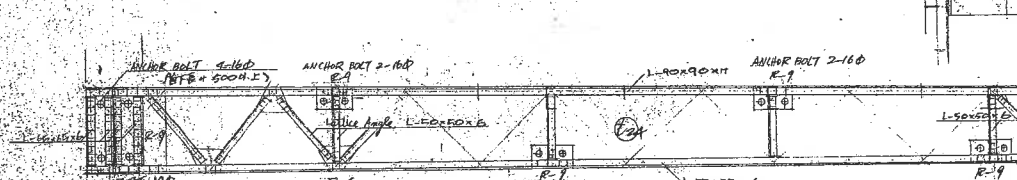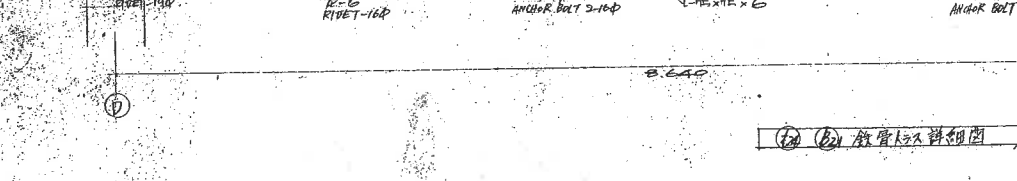
工内人工図


工事名万国博迎賓館 新築工事	NO.
鉄骨詳細図	206
製日本万国博覧会協会 建設部	完成図 承認

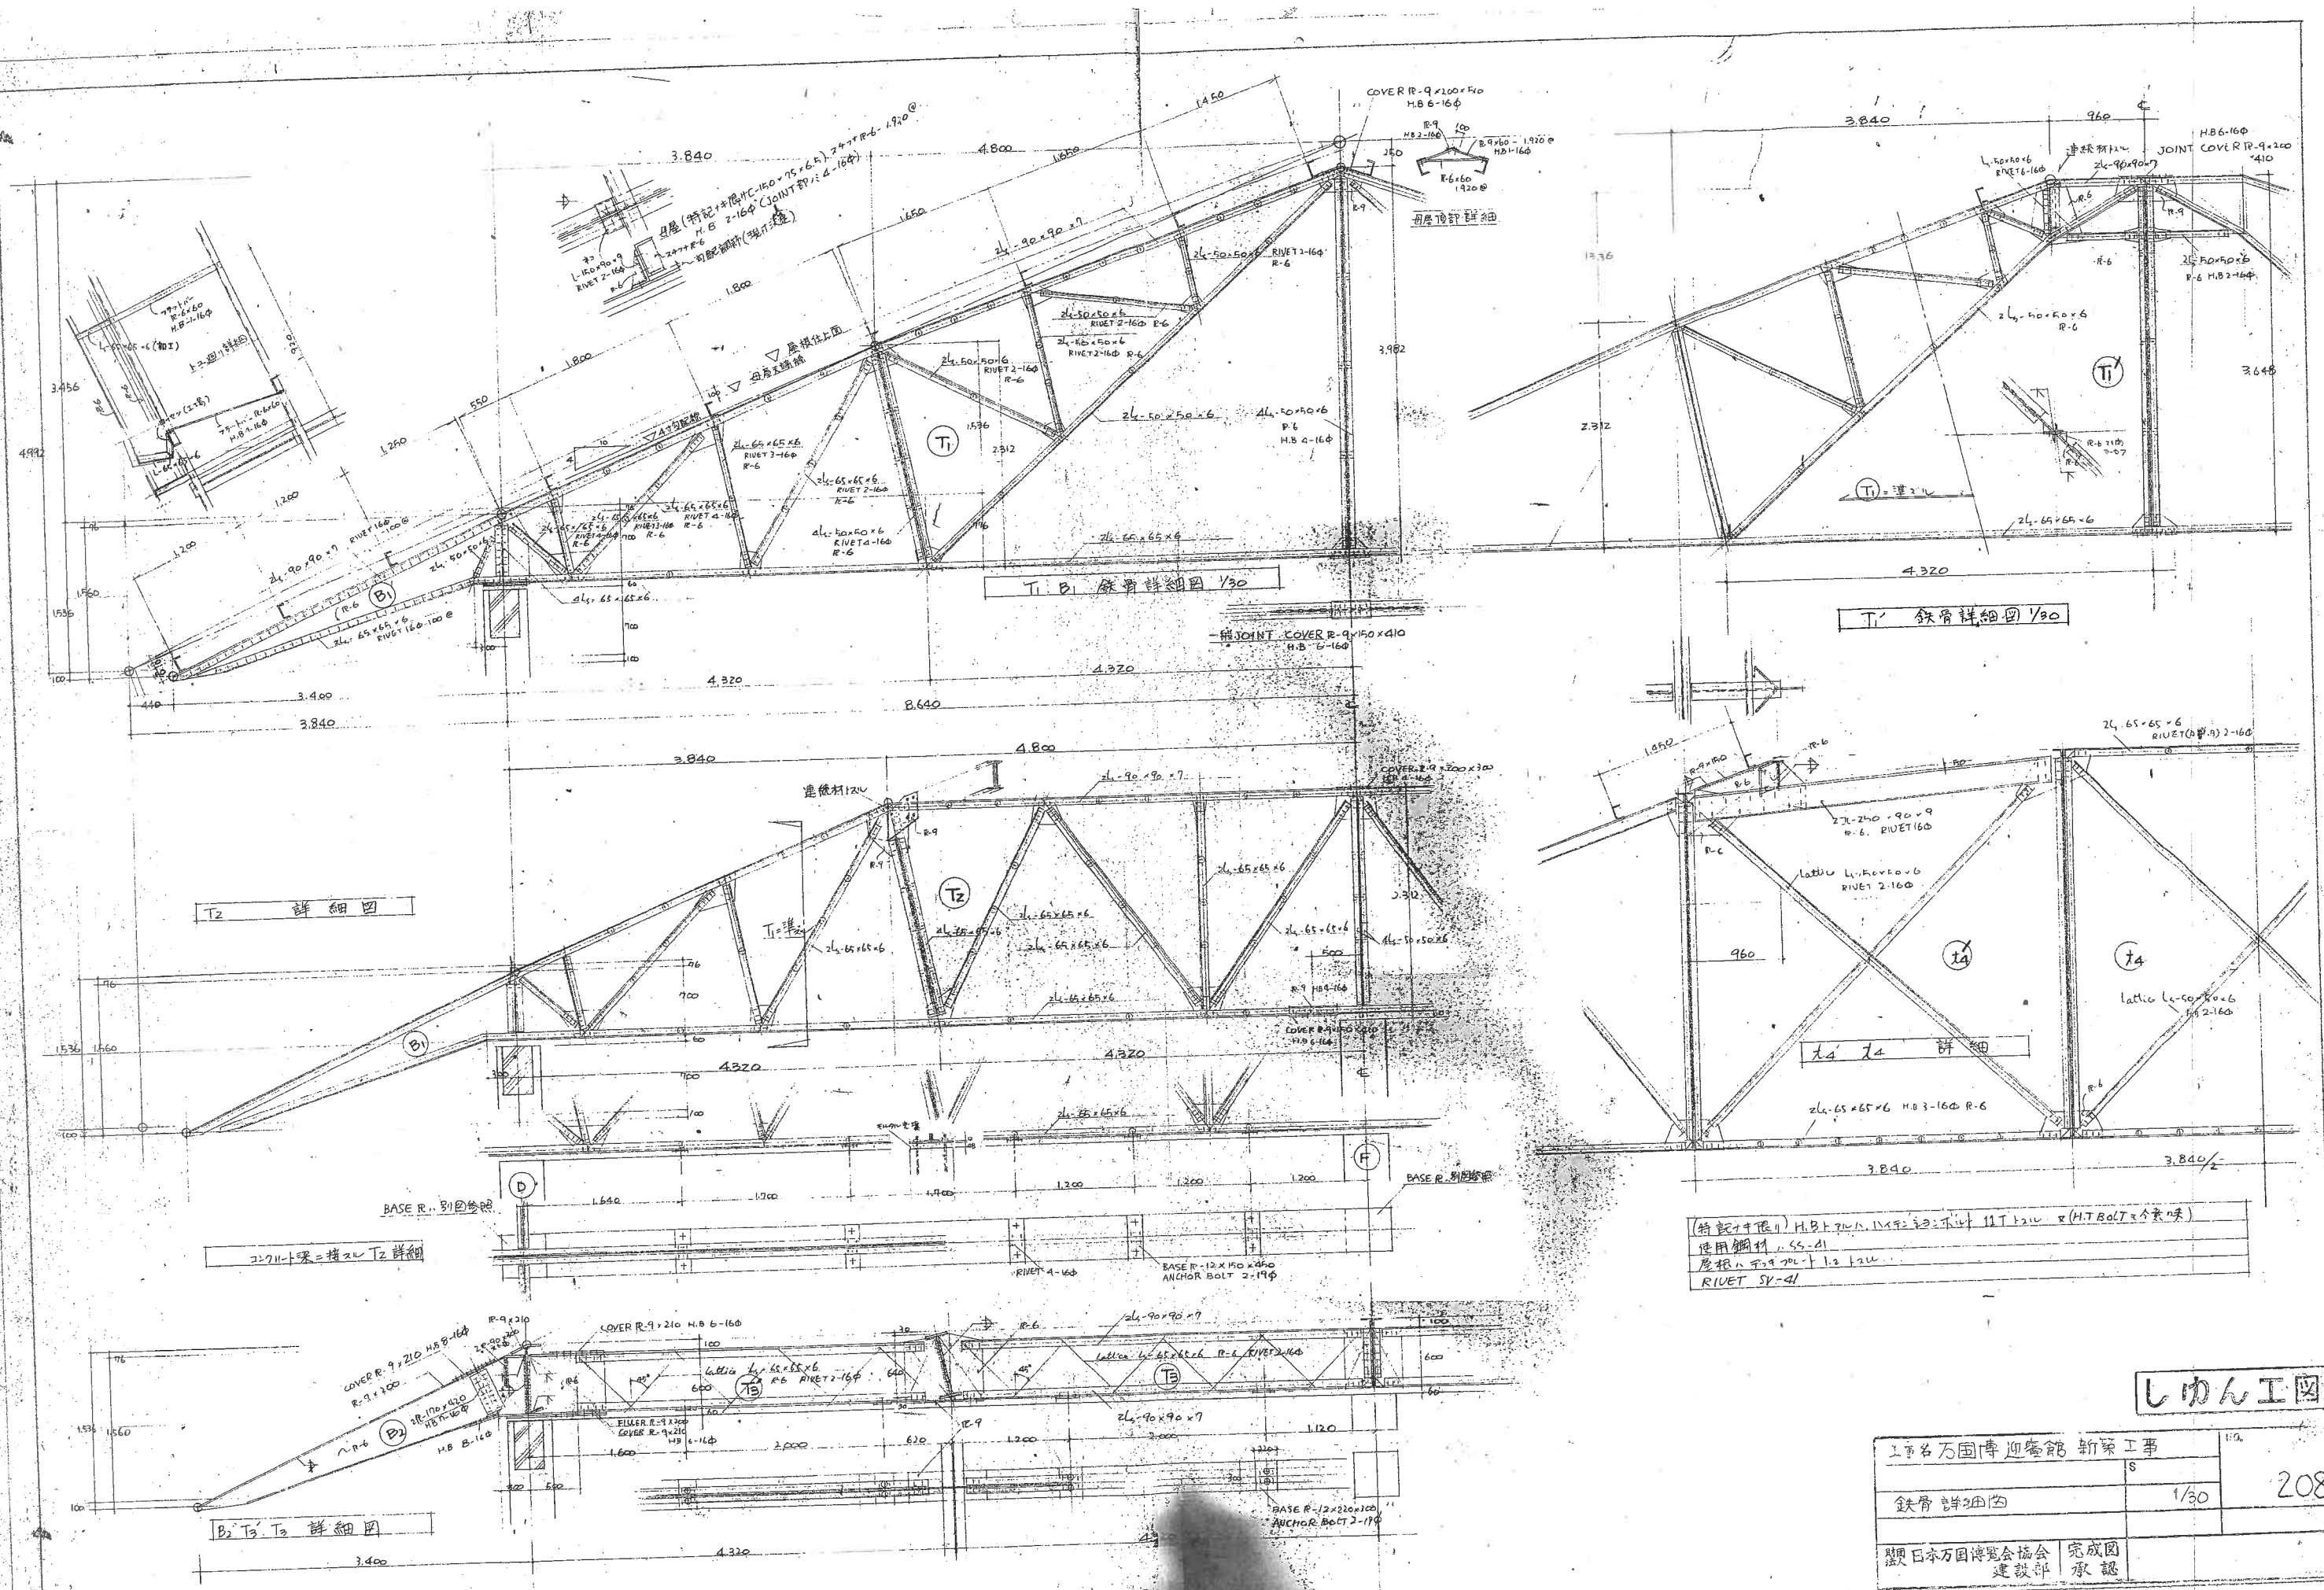


しゆん工図

工事名 万国博迎賓館 新築工事		図
鉄骨 詳細図		1/30
製 日本万国博覧会協会 建設部		208
完成図 承認		

(F) 通架補配筋図 1/50

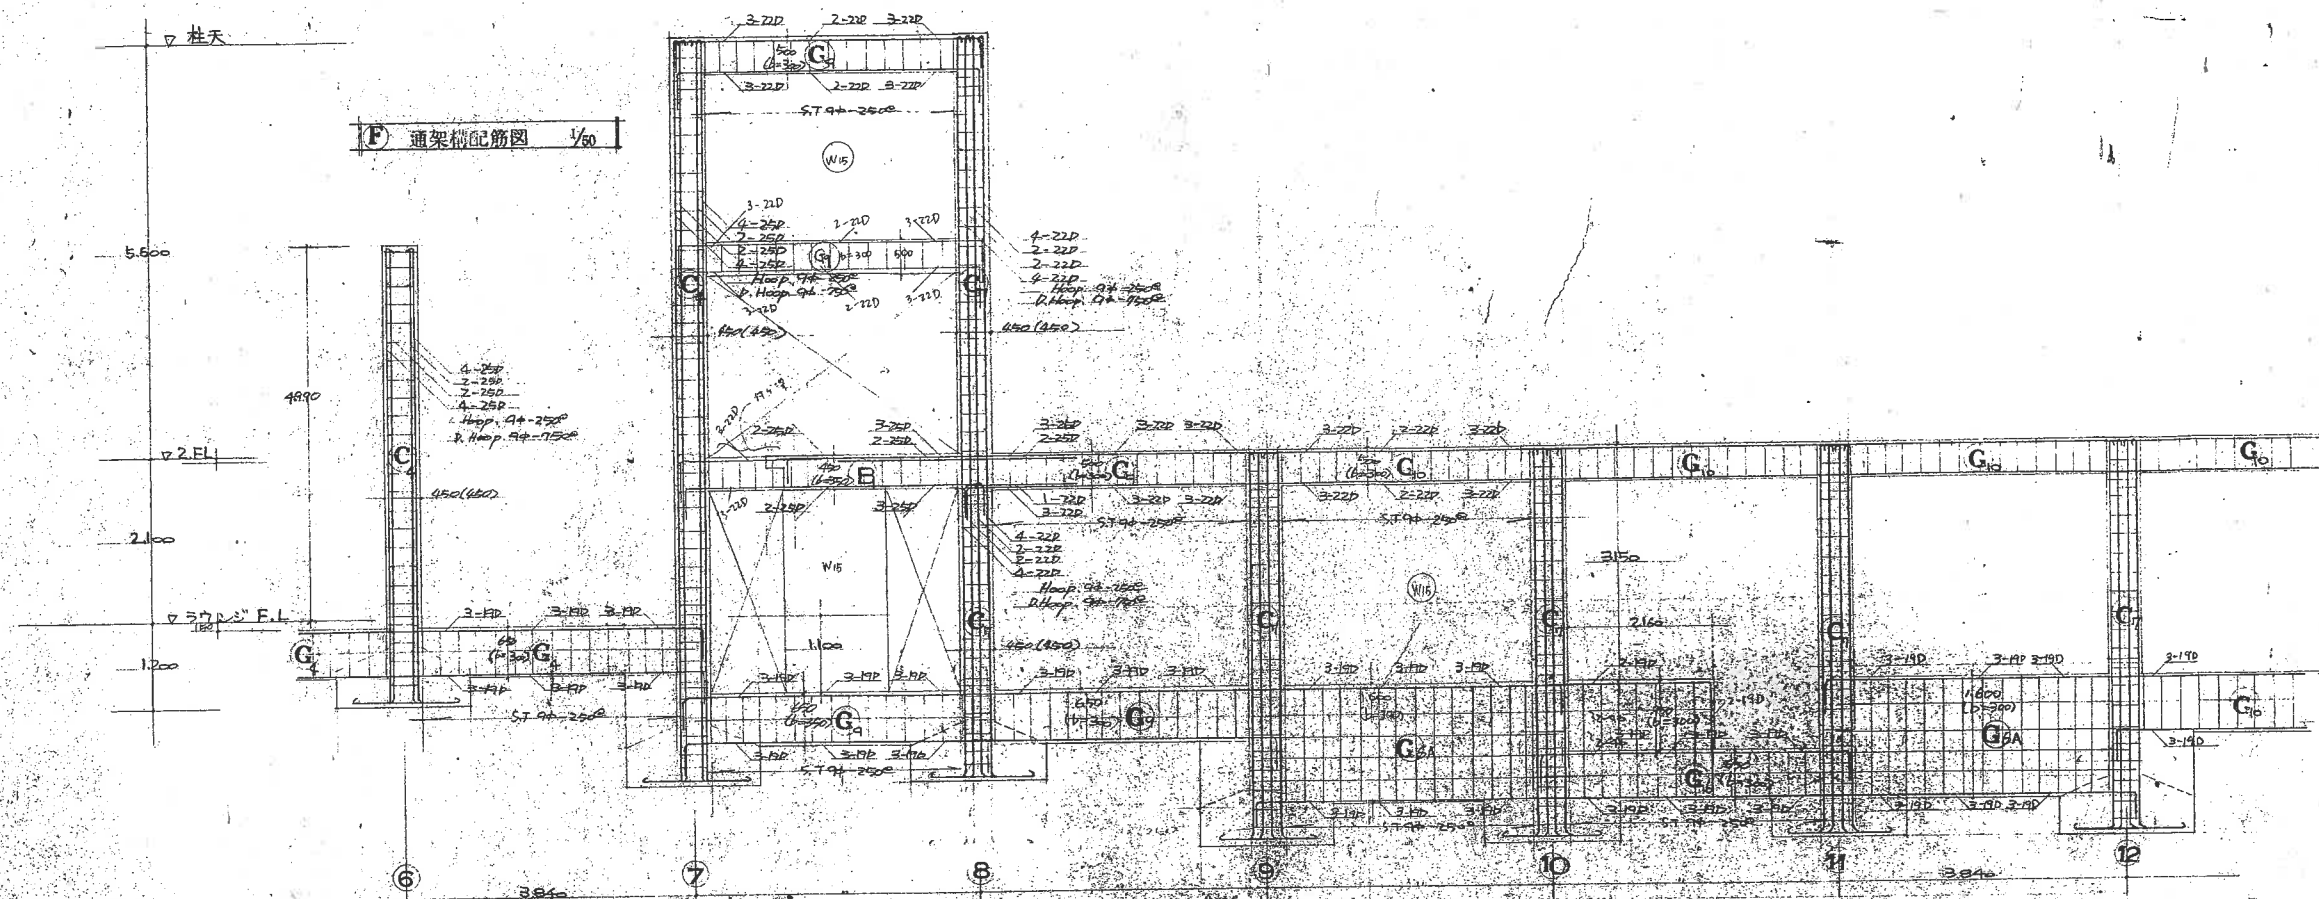



(B) 通架補配筋図 1/50

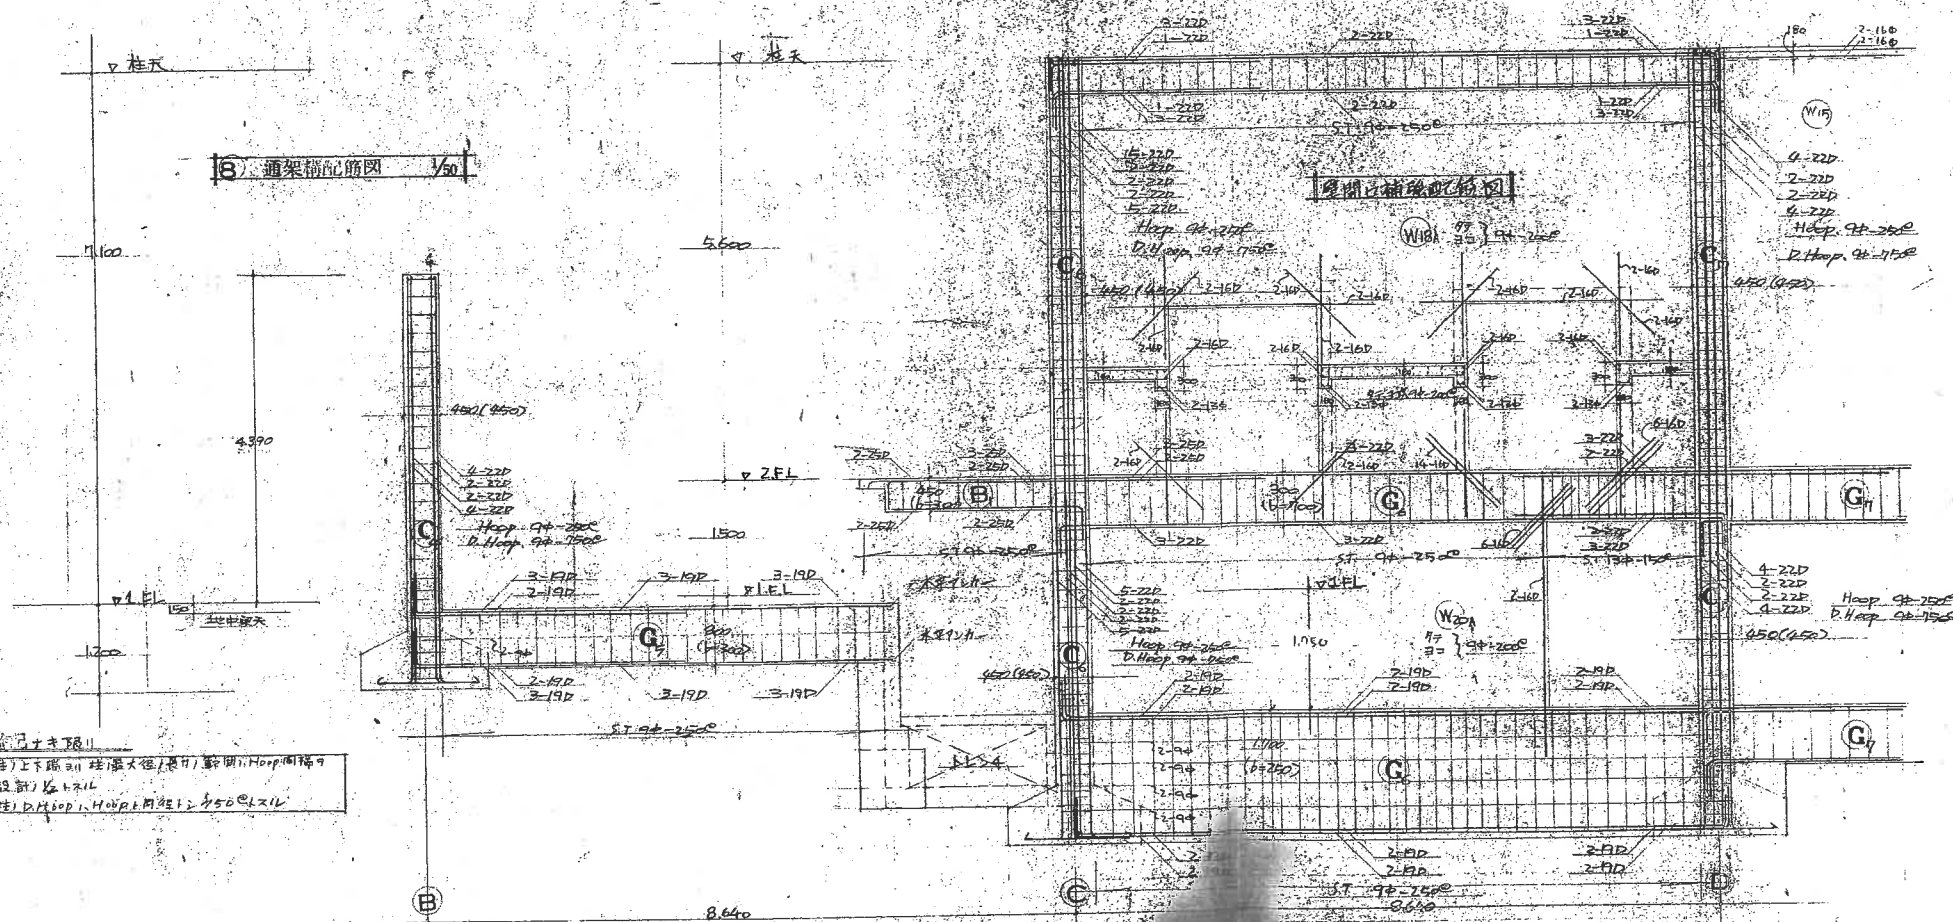


しんかん工図

名万口博 迎賓館 新築工事	1/50	211
架橋配筋図		
設計 日本万国博覧会協会	完成図	
建設部	承認	

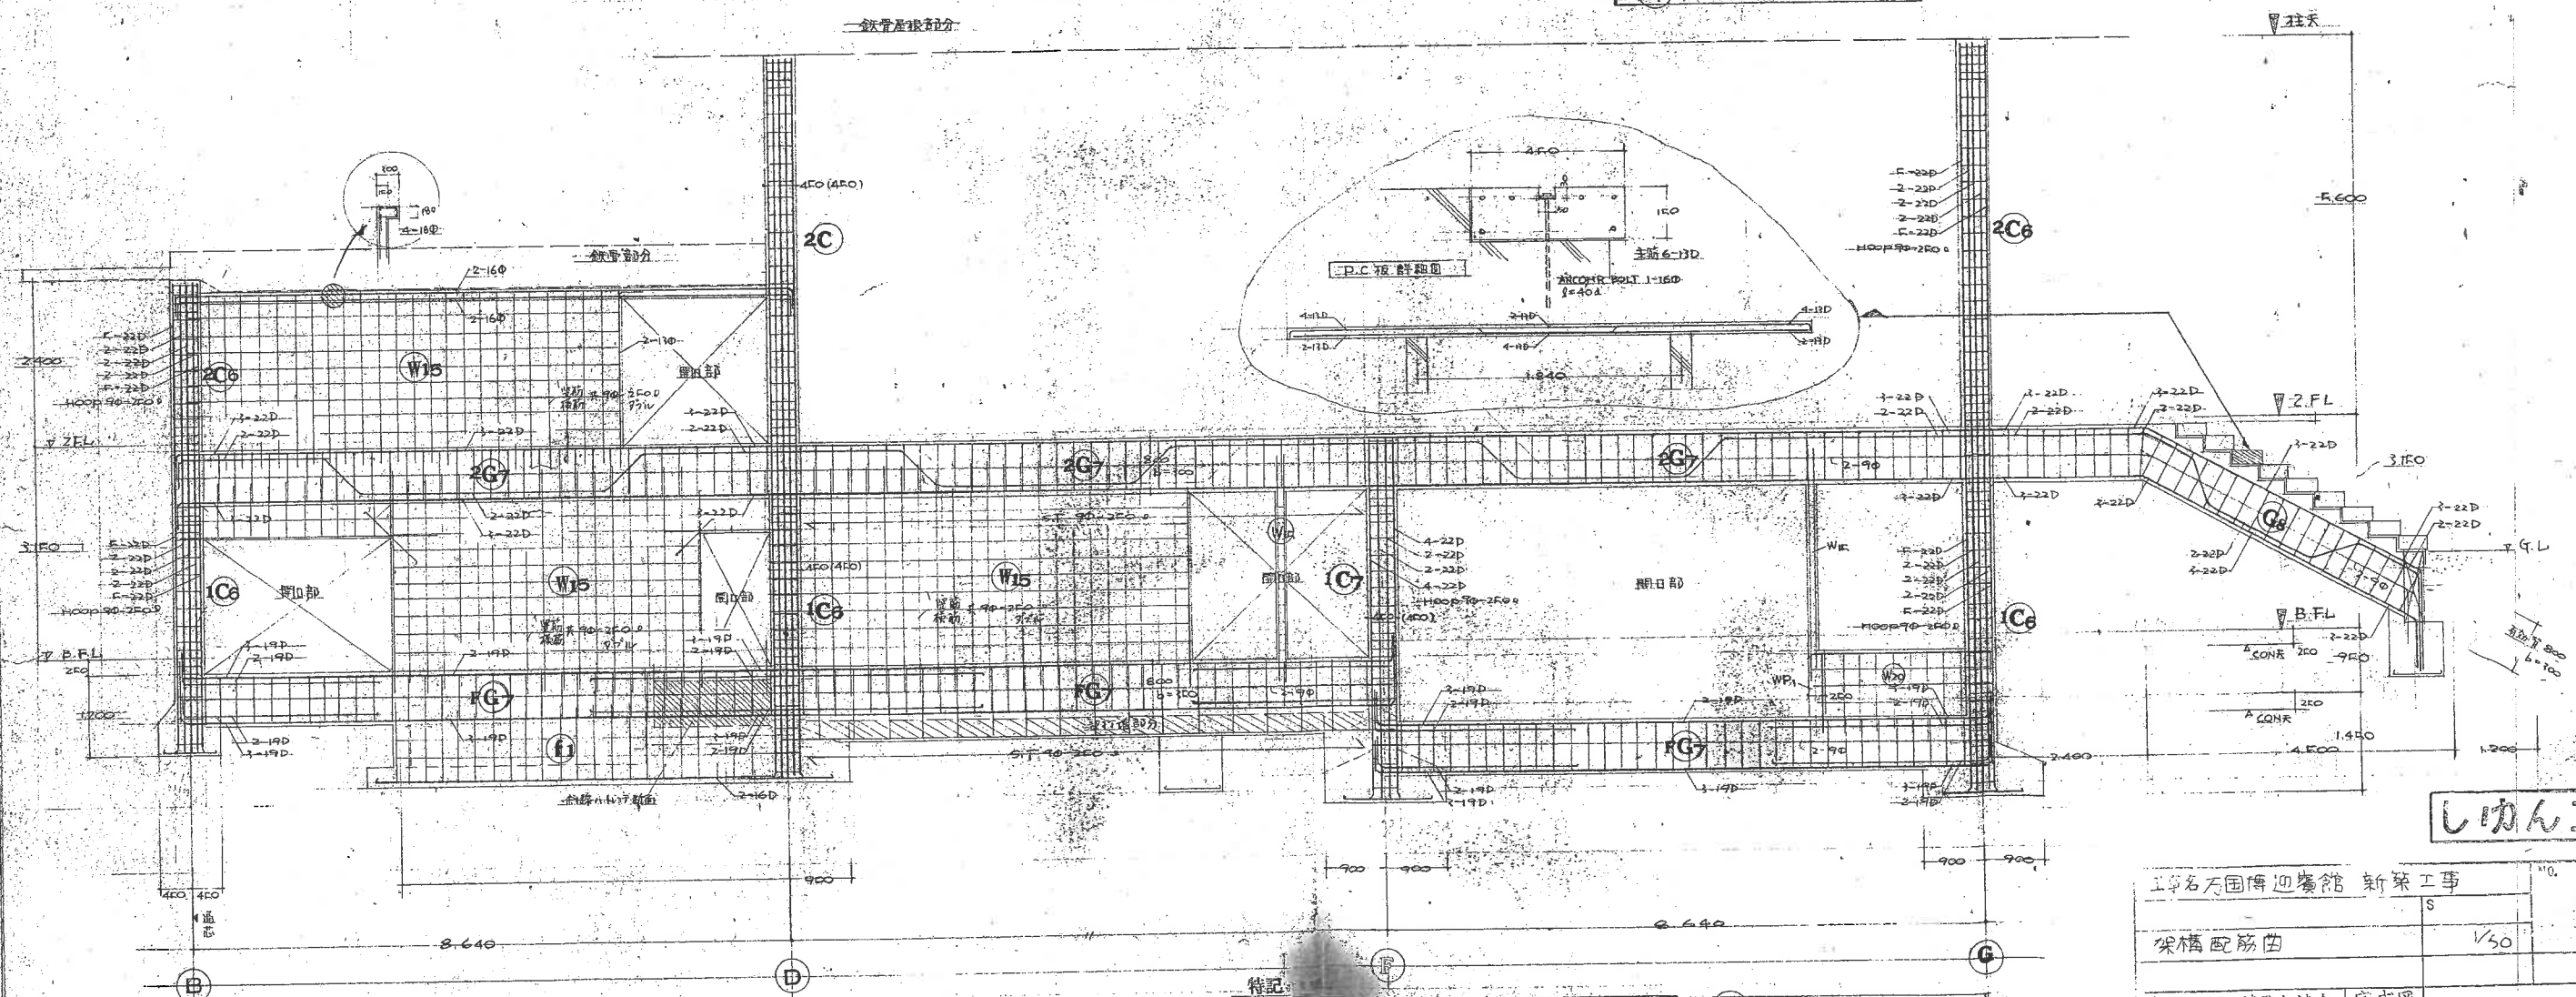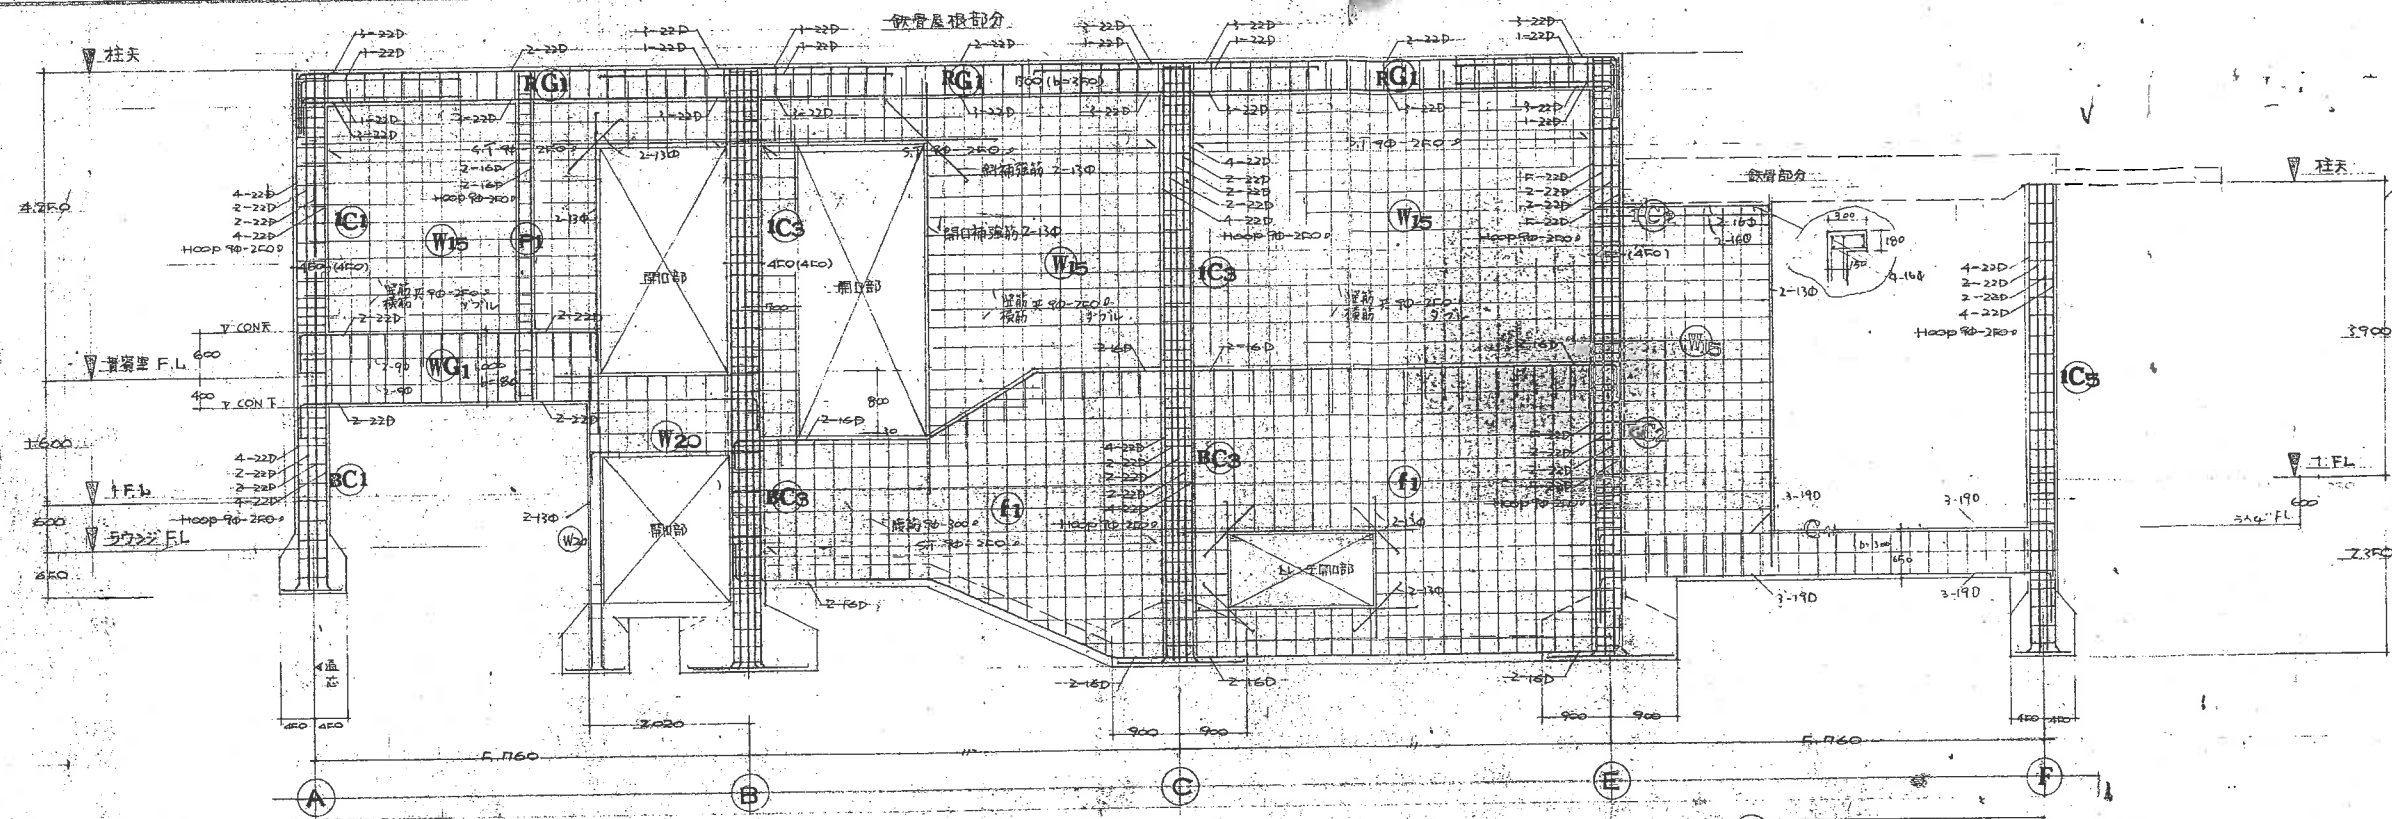


特記

11 通架構配筋図 1/50


工名万国博迎賓館 新築工事	1/50	212
架構配筋図	1/50	
監理 日本万国博覧会協会 完成図	監理 建設局 承認	

基礎断面配筋リスト 1/40


材: RC $\phi=350$ $L=9,000+9,000=18,000$
 耐力 長期 $R=25\%$ 短期 $R=50\%$

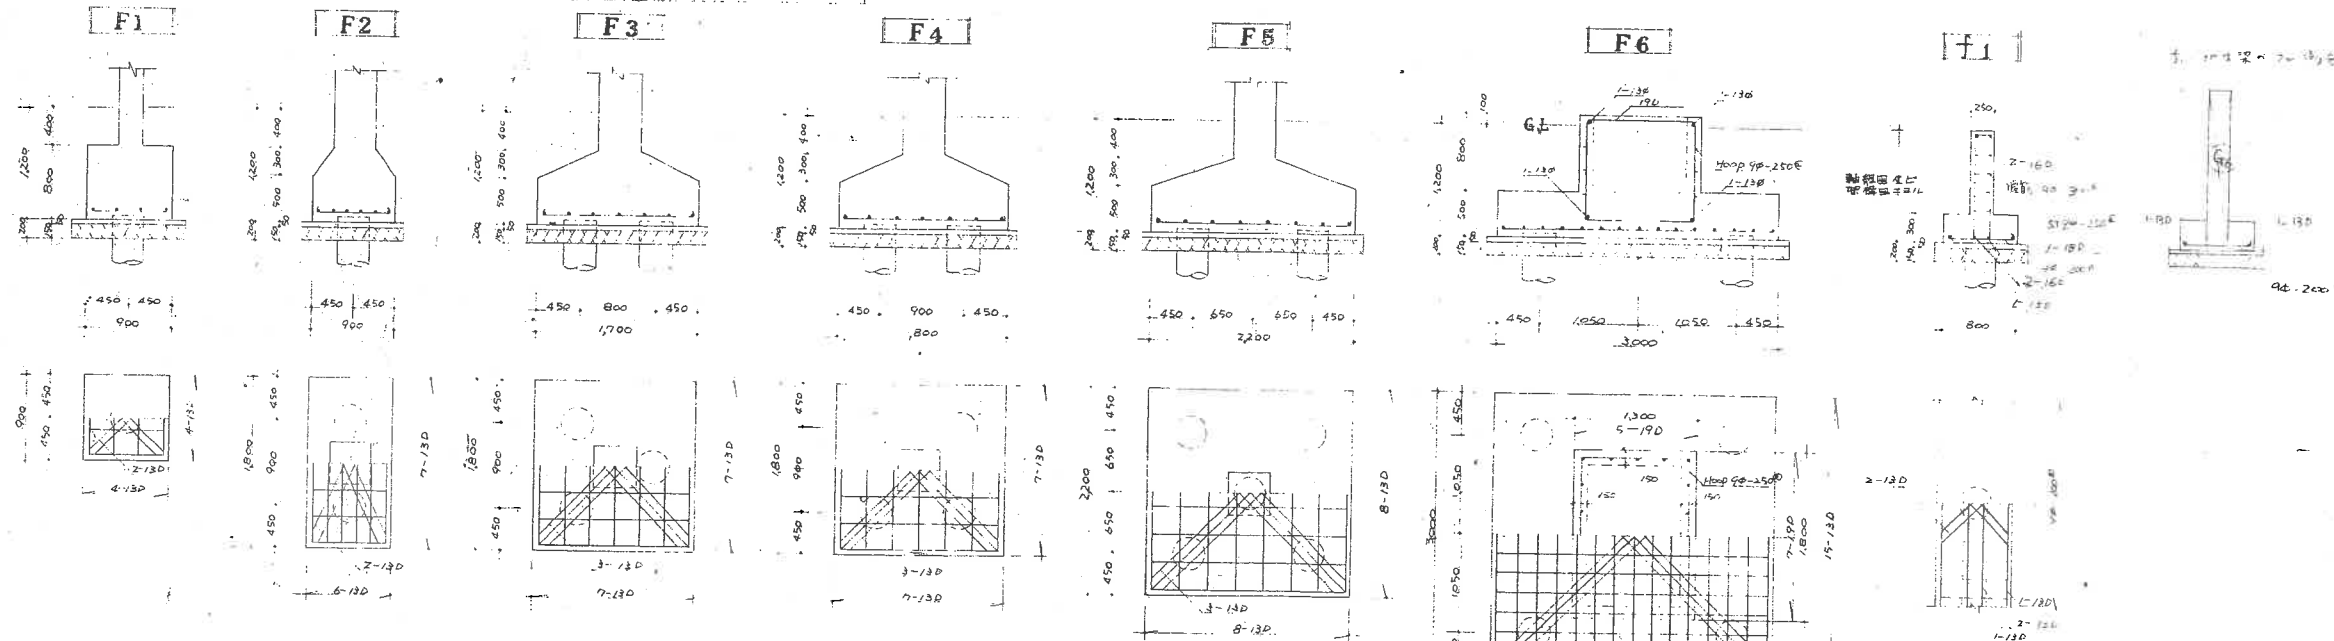

トレンチ 配筋詳細図 1/51

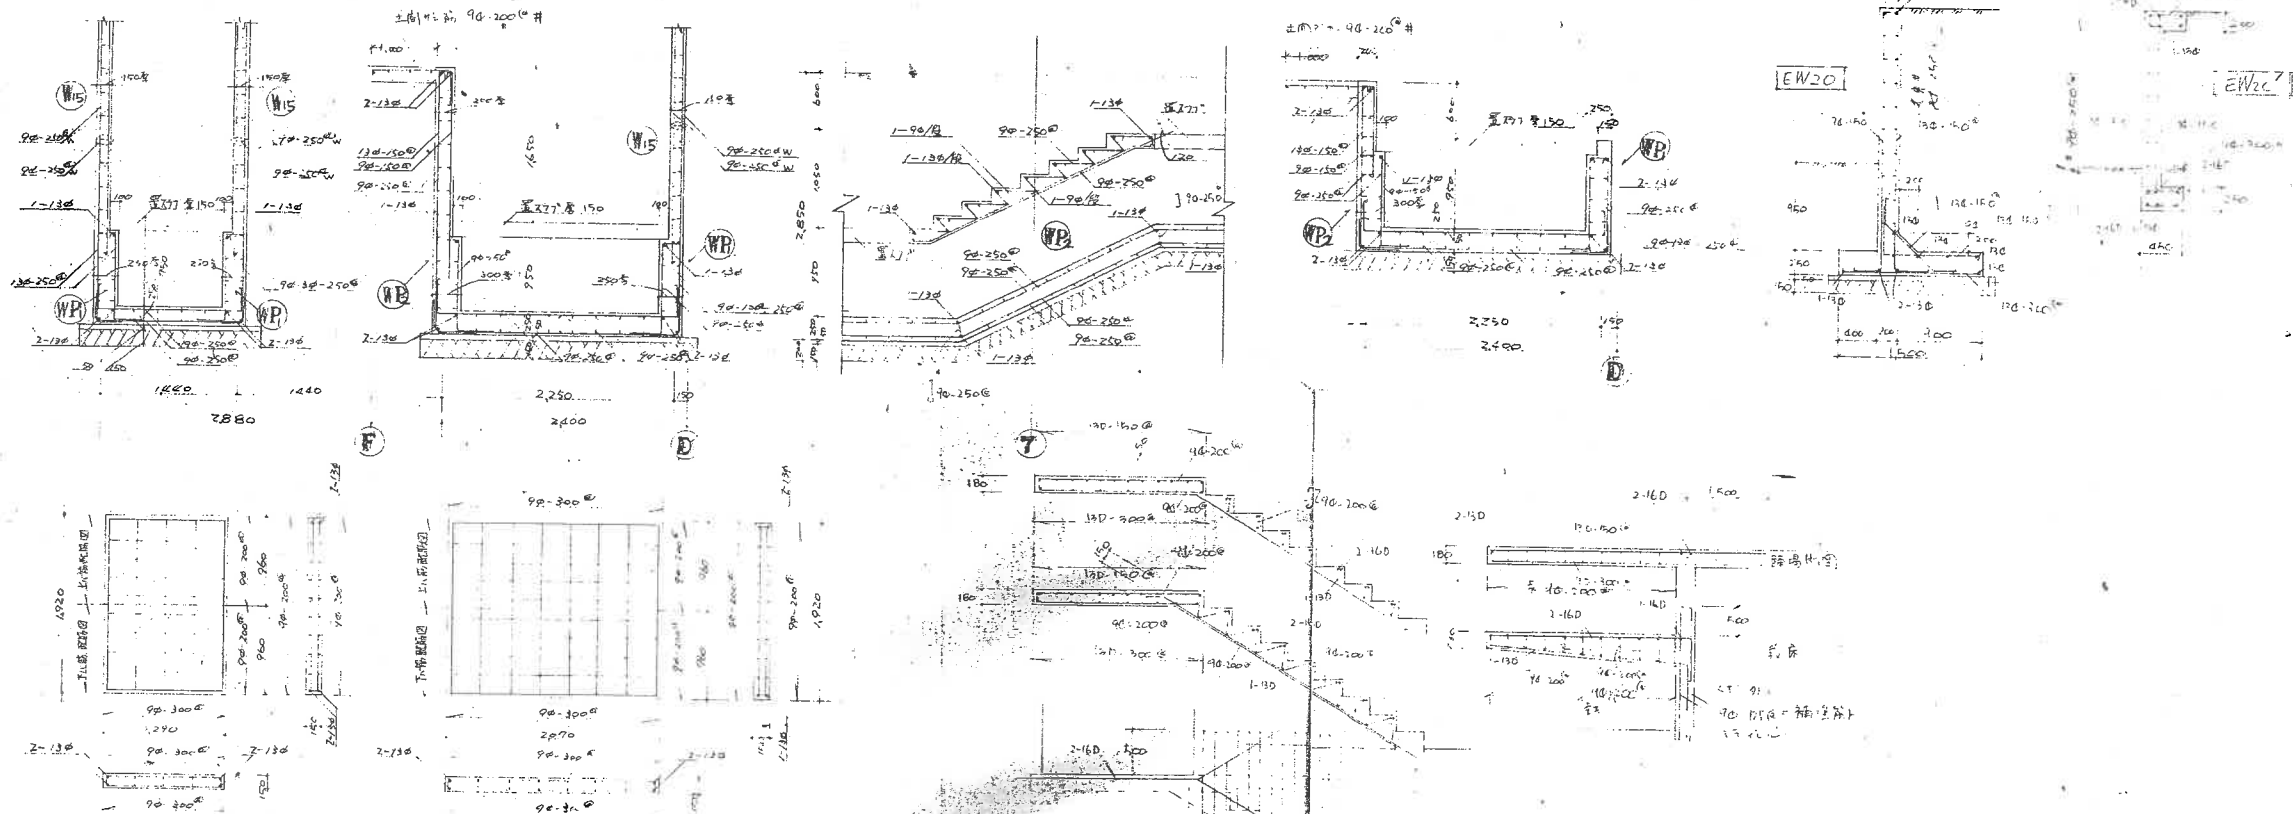

置スラブ 配筋詳細図 1/51









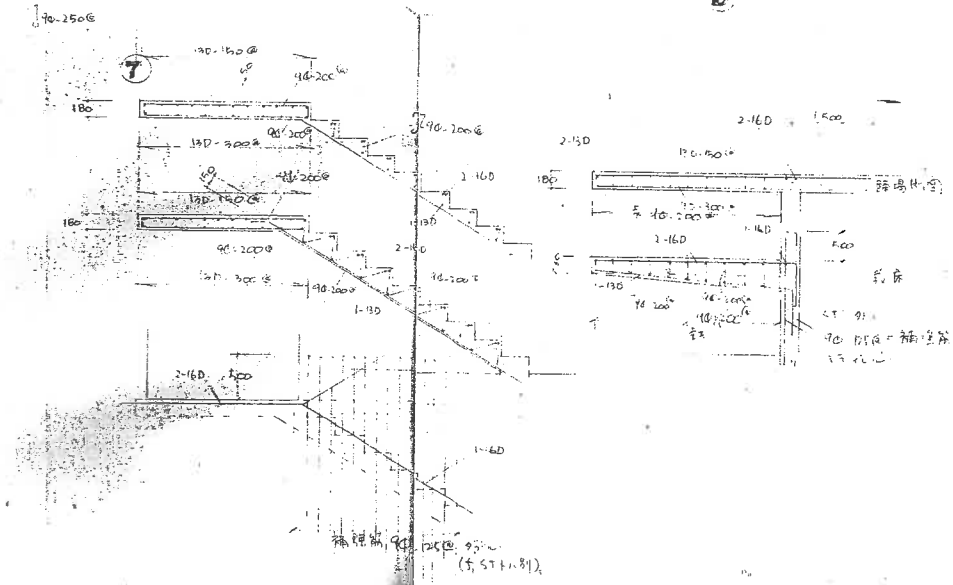


しかん工図

工事名 万国博迎賓館 新築工事	NO.
基礎 RC 組配筋詳細図	213
監理 日本万国博覧会協会 建設部	完成図 承認

床版 リスト

記号	版厚 mm	短辺方向〔主筋〕		長辺方向〔配力筋〕	
		端部	中央部	端部	中央部

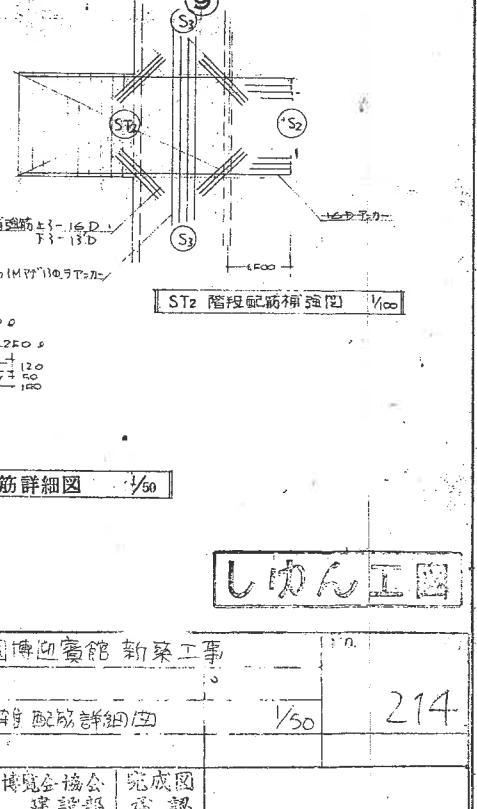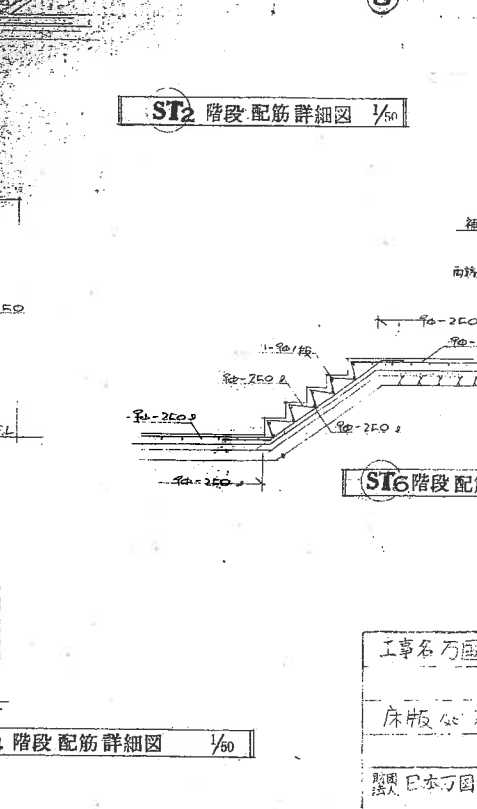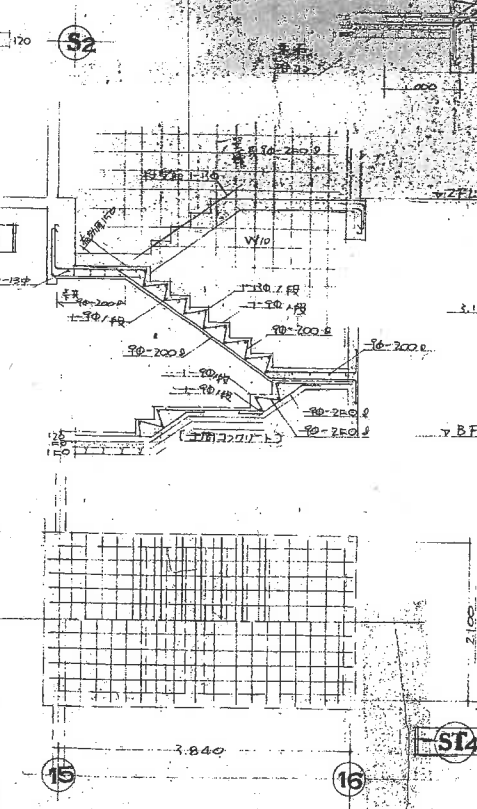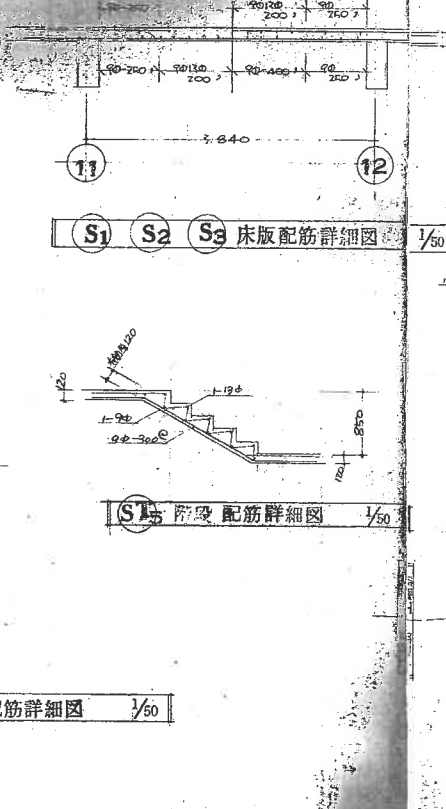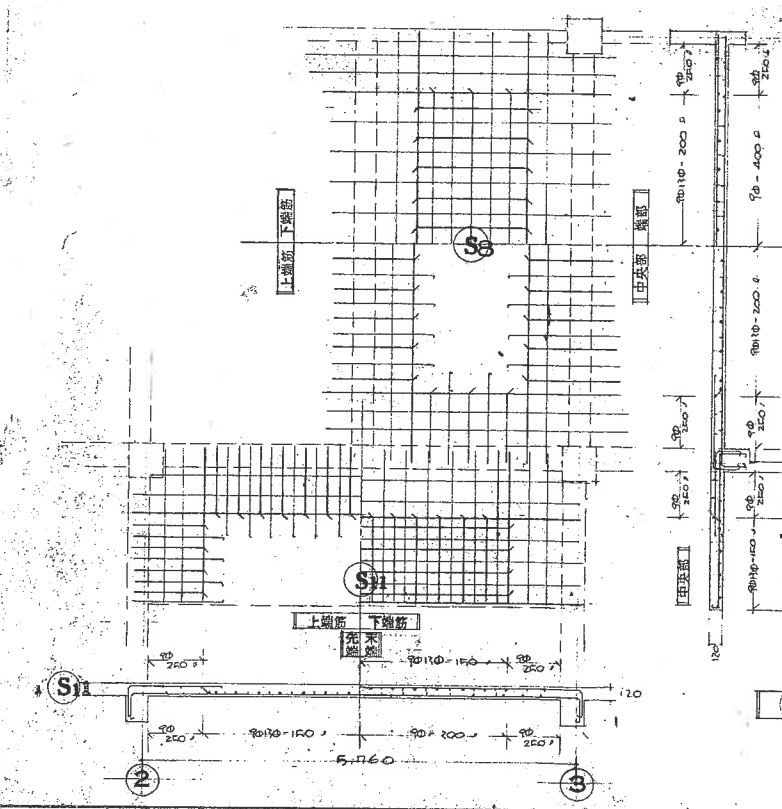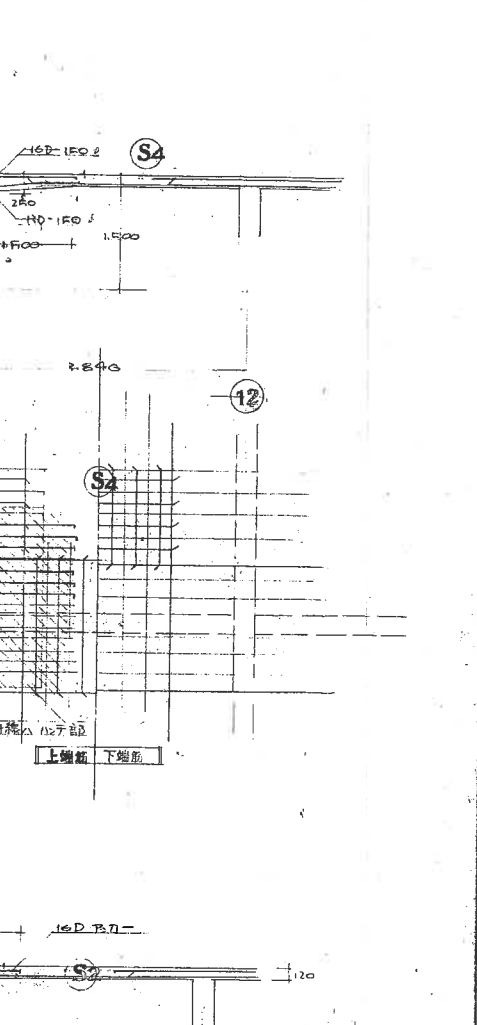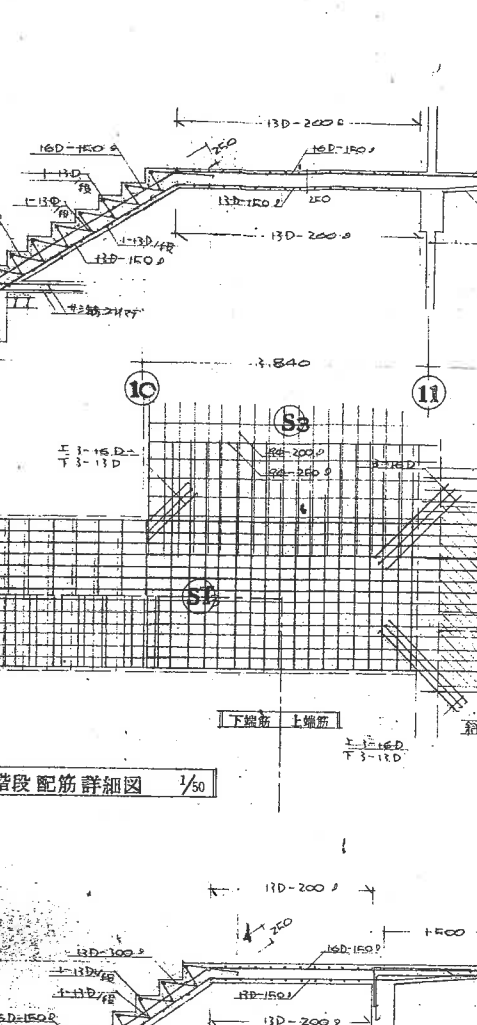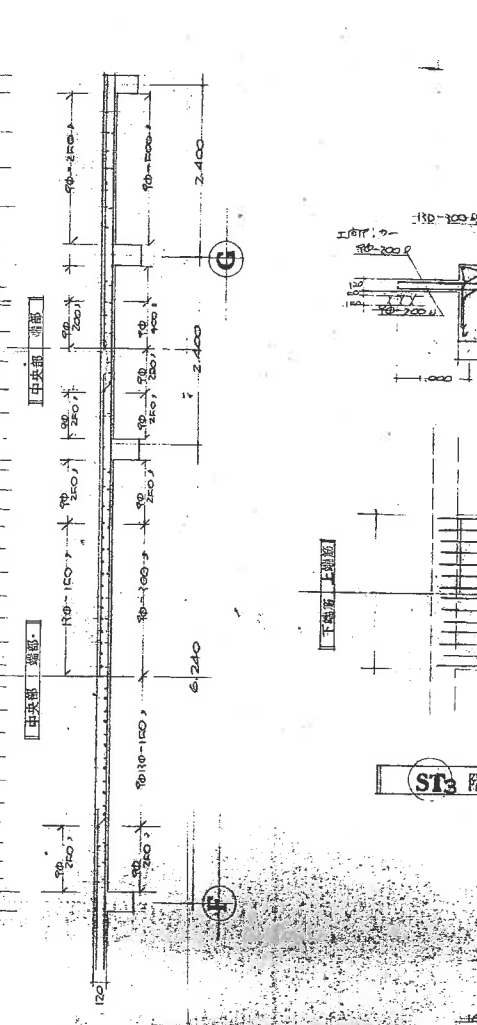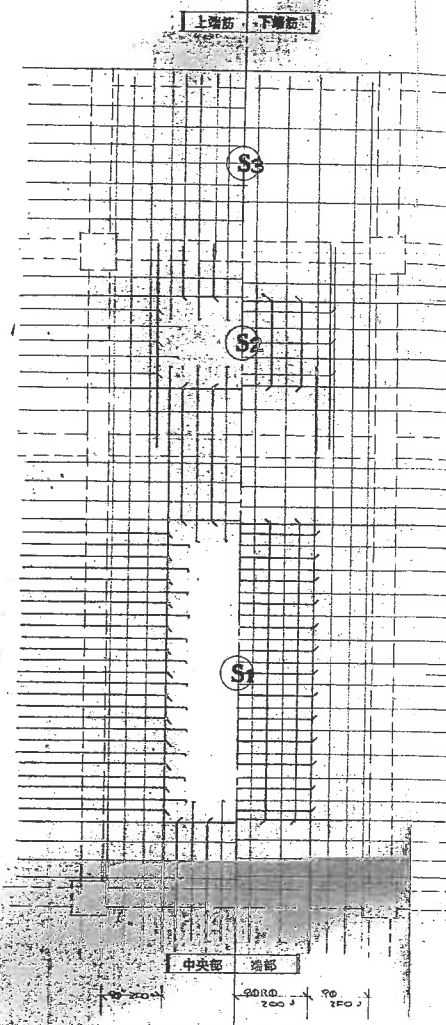

しゆん工図


床版の配筋詳細図 1/50 214

監理 日本万国博覧会協会 完成図
建設部 承認



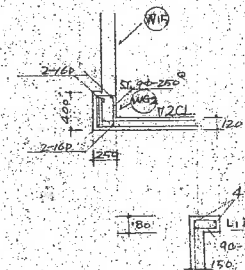

7.1 連柱断面図 1/50

原設計
しかん工図

工事名	万博迎賓館 新築工事	NO.	215
断面リスト	1/30		
監理	日本万国博覧会協会 建設部	完成図	承認