

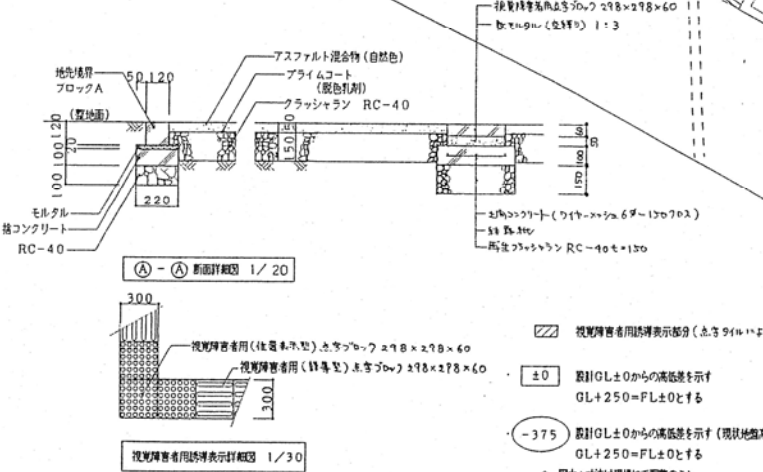
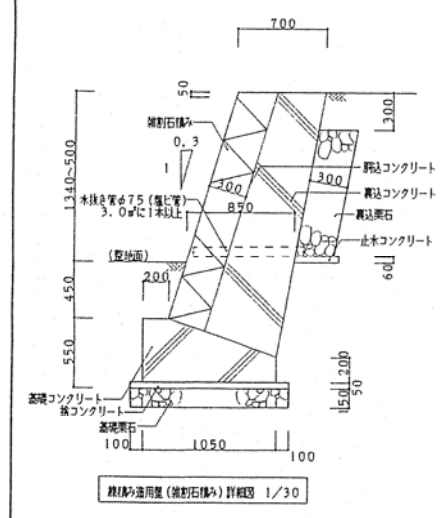
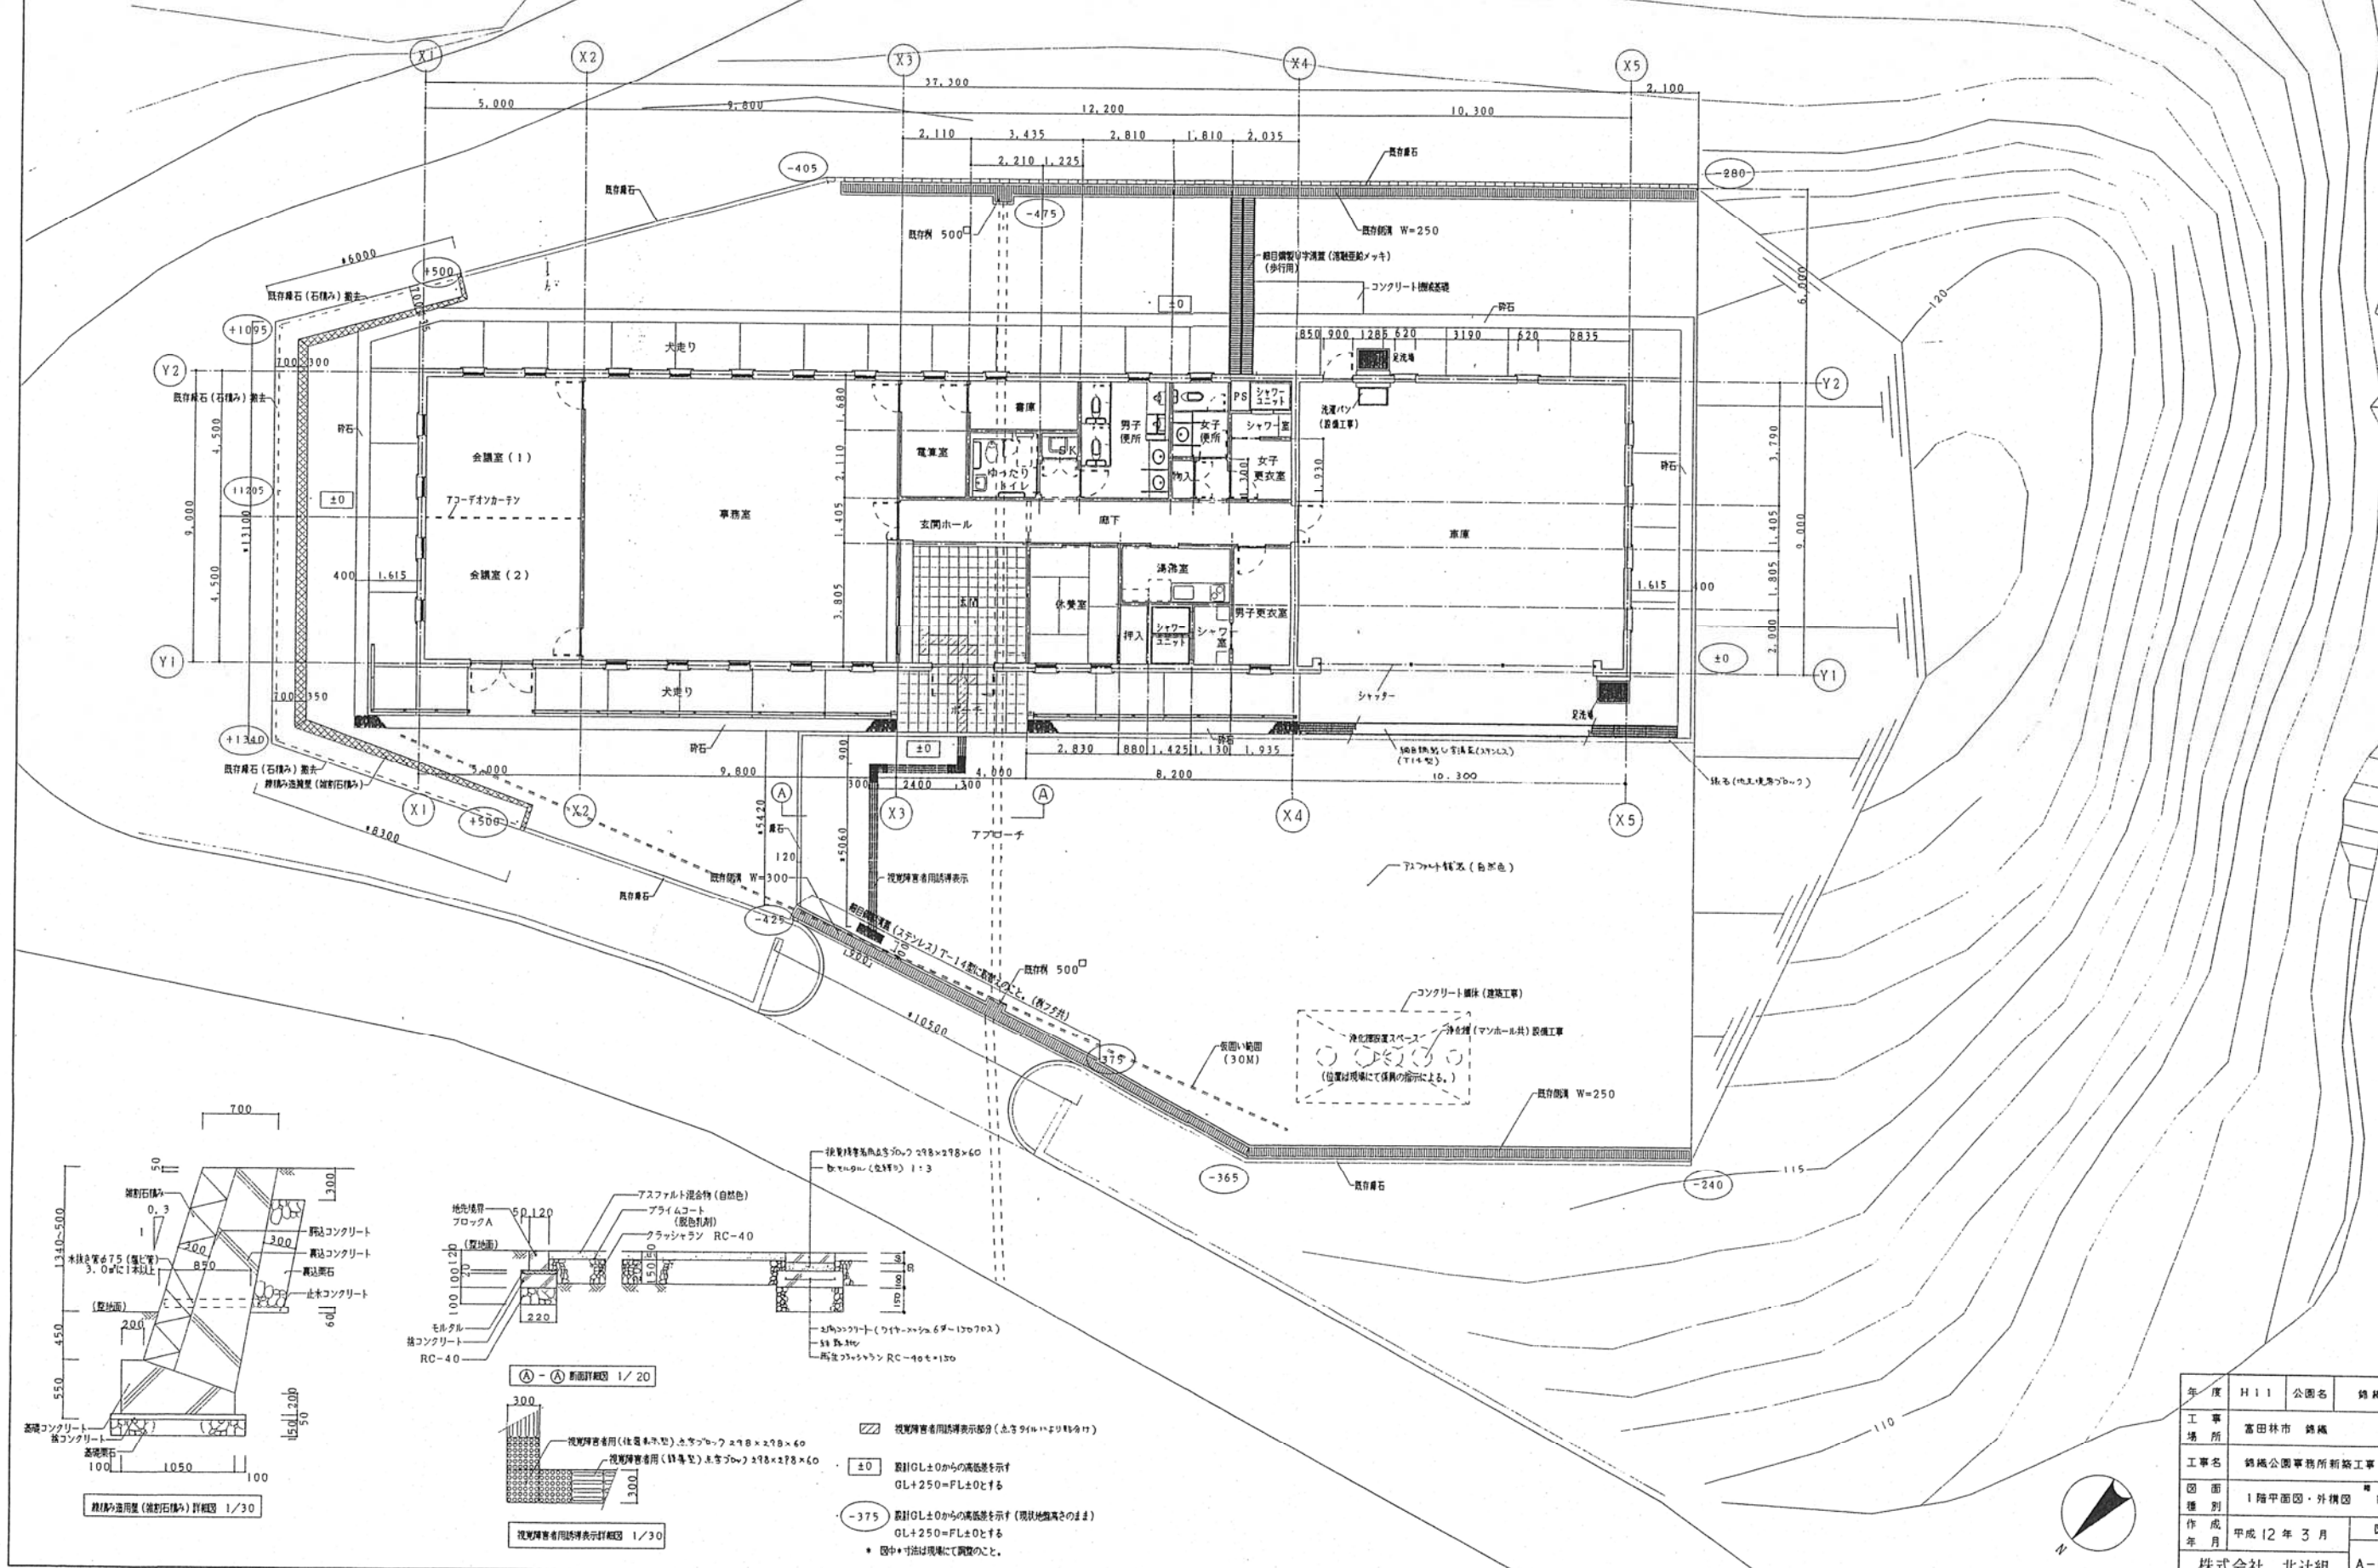
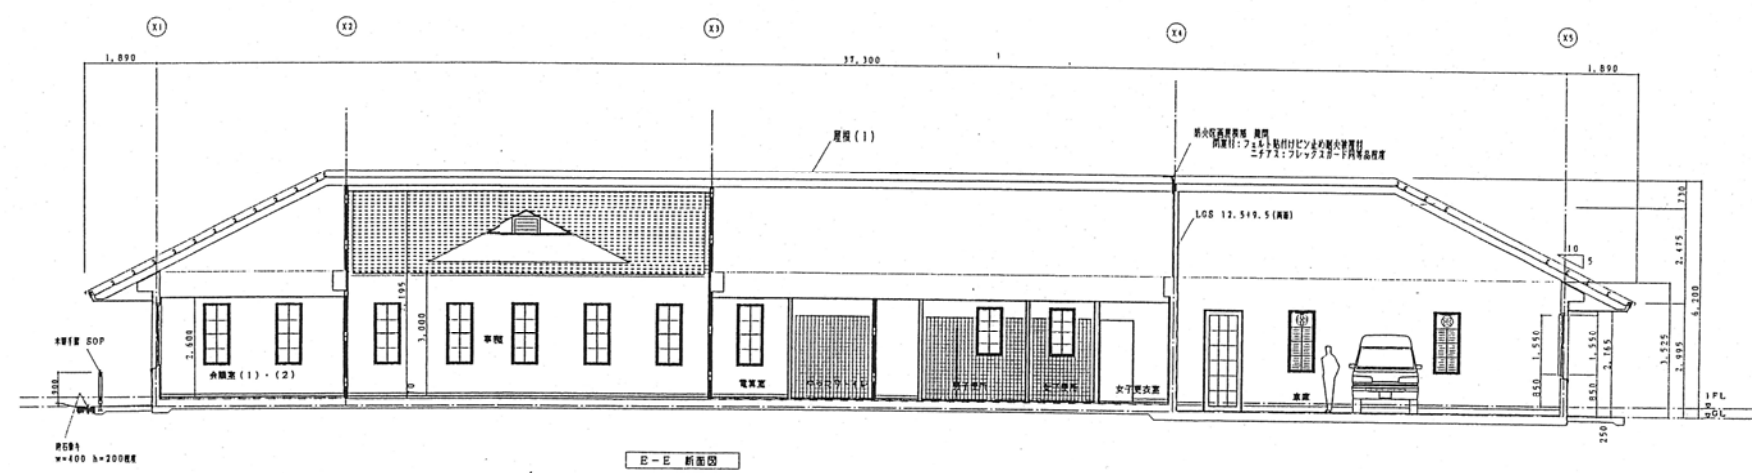
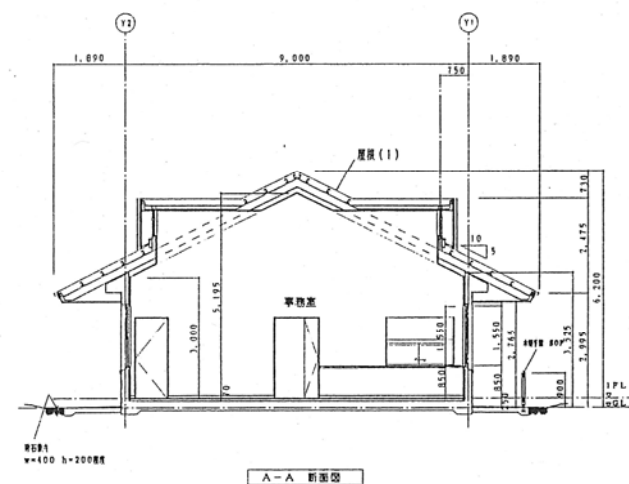
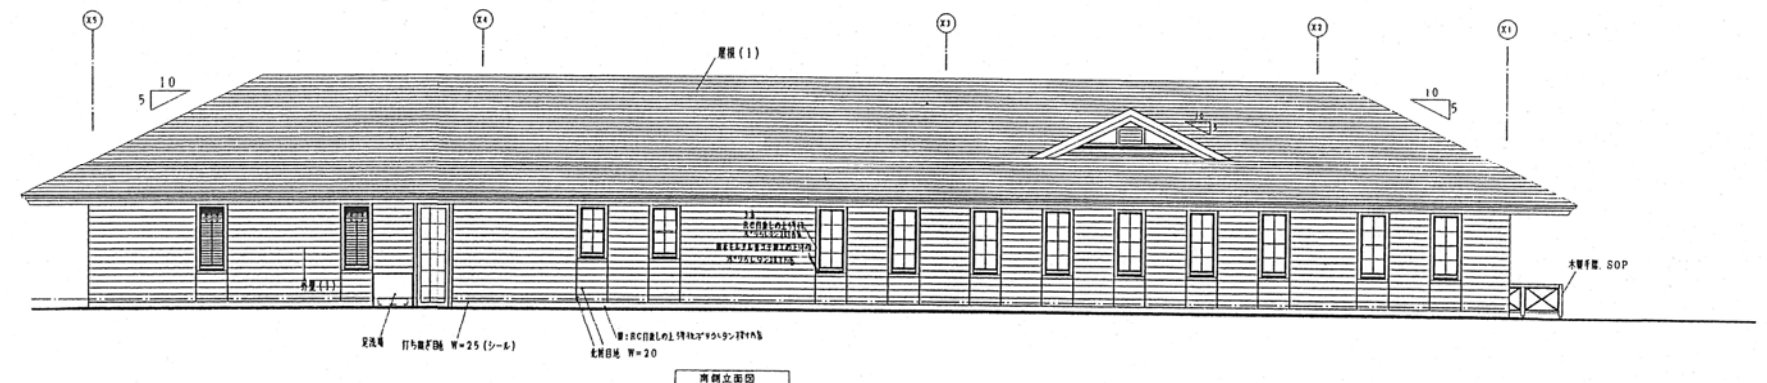
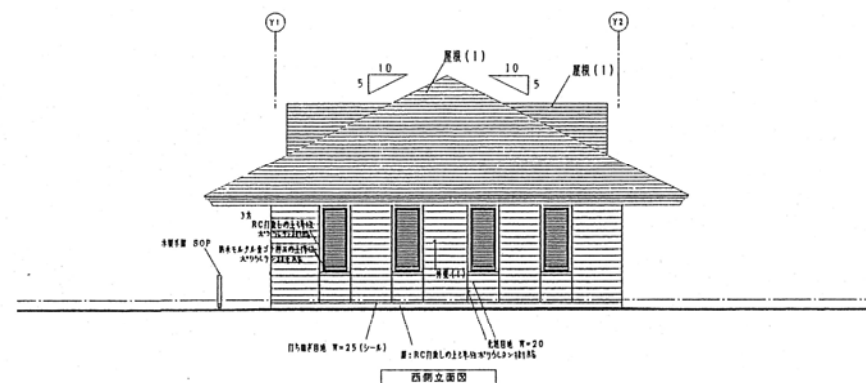


# 公園管理事務所平面図

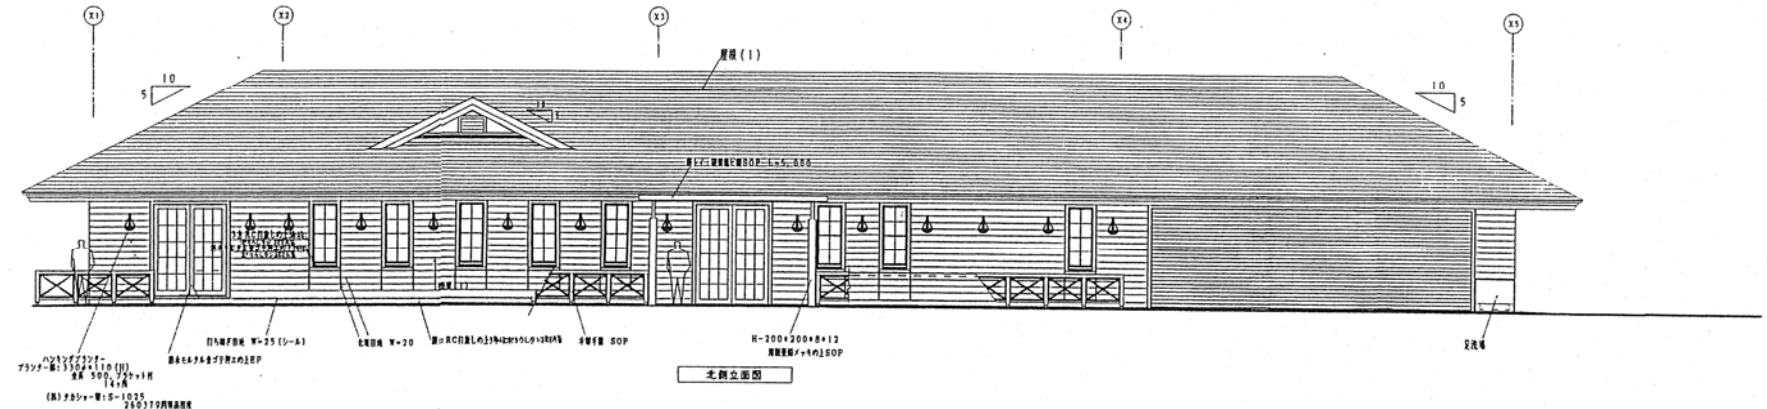



|          |               |         |       |
|----------|---------------|---------|-------|
| 図面種類     | 1階平面図・外構図     | 縮尺      | 1/100 |
| 作成年月     | 平成12年3月       | 図番      |       |
| 株式会社 北辻組 |               | A-06/19 |       |

# 公園管理事務所立面図

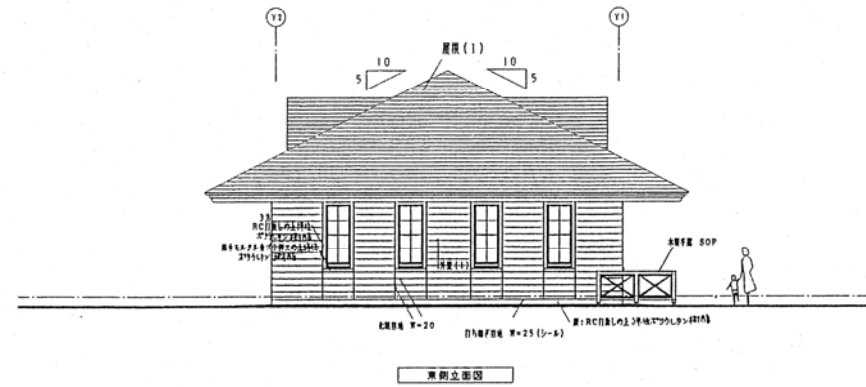

|          |             |         |       |
|----------|-------------|---------|-------|
| 年度       | H11         | 公園名     | 錦織公園  |
| 工事場所     | 富田林市 錦織     |         |       |
| 工事名      | 錦織公園事務所新築工事 |         |       |
| 図面種別     | 立面図・断面図     | 縮尺      | 1/100 |
| 作成年月     | 平成12年3月     | 図番      |       |
| 株式会社 北辻組 |             | A-08/19 |       |

## 里の家休憩所平面図

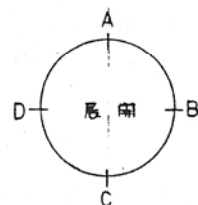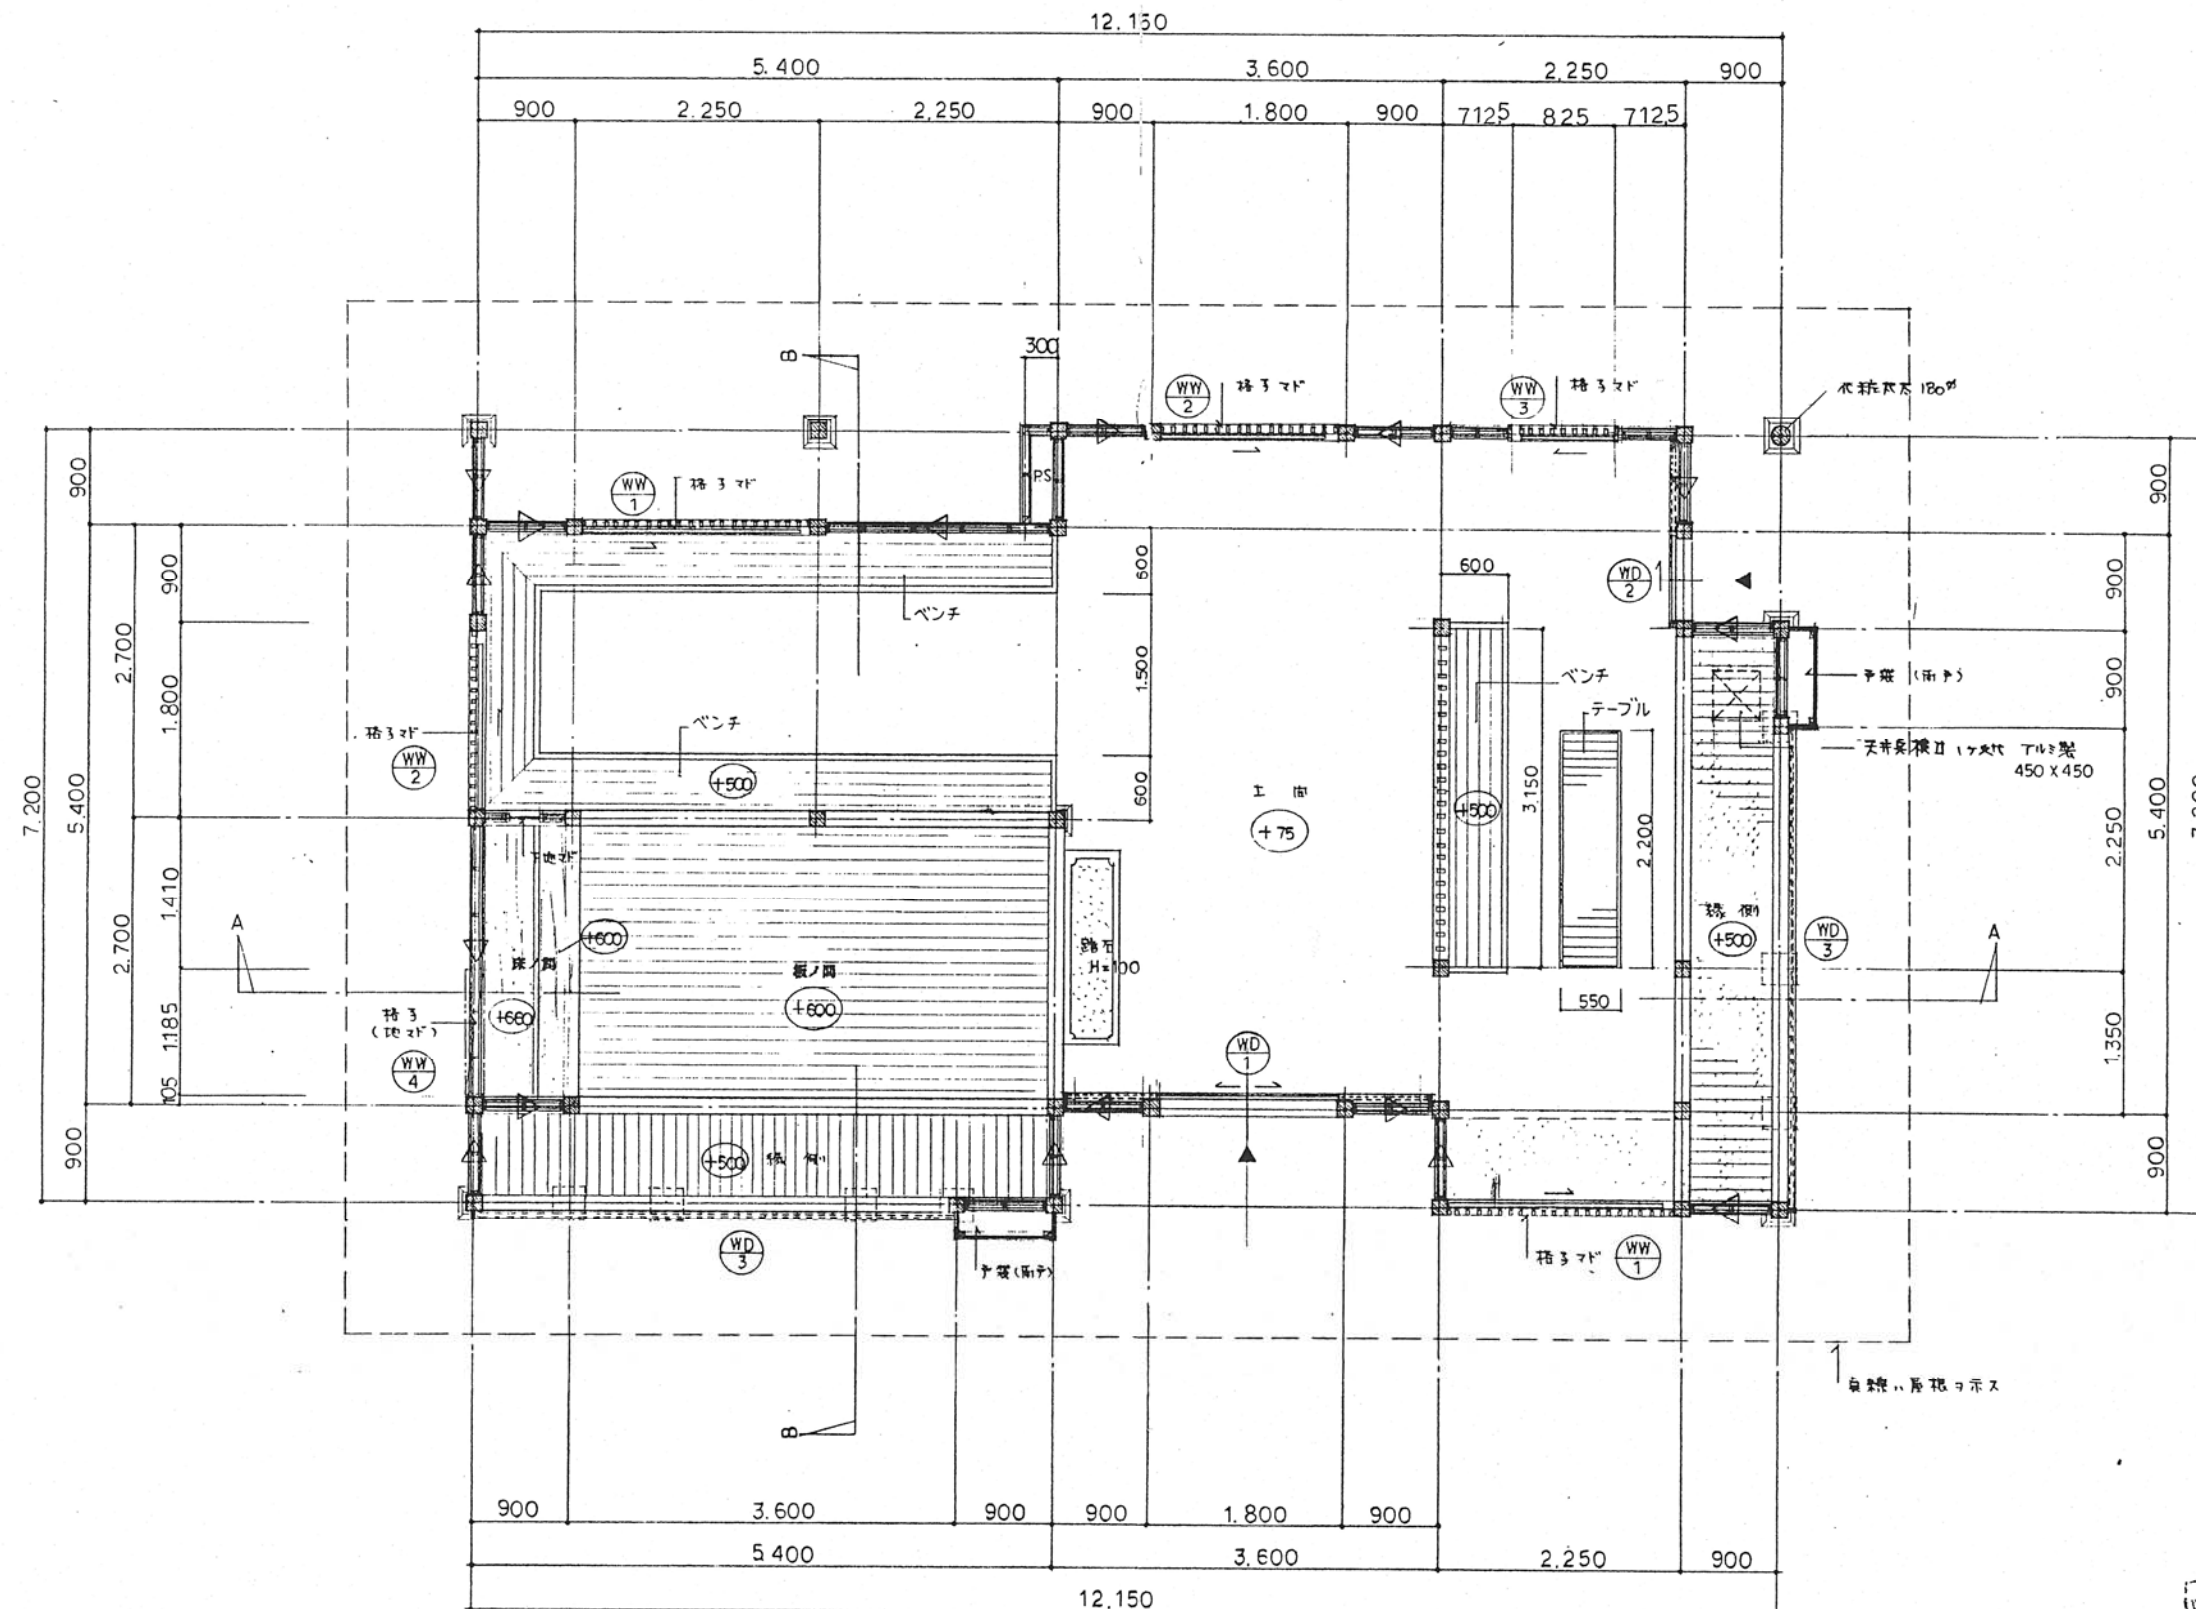

平面图 S=1:50




竣工图

|            |               |   |            |
|------------|---------------|---|------------|
| 工事名        | 休憩所、水車小屋、新築工事 |   |            |
| 設計図面       | 平面図           |   |            |
| 図面番号       | A - 07        | 積 | S = 1 : 50 |
| 設計年月日      | 元年 月 日 尺      |   |            |
| 大阪府南部公園事務所 |               |   |            |


# 里の家休憩所立面図

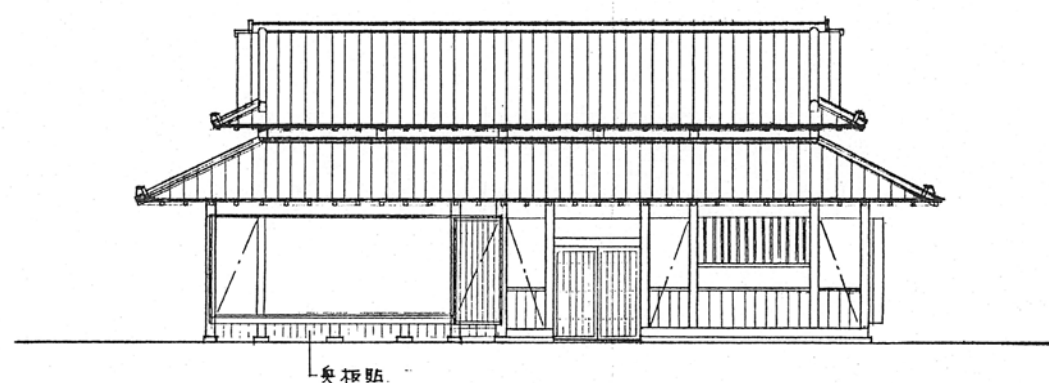


南 立 面 図 S=1:100

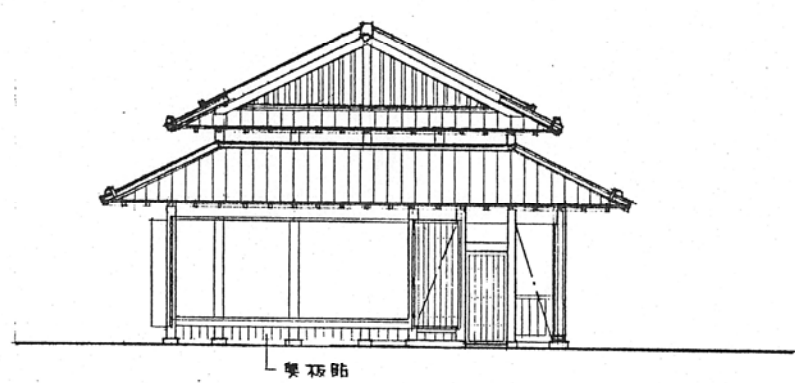


東 立 面 図 S=1:100

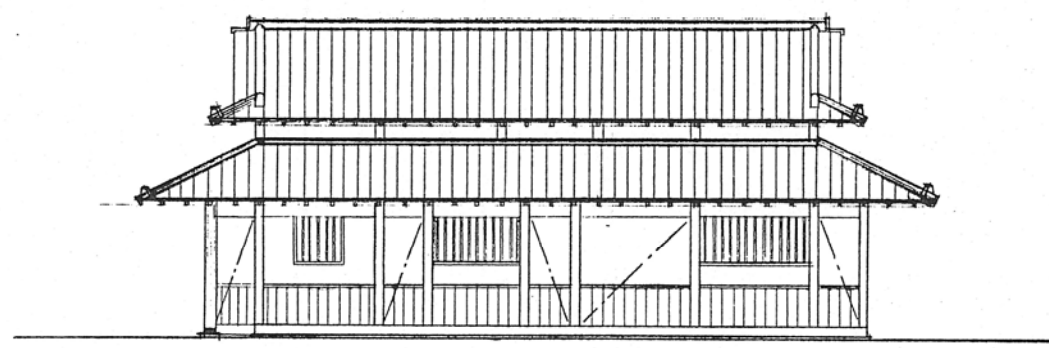


北 立 面 図 S=1:100

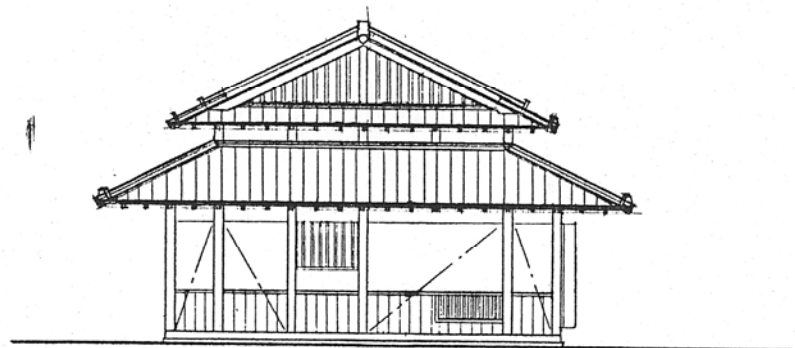

西 立 面 図 S=1:100

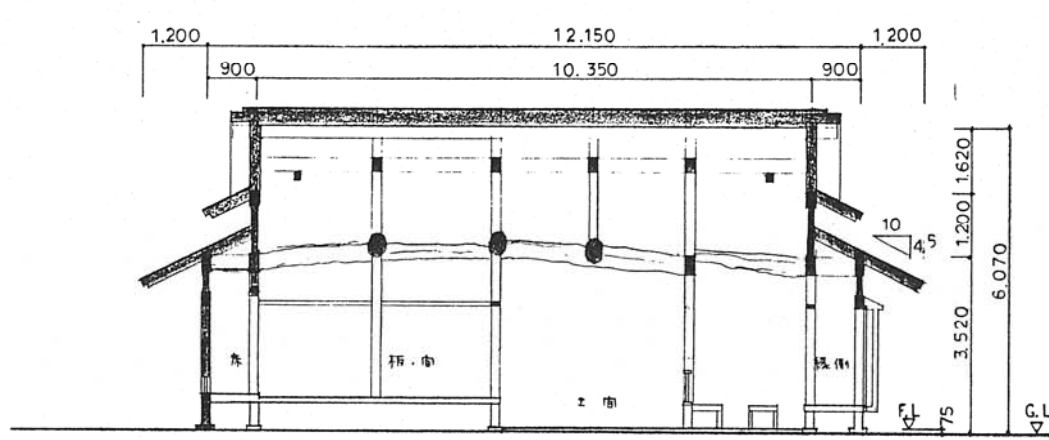

A—A 断 面 図 S=1:100

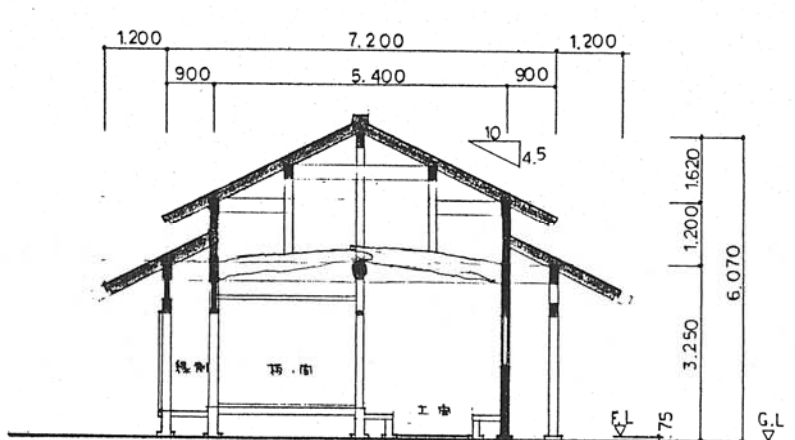


B—B 断 面 図 S=1:100

## 竣工図


|            |           |
|------------|-----------|
| 事業名        | 錦糸公園河内里   |
| 工事名        | 休憩所小屋新築工事 |
| 設計図面       | 立面図       |
| 図面番号       | A-08      |
| 設計年月日      | 元年8月 日    |
| 大阪府南部公園事務所 |           |

# 自然学習館平面図

| 内部仕上表 |               |            |             |                |          | 外部仕上表 |                             |
|-------|---------------|------------|-------------|----------------|----------|-------|-----------------------------|
| 室名    | 床             | 巾木・腰       | 壁           | 天井             | 備考       | 屋根    | カラヤストコロニアル葺                 |
| 倉庫    | コンクリート打設 防塵塗装 | コンクリート打設   | 12mm厚の2 SOP | 化粧用白色木目板×1板@25 | 器具棚      | 軒裏    | タテ 緑青銅板@0.4 平葺              |
| 作業場   | 全上            | 全上         | 全上          | 全上             | ラック 掃除流し | 外壁    | セシールボード貼 AE (よういばりFめどめ)     |
| 便所    | ポリウレタンタイル貼    | 100角陶器タイル貼 | ポリ合板の6 貼    | 7mm厚の4 VP      | 作業台      | 腰     | レニガタイル貼 (ミヤビル プラステック) 白目タイル |
|       |               |            |             |                | トイレブース   | 足まり   | コンクリートカーキ目仕上                |

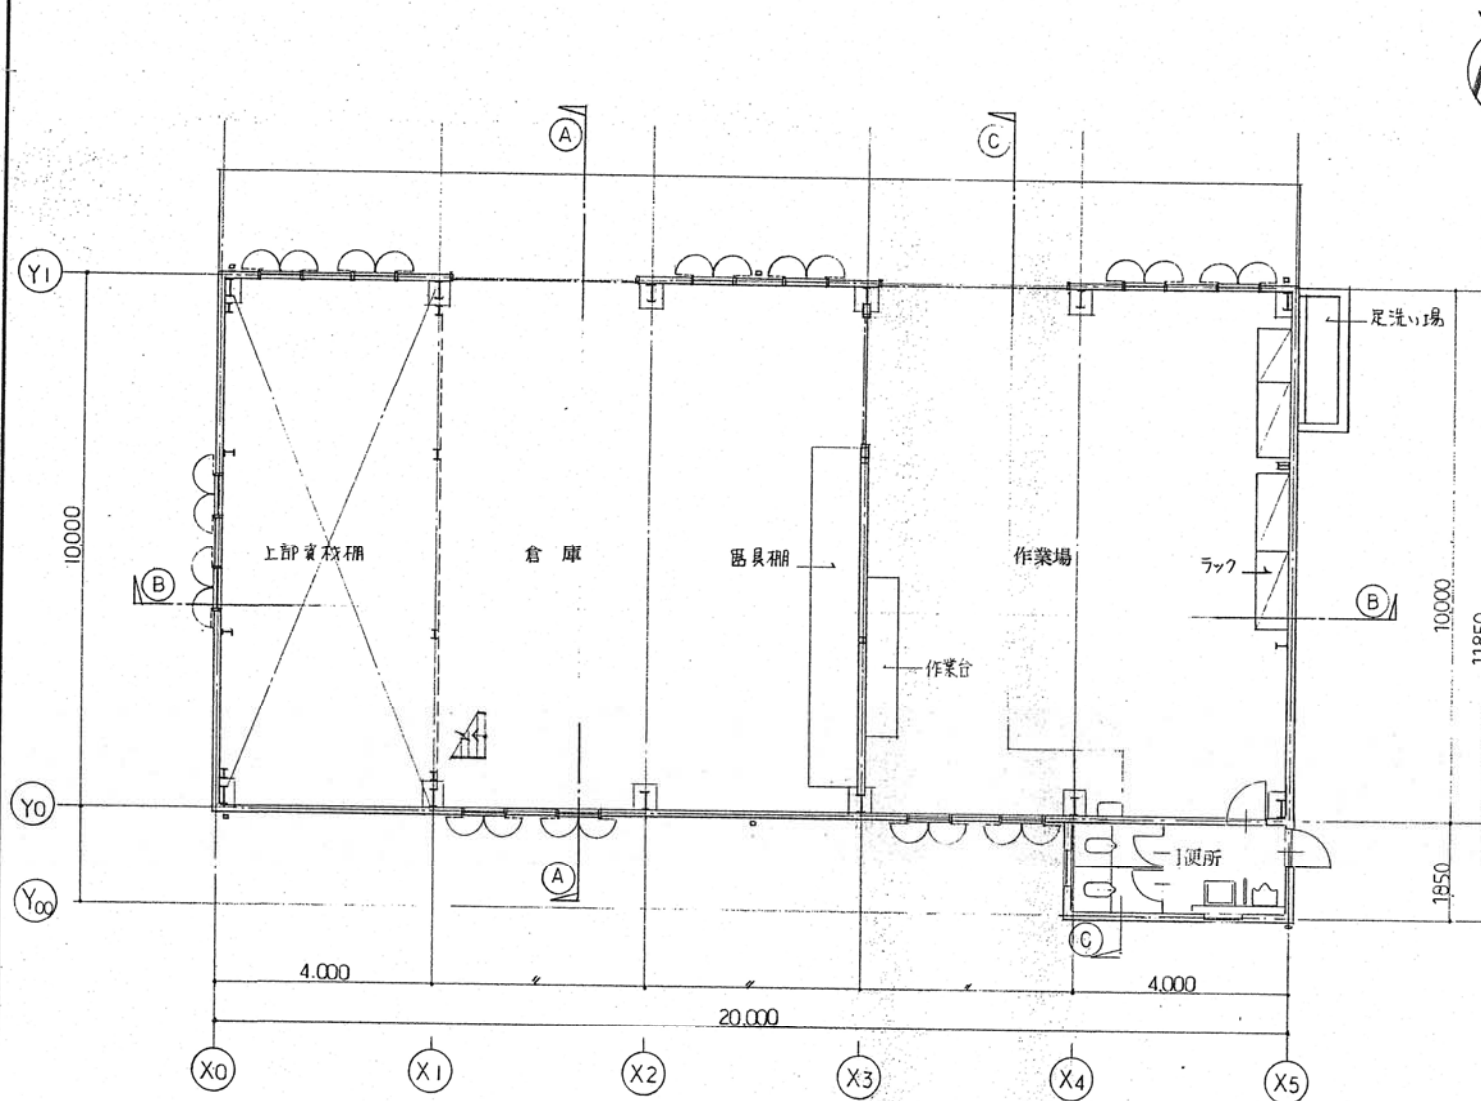


平面図 S=1/100

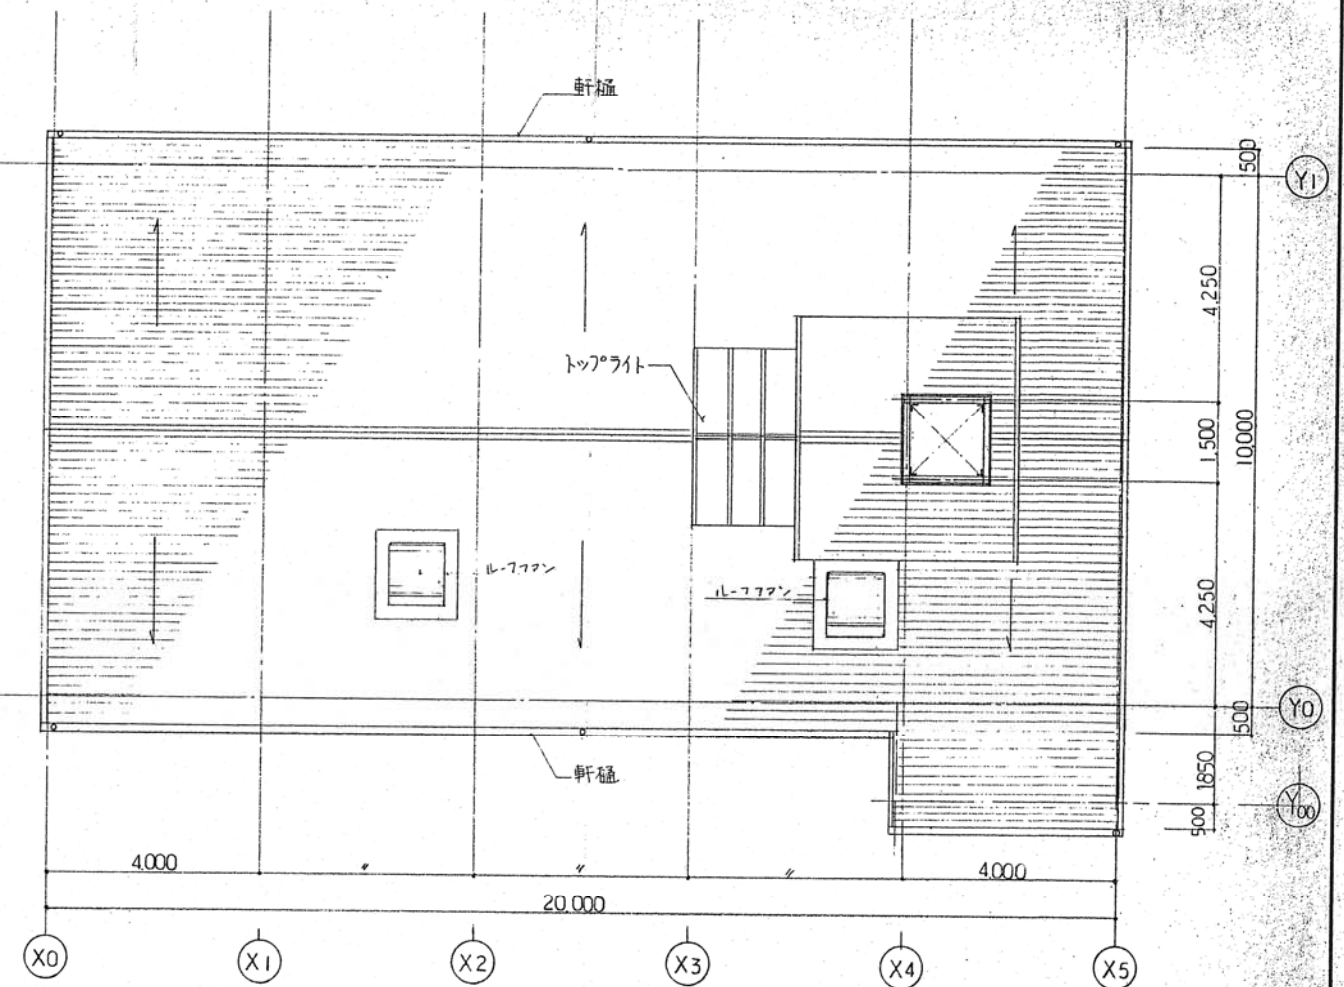


屋根伏図 S=1/100

|            |           |      |      |
|------------|-----------|------|------|
| 年度         | H.5       | 公園名  | 錦織公園 |
| 工事場        | 富田林市錦織    |      |      |
| 工事名        | 自然学習館新築工事 |      |      |
| 図面別        | 仕上表 平面図   |      |      |
| 作成年        | 平成5年9月    | 図番   | 全36葉 |
| 大阪府南部公園事務所 |           | の内4号 |      |


# 自然学習館立面図

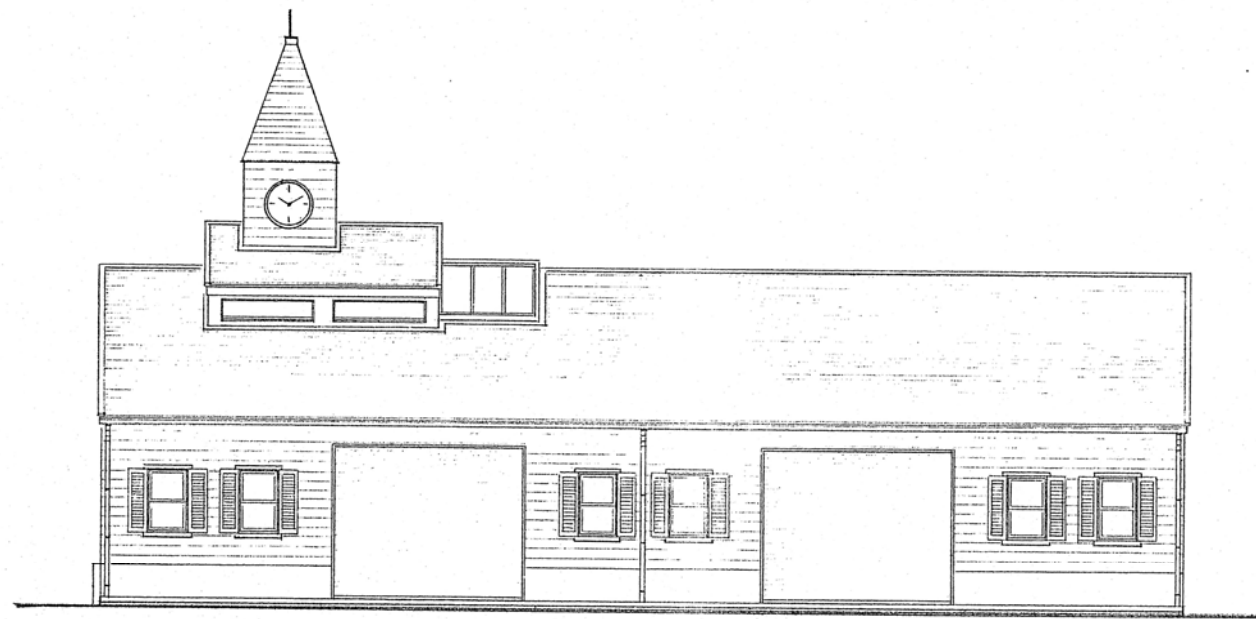


北側立面図 S=1/100

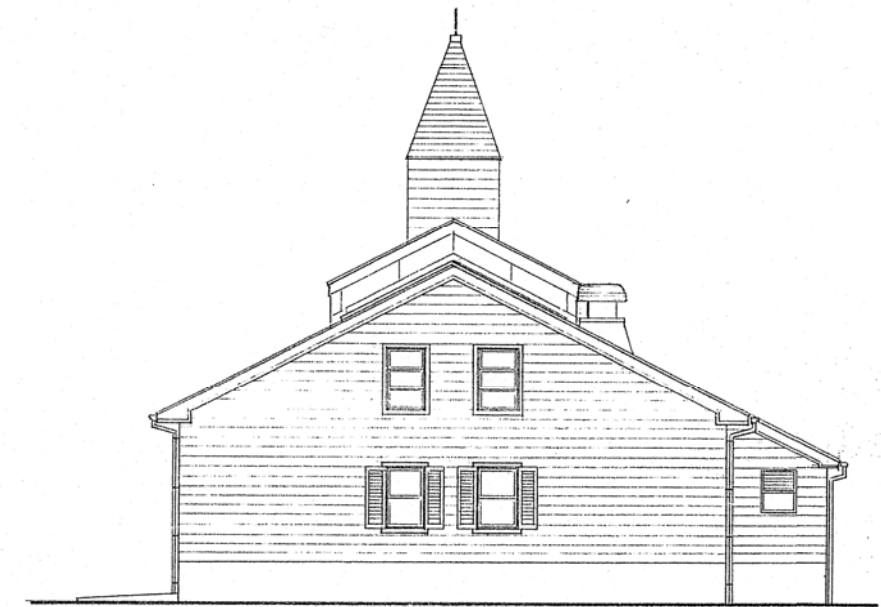

西側立面図 S=1/100

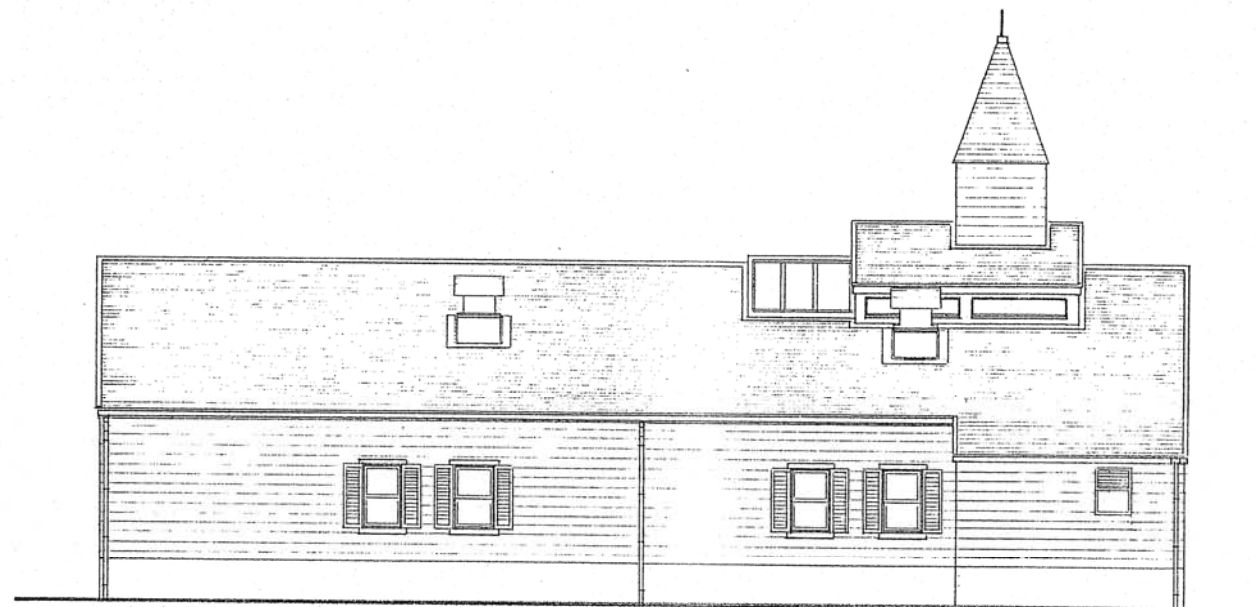


南側立面図 S=1/100

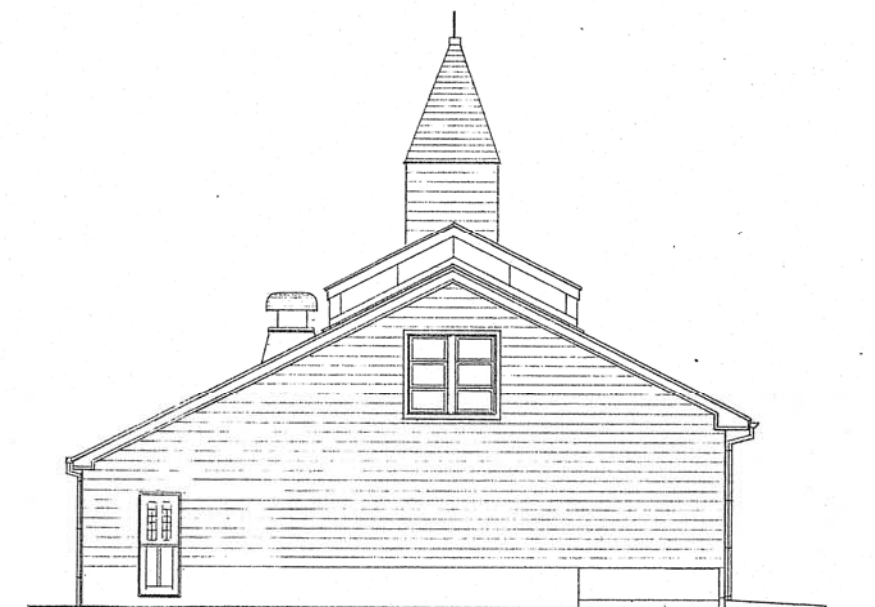


東側立面図 S=1/100

|            |           |      |      |
|------------|-----------|------|------|
| 年度         | H. 5      | 公園名  | 錦織公園 |
| 工事場所       | 富田林市錦織    |      |      |
| 工事名        | 自然学習館新築工事 |      |      |
| 図面種別       | 立面図       |      |      |
| 作成年月       | 平成5年9月    | 図番   | 全36葉 |
| 大阪府南部公園事務所 |           | の内5号 |      |

パークセンター平面図

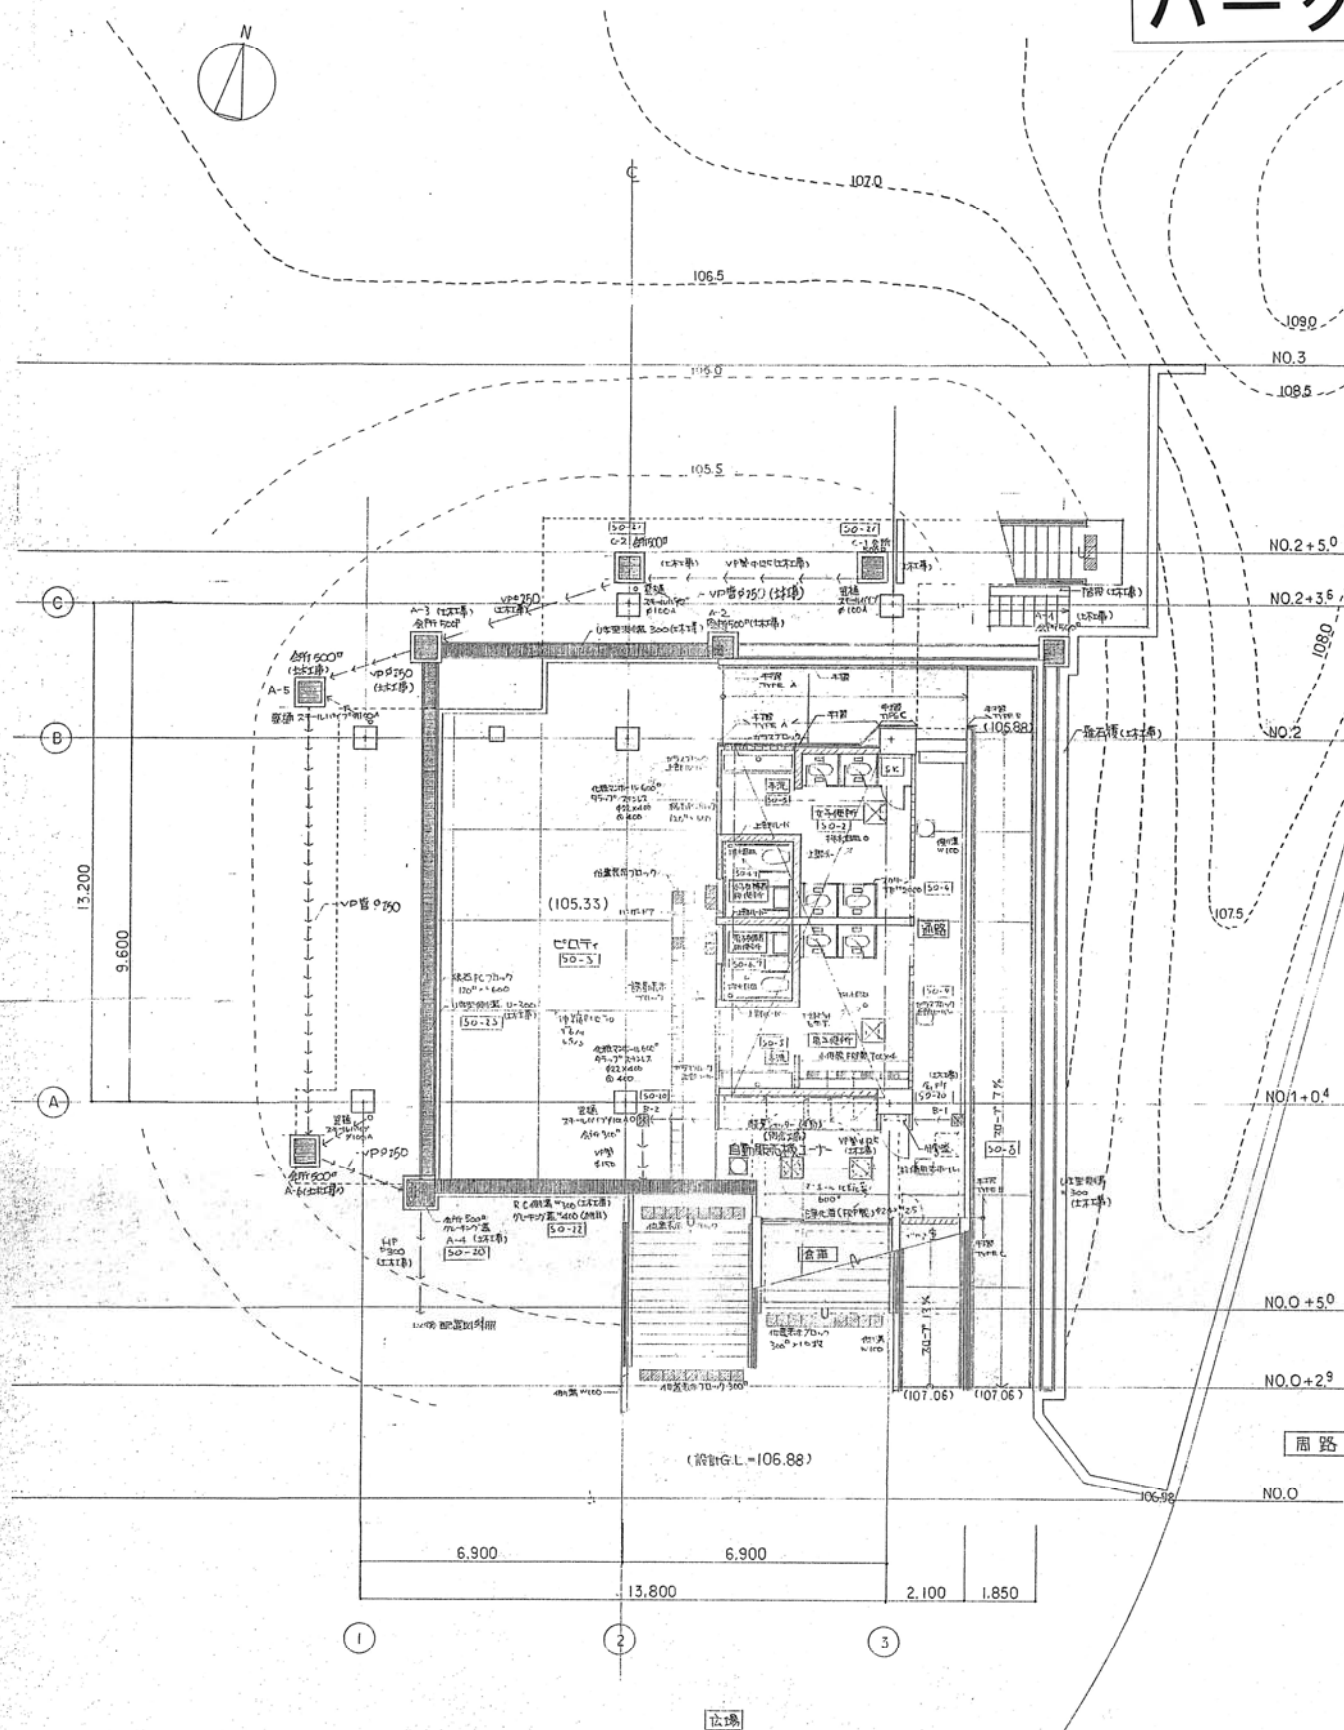


1 階平面図

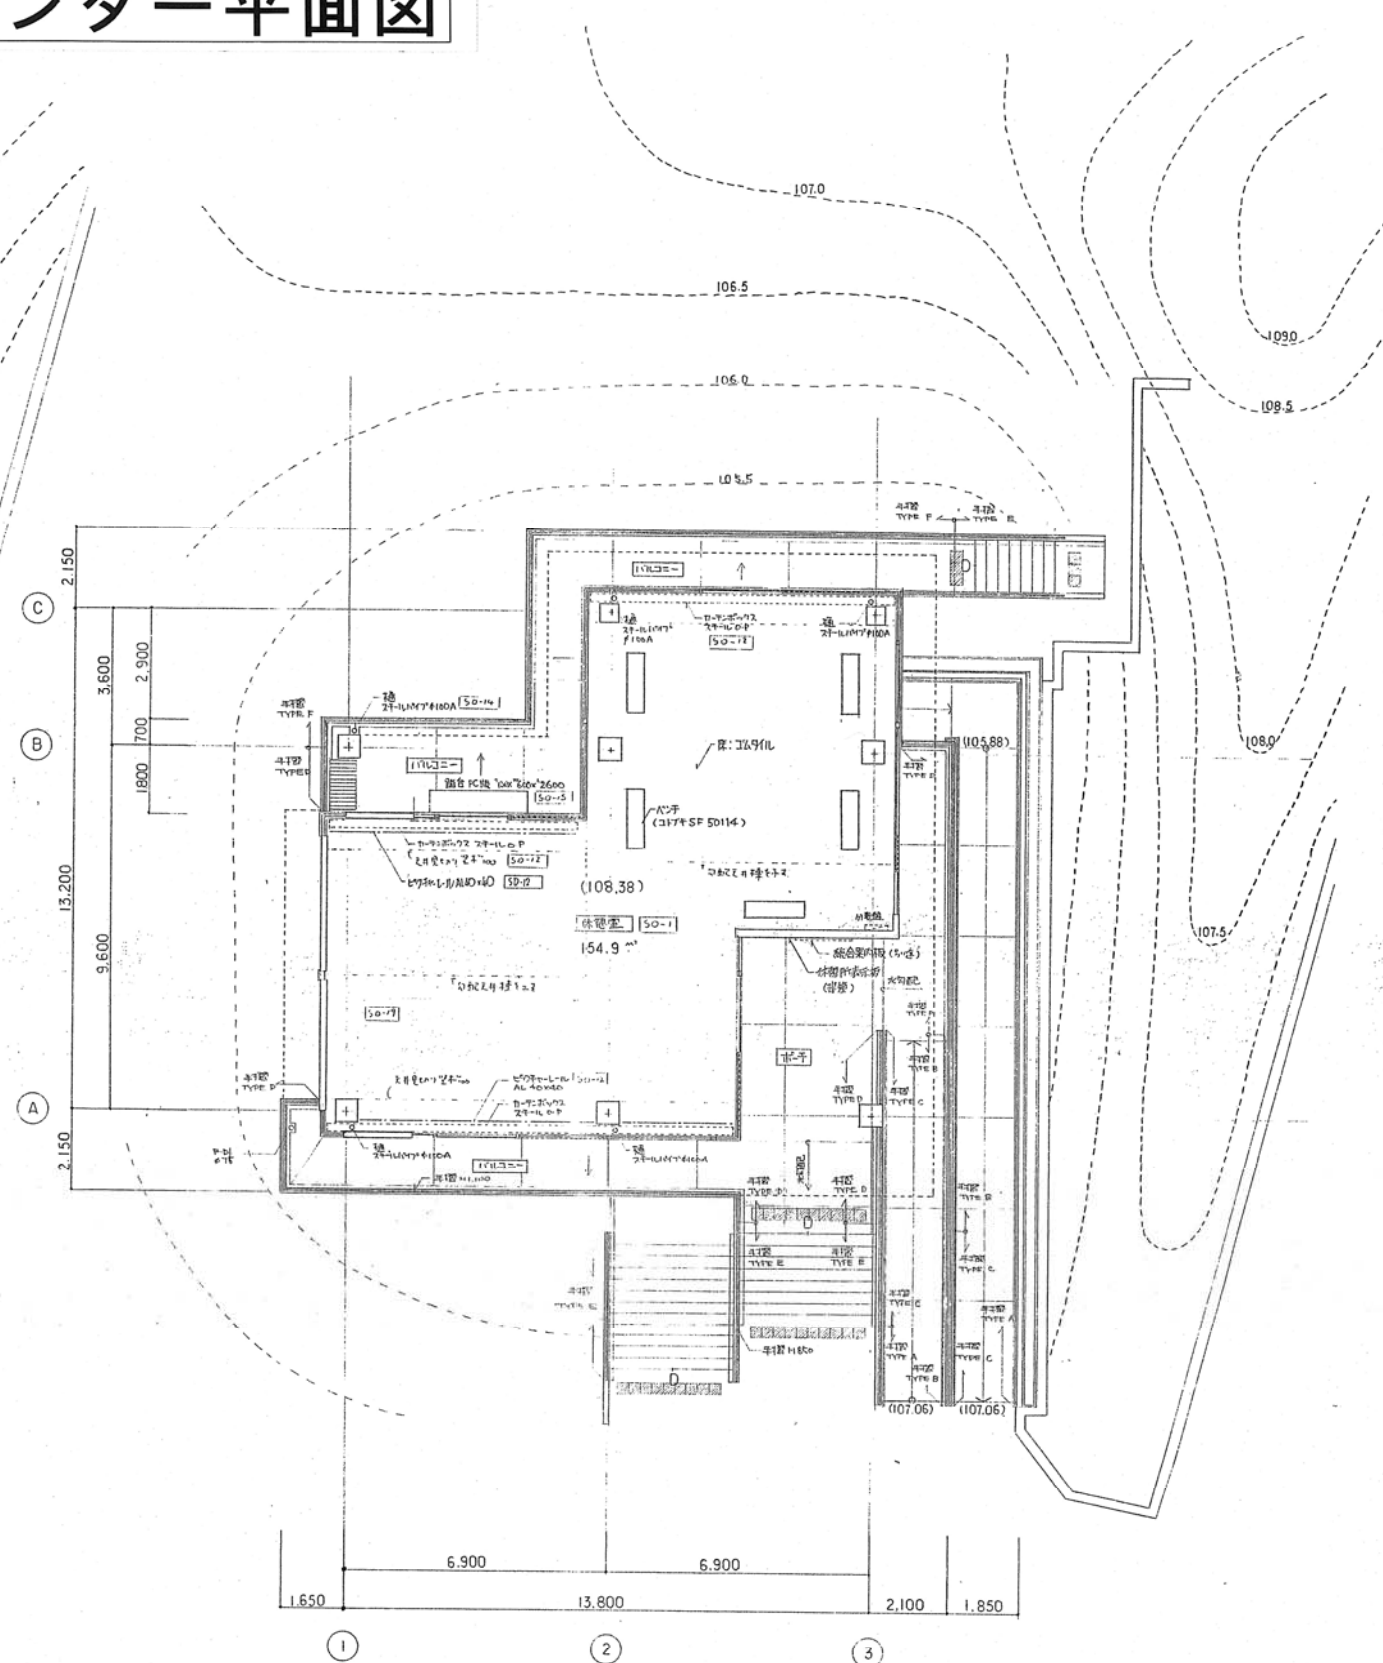


2 階 平 面 図

|            |                     |   |       |
|------------|---------------------|---|-------|
| 事業名        | 公園緑地整備事業            |   |       |
| 工事名        | 錦織公園南広場<br>花壇所 新設工事 |   |       |
| 設計図面       | 平面図                 |   |       |
| 図面番号       | A 6<br>16           | 幅 | 1:100 |
| 設計年月日      | 年 月 日               | 尺 |       |
| 大阪府南部公園事務所 |                     |   |       |


パークセンター立面図

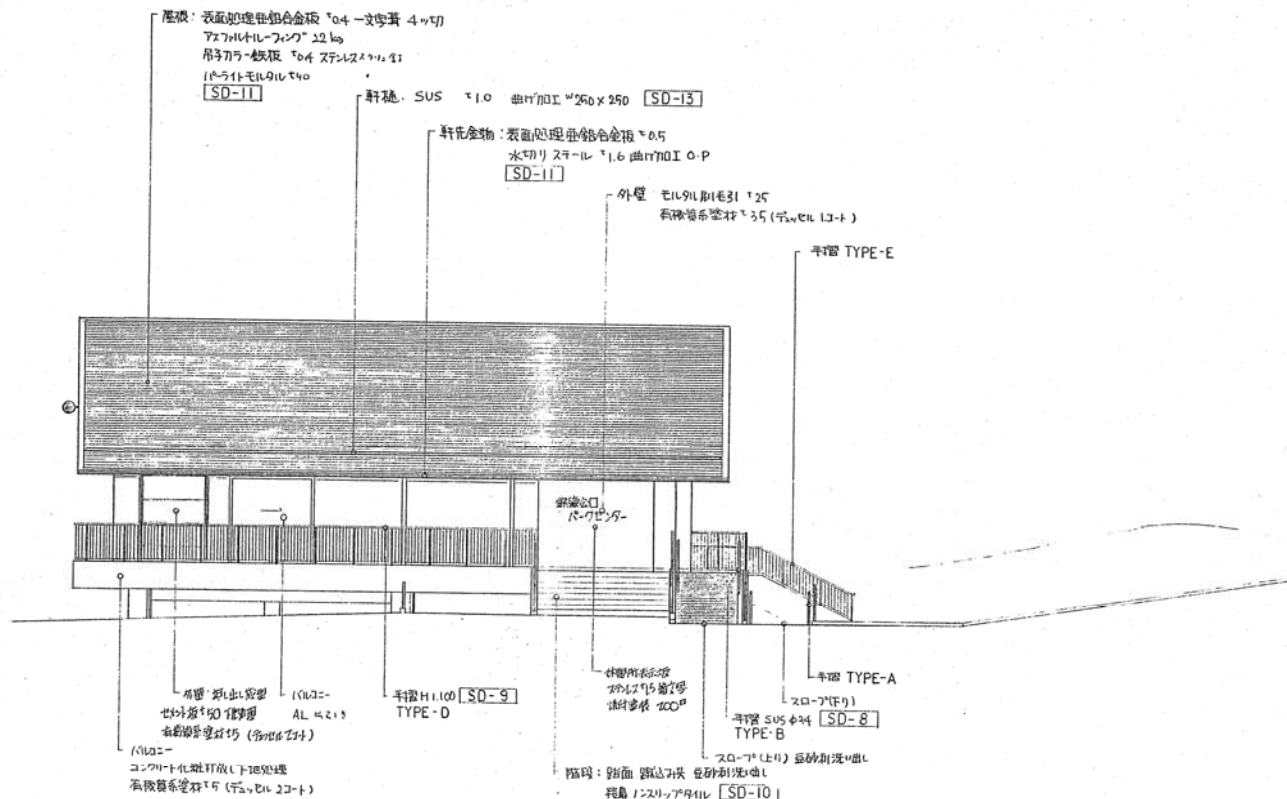


南立面图

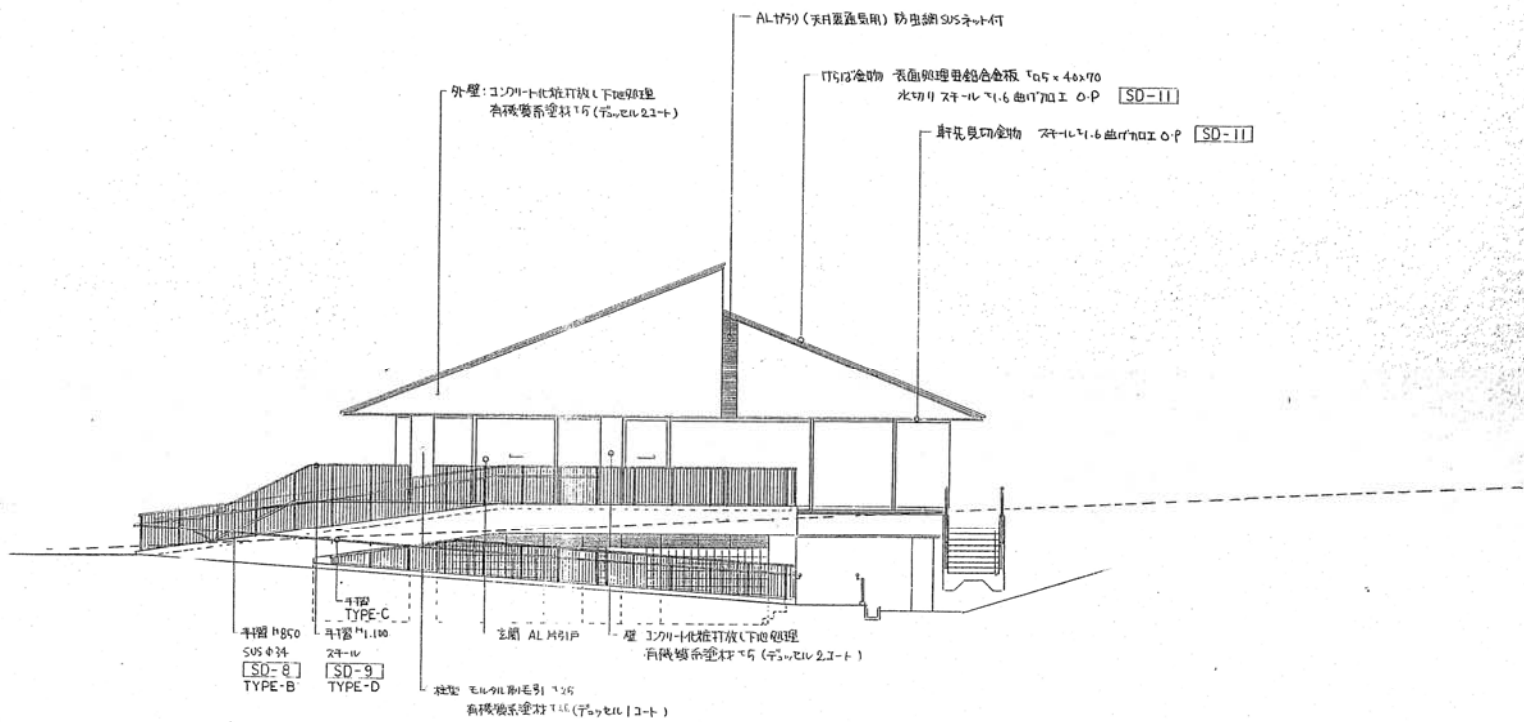

東立面図

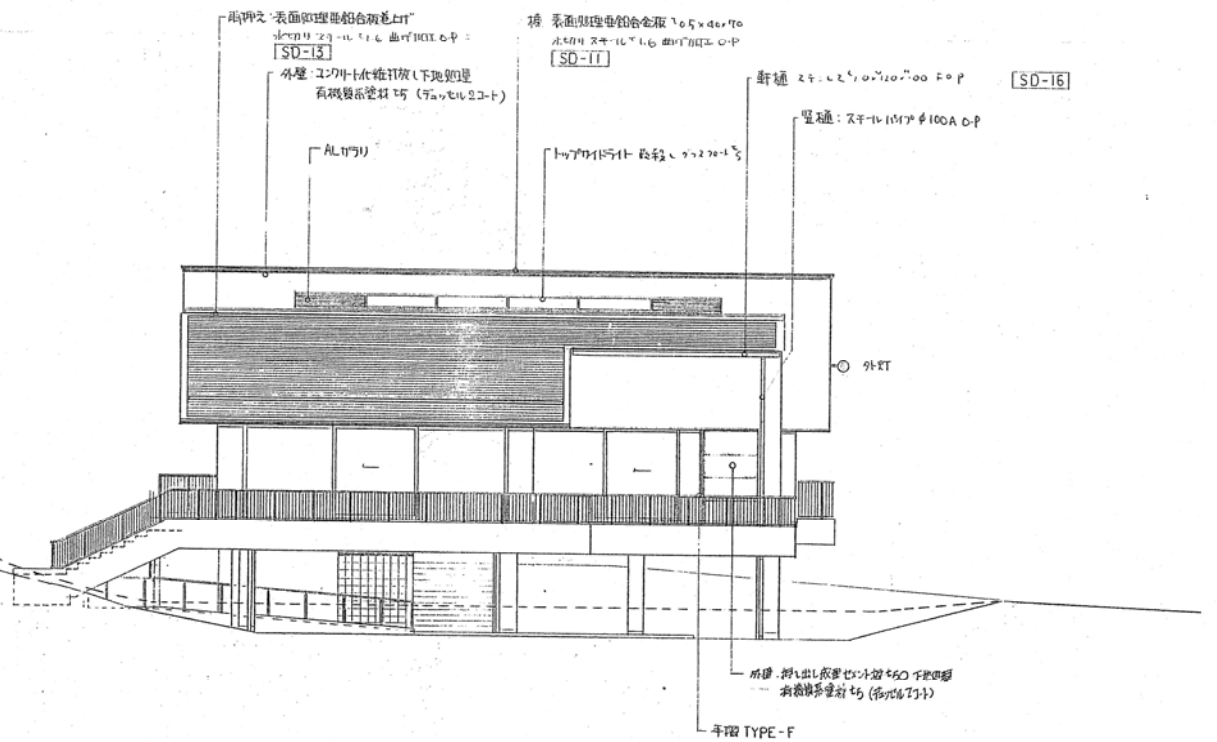





北立面图

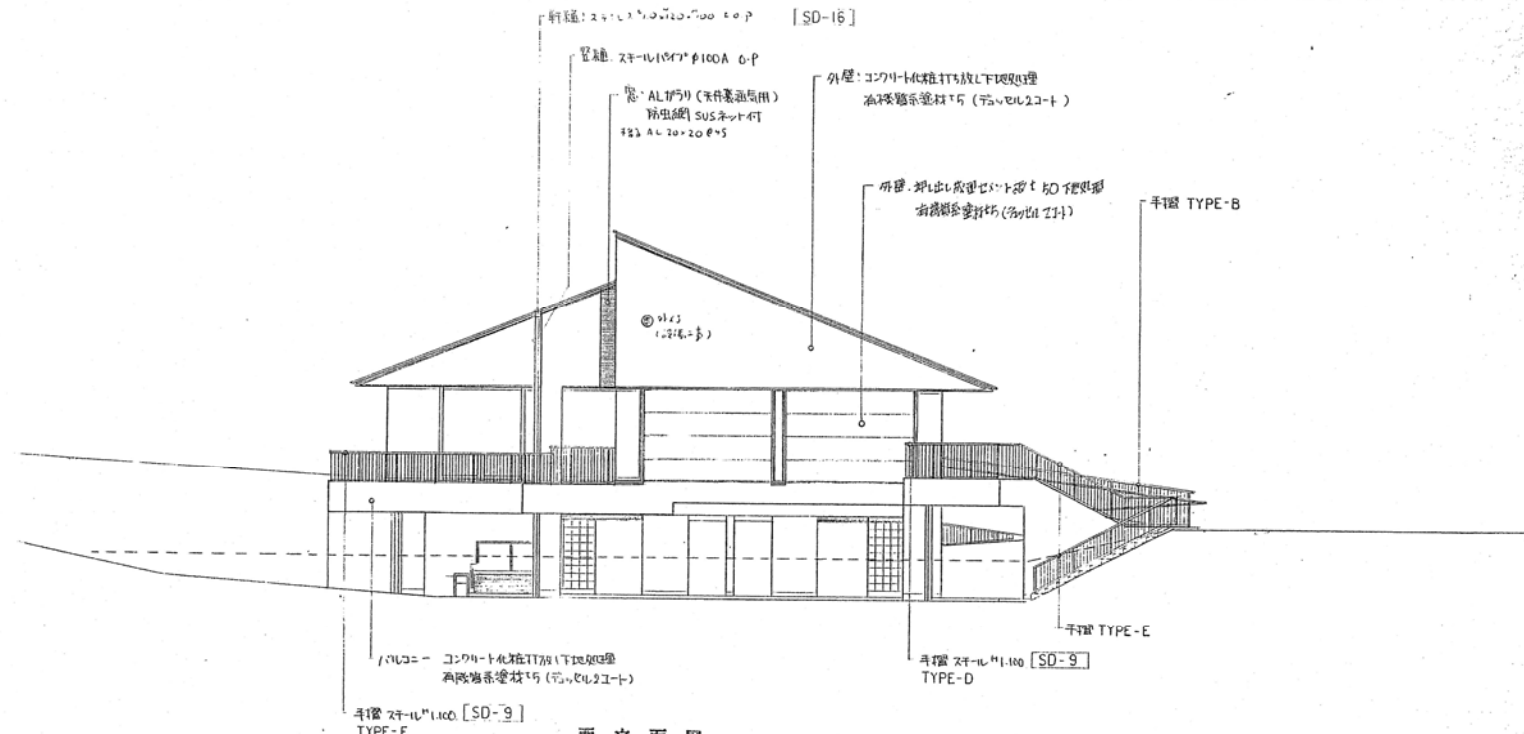

西立面图

|            |                     |   |       |
|------------|---------------------|---|-------|
| 事業名        | 公園緑地整備事業            |   |       |
| 工事名        | 錦織公園南広場<br>任持所 新築工事 |   |       |
| 設計図面       | 立 面 図               |   |       |
| 図面番号       | A7 / 16             |   | 1:100 |
| 発注年月日      | 年                   | 月 | 日     |
| 大阪府南部公園事務所 |                     |   |       |

やんちゃの里休憩所附属売店平面図・立面図

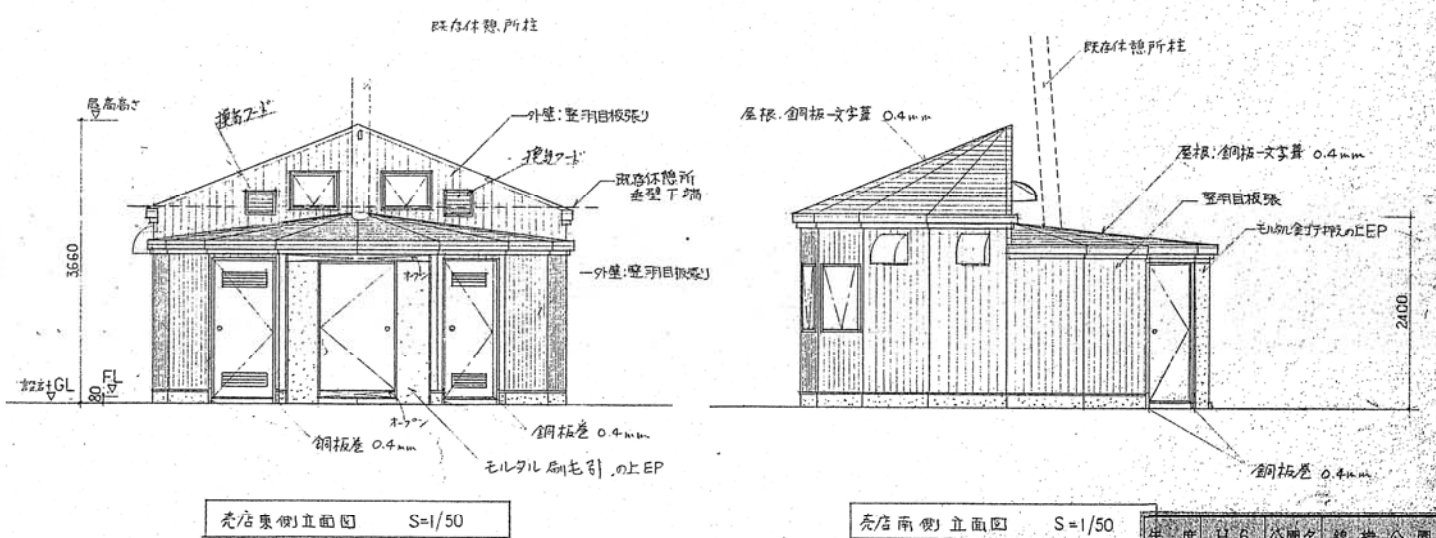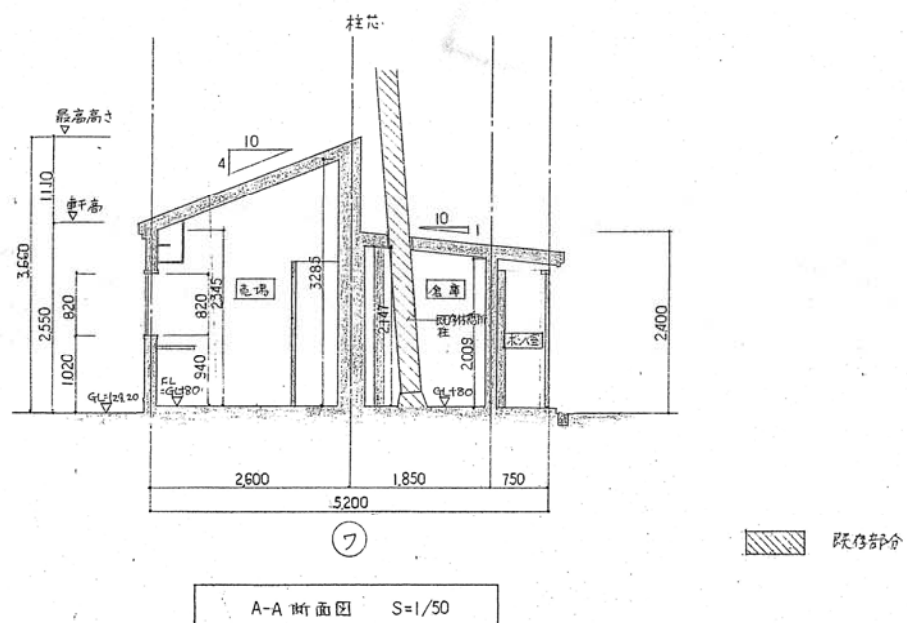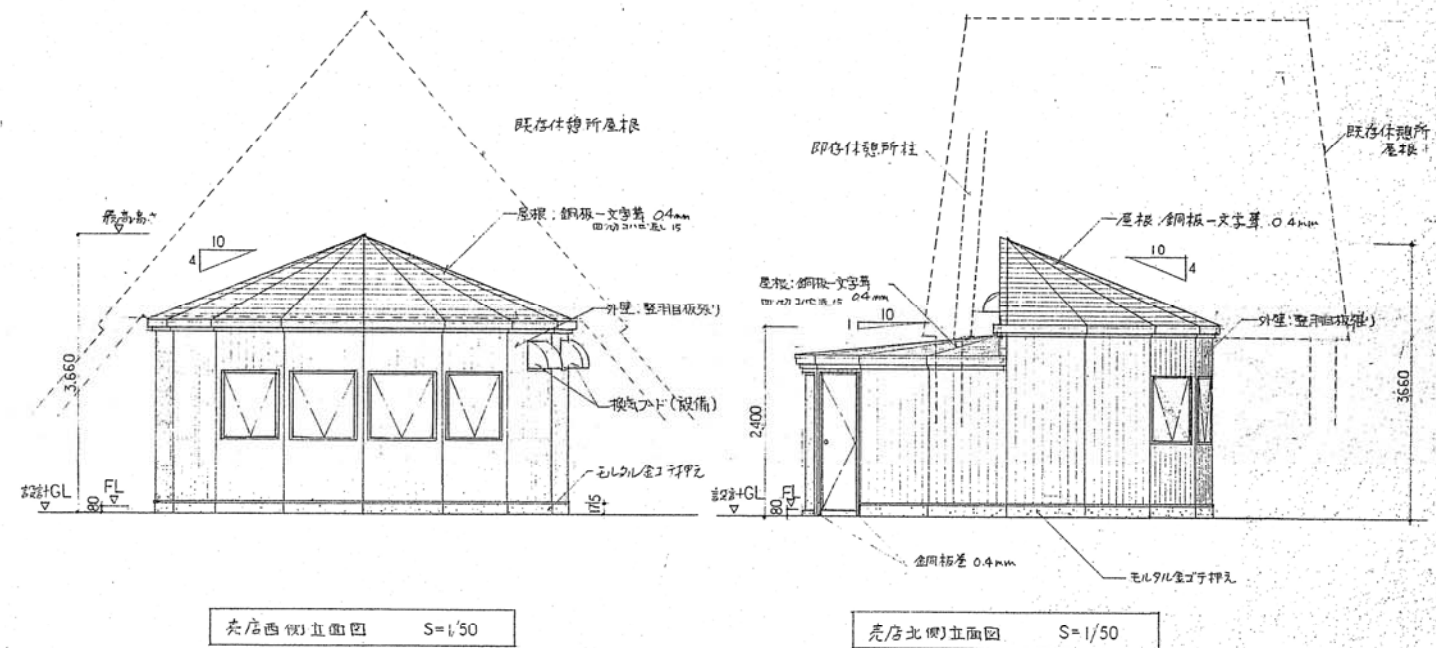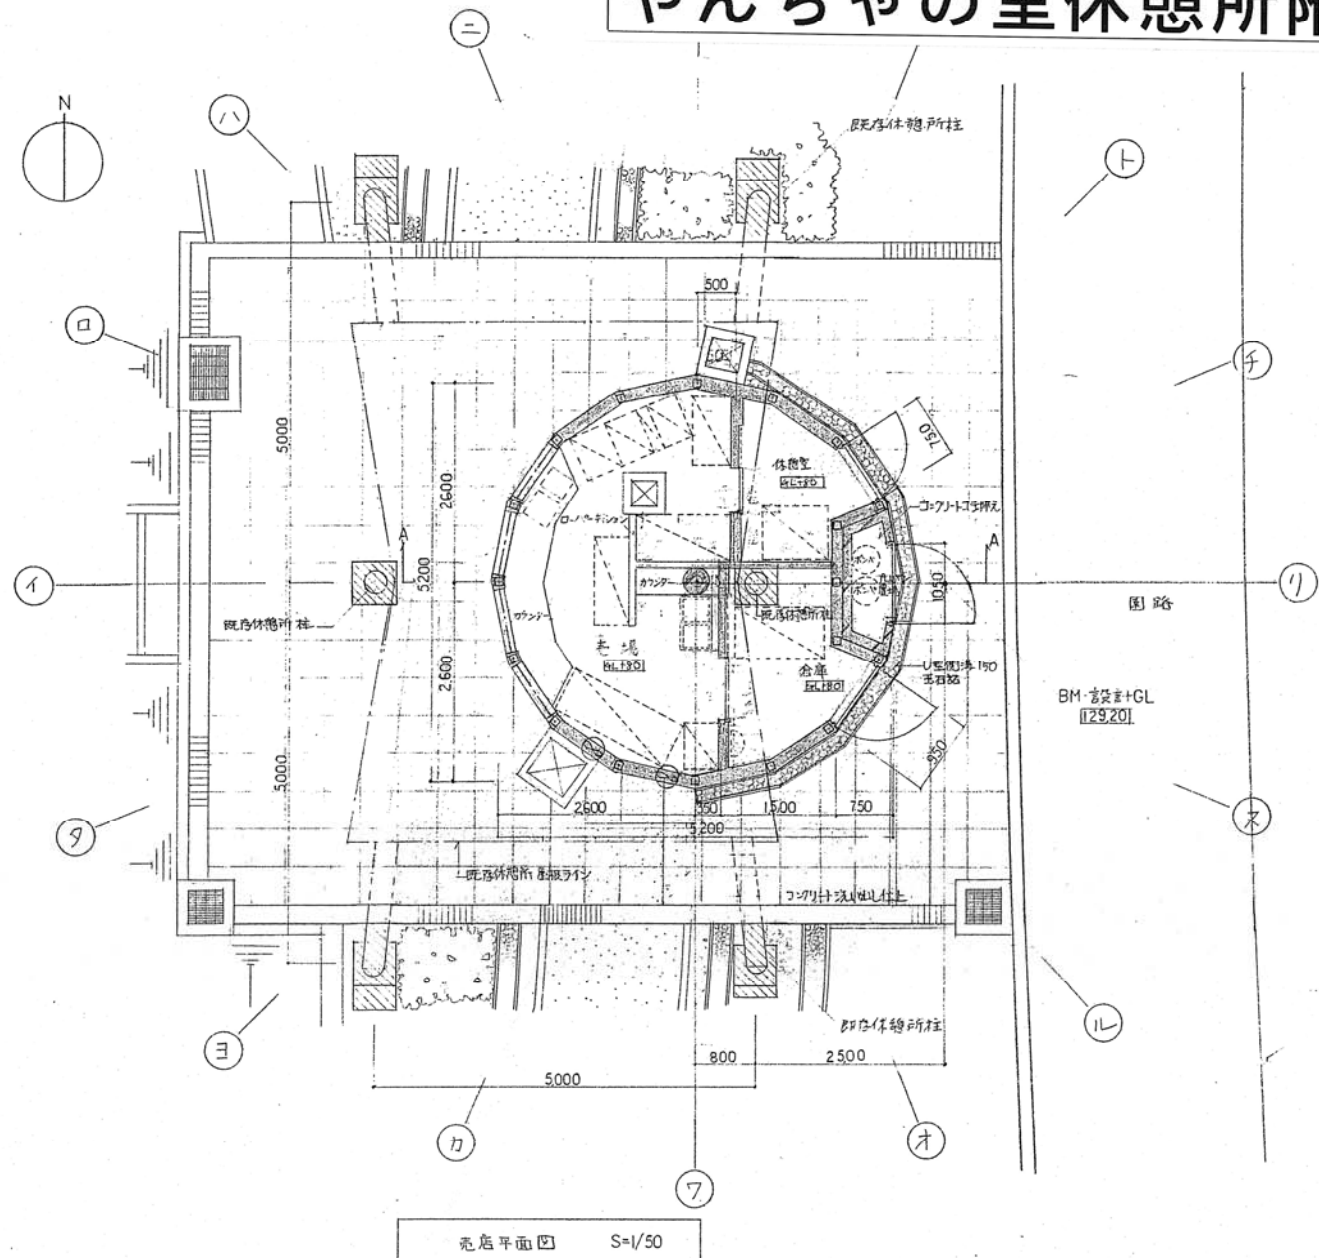

|              |               |  |        |         |  |
|--------------|---------------|--|--------|---------|--|
| 年 度          | H.6           |  | 公園名    | 錦 橋 公 園 |  |
| 工 事 所<br>場 所 | 富田 林 市 錦 橋    |  |        |         |  |
| 工 事 名        | やん・ちの里休憩所改築工事 |  |        |         |  |
| 図 面 別        | 売店平面図、立面図、断面図 |  |        |         |  |
| 作 成 月        | 平成 6 年 7 月    |  | 図 番    | 全 53 第  |  |
| 大阪府南部公園事務所   |               |  | 2018 年 |         |  |