
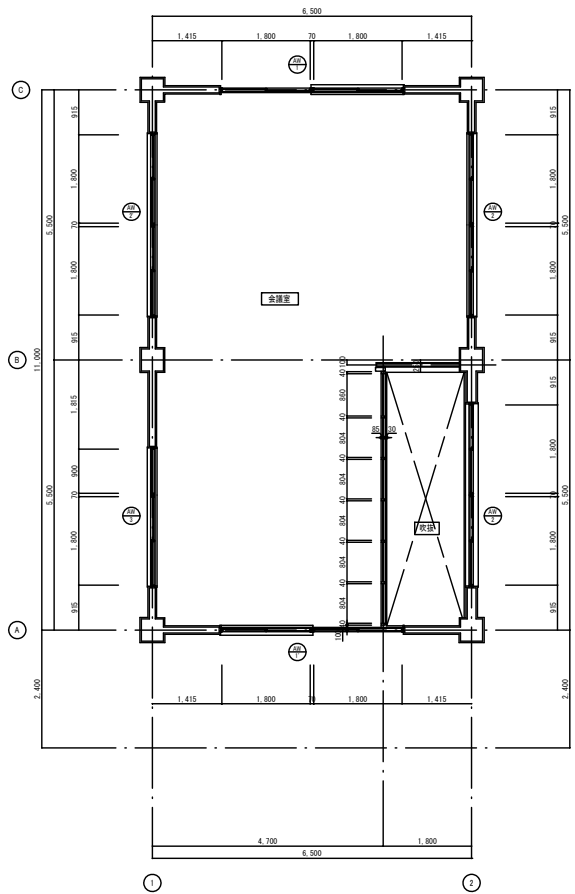


二色の浜公園 管理事務所図面 (平面図①) 1

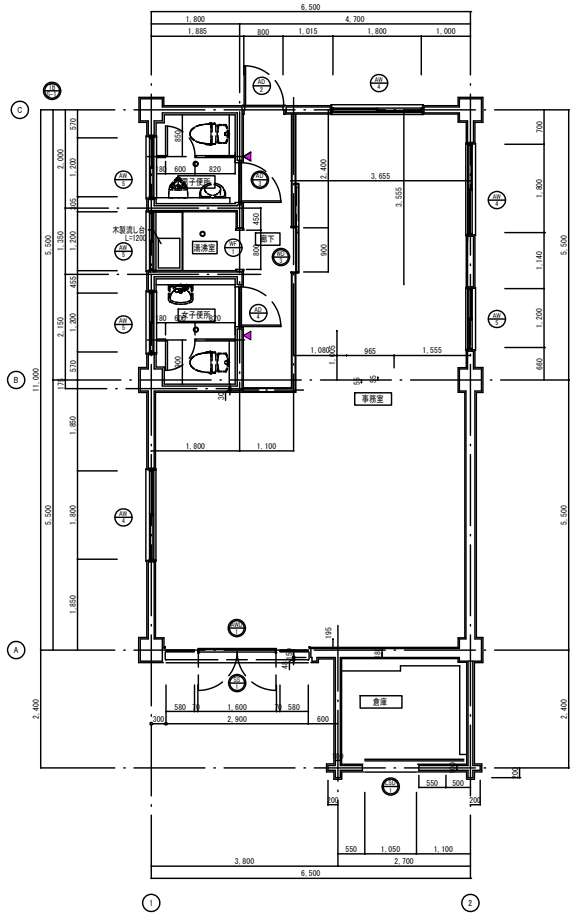


新設建具リスト	
記号・形式	同様・ランマ付開きカマサ扉
場所・数量	1F事務室 1
材質・仕上・見込	アルミアルマイト
ガラス	網入り強化 1168
食器	305T食・ドアカローザー・サムターン付本棚・横引き
備品	ステンレス食器・耐震金物一式


既設建具リスト	
記号・形式	2連引き違い戸・扉
場所・数量	2F事務室 1
材質・仕上・見込	アルミアルマイト
ガラス	網入り強化 1168
備品	305T食・ドアカローザー・サムターン付本棚・横引き

年度	27	作成年月	平成28年3月
公園名	二色の浜公園		
竣工図	縮尺	1/100	設計
管理事務所耐震補強等改修工事竣工図	大阪府岸和田土木事務所		


二色の浜公園 管理事務所図面(平面図②)3

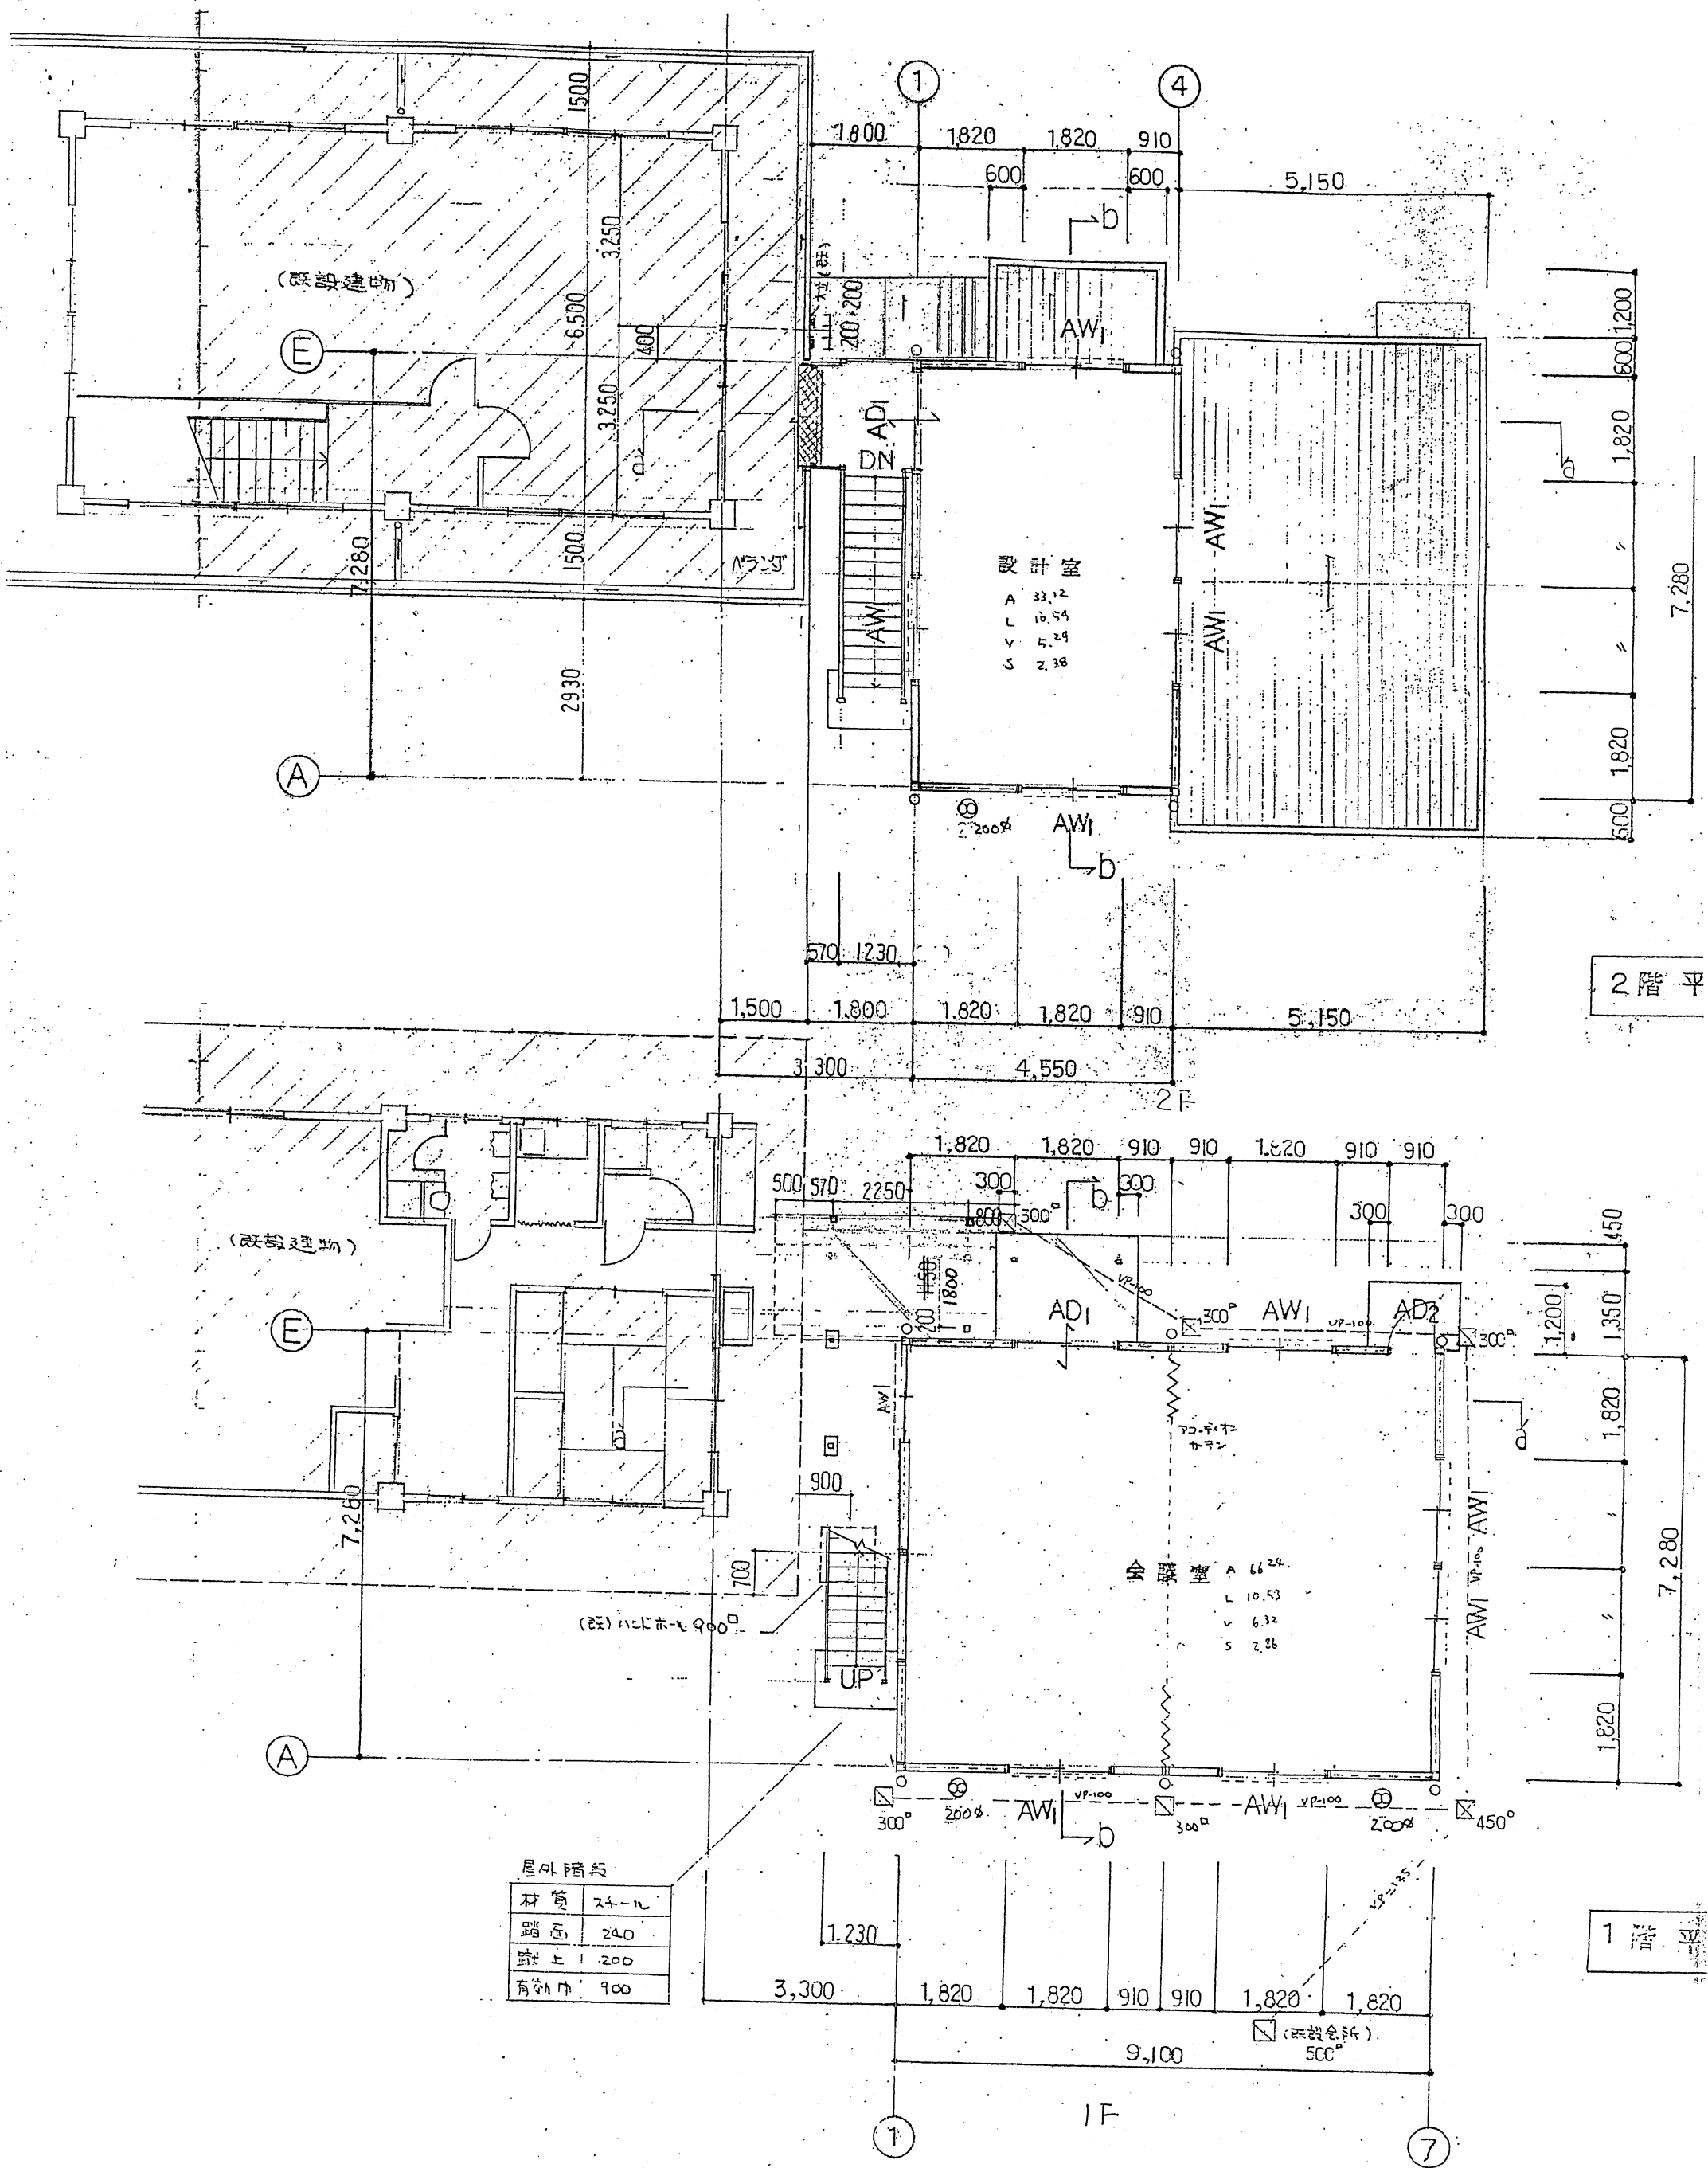


二色の浜公園
事務所 立面図

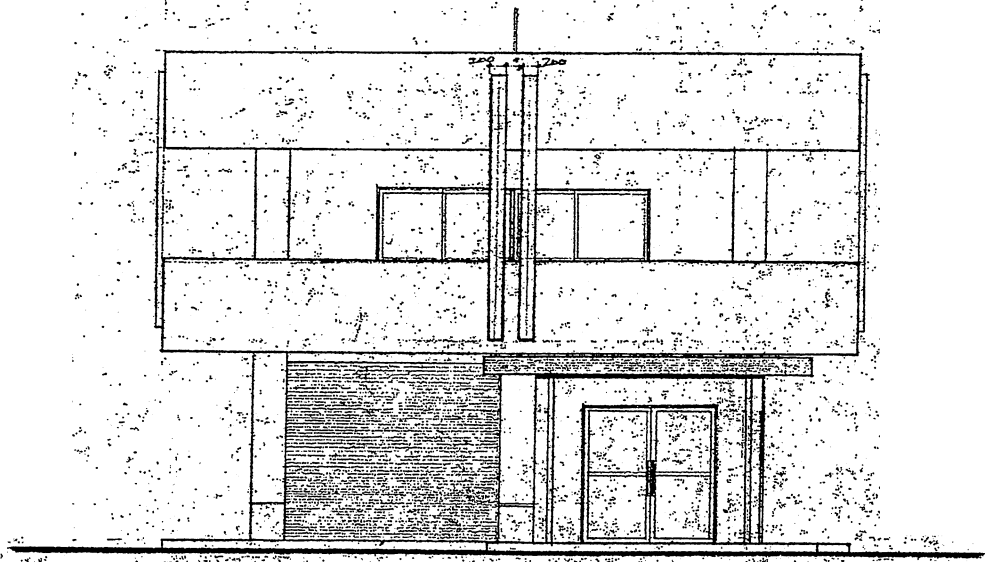


西側立面図

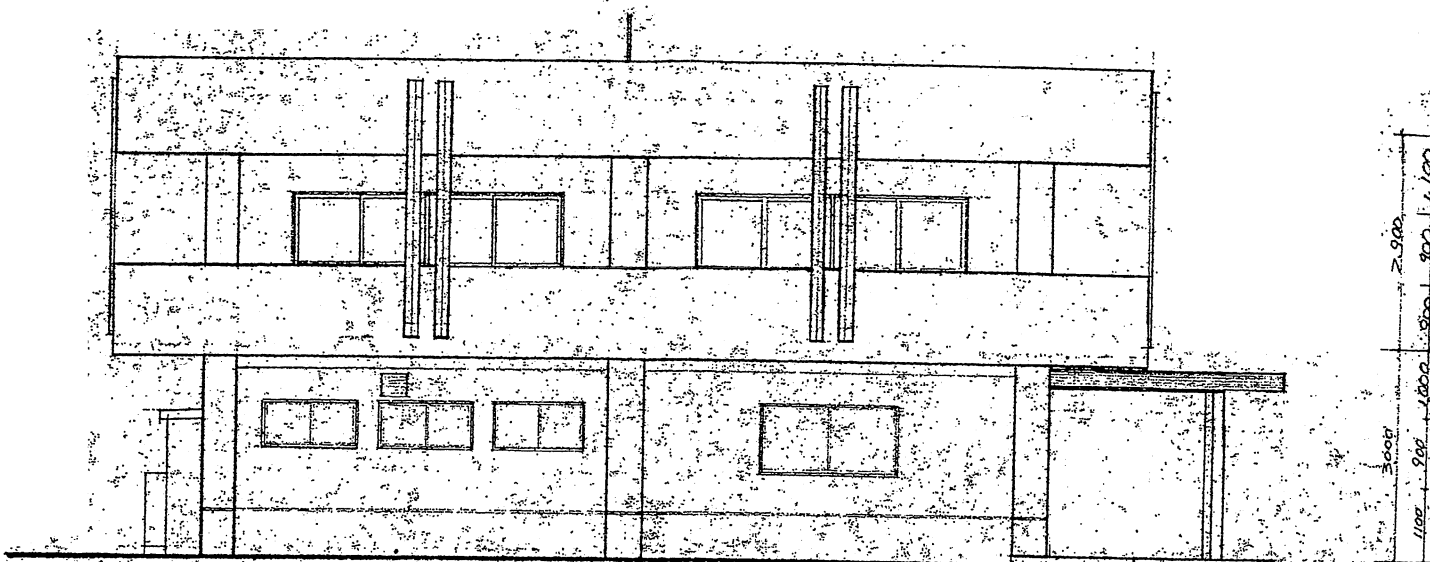


北側立面図

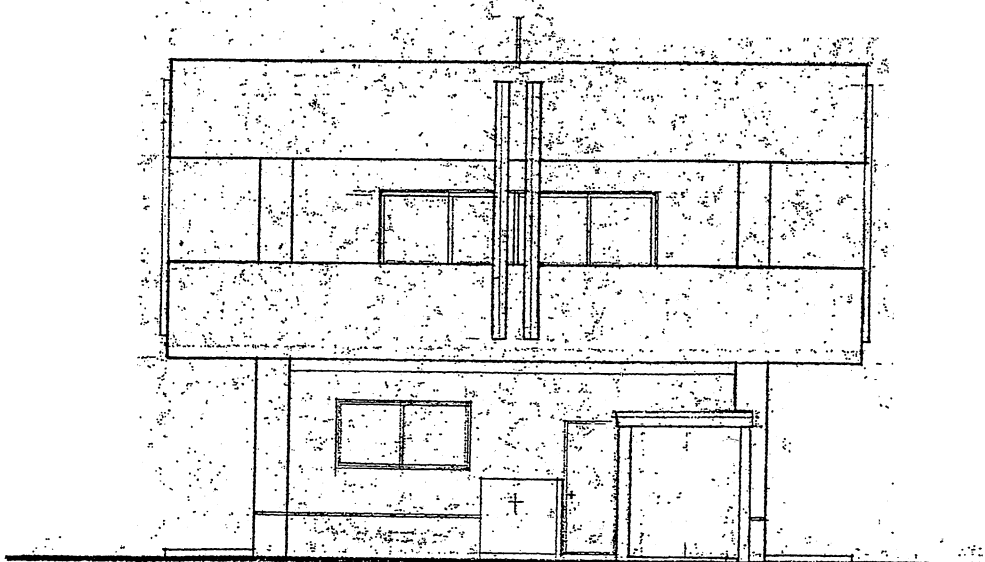


東側立面図

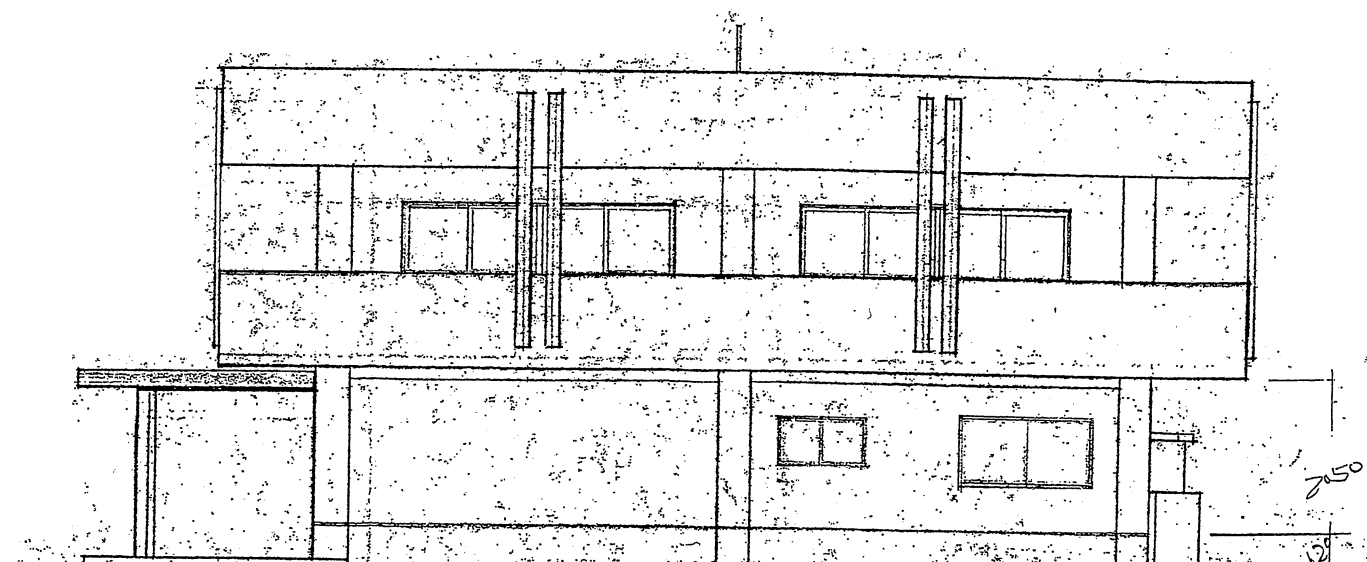


南側立面図

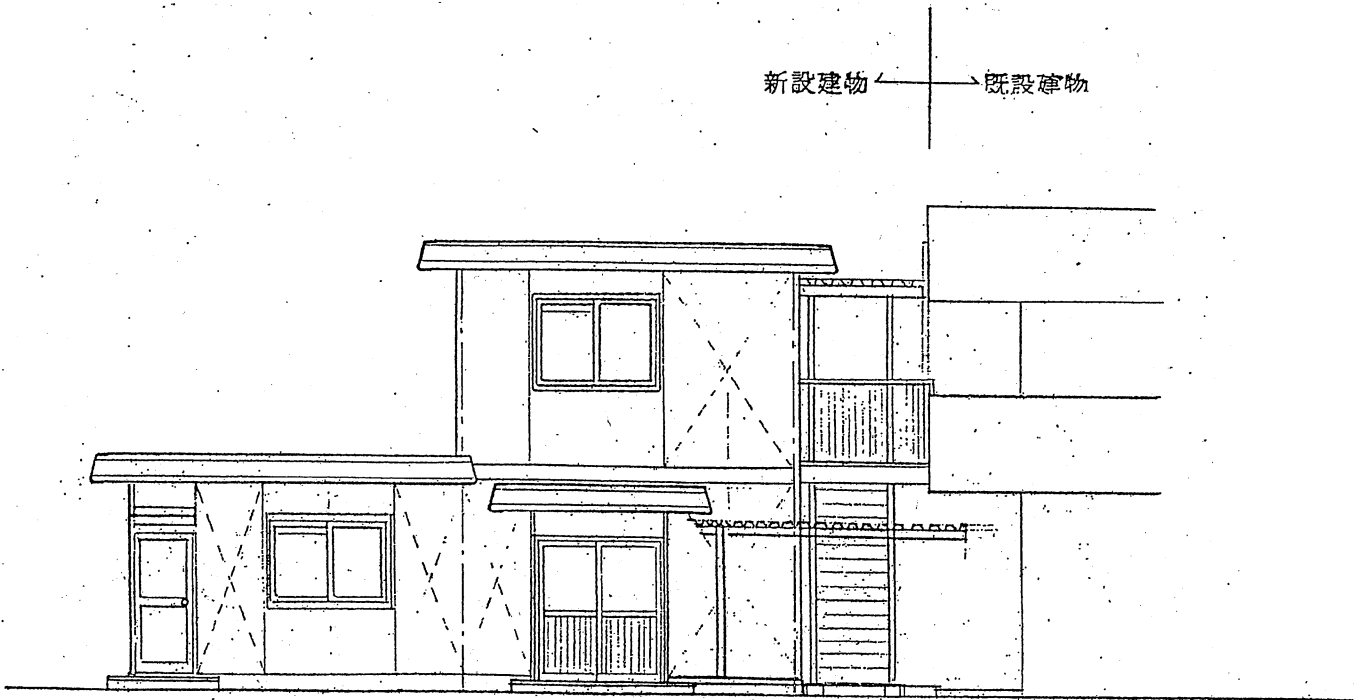


E 通立面図 1/100

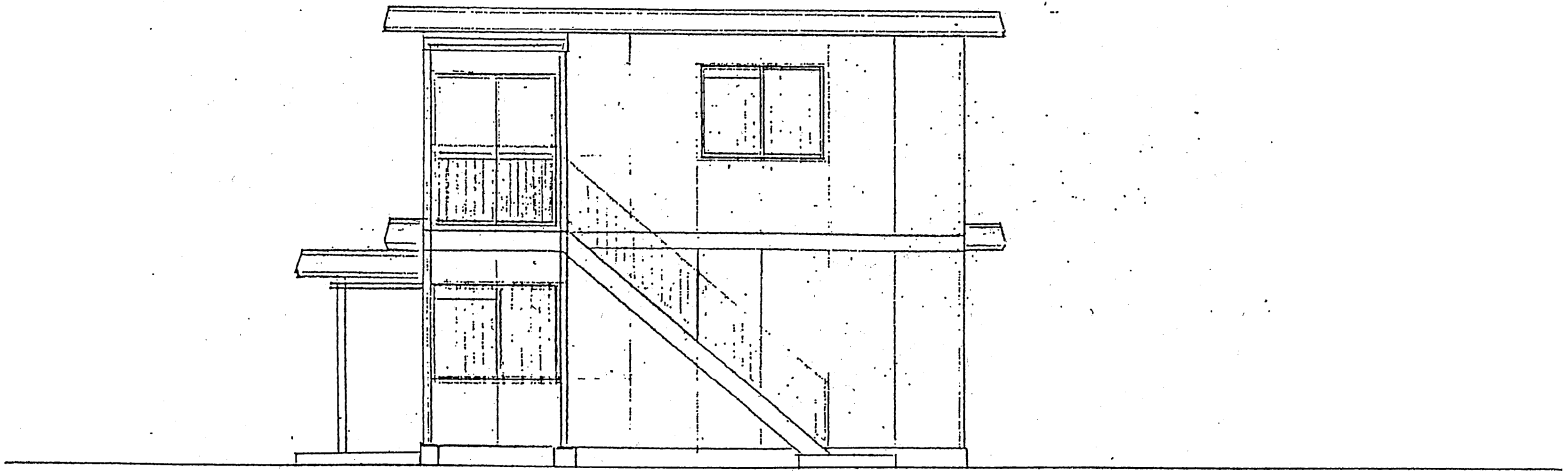

通立面図 1/100

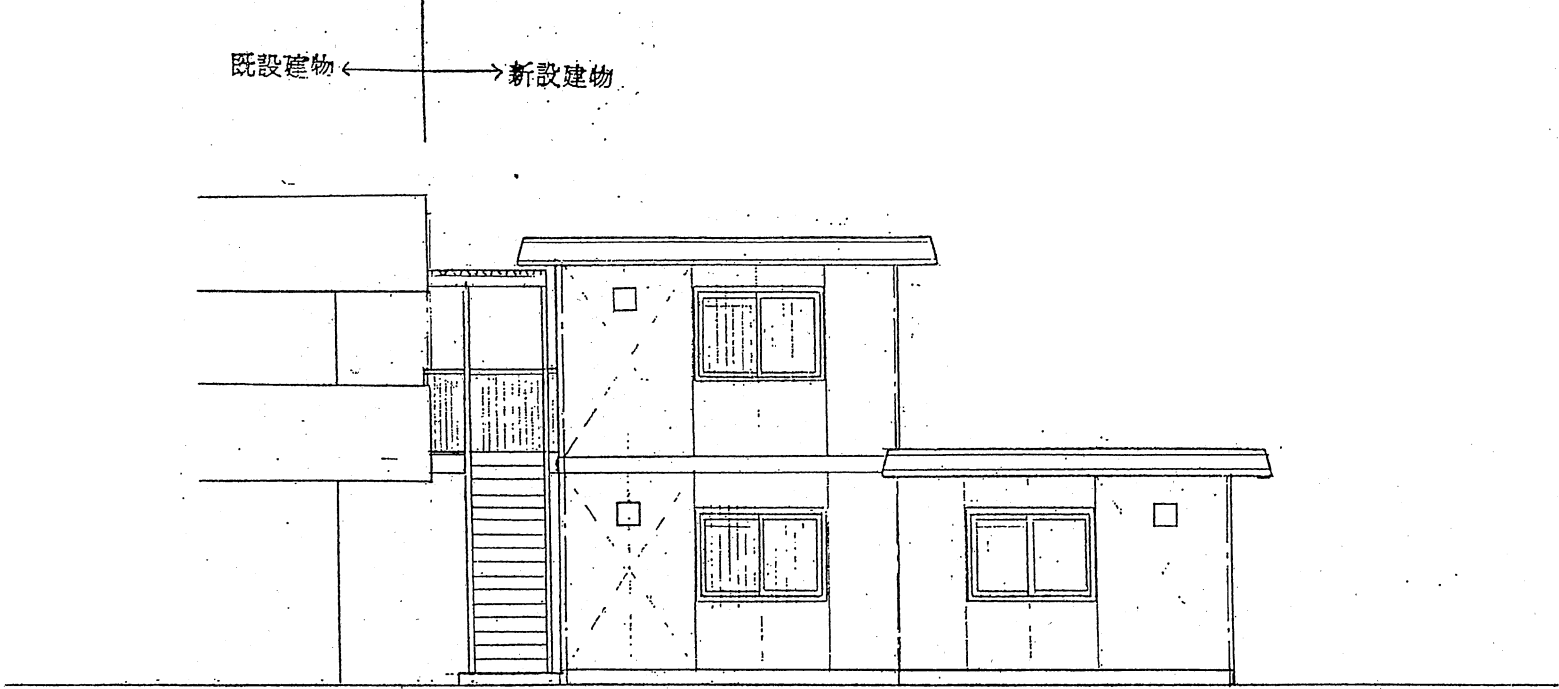

A通立面 図1/100

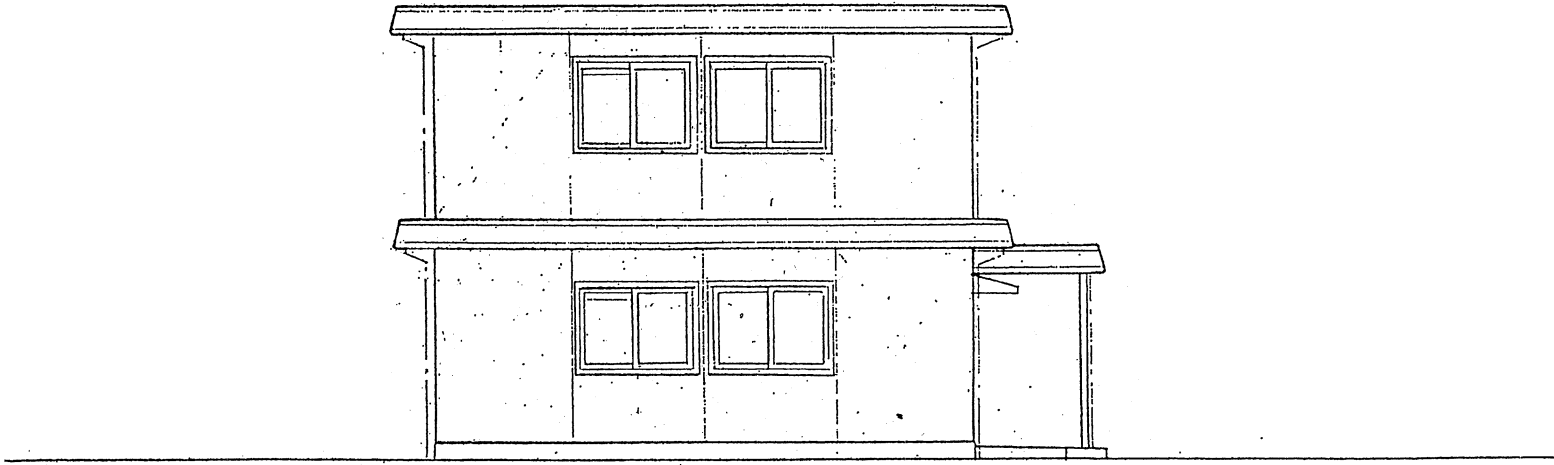


7通立面 図1/100

二色の浜公園 売店建物図面(位置図) 1




(工事中)

売店

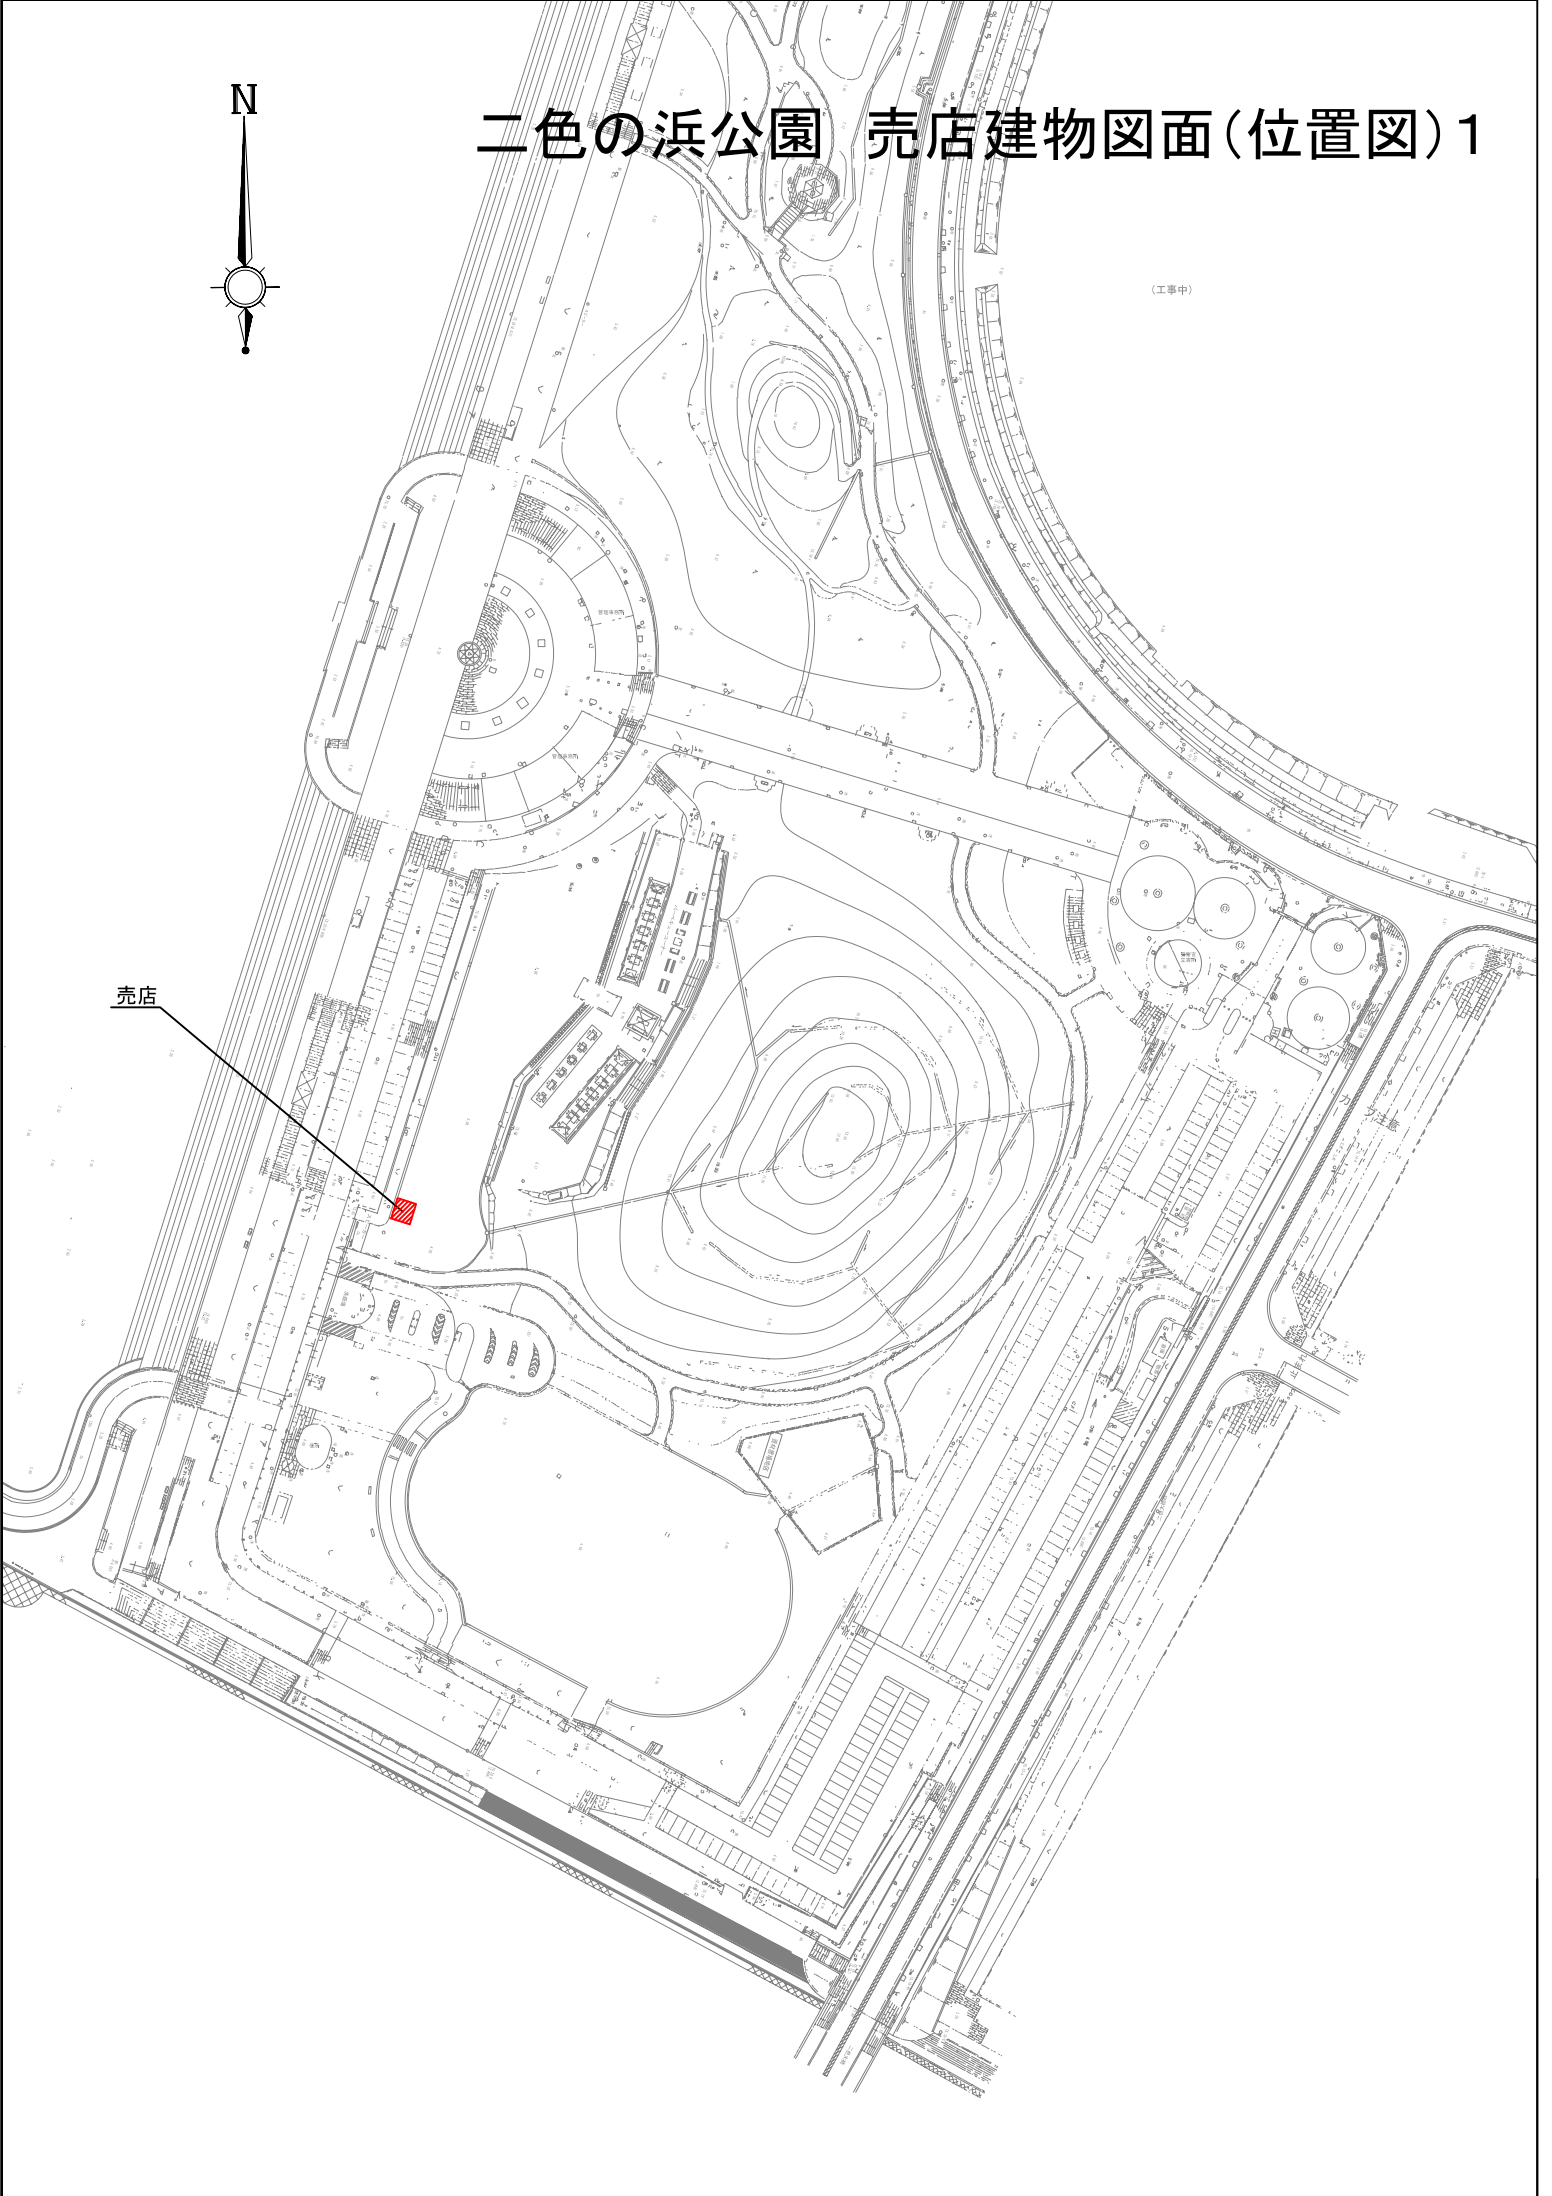

二色の浜公園 売店建物図面(平面図)2

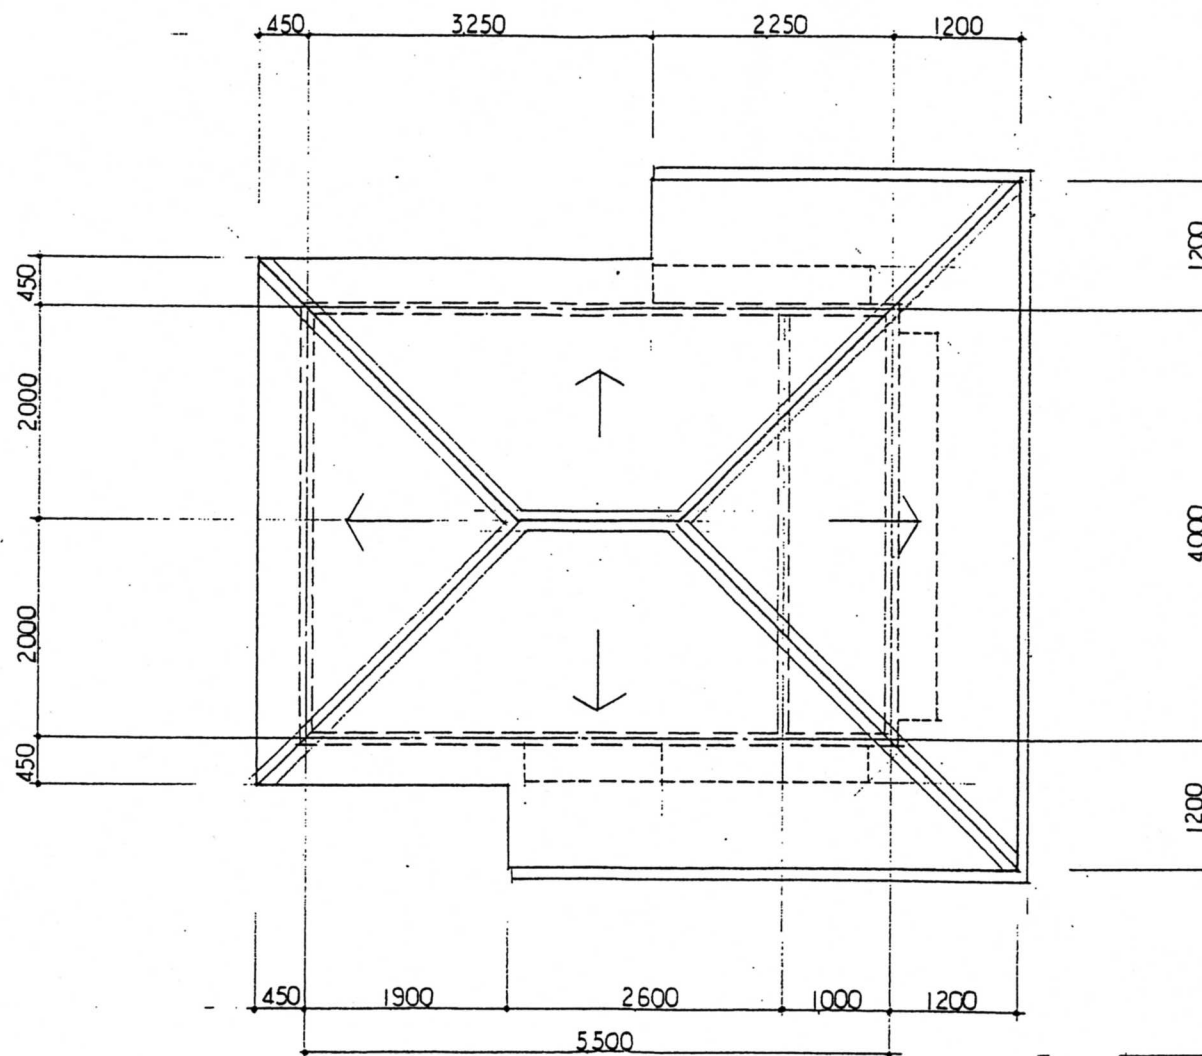

屋根伏図 S = 1:50

二色の浜公園 売店建物図面(立面図)3

