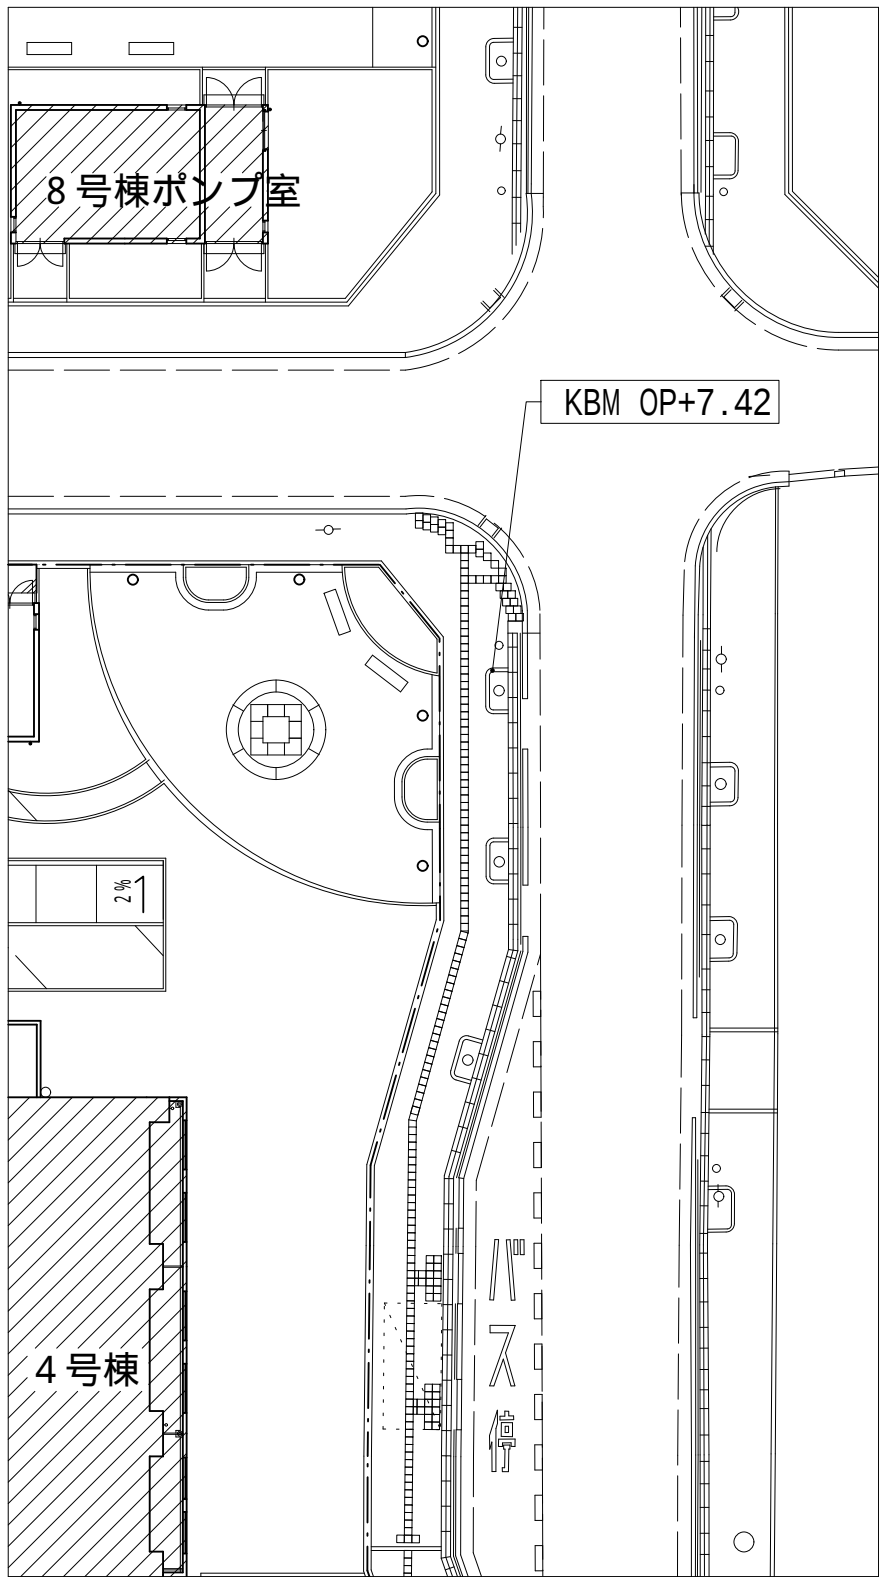
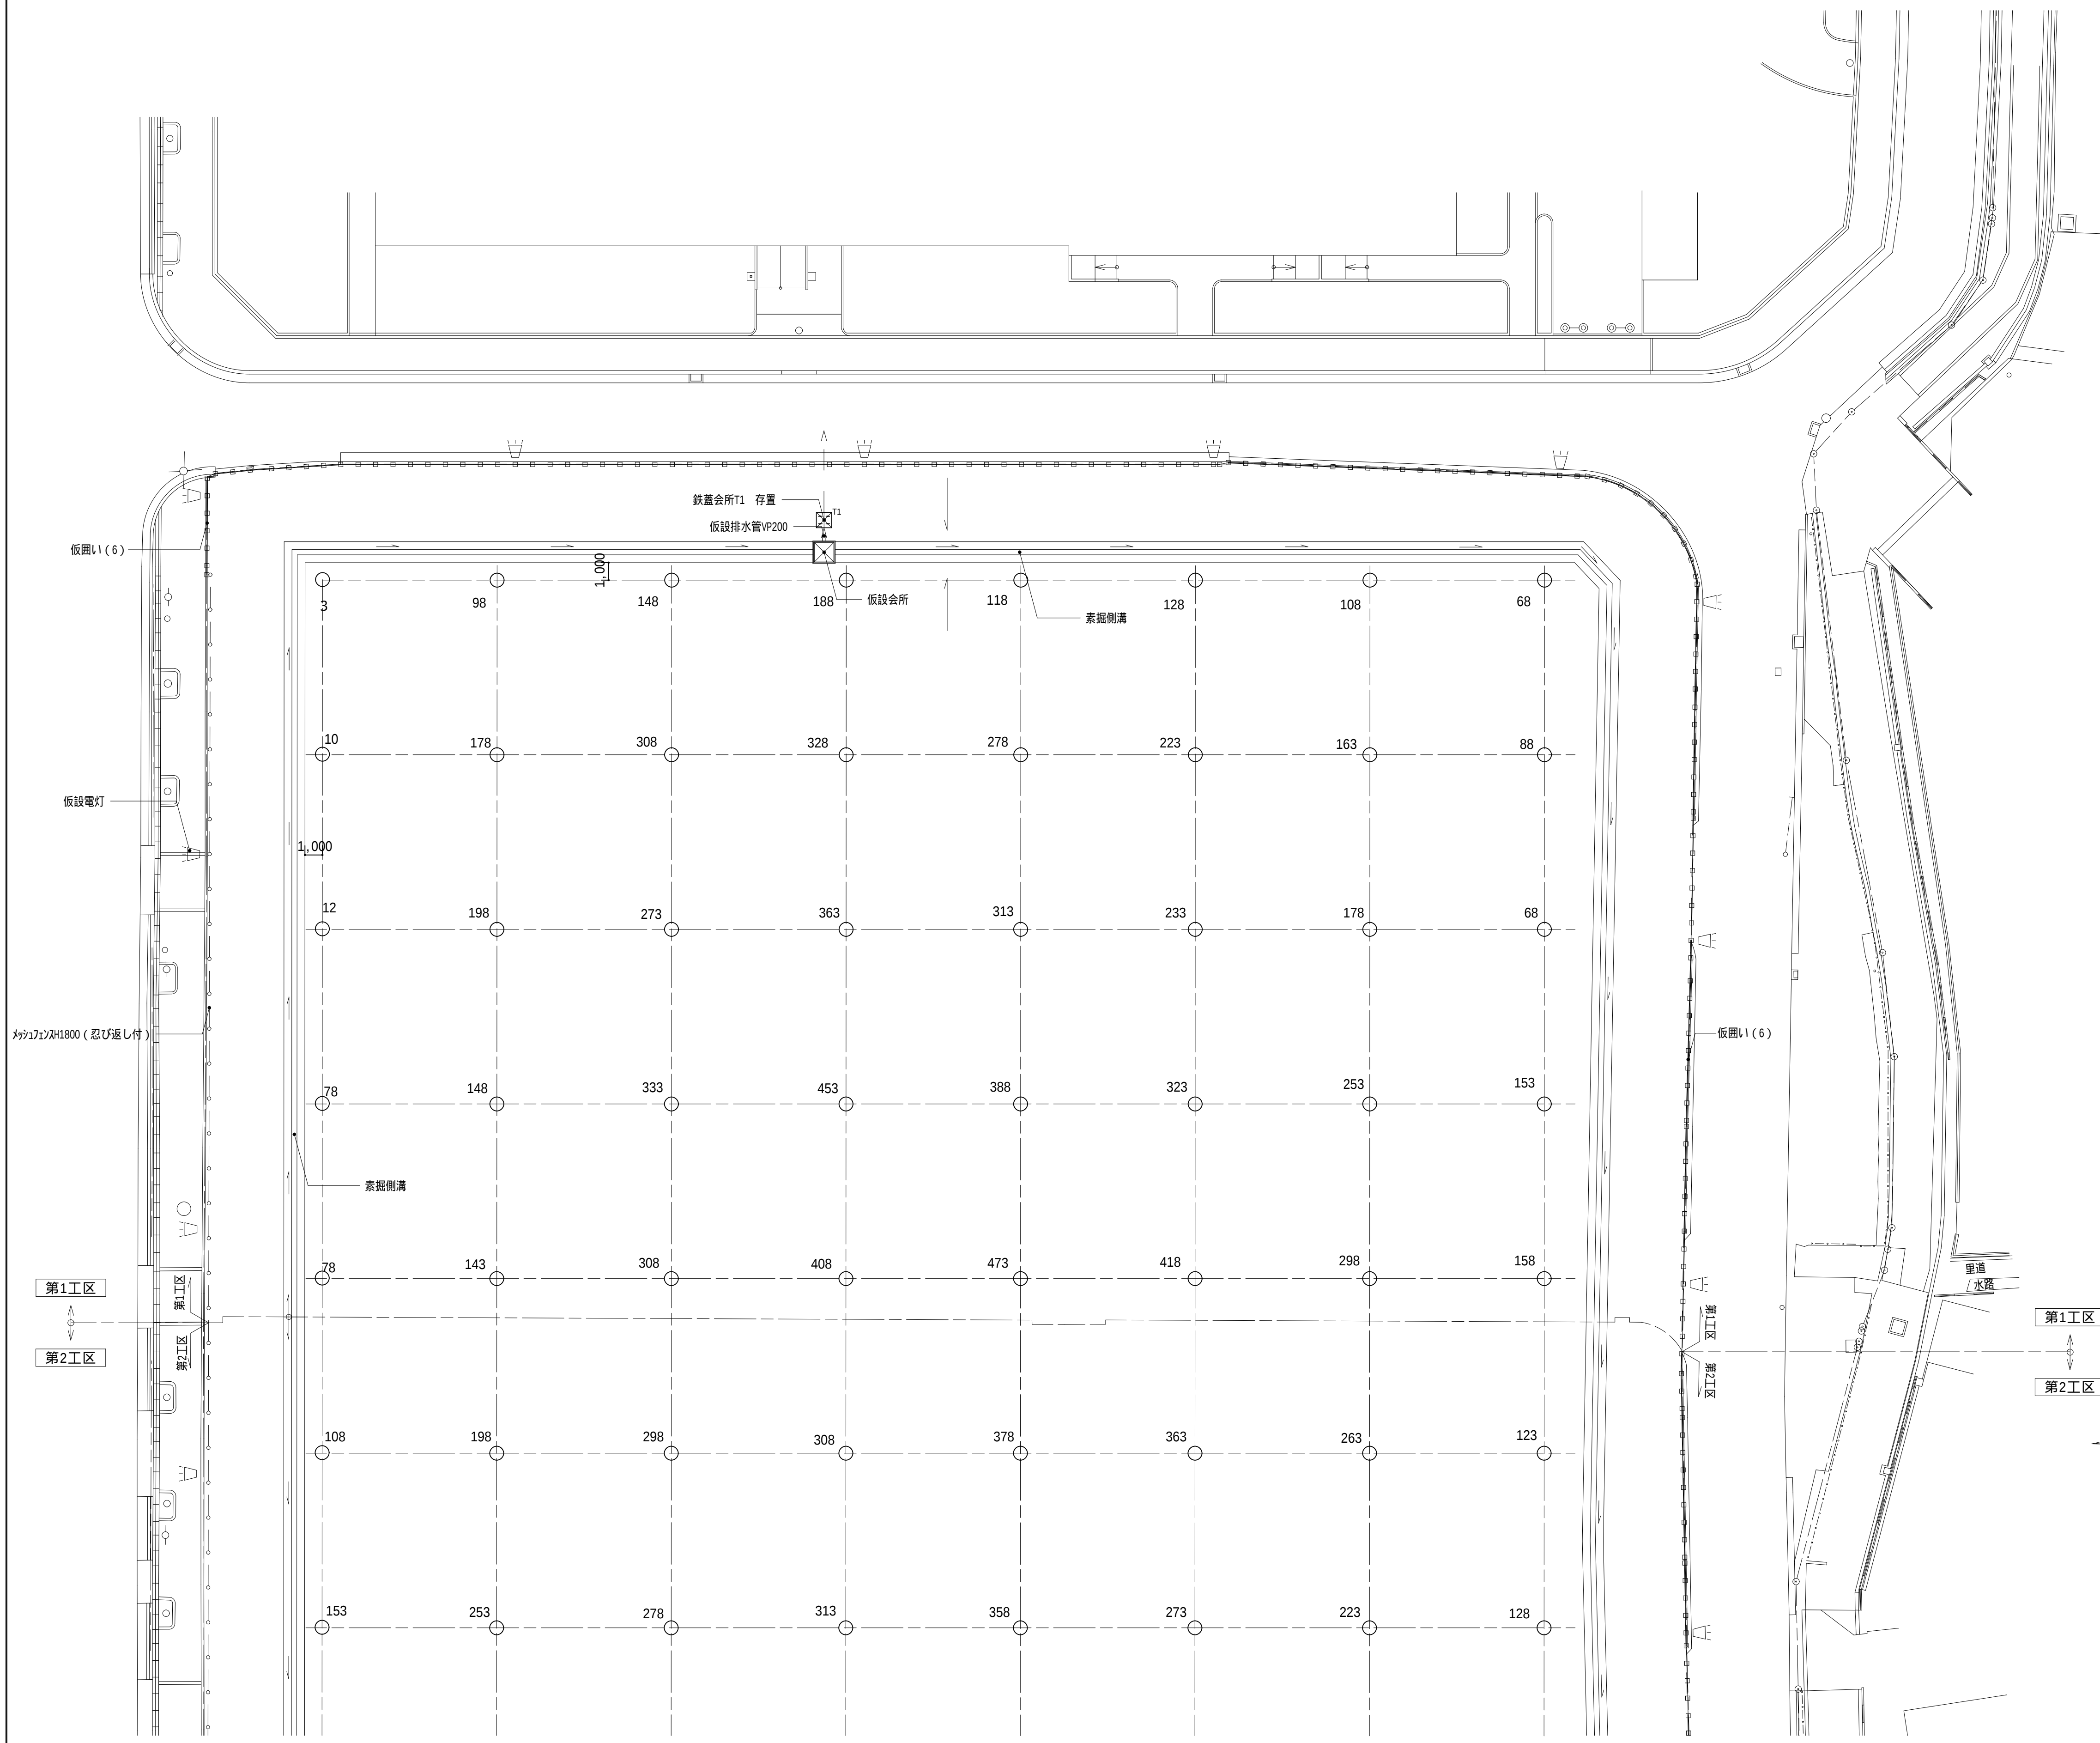


[illegible]

レベル高さは、KBM (OP+7.42) = 0 として、測定しました。

完成図

- 特記事項：1）仮囲い等で、掘削・単管打込等を行う場合は、ガス管等の位置を確認の上  
施工すること。  
2）最終作業については確認する事。  
3）掘去完了後の整地について：監督職員の指示による事。  
又、整地後は、10m<sup>2</sup>以上1日1回測量を行い、図面を作成し、監督職員の  
確認を受けず。  
4）仮設区分別にある工区請負者は、仮設の設置、監督士の仮囲い(6)と  
マシナリ入の割付け(管)については、各工区調整の上、施工する事。  
又、仮設電灯(管)(付)共は、監督士の、

|       |                                                      |    |    |                  |       |  |           |
|-------|------------------------------------------------------|----|----|------------------|-------|--|-----------|
| 工事名称  | 大阪府高槻市深江谷（建設）中置耐火住宅工事（第1工区、第2工区、第3工区、第4工区、第5工区、第6工区） |    |    |                  |       |  |           |
| 型式名   |                                                      |    |    |                  |       |  |           |
| 図面名称  | レール測定図（1）（第1工区）                                      |    |    |                  |       |  |           |
| 設計 平成 | 年                                                    | 月  | 日  | 大阪府住宅まちづくり部公共建築室 |       |  | 図面管理<br>/ |
| 代表者   | 設計                                                   | 作図 | 縮尺 | A1               | 1/200 |  |           |
|       |                                                      |    | A2 | A3               | 1400  |  |           |