
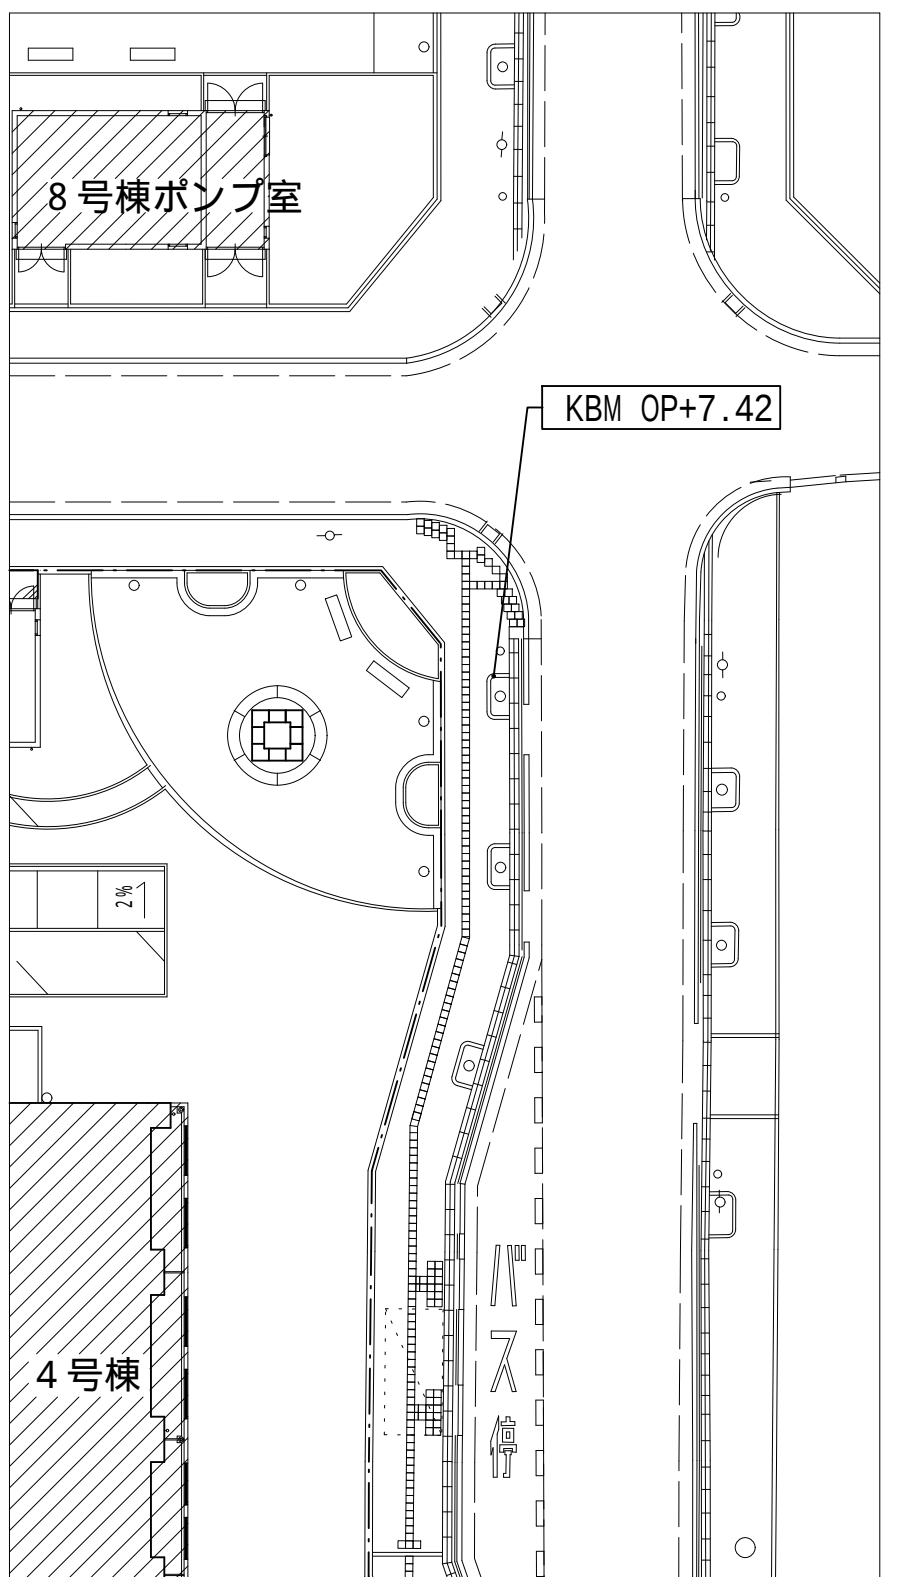


凡 例				
記号	名 称	詳細番号	仮設区分	備考
	メッシュフェンス両開き門扉 W4,000（忍び返し付）	K-9	-	
	メッシュフェンスH1,800 （忍び返し付）	K-8	図示	
	仮囲い（6） フェンス「サード」H1,800	K-10	図示	
	仮設フェンス舗装	K-3	-	
	仮設電灯	K-4	各工区	
	仮設水道（40mm）パイプ止メ		第2工区	
	仮設会所	K-6	-	
	素掘側溝	K-7	各工区	
	水勾配			
○— 10.30	完了後レベル（OP表示）			

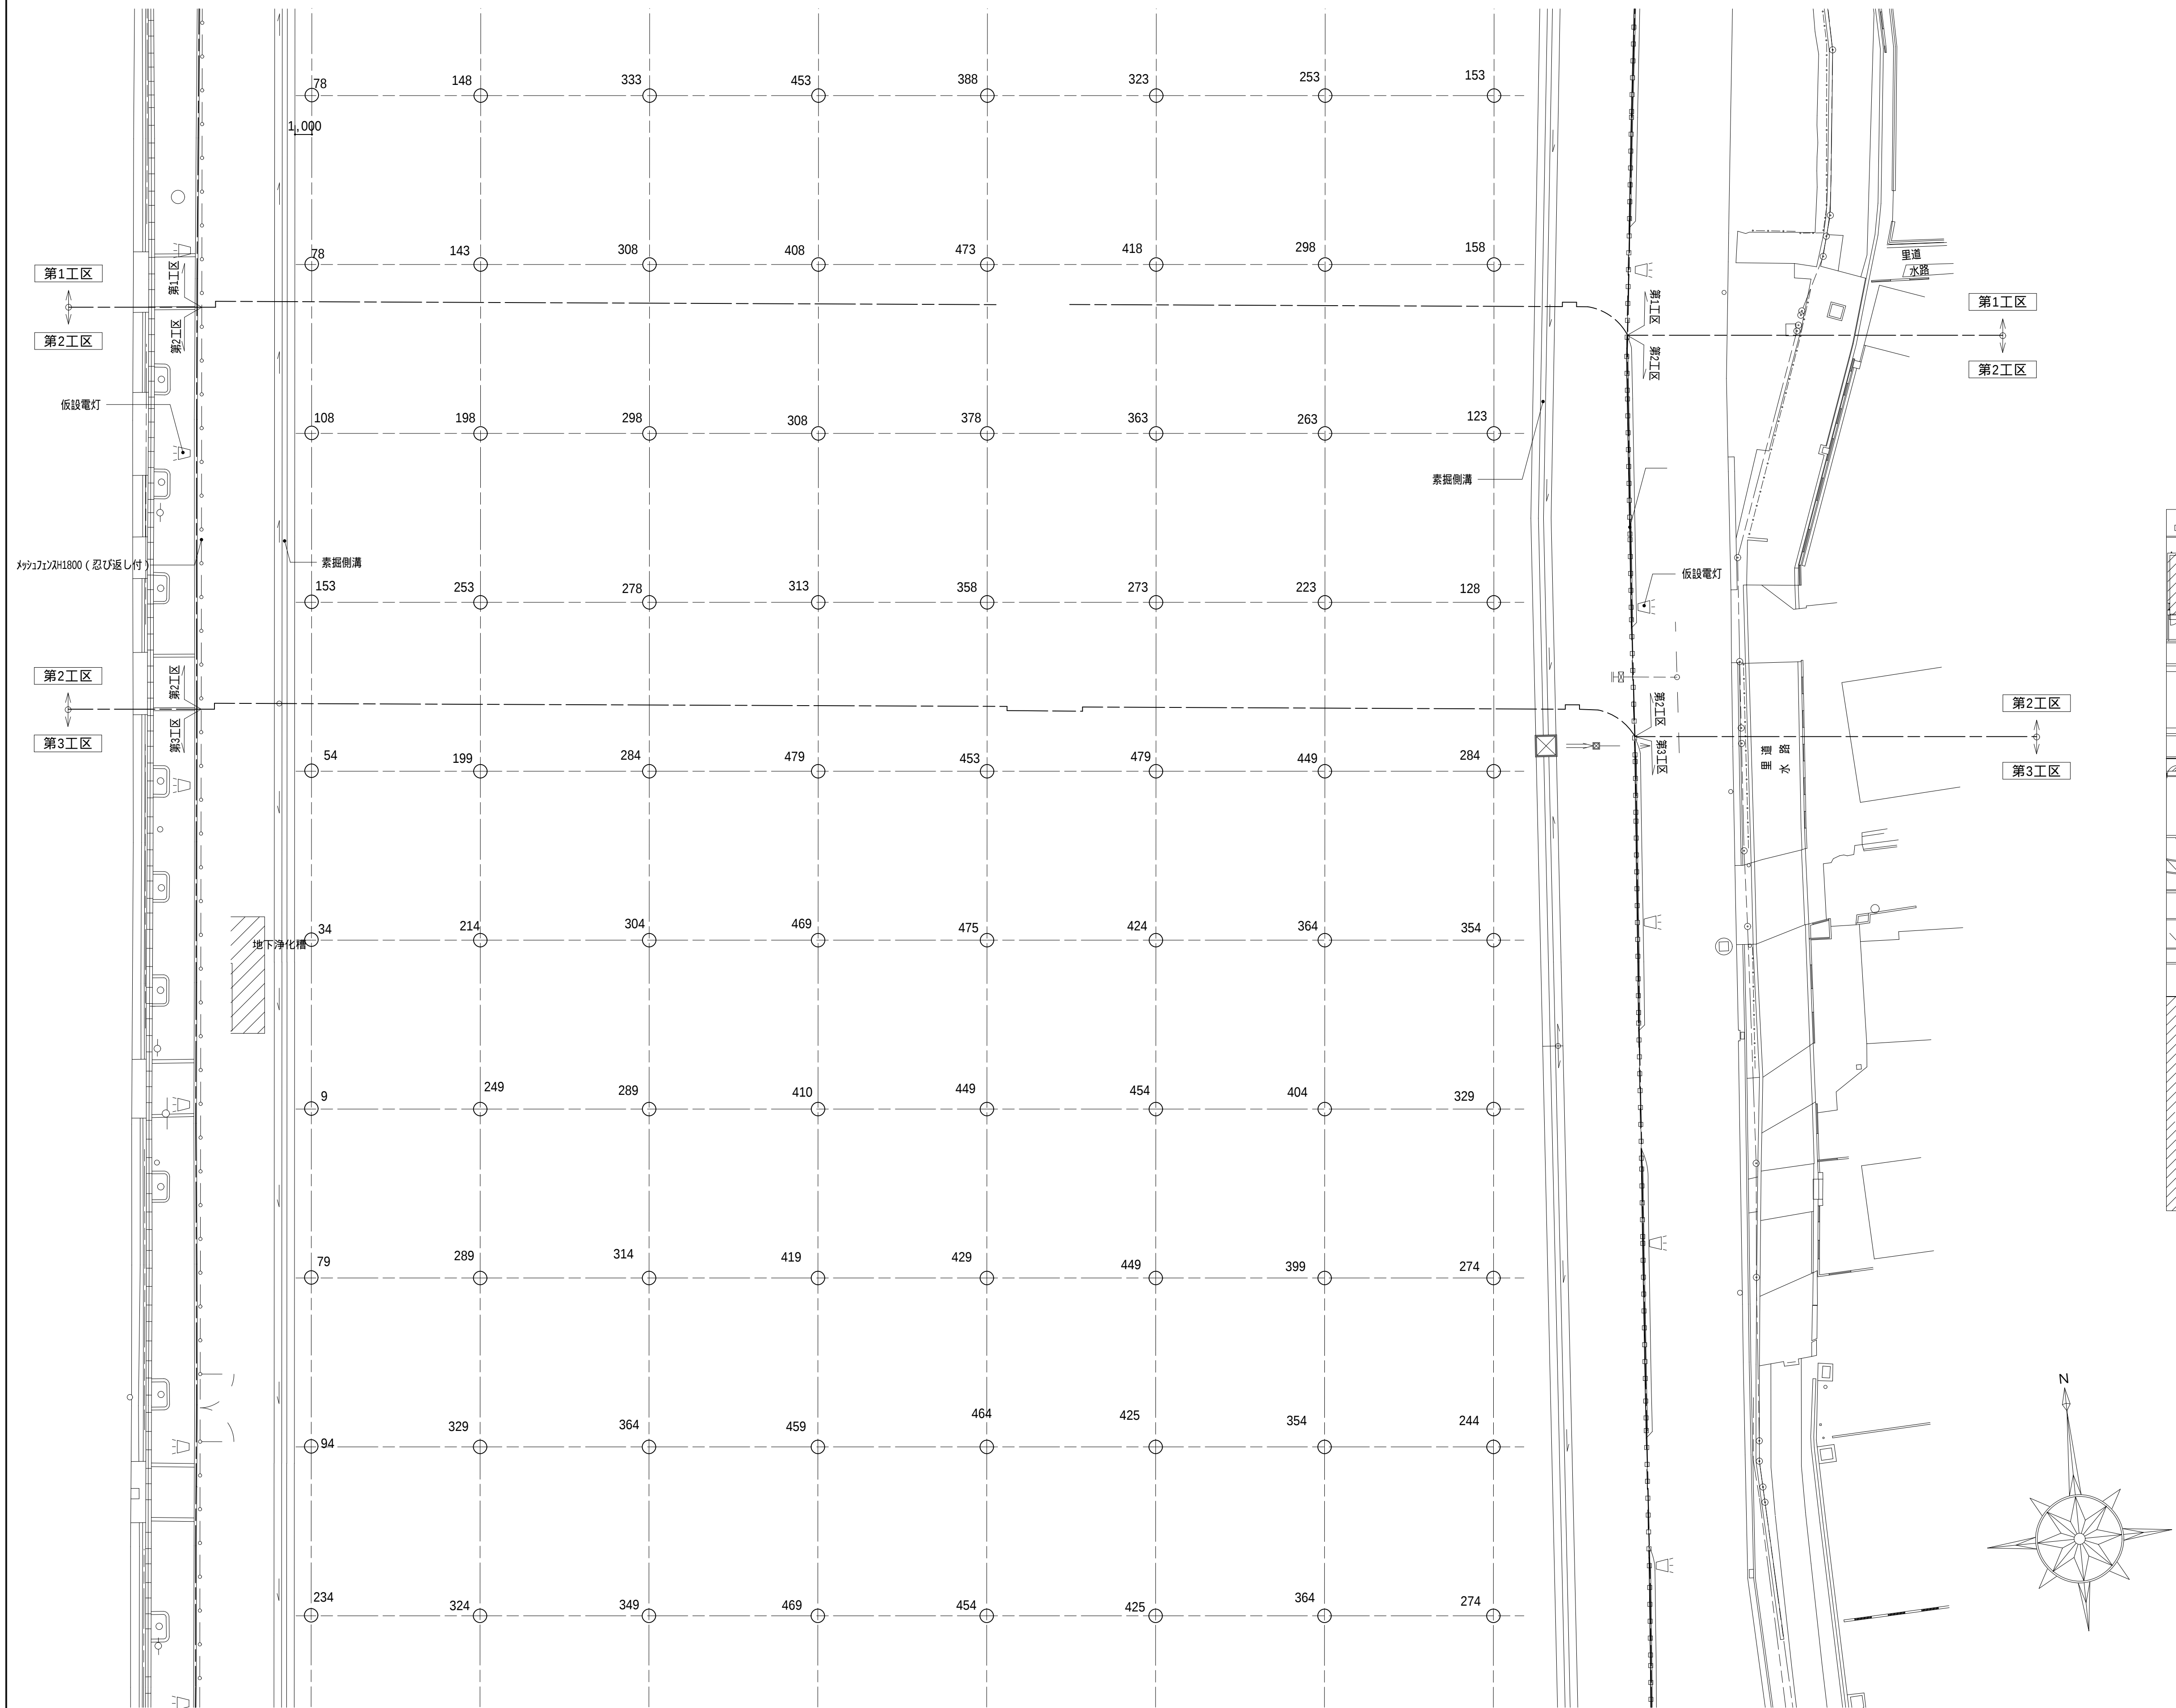

レベル高さは、 $KBM(0P+7.42) = 0$ として、測定しました。

完成図

- 特記事項：１）仮囲い等で、掘削・単管打込等を行う場合は、か字等の位置を確認の上
施工する事。
２）最終会所については確認する事。
３）掘り完了後の整地レベルについては、監督職員の指示による事。
又、整地後は、10m毎にレベル測量を行い、図面を作成し、監督職員の
確認を受ける事。
４）仮設区分別にある工区誘導者は、仮設の設置、置替えの仮囲い(6)と
ま字^①の割付けについては、各工区調整の上、施工する事。
又、仮設電灯(単管付 共)は、監督員の上、置換える事。

工事名称	大阪府高槻深沢町住宅（建て替え）中層耐火住宅建設工事（第1工区・第2工区・第3工区・第4工区・第5工区・第6工区）						
型式名							
図面名称	レベル測定図（2）（第2工区）						
設計 平成	年	月	日	大阪府住宅まちづくり部公共建築課			図面番 ／
代表者	設計	作図	確認	A1	1/200		
			A2	A3	1/400		