


凡 例					
記号	名 称	詳細番号	仮設区分	備考	
	メッシュフェンス両開き門扉 W4,000（窓ひ返し付）	K-9	-		
	メッシュフェンスH1,800 （窓ひ返し付）	K-8	図示		
	仮囲い（6） フェンスガード H1,800	K-10	図示		
	仮設アスファルト舗装	K-3	-		
	仮設電灯	K-4	各工区		
	仮設水道（25mm）バンプ止x	/	第4工区		
	仮設会所	K-6	第4工区		
	素掘側溝	K-7	各工区		
	水勾配	/			
○ー10.30	完了後レベル（OP表示）	/			

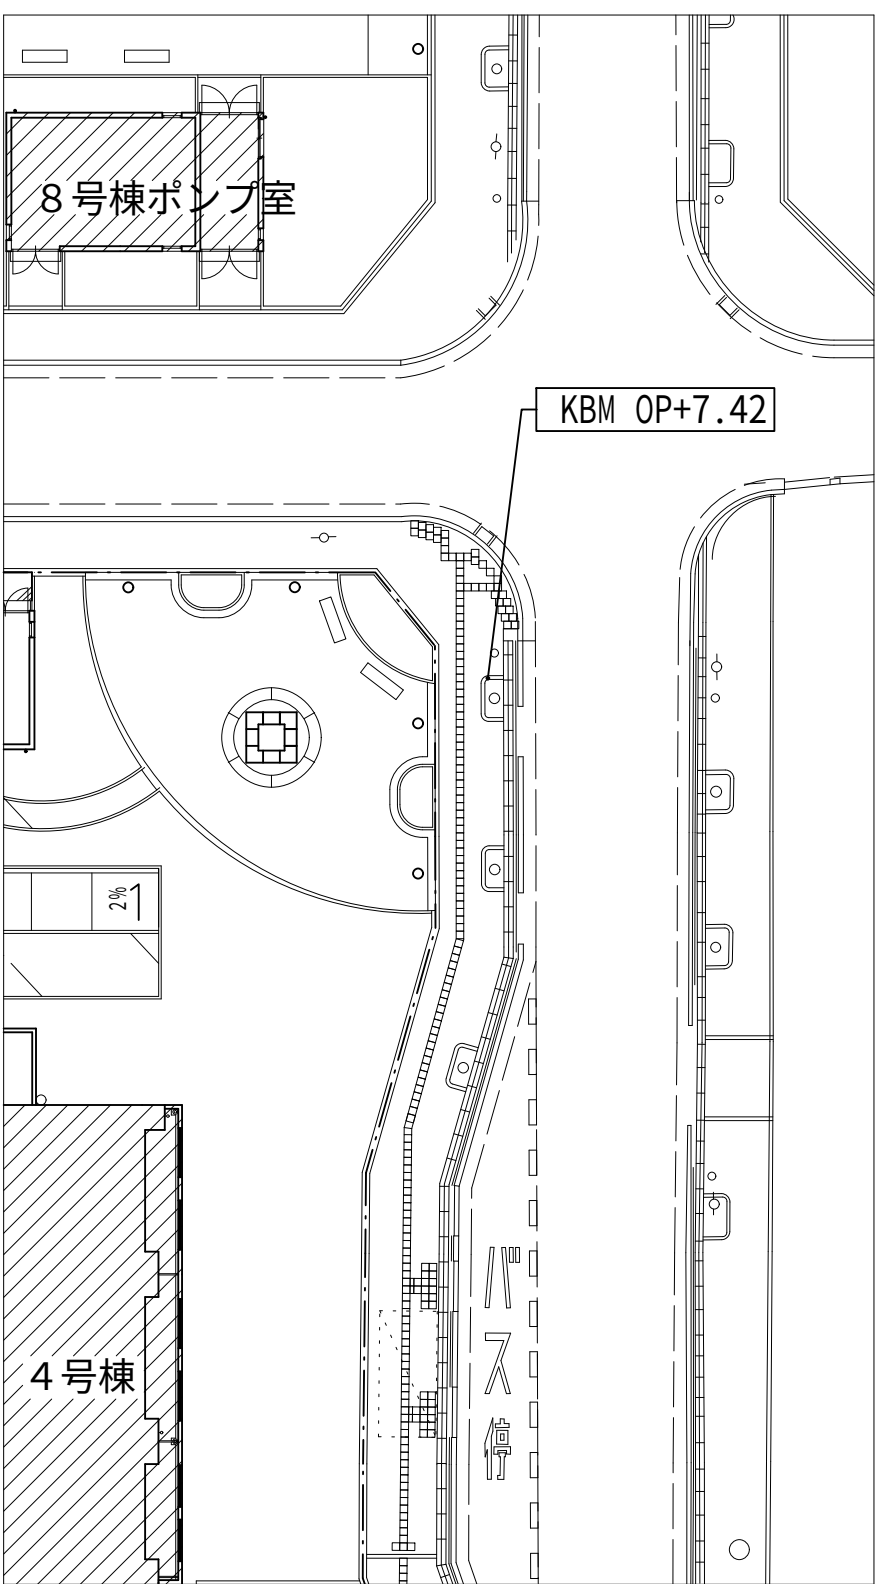

※ レベル高さは、KBM (OP+7.42) = 0として、測定しました。

完成図

- 特記事項：1) 仮囲い等で、掘削・単管打込等を行う場合は、ガス管等の位置を確認の上
施工する。
2) 最終会所については確認する事。
3) 撤去先後の整地及びについては、監督職員の指示による事。
4) 変圧機、変圧器、10kV以下で1φ1線測量を行い、図面を作成し、監督職員の
確認を受ける事。
5) 仮設区分離にある工区請負者は、仮設の設置、盛替えの仮囲い(6)と
マシナリ等の割付けについては、各工区調整の上、施工する事。
6) 仮設区分離(単管)φ7共は、盛替えの上、

工事名称	大阪府高松東沢1住宅（建て替え）中層耐火住宅工事（第1工区、第2工区、第3工区、第4工区、第5工区、第6工区）						
型式名							
図面名称	レベル決定図（4）（第4工区）						
設計	平成	年	月	日	大阪府住宅まちづくり部公共建築室		
代表者	設計	作図	縮尺		A1	1/200	図面管理 （印）
			A2	—	A3	1/400	