



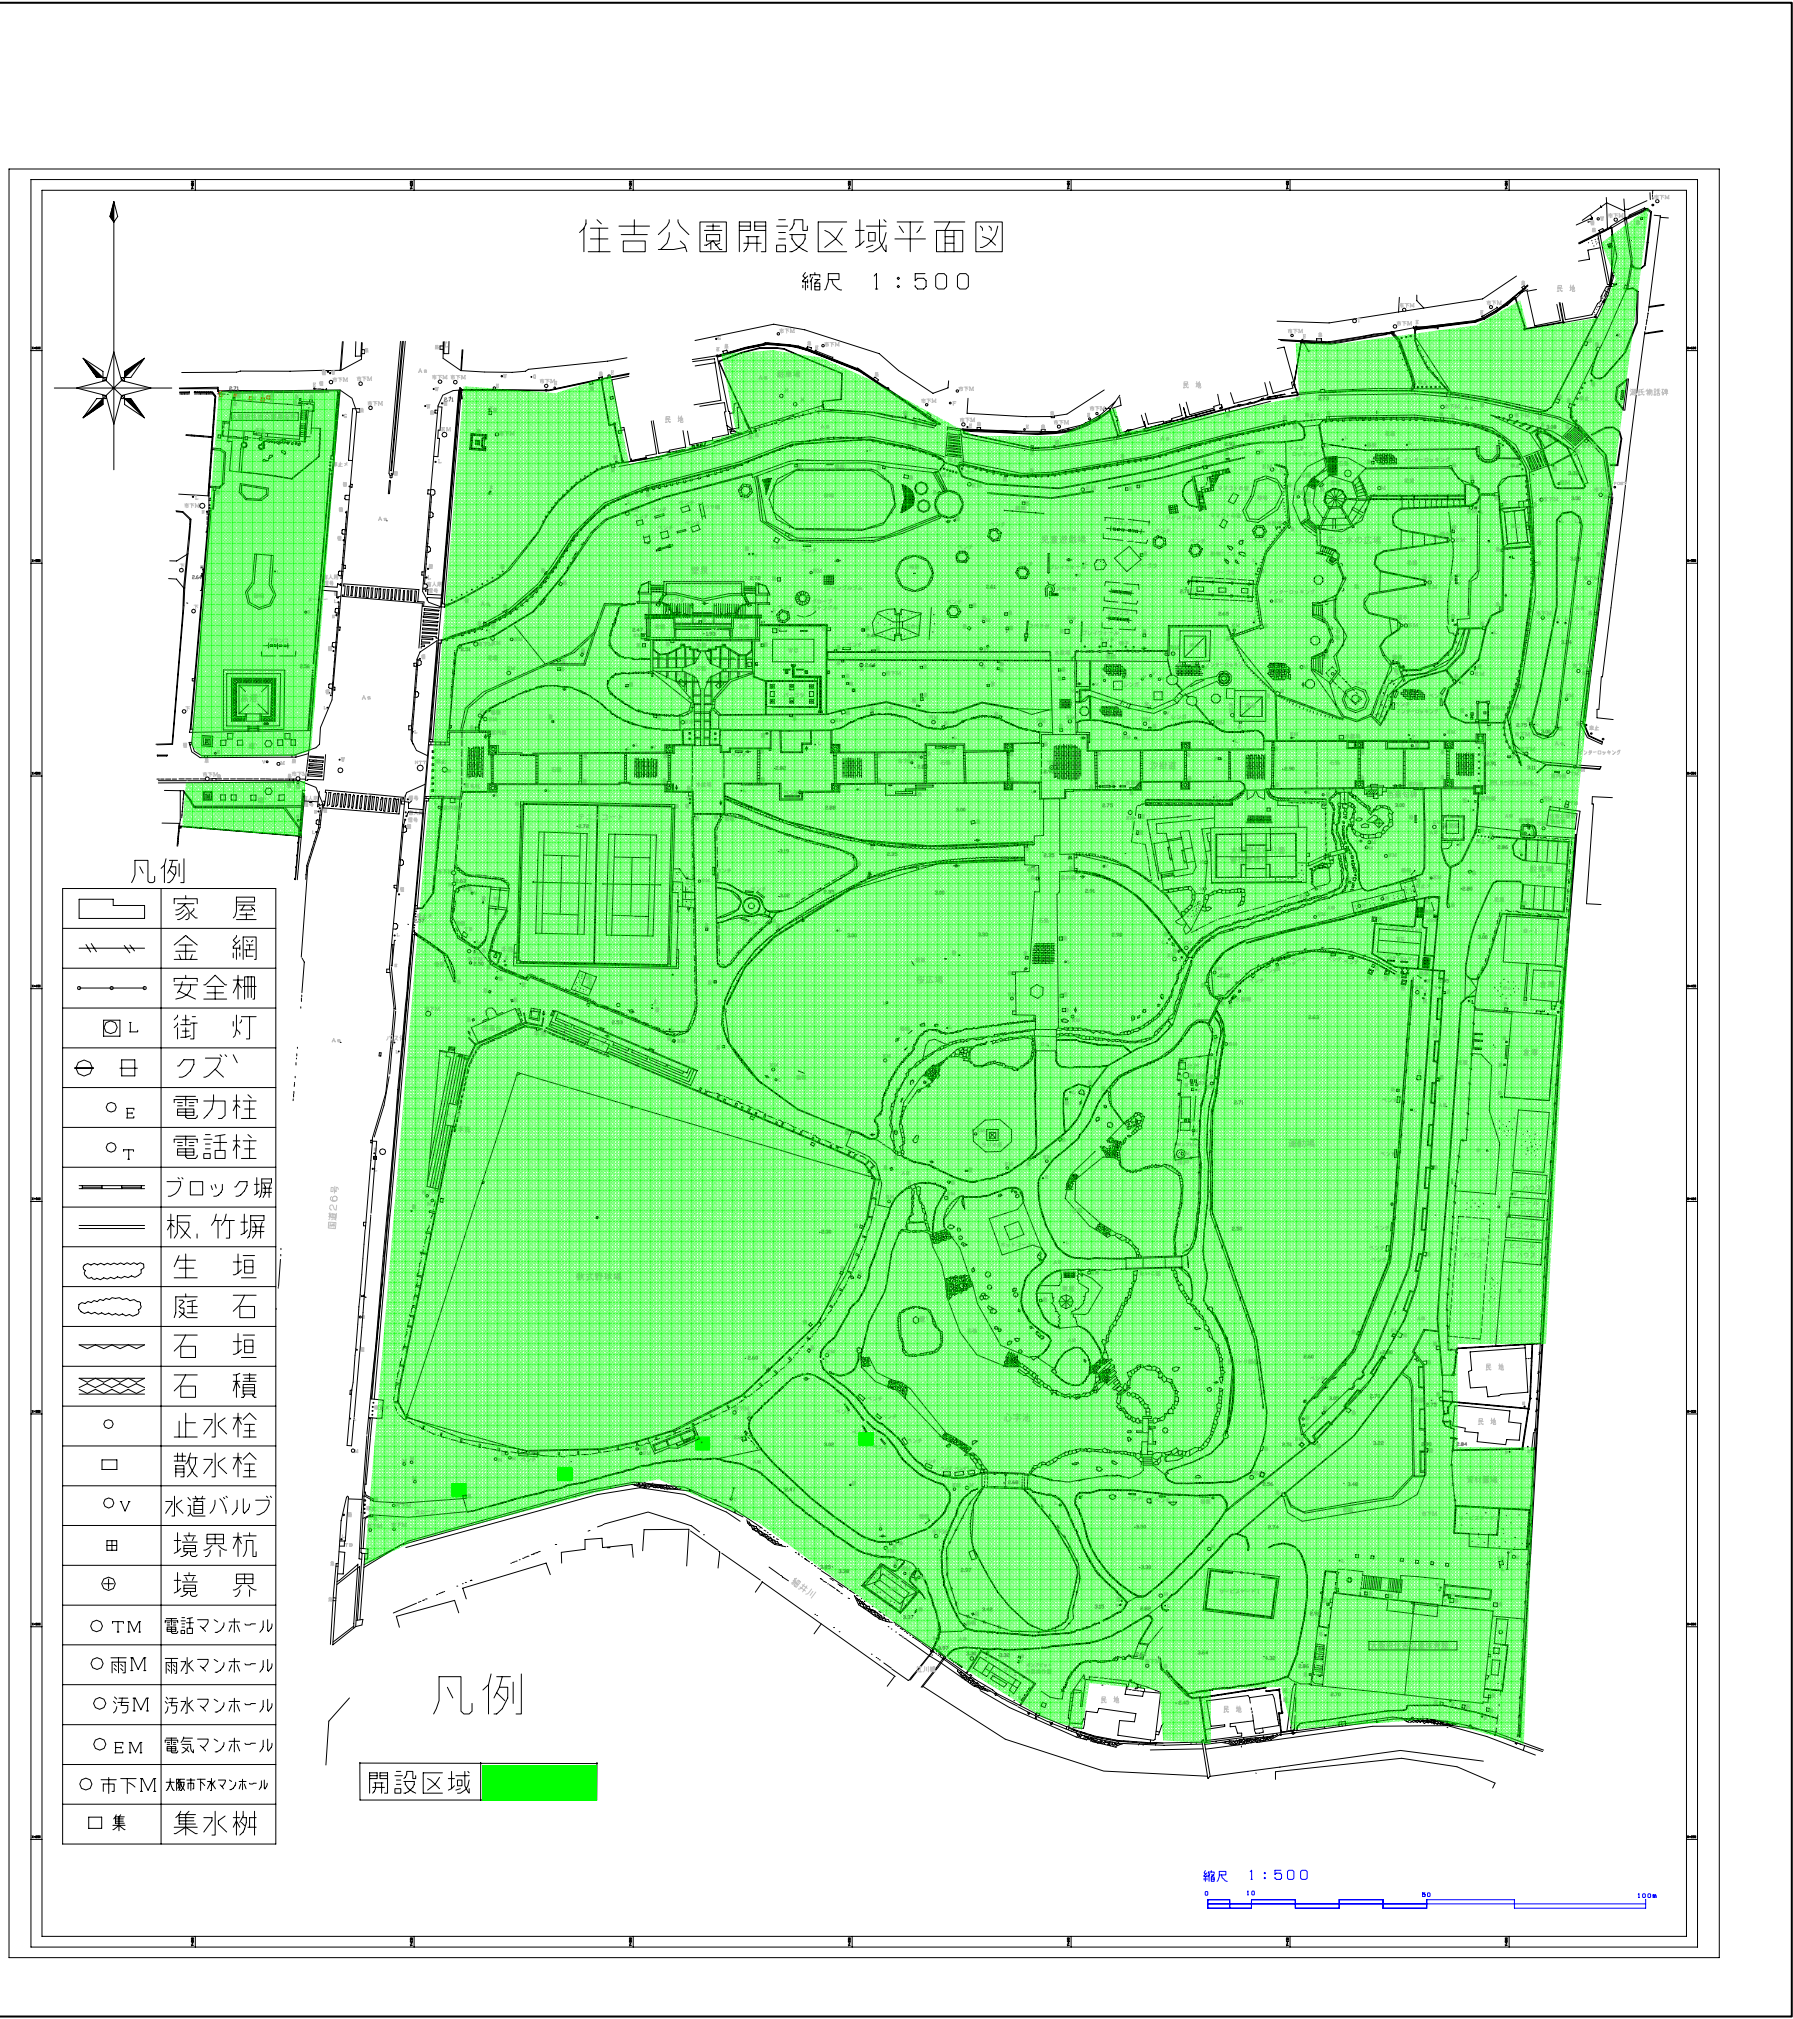

【図面11-01】 開設区域図

住吉公園 便益施設現況図(売店・自販機)

住吉公園

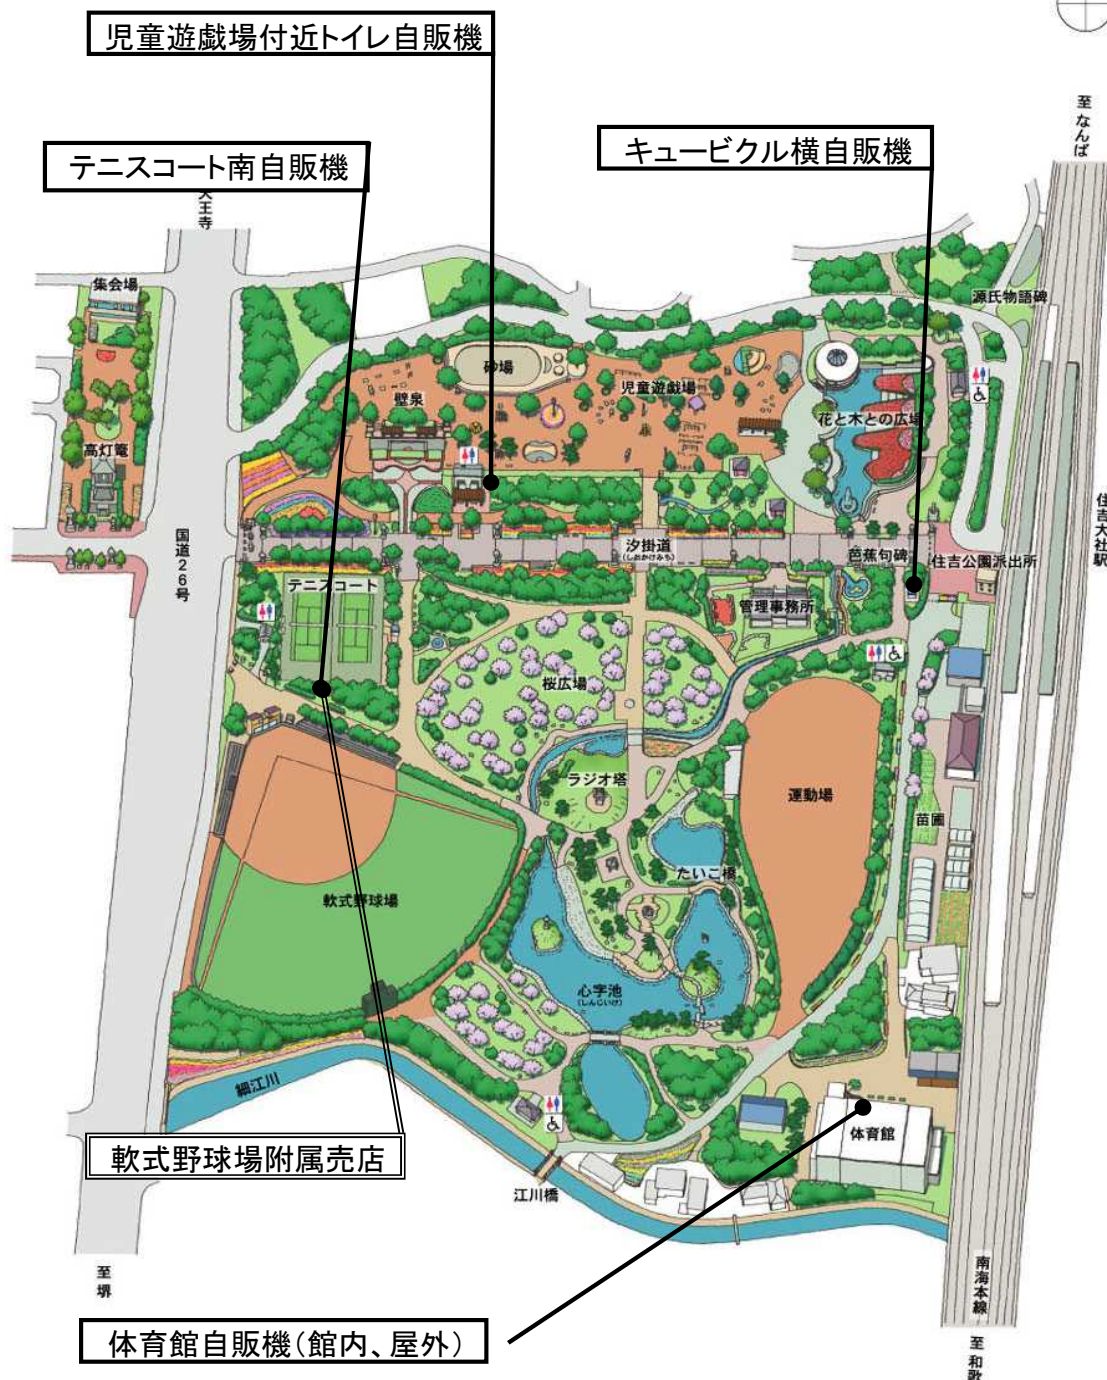

- トイレ
- 車椅子用トイレ
- 駐車場

凡 例

- 指定管理業務に含む(※住吉は該当なし)
- 指定管理者の管理対象外
- 指定管理者が企画提案可能


【図面11-02 便益施設現況図】

住吉公園P-PFI区域図

■P-PFI区域及びP-PFI事業者との連携に関する事項

OP-PFI区域内の施設管理については、P-PFI事業者が整備予定の建物やデッキはP-PFI事業者が管理し、既存の水流施設や植栽の管理は、指定管理業務とします。詳細は大阪府とP-PFI事業者による協議の上、決定します。


OP-PFI事業者との連携による利用促進策についても、ご提案ください。

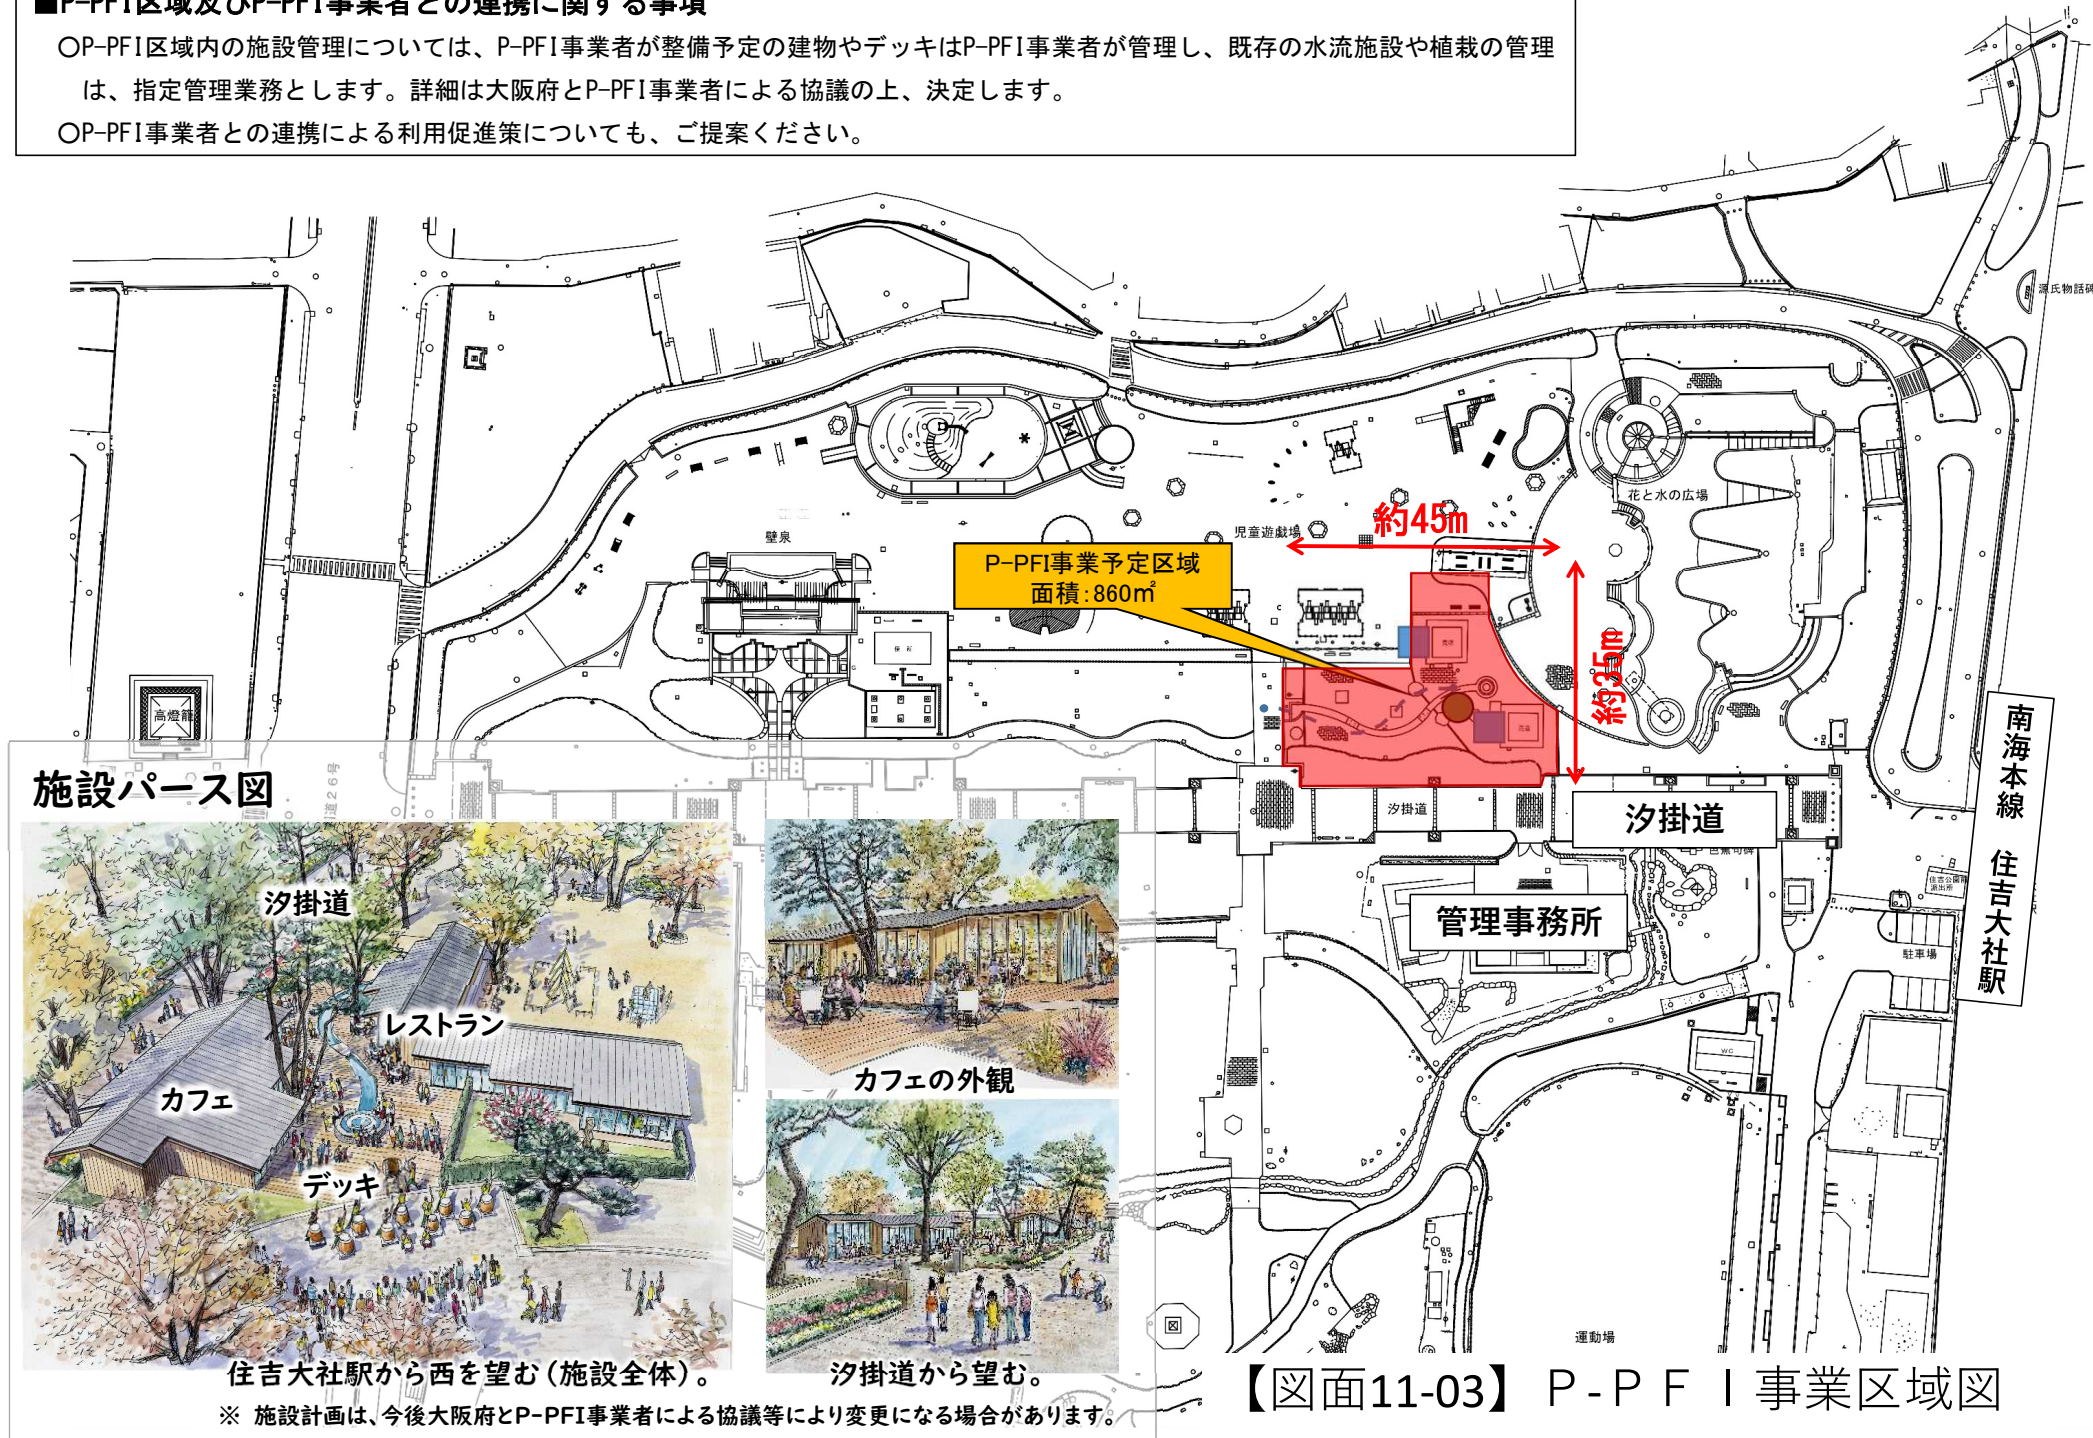

住吉大社駅から西を望む(施設全体)。

※ 施設計画は、今後大阪府とP-PFI事業者による協議等により変更になる場合があります。

汐掛道から望む。

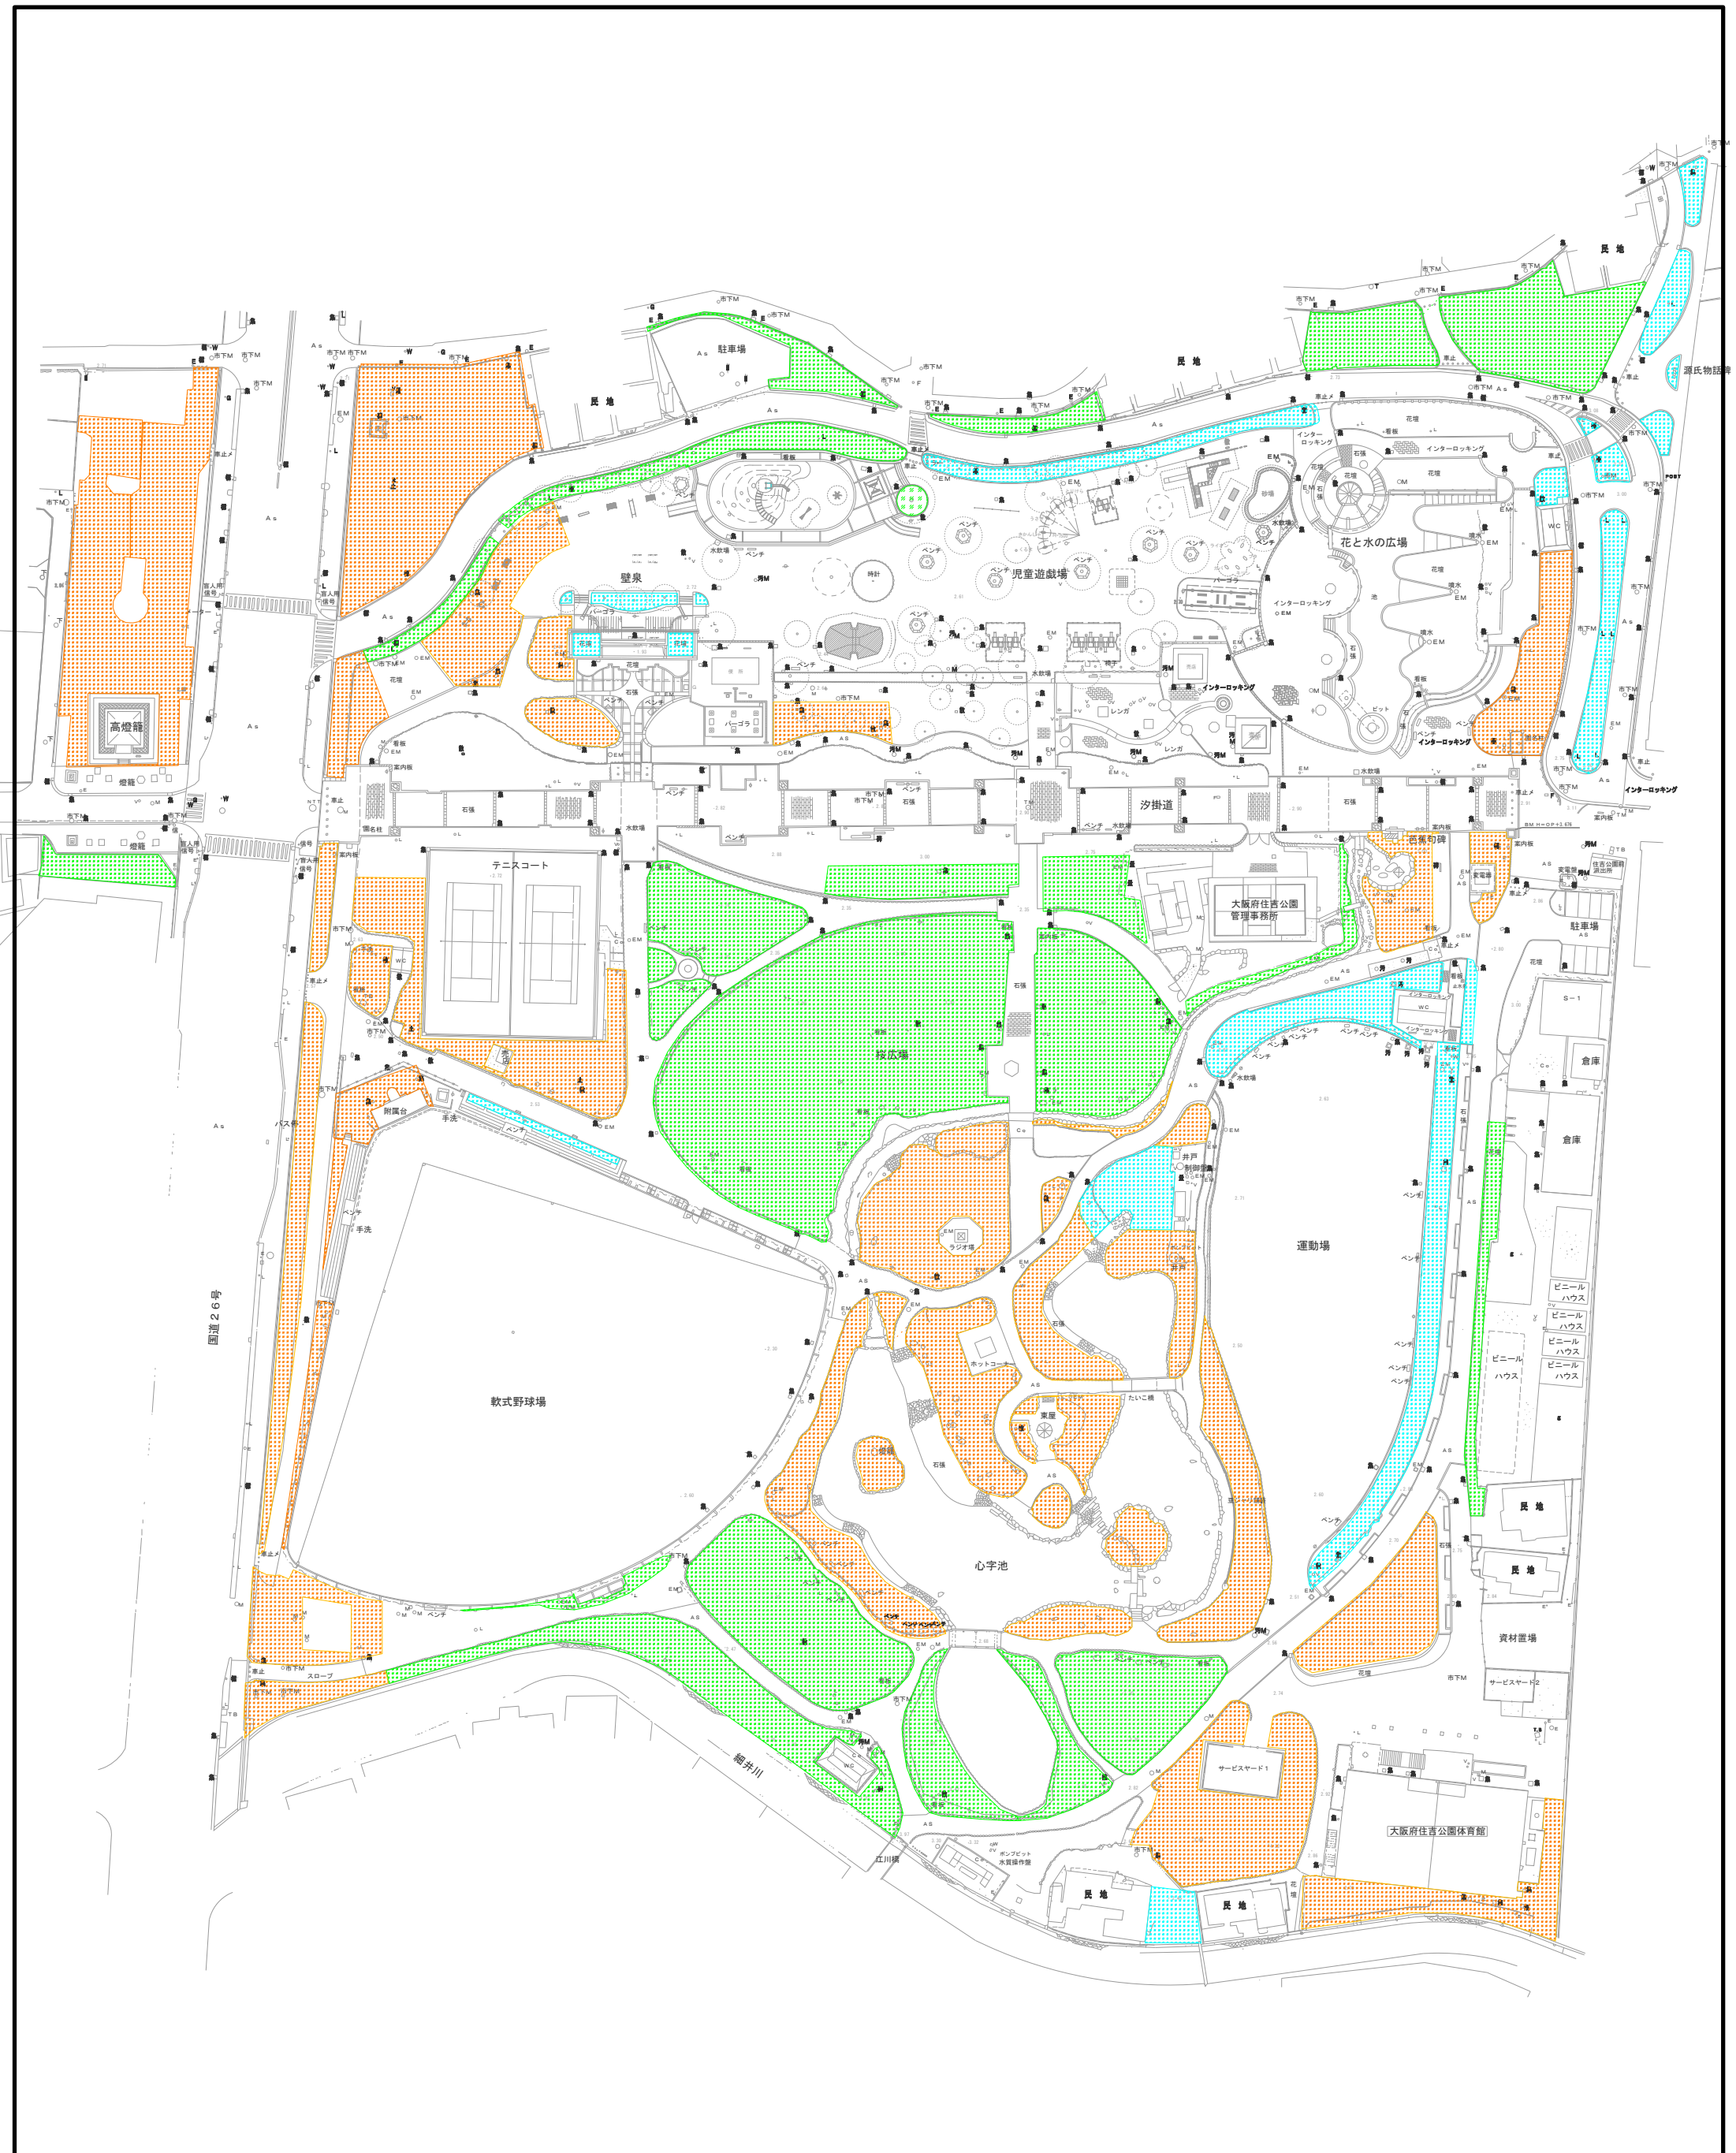

【図面11-04】除草区域図

凡例

	除草C	4回
	除草D	3回
	除草E	2回



公園名	住吉公園
図名	除草図
縮尺	1 : 600



【図面11-05 花壇区域図】

縮尺 1 : 600
0 10 50 100m


公園名	住吉公園
図名	花壇区域図
縮尺	1 : 600




【図面11-06 清掃区域図】

縮尺 1 : 600
0 10 50 100m

公園名	住吉公園
図名	掃除区域図
縮尺	1 : 600

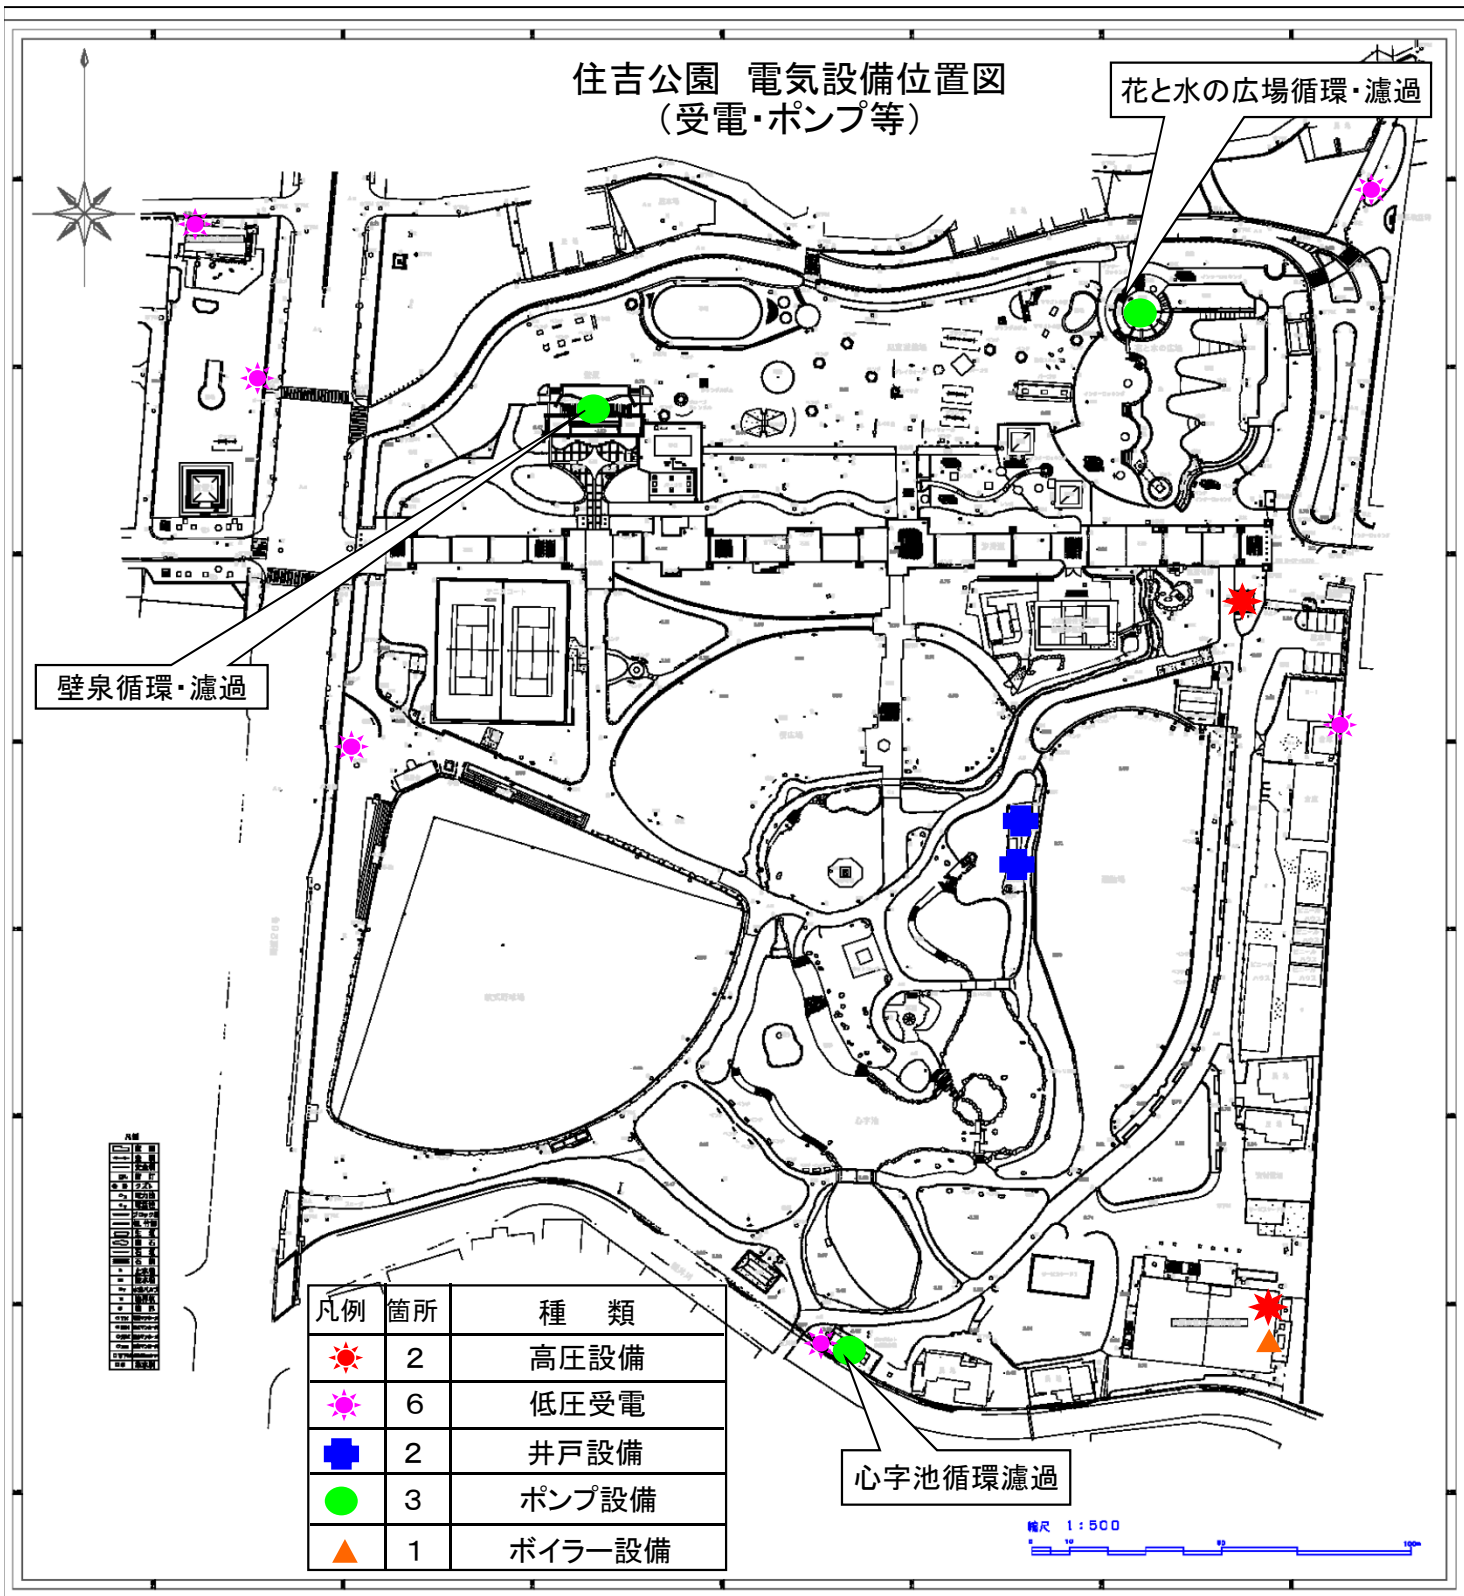

【図面11-08】 電気設備位置図 (受電・ポンプ等)

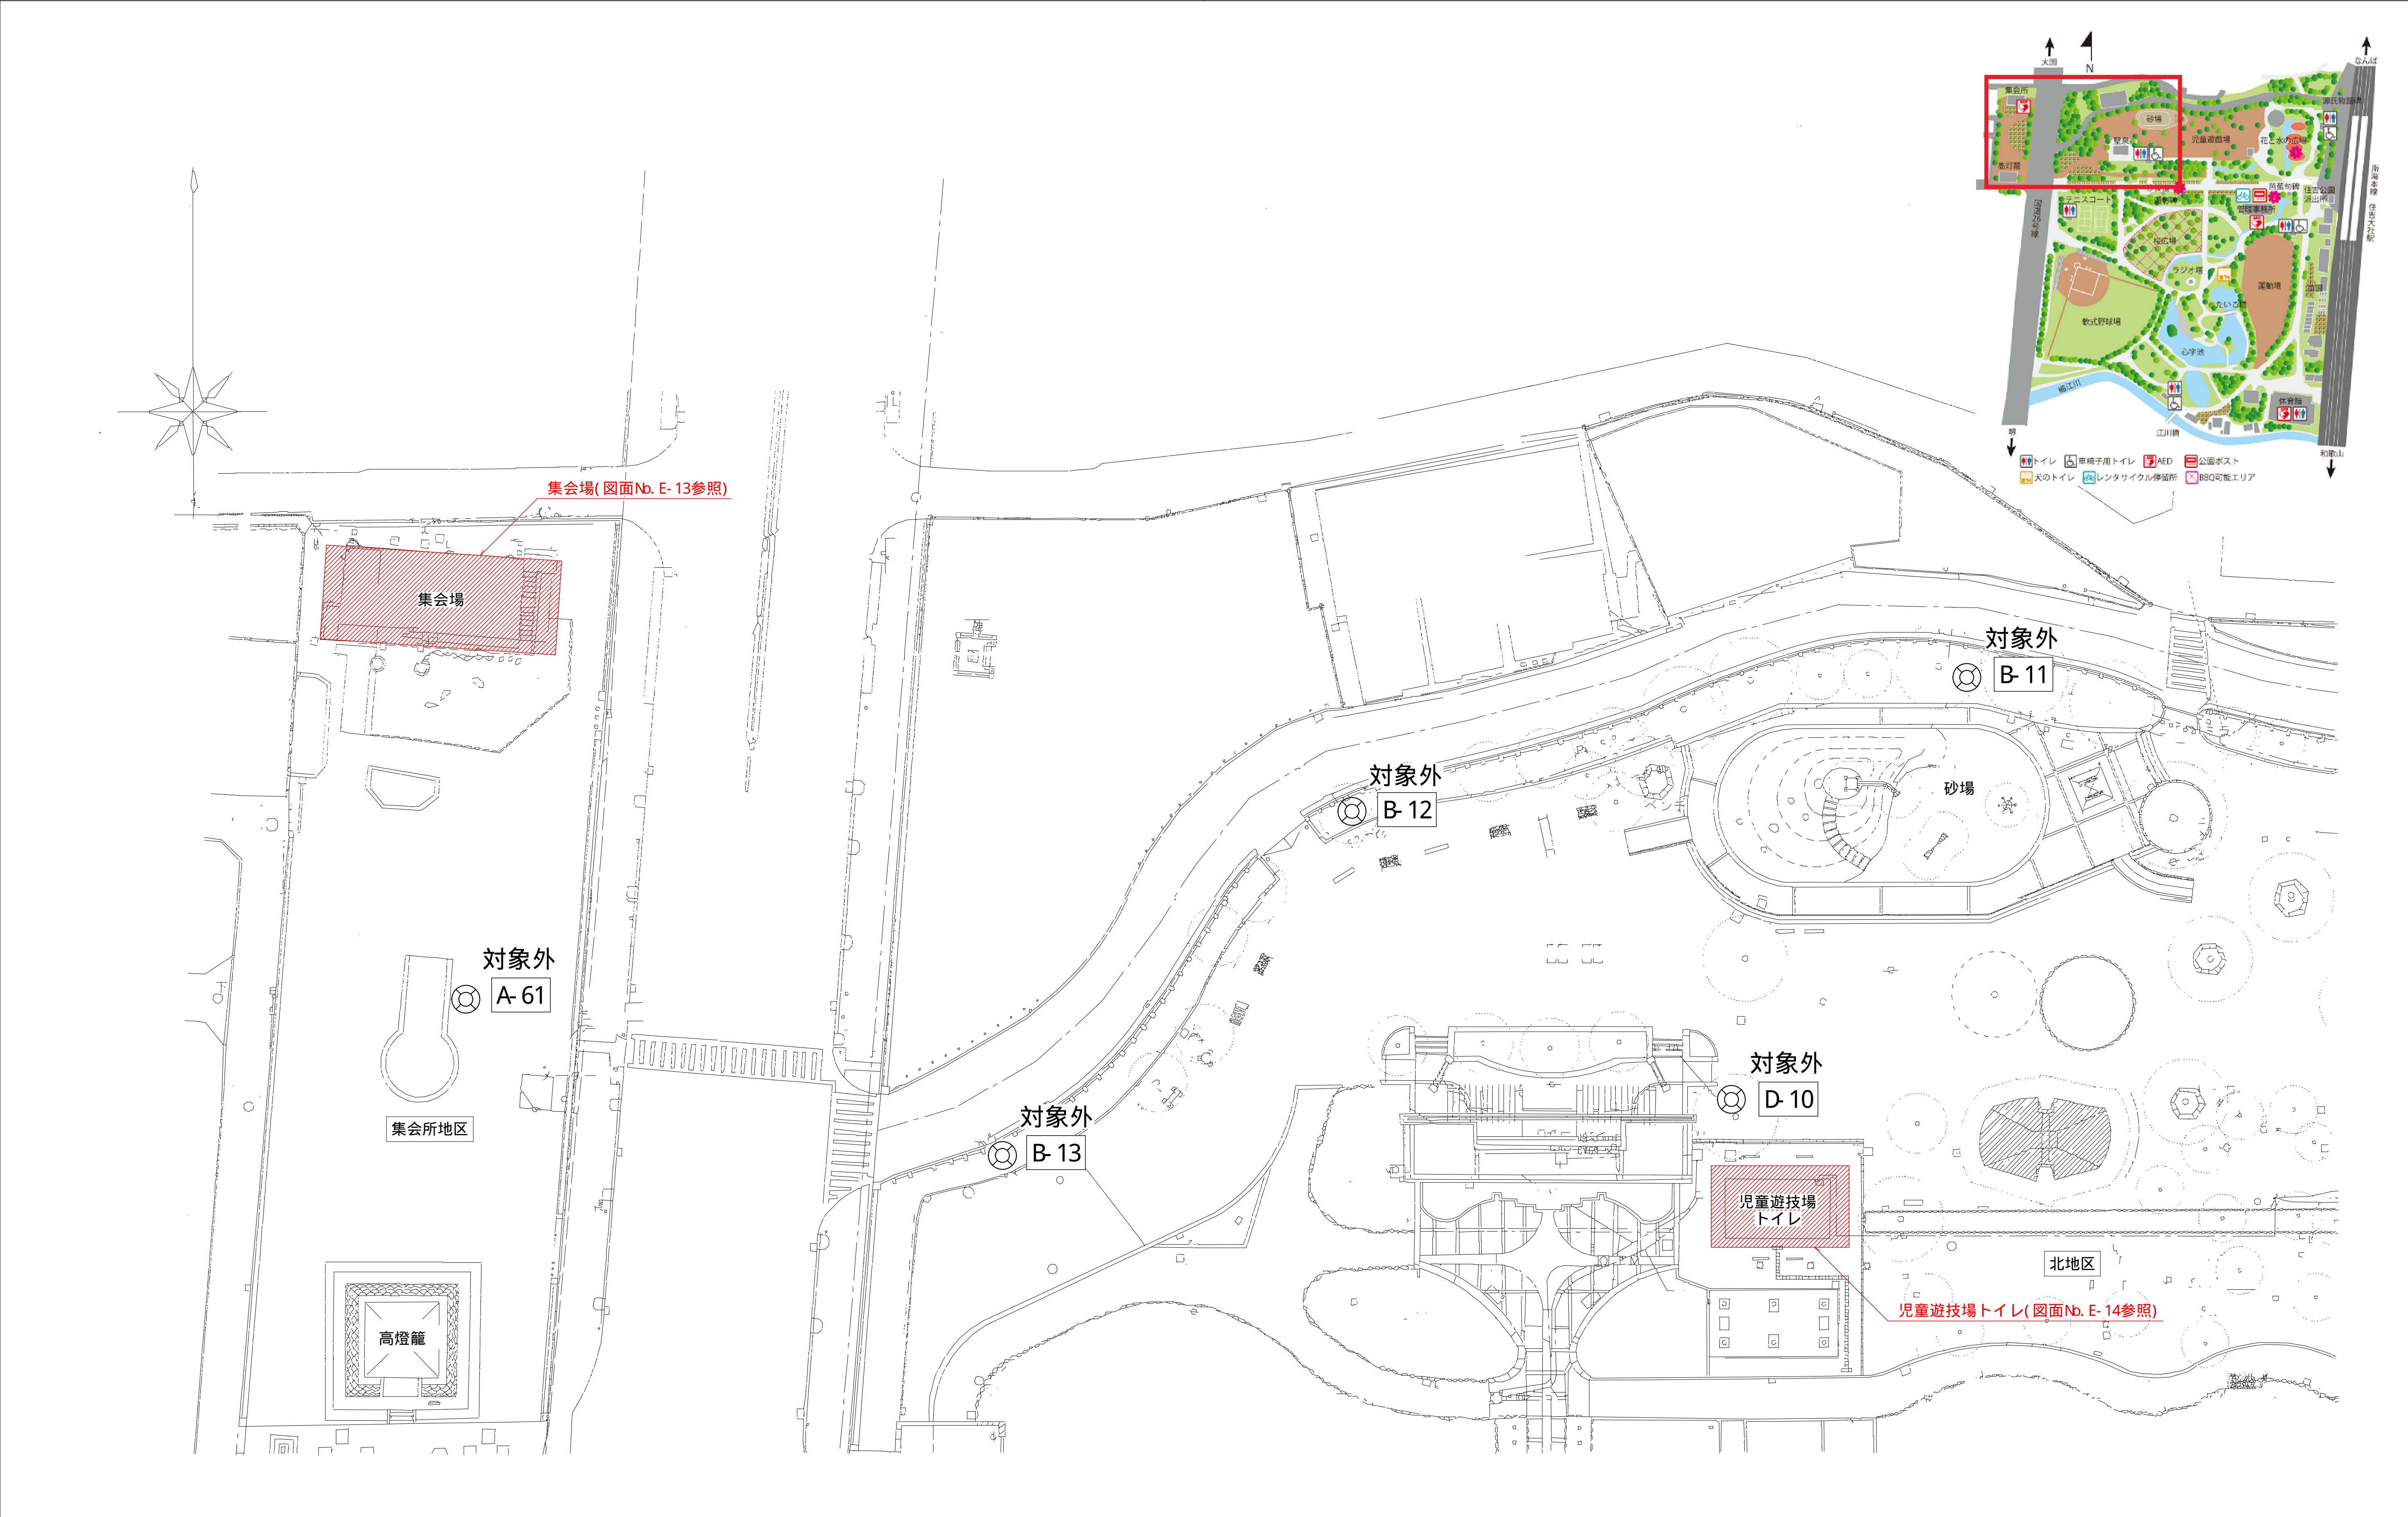

【図面11-09-1】電気設備位置図(照明関係)

訂正	連絡	工 事 名 称 : 大阪府営山田池公園外7件ESCO事業				竣 工 図			設計 :			図 面 番 号	E 0 3
		図 面 名 称 : 住吉公園 電灯設備 公園平面図(1)				縮 尺	A 1 A 3	NS NS	代 表 者		担 当		




【図面11-09-2】電気設備位置図(照明関係)


訂正	連絡		工 事 名 称 : 大阪府営山田池公園外7件ESCO事業	竣 工 図			設計 :			図 面 番 号	E 0 4
			図 面 名 称 : 住吉公園 電灯設備 公園平面図(2)	縮 尺	A 1 A 3	N S N S	代 表 者		担 当		



【図面11-09-3】電気設備位置図 (照明関係)



訂正		図面		工事名称：大阪府営山田池公園外7件ESCO事業		竣工図		設計：		図面番号	E
				図面名称：住吉公園 電灯設備 公園平面図(3)		縮尺	A1 A3	NS NS	代表者	担当	

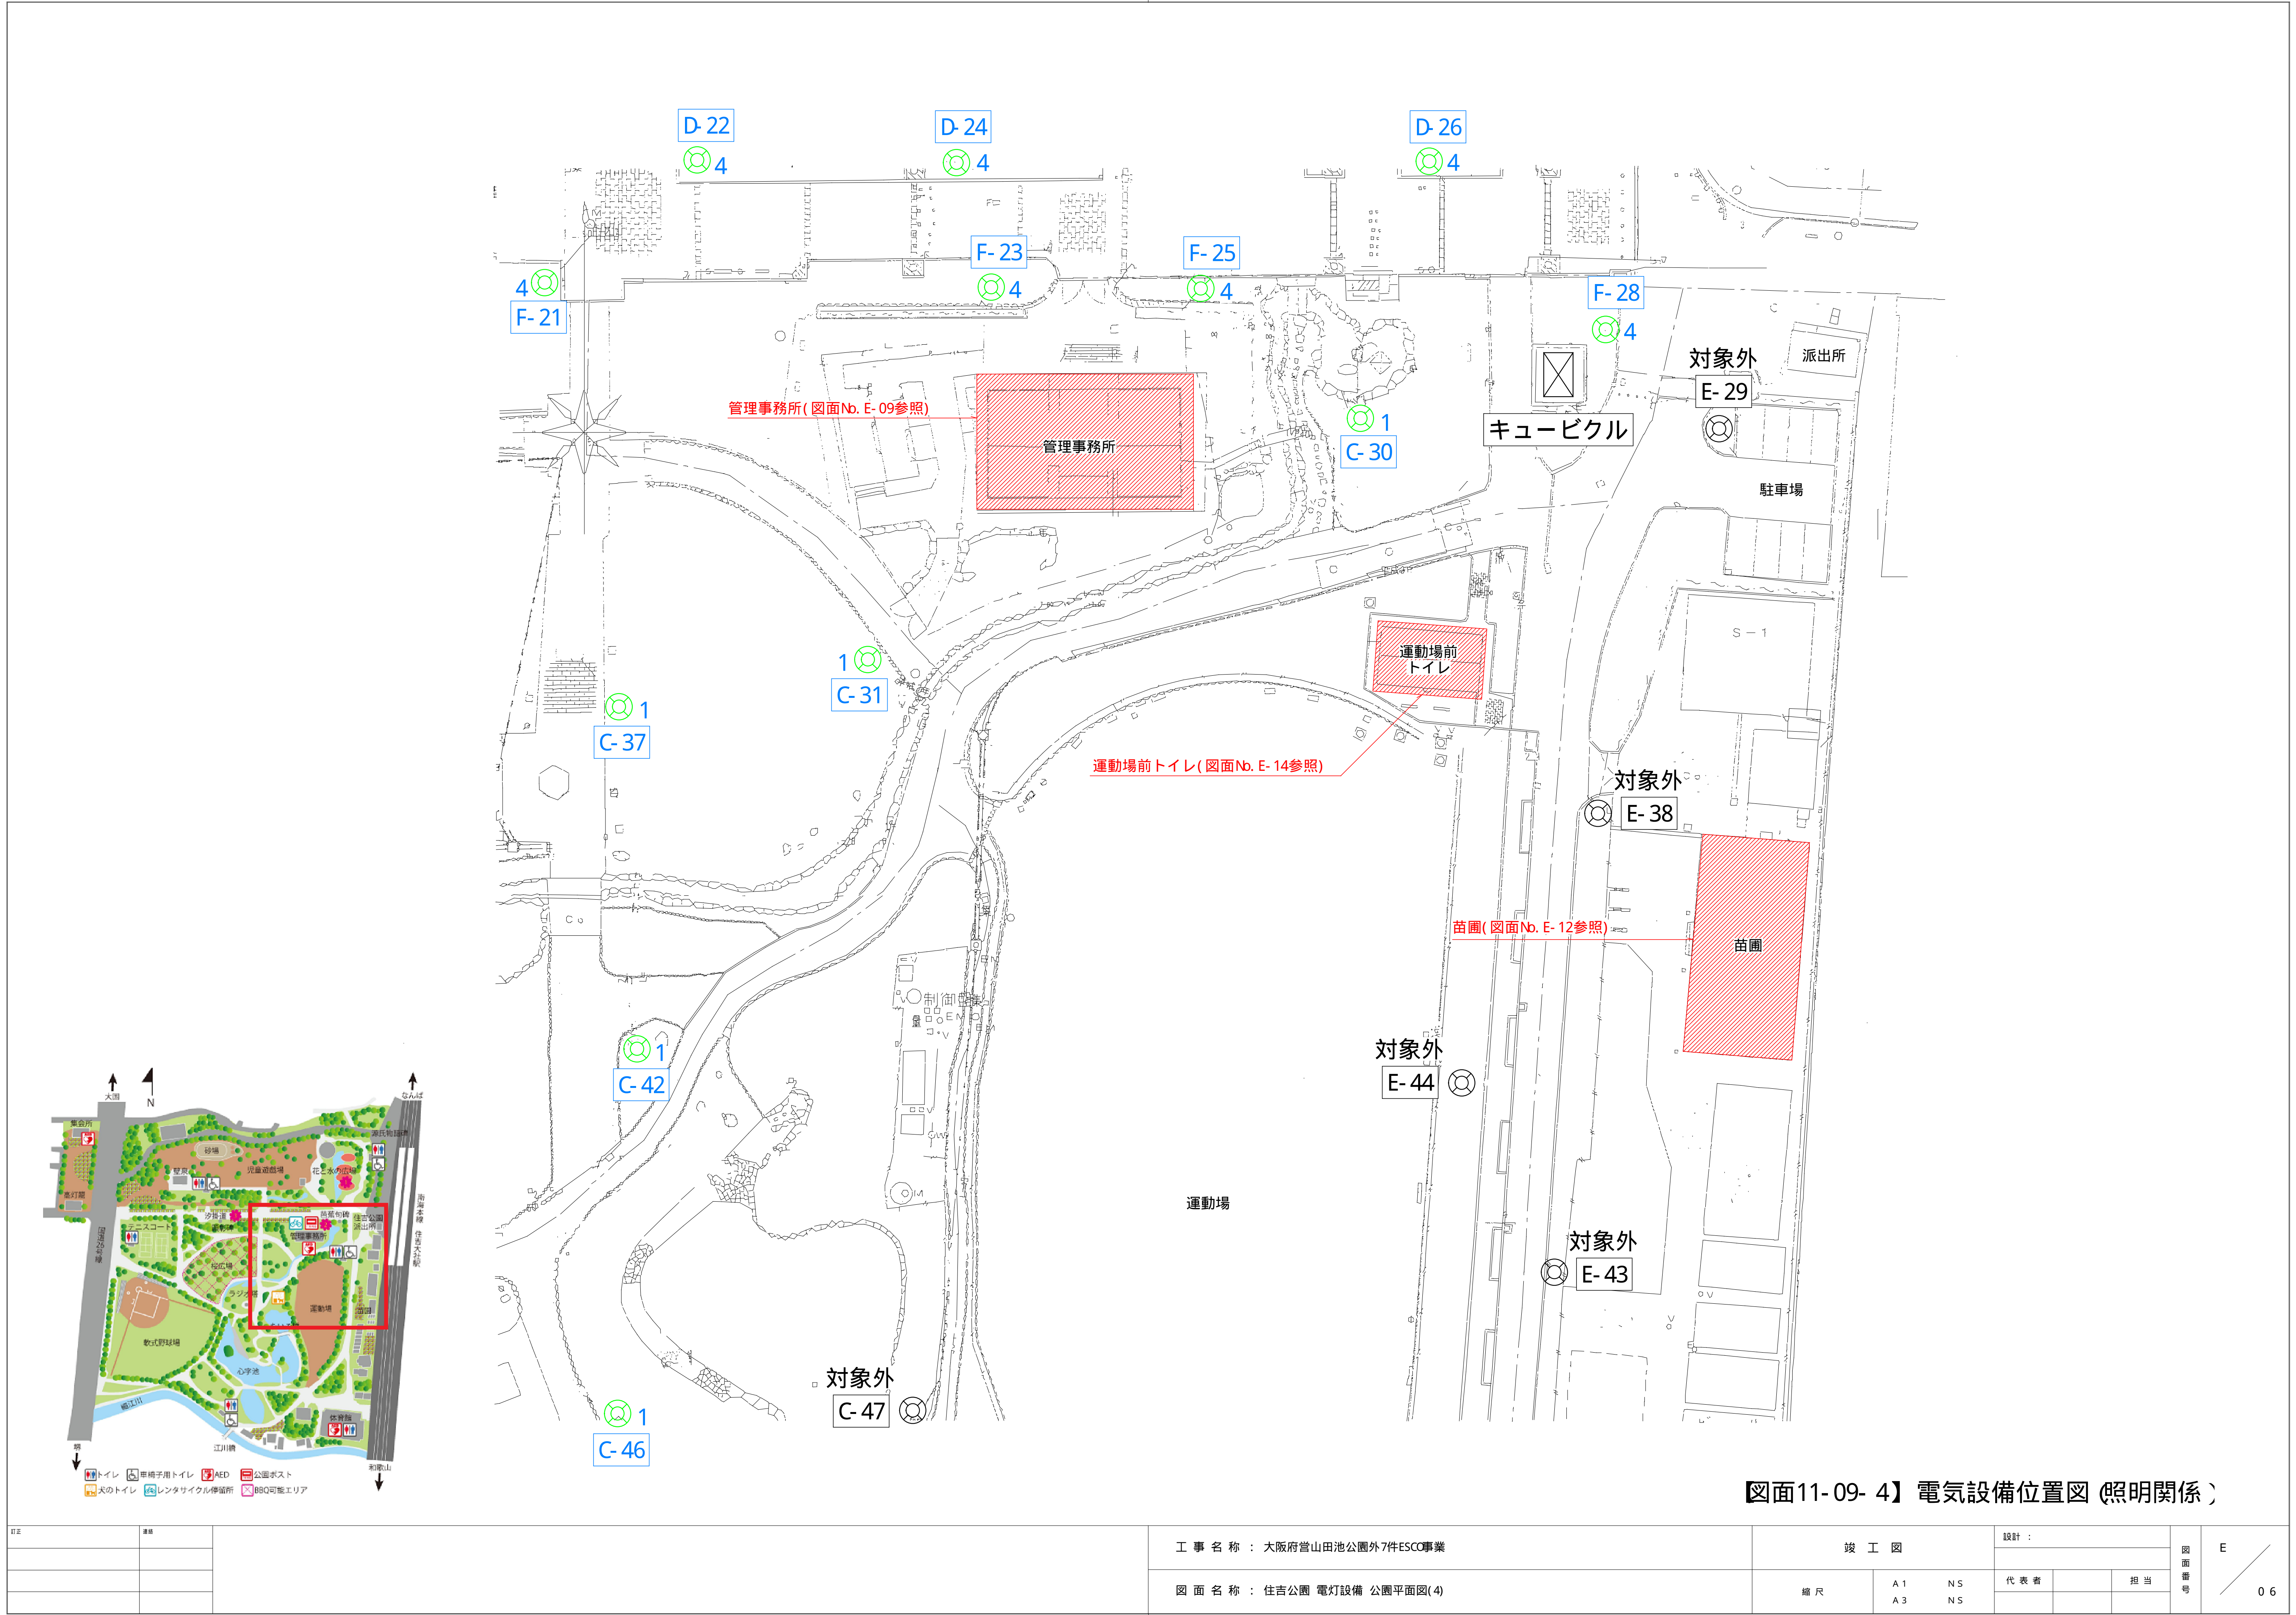

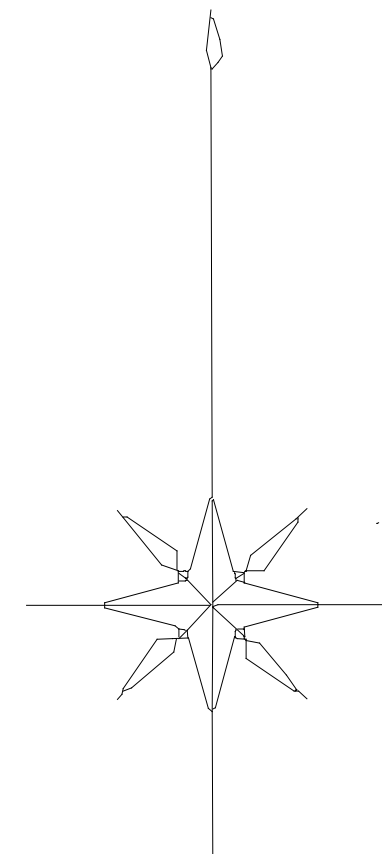

【図面11-09- 5】電気設備位置図 (照明関係)

訂正	備考	工 事 名 称 : 大阪府営山田池公園外7件ESCO事業		竣 工 図		設計 :		図 面 番 号	E / 0 7
		図 面 名 称 : 住吉公園 電灯設備 公園平面図(5)		縮 尺	A 1 A 3	NS NS	代 表 者 担 当		

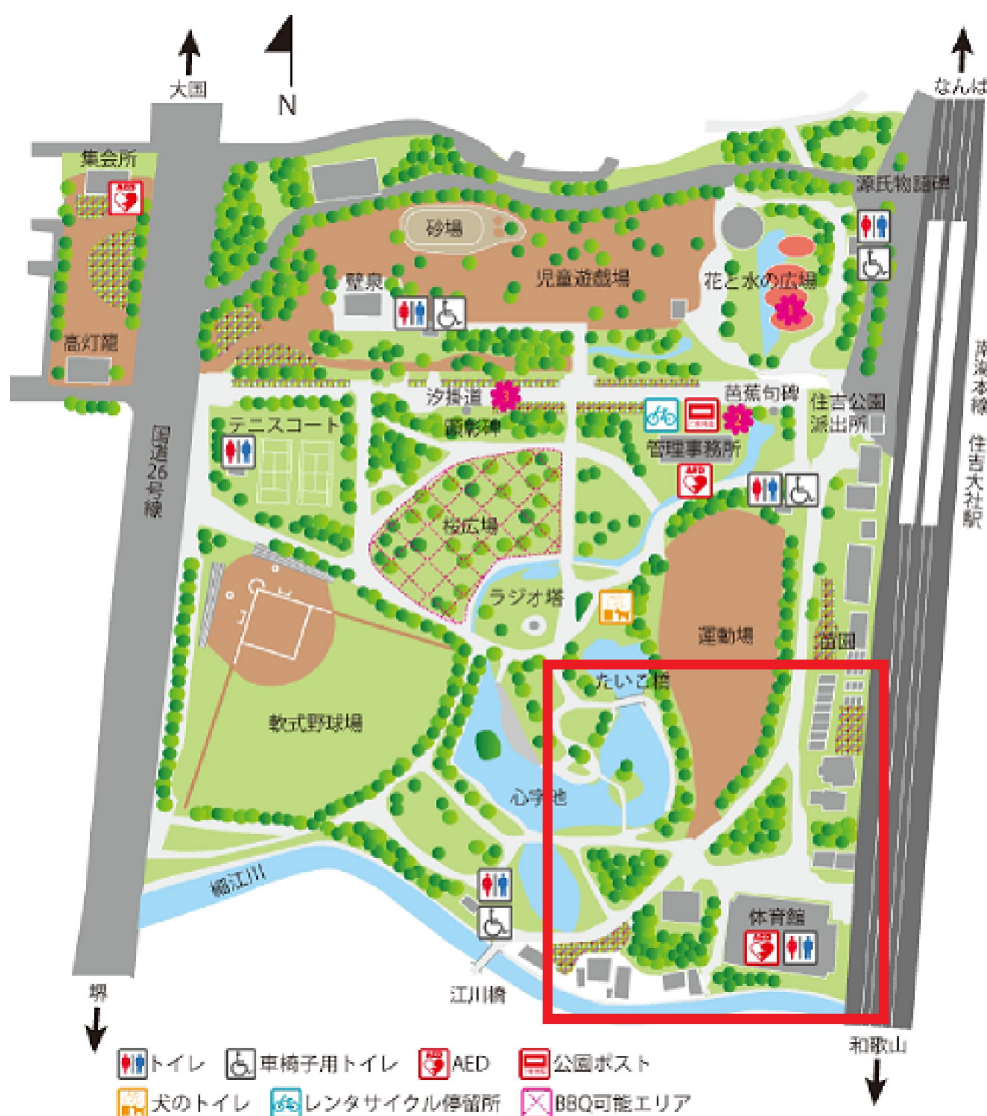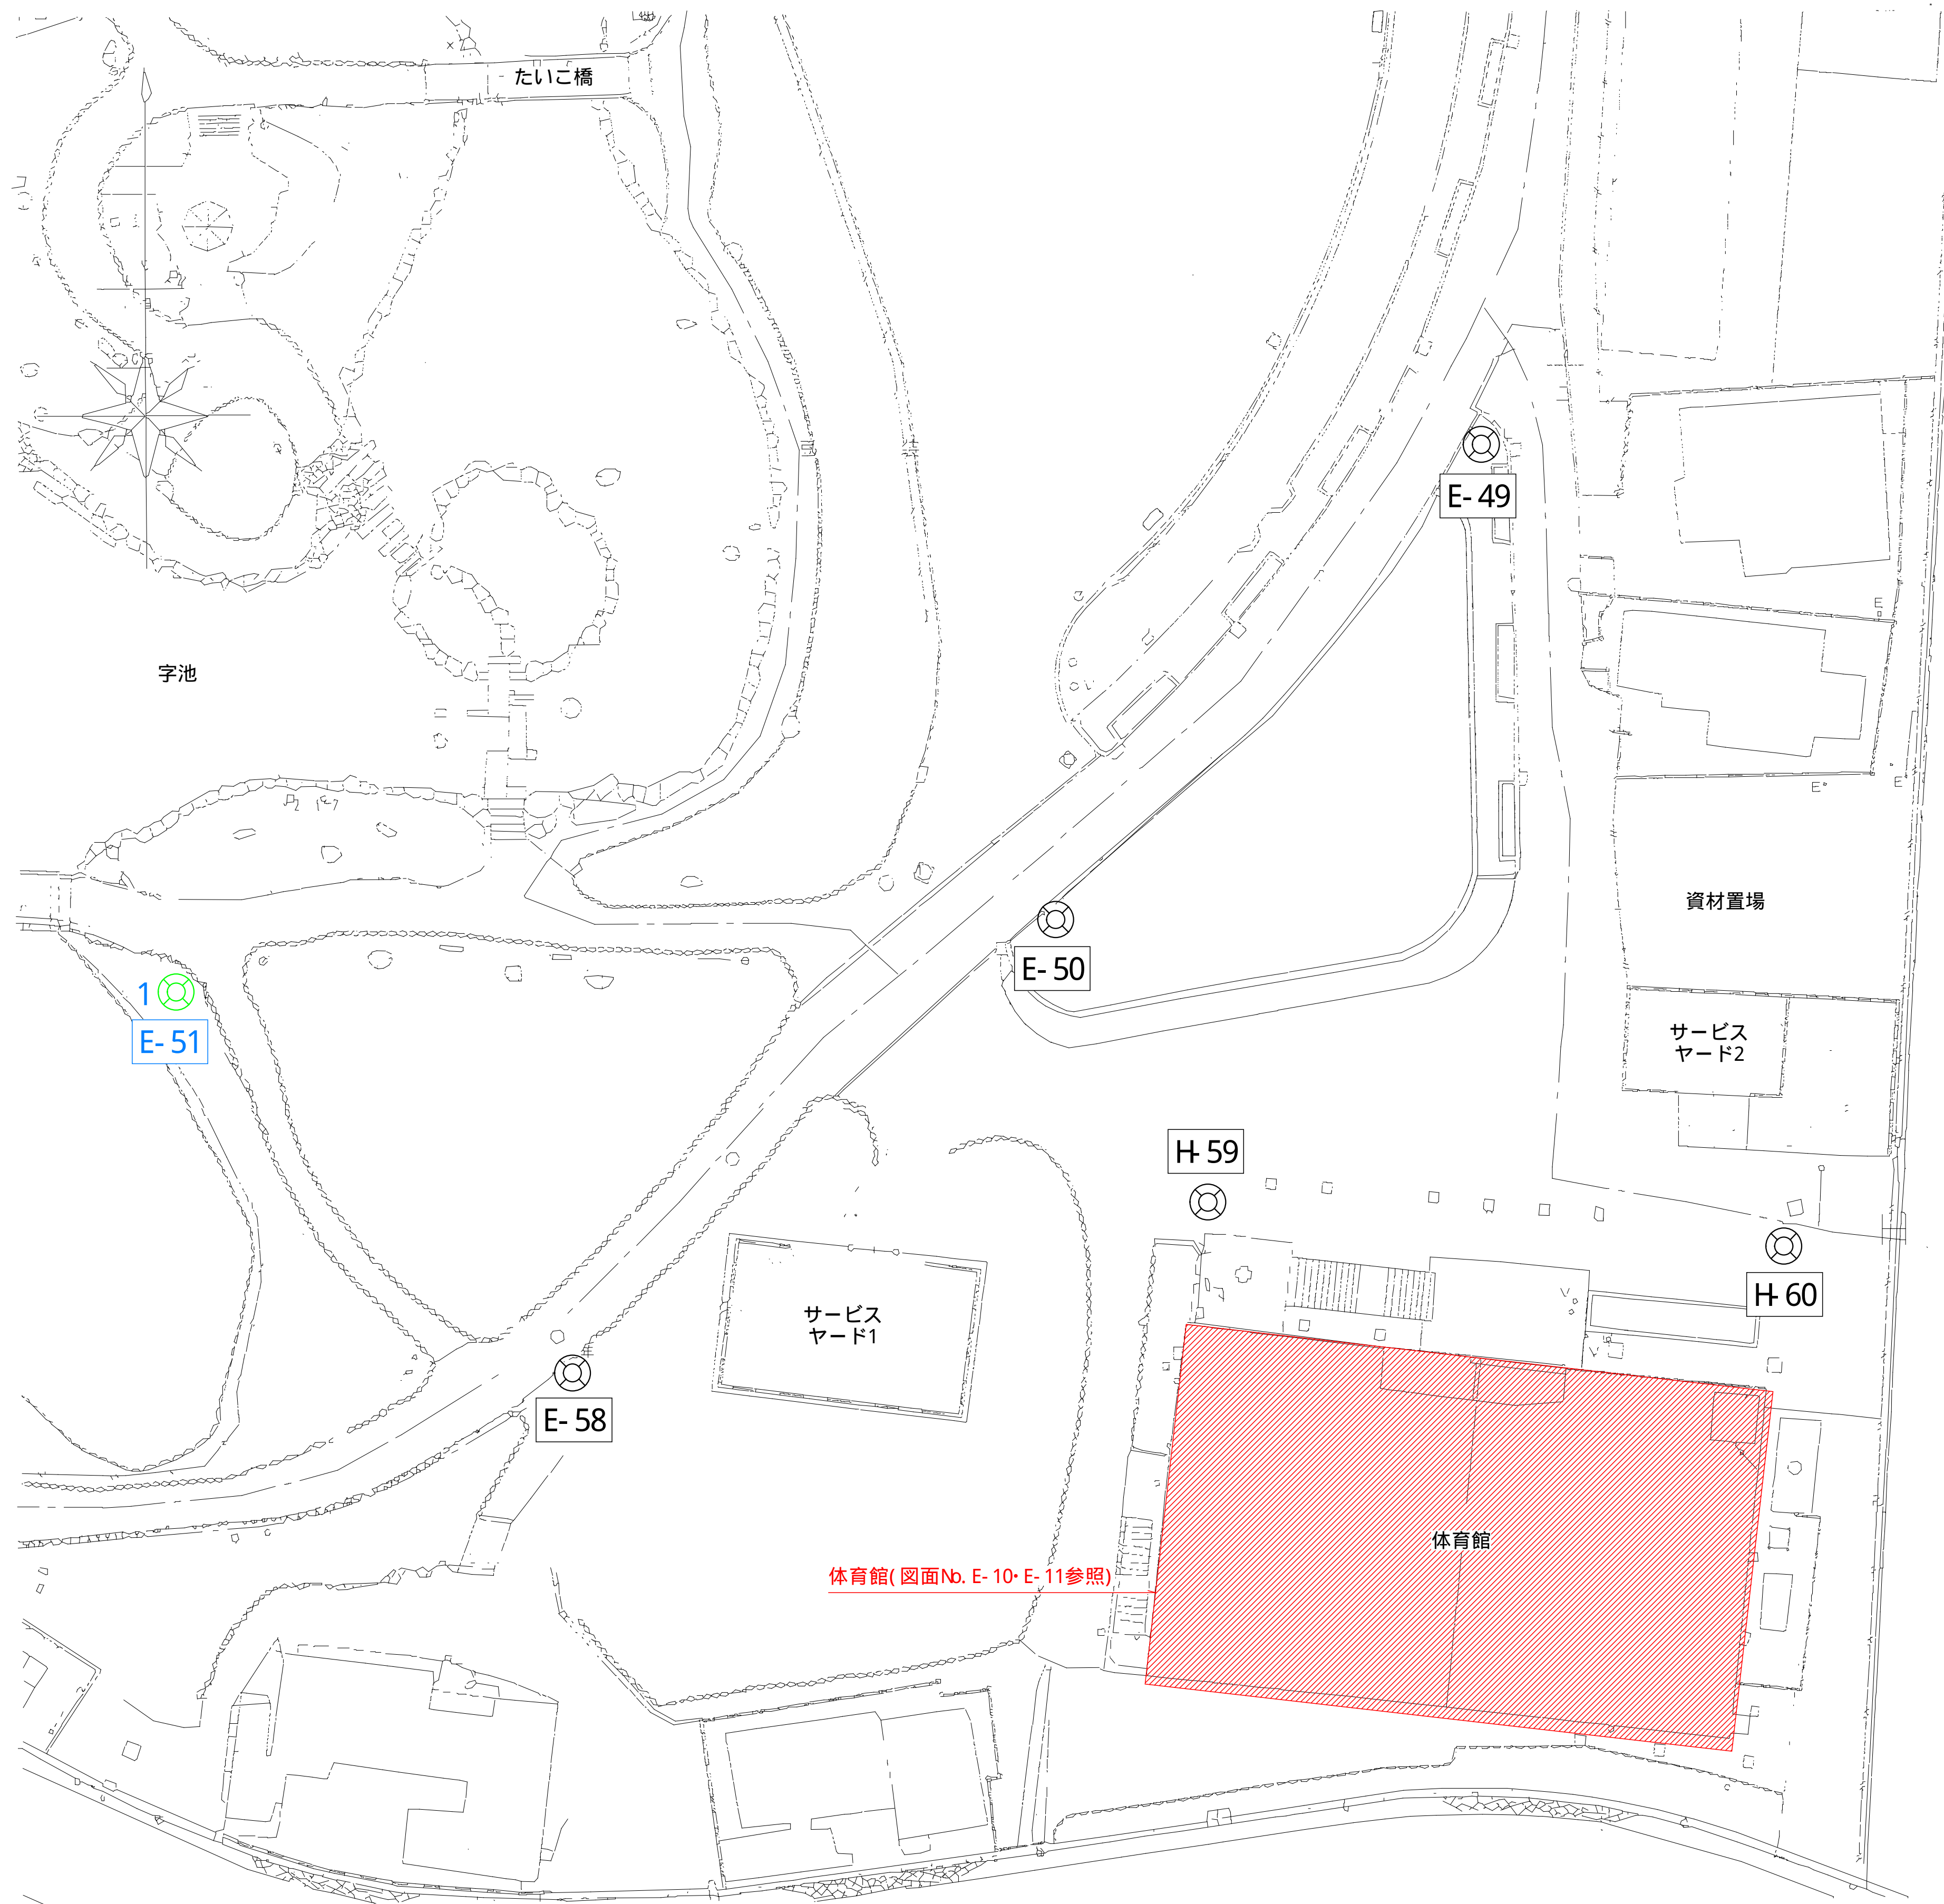


【図面11-09-6】電気設備位置図 (照明関係)

訂正	連絡		工 事 名 称 ： 大阪府営山田池公園外7件ESCO事業	竣 工 図			設計 ：			図 面 番 号	E 0 8
			図 面 名 称 ： 住吉公園 電灯設備 公園平面図(6)	縮 尺	A 1 A 3	N S N S	代 表 者		担 当		




【図面11-09-7】電気設備位置図 (照明関係)

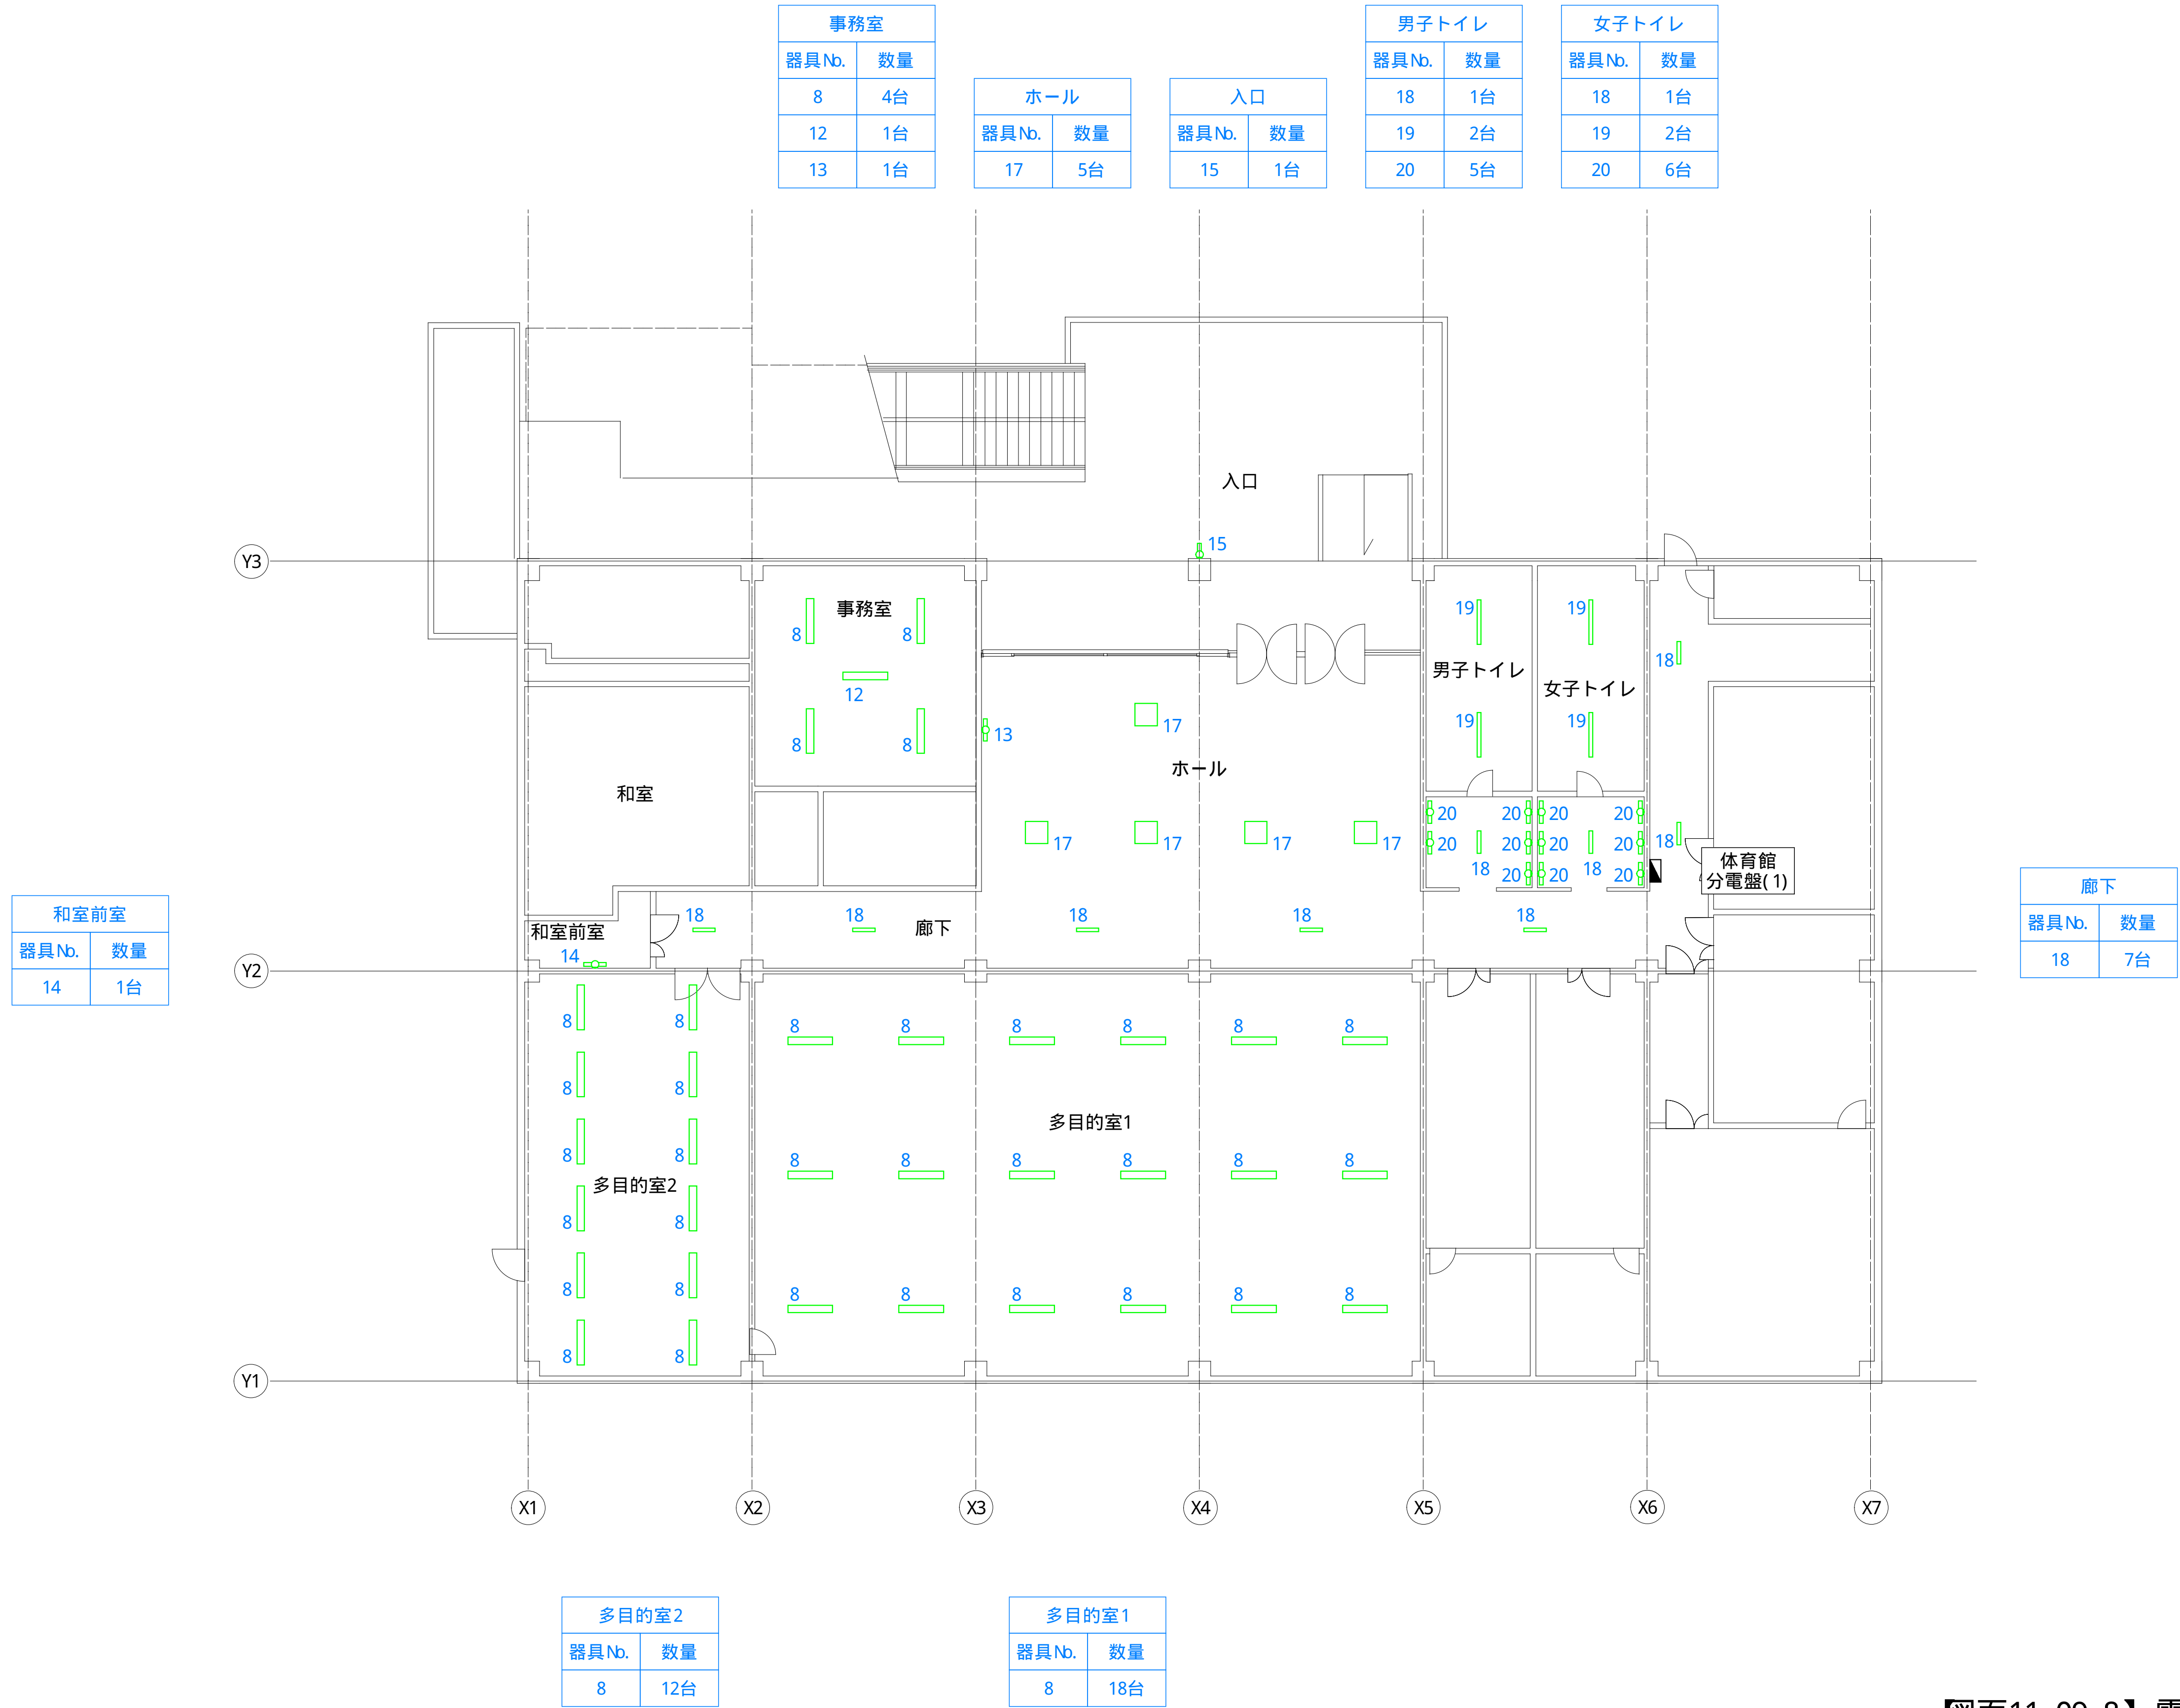

【図面11-09-8】電気設備位置図 (照明関係)



【図面11-09-9】 電気設備位置図 (照明関係)

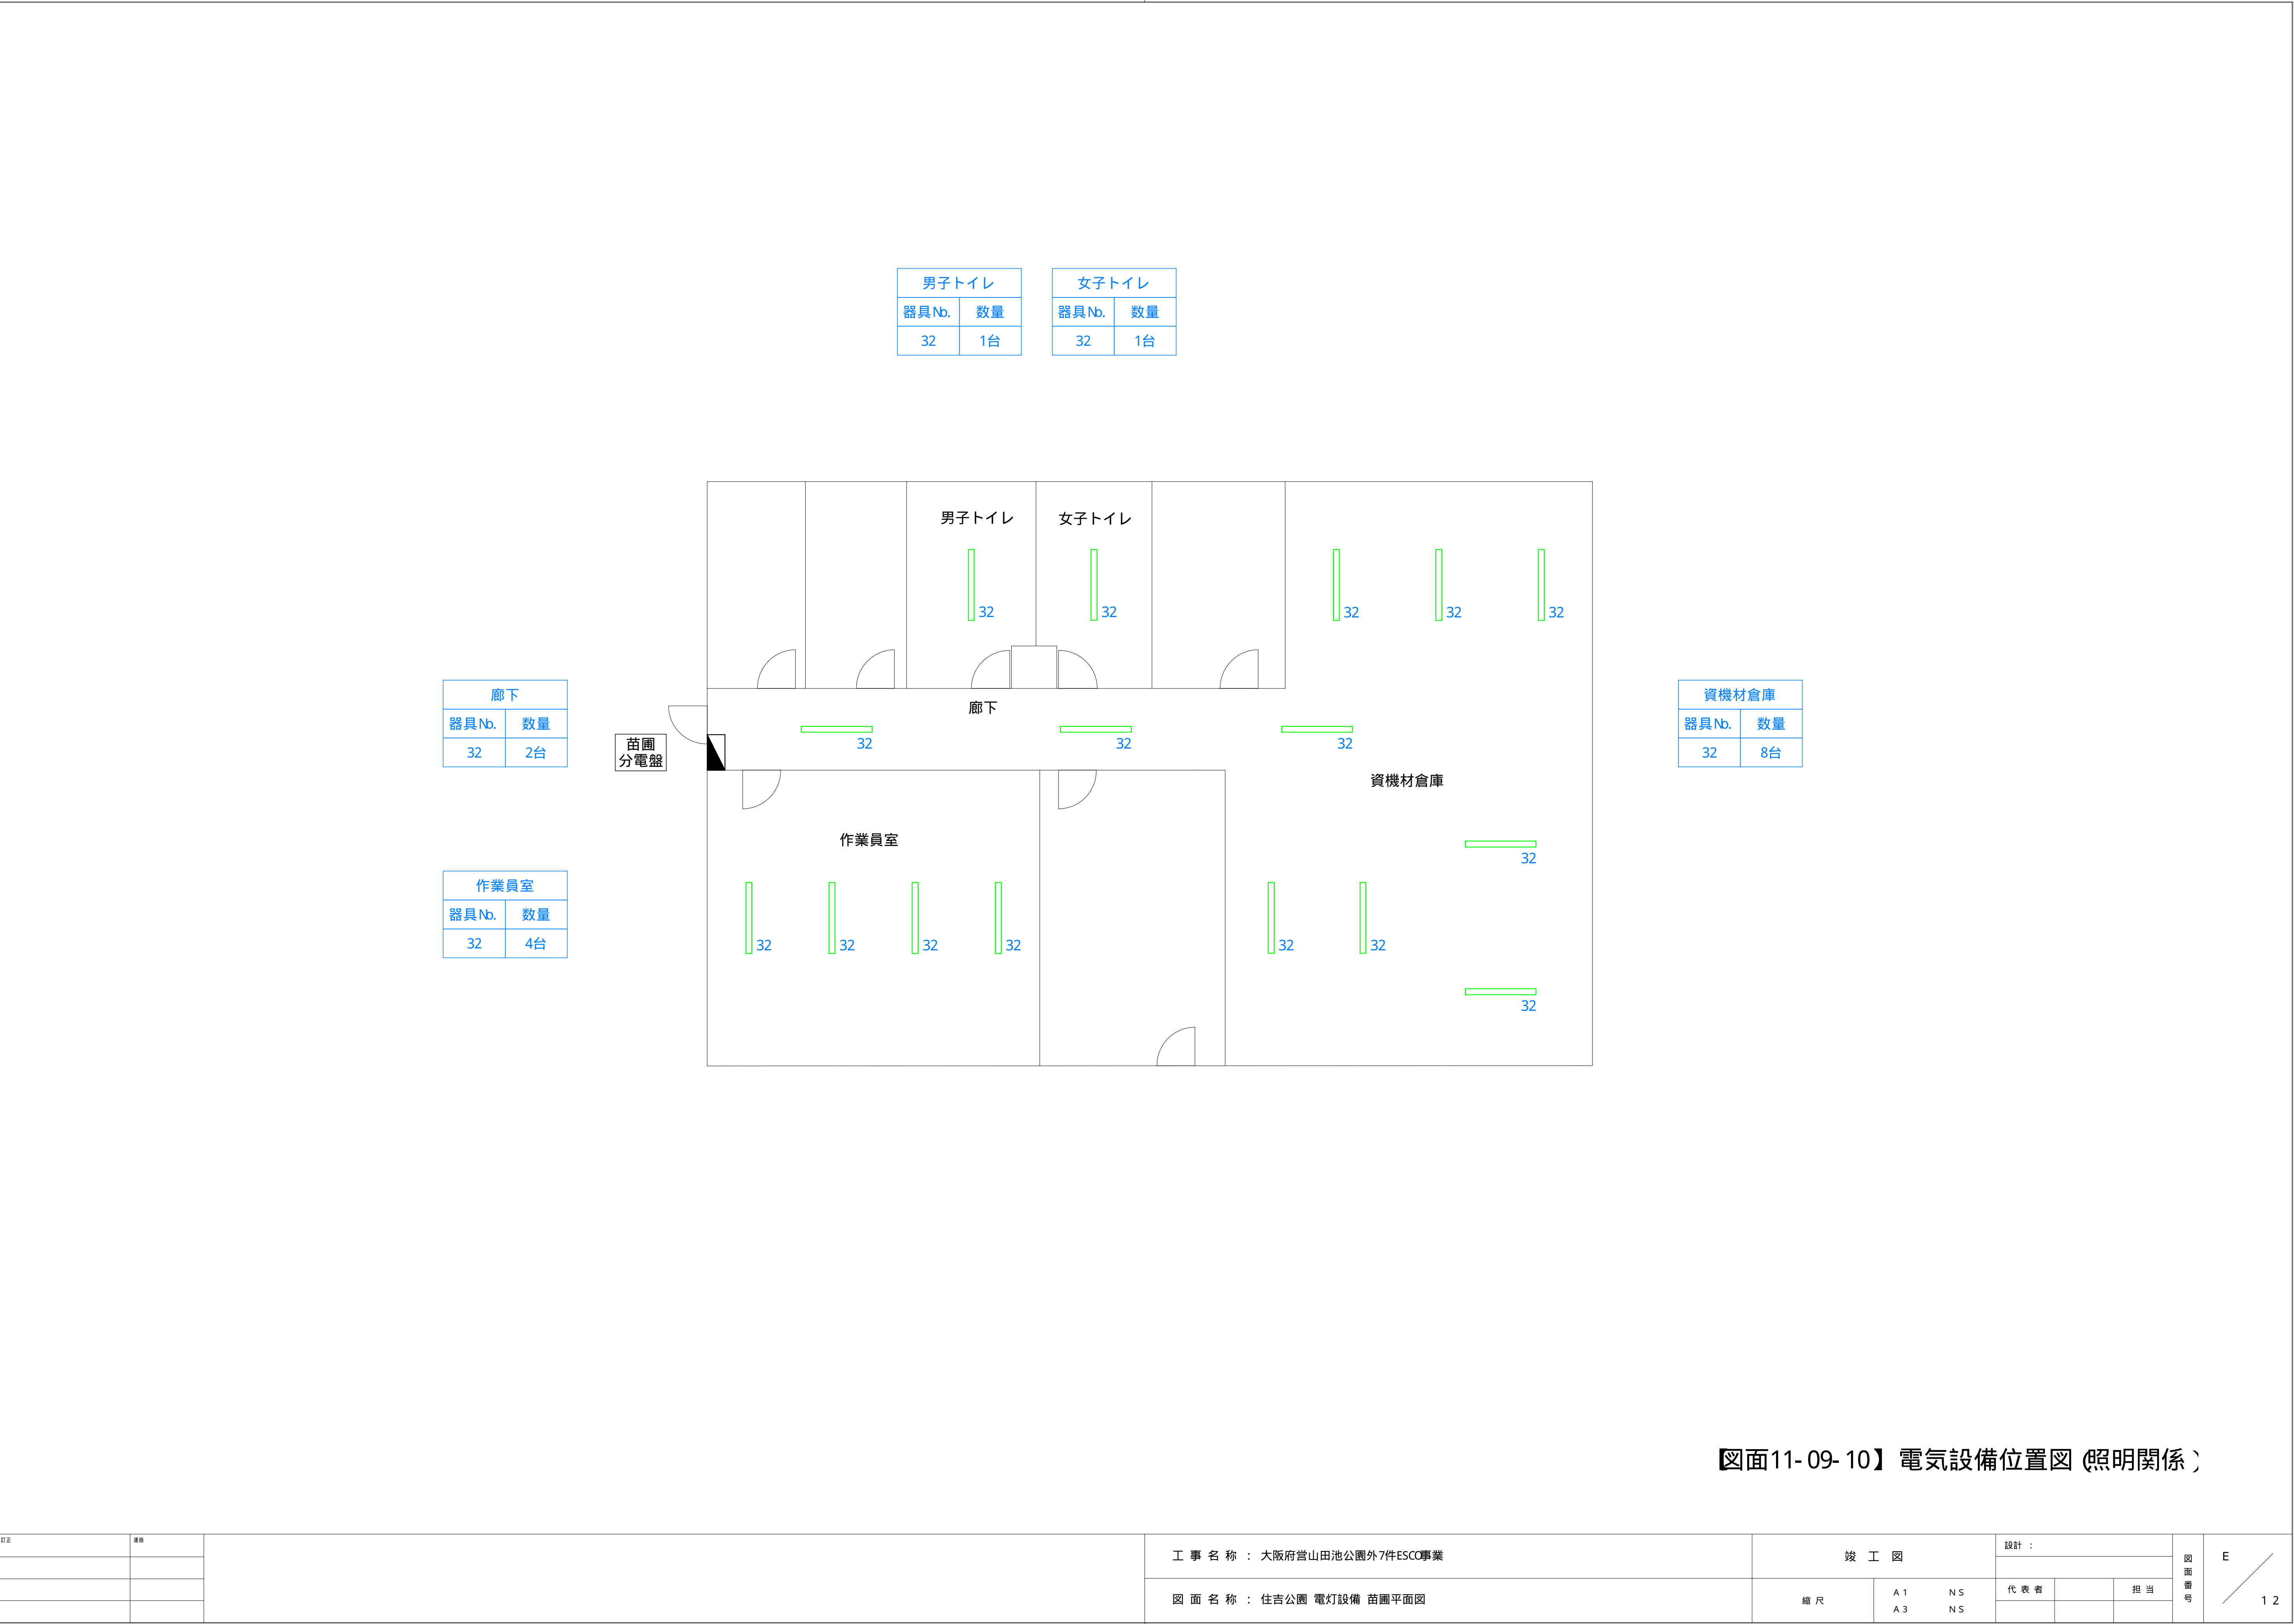


エントランス	
器具No.	数量
28	1台

廊下	
器具No.	数量
26	1台
27	1台

湯沸室	
器具No.	数量
29	1台



1階

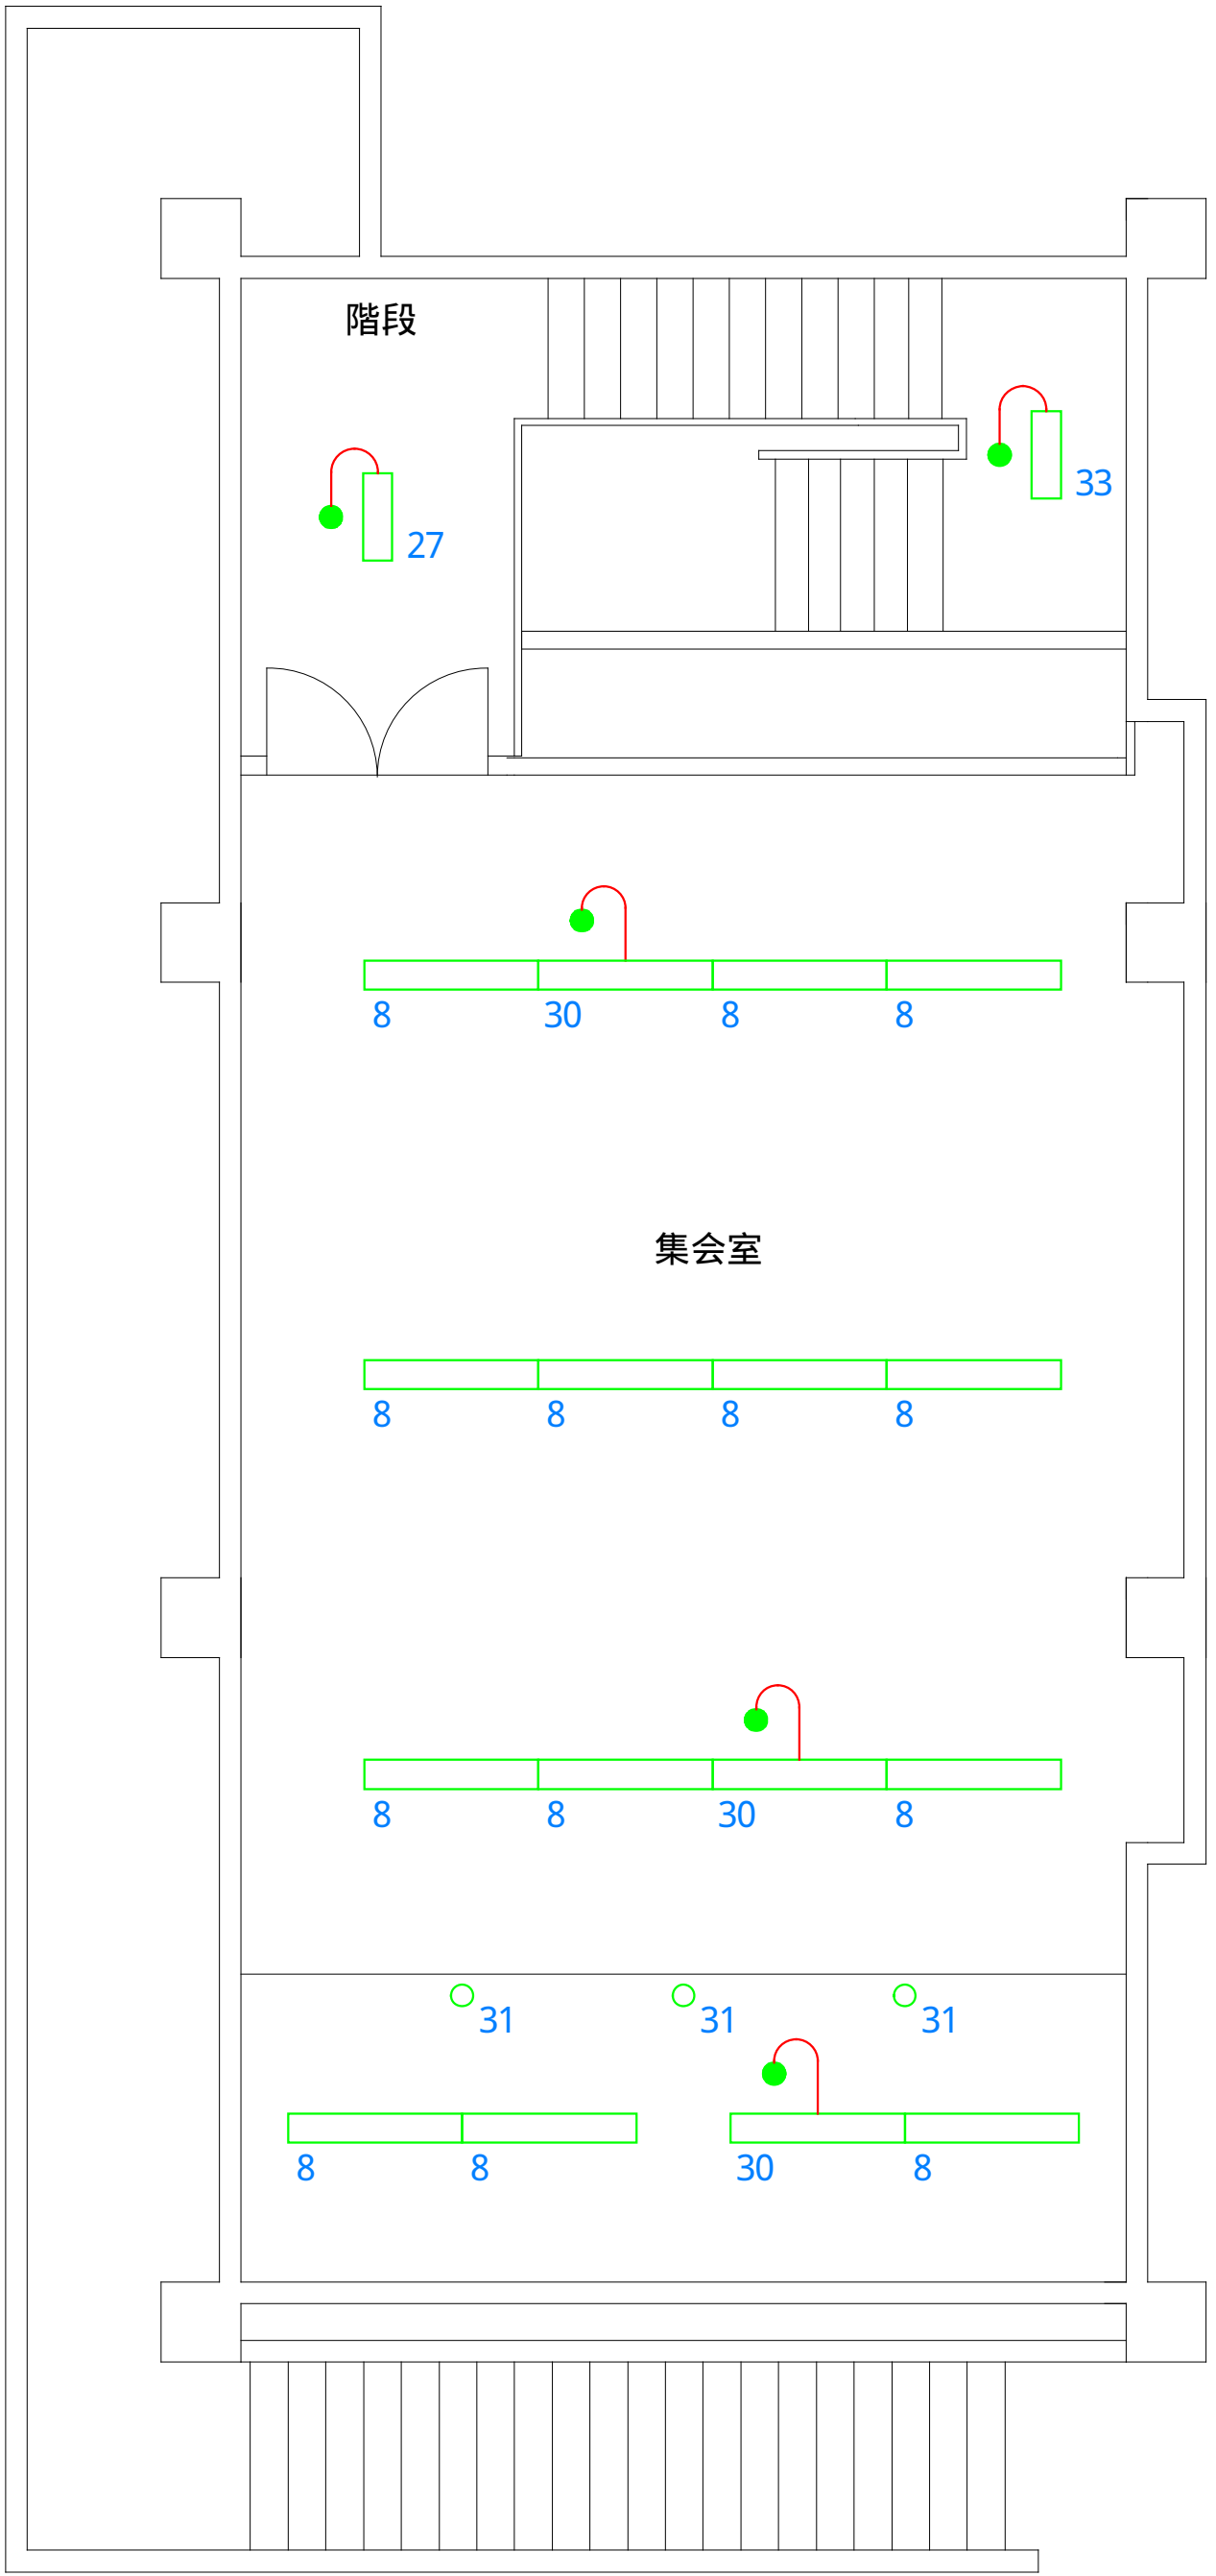


2階

階段	
器具No.	数量
27	1台
33	1台

器具No.	数量
8	13台
30	3台
31	3台


【図面11-09-11】電気設備位置図 (照明関係)

女子トイレ		外部		男子トイレ	
器具Nb.	数量	器具Nb.	数量	器具Nb.	数量
11	4台	10	4台	11	4台

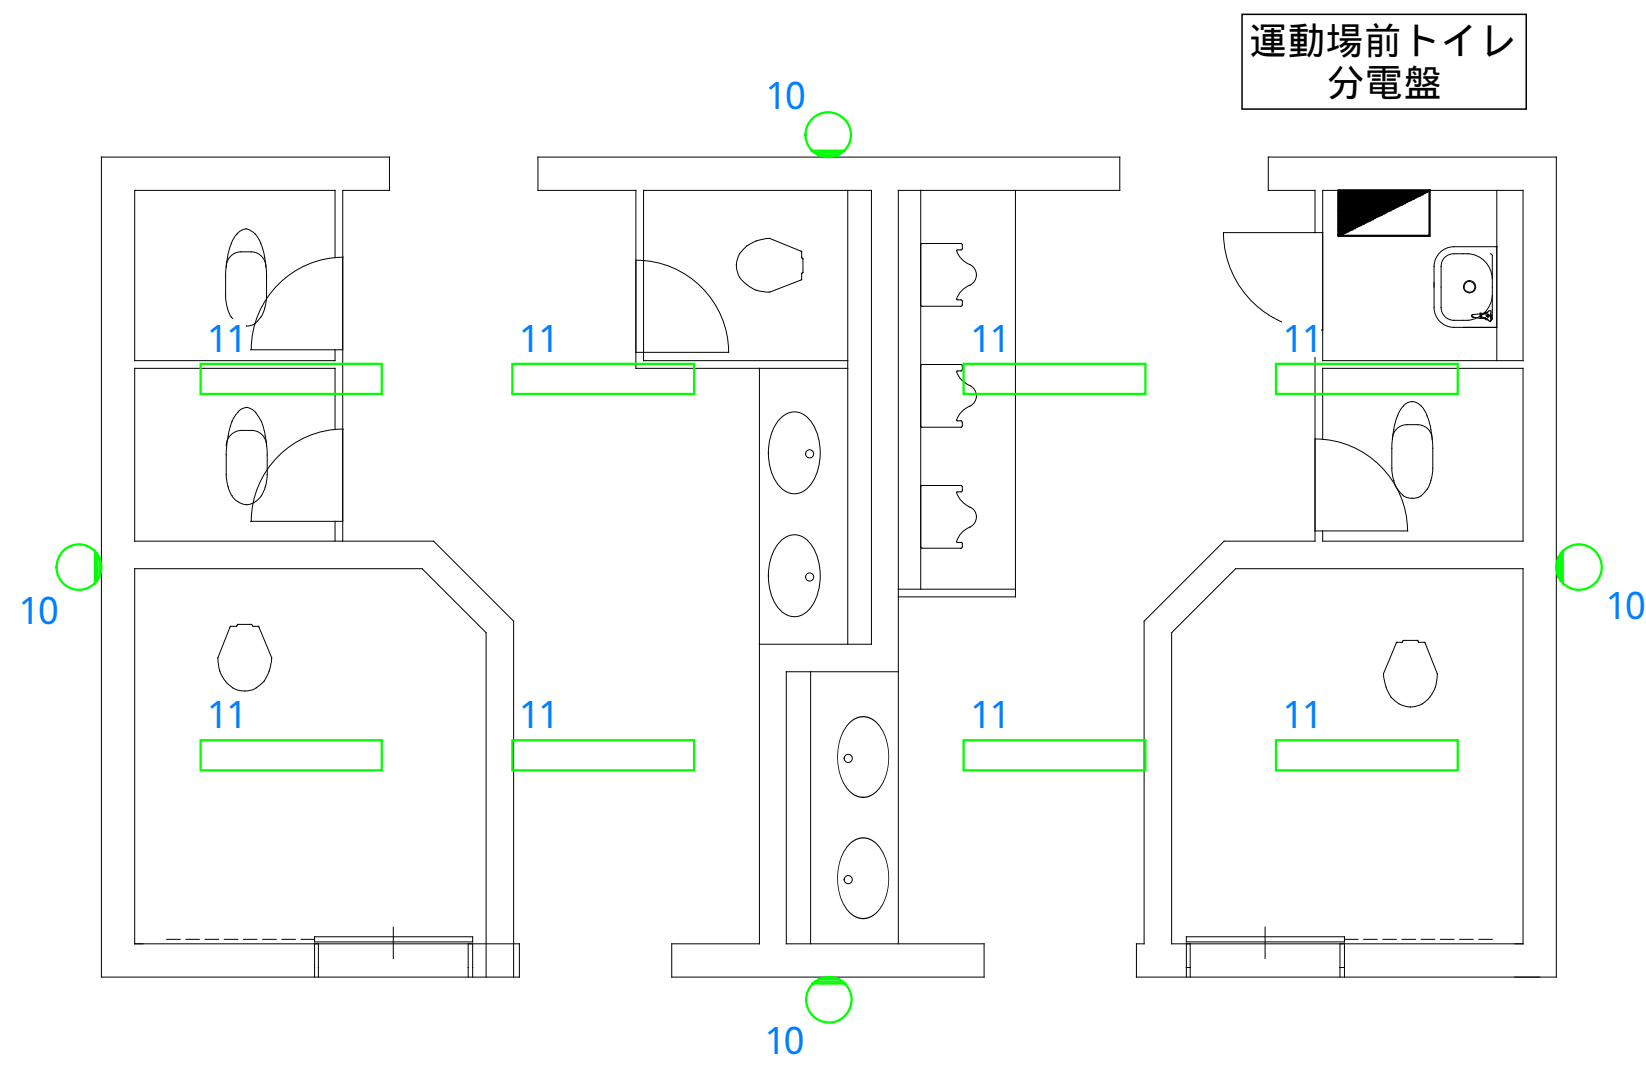

運動場前トイレ


女子トイレ		外部		男子トイレ	
器具Nb.	数量	器具Nb.	数量	器具Nb.	数量
11	4台	10	4台	11	4台

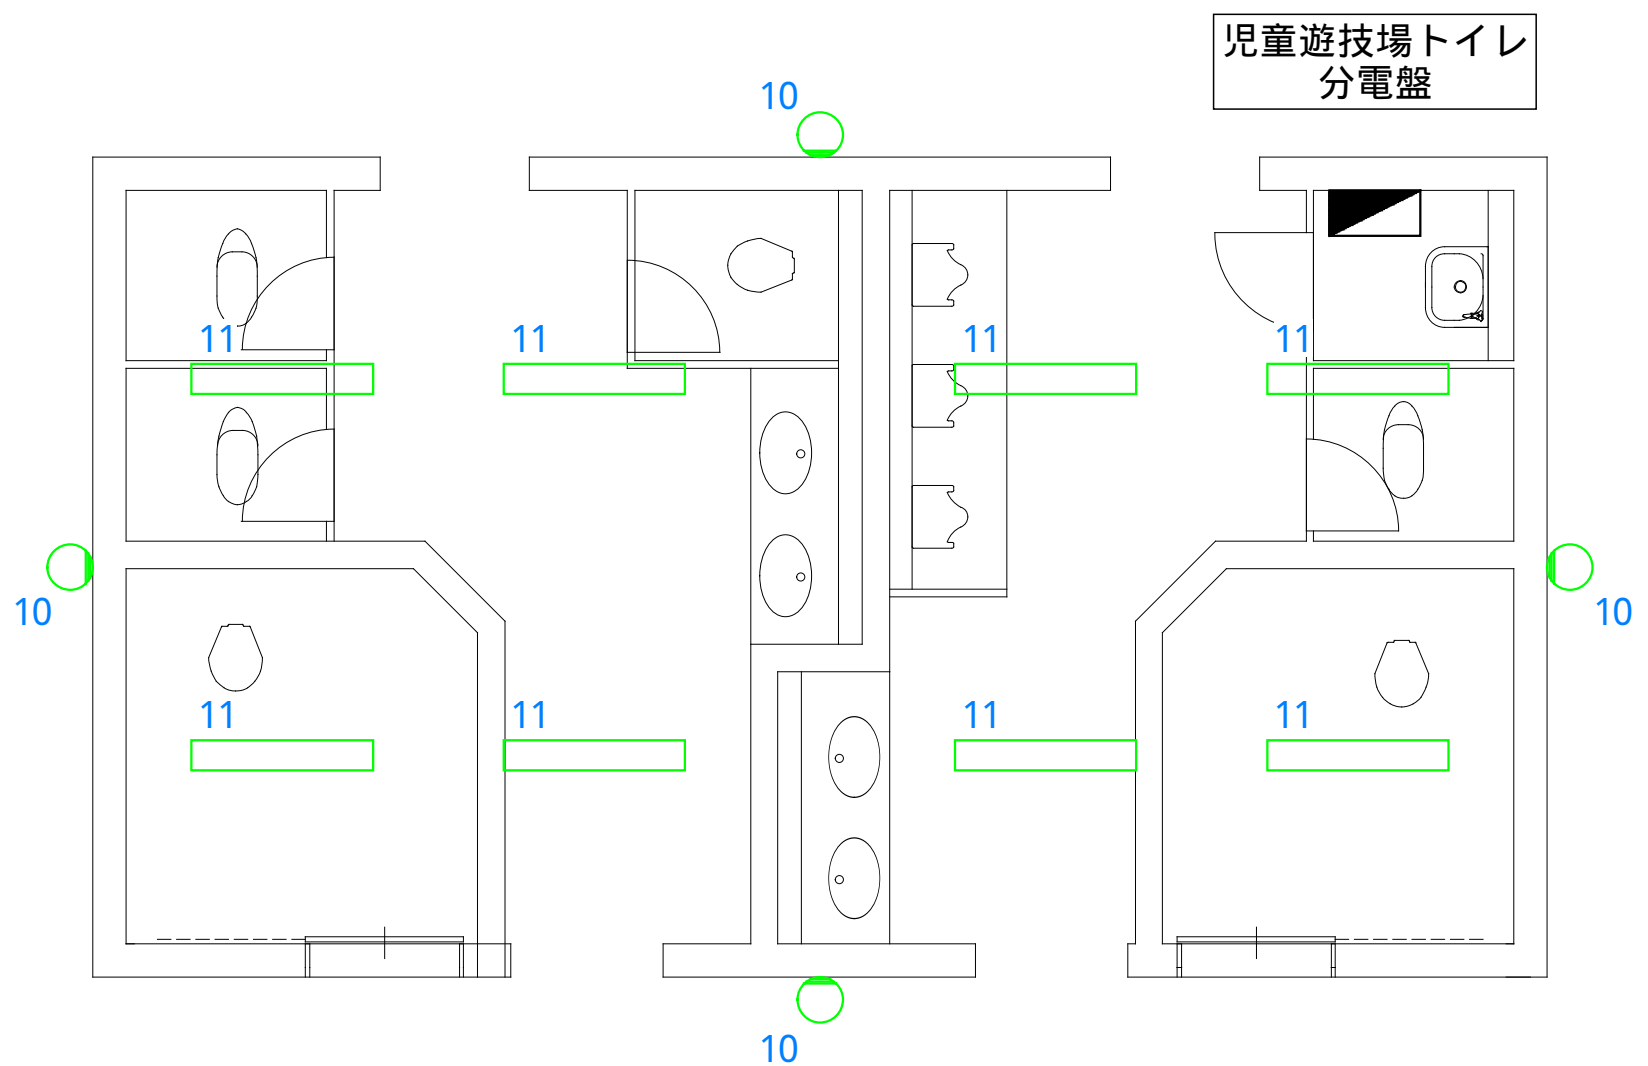

児童遊技場トイレ

【図面11-09-12】電気設備位置図 (照明関係)

(5) 住吉公園下水・排水設備平面図

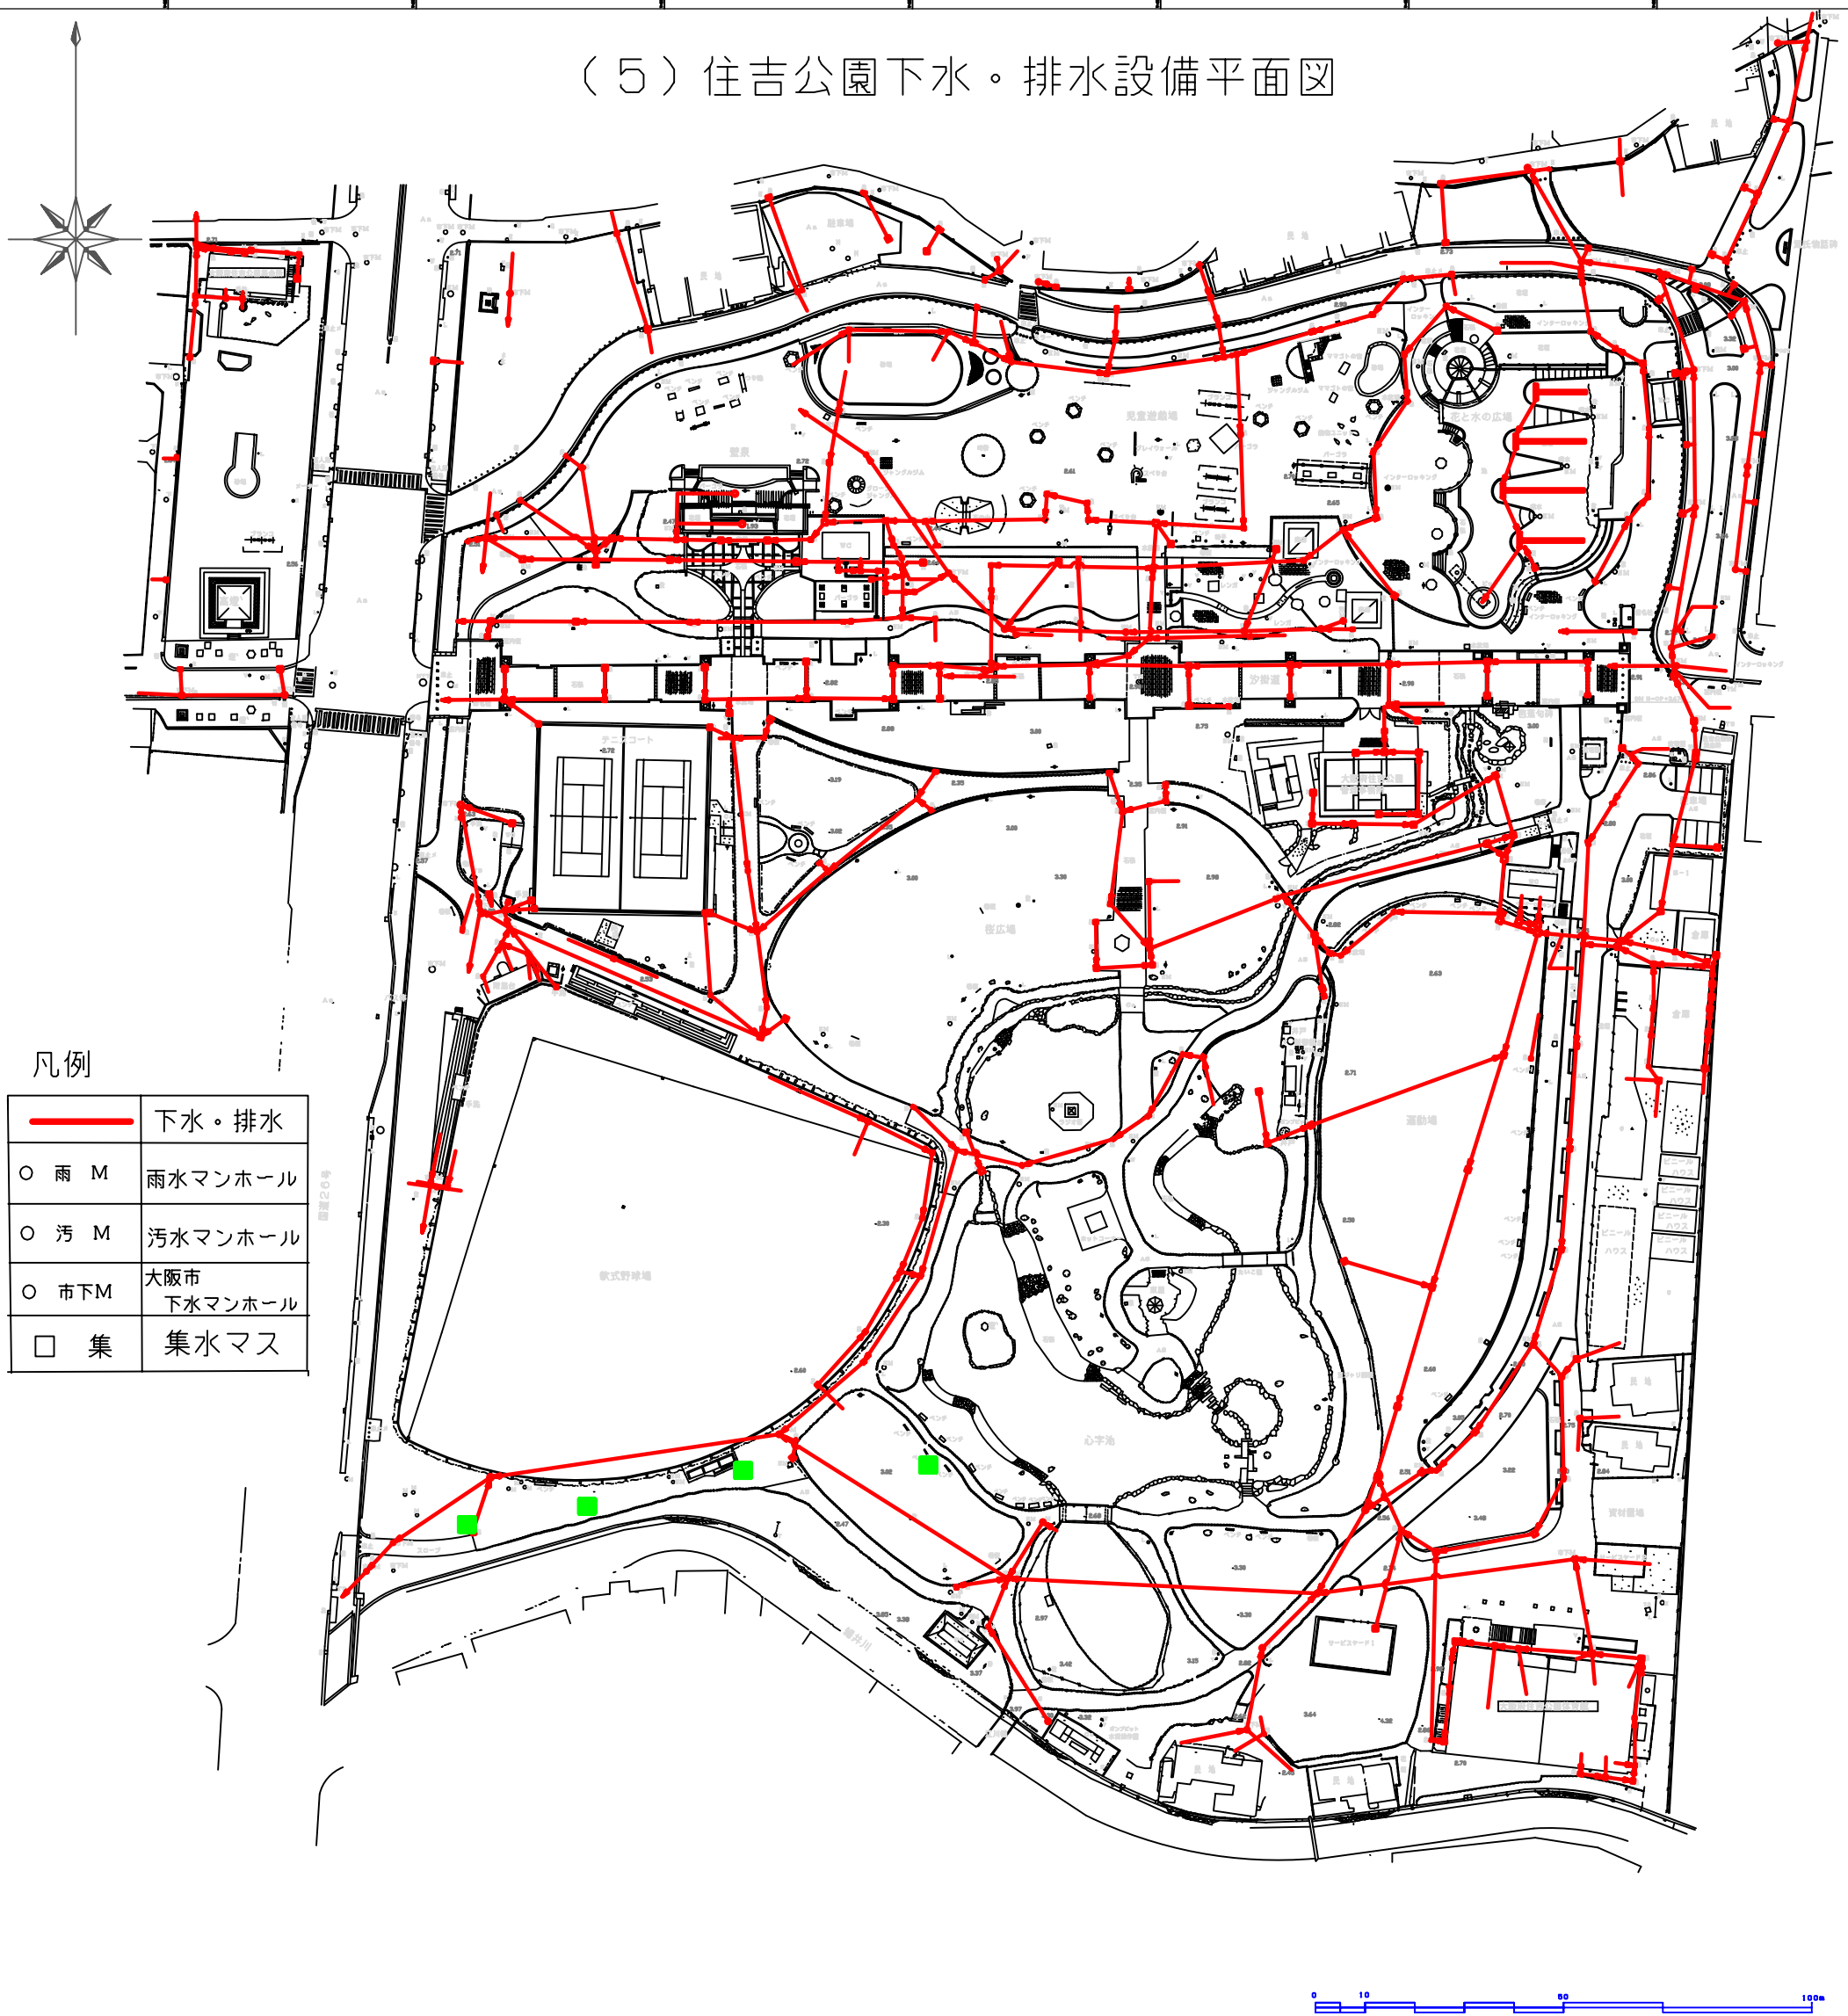


凡例

—	下水・排水
○ 雨 M	雨水マンホール
○ 汚 M	汚水マンホール
○ 市下 M	大阪市 下水マンホール
□ 集	集水マス

【図面11-10】 下水 排水平面図

〔4〕住吉公園給水設備平面図

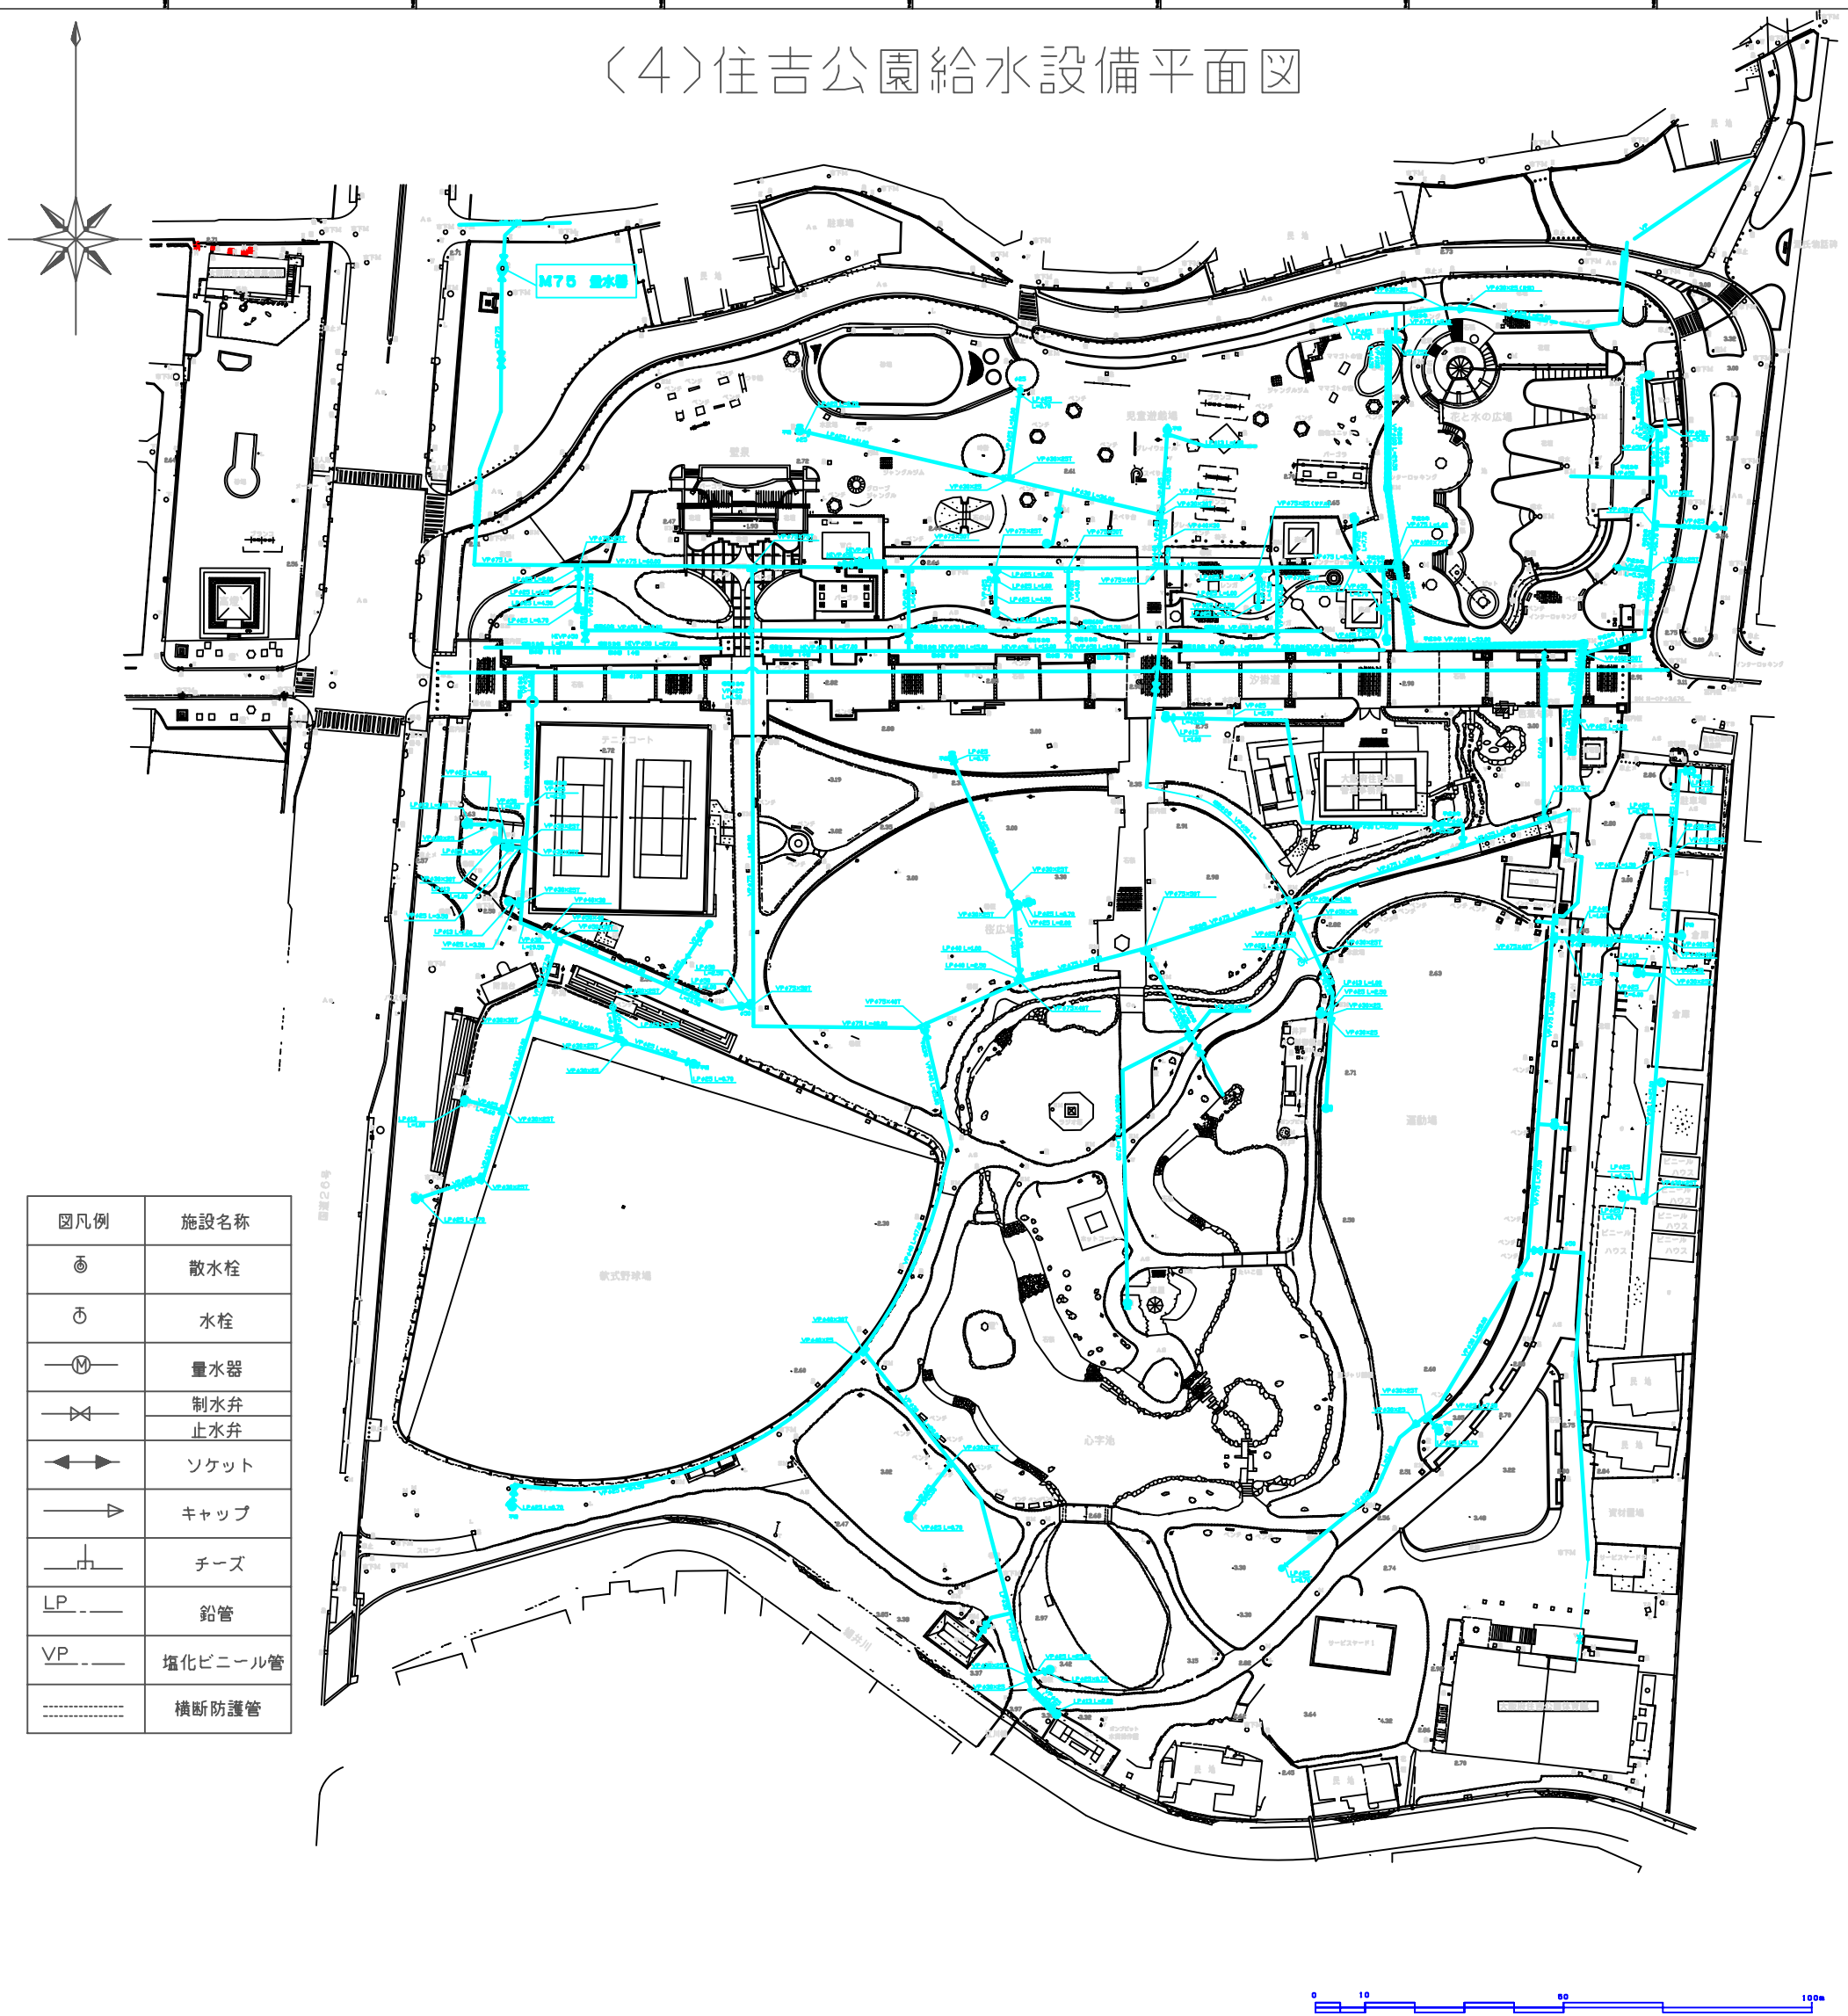


【図面11-11】 給水設備平面図

①住吉公園管理事務所図面

住吉公園管理事務所平面図 (S=1/100)


鉄筋コンクリート造一部木造 平家建

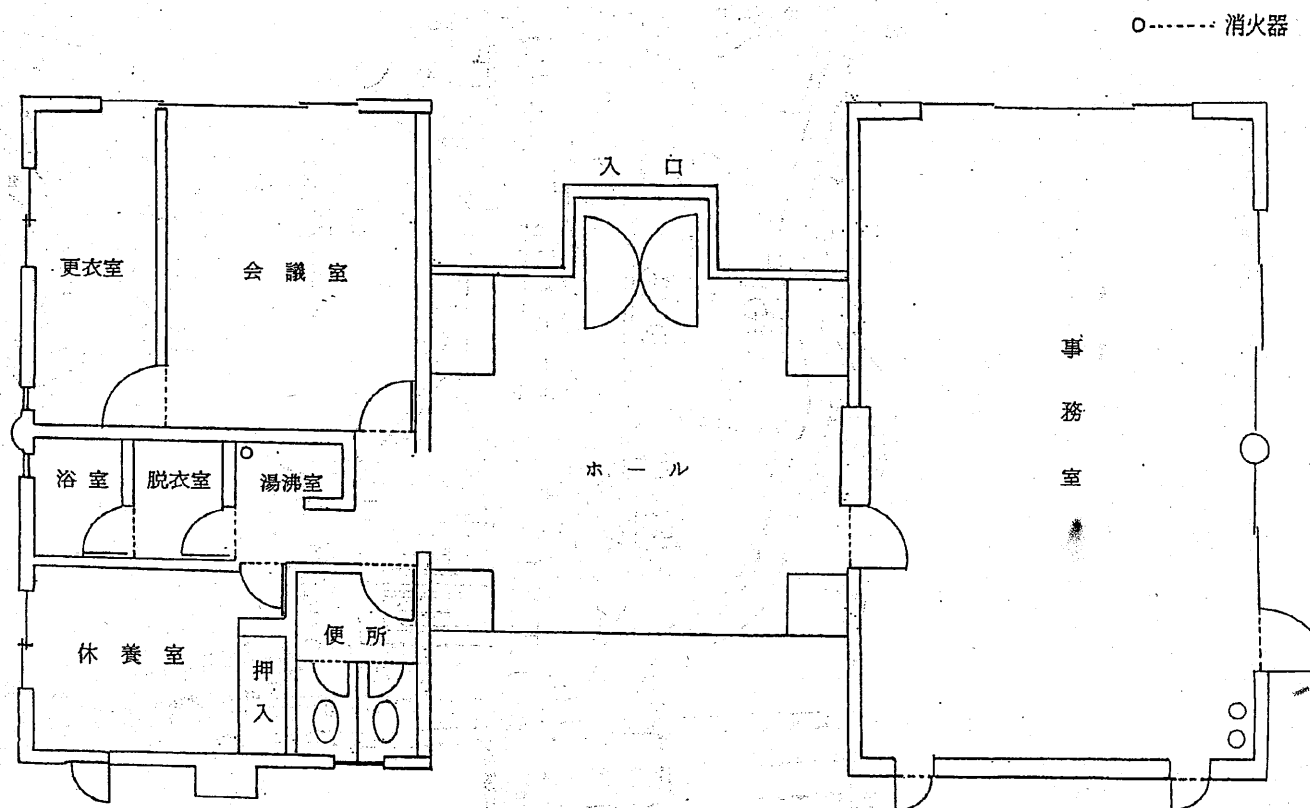


【図面11-12-1】 主要建物図

住吉公園主要建物図面(体育館1F)

【図面11-12-2】 主要建物図

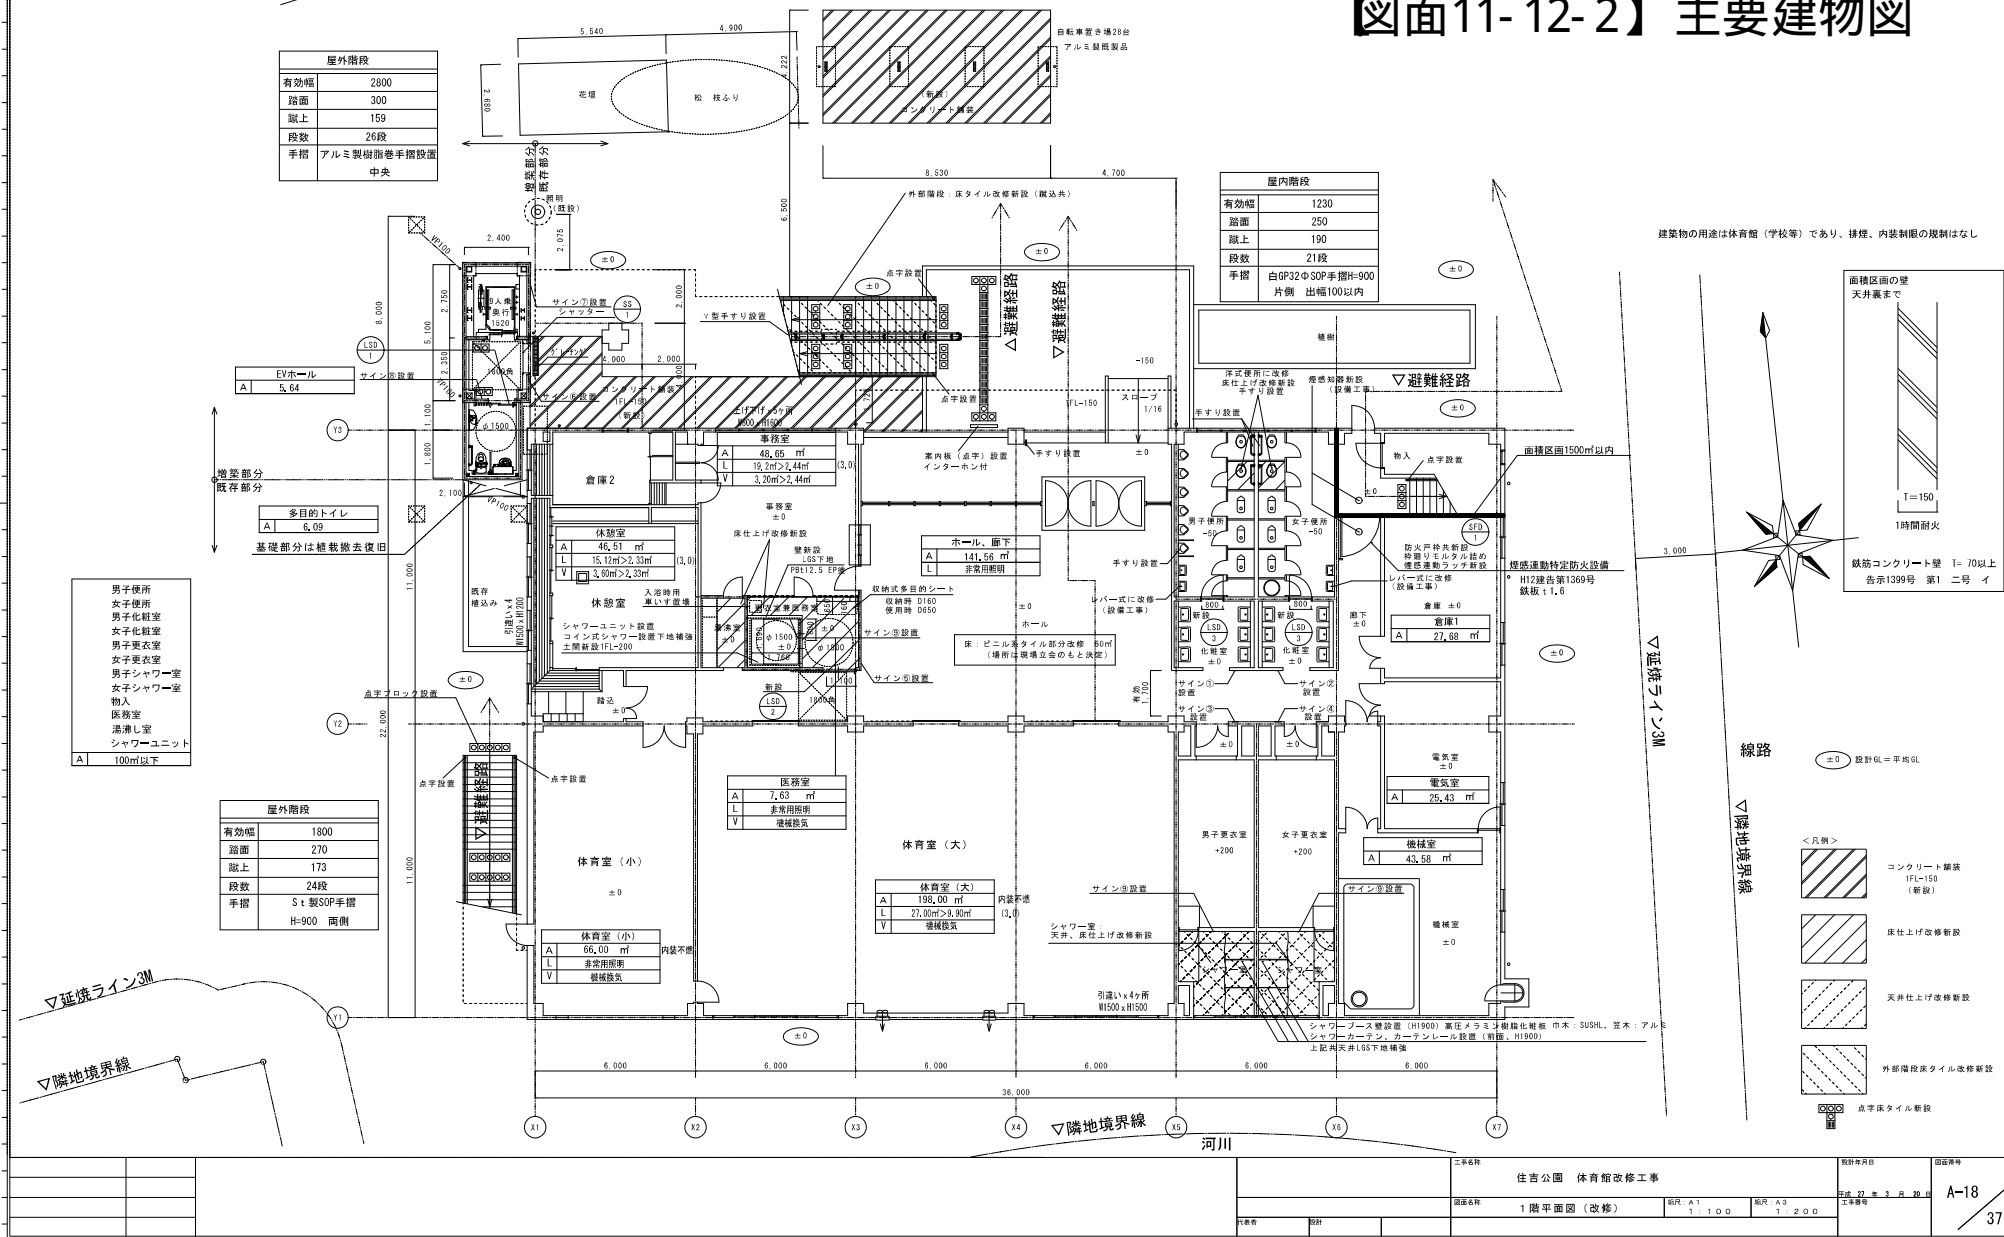


【図面11-12-3】 主要建物図

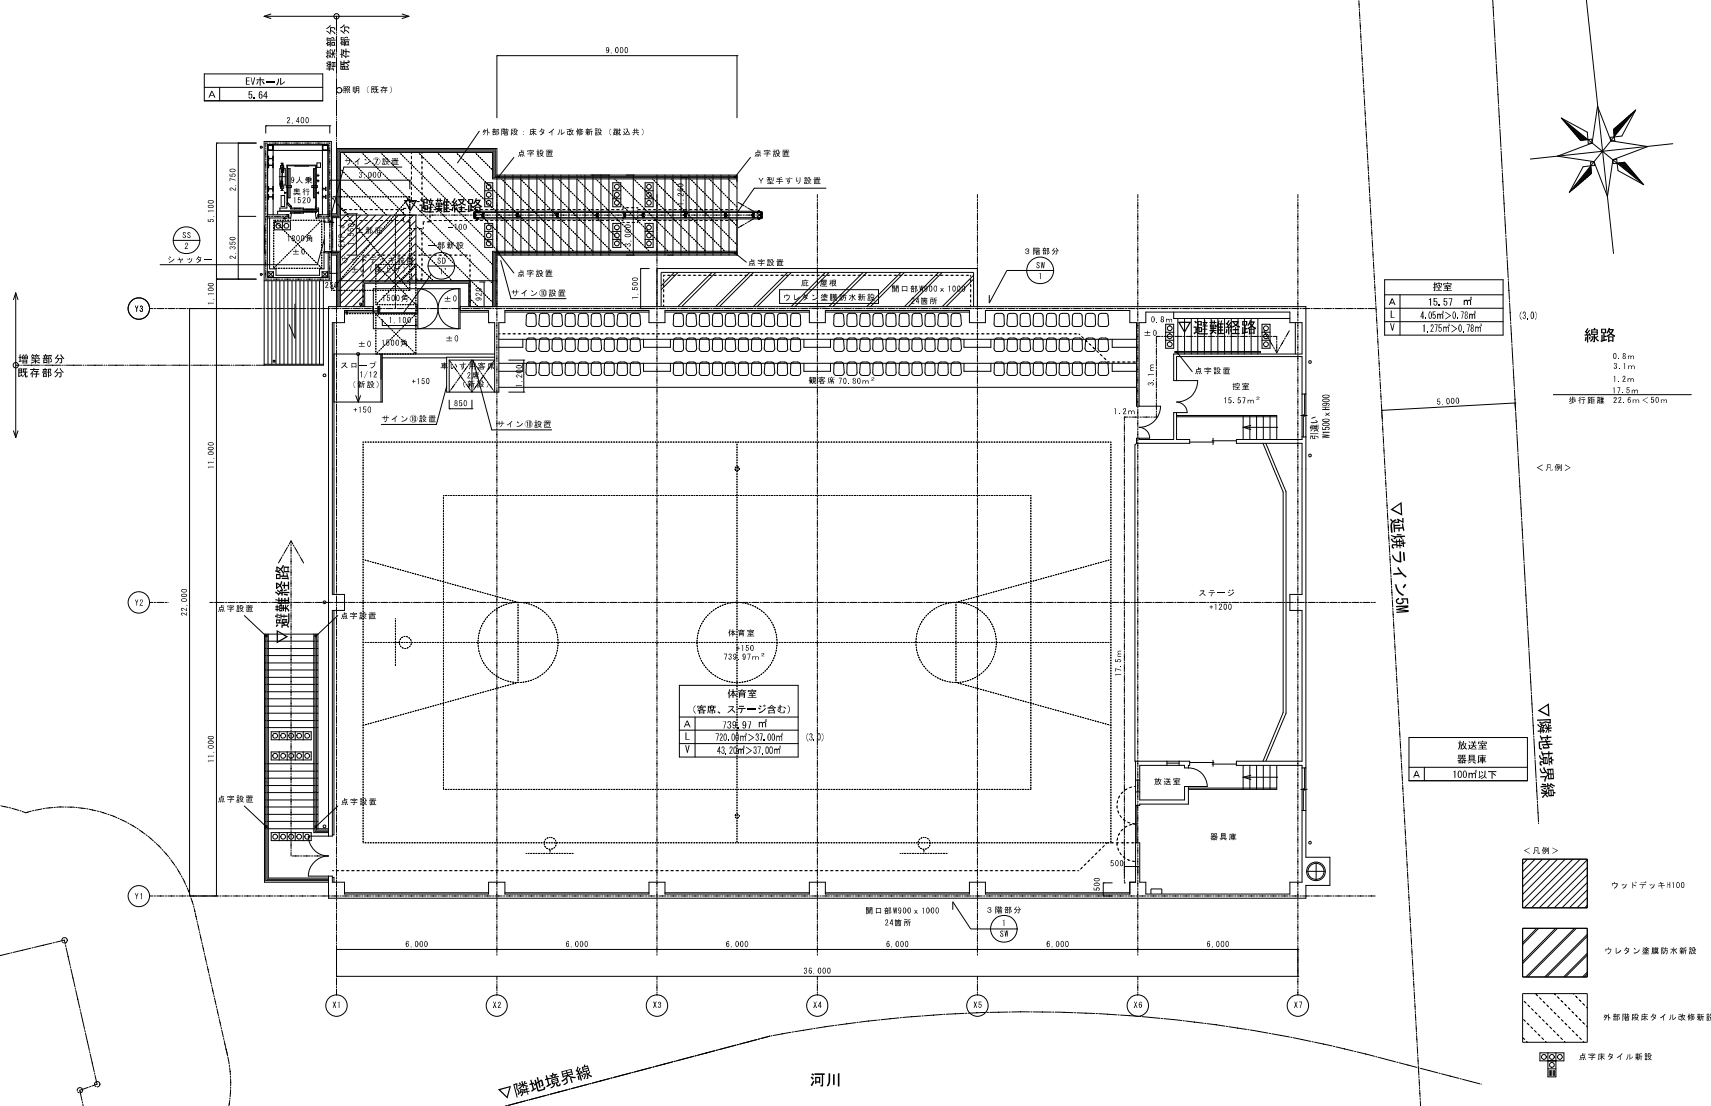

建築物の用途は体育館（学校等）であり、排煙、内装制限の規制はなし



【図面11-12-4】 主要建物図

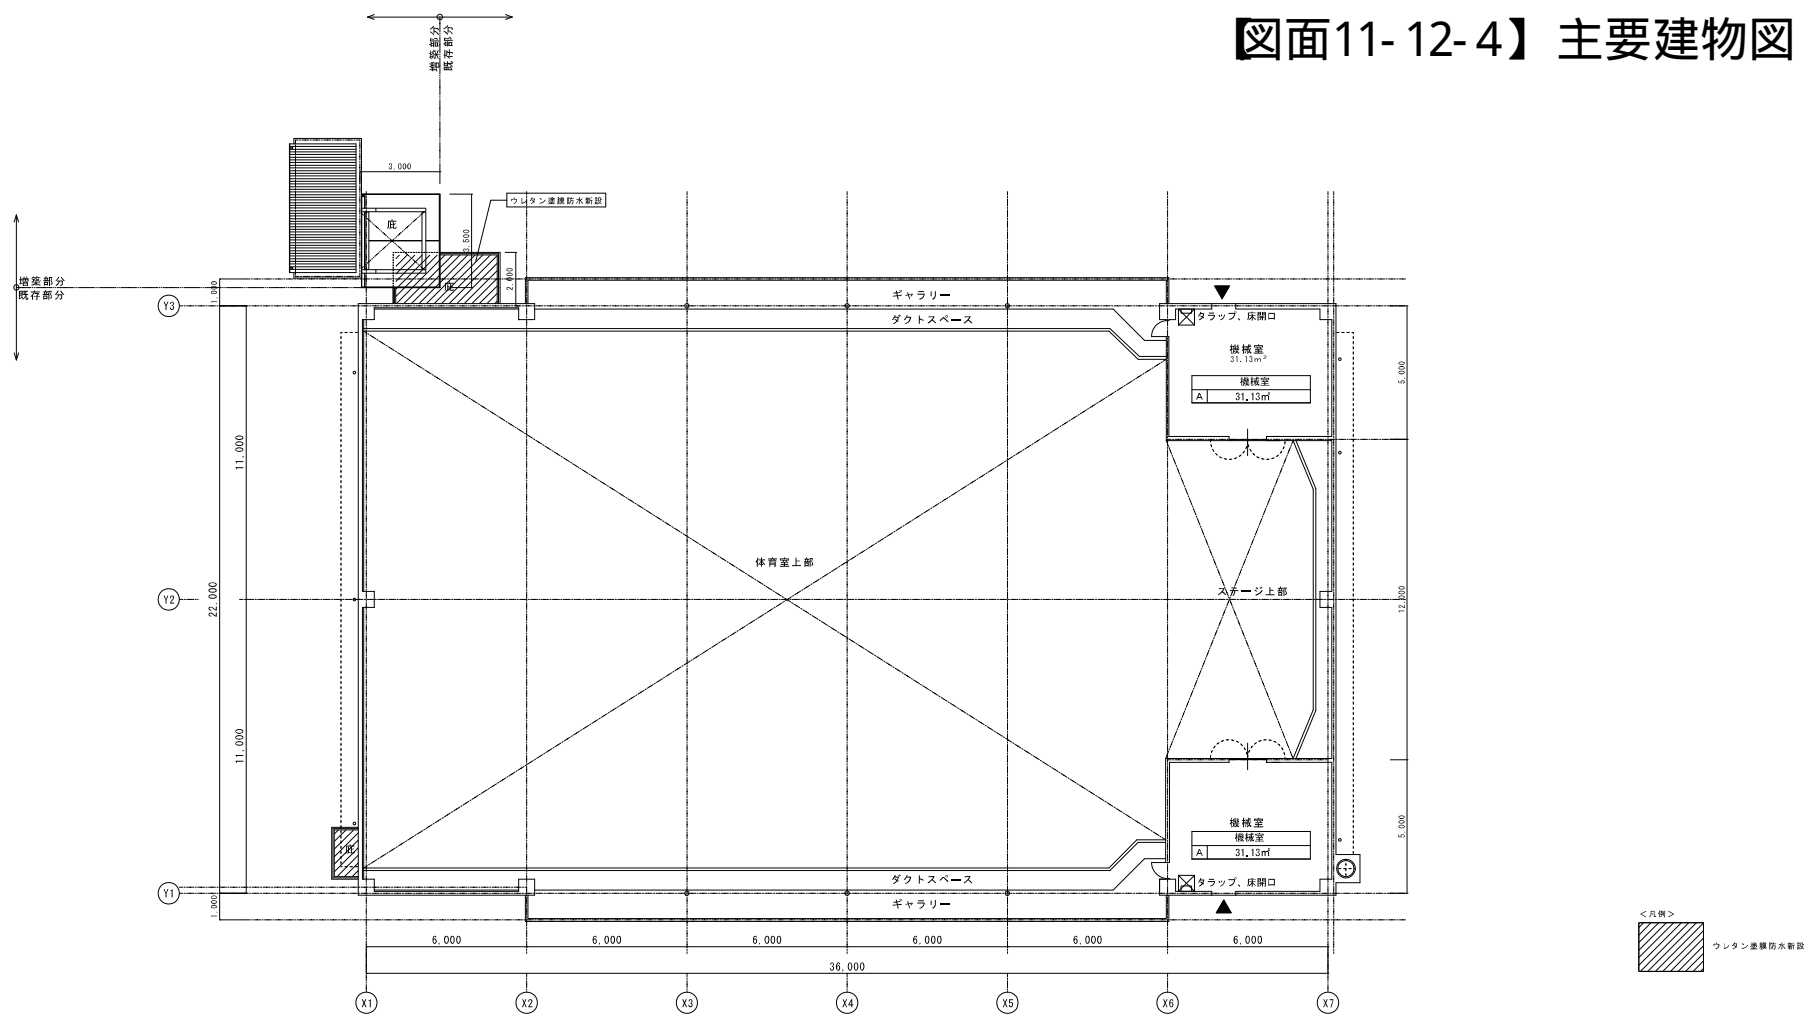

▲ 代替出入口 FIX (フロート板ガラス t6,0) W800 x H1200
建築物の用途は体育館(学校等)であり、排煙、内装制限の規制はなし


		工事名称 住吉公園 体育館改修工事		設計年月日 平成 27 年 3 月 30 日	図面番号 A-20
		図面名称 3 階平面図(改修)	縮尺 A-1 1 : 100	縮尺 A-3 1 : 200	工事番号
製図者 R33				37	

図面11-12-5】主要建物図

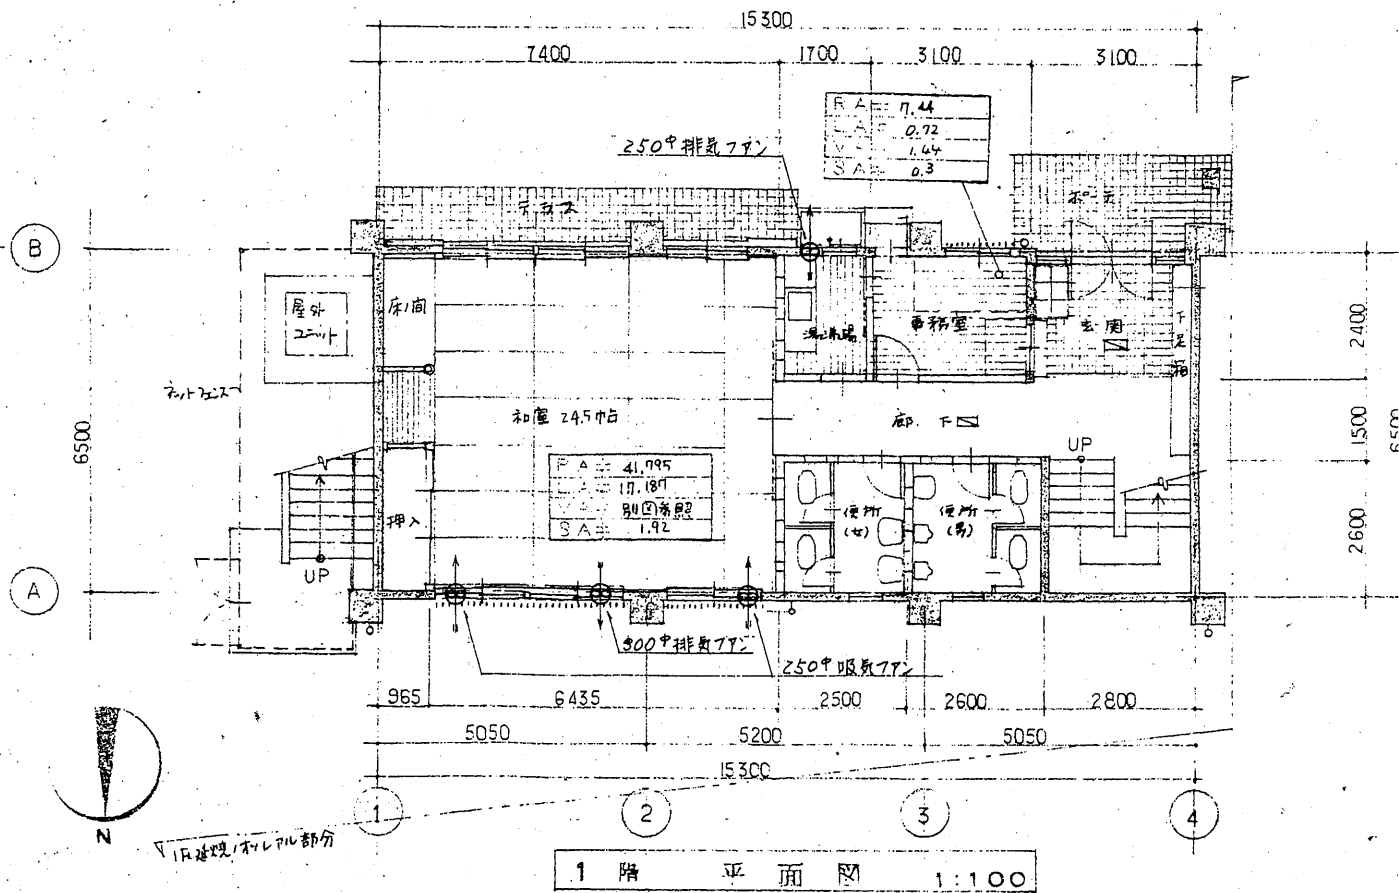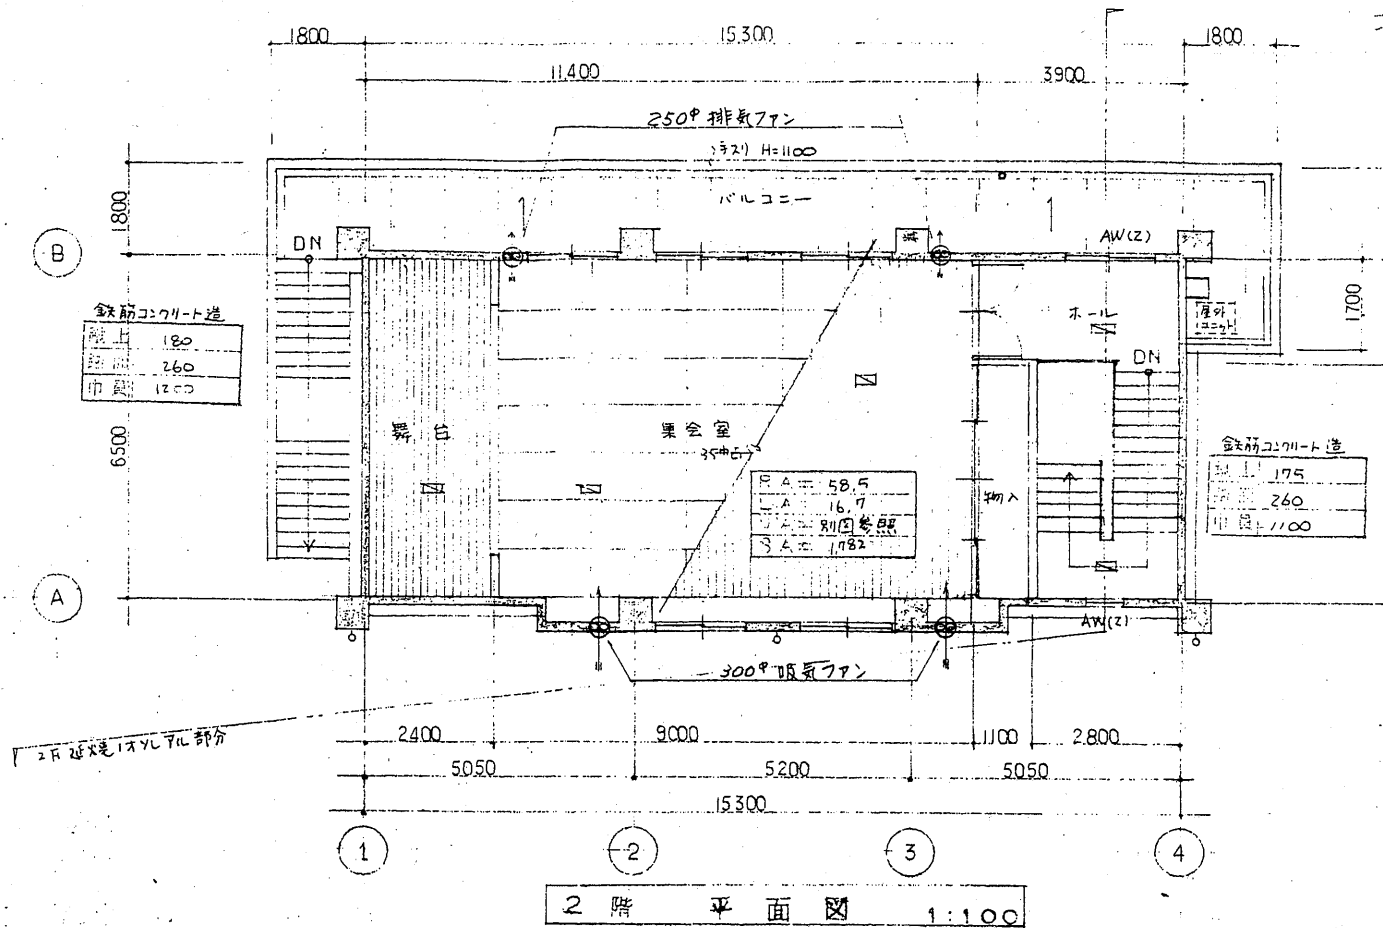

凡例	O.P	油性塗料塗り	O.S	オイルステイン塗り	S.W	鋼製窓	D.C	ドアチェック	D.S	ダストシュート
	V.P	合成樹脂塗料塗り	W.B	ホワイトブロンズメッキ	S.G	鋼製ガリ	F.H	フローヒンジ	D	変名札
	E.P	合成樹脂系エマルジョン塗料塗り	W.D	木製扉	A.D	アルミニウム製扉	G.S	亜鉛引鉄板	-	カーテンレール
	C.L	クリアーラッカー塗り	W.W	木製窓	A.W	アルミニウム製窓	T.B	テラゾーブロック	⊙	電動換気扇
	O.S.W	オイルステインワックス塗り	W.G	木製ガリ	S.S	スチールシャッター	O.A	エアーダクト		
例	O.S.V	オイルステインニス塗り	S.D	鋼製扉	A.T	エアータイト	P.S	パイプシャフト		

②住吉公園主要建物図面
(集会場)

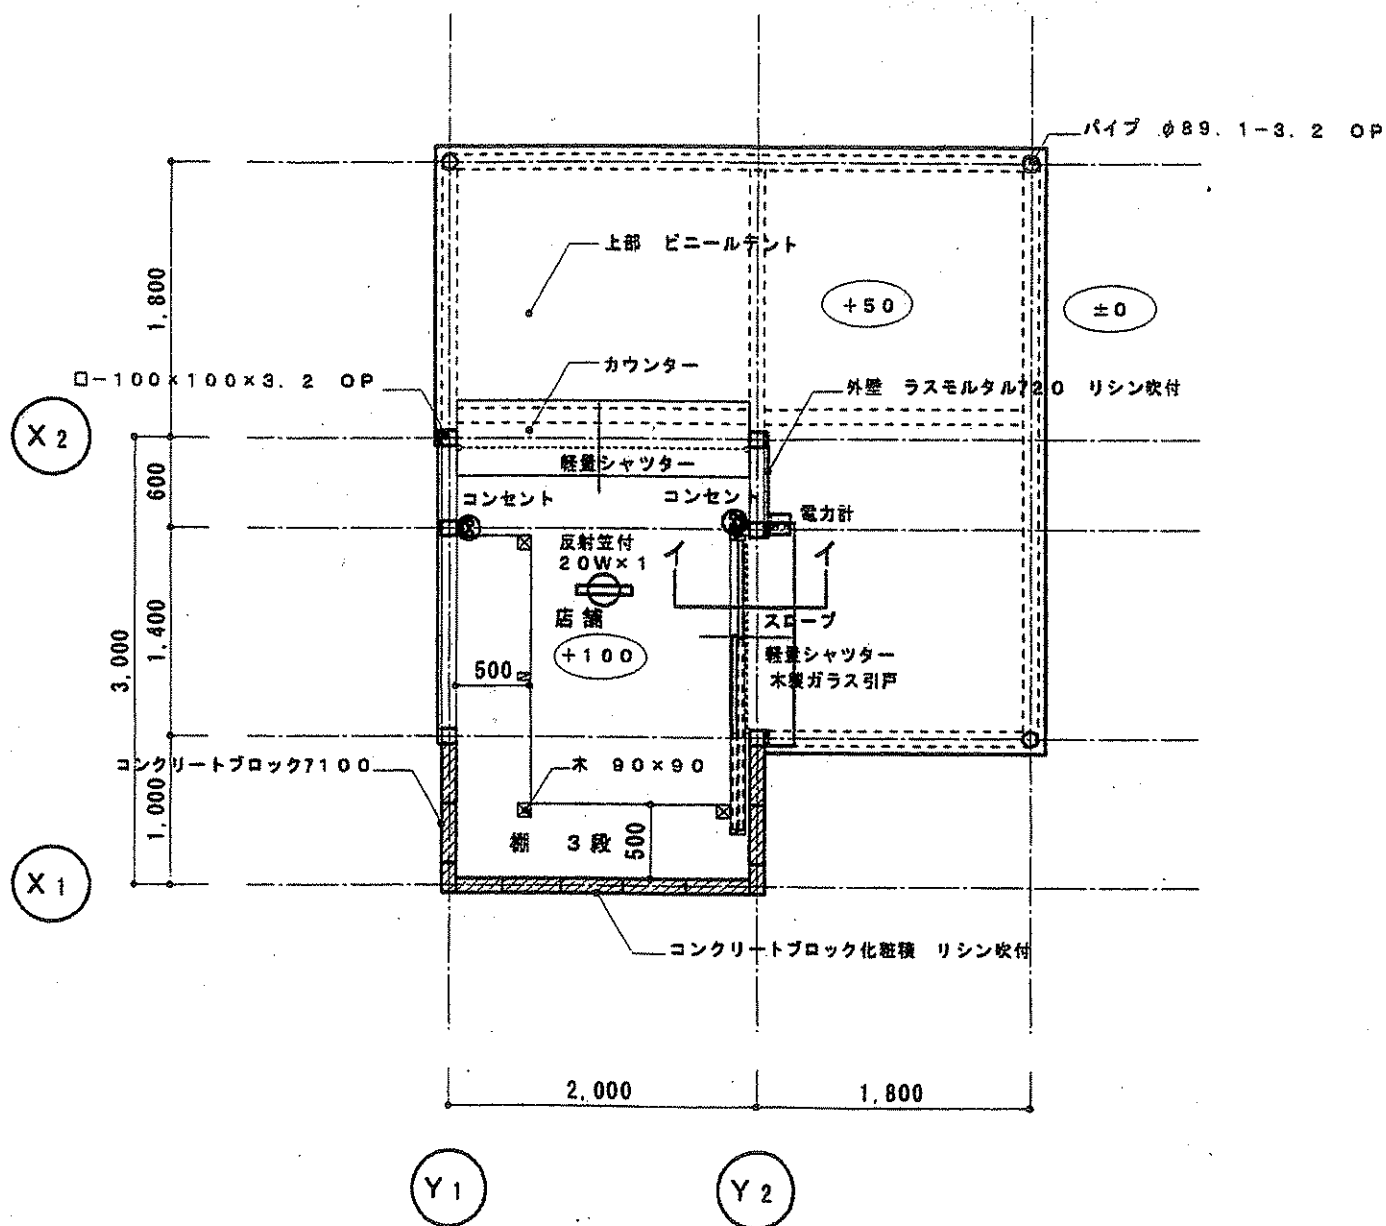

平面図

住吉公園



 禁煙エリア



 トイレ
 車椅子用トイレ
 駐車場

【図面11-13】 受動喫煙防止対策図 (禁煙エリアマップ)