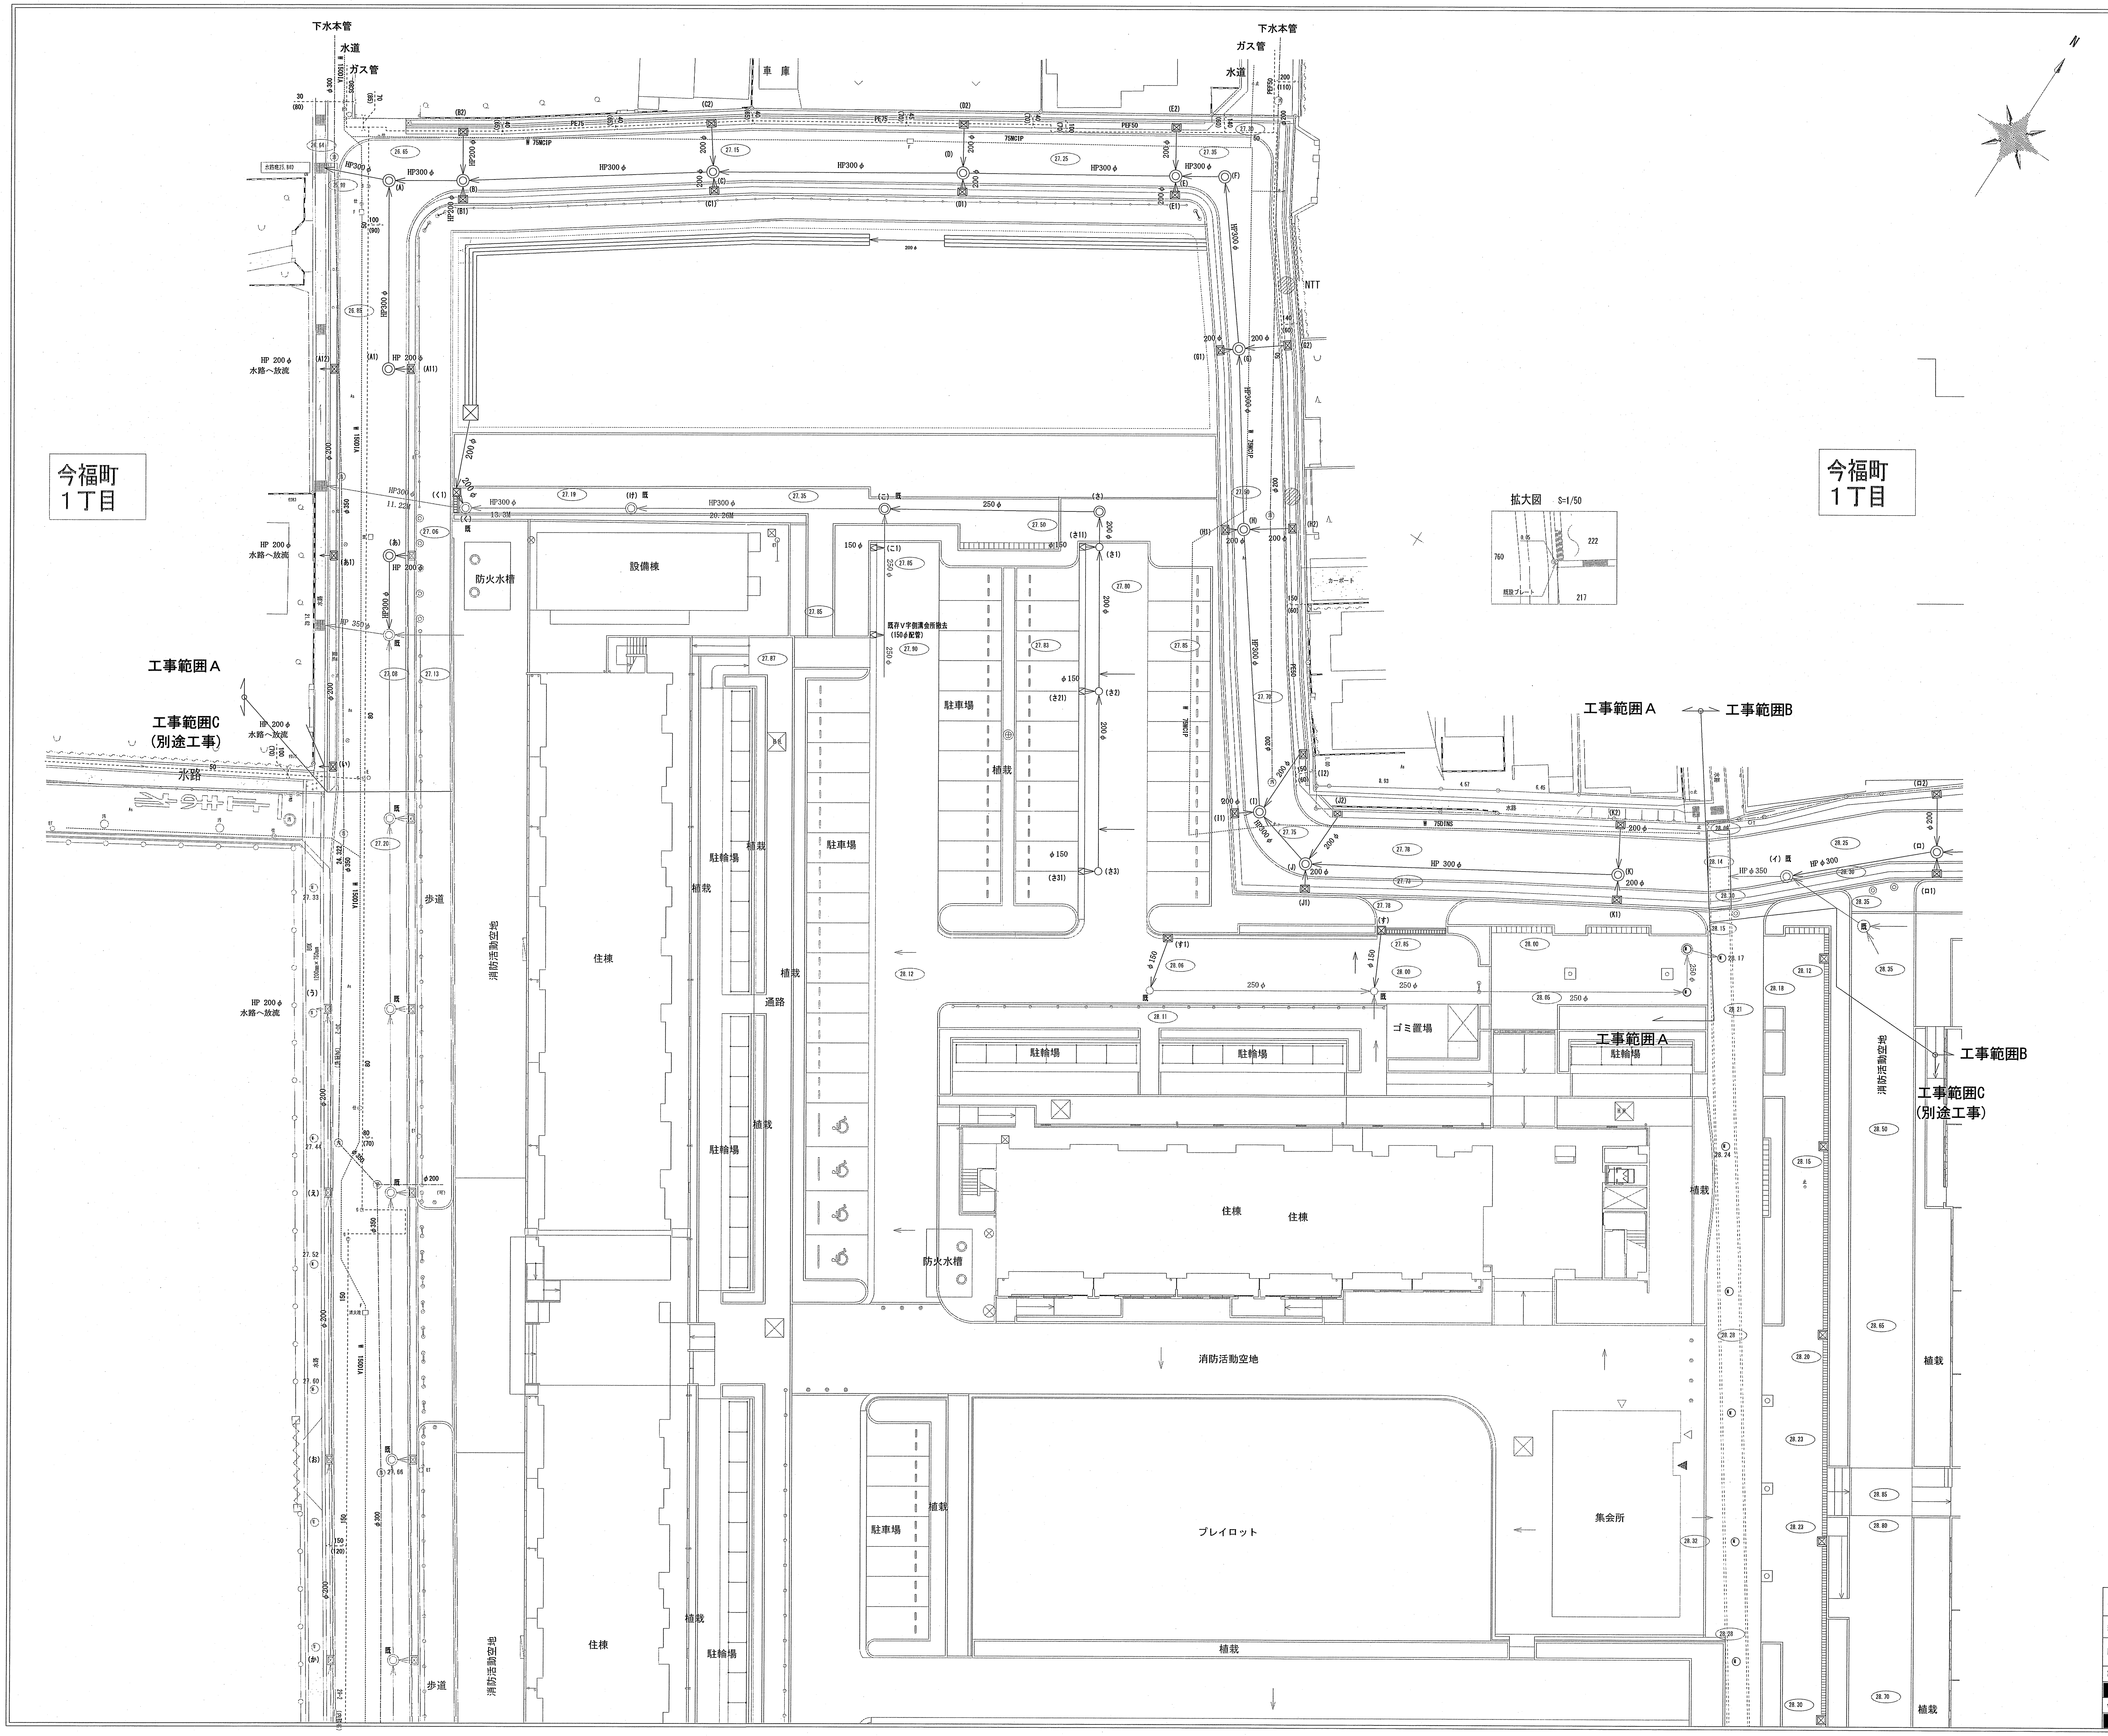
下水本管
水道
ガス管
車庫
NTT
今福町
1丁目
HP300φ
HP200φ
水路へ放流
工事範囲A
工事範囲B
工事範囲C
（別途工事）
水路
拡大図　S=1/50
設備棟
防火水槽
住棟
駐車場
駐輪場
植栽
通路
歩道
消防活動空地
ゴミ置場
プレイロット
集会所

凡　例			
記　号	名　称	詳細番号	備　考
☒	コンクリート会所	D-108	グレーチング T-14
▽	V型側溝会所	D-106	
○	組立式人孔（1）	D-205	
○既	組立式人孔（1）　既存利用	D-205	
◎	人孔		本体及び蓋は和泉市仕様
◎既	人孔　既存利用		本体及び蓋は和泉市仕様
═☒═	道路施設Ｌ型側溝桝	D-105	グレーチング蓋 T-20 (A)
←HP—	排水管（HP管）	D-202, 203	土被り600以内はD-203
←—	排水管（VU管）	D-204	
←—	排水管（既存）		
-—-	排水管（既存下水）		別途工事
---W---	既存配管（水道）		別途工事
------	既存配管（ガス）		別途工事
27.70	計画地盤高　ＫＢＭ．１（28.822）を基準とする		
	現況地盤高		
-・-・-	敷地境界線		
———	工事範囲区域		

既存設備配管位置については最終現場にて位置確認及び調整の上施工をおこなうこと。

完成図

工事名称：　大阪府営和泉寺田住宅道路整備その他工事（第１工区）

型式名：

図面名称：　雨水排水計画平面図　Ａ工事範囲

							図面番号	A-52 / 65
設計　平成26年 3月14日			大阪府住宅まちづくり部					
[redacted]			公共建築室住宅建築課					
代表	設計	作図	縮尺		A1	1/250		
[redacted]			A2	-	A3	1/500		