
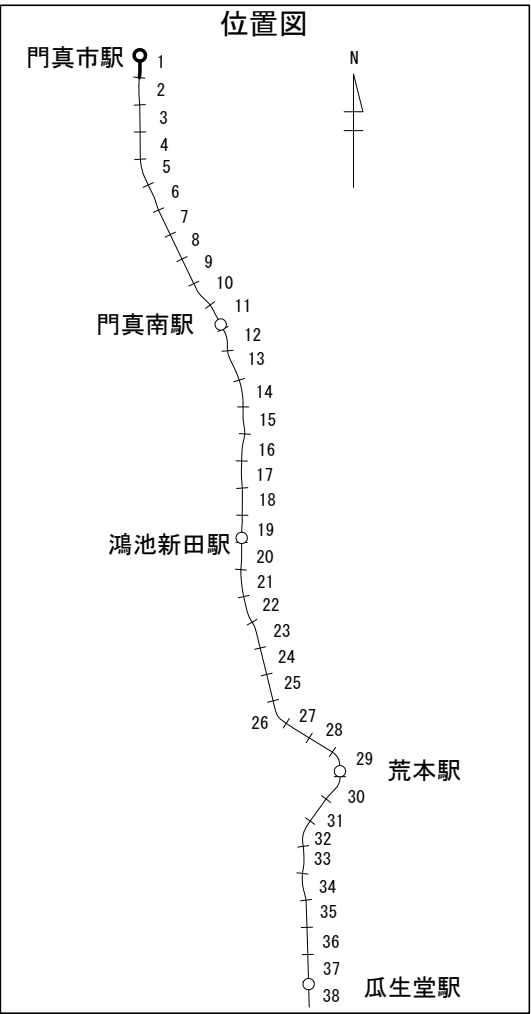


## 第1編 モノレール基本条件

### 3-3. 縦断図

詳細設計を行う上で基本となる縦断線形は、「線路実測縦断図」を基本とする。  
次頁に線路実測縦断図を示す。

<解説>

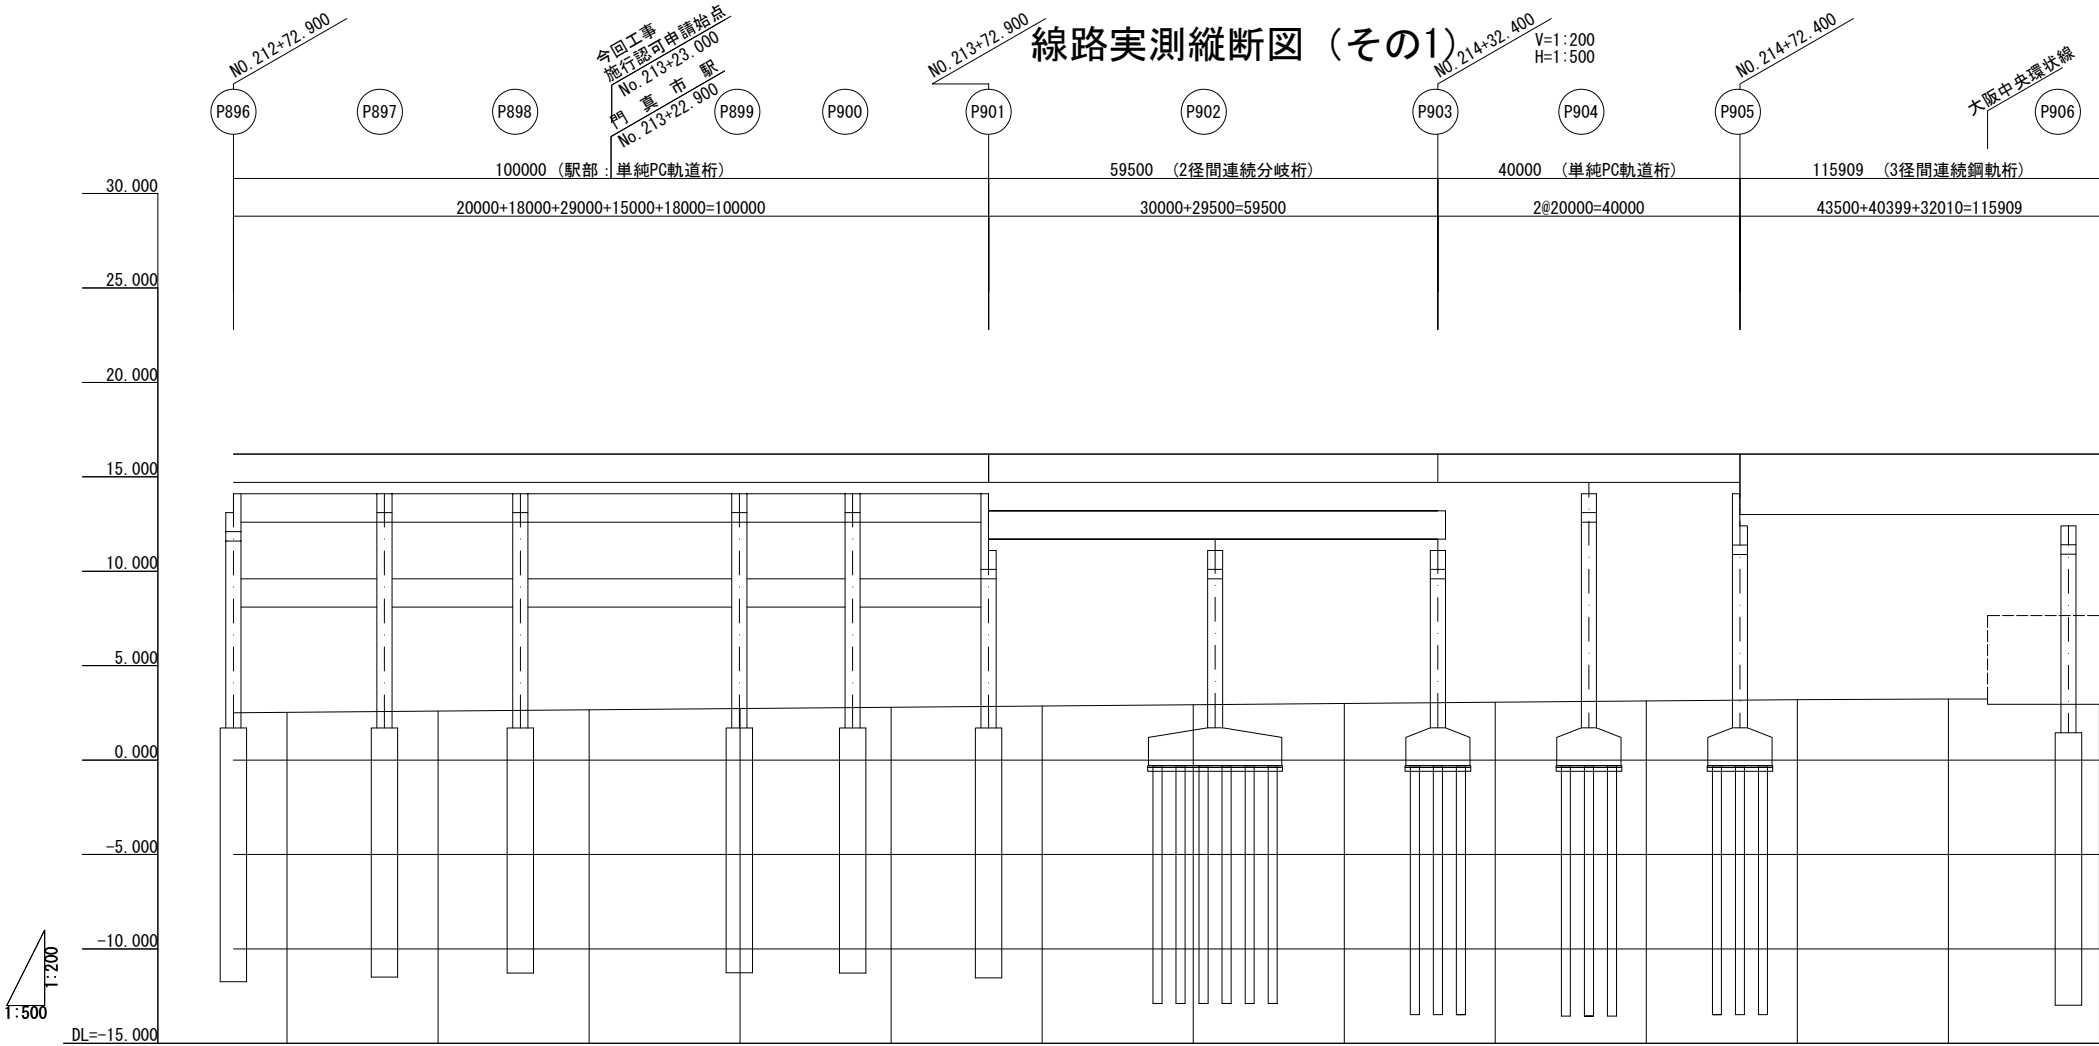

|          |        |                  |                    |                   |                   |                   |                   |                   |                   |                   |                   |                   |                   |                   |                   |
|----------|--------|------------------|--------------------|-------------------|-------------------|-------------------|-------------------|-------------------|-------------------|-------------------|-------------------|-------------------|-------------------|-------------------|-------------------|
| モノレール勾配  |        | 16.200           | LEVEL<br>L=317.100 |                   |                   |                   |                   |                   |                   |                   |                   |                   |                   |                   |                   |
| モノレール計画高 |        | 16.200           | 16.200             | 16.200            | 16.200            | 16.200            | 16.200            | 16.200            | 16.200            | 16.200            | 16.200            | 16.200            | 16.200            | 16.200            | 16.200            |
| 平面道路勾配   |        |                  |                    |                   |                   |                   |                   |                   |                   |                   |                   |                   |                   |                   |                   |
| 平面道路計画高  |        |                  |                    |                   |                   |                   |                   |                   |                   |                   |                   |                   |                   |                   |                   |
| 地盤高      |        | 2.50             | 2.52               | 2.59              | 2.66              | 2.73              | 2.79              | 2.86              | 2.93              | 3.00              | 3.06              | 3.13              | 3.20              | 3.23              | 2.95              |
| 追加距離     |        | 0.000-21272.900+ | 7.100-21280.000+   | 20.000-21300.000+ | 20.000-21320.000+ | 20.000-21340.000+ | 20.000-21360.000+ | 20.000-21380.000+ | 20.000-21400.000+ | 20.000-21420.000+ | 20.000-21440.000+ | 20.000-21460.000+ | 20.000-21480.000+ | 20.000-21500.000+ | 20.000-21520.000+ |
| 単距離      |        | 0.000-           | 7.100-             | 20.000-           | 20.000-           | 20.000-           | 20.000-           | 20.000-           | 20.000-           | 20.000-           | 20.000-           | 20.000-           | 20.000-           | 20.000-           | 20.000-           |
| 測点       |        | NO.212+72.900+   | +80.000+           | NO.213            | +20.000+          | +40.000+          | +60.000+          | +80.000+          | NO.214            | +20.000+          | +40.000+          | +60.000+          | +80.000+          | NO.215            | +20.000+          |
| 曲線       | 軌道(I)  | R=∞<br>L=123.597 |                    |                   |                   |                   |                   |                   |                   |                   |                   |                   |                   |                   |                   |
|          | 路線     | R=∞<br>L=169.546 |                    |                   |                   |                   |                   |                   |                   |                   |                   |                   |                   |                   |                   |
|          | 軌道(II) | R=∞<br>L=224.923 |                    |                   |                   |                   |                   |                   |                   |                   |                   |                   |                   |                   |                   |
| 片勾配      | 軌道(I)  | L=123.597        |                    |                   |                   |                   |                   |                   |                   |                   |                   |                   |                   |                   |                   |
|          | 軌道(II) | L=224.923        |                    |                   |                   |                   |                   |                   |                   |                   |                   |                   |                   |                   |                   |



|            |                    |         |      |
|------------|--------------------|---------|------|
| 大阪高速鉄道株式会社 |                    | 2019年7月 |      |
| 工事名        | 大阪モノレール（門真市～瓜生堂）   |         |      |
| 図面名称       | 線路実測縦断面図（その1）      |         |      |
| 縮尺         | V=1:200<br>H=1:500 | 図番      | 3(1) |



|            |                    |        |      |
|------------|--------------------|--------|------|
| 大阪高速鉄道株式会社 |                    | 2019年7 |      |
| 工事名        | 大阪モノレール（門真市～瓜生堂    |        |      |
| 図面名称       | 線路実測縦断面図（その2）      |        |      |
| 縮尺         | V=1:200<br>H=1:500 | 図番     | 3(2) |

線路実測縦断面図（その3）

V=1:200  
H=1:500

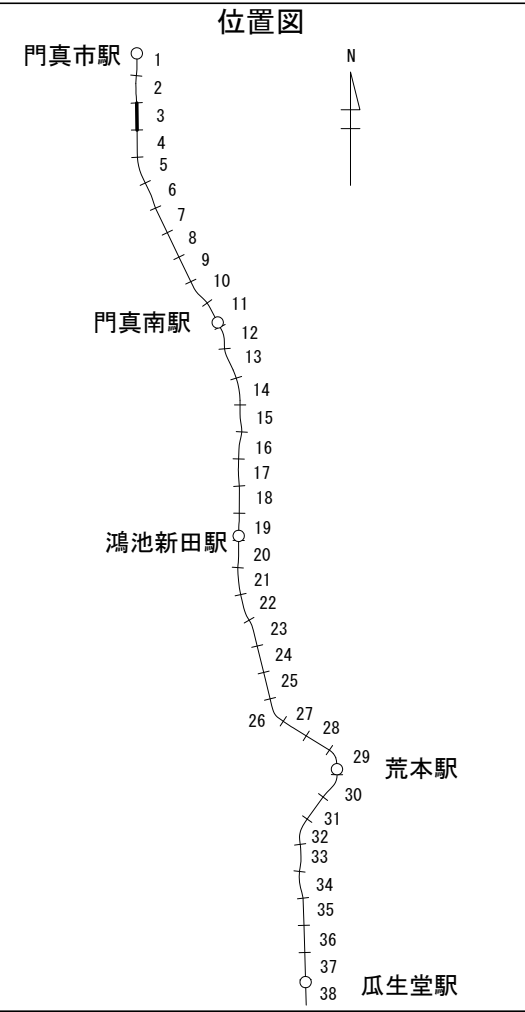
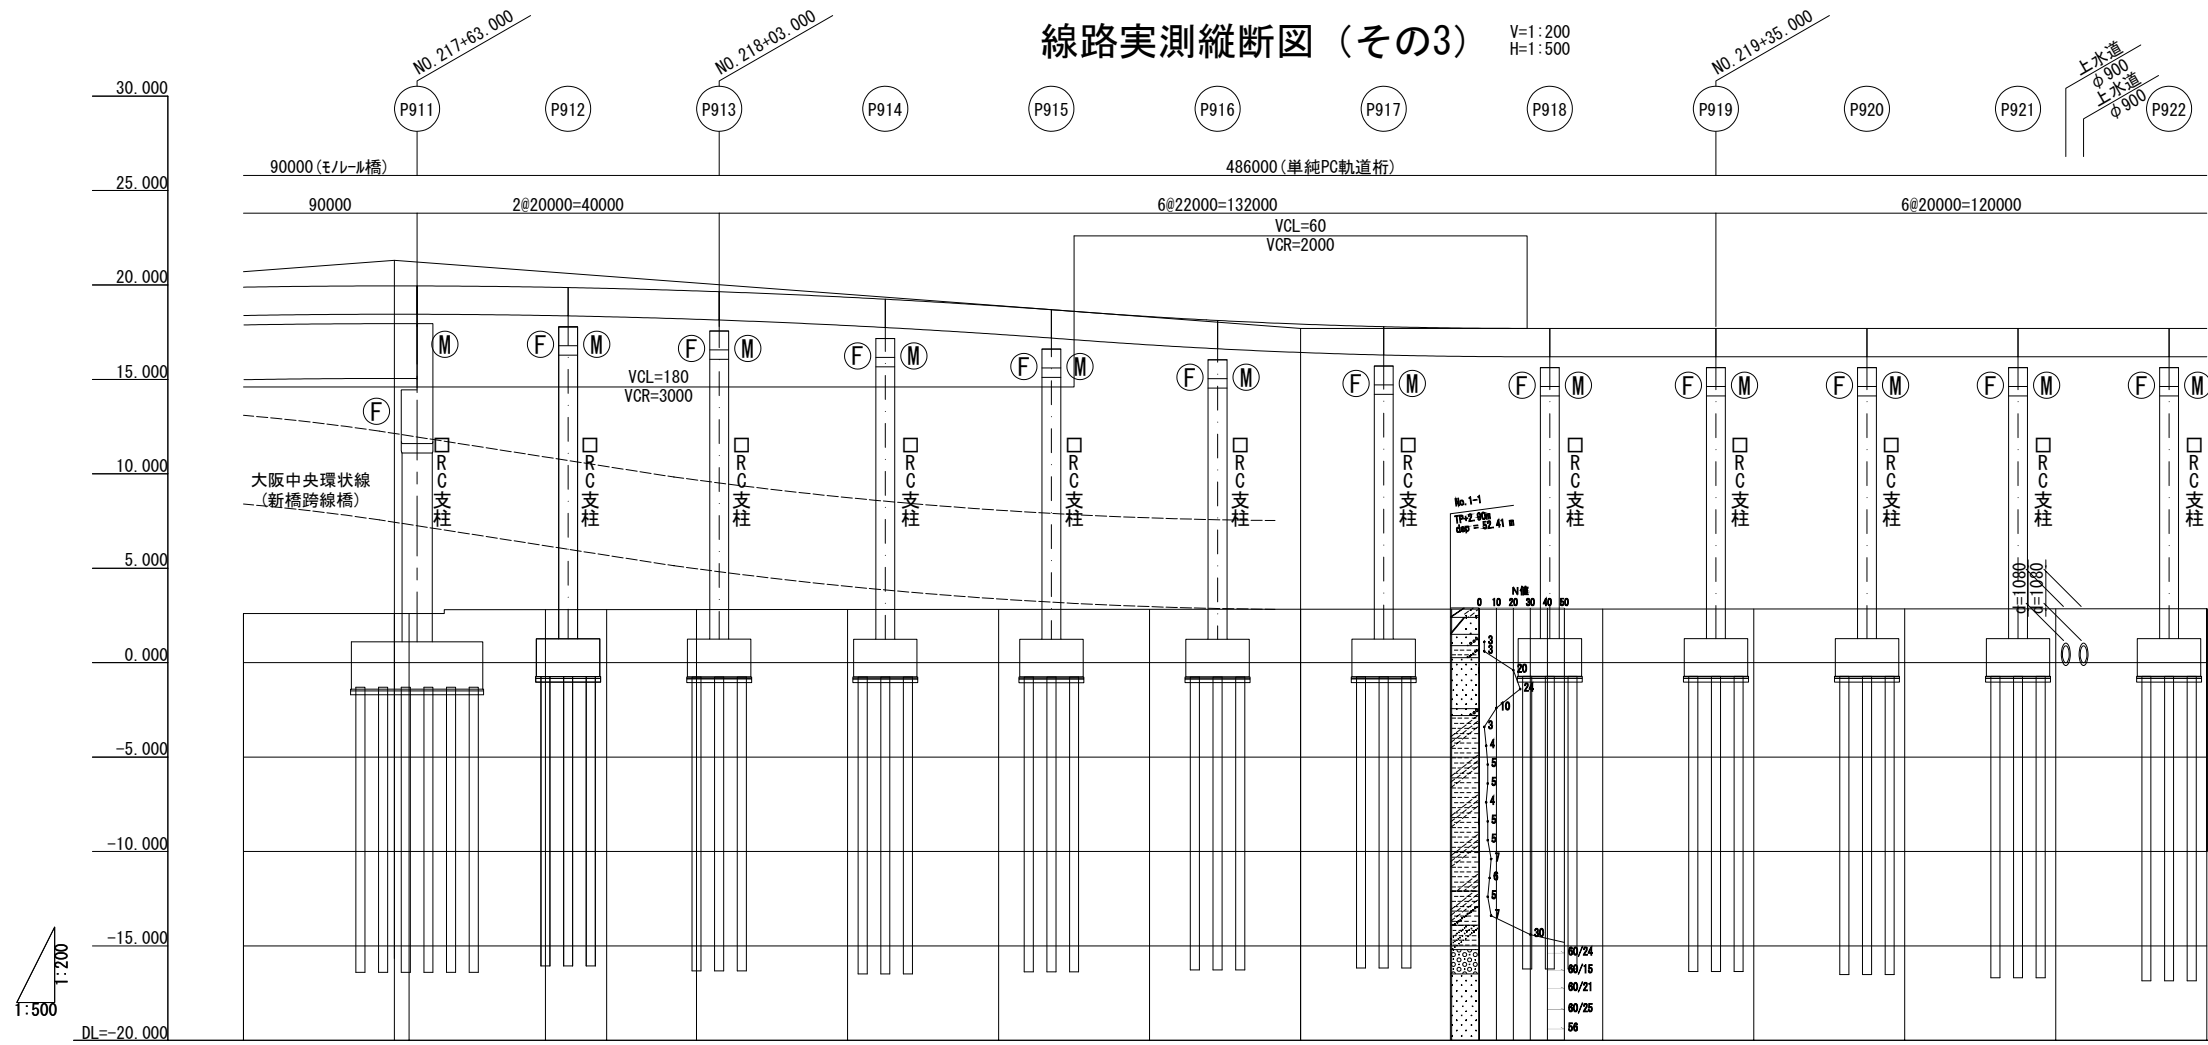


|         |  |   |
|---------|--|---|
|---------|--|---|

|            |                    |         |      |
|------------|--------------------|---------|------|
| 大阪高速鉄道株式会社 |                    | 2019年7月 |      |
| 工事名        | 大阪モノレール（門真市～瓜生堂）   |         |      |
| 図面名称       | 線路実測縦断面図（その3）      |         |      |
| 縮尺         | V=1:200<br>H=1:500 | 図番      | 3(3) |

線路実測縦断面図（その4）

V=1:200  
H=1:500

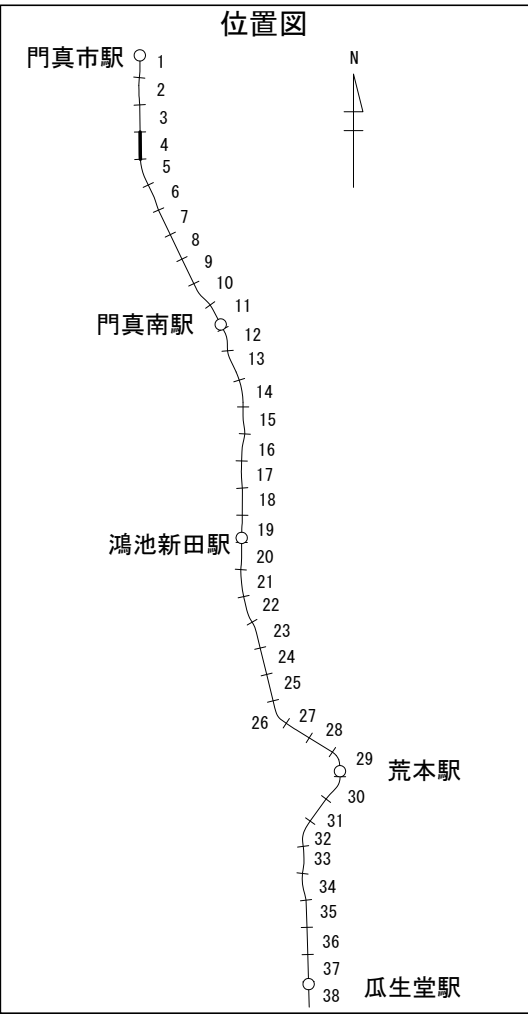
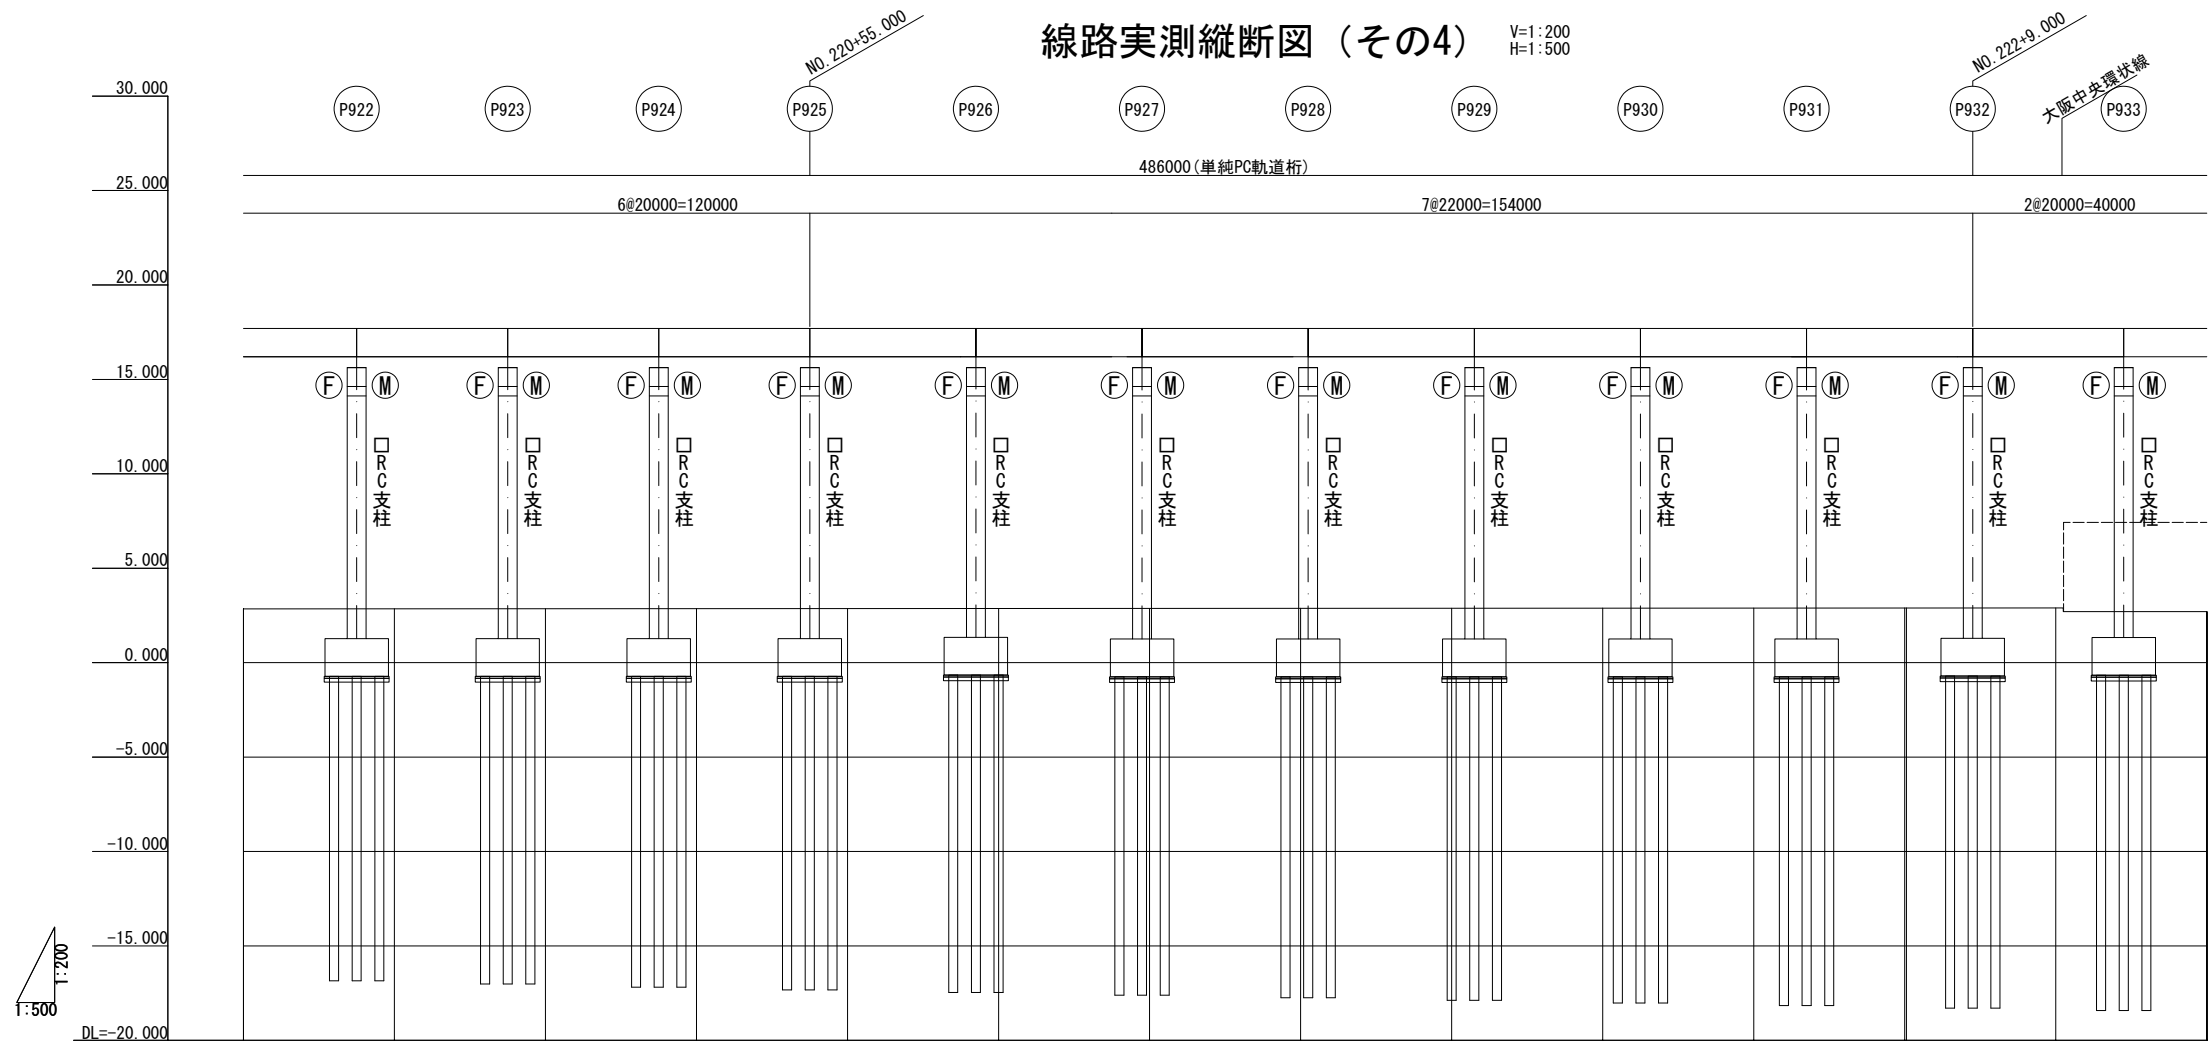


|          |        |                    |           |           |           |           |           |           |           |           |           |           |           |
|----------|--------|--------------------|-----------|-----------|-----------|-----------|-----------|-----------|-----------|-----------|-----------|-----------|-----------|
| モノレール勾配  |        | LEVEL<br>L=730.000 |           |           |           |           |           |           |           |           |           |           |           |
| モノレール計画高 |        | 17.700             | 17.700    | 17.700    | 17.700    | 17.700    | 17.700    | 17.700    | 17.700    | 17.700    | 17.700    | 17.700    | 17.700    |
| 平面道路勾配   |        |                    |           |           |           |           |           |           |           |           |           |           |           |
| 平面道路計画高  |        |                    |           |           |           |           |           |           |           |           |           |           |           |
| 地盤高      |        | 2.85               | 2.85      | 2.86      | 2.86      | 2.86      | 2.87      | 2.87      | 2.88      | 2.88      | 2.89      | 2.89      | 2.90      |
| 追加距離     |        | 21980.000          | 22000.000 | 22020.000 | 22040.000 | 22060.000 | 22080.000 | 22100.000 | 22120.000 | 22140.000 | 22160.000 | 22180.000 | 22200.000 |
| 単距離      |        | 20.000             | 20.000    | 20.000    | 20.000    | 20.000    | 20.000    | 20.000    | 20.000    | 20.000    | 20.000    | 20.000    | 20.000    |
| 曲線       | 軌道(I)  | R=∞<br>L=411.557   |           |           |           |           |           |           |           |           |           |           |           |
|          | 路線     | R=∞<br>L=412.133   |           |           |           |           |           |           |           |           |           |           |           |
|          | 軌道(II) | R=∞<br>L=407.868   |           |           |           |           |           |           |           |           |           |           |           |
| 片勾配      | 軌道(I)  | L=411.557          |           |           |           |           |           |           |           |           |           |           |           |
|          | 軌道(II) | L=407.868          |           |           |           |           |           |           |           |           |           |           |           |

|            |                    |         |      |
|------------|--------------------|---------|------|
| 大阪高速鉄道株式会社 |                    | 2019年7月 |      |
| 工事名        | 大阪モノレール（門真市～瓜生堂）   |         |      |
| 図面名称       | 線路実測縦断面図（その4）      |         |      |
| 縮尺         | V=1:200<br>H=1:500 | 図番      | 3(4) |

線路実測縦断面図（その5）

V=1:200  
H=1:500

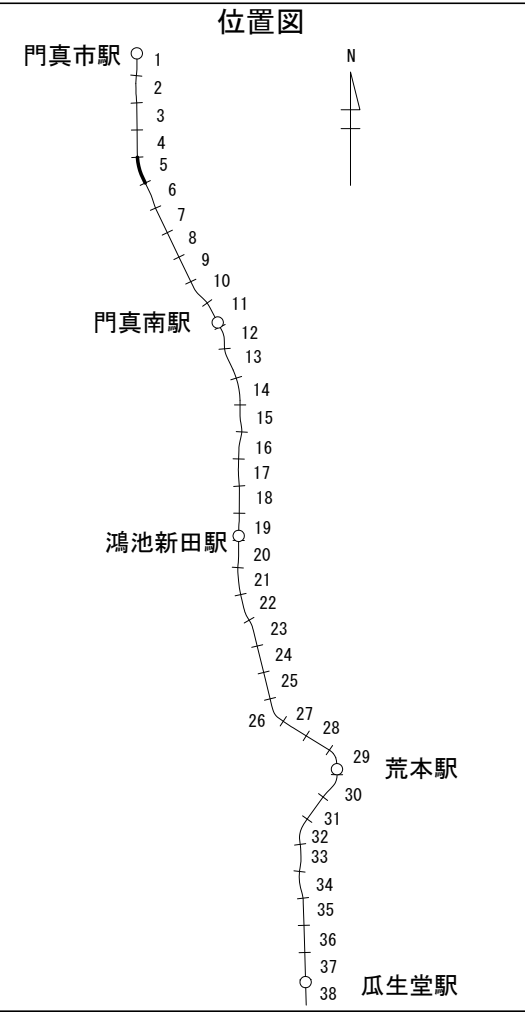
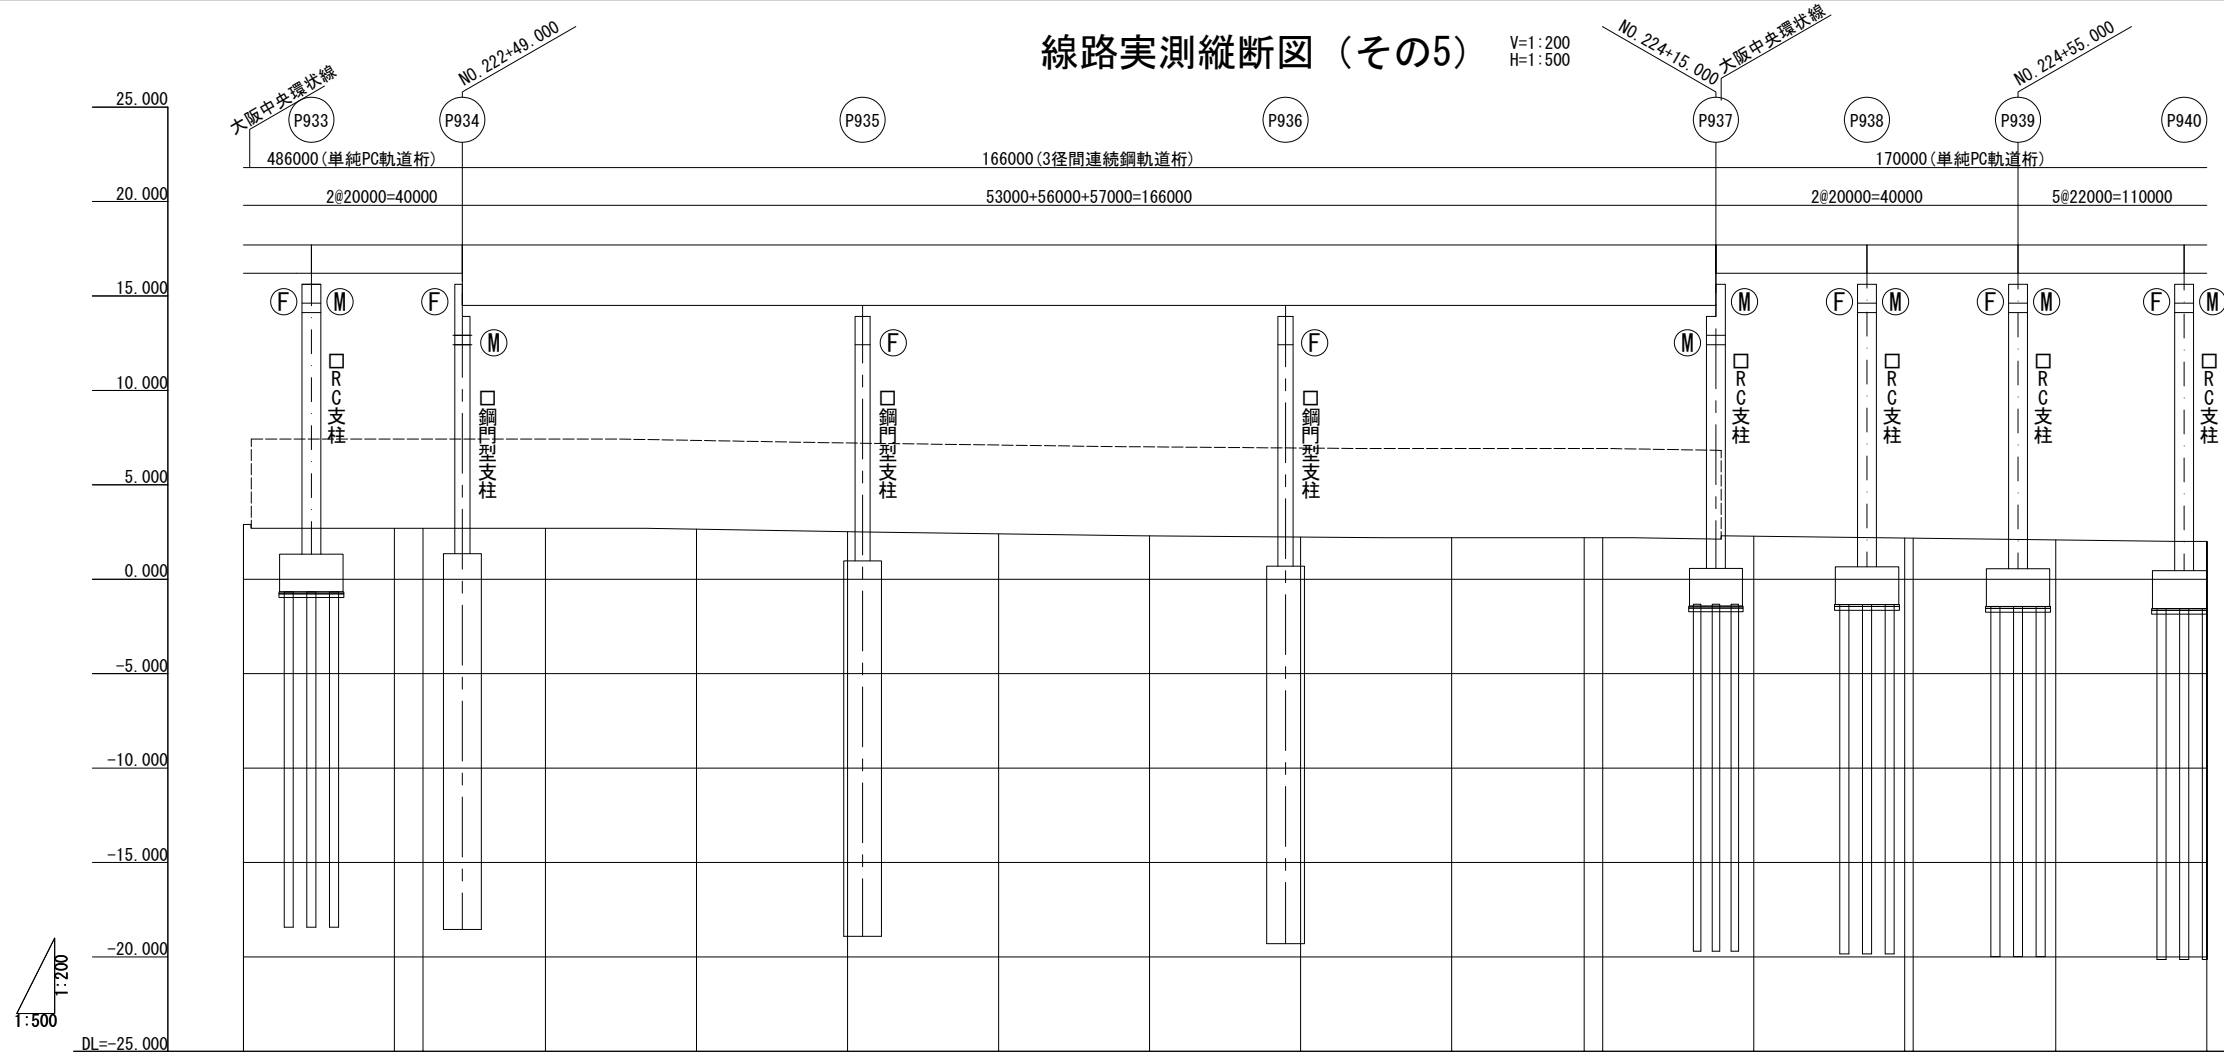


|          |       |                                                               |          |          |          |          |          |          |          |          |          |          |          |
|----------|-------|---------------------------------------------------------------|----------|----------|----------|----------|----------|----------|----------|----------|----------|----------|----------|
| モノレール勾配  |       | LEVEL<br>L=730.000                                            |          |          |          |          |          |          |          |          |          |          |          |
| モノレール計画高 |       | 17.700                                                        | 17.700   | 17.700   | 17.700   | 17.700   | 17.700   | 17.700   | 17.700   | 17.700   | 17.700   | 17.700   | 17.700   |
| 平面道路勾配   |       |                                                               |          |          |          |          |          |          |          |          |          |          |          |
| 平面道路計画高  |       |                                                               |          |          |          |          |          |          |          |          |          |          |          |
| 地盤高      |       | 2.90                                                          | 2.70     | 2.70     | 2.70     | 2.65     | 2.51     | 2.40     | 2.30     | 2.23     | 2.20     | 2.20     | 2.28     |
| 追加距離     |       | 2220.000                                                      | 2240.000 | 2243.787 | 2250.000 | 2250.000 | 2230.000 | 2230.000 | 2240.000 | 2230.000 | 2230.000 | 2240.000 | 2240.000 |
| 単距離      |       | 19.769                                                        | 20.000   | 3.787    | 16.213   | 20.000   | 20.000   | 20.000   | 20.000   | 20.000   | 20.000   | 20.000   | 18.889   |
| 測点       |       | +20.000                                                       | +40.000  | KE 83-1  | +60.000  | +80.000  | NO.223   | +20.000  | +40.000  | +60.000  | +80.000  | KE 83-2  | +20.000  |
| 曲線       | 軌道(Ⅰ) | A=148.577<br>L=49.264                                         |          |          |          |          |          |          |          |          |          |          |          |
|          |       | IP=IP.83<br>IA=25-07-27<br>CL=245.754<br>R=448.1<br>L=147.227 |          |          |          |          |          |          |          |          |          |          |          |
|          | 軌道(Ⅱ) | A=140<br>L=43.556                                             |          |          |          |          |          |          |          |          |          |          |          |
|          |       | IP=IP.83<br>IA=25-07-27<br>CL=240.879<br>R=450<br>L=153.768   |          |          |          |          |          |          |          |          |          |          |          |
| 片勾配      | 軌道(Ⅰ) | A=140.431<br>L=43.645                                         |          |          |          |          |          |          |          |          |          |          |          |
|          |       | IP=IP.83<br>IA=25-07-27<br>CL=241.780<br>R=451.85<br>L=154.49 |          |          |          |          |          |          |          |          |          |          |          |
|          | 軌道(Ⅱ) | A=148.577<br>L=49.264                                         |          |          |          |          |          |          |          |          |          |          |          |
|          |       | IP=IP.83<br>IA=25-07-27<br>CL=245.754<br>R=448.1<br>L=147.227 |          |          |          |          |          |          |          |          |          |          |          |

|            |                    |         |      |
|------------|--------------------|---------|------|
| 大阪高速鉄道株式会社 |                    | 2019年7月 |      |
| 工事名        | 大阪モノレール（門真市～瓜生堂）   |         |      |
| 図面名称       | 線路実測縦断面図（その5）      |         |      |
| 縮尺         | V=1：200<br>H=1：500 | 図番      | 3（5） |

線路実測縦断面図（その6）

V=1:200  
H=1:500

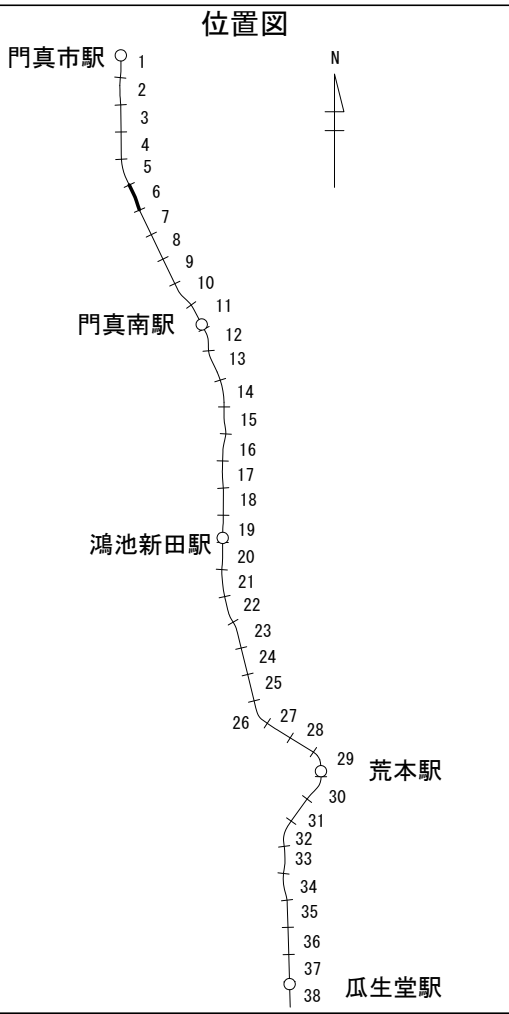
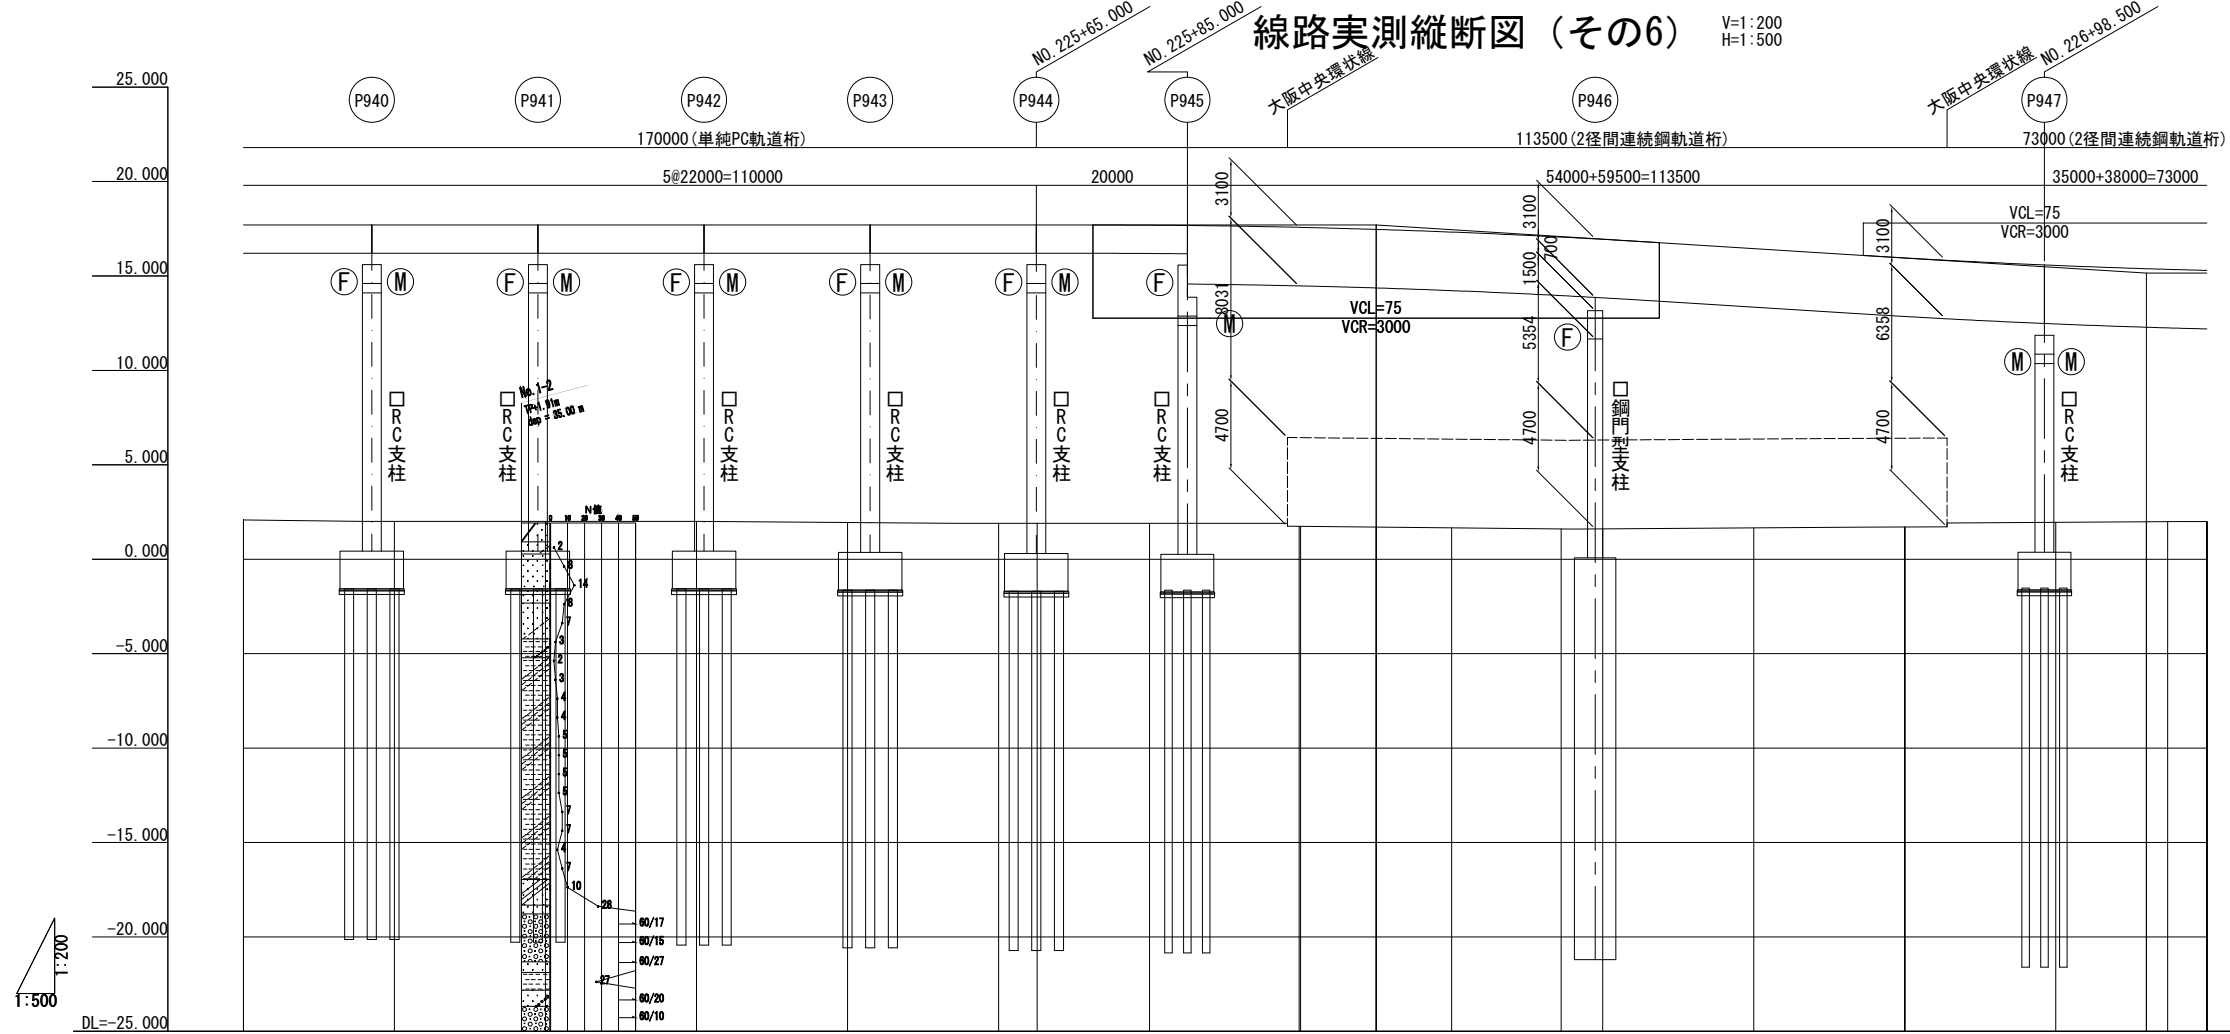


|          |       
|----------|-------|---|-----------|-----------|-----------|-----------|-----------|-----------|------------------|-----------|-----------|-----------|-----------|-----------|-----------|-----------|-----------|-----------|-----------|--------|--------------------|--|
| モノレール勾配  |       | LEVEL<br>L=730.000   |           |           |           |           |           |           |                  |           |           |           |           |           |           |           |           |           |           |        | LEVEL<br>L=788.000 |  |
| モノレール計画高 |       | 17.700   | 17.700    | 17.700    | 17.700    | 17.700    | 17.700    | 17.700    | 17.700           | 17.691    | 17.574    | 17.466    | 17.324    | 17.059    | 16.941    | 16.450    | 15.954    | 15.558    | 15.384    | 15.351 | 15.295             |  |
| 平面道路勾配   |       |   
| 平面道路計画高  |       |   
| 地盤高      |       | 2.08   | 2.00      | 2.00      | 2.00      | 1.94      | 1.90      | 1.90      | 1.90             | 1.90      | 1.74      | 1.70      | 1.66      | 1.61      | 1.61      | 1.66      | 1.71      | 1.96      | 1.99      | 1.99   | 2.00               |  |
| 追加距離     |       | 22480.000   | 22480.000 | 22500.000 | 22520.000 | 22540.000 | 22560.000 | 22580.000 | 22600.000        | 22610.000 | 22620.000 | 22634.495 | 22640.000 | 22660.000 | 22680.000 | 22700.000 | 22712.000 | 22714.807 | 22720.000 |        |                    |  |
| 単距離      |       | 18.889   | 20.000    | 20.000    | 20.000    | 20.000    | 5.121     | 14.879    | 18.889           | 10.000    | 10.000    | 14.495    | 5.505     | 20.000    | 20.000    | 19.967    | 12.000    | 2.807     | 5.193     |        |                    |  |
| 測点       |       | +60.000   | +80.000   | NO.225    | +20.000   | +40.000   | +60.000   | +80.000   | PTC 84<br>NO.226 | +10.000   | +20.000   | KA 84-2   | +40.000   | +60.000   | +80.000   | NO.227    | +12.000   | PTC 85    | +20.000   |        |                    |  |


|            |                    |         |      |
|------------|--------------------|---------|------|
| 大阪高速鉄道株式会社 |                    | 2019年7月 |      |
| 工事名        | 大阪モノレール（門真市～瓜生堂）   |         |      |
| 図面名称       | 線路実測縦断面図（その6）      |         |      |
| 縮尺         | V=1:200<br>H=1:500 | 図番      | 3(6) |



線路実測縦断図（その7）

V=1:200  
H=1:500

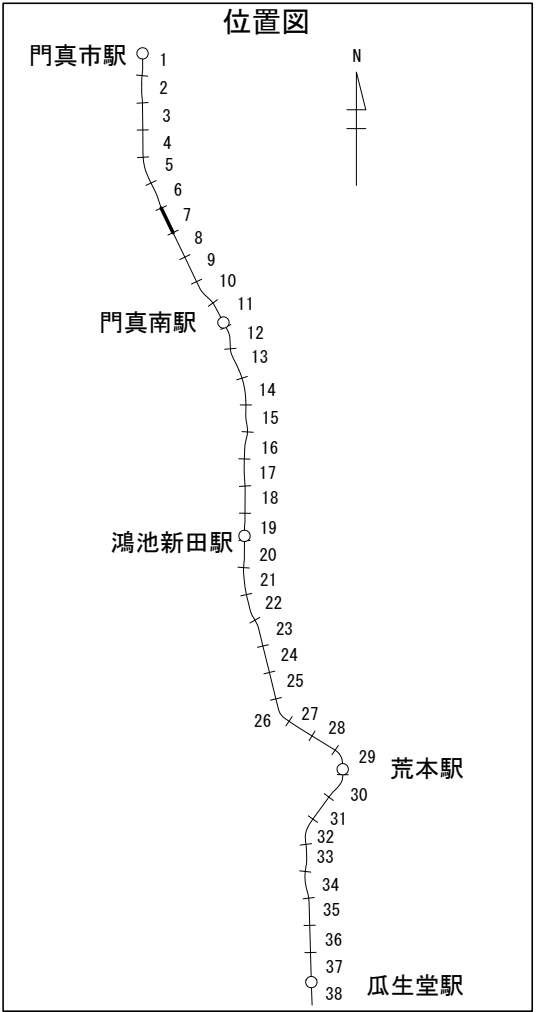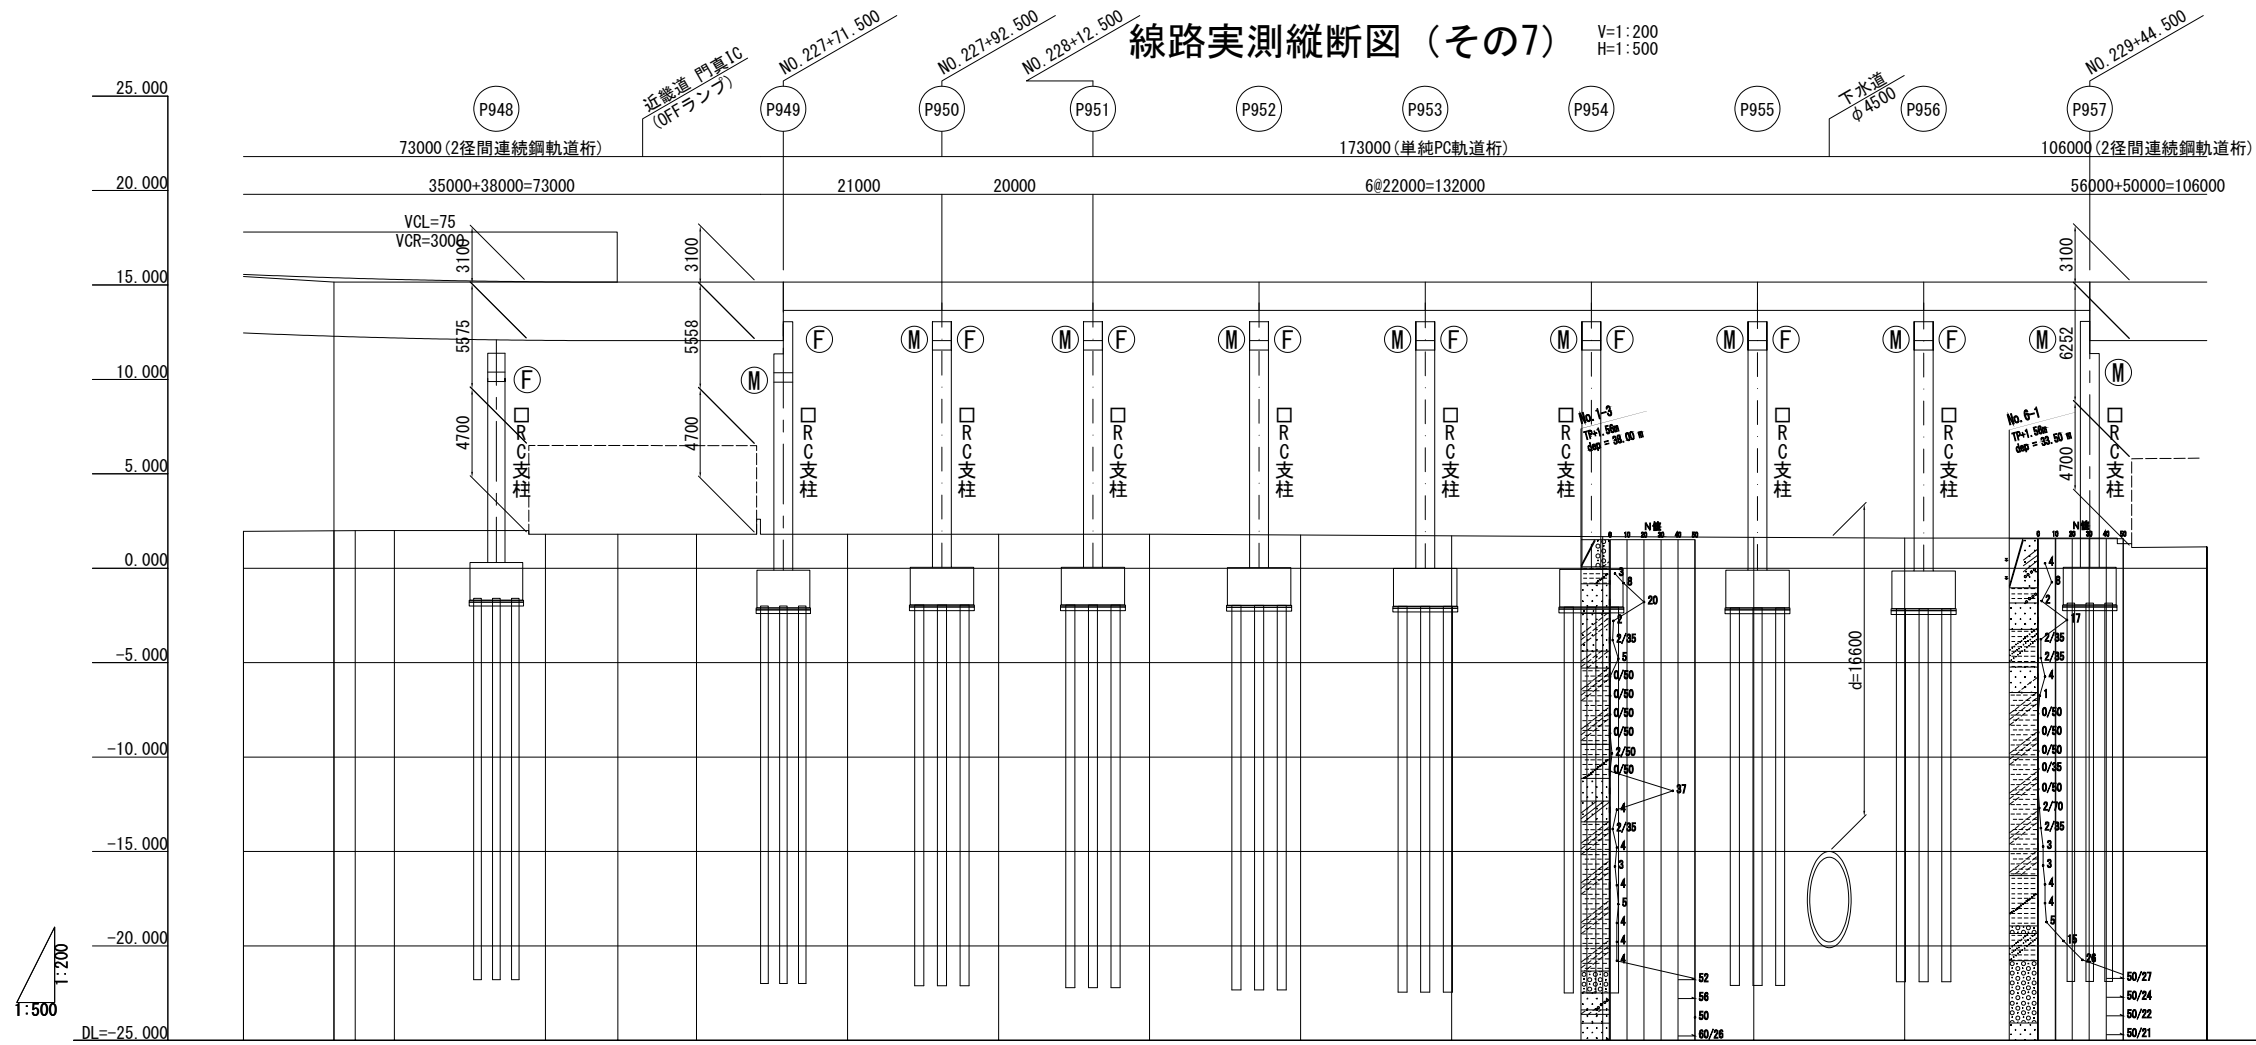

|          |         |                                                                              |           |           |           |           |           |           |           |           |           |           |           |
|----------|---------|------------------------------------------------------------------------------|-----------|-----------|-----------|-----------|-----------|-----------|-----------|-----------|-----------|-----------|-----------|
| モノレール勾配  |         | LEVEL<br>L=788.000                                                           |           |           |           |           |           |           |           |           |           |           |           |
| モノレール計画高 |         | 15.558                                                                       | 15.384    | 15.351    | 15.295    | 15.165    | 15.150    | 15.150    | 15.150    | 15.150    | 15.150    | 15.150    | 15.150    |
| 平面道路勾配   |         |                                                                              |           |           |           |           |           |           |           |           |           |           |           |
| 平面道路計画高  |         |                                                                              |           |           |           |           |           |           |           |           |           |           |           |
| 地盤高      |         | 1.96                                                                         | 1.99      | 1.99      | 2.00      | 1.80      | 1.80      | 1.80      | 1.80      | 1.80      | 1.76      | 1.71      | 1.67      |
| 追加距離     |         | 22700.000                                                                    | 22712.000 | 22714.807 | 22720.000 | 22740.000 | 22749.580 | 22780.000 | 22800.000 | 22820.000 | 22840.000 | 22860.000 | 22900.000 |
| 単距離      |         | 19.967                                                                       | 12.000    | 2.807     | 5.193     | 20.000    | 9.580     | 10.420    | 20.000    | 20.000    | 20.000    | 20.000    | 20.000    |
| 測点       |         | N0.227                                                                       | +12.000   | PTC 85    | +20.000   | +40.000   | KA 85-2   | +60.000   | +80.000   | +20.000   | +40.000   | +60.000   | +80.000   |
| 曲線       | 軌道 (I)  | A=106.703 CL=78.114 L=39.057 A=106.703 L=39.057 R=∞ L=721.144                |           |           |           |           |           |           |           |           |           |           |           |
|          | 路線      | IP=85 IA=7-40-35 A=95 CL=69.546 L=34.773 A=95 L=34.773 R=∞ L=728.63          |           |           |           |           |           |           |           |           |           |           |           |
|          | 軌道 (II) | IP=85 IA=7-40-35 A=95.508 CL=69.918 L=34.959 A=95.508 L=34.959 R=∞ L=728.398 |           |           |           |           |           |           |           |           |           |           |           |
| 片勾配      | 軌道 (I)  | IP=85 C=1.0% L=39.057 L=39.057 L=721.144                                     |           |           |           |           |           |           |           |           |           |           |           |
|          | 軌道 (II) | IP=85 C=2.0% L=34.959 L=34.959 L=728.398                                     |           |           |           |           |           |           |           |           |           |           |           |

|            |                    |         |       |
|------------|--------------------|---------|-------|
| 大阪高速鉄道株式会社 |                    | 2019年7月 |       |
| 工事名        | 大阪モノレール（門真市～瓜生堂）   |         |       |
| 図面名称       | 線路実測縦断図（その7）       |         |       |
| 縮尺         | V=1:200<br>H=1:500 | 図番      | 3 (7) |

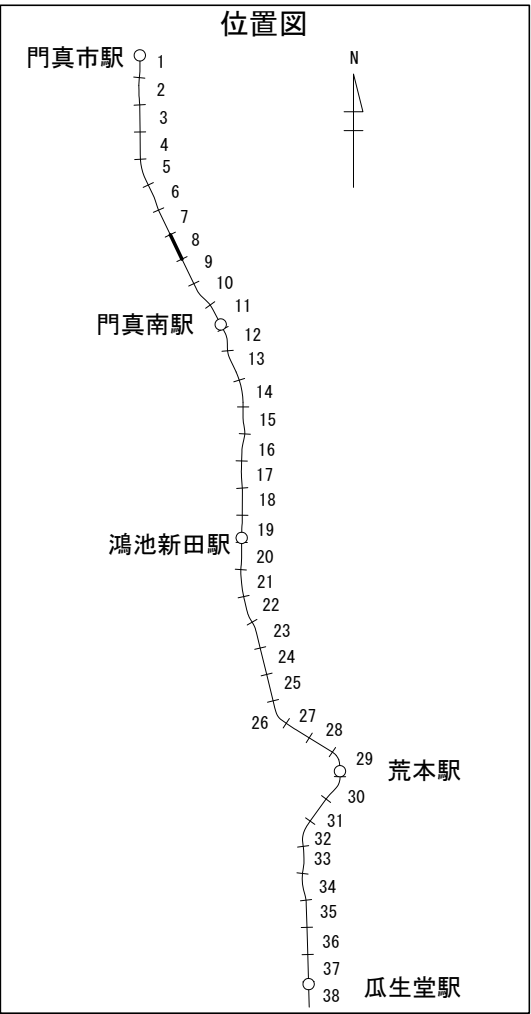
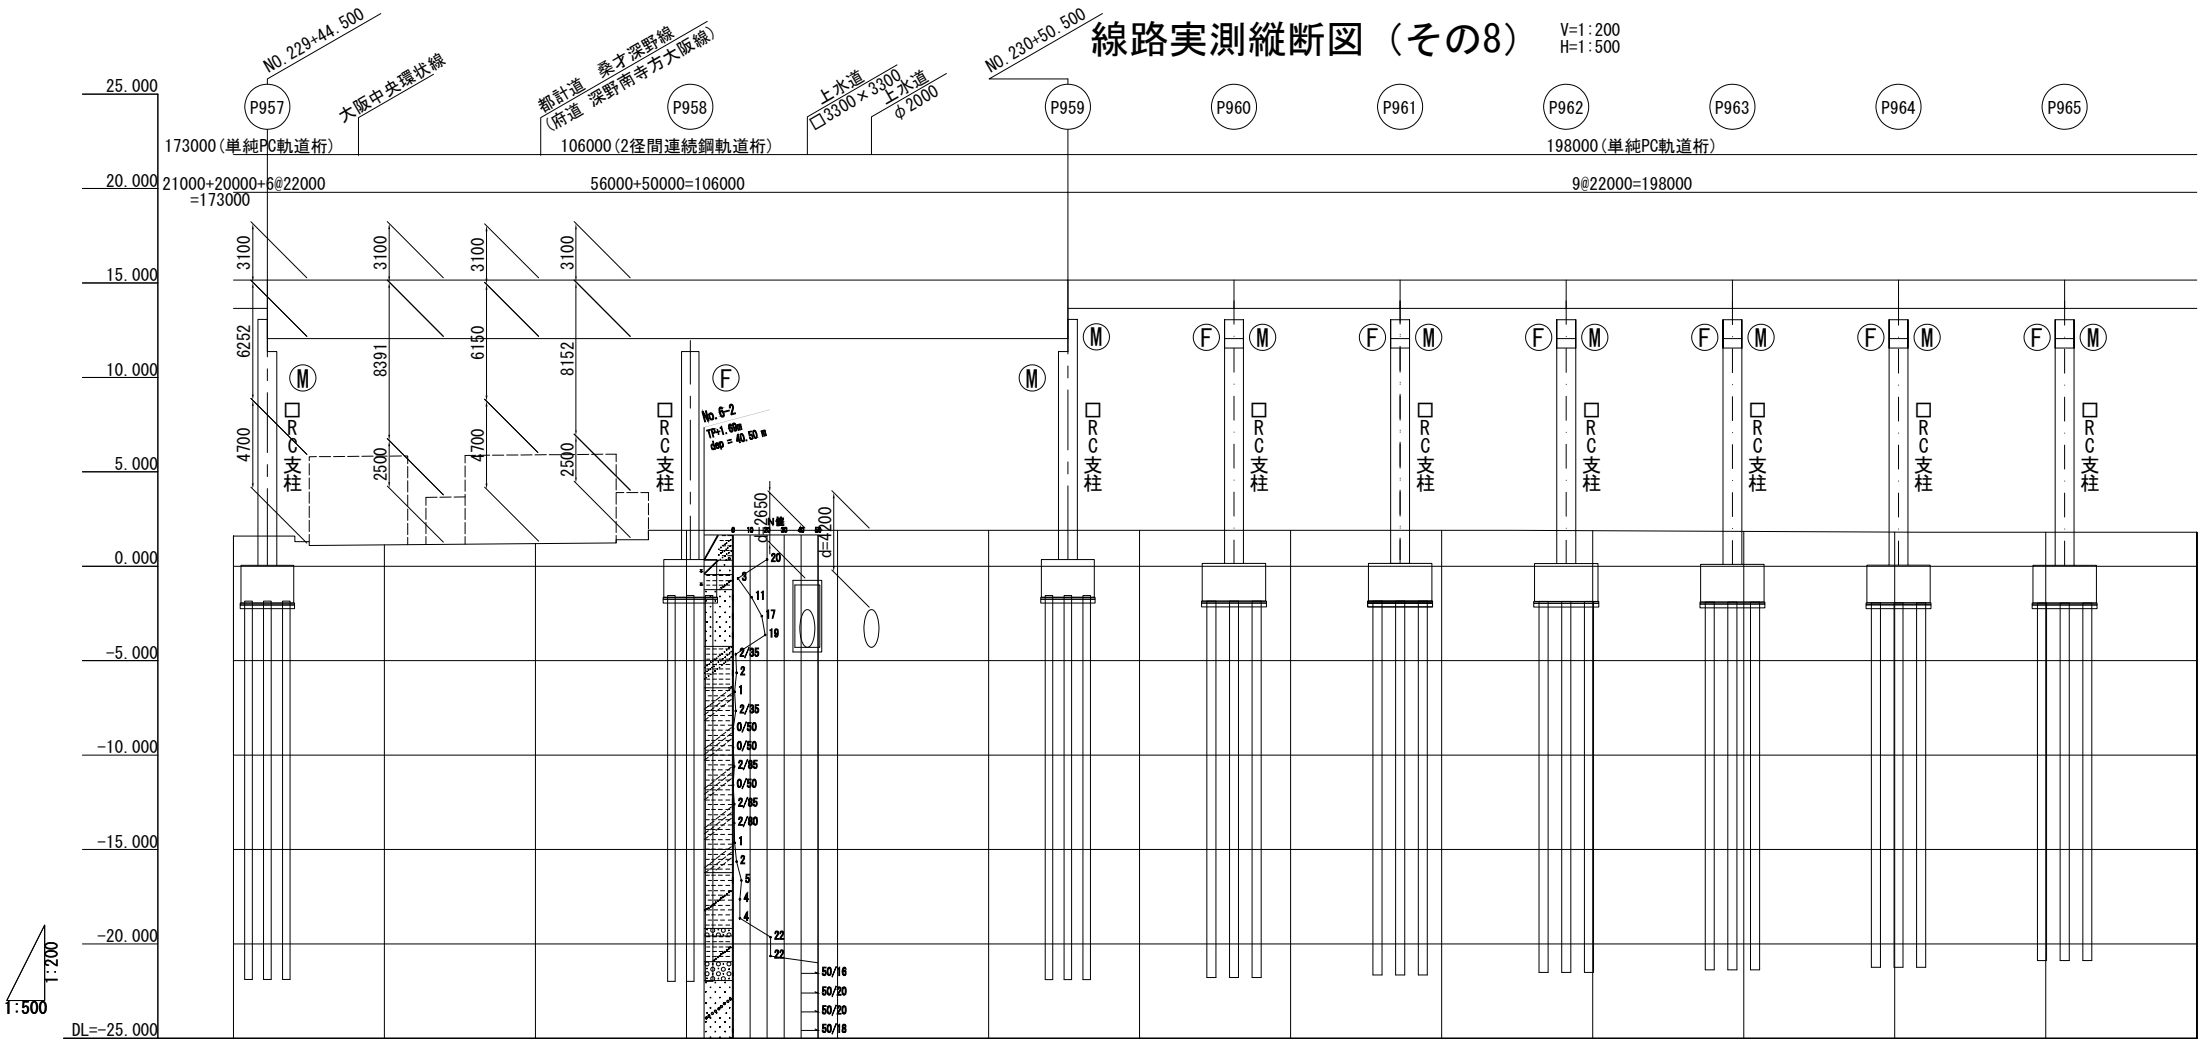


|               |                  |                                          |                                          |                                          |                                        |                                          |                                          |                                          |                                          |                                        |                                          |                                          |                                          |                                          |                                        |
|---------------|------------------|------------------------------------------|------------------------------------------|------------------------------------------|----------------------------------------|------------------------------------------|------------------------------------------|------------------------------------------|------------------------------------------|----------------------------------------|------------------------------------------|------------------------------------------|------------------------------------------|------------------------------------------|----------------------------------------|
| モノ レール 勾 配    |                  | LEVEL<br>L=788.000                       |                                          |                                          |                                        |                                          |                                          |                                          |                                          |                                        |                                          |                                          |                                          |                                          |                                        |
| モノ レール 計 画 高  |                  | - 15.150-                                | - 15.150-                                | - 15.150-                                | - 15.150-                              | - 15.150-                                | - 15.150-                                | - 15.150-                                | - 15.150-                                | - 15.150-                              | - 15.150-                                | - 15.150-                                | - 15.150-                                | - 15.150-                                |                                        |
| 平 面 道 路 勾 配   |                  |                                          |                                          |                                          |                                        |                                          |                                          |                                          |                                          |                                        |                                          |                                          |                                          |                                          |                                        |
| 平 面 道 路 計 画 高 |                  |                                          |                                          |                                          |                                        |                                          |                                          |                                          |                                          |                                        |                                          |                                          |                                          |                                          |                                        |
| 地 盤 高         |                  | 1.60                                     | 1.13                                     | 1.20                                     | 1.90                                   | 1.90                                     | 1.90                                     | 1.90                                     | 1.90                                     | 1.90                                   | 1.88                                     | 1.84                                     | 1.81                                     | 1.80                                     | 1.80                                   |
| 追 加 距 離       |                  | <del>+40.000-</del><br><b>22940.000-</b> | <del>+60.000-</del><br><b>22960.000-</b> | <del>+80.000-</del><br><b>22980.000-</b> | <del>N0.230</del><br><b>23000.000-</b> | <del>+20.000-</del><br><b>23020.000-</b> | <del>+40.000-</del><br><b>23040.000-</b> | <del>+60.000-</del><br><b>23060.000-</b> | <del>+80.000-</del><br><b>23080.000-</b> | <del>N0.231</del><br><b>23100.000-</b> | <del>+20.000-</del><br><b>23120.000-</b> | <del>+40.000-</del><br><b>23140.000-</b> | <del>+60.000-</del><br><b>23160.000-</b> | <del>+80.000-</del><br><b>23180.000-</b> | <del>N0.232</del><br><b>23200.000-</b> |
| 単 距 離         |                  | 20.000-                                  | 20.000-                                  | 20.000-                                  | 20.000-                                | 20.000-                                  | 20.000-                                  | 20.000-                                  | 20.000-                                  | 20.000-                                | 20.000-                                  | 20.000-                                  | 20.000-                                  | 20.000-                                  | 20.000-                                |
| 測 点           |                  | <del>+40.000-</del>                      | <del>+60.000-</del>                      | <del>+80.000-</del>                      | <del>N0.230</del>                      | <del>+20.000-</del>                      | <del>+40.000-</del>                      | <del>+60.000-</del>                      | <del>+80.000-</del>                      | <del>N0.231</del>                      | <del>+20.000-</del>                      | <del>+40.000-</del>                      | <del>+60.000-</del>                      | <del>+80.000-</del>                      | <del>N0.232</del>                      |
| 曲 線           | 軌道 (Ⅰ)           | R=∞<br>L=721.144                         |                                          |                                          |                                        |                                          |                                          |                                          |                                          |                                        |                                          |                                          |                                          |                                          |                                        |
|               |                  |                                          |                                          |                                          |                                        |                                          |                                          |                                          |                                          |                                        |                                          |                                          |                                          |                                          |                                        |
|               | 路 線              | R=∞<br>L=728.63                          |                                          |                                          |                                        |                                          |                                          |                                          |                                          |                                        |                                          |                                          |                                          |                                          |                                        |
| 軌道 (Ⅱ)        | R=∞<br>L=728.398 |                                          |                                          |                                          |                                        |                                          |                                          |                                          |                                          |                                        |                                          |                                          |                                          |                                          |                                        |
|               |                  |                                          |                                          |                                          |                                        |                                          |                                          |                                          |                                          |                                        |                                          |                                          |                                          |                                          |                                        |
|               |                  |                                          |                                          |                                          |                                        |                                          |                                          |                                          |                                          |                                        |                                          |                                          |                                          |                                          |                                        |
| 片 勾 配         | 軌道 (Ⅰ)           | L=721.144                                |                                          |                                          |                                        |                                          |                                          |                                          |                                          |                                        |                                          |                                          |                                          |                                          |                                        |
|               |                  |                                          |                                          |                                          |                                        |                                          |                                          |                                          |                                          |                                        |                                          |                                          |                                          |                                          |                                        |
|               | 軌道 (Ⅱ)           | L=728.398                                |                                          |                                          |                                        |                                          |                                          |                                          |                                          |                                        |                                          |                                          |                                          |                                          |                                        |

|            |                    |         |      |
|------------|--------------------|---------|------|
| 大阪高速鉄道株式会社 |                    | 2019年7月 |      |
| 工事名        | 大阪モノレール（門真市～瓜生堂）   |         |      |
| 図面名称       | 線路実測縦断面図（その8）      |         |      |
| 縮尺         | V=1:200<br>H=1:500 | 図番      | 3(8) |



線路実測縦断図（その9）

V=1:200  
H=1:500

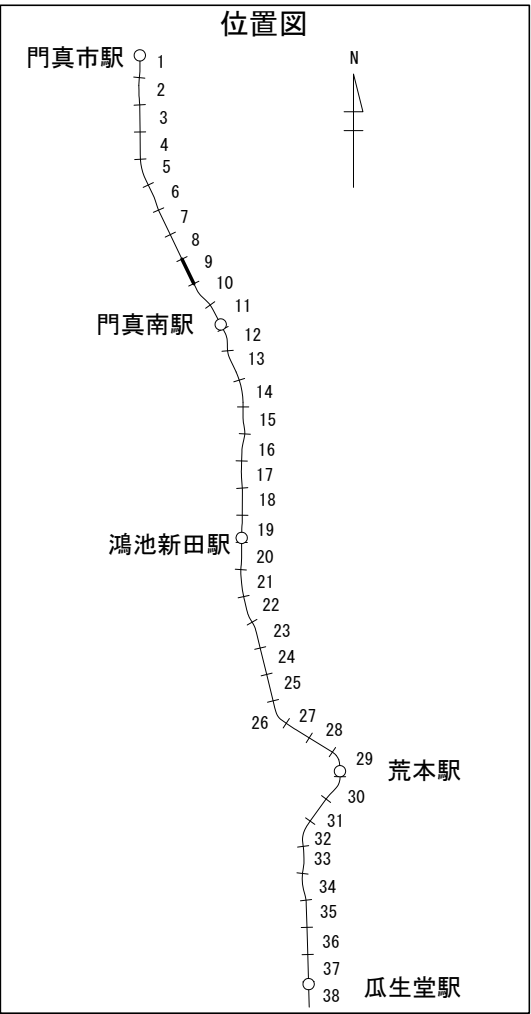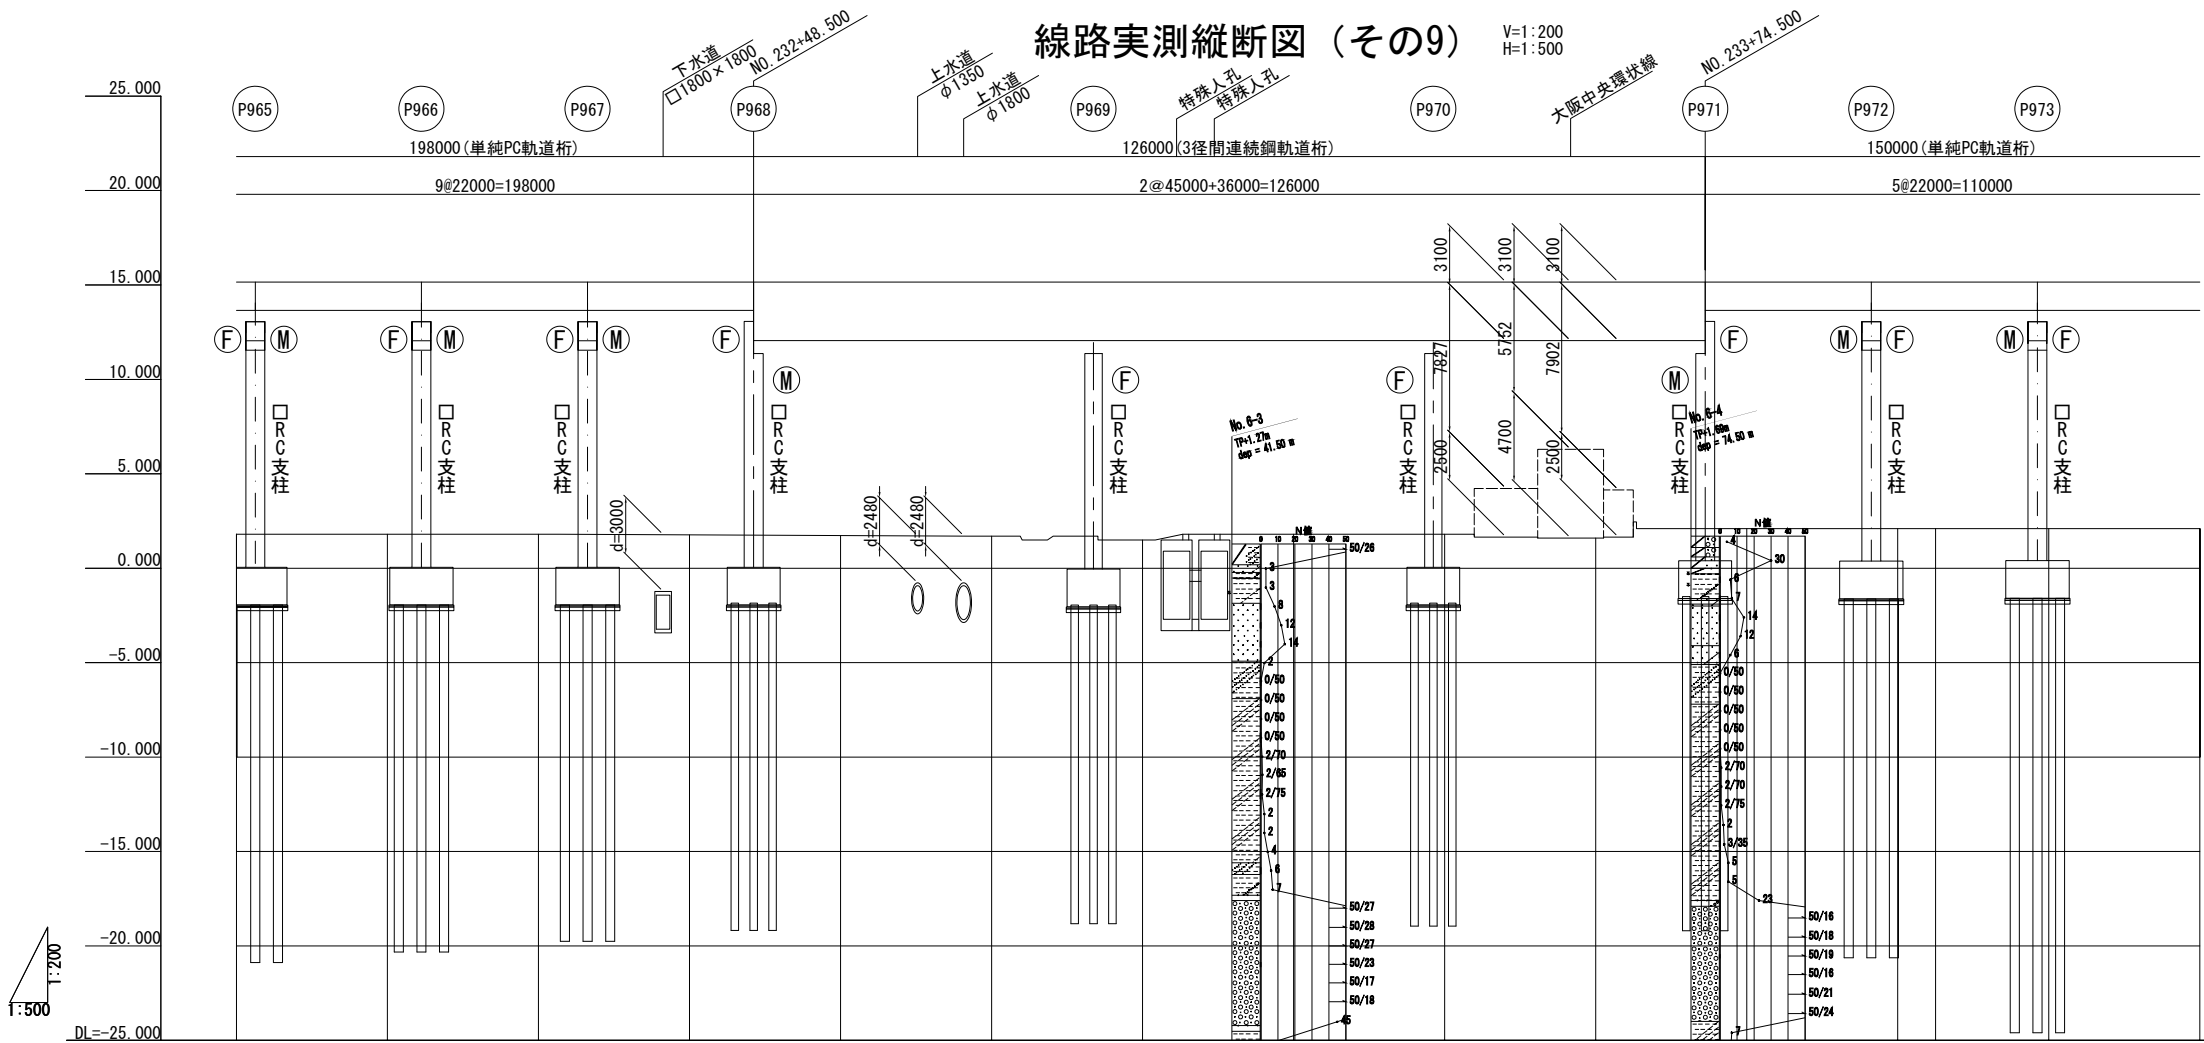

|          |        |                    |           |           |           |           |           |           |           |           |           |           |           |
|----------|--------|--------------------|-----------|-----------|-----------|-----------|-----------|-----------|-----------|-----------|-----------|-----------|-----------|
| モノレール勾配  |        | LEVEL<br>L=788.000 |           |           |           |           |           |           |           |           |           |           |           |
| モノレール計画高 |        | 15.150             | 15.150    | 15.150    | 15.150    | 15.150    | 15.150    | 15.150    | 15.150    | 15.150    | 15.150    | 15.150    | 15.150    |
| 平面道路勾配   |        |                    |           |           |           |           |           |           |           |           |           |           |           |
| 平面道路計画高  |        |                    |           |           |           |           |           |           |           |           |           |           |           |
| 地盤高      |        | 1.80               | 1.80      | 1.80      | 1.77      | 1.73      | 1.70      | 1.50      | 1.80      | 1.80      | 1.60      | 2.10      | 2.10      |
| 追加距離     |        | 23180.000          | 23200.000 | 23220.000 | 23240.000 | 23260.000 | 23280.000 | 23300.000 | 23320.000 | 23340.000 | 23360.000 | 23380.000 | 23400.000 |
| 単距離      |        | 20.000             | 20.000    | 20.000    | 20.000    | 20.000    | 20.000    | 20.000    | 20.000    | 20.000    | 20.000    | 20.000    | 20.000    |
| 測点       |        | +80.000            | N0.232    | +20.000   | +40.000   | +60.000   | +80.000   | N0.233    | +20.000   | +40.000   | +60.000   | +80.000   | N0.234    |
| 曲線       | 軌道(I)  | R=∞<br>L=721.144   |           |           |           |           |           |           |           |           |           |           |           |
|          | 路線     | R=∞<br>L=728.63    |           |           |           |           |           |           |           |           |           |           |           |
|          | 軌道(II) | R=∞<br>L=728.398   |           |           |           |           |           |           |           |           |           |           |           |
| 片勾配      | 軌道(I)  | L=721.144          |           |           |           |           |           |           |           |           |           |           |           |
|          | 軌道(II) | L=728.398          |           |           |           |           |           |           |           |           |           |           |           |

|            |                    |         |      |
|------------|--------------------|---------|------|
| 大阪高速鉄道株式会社 |                    | 2019年7月 |      |
| 工事名        | 大阪モノレール（門真市～瓜生堂）   |         |      |
| 図面名称       | 線路実測縦断図（その9）       |         |      |
| 縮尺         | V=1:200<br>H=1:500 | 図番      | 3(9) |

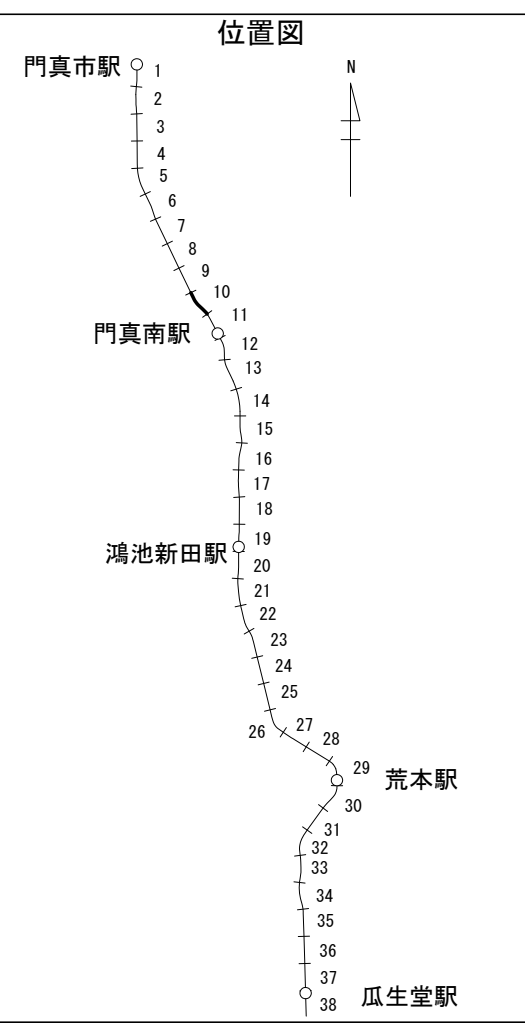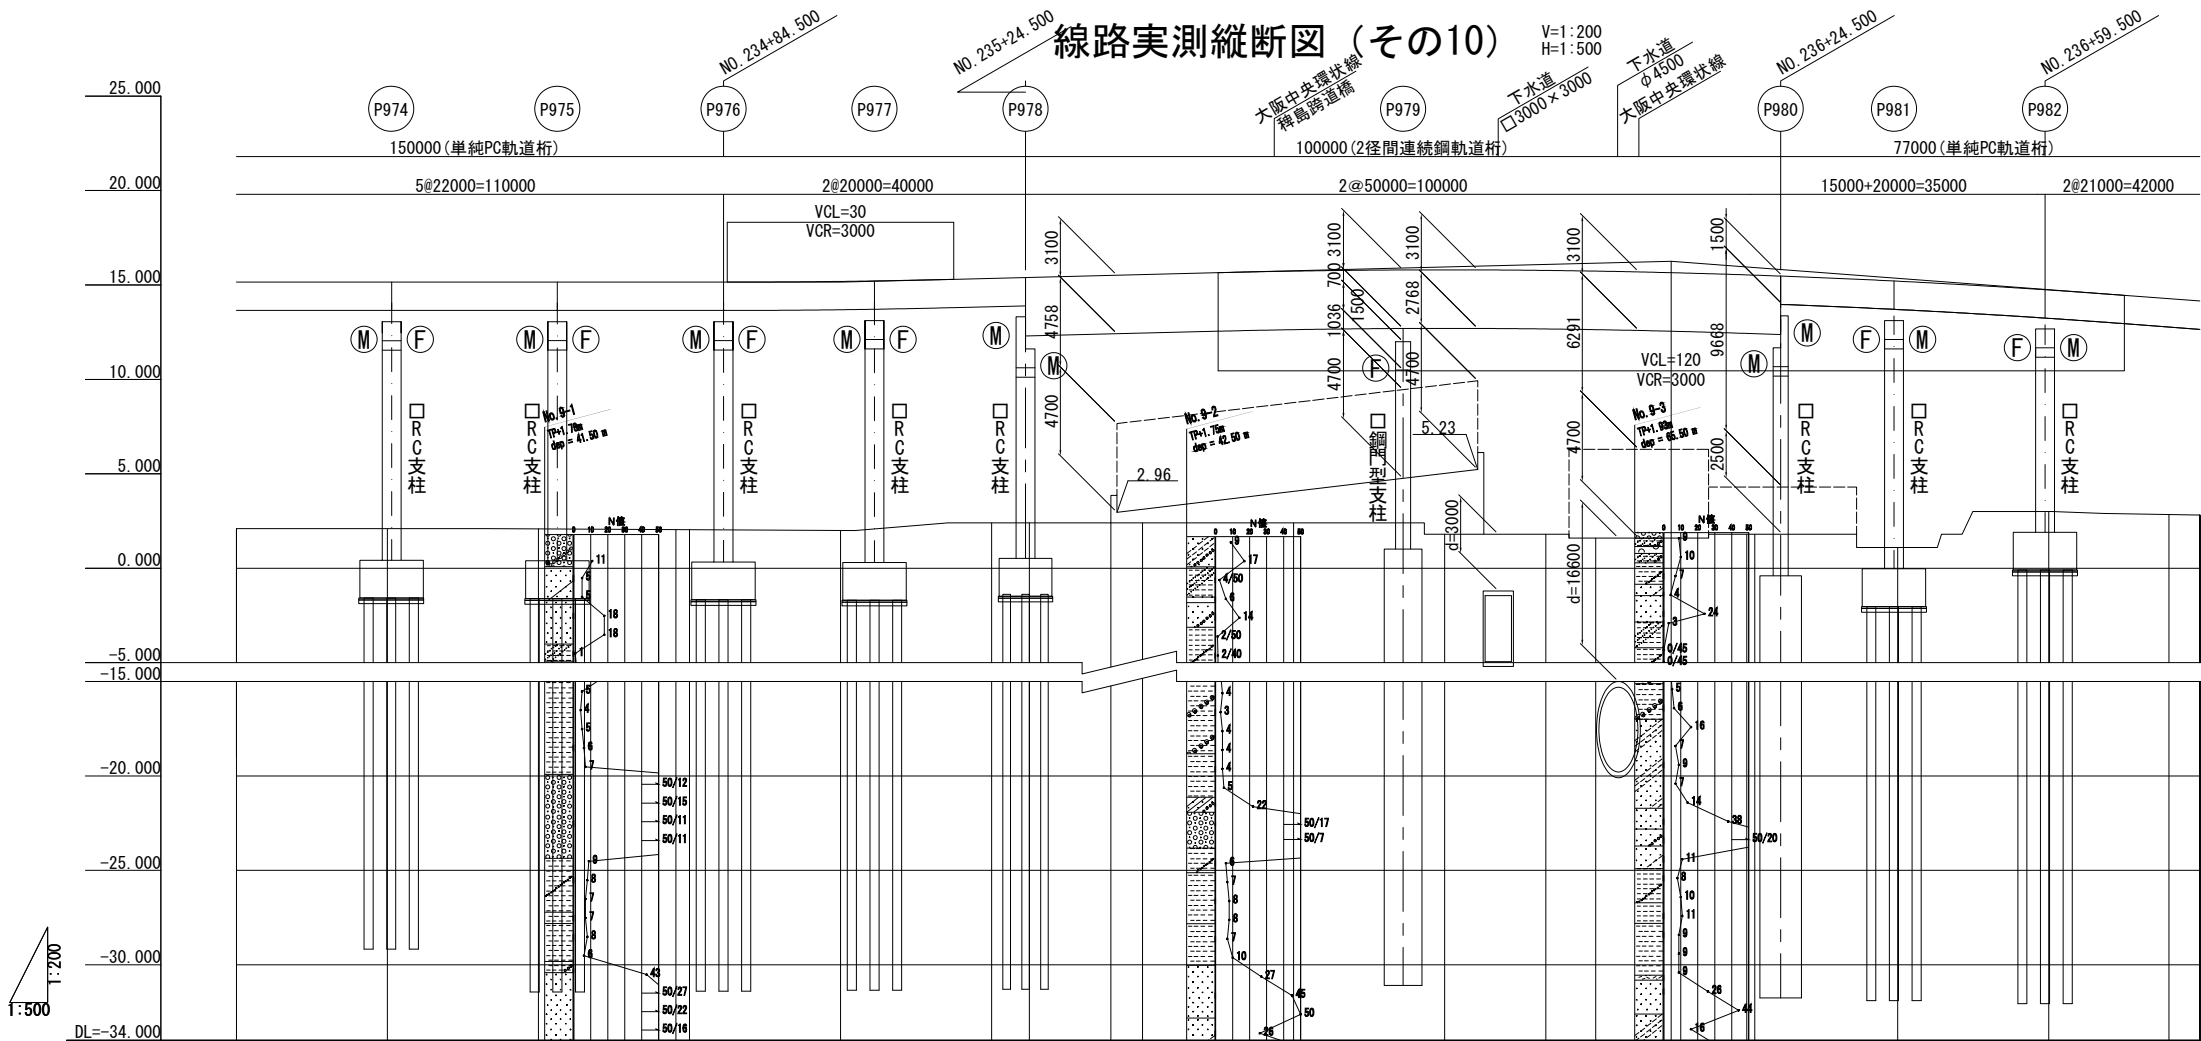


|          |         
|----------|---------|--------------------|-----------|-----------|--------------------|-----------|-----------|-------------------|-----------|-----------|--------------------|-----------|-----------|--------------------|-----------|-----------|------------------------|-----------|------------------------|-----------|
| モノレール勾配  |         | LEVEL<br>L=788.000 |           |           |                    |           |           |                   |           |           |                    |           |           |                    |           |           | L=10.000‰<br>L=110.000 |           | L=30.000‰<br>L=160.000 |           |
| モノレール計画高 |         | 15.150             | 15.150    | 15.150    | 15.150             | 15.188    | 15.350    | 15.508            | 15.550    | 15.733    | 15.800             | 15.770    | 15.733    | 15.650             | 15.533    | 15.519    | 15.200                 | 14.733    | 14.272                 | 14.150    |
| 平面道路勾配   |         |                    
| 平面道路計画高  |         |                    
| 地盤高      |         | 2.10               | 2.10      | 2.08      | 2.04               | 2.00      | 2.40      | 2.40              | 2.40      | 2.40      | 1.80               | 1.80      | 1.60      | 1.60               | 1.80      | 1.80      | 1.10                   | 3.00      | 2.84                   | 2.82      |
| 追加距離     |         | 23420.000          | 23440.000 | 23460.000 | 23478.210          | 23500.000 | 23520.000 | 23535.802         | 23540.000 | 23560.000 | 23580.000          | 23593.395 | 23600.000 | 23610.000          | 23620.000 | 23627.088 | 23640.000              | 23660.000 | 23675.922              | 23680.000 |
| 単距離      |         | 20.000             | 20.000    | 20.000    | 18.210             | 20.000    | 20.000    | 15.802            | 4.198     | 20.000    | 20.000             | 13.395    | 6.605     | 10.000             | 10.000    | 1.088     | 18.932                 | 20.000    | 15.922                 | 4.078     |
| 測点       |         | +20.000            | +40.000   | +60.000   | KA 86-1<br>+80.000 | NO 235    | +20.000   | PTC 86<br>+40.000 | +60.000   | +80.000   | KA 86-2<br>+80.236 | +10.000   | +20.000   | KA 87-1<br>+20.000 | +40.000   | +60.000   | PTC 87<br>+80.000      |           |                        |           |
| 曲線       | 軌道 (I)  | R=∞<br>L=721.144   |           |           |                    |           |           |                   |           |           |                    |           |           |                    |           |           |                        |           |                        |           |
|          | 路線      | R=∞<br>L=728.63    |           |           |                    |           |           |                   |           |           |                    |           |           |                    |           |           |                        |           |                        |           |
|          | 軌道 (II) | R=∞<br>L=728.398   |           |           |                    |           |           |                   |           |           |                    |           |           |                    |           |           |                        |           |                        |           |
| 片勾配      | 軌道 (I)  | L=721.144          |           |           |                    |           |           |                   |           |           |                    |           |           |                    |           |           |                        |           |                        |           |
|          | 軌道 (II) | L=728.398          |           |           |                    |           |           |                   |           |           |                    |           |           |                    |           |           |                        |           |                        |           |

|            |                    |         |       |
|------------|--------------------|---------|-------|
| 大阪高速鉄道株式会社 |                    | 2019年7月 |       |
| 工事名        | 大阪モノレール（門真市～瓜生堂）   |         |       |
| 図面名称       | 線路実測縦断面図（その10）     |         |       |
| 縮尺         | V=1:200<br>H=1:500 | 図番      | 3(10) |





|            |                    |         |       |
|------------|--------------------|---------|-------|
| 大阪高速鉄道株式会社 |                    | 2019年7月 |       |
| 工事名        | 大阪モノレール（門真市～瓜生堂）   |         |       |
| 図面名称       | 線路実測縦断面図（その11）     |         |       |
| 縮尺         | V=1:200<br>H=1:500 | 図番      | 3(11) |

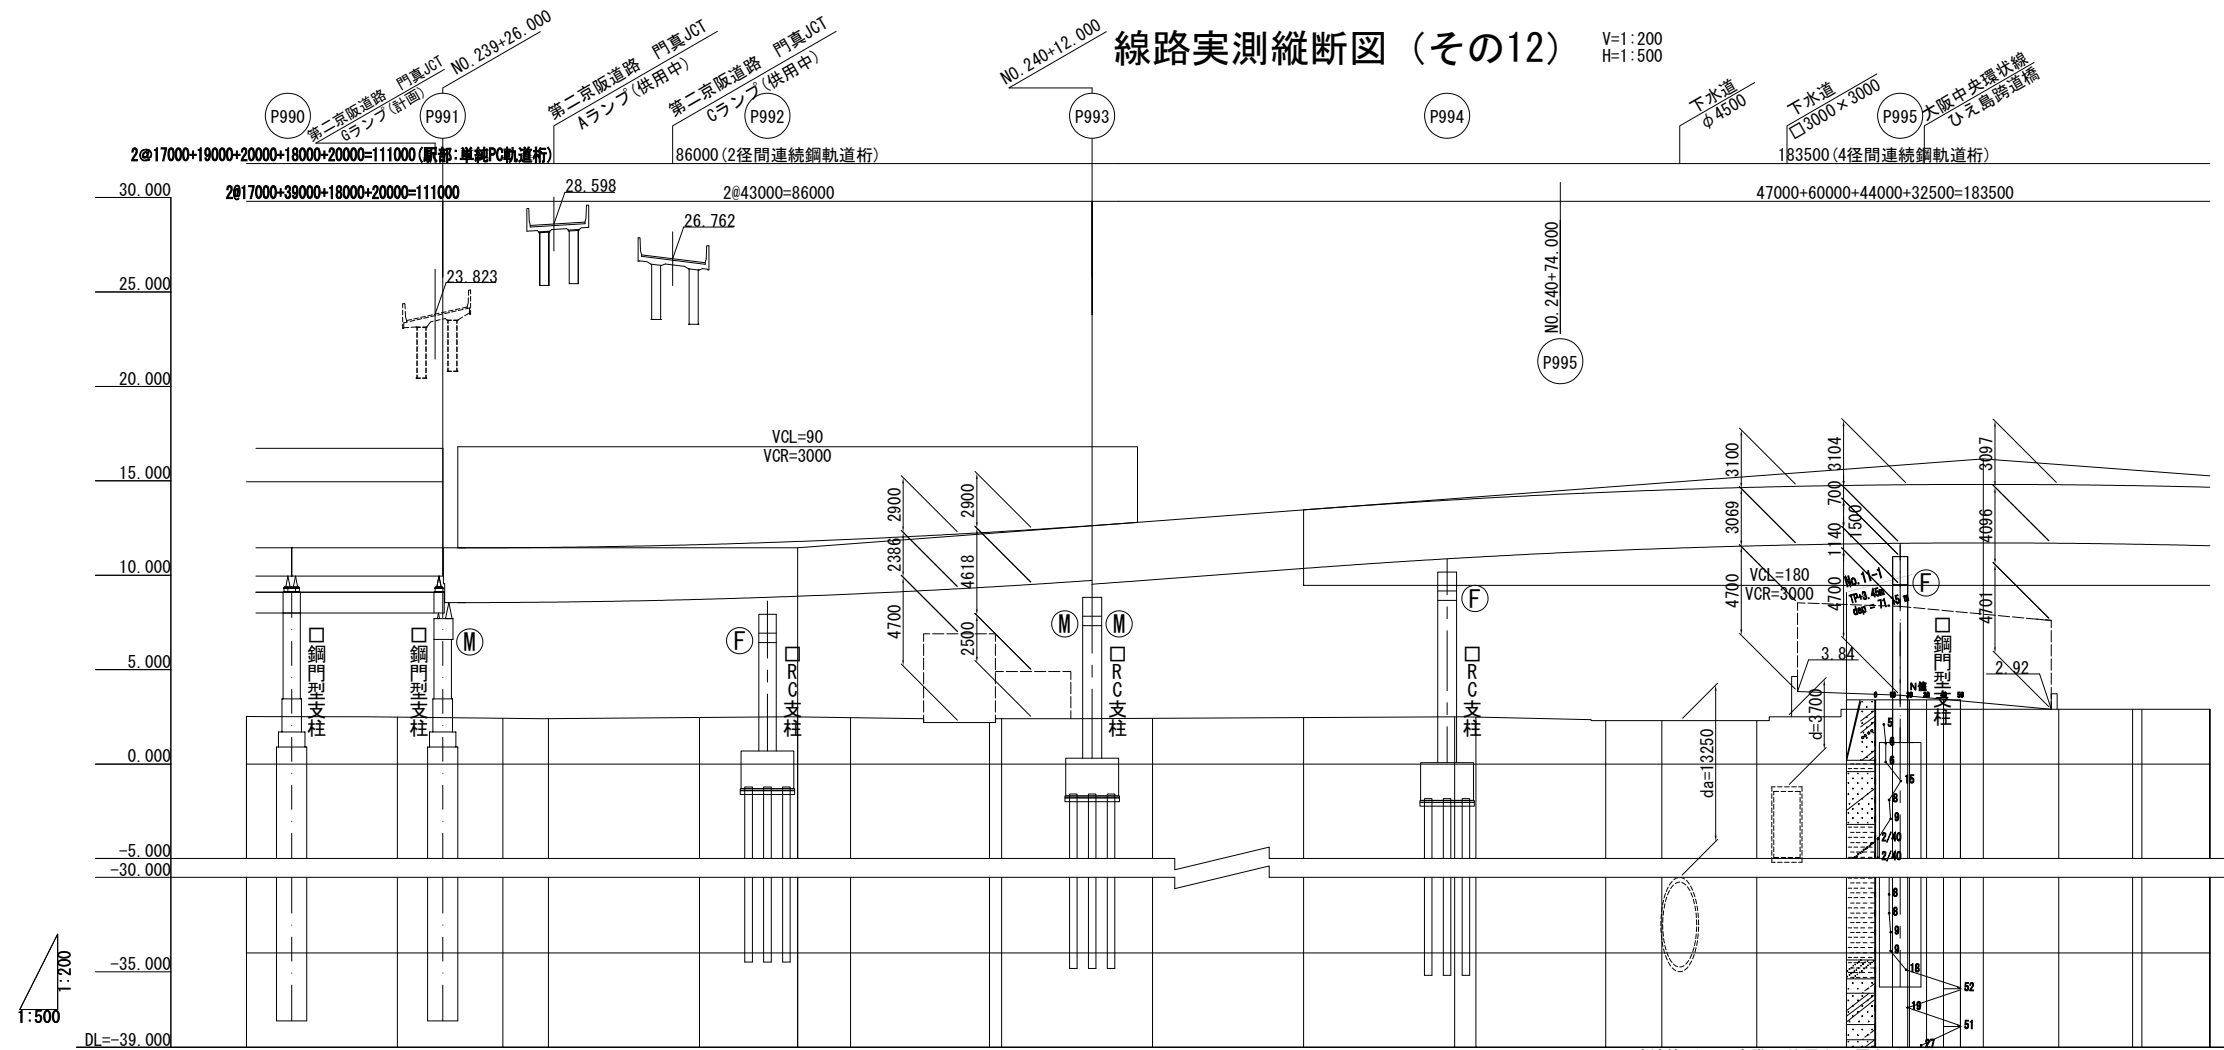



| モノレール勾配  |       | LEVEL<br>L=203.000 |  |  |  |  |  |  |  |  |  |  |  |  |  |  | L=30.000%<br>L=157.000 |  |  |  |  |  |  |  |  |  |  |  |  |  |  | 16.160    |  |  |  |  |  |  |  |  |  |  |  |  |  |  | i=30.000%<br>L=199.000 | |
|---|
| モノレール計画高 |       | 11.450             |  |  |  |  |  |  |  |  |  |  |  |  |  |  | 11.450                 |  |  |  |  |  |  |  |  |  |  |  |  |  |  | 11.456    |  |  |  |  |  |  |  |  |  |  |  |  |  |  | 11.474                 |  |  |  |  |  |  |  |  |  |  |  |  |  |  | 11.621    |  |  |  |  |  |  |  |  |  |  |  |  |  |  | 11.788    |  |  |  |  |  |  |  |  |  |  |  |  |  |  | 11.901    |  |  |  |  |  |  |  |  |  |  |  |  |  |  | 12.276    |  |  |  |  |  |  |  |  |  |  |  |  |  |  | 12.314    |  |  |  |  |  |  |  |  |  |  |  |  |  |  | 12.860    |  |  |  |  |  |  |  |  |  |  |  |  |  |  | 13.460    |  |  |  |  |  |  |  |  |  |  |  |  |  |  | 13.993    |  |  |  |  |  |  |  |  |  |  |  |  |  |  | 14.058    |  |  |  |  |  |  |  |  |  |  |  |  |  |  | 14.393    |  |  |  |  |  |  |  |  |  |  |  |  |  |  | 14.508    |  |  |  |  |  |  |  |  |  |  |  |  |  |  | 14.660    |  |  |  |  |  |  |  |  |  |  |  |  |  |  | 14.793    |  |  |  |  |  |  |  |  |  |  |  |  |  |  | 14.810    |  |  |  |  |  |  |  |  |  |  |  |  |  |  | 14.793    |  |  |  |  |  |  |  |  |  |  |  |  |  |  | 14.745    |  |  |  |  |  |  |  |  |  |  |  |  |  |  | 14.660 |  |  |  |  |  |  |  |  |  |  |  |  |  |  |
| 平面道路勾配   | |
| 平面道路計画高  | |
| 地盤高      |       | 2.52               |  |  |  |  |  |  |  |  |  |  |  |  |  |  | 2.48                   |  |  |  |  |  |  |  |  |  |  |  |  |  |  | 2.42      |  |  |  |  |  |  |  |  |  |  |  |  |  |  | 2.40                   |  |  |  |  |  |  |  |  |  |  |  |  |  |  | 2.46      |  |  |  |  |  |  |  |  |  |  |  |  |  |  | 2.49      |  |  |  |  |  |  |  |  |  |  |  |  |  |  | 2.45      |  |  |  |  |  |  |  |  |  |  |  |  |  |  | 2.20      |  |  |  |  |  |  |  |  |  |  |  |  |  |  | 2.20      |  |  |  |  |  |  |  |  |  |  |  |  |  |  | 2.42      |  |  |  |  |  |  |  |  |  |  |  |  |  |  | 2.46      |  |  |  |  |  |  |  |  |  |  |  |  |  |  | 2.50      |  |  |  |  |  |  |  |  |  |  |  |  |  |  | 2.49      |  |  |  |  |  |  |  |  |  |  |  |  |  |  | 2.30      |  |  |  |  |  |  |  |  |  |  |  |  |  |  | 2.30      |  |  |  |  |  |  |  |  |  |  |  |  |  |  | 2.30      |  |  |  |  |  |  |  |  |  |  |  |  |  |  | 2.90      |  |  |  |  |  |  |  |  |  |  |  |  |  |  | 2.90      |  |  |  |  |  |  |  |  |  |  |  |  |  |  | 2.90      |  |  |  |  |  |  |  |  |  |  |  |  |  |  | 2.90      |  |  |  |  |  |  |  |  |  |  |  |  |  |  | 2.90   |  |  |  |  |  |  |  |  |  |  |  |  |  |  |
| 追加距離     |       | 23900.000          |  |  |  |  |  |  |  |  |  |  |  |  |  |  | 23920.000              |  |  |  |  |  |  |  |  |  |  |  |  |  |  | 23933.969 |  |  |  |  |  |  |  |  |  |  |  |  |  |  | 23940.000              |  |  |  |  |  |  |  |  |  |  |  |  |  |  | 23960.000 |  |  |  |  |  |  |  |  |  |  |  |  |  |  | 23973.000 |  |  |  |  |  |  |  |  |  |  |  |  |  |  | 23980.000 |  |  |  |  |  |  |  |  |  |  |  |  |  |  | 23988.983 |  |  |  |  |  |  |  |  |  |  |  |  |  |  | 24020.000 |  |  |  |  |  |  |  |  |  |  |  |  |  |  | 24040.000 |  |  |  |  |  |  |  |  |  |  |  |  |  |  | 24060.000 |  |  |  |  |  |  |  |  |  |  |  |  |  |  | 24062.817 |  |  |  |  |  |  |  |  |  |  |  |  |  |  | 24080.000 |  |  |  |  |  |  |  |  |  |  |  |  |  |  | 24087.439 |  |  |  |  |  |  |  |  |  |  |  |  |  |  | 24100.000 |  |  |  |  |  |  |  |  |  |  |  |  |  |  | 24120.000 |  |  |  |  |  |  |  |  |  |  |  |  |  |  | 24130.000 |  |  |  |  |  |  |  |  |  |  |  |  |  |  | 24140.000 |  |  |  |  |  |  |  |  |  |  |  |  |  |  | 24149.768 |  |  |  |  |  |  |  |  |  |  |  |  |  |  | 24160.000 |  |  |  |  |  |  |  |  |  |  |  |  |  |  |        |  |  |  |  |  |  |  |  |  |  |  |  |  |  |
| 単距離      |       | 20.000             |  |  |  |  |  |  |  |  |  |  |  |  |  |  | 20.000                 |  |  |  |  |  |  |  |  |  |  |  |  |  |  | 13.969    |  |  |  |  |  |  |  |  |  |  |  |  |  |  | 6.031                  |  |  |  |  |  |  |  |  |  |  |  |  |  |  | 20.000    |  |  |  |  |  |  |  |  |  |  |  |  |  |  | 13.000    |  |  |  |  |  |  |  |  |  |  |  |  |  |  | 7.000     |  |  |  |  |  |  |  |  |  |  |  |  |  |  | 18.393    |  |  |  |  |  |  |  |  |  |  |  |  |  |  | 20.000    |  |  |  |  |  |  |  |  |  |  |  |  |  |  | 20.000    |  |  |  |  |  |  |  |  |  |  |  |  |  |  | 17.183    |  |  |  |  |  |  |  |  |  |  |  |  |  |  | 7.439     |  |  |  |  |  |  |  |  |  |  |  |  |  |  | 12.561    |  |  |  |  |  |  |  |  |  |  |  |  |  |  | 20.000    |  |  |  |  |  |  |  |  |  |  |  |  |  |  | 10.000    |  |  |  |  |  |  |  |  |  |  |  |  |  |  | 10.000    |  |  |  |  |  |  |  |  |  |  |  |  |  |  | 9.768     |  |  |  |  |  |  |  |  |  |  |  |  |  |  | 10.232    | |
| 測点       |       | NO. 239            |  |  |  |  |  |  |  |  |  |  |  |  |  |  | +20.000                |  |  |  |  |  |  |  |  |  |  |  |  |  |  | KA 88-1   |  |  |  |  |  |  |  |  |  |  |  |  |  |  | +40.000                |  |  |  |  |  |  |  |  |  |  |  |  |  |  | +60.000   |  |  |  |  |  |  |  |  |  |  |  |  |  |  | +73.000   |  |  |  |  |  |  |  |  |  |  |  |  |  |  | +80.000   |  |  |  |  |  |  |  |  |  |  |  |  |  |  | PTC 88    |  |  |  |  |  |  |  |  |  |  |  |  |  |  | +20.000   |  |  |  |  |  |  |  |  |  |  |  |  |  |  | +40.000   |  |  |  |  |  |  |  |  |  |  |  |  |  |  | +60.000   |  |  |  |  |  |  |  |  |  |  |  |  |  |  | KA 88-2   |  |  |  |  |  |  |  |  |  |  |  |  |  |  | +80.000   |  |  |  |  |  |  |  |  |  |  |  |  |  |  | KA 89-1   |  |  |  |  |  |  |  |  |  |  |  |  |  |  | NO. 241   |  |  |  |  |  |  |  |  |  |  |  |  |  |  | +20.000   |  |  |  |  |  |  |  |  |  |  |  |  |  |  | +30.000   |  |  |  |  |  |  |  |  |  |  |  |  |  |  | +40.000   |  |  |  |  |  |  |  |  |  |  |  |  |  |  | PTC 89    |  |  |  |  |  |  |  |  |  |  |  |  |  |  | +60.000   |  |  |  |  |  |  |  |  |  |  |  |  |  |  |        |  |  |  |  |  |  |  |  |  |  |  |  |  |  |
| 曲線       | 軌道(Ⅰ) | |
|          | 路線    | |
|          | 軌道(Ⅱ) | |
| 片勾配      | 軌道(Ⅰ) | |
|          | 軌道(Ⅱ) | |

線路実測縦断面図（その13）

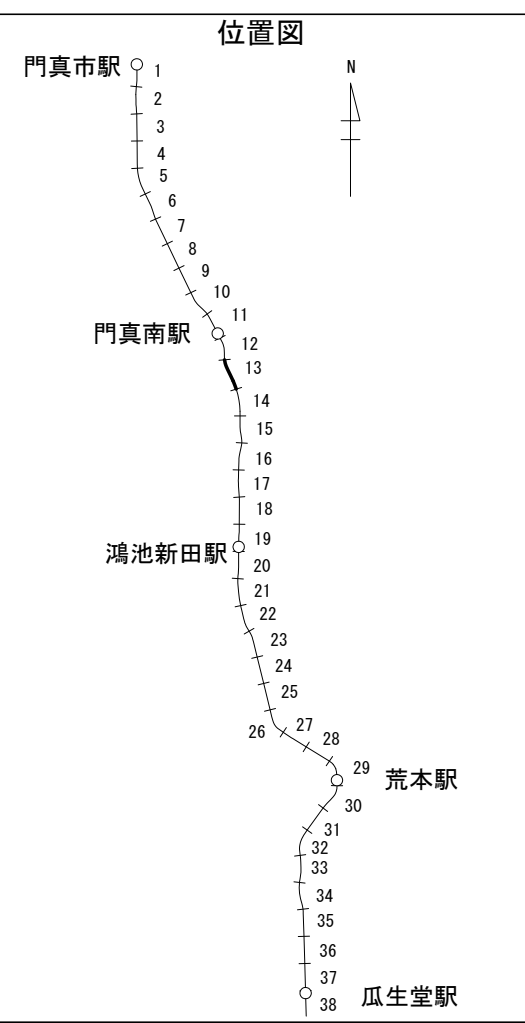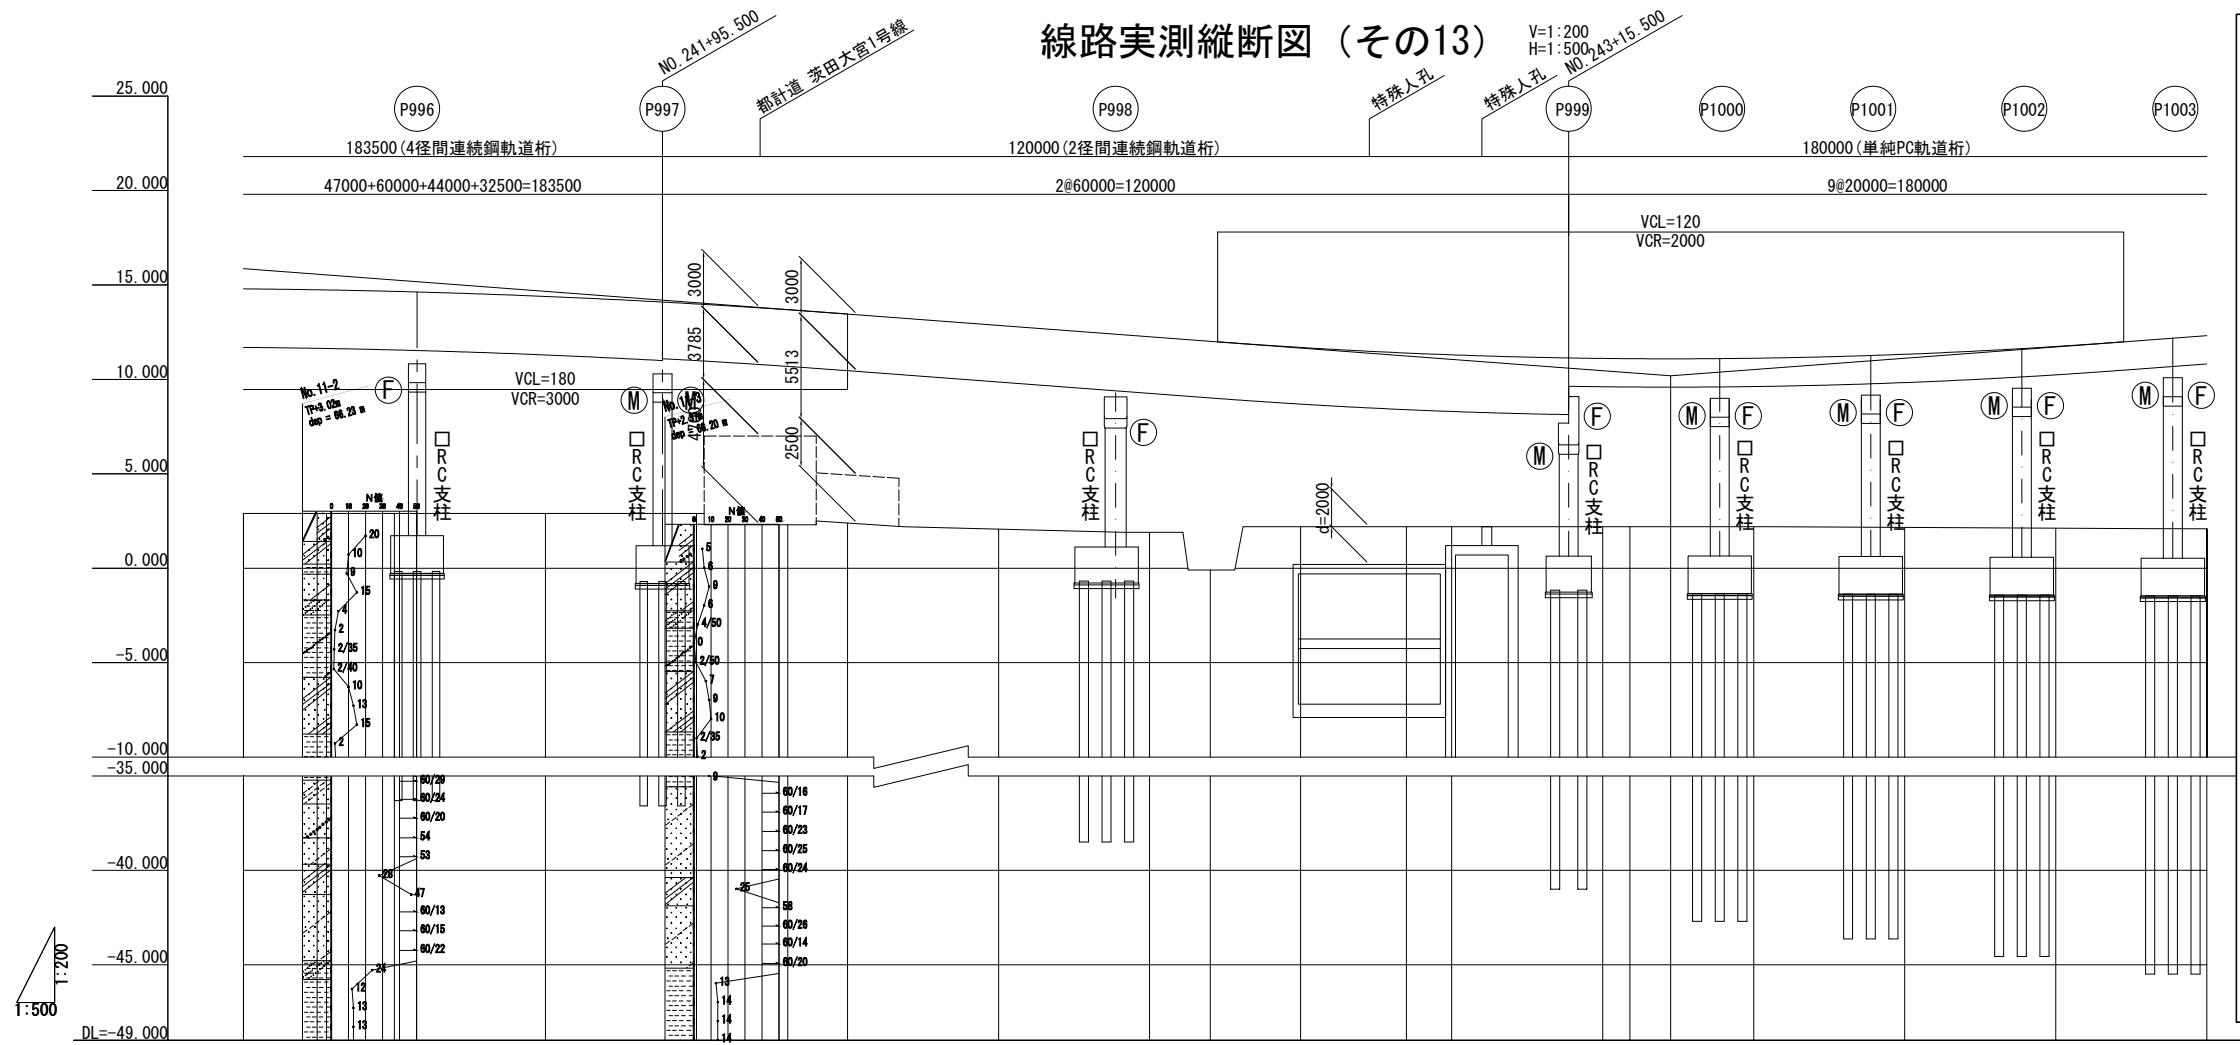


|          |        
|----------|--------|---|-----------|-----------|-----------|-----------|-----------|-----------|-----------|-----------|-----------|-----------|-----------|-----------|-----------|-----------|-----------|-----------|-----------|-----------|
| モノレール勾配  |        | <div><div><div></div><div><math>i=30.000\%</math><br/><math>L=199.000</math></div></div><div><div></div><div>10.190</div></div><div><div></div><div><math>L=30.000\%</math><br/><math>L=463.000</math></div></div></div>   |           |           |           |           |           |           |           |           |           |           |           |           |           |           |           |           |           |           |
| モノレール計画高 |        | 14.793   | 14.745    | 14.660    | 14.393    | 13.993    | 13.687    | 13.460    | 12.860    | 12.260    | 12.019    | 11.690    | 11.300    | 11.110    | 11.097    | 11.090    | 11.120    | 11.330    | 11.740    | 12.320    |
| 平面道路勾配   |        |   
| 平面道路計画高  |        |   
| 地盤高      |        | 2.90   | 2.90      | 2.90      | 2.90      | 2.90      | 2.30      | 2.39      | 2.07      | 1.90      | -0.10     | 2.20      | 2.20      | 2.20      | 2.20      | 2.20      | 2.20      | 2.16      | 2.12      | 2.08      |
| 追加距離     |        | 20.000   | 24140.000 | 24149.768 | 24160.000 | 24200.000 | 24212.096 | 24220.000 | 24240.000 | 24260.000 | 24288.041 | 24290.000 | 24300.000 | 24320.000 | 24323.597 | 24329.000 | 24340.000 | 24360.000 | 24380.000 | 24400.000 |
| 単距離      |        | 20.000   | 9.768     | 10.232    | 20.000    | 20.000    | 12.096    | 7.904     | 20.000    | 20.000    | 8.041     | 11.959    | 20.000    | 20.000    | 3.597     | 5.403     | 11.000    | 20.000    | 20.000    | 20.000    |
| 測点       |        | +40.000   | PTC 89    | +60.000   | +80.000   | H0.242    | KA 89-2   | +20.000   | +40.000   | +60.000   | KA 90-1   | +80.000   | H0.243    | +20.000   | KE 90-1   | +29.000   | +40.000   | +60.000   | +80.000   | H0.244    |
| 曲線       | 軌道 (Ⅰ) | <div><div><div><div>IP=89<br/>IA=24-39-48<br/>CL=128.928</div><div>A=98.255<br/>L=64.464</div><div>L=64.464</div></div><div><div>R=∞</div><div>L=53.346</div><div>L=55.627<br/>A=200.385</div></div><div><div>L=276.922<br/>R=721.85</div><div>IP=90<br/>IA=26-23-44<br/>CL=386.176</div><div>L=276.141<br/>R=720</div></div></div></div>               |           |           |           |           |           |           |           |           |           |           |           |           |           |           |           |           |           |           |
|          | 路線     | <div><div><div><div>IP=89<br/>IA=24-39-48<br/>CL=124.657</div><div>A=95<br/>L=62.329</div><div>A=95<br/>L=62.329</div></div><div><div>R=∞</div><div>L=55.945</div><div>L=55.556<br/>A=200</div></div><div><div>L=276.141<br/>R=720</div><div>IP=90<br/>IA=26-23-44<br/>CL=387.252</div><div>L=275.361<br/>R=718.15</div></div></div></div>              |           |           |           |           |           |           |           |           |           |           |           |           |           |           |           |           |           |           |
|          | 軌道 (Ⅱ) | <div><div><div><div>IP=89<br/>IA=24-39-48<br/>CL=125.851</div><div>A=95.91<br/>L=62.926</div><div>A=95.91<br/>L=62.926</div></div><div><div>R=∞</div><div>L=55.781</div><div>L=55.484<br/>A=199.614</div></div><div><div>L=276.361<br/>R=718.15</div><div>IP=90<br/>IA=26-23-44<br/>CL=386.329</div><div>L=275.361<br/>R=718.15</div></div></div></div> |           |           |           |           |           |           |           |           |           |           |           |           |           |           |           |           |           |           |
| 片勾配      | 軌道 (Ⅰ) | <div><div><div><div>IP=89<br/>C=8.0%</div><div>L=64.464</div><div>L=64.464</div></div><div><div>L=53.346</div><div>L=55.627</div></div><div><div>L=276.922</div><div>IP=90<br/>C=1.5%</div></div></div></div>   |           |           |           |           |           |           |           |           |           |           |           |           |           |           |           |           |           |           |
|          | 軌道 (Ⅱ) | <div><div><div><div>IP=89<br/>C=7.0%</div><div>L=62.926</div><div>L=62.926</div></div><div><div>L=55.781</div><div>L=55.484</div></div><div><div>L=275.361</div><div>IP=90<br/>C=1.5%</div></div></div></div>   |           |           |           |           |           |           |           |           |           |           |           |           |           |           |           |           |           |           |

|            |                    |         |       |
|------------|--------------------|---------|-------|
| 大阪高速鉄道株式会社 |                    | 2019年7月 |       |
| 工事名        | 大阪モノレール（門真市～瓜生堂）   |         |       |
| 図面名称       | 線路実測縦断面図（その13）     |         |       |
| 縮尺         | V=1:200<br>H=1:500 | 図番      | 3(13) |

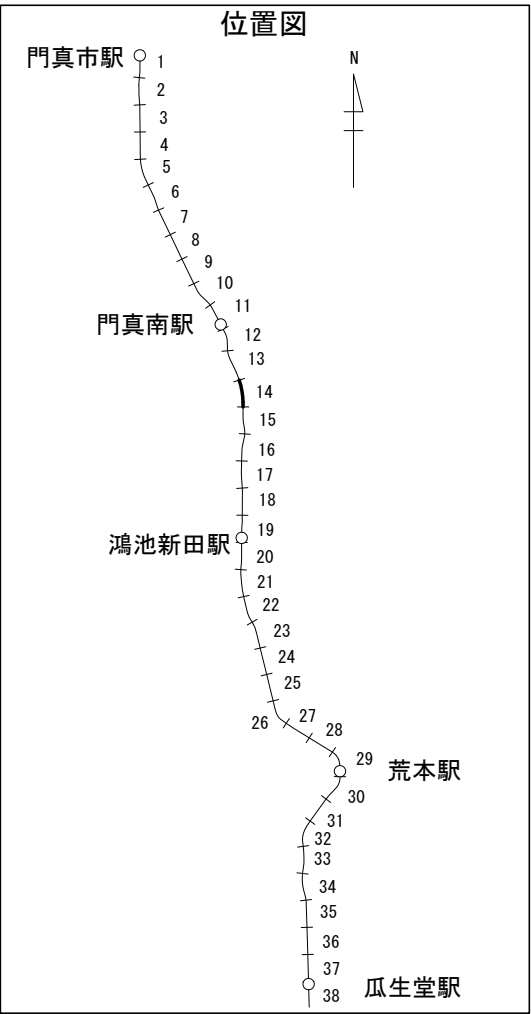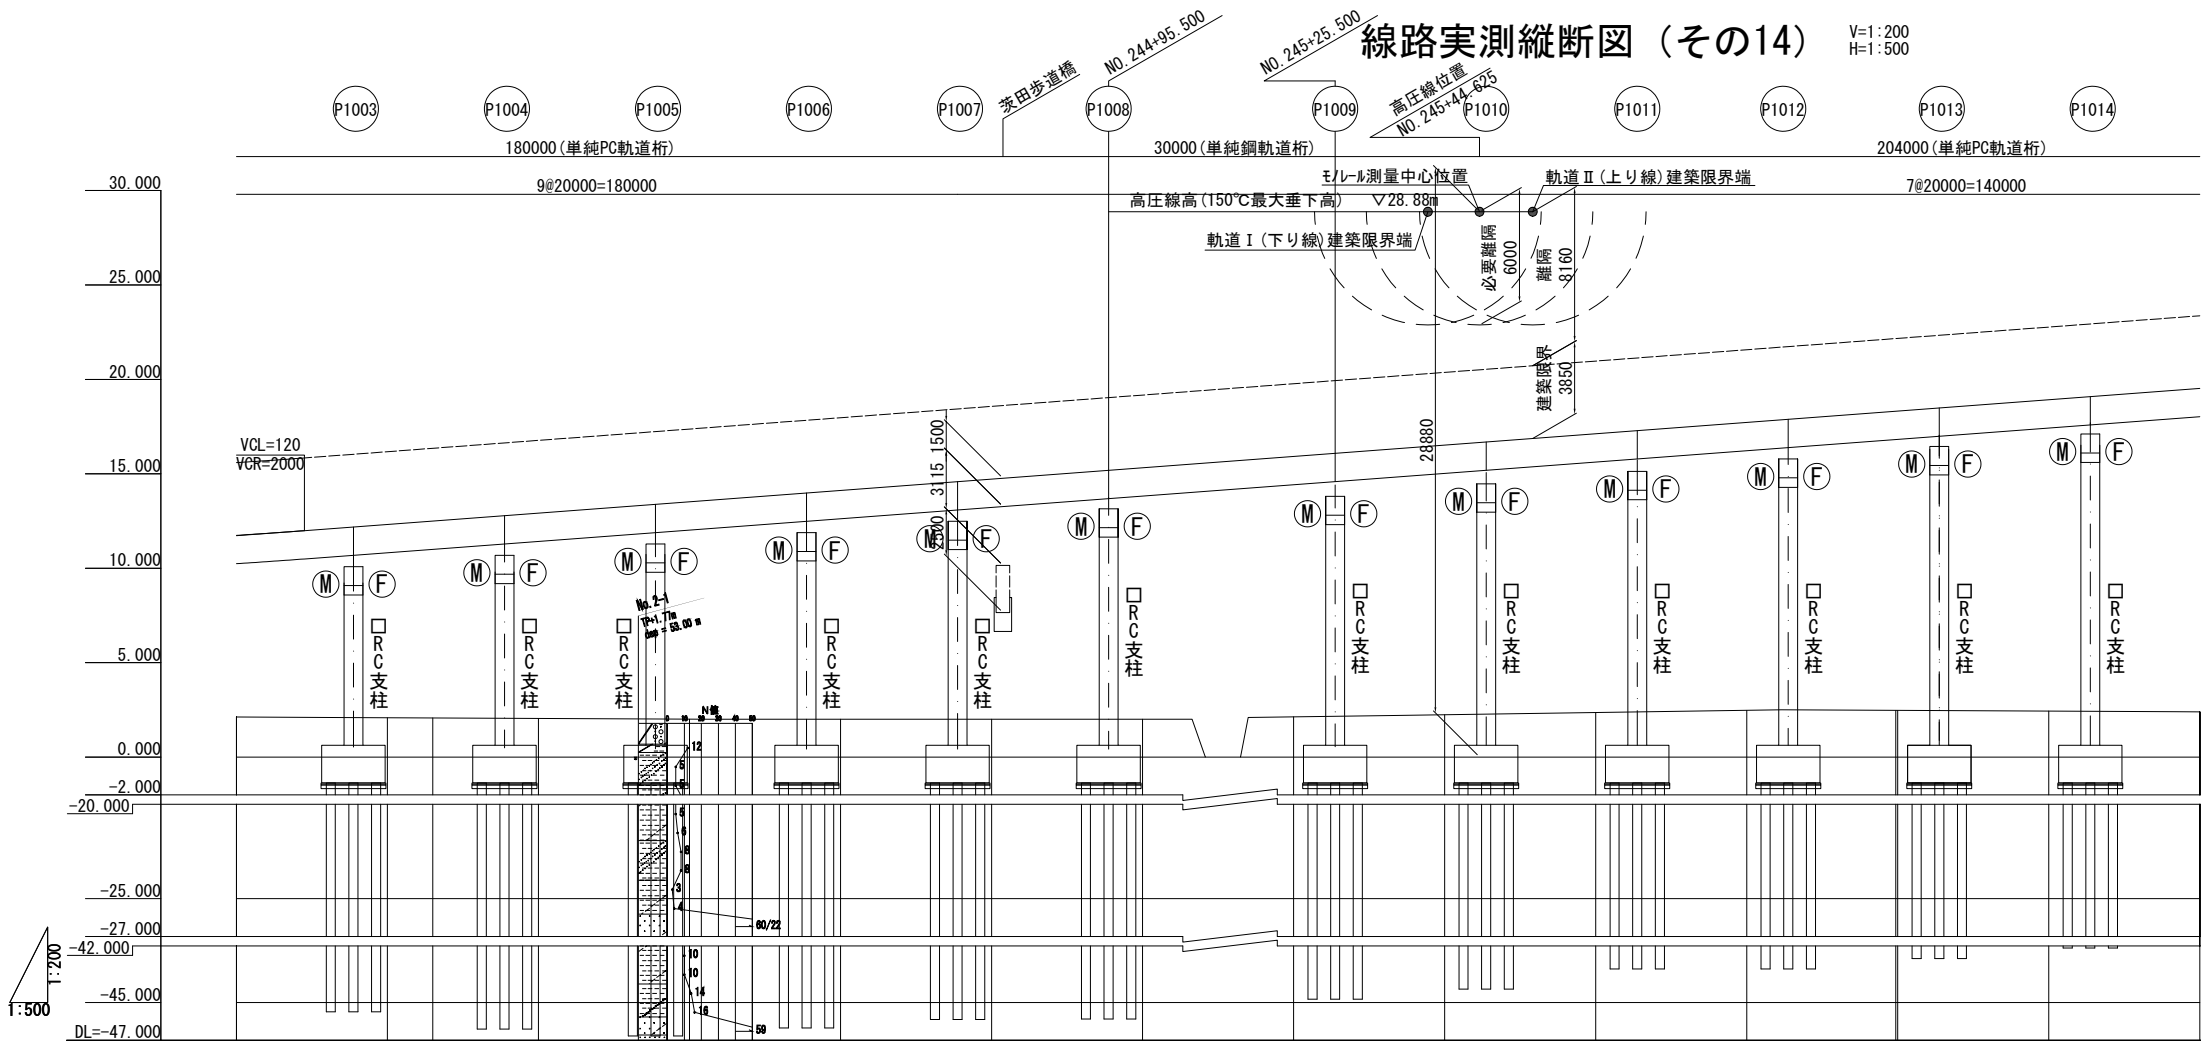

|         |  |   |  |  |  |  |  |  |  |  |  |  |  |  |  |
|---------|--|---|--|--|--|--|--|--|--|--|--|--|--|--|--|
| 大阪高速鉄道株式会社 |                    | 2019年7月 |       |
| 工事名        | 大阪モノレール（門真市～瓜生堂）   |         |       |
| 図面名称       | 線路実測縦断面図（その14）     |         |       |
| 縮尺         | V=1:200<br>H=1:500 | 図番      | 3(14) |

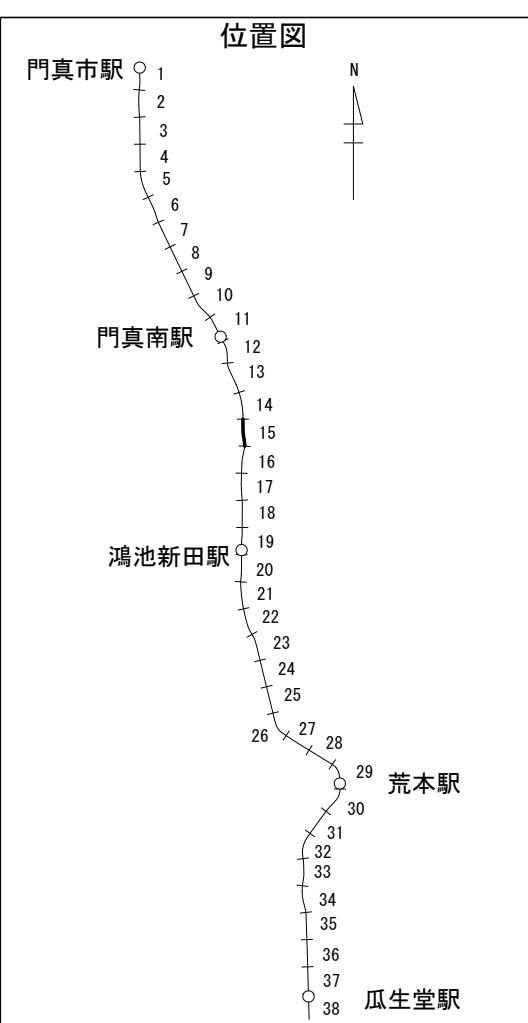

|            |                    |       |      |
|------------|--------------------|-------|------|
| 大阪高速鉄道株式会社 |                    | 2019年 |      |
| 工事名        | 大阪モノレール（門真市～瓜生）    |       |      |
| 図面名称       | 線路実測縦断図（その15）      |       |      |
| 縮尺         | V=1:200<br>H=1:500 | 図番    | 3(1) |


線路実測縦断面図（その16）

V=1:200  
H=1:500

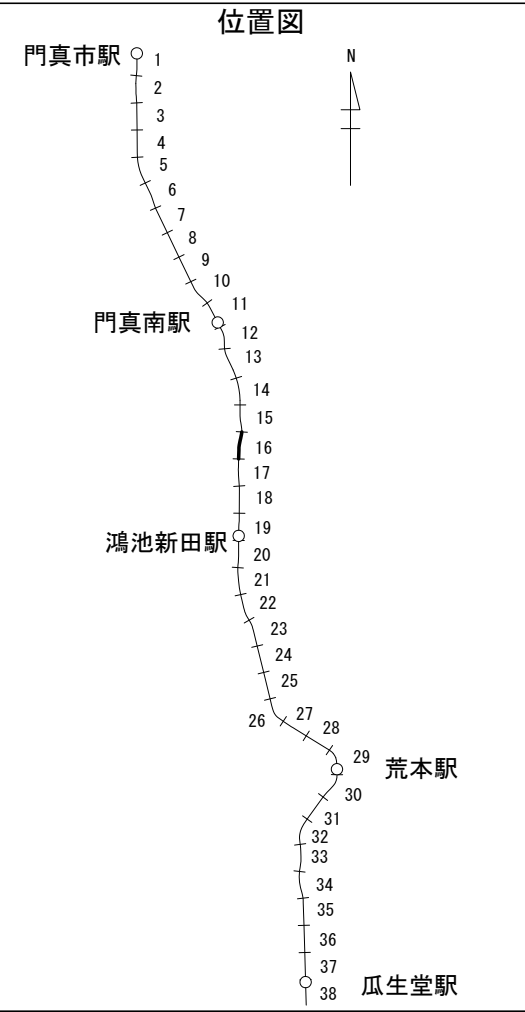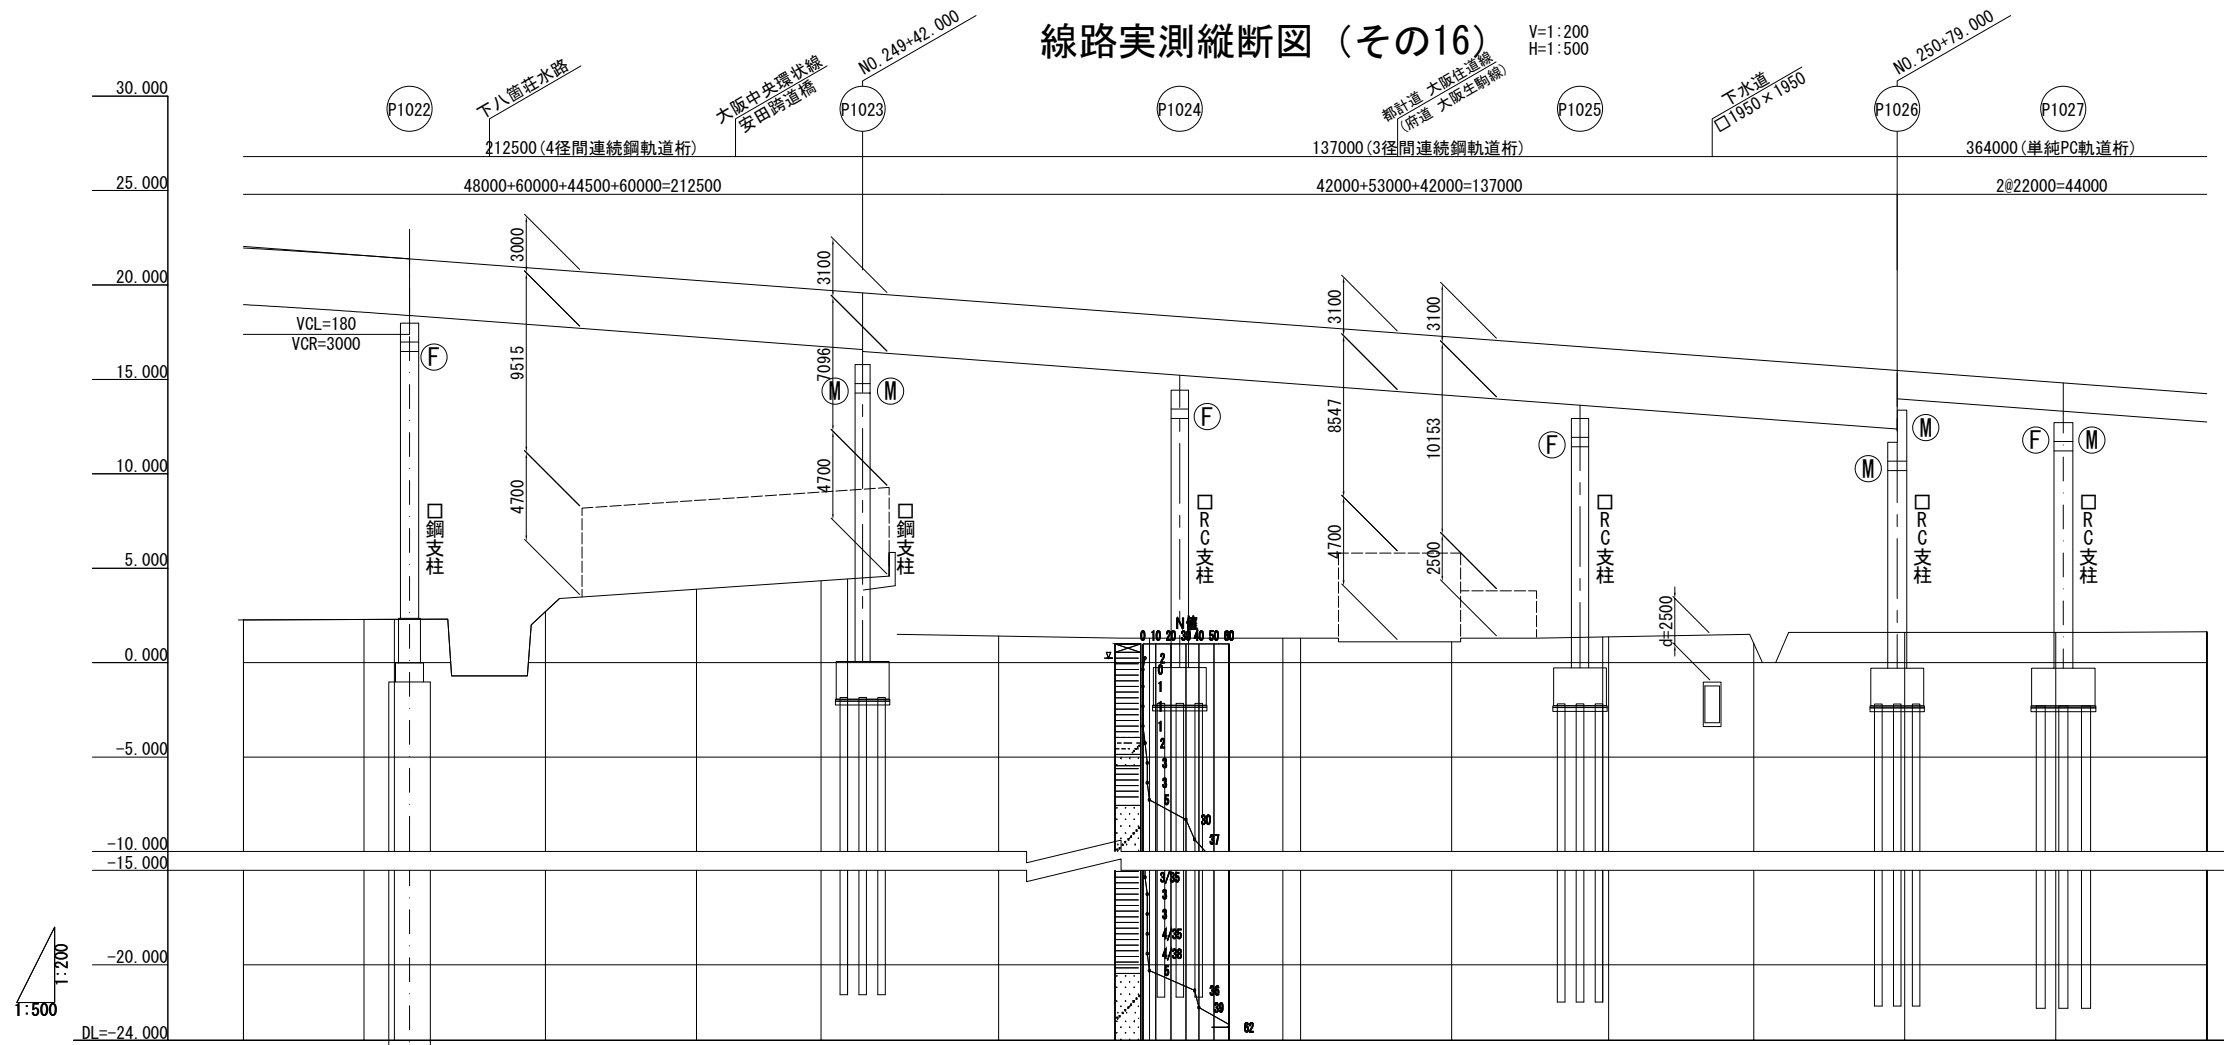


|          |        
|----------|--------|---|-------------------|-----------|-----------|-----------|--------------------|-----------|--------------------|-----------|-----------|-------------------|-----------|-----------|--------------------|-----------|-----------|-----------|-----------|--|
| モノレール勾配  |        | <div><div></div><div><math>i=30.000\%</math><br/><math>L=492.000</math></div></div>   |                   |           |           |           |                    |           |                    |           |           |                   |           |           |                    |           |           |           |           |  |
| モノレール計画高 |        | 21.959   | 21.555            | 21.439    | 20.840    | 20.240    | 19.745             | 19.640    | 19.205             | 19.040    | 18.440    | 17.911            | 17.840    | 17.240    | 16.640             | 16.040    | 15.440    | 14.840    | 14.240    |  |
| 平面道路勾配   |        |   
| 平面道路計画高  |        |   
| 地盤高      |        | 2.26   | 2.28              | 2.29      | 2.71      | 3.89      | 4.33               | 4.42      | 1.45               | 1.41      | 1.30      | 1.30              | 1.30      | 1.10      | 1.37               | 1.02      | 1.60      | 1.60      | 1.63      |  |
| 追加距離     |        | 24800.000   | 24875.975         | 24880.000 | 24900.000 | 24920.000 | 24936.401          | 24940.000 | 24954.486          | 24960.000 | 24980.000 | 24997.636         | 25000.000 | 25020.000 | 25040.786          | 25060.000 | 25080.000 | 25100.000 | 25120.000 |  |
| 単距離      |        | 20.000   | 15.975            | 4.025     | 20.000    | 20.000    | 16.491             | 3.509     | 14.486             | 5.514     | 20.000    | 17.636            | 2.364     | 20.000    | 20.990             | 19.214    | 20.000    | 20.000    | 20.000    |  |
| 測点       |        | +60.000   | PTC 92<br>+80.000 |           | NO. 249   | +20.000   | KA 92-2<br>+40.000 |           | KA 93-1<br>+60.000 |           | +80.000   | PTC 93<br>NO. 250 |           | +20.000   | KA 93-2<br>+40.000 | +60.000   | +80.000   | NO. 251   | +20.000   |  |
| 曲線       | 軌道 (Ⅰ) | <div><div><div>L=61.079<br/>A=95.883</div><div>IP=92<br/>IA=23-15-00<br/>CL=122.158</div><div>L=61.079<br/>A=95.883</div></div><div><div>R=∞<br/>L=15.000</div><div>A=100.744<br/>L=45.759</div><div>IP=93<br/>IA=11-49-14<br/>CL=91.518</div><div>A=100.744<br/>L=45.759</div><div>R=∞<br/>L=150.229</div></div></div> |                   |           |           |           |                    |           |                    |           |           |                   |           |           |                    |           |           |           |           |  |
|          | 路線     | <div><div><div>L=60.516<br/>A=95</div><div>IP=92<br/>IA=23-15-00<br/>CL=121.033</div><div>L=60.516<br/>A=95</div></div><div><div>R=∞<br/>L=17.995</div><div>A=95<br/>L=43.15</div><div>IP=93<br/>IA=11-49-14<br/>CL=96.300</div><div>A=95<br/>L=43.15</div><div>R=∞<br/>L=153.017</div></div></div>                     |                   |           |           |           |                    |           |                    |           |           |                   |           |           |                    |           |           |           |           |  |
|          | 軌道 (Ⅱ) | <div><div><div>L=62.859<br/>A=98.677</div><div>IP=92<br/>IA=23-15-00<br/>CL=125.718</div><div>L=62.859<br/>A=98.677</div></div><div><div>R=∞<br/>L=15.154</div><div>A=95.630<br/>L=43.436</div><div>IP=93<br/>IA=11-49-14<br/>CL=91.518</div><div>A=95.630<br/>L=46.436</div><div>R=∞<br/>L=152.903</div></div></div>   |                   |           |           |           |                    |           |                    |           |           |                   |           |           |                    |           |           |           |           |  |
| 片勾配      | 軌道 (Ⅰ) | <div><div><div>L=61.079</div><div>IP=92<br/>C=7.0%</div><div>L=15.000</div><div>L=45.759</div><div>IP=93<br/>C=3.0%</div><div>L=45.759</div><div>L=150.229</div></div></div>   |                   |           |           |           |                    |           |                    |           |           |                   |           |           |                    |           |           |           |           |  |
|          | 軌道 (Ⅱ) | <div><div><div>L=62.859</div><div>IP=92<br/>C=5.0%</div><div>L=15.154</div><div>L=43.436</div><div>IP=93<br/>C=3.0%</div><div>L=46.436</div><div>L=152.903</div></div></div>   |                   |           |           |           |                    |           |                    |           |           |                   |           |           |                    |           |           |           |           |  |

|            |                    |         |       |
|------------|--------------------|---------|-------|
| 大阪高速鉄道株式会社 |                    | 2019年7月 |       |
| 工事名        | 大阪モノレール（門真市～瓜生堂）   |         |       |
| 図面名称       | 線路実測縦断面図（その16）     |         |       |
| 縮尺         | V=1:200<br>H=1:500 | 図番      | 3(16) |

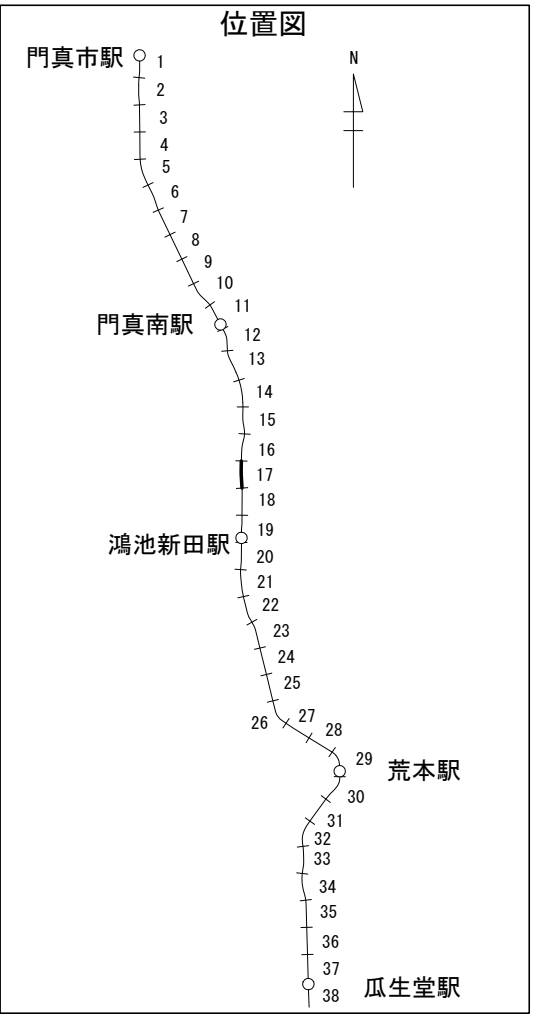



|         |  |   |  |  |  |  |  |  |  |  |  |  |  |  |  |  |  |  |  |
|---------|--|---|--|--|--|--|--|--|--|--|--|--|--|--|--|--|--|--|--|
| モノレール勾配 |  | <div><div><div><div><div></div><div><math>i=30.000\%</math></div><div><math>L=492.000</math></div></div></div><div></div><div></div><div></div><div></div><div></div><div></div><div></div><div></div><div></div><div></div><div></div><div></div><div></div><div></div><div></div><div></div><div></div><div></div><div></div><div></div><div></div><div></div><div></div><div></div><div></div>|------------|--------------------|---------|-------|
| 大阪高速鉄道株式会社 |                    | 2019年7月 |       |
| 工事名        | 大阪モノレール（門真市～瓜生堂）   |         |       |
| 図面名称       | 線路実測縦断面図（その17）     |         |       |
| 縮尺         | V=1:200<br>H=1:500 | 図番      | 3(17) |

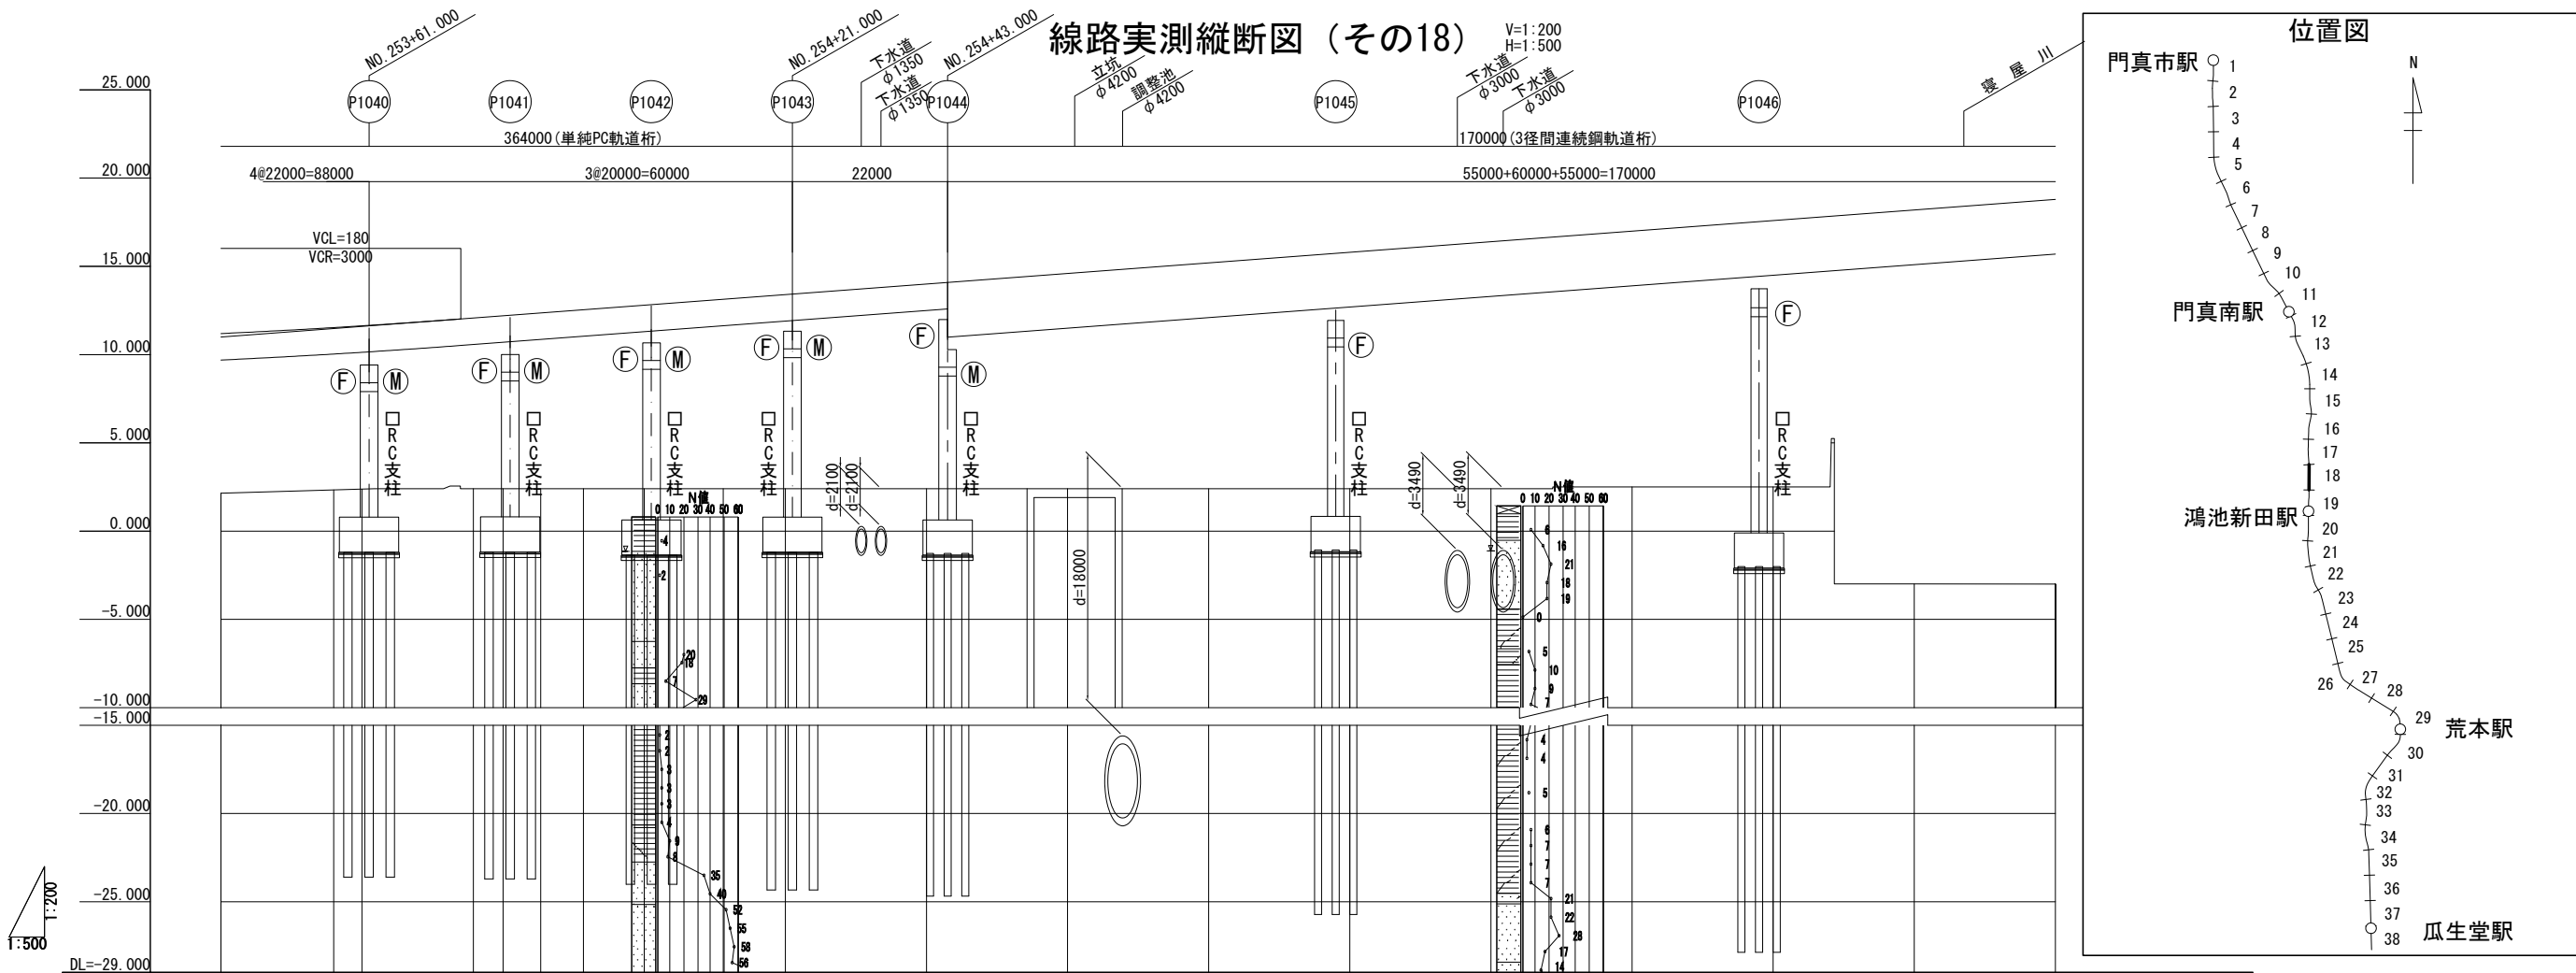


|         |  |   |  |  |  |  |  |  |  |  |  |  |  |  |  |  |  |  |  |
|---------|--|---|--|--|--|--|--|--|--|--|--|--|--|--|--|--|--|--|--|
|------------|--------------------|---------|-------|
| 大阪高速鉄道株式会社 |                    | 2019年7月 |       |
| 工事名        | 大阪モノレール（門真市～瓜生堂）   |         |       |
| 図面名称       | 線路実測縦断図（その18）      |         |       |
| 縮尺         | V=1:200<br>H=1:500 | 図番      | 3(18) |

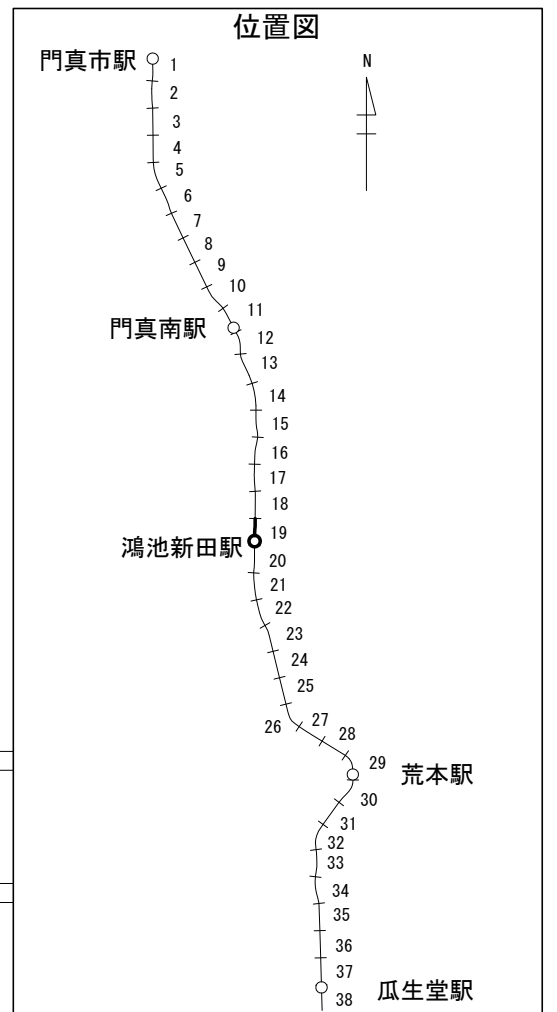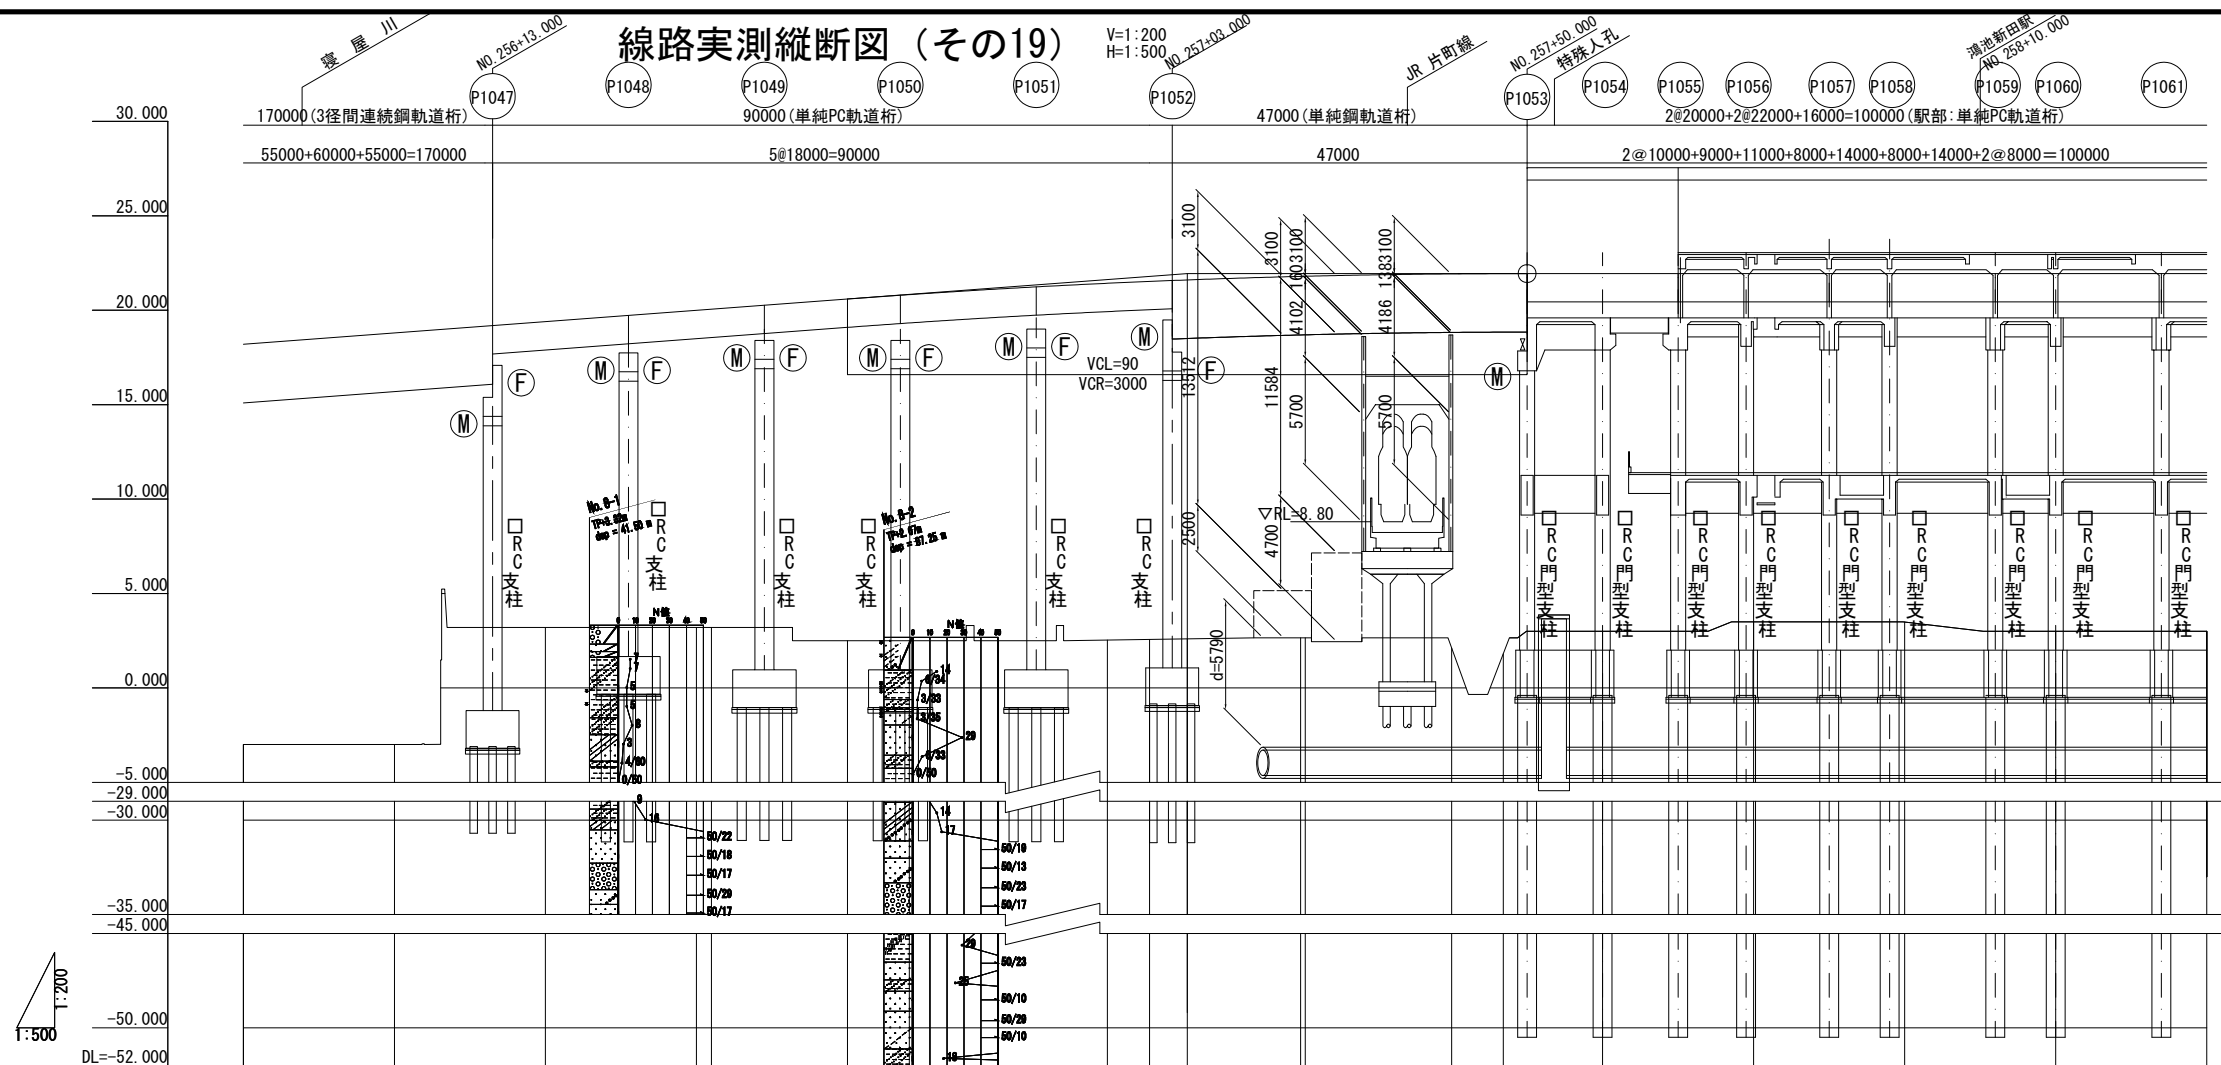

|         |  |   |  |  |  |  |  |  |  |  |  |  |  |  |  |  |  |  |  |
|---------|--|---|--|--|--|--|--|--|--|--|--|--|--|--|--|--|--|--|--|
|---------|--|---|--|--|--|--|--|--|--|--|--|--|--|--|--|--|--|--|--|

|            |                    |         |        |
|------------|--------------------|---------|--------|
| 大阪高速鉄道株式会社 |                    | 2019年7月 |        |
| 工事名        | 大阪モノレール（門真市～瓜生堂）   |         |        |
| 図面名称       | 線路実測縦断面図（その19）     |         |        |
| 縮尺         | V=1:200<br>H=1:500 | 図番      | 3 (19) |


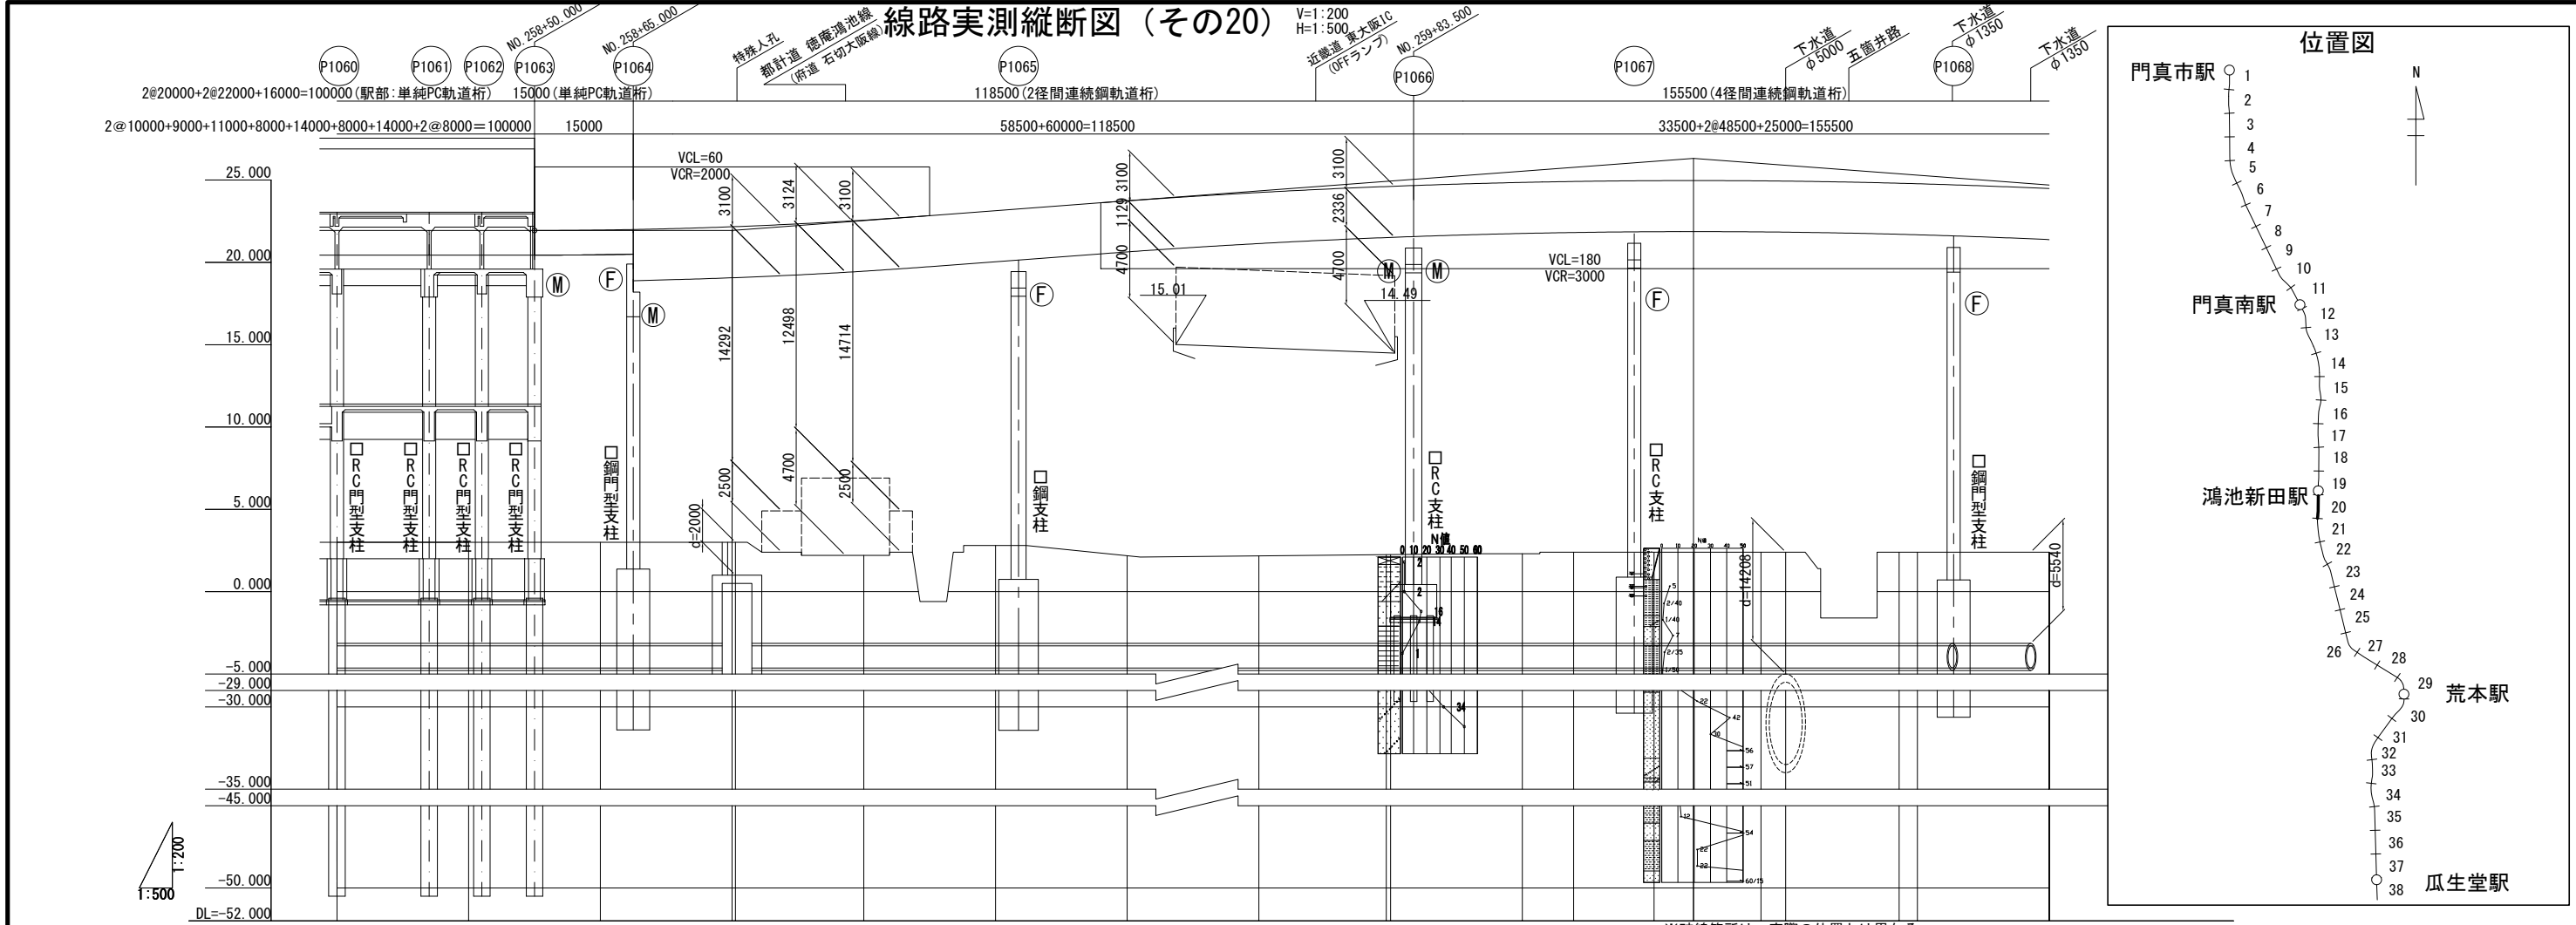


|          |        
|----------|--------|---|-----------|-----------|-----------|-----------|-----------|-----------|-----------|---------------------|-----------|-----------|-----------|-----------|---------------------|---------------------|-----------|-----------|-----------|------------------------|--|------------------------|--|
| モノレール勾配  |        | LEVEL<br>L=175.000   |           |           |           |           |           |           |           |                     |           |           |           |           |                     |                     |           |           |           | L=30.000‰<br>L=146.000 |  | L=30.000‰<br>L=413.000 |  |
| モノレール計画高 |        | 21.940   | 21.940    | 21.965    | 22.165    | 22.565    | 23.140    | 23.737    | 24.244    | 24.807              | 24.857    | 24.915    | 24.964    | 24.970    | 24.953              | 24.937              | 24.808    | 24.777    | 24.484    |                        |  |                        |  |
| 平面道路勾配   |        |   
| 平面道路計画高  |        |   
| 地 盤 高    |        | 3.00   | 3.00      | 3.00      | 3.00      | 2.20      | 2.80      | 2.18      | 2.17      | 2.25                | 2.30      | 2.40      | 2.40      | 2.40      | 2.40                | 2.40                | 2.40      | 2.40      | 2.40      |                        |  |                        |  |
| 追 加 距 離  |        | 25820.000   | 25840.000 | 25860.000 | 25880.000 | 25900.000 | 25920.000 | 25940.000 | 25960.000 | 25978.854           | 26000.000 | 26007.795 | 26020.000 | 26026.000 | 26036.236           | 26040.000           | 26057.225 | 26060.000 | 26080.000 |                        |  |                        |  |
| 単 距 離    |        | 20.000   | 20.000    | 20.000    | 20.000    | 20.000    | 20.000    | 20.000    | 20.000    | 18.354              | 20.000    | 7.795     | 12.205    | 6.000     | 10.236              | 3.764               | 17.225    | 2.775     | 20.000    |                        |  |                        |  |
| 測 点      |        | +20.000   | +40.000   | +60.000   | +80.000   | N0.259    | +20.000   | +40.000   | +60.000   | KA 100-1<br>+80.000 | N0.260    | PTC 100   | +20.000   | +26.000   | KA 100-2<br>+40.000 | KA 101-1<br>+60.000 |           |           | +80.000   |                        |  |                        |  |
| 曲 線      | 軌道 (Ⅰ) | R=∞<br>434.201<br>L=28.906<br>A=110<br>IP=98<br>IA=3-57-23<br>CL=57.812<br>L=28.906<br>A=110<br>IP=99<br>IA=3-57-23<br>CL=57.812<br>L=28.906<br>A=110<br>IP=100<br>IA=5-08-06.914<br>CL=57.131<br>L=28.565<br>A=95.415<br>IP=101<br>IA=10-15-05<br>CL=86.556<br>L=43.278<br>R=∞<br>L=17.682   |           |           
|          | 路 線    | R=∞<br>L=232.51<br>A=95<br>IP=100<br>IA=5-08-06.916<br>CL=56.882<br>L=28.441<br>A=95<br>IP=101<br>IA=10-15-05<br>CL=80.865<br>L=40.184<br>R=∞<br>L=20.989   |           |           
|          | 軌道 (Ⅱ) | R=∞<br>L=98.688<br>L=28.906<br>A=110<br>IP=98<br>IA=3-57-23<br>CL=57.812<br>L=28.906<br>A=110<br>IP=99<br>IA=3-57-23<br>CL=57.812<br>L=28.906<br>A=110<br>IP=100<br>IA=5-08-06.913<br>CL=63.322<br>L=31.661<br>A=105.756<br>IP=101<br>IA=10-15-05<br>CL=80.865<br>L=40.432<br>R=∞<br>L=17.602 |           |           
| 片勾配      | 軌道 (Ⅰ) | 434.201<br>L=28.906<br>IP=98<br>C=0.0%<br>L=28.906<br>IP=99<br>C=0.0%<br>L=28.906<br>IP=100<br>C=1.0%<br>L=28.565<br>L=17.682<br>L=43.278   |           |           
|          | 軌道 (Ⅱ) | L=98.688<br>L=28.906<br>IP=98<br>C=0.0%<br>L=28.906<br>IP=99<br>C=0.0%<br>L=28.906<br>IP=100<br>C=1.0%<br>L=31.661<br>L=17.602<br>L=40.432   |           |           

|            |                    |         |       |
|------------|--------------------|---------|-------|
| 大阪高速鉄道株式会社 |                    | 2019年7月 |       |
| 工事名        | 大阪モノレール（門真市～瓜生堂）   |         |       |
| 図面名称       | 線路実測縦断面図（その20）     |         |       |
| 縮尺         | V=1:200<br>H=1:500 | 図番      | 3(20) |

線路実測縦断面図（その21）


V=1:200  
H=1:500

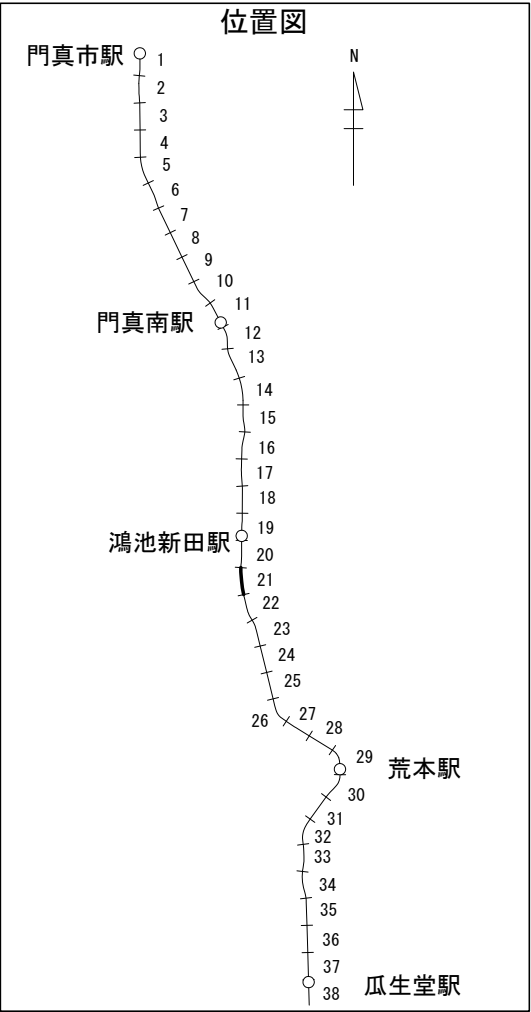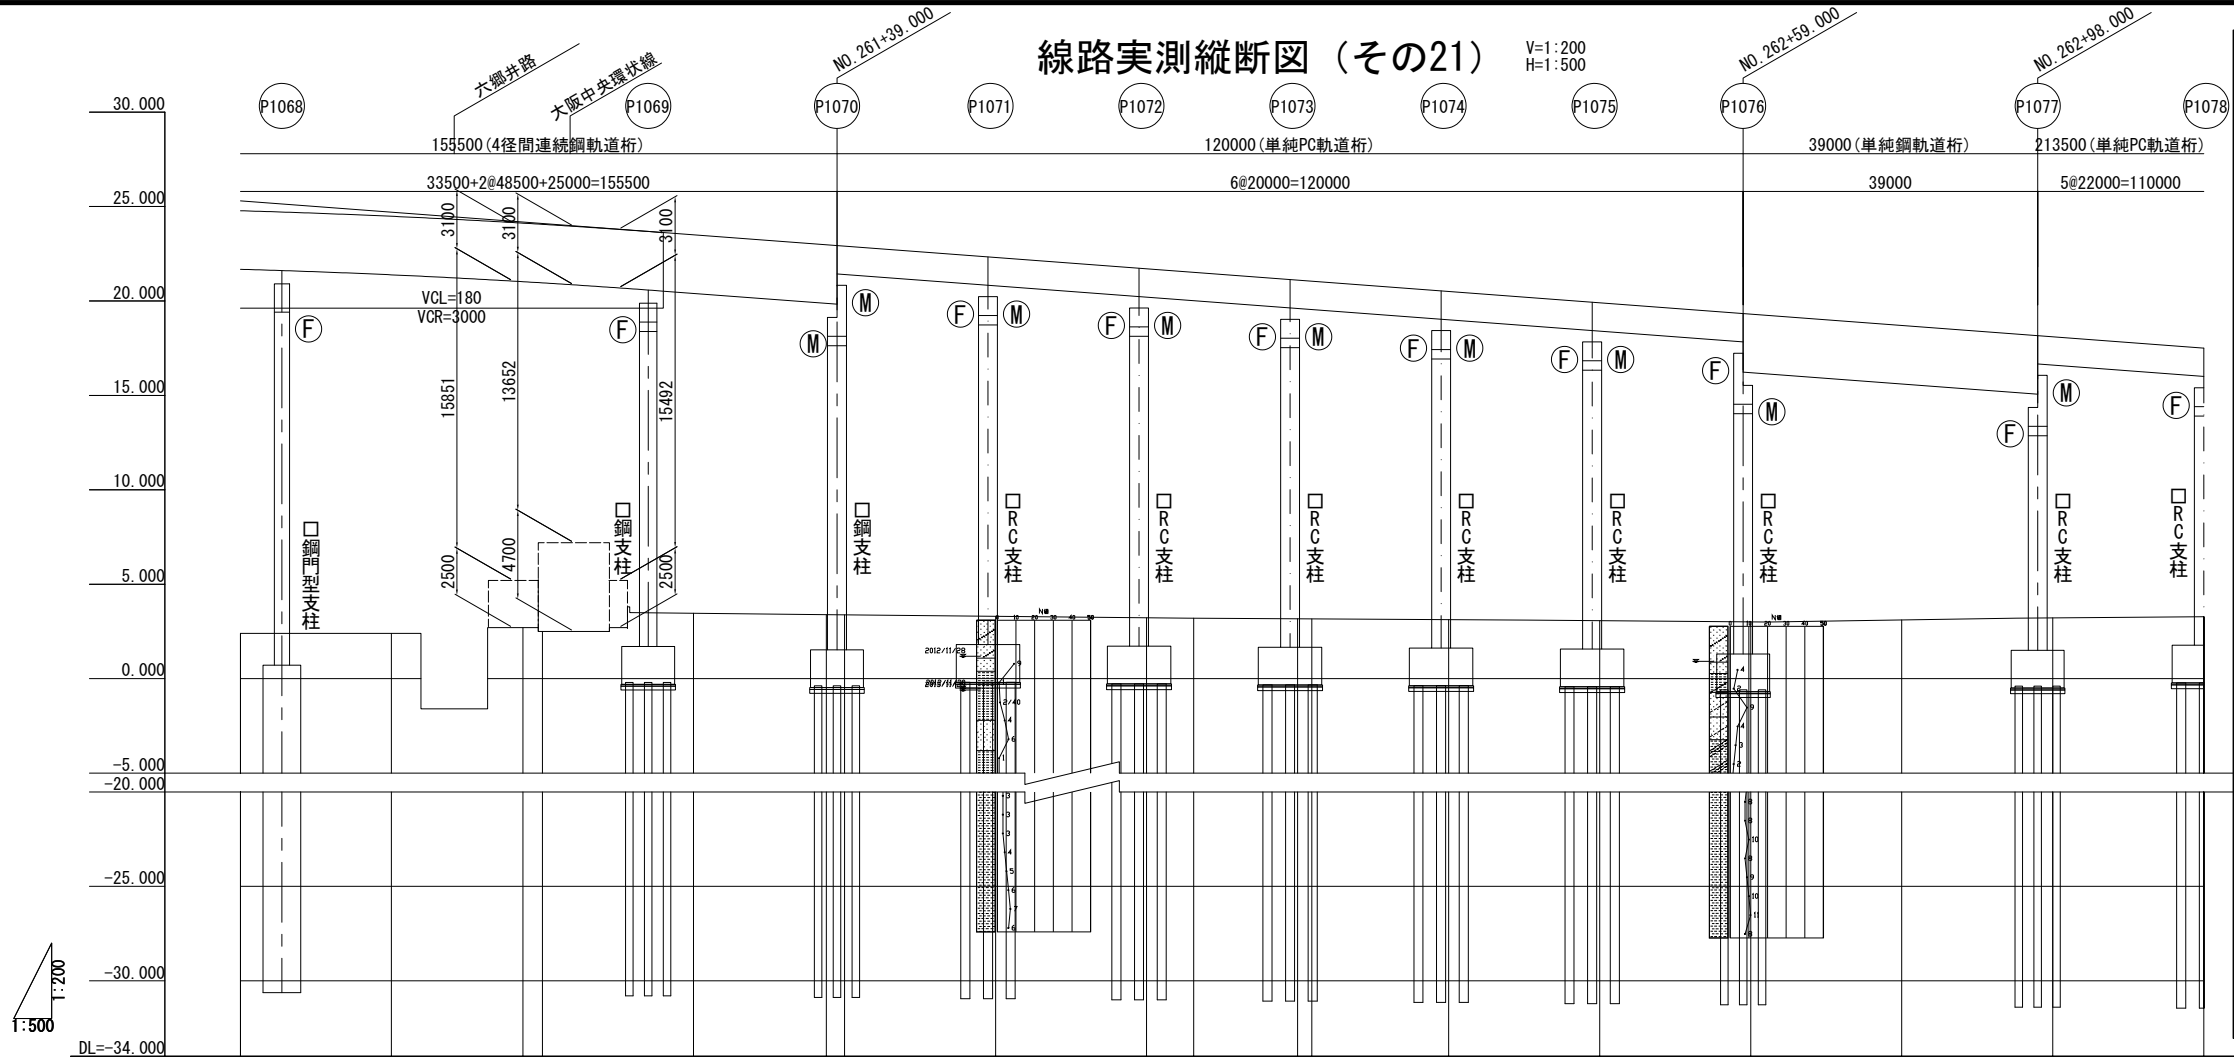

|         |  |   |  |  |  |  |  |  |  |  |  |  |  |  |  |
|---------|--|---|--|--|--|--|--|--|--|--|--|--|--|--|--|
|------------|--------------------|---------|-------|
| 大阪高速鉄道株式会社 |                    | 2019年7月 |       |
| 工事名        | 大阪モノレール（門真市～瓜生堂）   |         |       |
| 図面名称       | 線路実測縦断面図（その21）     |         |       |
| 縮尺         | V=1:200<br>H=1:500 | 図番      | 3(21) |


V=1:200  
H=1:500

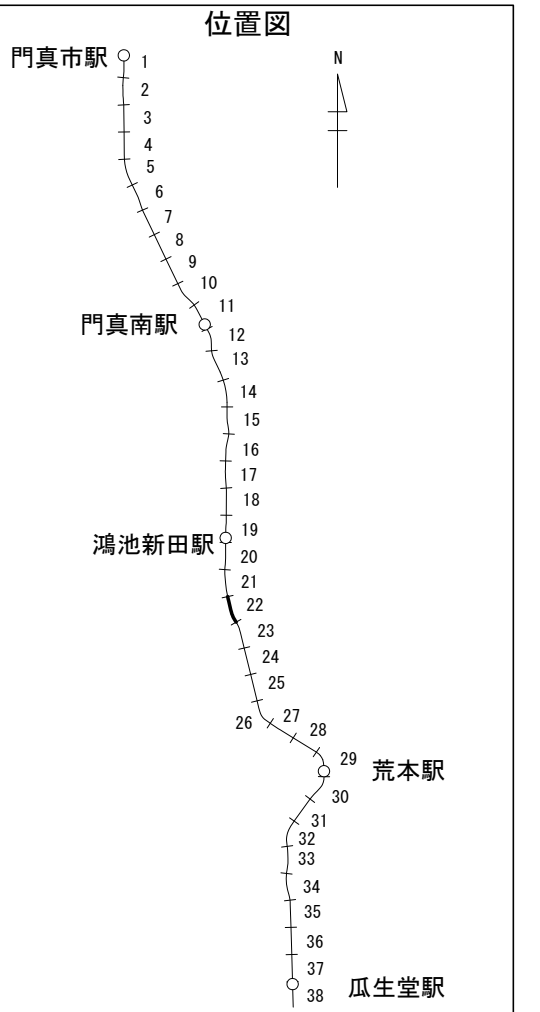

|            |                    |         |       |
|------------|--------------------|---------|-------|
| 大阪高速鉄道株式会社 |                    | 2019年7月 |       |
| 工事名        | 大阪モノレール（門真市～瓜生堂）   |         |       |
| 図面名称       | 線路実測縦断面図（その22）     |         |       |
| 縮尺         | V=1:200<br>H=1:500 | 図番      | 3(22) |

V=1:200  
H=1:500



大阪中央環状線  
NO. 267+06.000

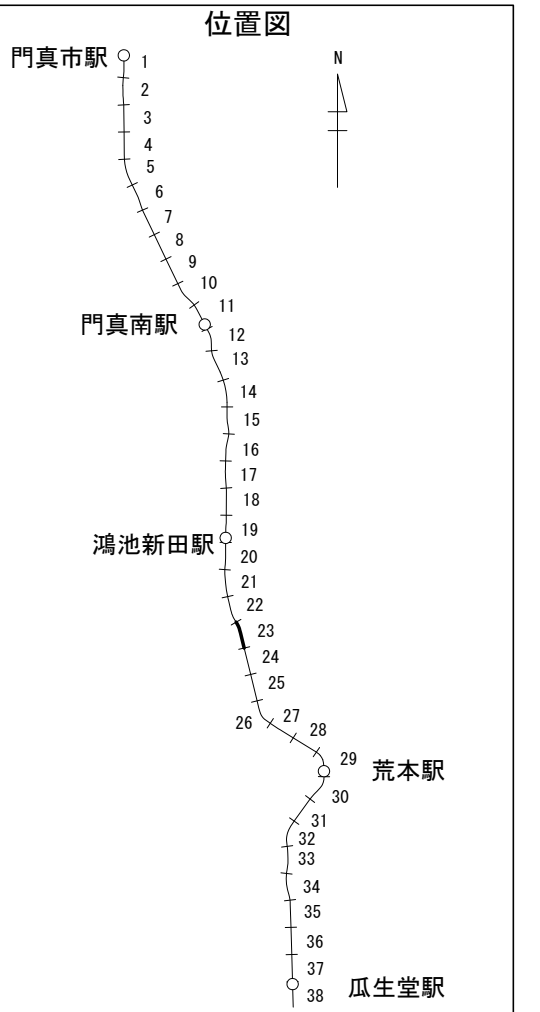

|            |                    |         |       |
|------------|--------------------|---------|-------|
| 大阪高速鉄道株式会社 |                    | 2019年7月 |       |
| 工事名        | 大阪モノレール（門真市～瓜生堂）   |         |       |
| 図面名称       | 線路実測縦断面図（その23）     |         |       |
| 縮尺         | V=1:200<br>H=1:500 | 図番      | 3(23) |

線路実測縦断面図（その24）

V=1:200  
H=1:500  
大阪中央環状線  
NO. 269+64.000

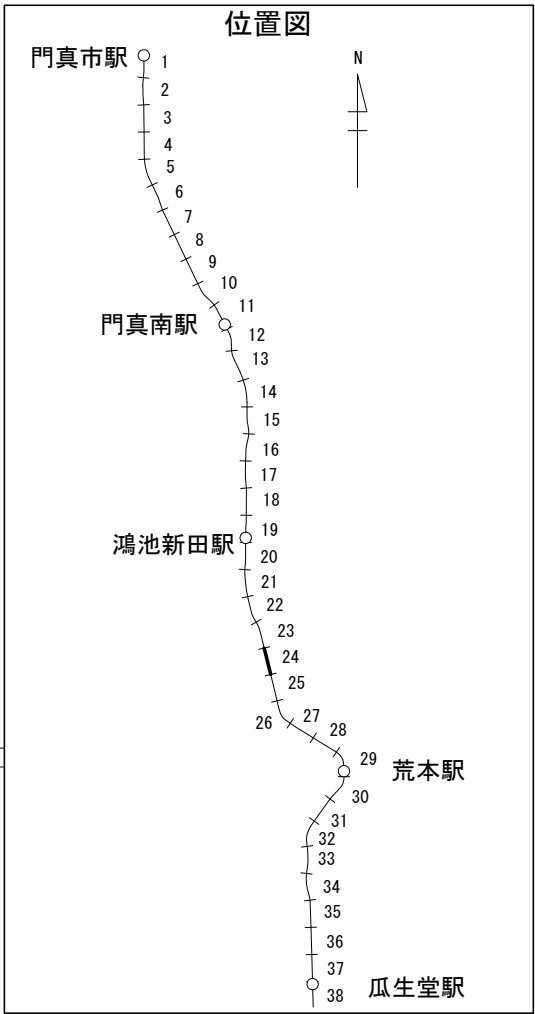
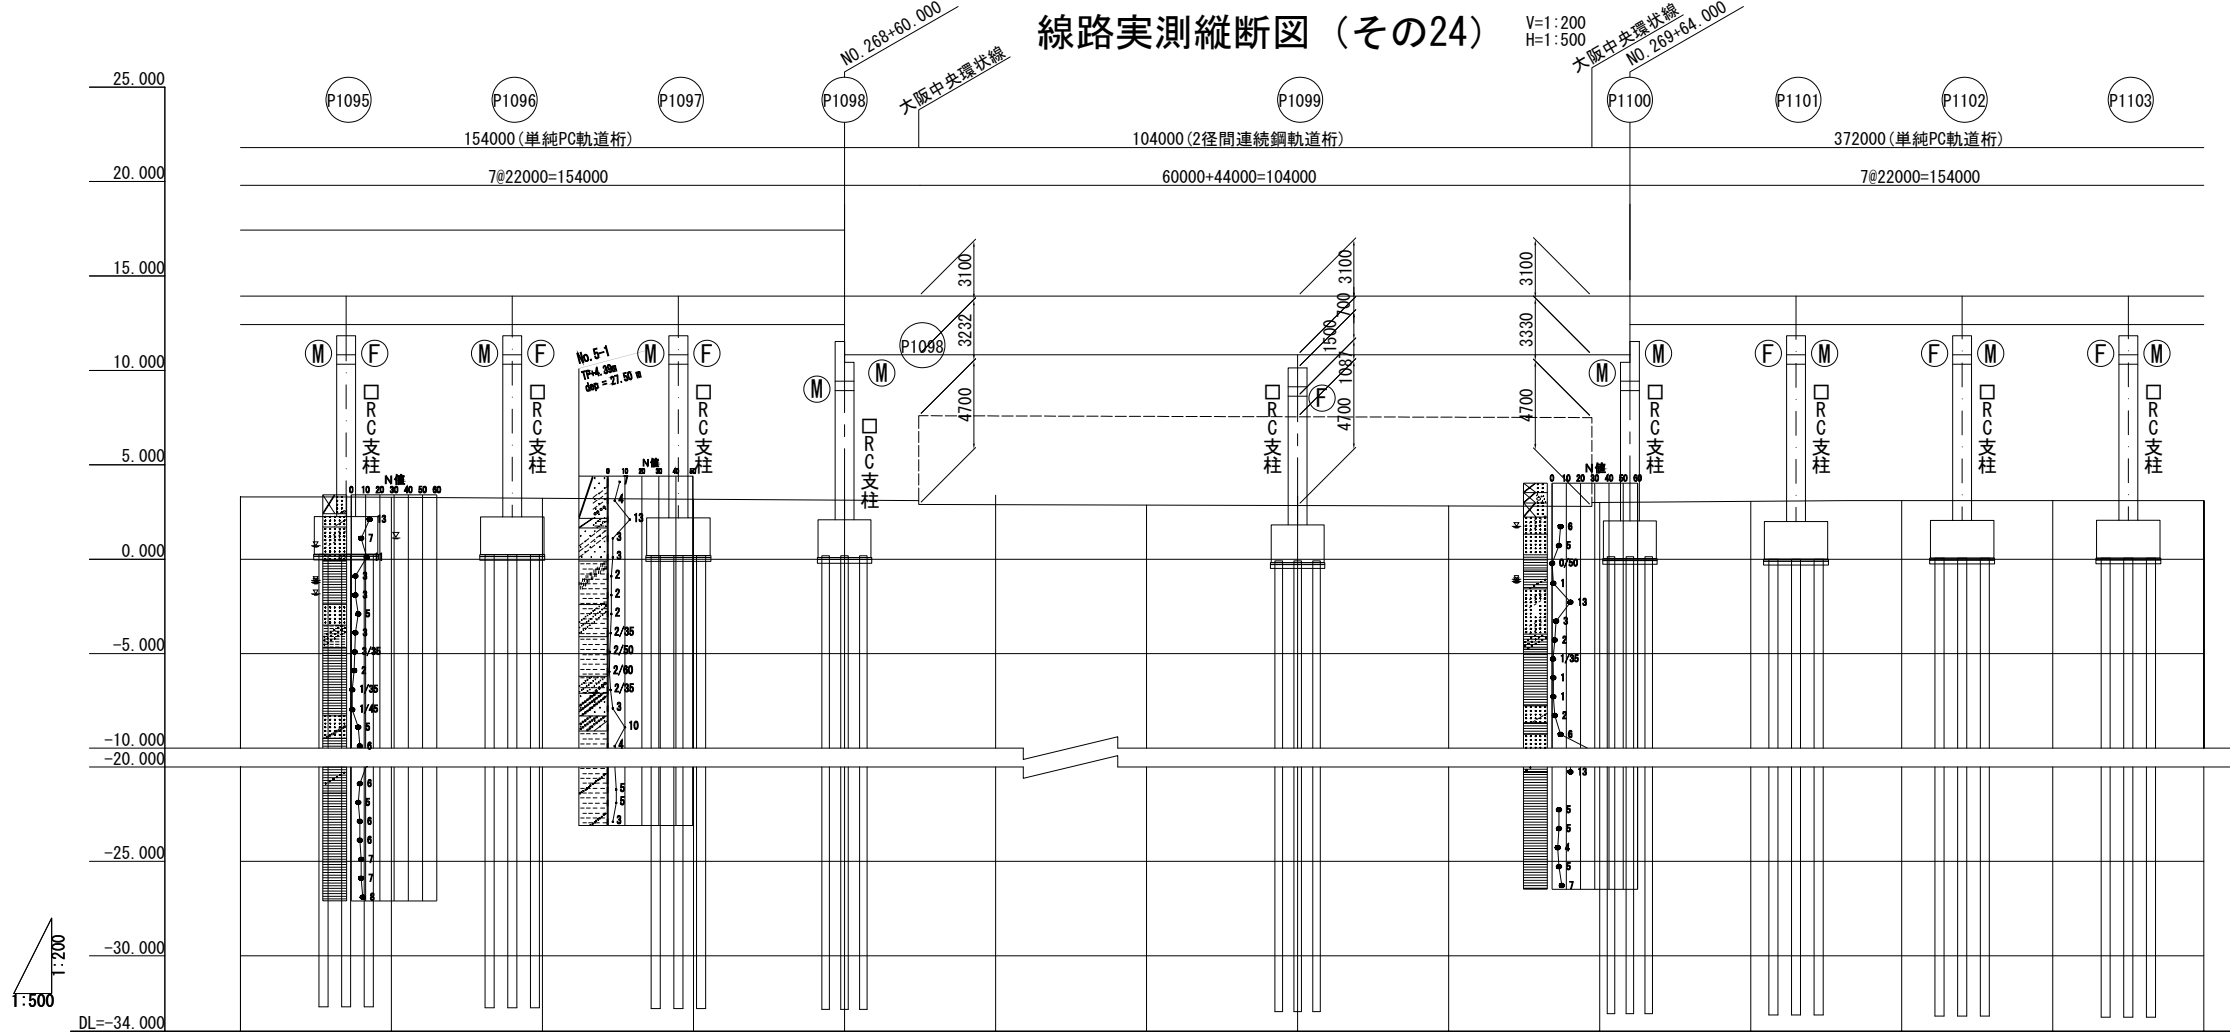


|          |       |                     |           |           |           |           |           |           |           |           |           |           |           |           |
|----------|-------|---------------------|-----------|-----------|-----------|-----------|-----------|-----------|-----------|-----------|-----------|-----------|-----------|-----------|
| モノレール勾配  |       | LEVEL<br>L=1466.000 |           |           |           |           |           |           |           |           |           |           |           |           |
| モノレール計画高 |       | 13.930              | 13.930    | 13.930    | 13.930    | 13.930    | 13.930    | 13.930    | 13.930    | 13.930    | 13.930    | 13.930    | 13.930    | 13.930    |
| 平面道路勾配   |       |                     |           |           |           |           |           |           |           |           |           |           |           |           |
| 平面道路計画高  |       |                     |           |           |           |           |           |           |           |           |           |           |           |           |
| 地盤高      |       | 3.30                | 3.28      | 3.23      | 3.18      | 3.13      | 2.89      | 2.87      | 2.84      | 2.82      | 3.00      | 3.06      | 3.10      | 3.10      |
| 追加距離     |       | 25780.000           | 26800.000 | 26820.000 | 26840.000 | 26860.000 | 26880.000 | 26900.000 | 26920.000 | 26940.000 | 26960.000 | 26980.000 | 27000.000 | 27040.000 |
| 単距離      |       | 20.000              | 20.000    | 20.000    | 20.000    | 20.000    | 20.000    | 20.000    | 20.000    | 20.000    | 20.000    | 20.000    | 20.000    | 20.000    |
| 測点       |       | +80.000             | NO.268    | +20.000   | +40.000   | +60.000   | +80.000   | NO.269    | +20.000   | +40.000   | +60.000   | +80.000   | NO.270    | +20.000   |
| 曲線       | 軌道(Ⅰ) | R=∞<br>L=677.998    |           |           |           |           |           |           |           |           |           |           |           |           |
|          | 路線    | R=∞<br>L=680.014    |           |           |           |           |           |           |           |           |           |           |           |           |
|          | 軌道(Ⅱ) | R=∞<br>L=676.812    |           |           |           |           |           |           |           |           |           |           |           |           |
| 片勾配      | 軌道(Ⅰ) | L=677.998           |           |           |           |           |           |           |           |           |           |           |           |           |
|          | 軌道(Ⅱ) | L=676.812           |           |           |           |           |           |           |           |           |           |           |           |           |

|            |                    |         |       |
|------------|--------------------|---------|-------|
| 大阪高速鉄道株式会社 |                    | 2019年7月 |       |
| 工事名        | 大阪モノレール（門真市～瓜生堂）   |         |       |
| 図面名称       | 線路実測縦断面図（その24）     |         |       |
| 縮尺         | V=1:200<br>H=1:500 | 図番      | 3(24) |

線路実測縦断面図（その25）

V=1:200  
H=1:500

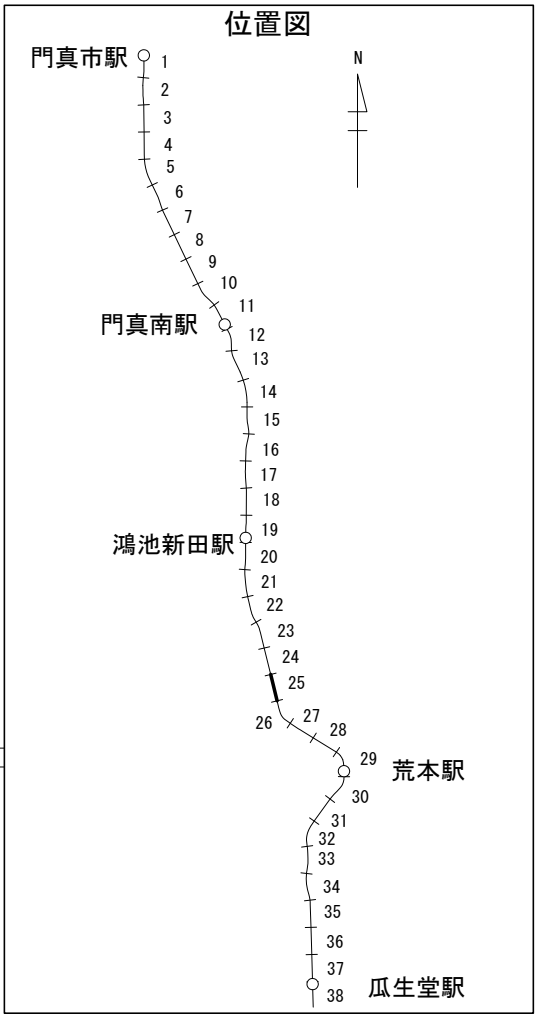
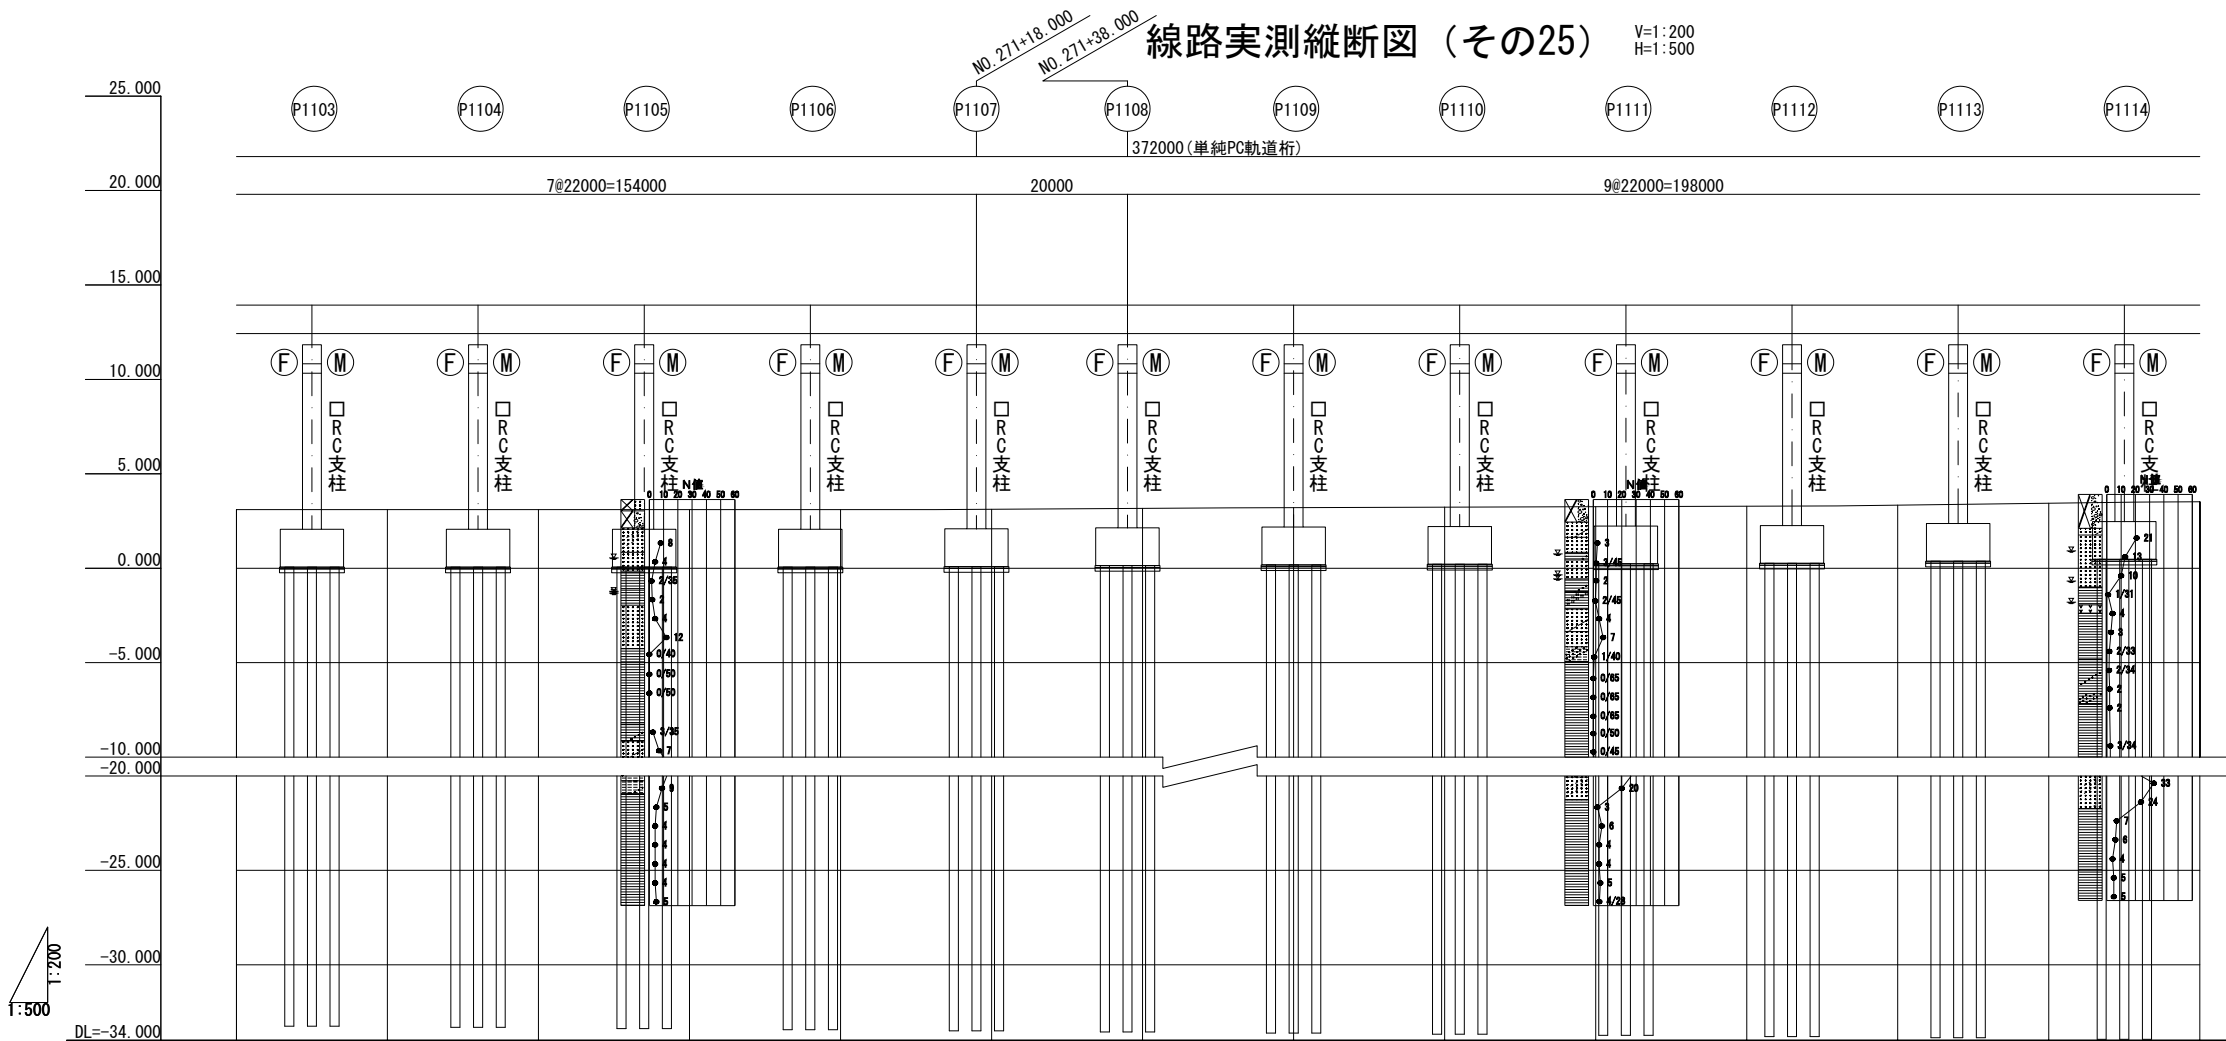


|          |       |                     |           |           |           |           |           |           |           |           |           |           |           |           |           |
|----------|-------|---------------------|-----------|-----------|-----------|-----------|-----------|-----------|-----------|-----------|-----------|-----------|-----------|-----------|-----------|
| モノレール勾配  |       | LEVEL<br>L=1466.000 |           |           |           |           |           |           |           |           |           |           |           |           |           |
| モノレール計画高 |       | 13.930              | 13.930    | 13.930    | 13.930    | 13.930    | 13.930    | 13.930    | 13.930    | 13.930    | 13.930    | 13.930    | 13.930    | 13.930    | 13.930    |
| 平面道路勾配   |       |                     |           |           |           |           |           |           |           |           |           |           |           |           |           |
| 平面道路計画高  |       |                     |           |           |           |           |           |           |           |           |           |           |           |           |           |
| 地盤高      |       | 3.10                | 3.10      | 3.10      | 3.10      | 3.10      | 3.12      | 3.17      | 3.21      | 3.24      | 3.26      | 3.29      | 3.34      | 3.44      | 3.52      |
| 追加距離     |       | 27020.000           | 27040.000 | 27060.000 | 27080.000 | 27100.000 | 27120.000 | 27140.000 | 27160.000 | 27180.000 | 27200.000 | 27220.000 | 27240.000 | 27260.000 | 27280.000 |
| 単距離      |       | 20.000              | 20.000    | 20.000    | 20.000    | 20.000    | 20.000    | 20.000    | 20.000    | 20.000    | 20.000    | 20.000    | 20.000    | 20.000    | 20.000    |
| 測点       |       | +20.000             | +40.000   | +60.000   | +80.000   | N0.271    | +20.000   | +40.000   | +60.000   | +80.000   | N0.272    | +20.000   | +40.000   | +60.000   | +80.000   |
| 曲線       | 軌道（Ⅰ） | R=∞<br>L=677.998    |           |           |           |           |           |           |           |           |           |           |           |           |           |
|          | 路線    | R=∞<br>L=680.014    |           |           |           |           |           |           |           |           |           |           |           |           |           |
|          | 軌道（Ⅱ） | R=∞<br>L=676.812    |           |           |           |           |           |           |           |           |           |           |           |           |           |
| 片勾配      | 軌道（Ⅰ） | L=677.998           |           |           |           |           |           |           |           |           |           |           |           |           |           |
|          | 軌道（Ⅱ） | L=676.812           |           |           |           |           |           |           |           |           |           |           |           |           |           |

|            |                    |         |       |
|------------|--------------------|---------|-------|
| 大阪高速鉄道株式会社 |                    | 2019年7月 |       |
| 工事名        | 大阪モノレール（門真市～瓜生堂）   |         |       |
| 図面名称       | 線路実測縦断面図（その25）     |         |       |
| 縮尺         | V=1:200<br>H=1:500 | 図番      | 3(25) |



線路実測縦断面図（その26）

V=1:200  
H=1:500  
No. 274+44.000

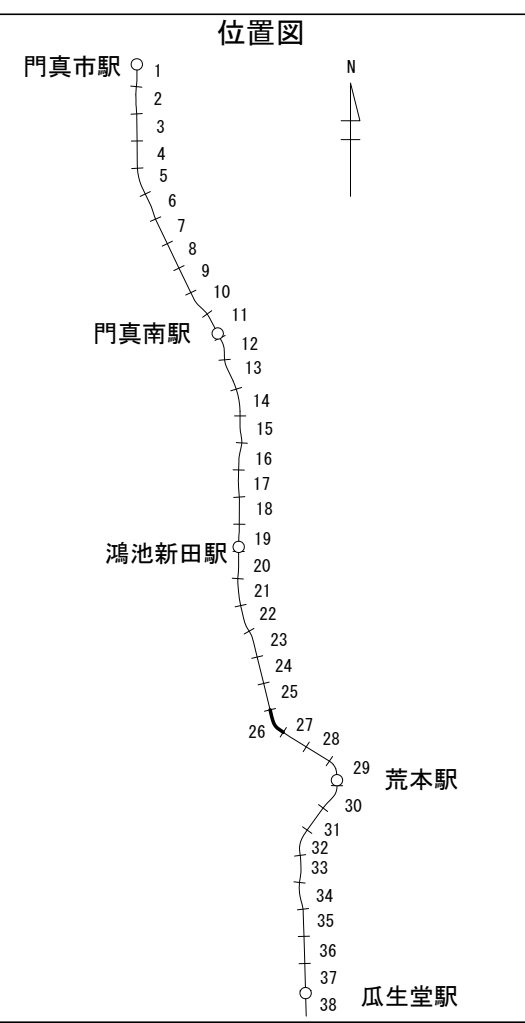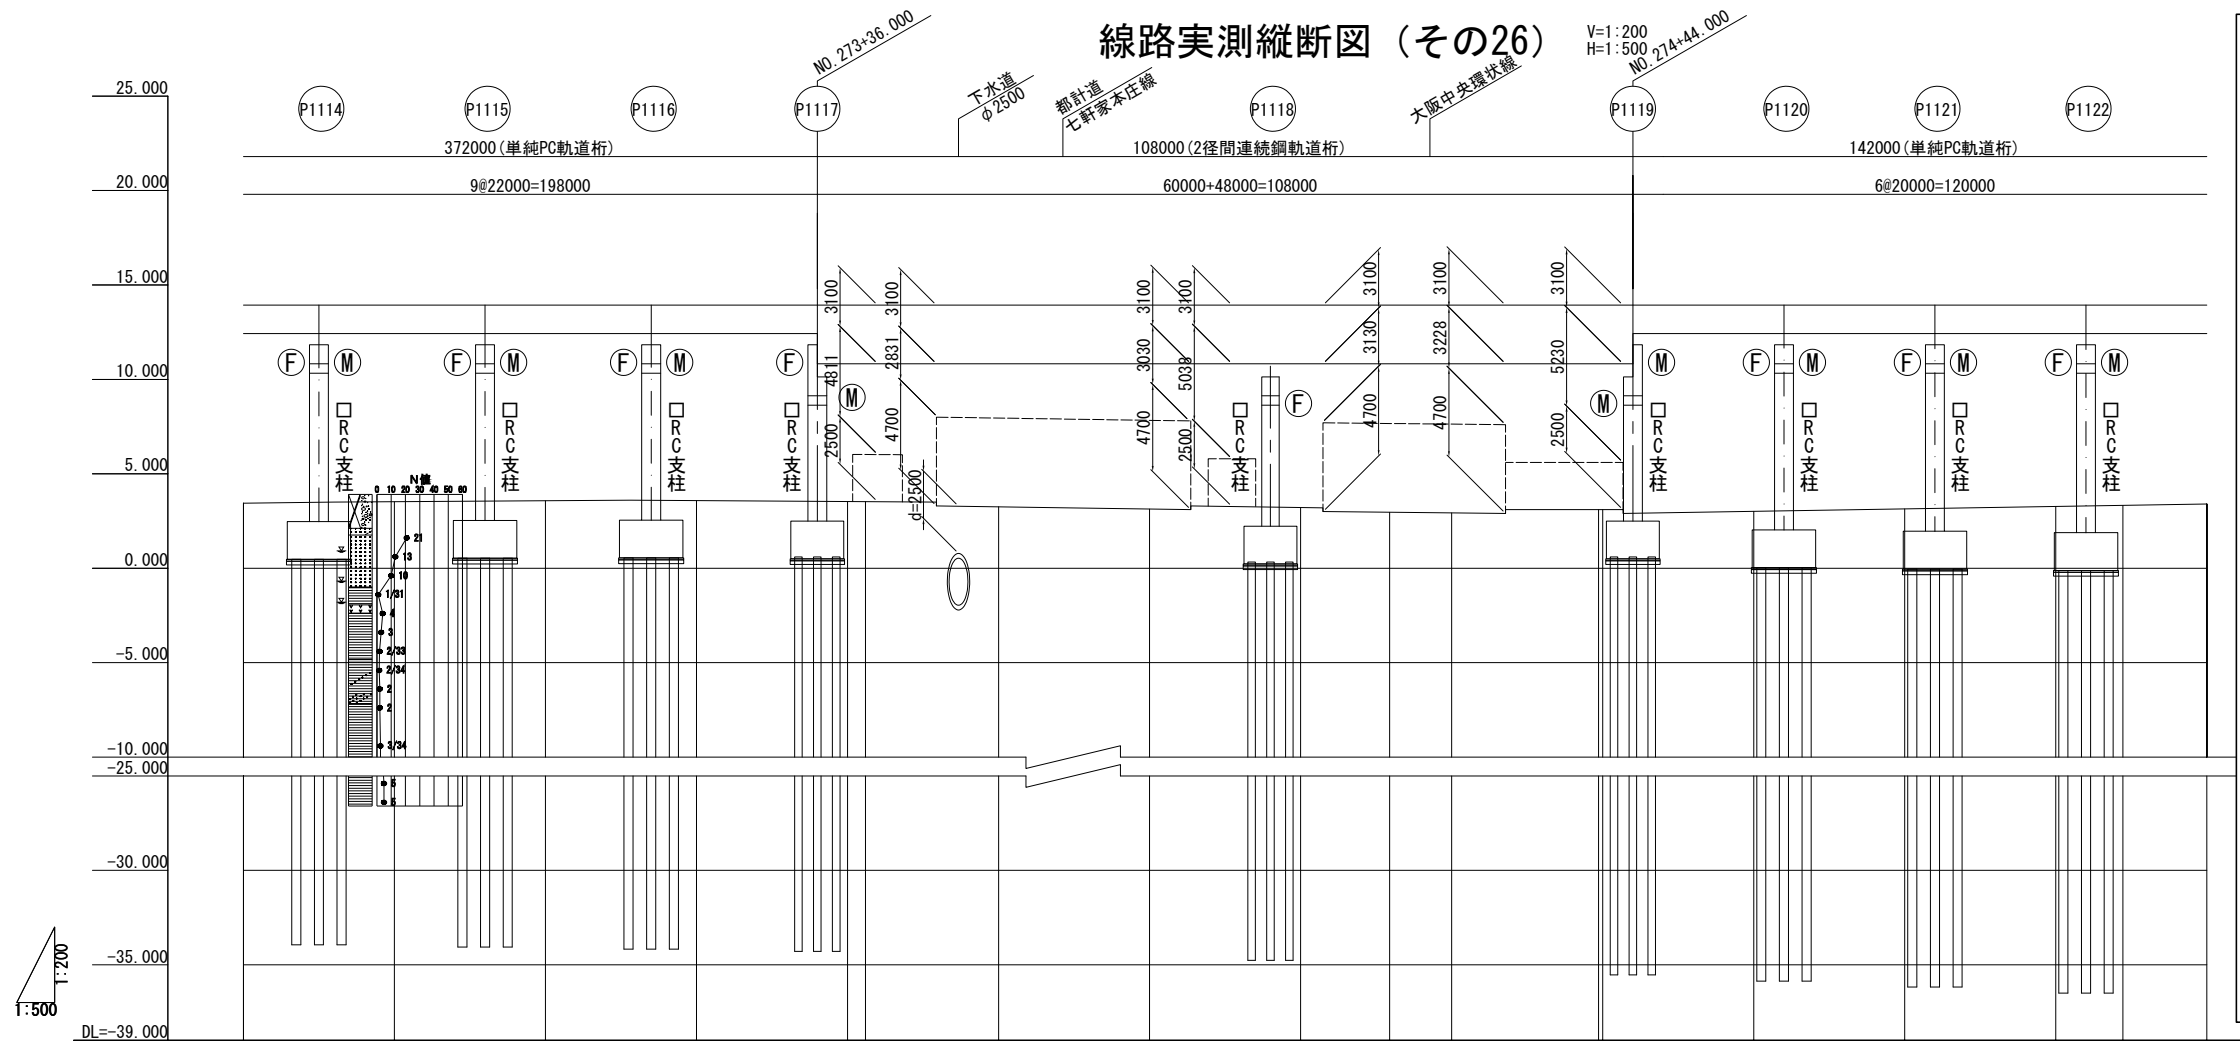

|          |        |                     |           |           |           |                                 |           |           |           |           |           |                                 |           |
|----------|--------|---------------------|-----------|-----------|-----------|---------------------------------|-----------|-----------|-----------|-----------|-----------|---------------------------------|-----------|
| モノレール勾配  |        | LEVEL<br>L=1466.000 |           |           |           |                                 |           |           |           |           |           |                                 |           |
| モノレール計画高 |        | 13.930              | 13.930    | 13.930    | 13.930    | 13.930                          | 13.930    | 13.930    | 13.930    | 13.930    | 13.930    | 13.930                          | 13.930    |
| 平面道路勾配   |        |                     |           |           |           |                                 |           |           |           |           |           |                                 |           |
| 平面道路計画高  |        |                     |           |           |           |                                 |           |           |           |           |           |                                 |           |
| 地盤高      |        | 3.44                | 3.52      | 3.57      | 4.08      | 3.53<br>3.52                    | 3.25      | 3.13      | 3.22      | 2.96      | 2.93      | 3.1                             | 3.01      |
| 追加距離     |        | 27280.000           | 27280.000 | 27300.000 | 27320.000 | 27340.000<br>2.369<br>27342.369 | 27360.000 | 27380.000 | 27400.000 | 27411.792 | 27420.000 | 27438.462<br>0.538<br>27440.000 | 27460.000 |
| 単距離      |        | 20.000              | 20.000    | 20.000    | 20.000    | 2.369                           | 17.631    | 20.000    | 20.000    | 11.792    | 8.208     | 19.462<br>0.538<br>20.000       | 20.000    |
| 測点       |        | +60.000             | +80.000   | No. 273   | +20.000   | +40.000<br>KA 105-1             | +60.000   | +80.000   | No. 274   | KE 105-1  | +20.000   | KE 105-2<br>+40.000             | +60.000   |
| 曲線       | 軌道(I)  | R=∞<br>L=677.998    |           |           |           |                                 |           |           |           |           |           |                                 |           |
|          | 路線     | R=∞<br>L=680.014    |           |           |           |                                 |           |           |           |           |           |                                 |           |
|          | 軌道(II) | R=∞<br>L=676.812    |           |           |           |                                 |           |           |           |           |           |                                 |           |
| 片勾配      | 軌道(I)  | L=677.998           |           |           |           |                                 |           |           |           |           |           |                                 |           |
|          | 軌道(II) | L=676.812           |           |           |           |                                 |           |           |           |           |           |                                 |           |

|            |                    |         |       |
|------------|--------------------|---------|-------|
| 大阪高速鉄道株式会社 |                    | 2019年7月 |       |
| 工事名        | 大阪モノレール（門真市～瓜生堂）   |         |       |
| 図面名称       | 線路実測縦断面図（その26）     |         |       |
| 縮尺         | V=1:200<br>H=1:500 | 図番      | 3(26) |

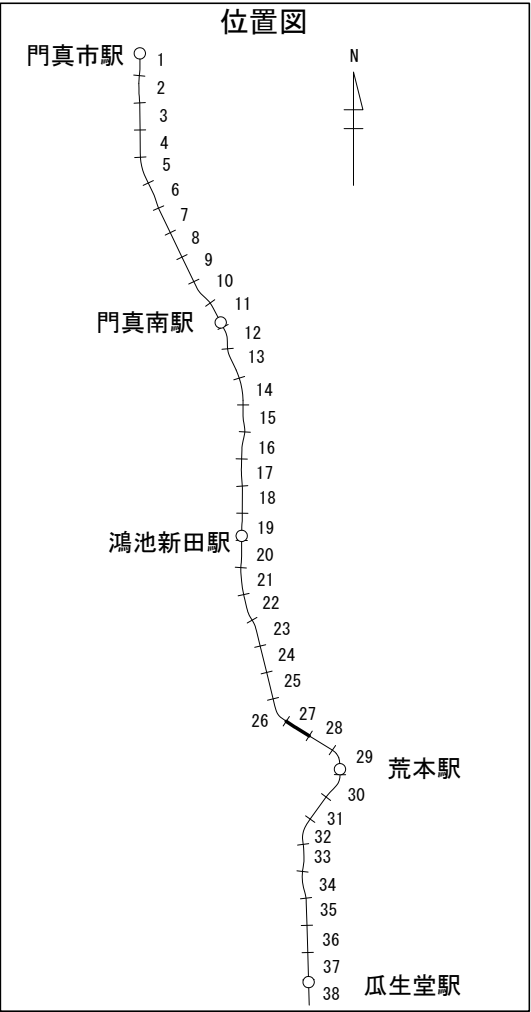
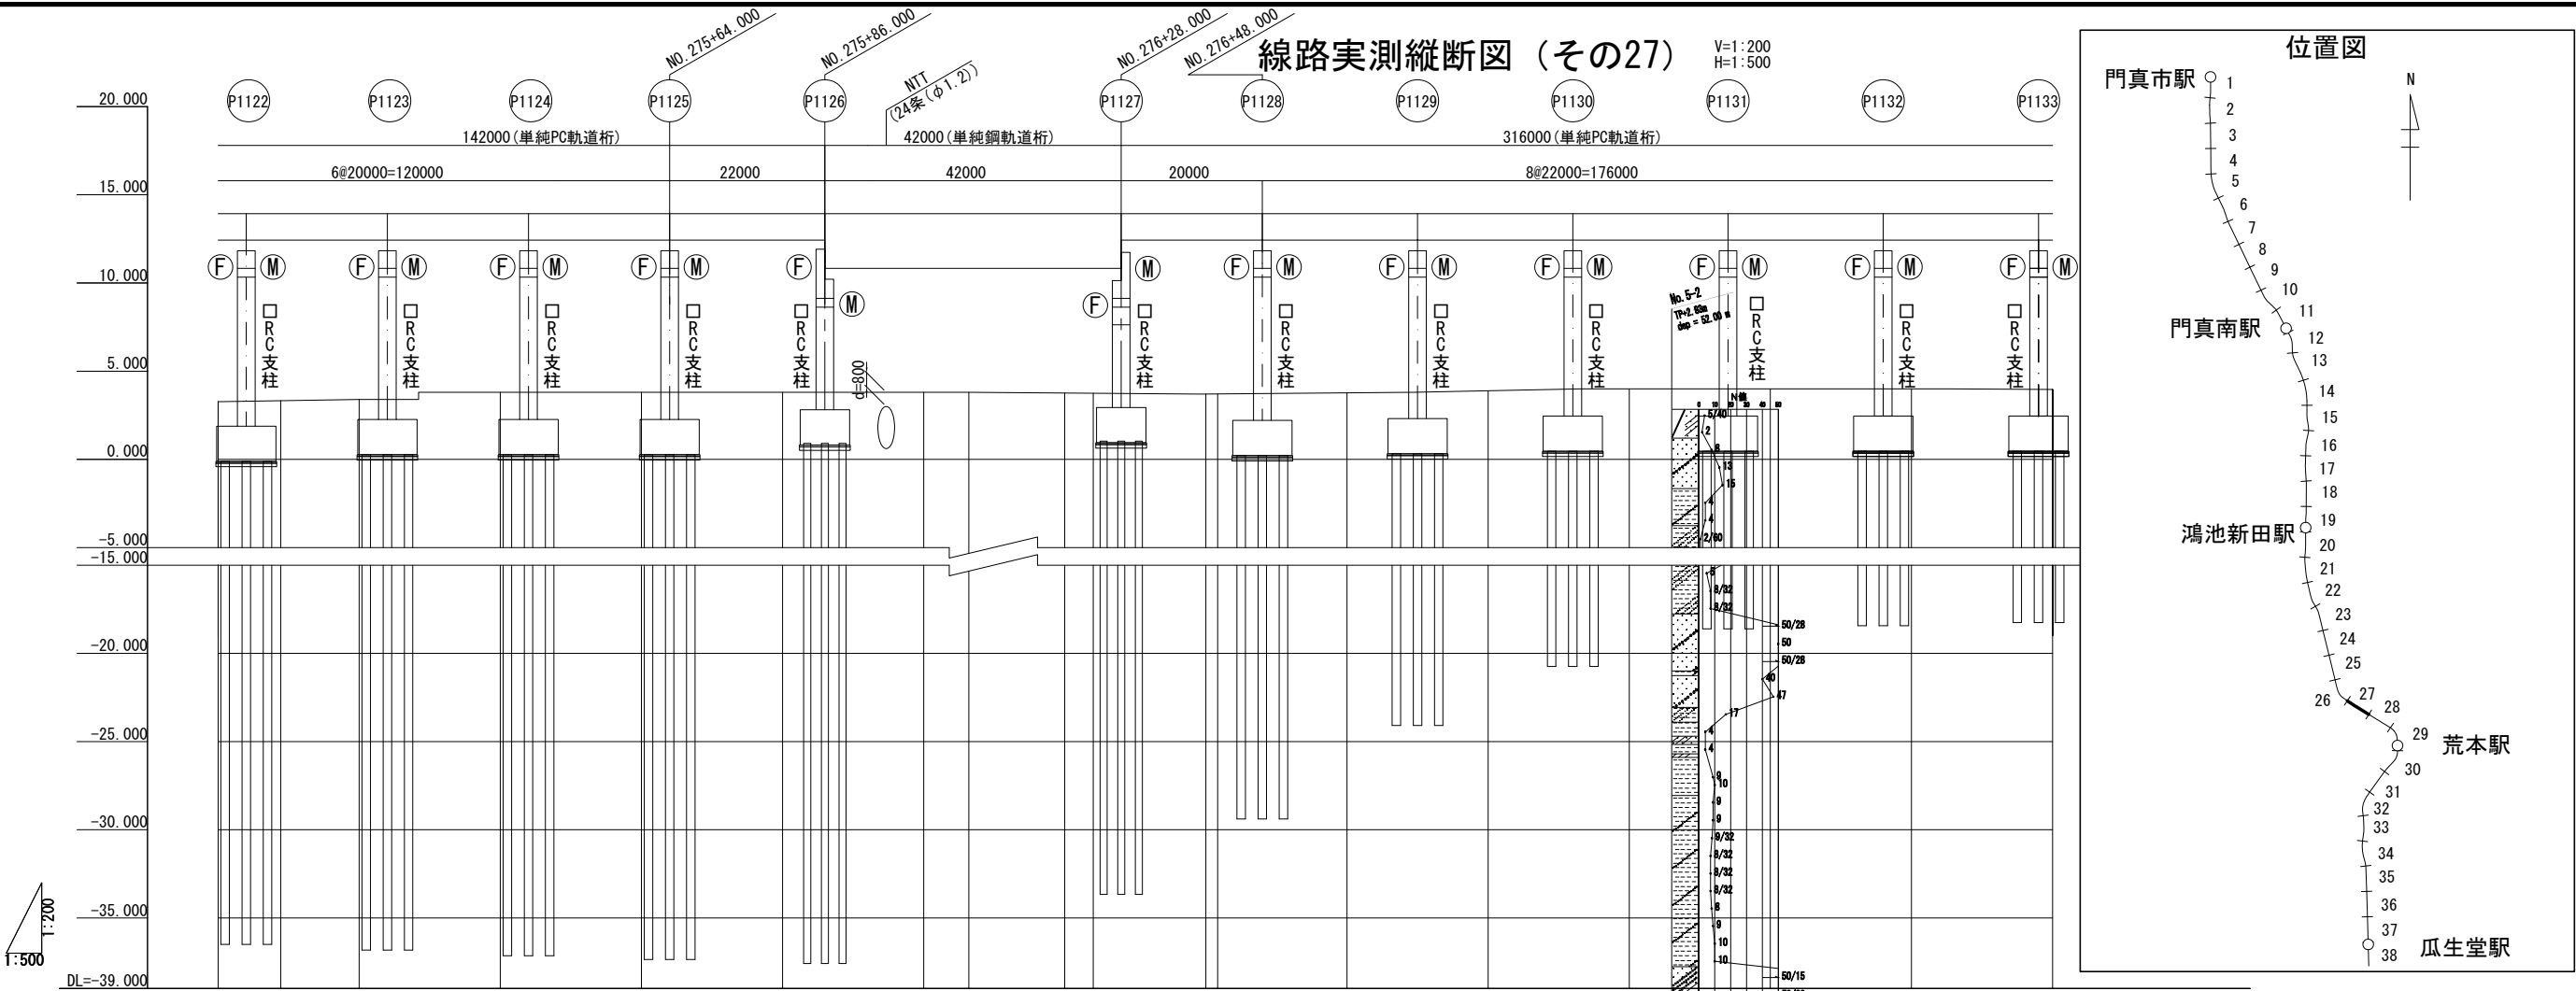


|          |       |   |          |         |         |         |         |        |          |         |         |          |         |         |        |
|----------|-------|---|----------|---------|---------|---------|---------|--------|----------|---------|---------|----------|---------|---------|--------|
| モノレール勾配  |       | LEVEL<br>L=1466.000   |          |         |         |         |         |        |          |         |         |          |         |         |        |
| モノレール計画高 |       | 13.930   | 13.930   | 13.930  | 13.930  | 13.930  | 13.930  | 13.930 | 13.930   | 13.930  | 13.930  | 13.930   | 13.930  | 13.930  | 13.930 |
| 平面道路勾配   |       |   |          |         |         |         |         |        |          |         |         |          |         |         |        |
| 平面道路計画高  |       |   |          |         |         |         |         |        |          |         |         |          |         |         |        |
| 地盤高      |       | 3.27   | 3.33     | 3.40    | 3.80    | 3.80    | 3.80    | 3.80   | 3.80     | 3.76    | 3.75    | 3.70     | 3.77    | 3.89    | 4.00   |
| 単距離      |       | 20.000   | 8.885    | 11.115  | 20.000  | 20.000  | 20.000  | 20.000 | 20.000   | 20.000  | 4.039   | 15.961   | 18.327  | 20.000  | 20.000 |
| 測点       |       | NO.275   | KA 105-2 | +20.000 | +40.000 | +60.000 | +80.000 | NO.276 | KA 106-1 | +20.000 | PTC 106 | KA 106-2 | +60.000 | +80.000 | NO.277 |
| 曲線       | 軌道(Ⅰ) | A=96.792<br>L=73.221<br>R=∞<br>L=95.654<br>A=95.745<br>IP=106<br>IA=1-56-00<br>CL=35.175<br>A=95.745<br>L=17.587<br>L=17.587<br>R=∞<br>L=334.611 |          |         |         |         |         |        |          |         |         |          |         |         |        |
|          | 路線    | A=95<br>L=69.423<br>R=∞<br>L=97.52<br>A=96<br>IP=106<br>IA=1-56-00<br>CL=35.269<br>A=96<br>L=17.634<br>L=17.634<br>R=∞<br>L=328.835              |          |         |         |         |         |        |          |         |         |          |         |         |        |
|          | 軌道(Ⅱ) | A=96.011<br>L=69.914<br>R=∞<br>L=97.258<br>A=96.255<br>IP=106<br>IA=1-56-00<br>CL=35.362<br>A=96.255<br>L=17.681<br>L=17.681<br>R=∞<br>L=323.058 |          |         |         |         |         |        |          |         |         |          |         |         |        |
| 片勾配      | 軌道(Ⅰ) | L=73.221<br>L=95.654<br>L=17.587<br>L=17.587<br>L=334.611                                                                                        |          |         |         |         |         |        |          |         |         |          |         |         |        |
|          | 軌道(Ⅱ) | L=69.914<br>L=97.258<br>L=17.681<br>L=17.681<br>L=323.058                                                                                        |          |         |         |         |         |        |          |         |         |          |         |         |        |

|            |                    |         |       |
|------------|--------------------|---------|-------|
| 大阪高速鉄道株式会社 |                    | 2019年7月 |       |
| 工事名        | 大阪モノレール（門真市～瓜生堂）   |         |       |
| 図面名称       | 線路実測縦断面図（その27）     |         |       |
| 縮尺         | V=1:200<br>H=1:500 | 図番      | 3(27) |

線路実測縦断面図（その28）



V=1:200  
H=1:500

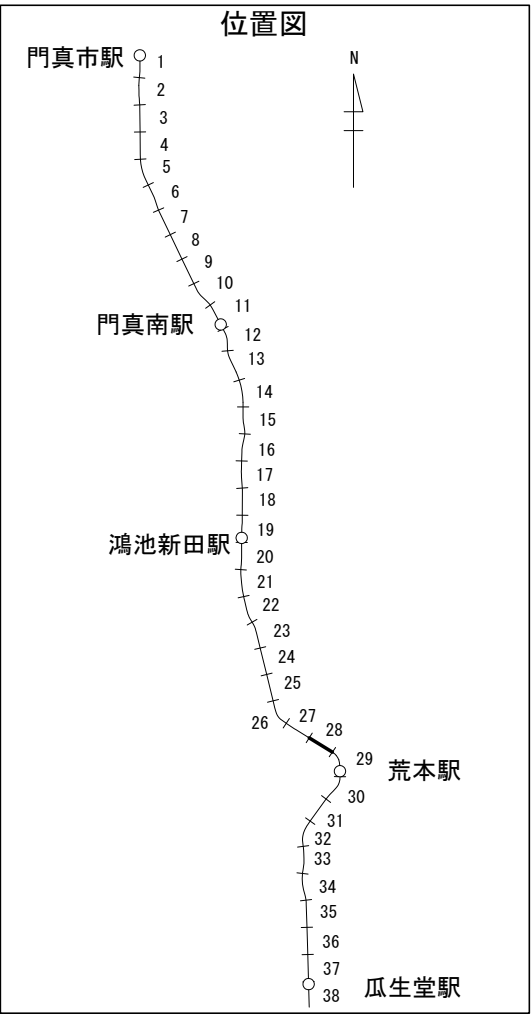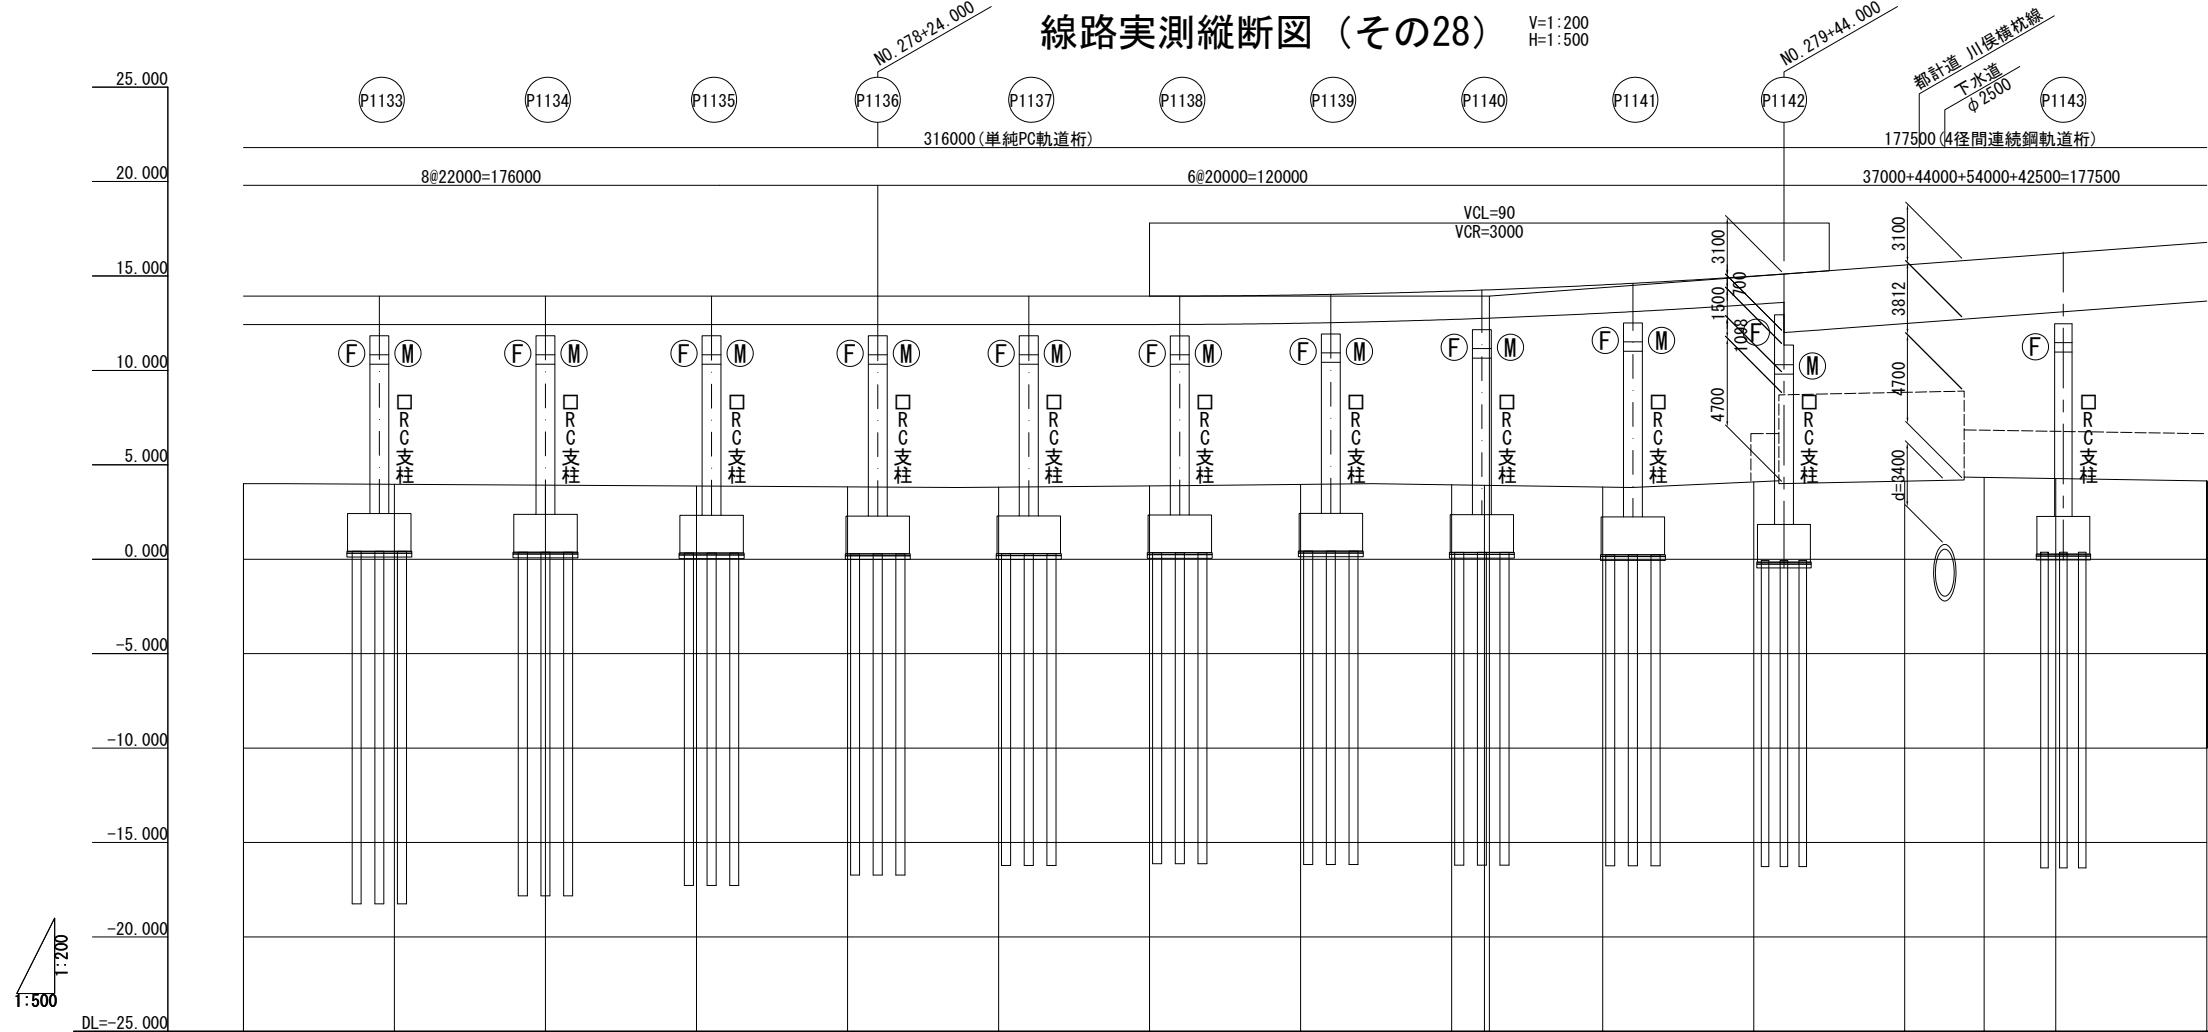

|          |        |                     |           |           |           |           |           |           |           |           |           |           |           |           |           |                         |           |
|----------|--------|---------------------|-----------|-----------|-----------|-----------|-----------|-----------|-----------|-----------|-----------|-----------|-----------|-----------|-----------|-------------------------|-----------|
| モノレール勾配  |        | LEVEL<br>L=1466.000 |           |           |           |           |           |           |           |           |           |           |           |           |           | Li=29.946‰<br>L=186.000 |           |
| モノレール計画高 |        | 13.930              | 13.930    | 13.930    | 13.930    | 13.930    | 13.930    | 13.930    | 13.997    | 14.196    | 14.267    | 14.529    | 14.995    | 15.577    | 15.892    | 16.176                  | 16.775    |
| 平面道路勾配   |        |                     |           |           |           |           |           |           |           |           |           |           |           |           |           |                         |           |
| 平面道路計画高  |        |                     |           |           |           |           |           |           |           |           |           |           |           |           |           |                         |           |
| 地盤高      |        | 4.00                | 3.97      | 3.92      | 3.88      | 3.83      | 3.82      | 3.88      | 3.96      | 3.94      | 3.91      | 3.82      | 4.09      | 4.14      | 4.33      | 4.27                    | 4.15      |
| 追加距離     |        | 27740.000           | 27760.000 | 27780.000 | 27800.000 | 27820.000 | 27840.000 | 27860.000 | 27880.000 | 27900.000 | 27905.000 | 27920.000 | 27940.000 | 27960.000 | 27970.500 | 27990.000               | 28000.000 |
| 単距離      |        | 20.000              | 20.000    | 20.000    | 20.000    | 20.000    | 20.000    | 20.000    | 20.000    | 20.000    | 5.000     | 15.000    | 20.000    | 20.000    | 10.508    | 9.492                   | 20.000    |
| 測点       |        | +40.000             | +60.000   | +80.000   | +100.278  | +120.000  | +140.000  | +160.000  | +180.000  | +200.279  | +205.000  | +220.000  | +240.000  | +260.000  | +280.107  | +300.000                | +320.280  |
| 曲線       | 軌道(I)  | R=∞<br>L=334.611    |           |           |           |           |           |           |           |           |           |           |           |           |           |                         |           |
|          | 路線     | R=∞<br>L=328.835    |           |           |           |           |           |           |           |           |           |           |           |           |           |                         |           |
|          | 軌道(II) | R=∞<br>L=323.058    |           |           |           |           |           |           |           |           |           |           |           |           |           |                         |           |
| 片勾配      | 軌道(I)  | L=334.611           |           |           |           |           |           |           |           |           |           |           |           |           |           |                         |           |
|          | 軌道(II) | L=323.058           |           |           |           |           |           |           |           |           |           |           |           |           |           |                         |           |



|            |                    |         |       |
|------------|--------------------|---------|-------|
| 大阪高速鉄道株式会社 |                    | 2019年7月 |       |
| 工事名        | 大阪モノレール（門真市～瓜生堂）   |         |       |
| 図面名称       | 線路実測縦断面図（その28）     |         |       |
| 縮尺         | V=1:200<br>H=1:500 | 図番      | 3(28) |

V=1 : 200  
H=1 : 500

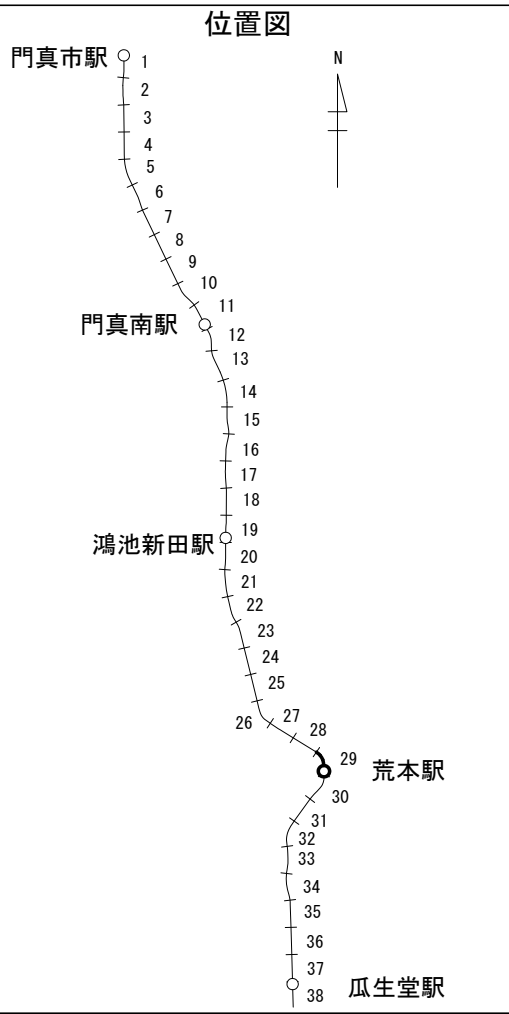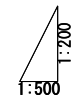


|            |                    |         |       |
|------------|--------------------|---------|-------|
| 大阪高速鉄道株式会社 |                    | 2019年7月 |       |
| 工事名        | 大阪モノレール（門真市～瓜生堂）   |         |       |
| 図面名称       | 線路実測縦断面図（その29）     |         |       |
| 縮尺         | V=1:200<br>H=1:500 | 図番      | 3(29) |

線路実測縦断面図（その30）

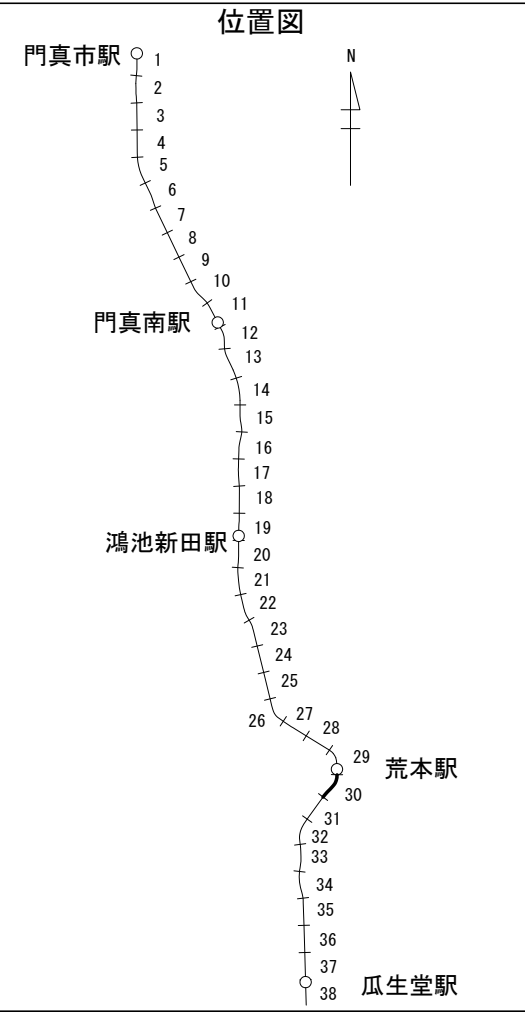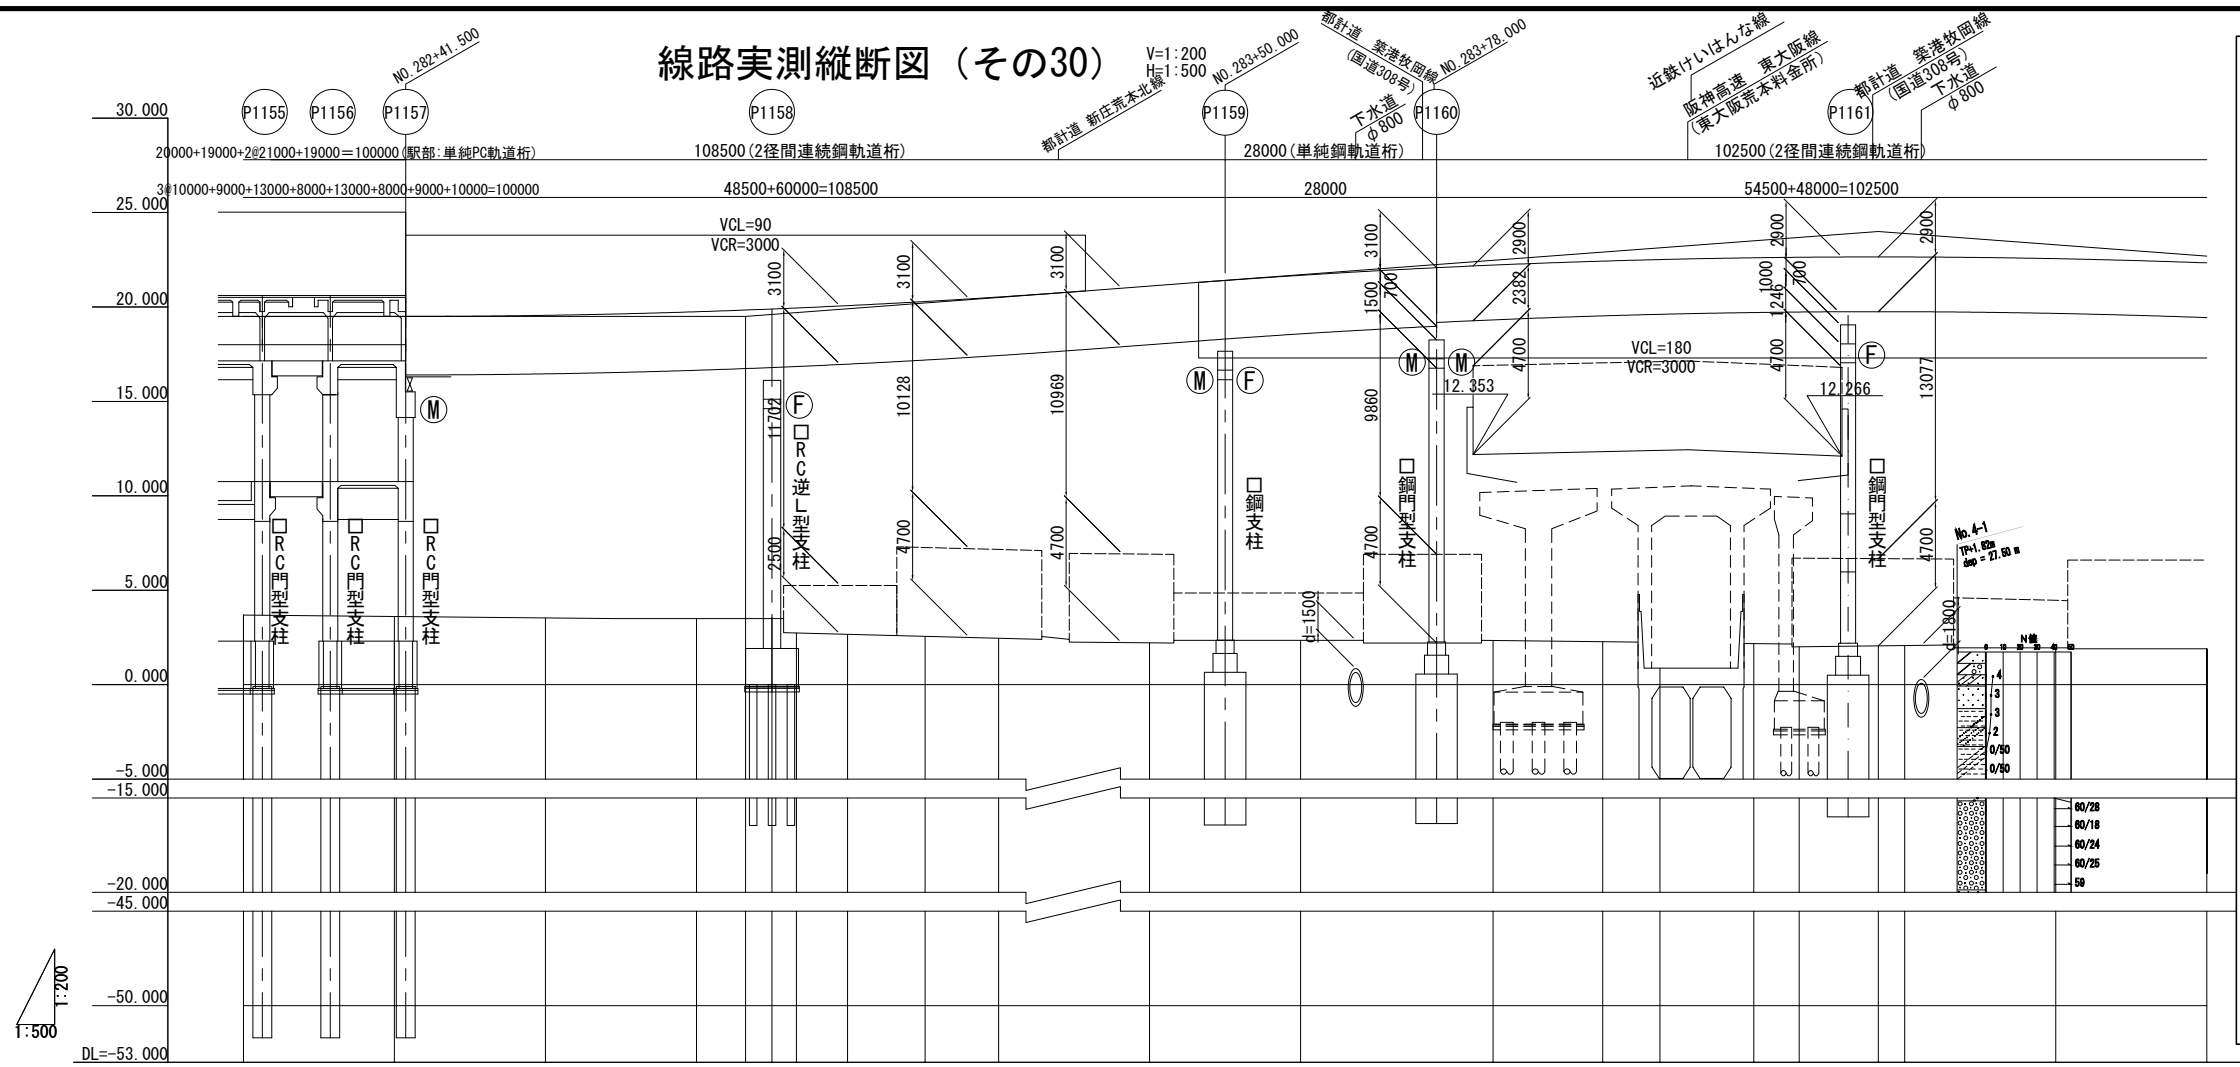


|          |        
|----------|--------|---|-----------|-----------|-----------|-----------|-----------|-----------|-----------|-----------|-----------|-----------|-----------|-----------|-----------|-----------|-----------|-----------|-----------|-----------|-----------|-----------|--|
| モノレール勾配  |        | <div>LEVEL<br/>L=195.500</div> <div>19.500</div> <div><div>L=30.000‰<br/>L=150.000</div></div> <div><div>24.000</div><div><div>i=30.000‰<br/>L=366.500</div></div></div>   |           |           
| モノレール計画高 |        | 19.500   | 19.500    | 19.557    | 19.747    | 19.838    | 19.888    | 20.070    | 20.288    | 20.527    | 21.105    | 21.675    | 22.118    | 22.216    | 22.428    | 22.511    | 22.605    | 22.632    | 22.650    | 22.648    | 22.558    | 22.335    |  |
| 平面道路勾配   |        |   
| 平面道路計画高  |        |   
| 地盤高      |        | 3.68   | 3.61      | 3.53      | 3.50      | 3.50      | 3.50      | 2.66      | 2.56      | 2.46      | 2.21      | 2.35      | 2.20      | 2.34      | 2.27      | 2.24      | 2.17      | 2.00      | 2.05      | 2.07      | 1.95      | 1.90      |  |
| 追加距離     |        | 28220.000   | 28240.000 | 28260.000 | 28280.000 | 28286.500 | 28288.731 | 28300.000 | 28310.272 | 28320.000 | 28340.000 | 28360.000 | 28380.000 | 28385.480 | 28400.000 | 28407.582 | 28420.000 | 28426.014 | 28436.500 | 28440.000 | 28460.000 | 28480.000 |  |
| 単距離      |        | 5.478   | 20.000    | 20.000    | 20.000    | 6.500     | 3.231     | 10.269    | 10.272    | 9.728     | 20.000    | 20.000    | 20.000    | 5.480     | 14.520    | 7.582     | 12.418    | 6.014     | 10.486    | 3.500     | 20.000    | 20.000    |  |
| 測点       |        | +20.000   | +40.000   | +60.000   | +80.000   | +86.500   | KE 108-1  | NO. 283   | KE 108-2  | +20.000   | +40.000   | +60.000   | +80.000   | KA 108-2  | NO. 284   | KA 109-1  | +20.000   | KE 109-1  | +36.500   | +40.000   | +60.000   | +80.000   |  |
| 曲線       | 軌道 (Ⅰ) | <div><div>L=75.208<br/>A=95</div><div>L=20.541<br/>R=120<br/>IP=108<br/>IA=45-43-02<br/>CL=170.958</div><div>L=75.208<br/>A=95</div><div>R=∞<br/>L=28.471</div><div>A=95.733<br/>L=18.398</div><div>IP=109<br/>IA=8-25-06<br/>CL=91.590<br/>R=498.15<br/>L=54.794</div></div> |           |           
|          | 路線     | <div><div>L=75.208<br/>A=95</div><div>L=20.541<br/>R=120<br/>IP=108<br/>IA=45-43-02<br/>CL=170.958</div><div>L=75.208<br/>A=95</div><div>R=∞<br/>L=22.101</div><div>A=96<br/>L=18.432</div><div>IP=109<br/>IA=8-25-06<br/>CL=91.896<br/>R=500<br/>L=55.032</div></div>        |           |           
|          | 軌道 (Ⅱ) | <div><div>L=75.208<br/>A=95</div><div>L=20.541<br/>R=120<br/>IP=108<br/>IA=45-43-01<br/>CL=170.958</div><div>L=75.208<br/>A=95</div><div>R=∞<br/>L=15.731</div><div>A=96.266<br/>L=18.466</div><div>IP=109<br/>IA=8-25-06<br/>CL=92.202<br/>R=501.85<br/>L=55.27</div></div>  |           |           
| 片勾配      | 軌道 (Ⅰ) | <div><div>L=75.208</div><div>L=20.541<br/>IP=108<br/>C=9.0%</div><div>L=75.208</div><div>L=28.471</div><div>L=18.398</div><div>L=54.794</div></div>   |           |           
|          | 軌道 (Ⅱ) | <div><div>L=75.208</div><div>L=20.541<br/>IP=108<br/>C=8.0%</div><div>L=75.208</div><div>L=15.731</div><div>L=18.466</div><div>L=55.27</div></div>   |           |           

|            |                    |         |       |
|------------|--------------------|---------|-------|
| 大阪高速鉄道株式会社 |                    | 2019年7月 |       |
| 工事名        | 大阪モノレール（門真市～瓜生堂）   |         |       |
| 図面名称       | 線路実測縦断面図（その30）     |         |       |
| 縮尺         | V=1:200<br>H=1:500 | 図番      | 3(30) |

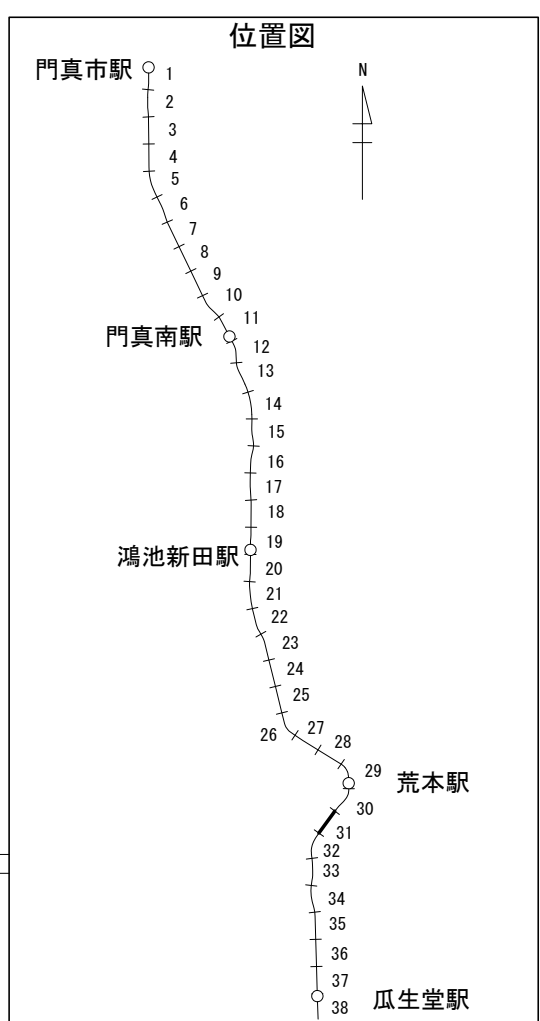



|            |                    |         |       |
|------------|--------------------|---------|-------|
| 大阪高速鉄道株式会社 |                    | 2019年7月 |       |
| 工事名        | 大阪モノレール（門真市～瓜生堂）   |         |       |
| 図面名称       | 線路実測縦断面（その31）      |         |       |
| 縮尺         | V=1:200<br>H=1:500 | 図番      | 3(31) |

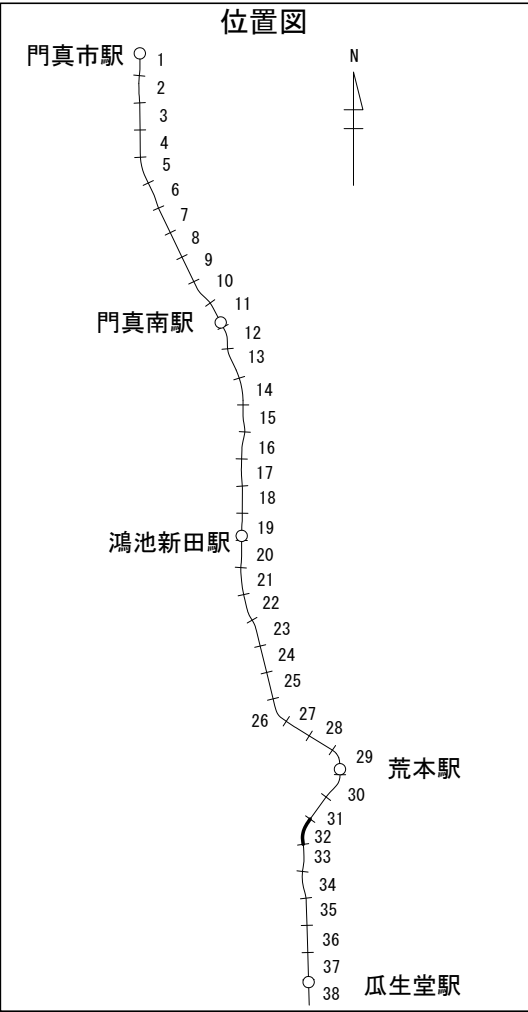

|            |                    |         |       |
|------------|--------------------|---------|-------|
| 大阪高速鉄道株式会社 |                    | 2019年7月 |       |
| 工事名        | 大阪モノレール（門真市～瓜生堂）   |         |       |
| 図面名称       | 線路実測縦断図（その32）      |         |       |
| 縮尺         | V=1:200<br>H=1:500 | 図番      | 3(32) |

線路実測縦断面図（その33）

V=1:200  
H=1:500

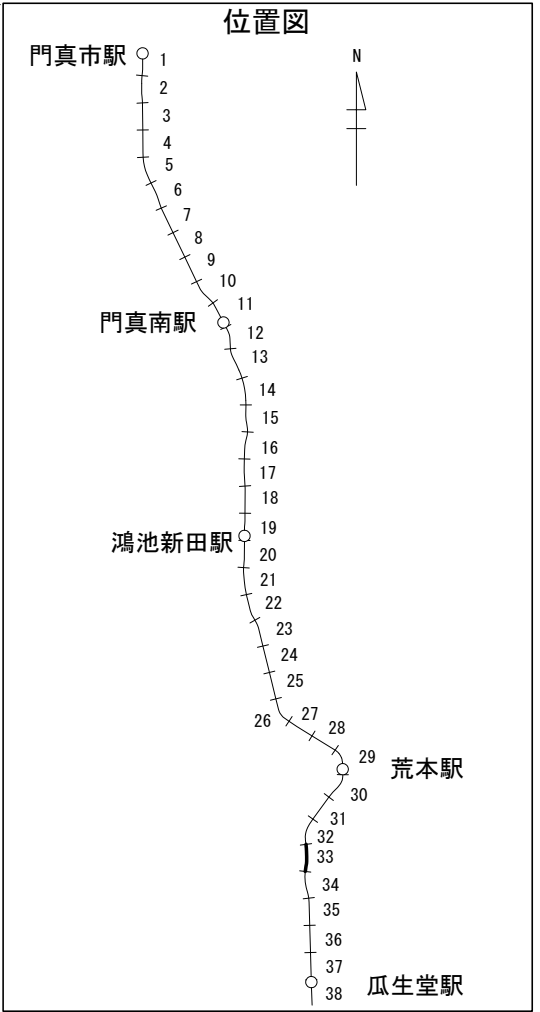
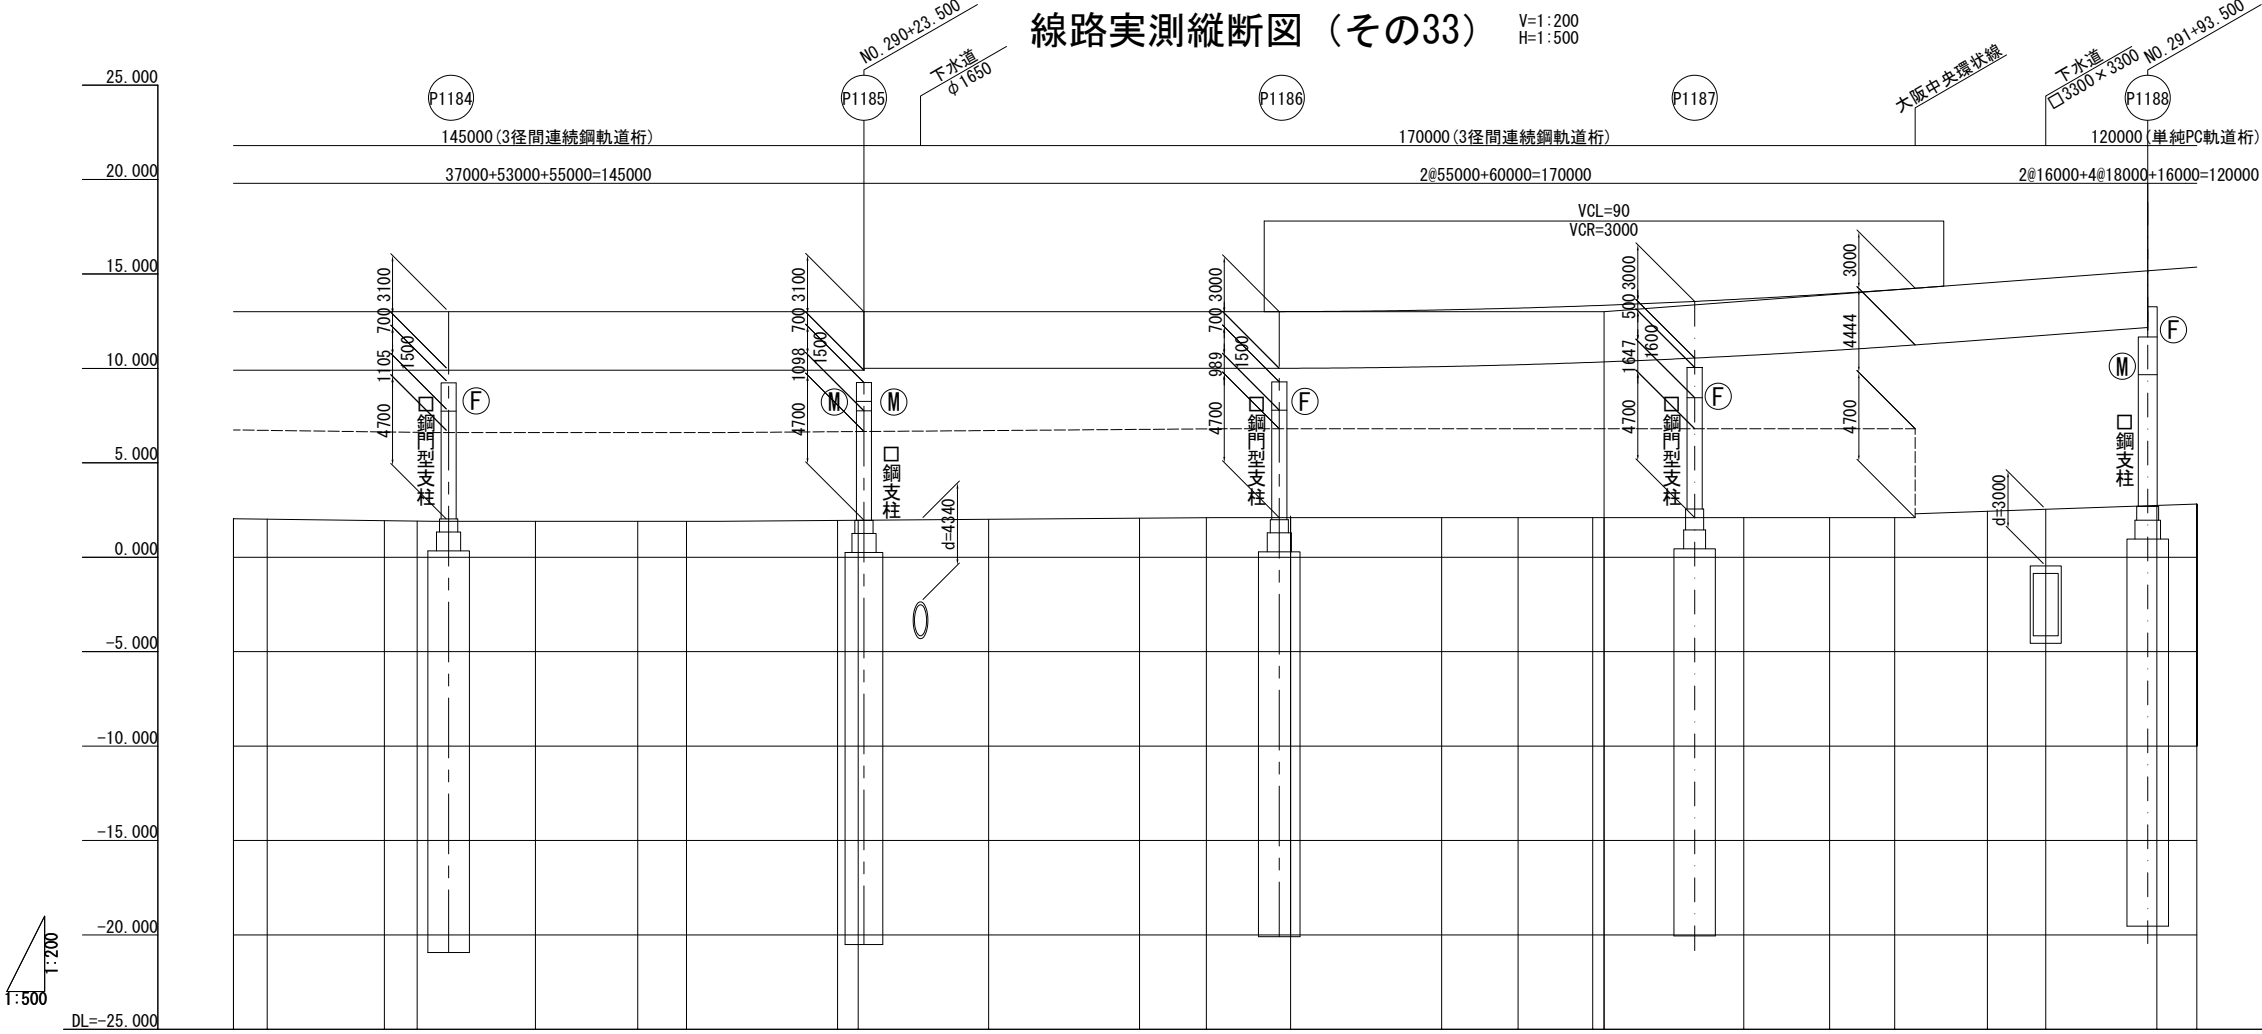


|          |          
|----------|----------|---|-----------|-----------|-----------|-----------|-----------|-----------|-----------|-----------|-----------|-----------|-----------|-----------|-----------|-----------|-----------|-----------|-----------|------------------------|-----------|
| モノレール勾配  |          | LEVEL<br>L=318.500   |           |           |           |           |           |           |           |           |           |           |           |           |           |           |           | 13.005    |           | L=30.000‰<br>L=256.500 |           |
| モノレール計画高 |          | 13.005   | 13.005    | 13.005    | 13.005    | 13.005    | 13.005    | 13.005    | 13.005    | 13.005    | 13.005    | 13.005    | 13.005    | 13.005    | 13.005    | 13.005    | 13.005    | 13.005    | 13.005    | 13.005                 | 13.005    |
| 平面道路勾配   |          |   
| 平面道路計画高  |          |   
| 測点       |          | +40.000   | KA 111-2  | +60.000   | KA 112-1  | +80.000   | PCT 112   | NO. 290   | +20.000   | KA 112-2  | +40.000   | +60.000   | KA 113-1  | +80.000   | NO. 291   | PCT 113   | +20.000   | +40.000   | KA 113-2  | +60.000                | KA 114-1  |
| 曲線       | 軌道 (I)   | A=99.775 L=55.927 R=∞ L=16.924 A=95.426 L=29.331 IP=112 IA=5-24-47.071 CL=58.6624 A=95.426 L=29.331 R=∞ L=45.968 A=95.603 L=41.531 IP=113 IA=10-48-45.908 CL=82.539 A=95.603 L=41.531 R=∞ L=16.352 A=111.967 L=31.334 IP=114 IA=24-15-08 CL=200.688 R=400.1 L=138.021 |           |           |           |           |           |           |           |           |           |           |           |           |           |           |           |           |           |                        |           |
|          | 軌道 (II)  | A=95 L=50.139 R=∞ L=19.855 A=95 L=29.2 IP=112 IA=5-24-47.069 CL=58.400 A=95 L=29.2 R=∞ L=46.099 A=95 L=41.27 IP=113 IA=10-48-45.909 CL=82.539 A=95 L=41.27 R=∞ L=20.88 A=95 L=22.45 IP=114 IA=24-15-08 CL=192.609 R=402 L=147.708                                     |           |           |           |           |           |           |           |           |           |           |           |           |           |           |           |           |           |                        |           |
|          | 軌道 (III) | A=95 L=18.05 R=∞ L=15.148 A=104.895 L=32.241 IP=112 IA=5-24-47.069 CL=58.400 A=104.895 L=32.241 R=∞ L=39.882 A=101.688 L=44.175 IP=113 IA=10-48-45.909 CL=82.539 A=101.688 L=44.175 R=∞ L=17.768 A=95.328 L=22.502 IP=114 IA=24-15-08 CL=192.609 R=402 L=147.708      |           |           |           |           |           |           |           |           |           |           |           |           |           |           |           |           |           |                        |           |
| 片勾配      | 軌道 (I)   | L=55.927 L=16.924 L=29.331 IP=112 C=1.0% L=29.331 L=45.968 L=41.531 IP=113 C=3.0% L=41.531 L=16.352 L=31.334 L=138.021   |           |           |           |           |           |           |           |           |           |           |           |           |           |           |           |           |           |                        |           |
|          | 軌道 (II)  | L=18.05 L=15.148 L=32.241 IP=112 C=1.0% L=32.241 L=39.882 L=44.175 IP=113 C=3.0% L=44.175 L=17.768 L=22.502 L=148.44   |           |           |           |           |           |           |           |           |           |           |           |           |           |           |           |           |           |                        |           |

|            |                    |         |       |
|------------|--------------------|---------|-------|
| 大阪高速鉄道株式会社 |                    | 2019年7月 |       |
| 工事名        | 大阪モノレール（門真市～瓜生堂）   |         |       |
| 図面名称       | 線路実測縦断面図（その33）     |         |       |
| 縮尺         | V=1:200<br>H=1:500 | 図番      | 3(33) |

線路実測縦断図（その34）

V=1:200  
H=1:500

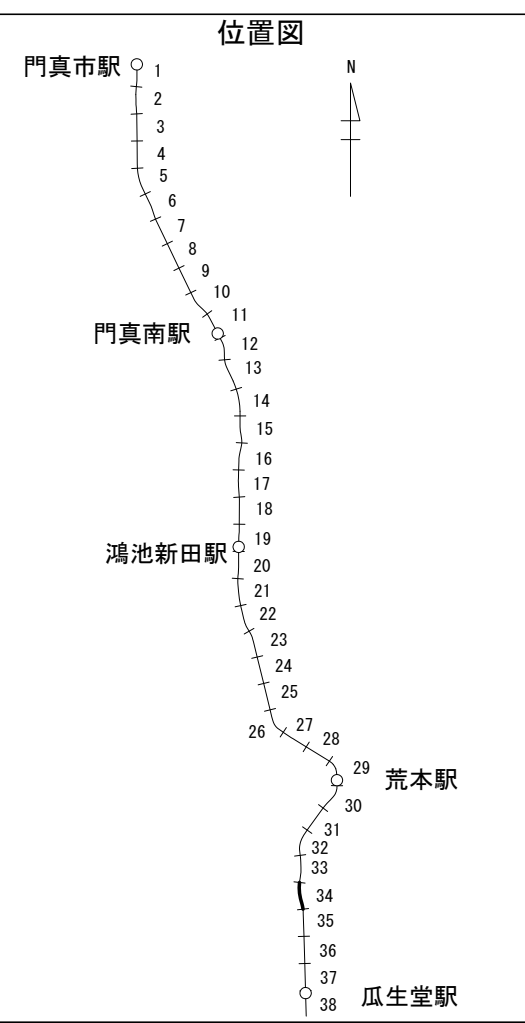
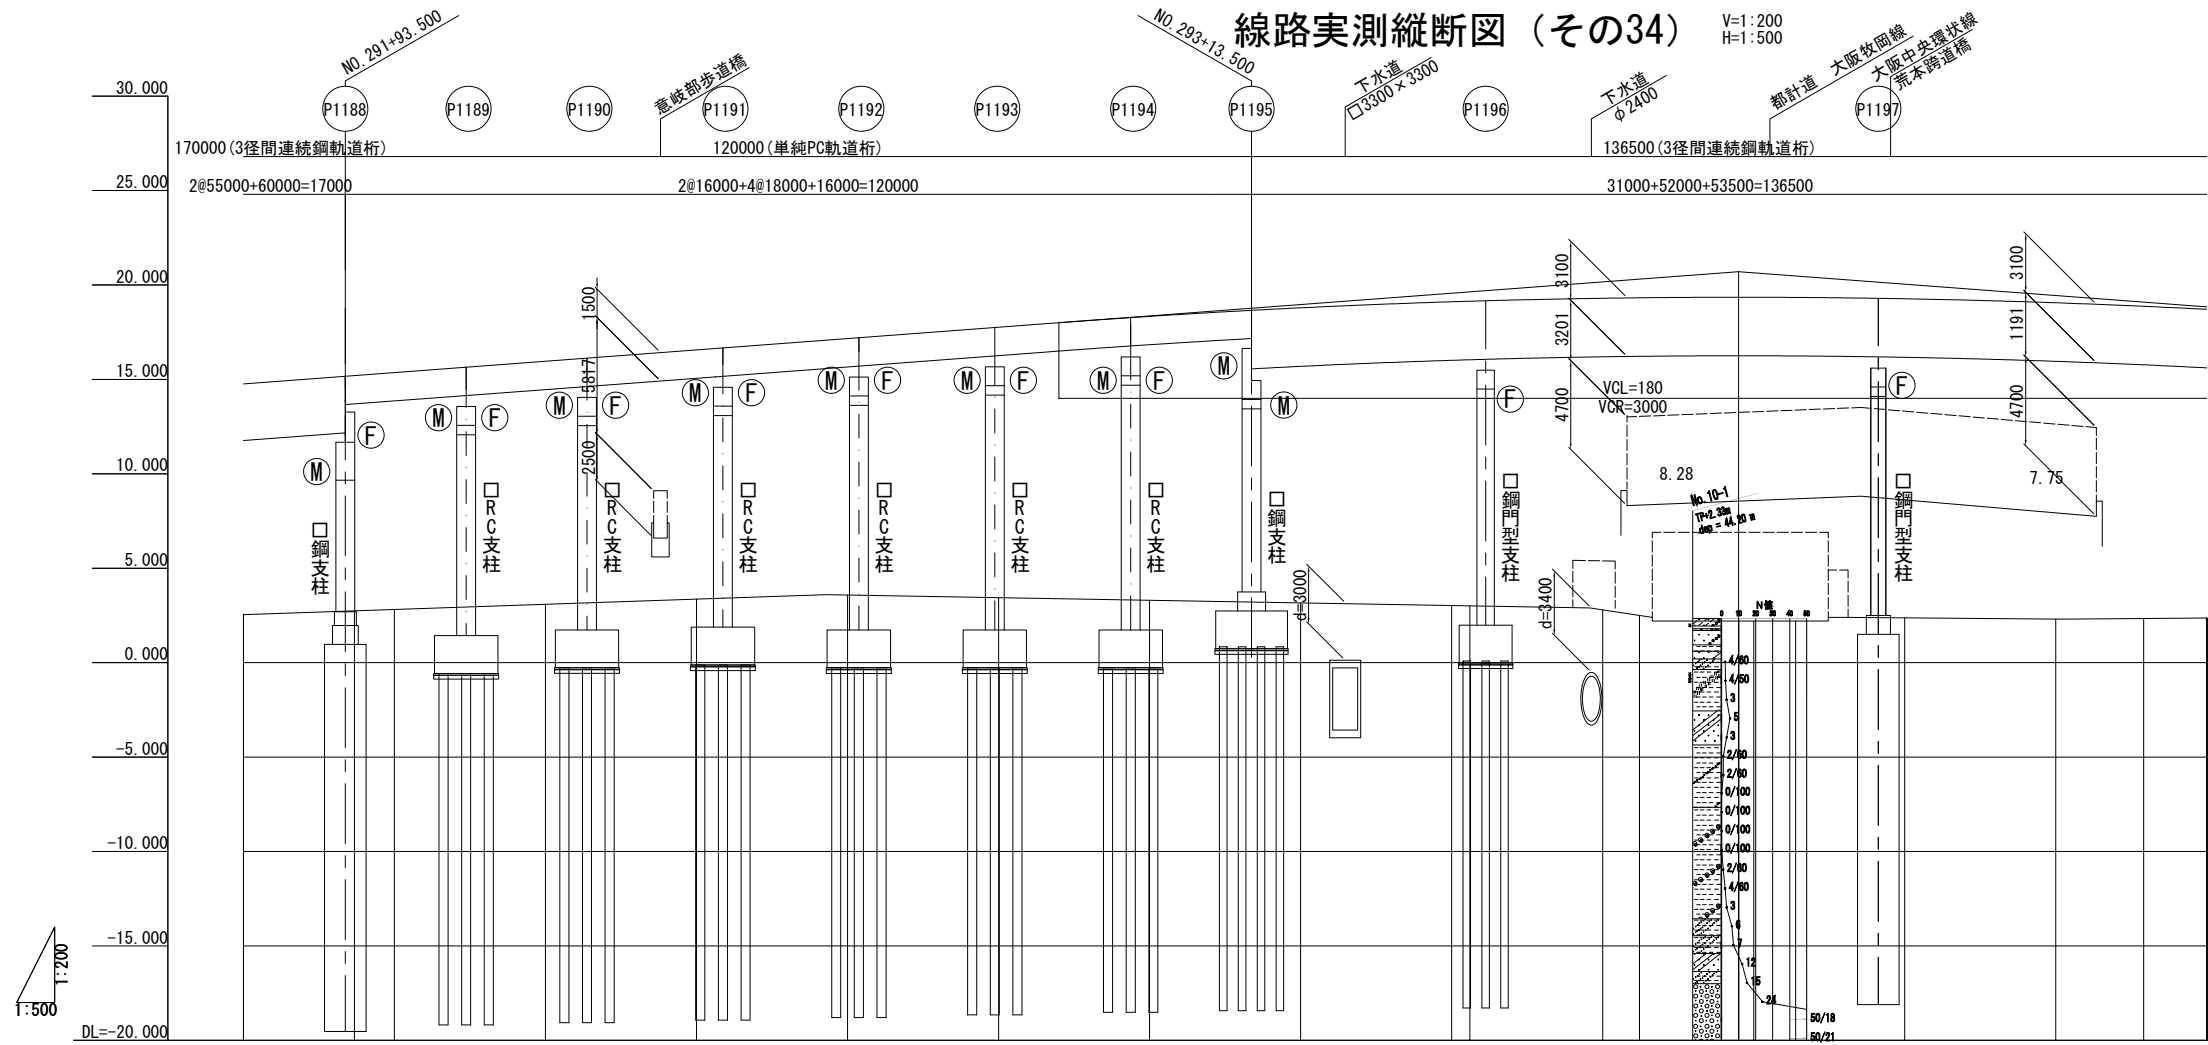


|          |         
|----------|---------|---|-----------|-----------|-----------|-----------|-----------|-----------|-----------|-----------|-----------|-----------|-----------|-----------|-----------|-----------|-----------|-----------|-----------|-----------|-----------|
| モノレール勾配  |         | <div><div></div><div><math>i=30.000\%</math><br/><math>L=256.500</math></div><div>20.700</div><div><math>i=30.000\%</math><br/><math>L=267.000</math></div></div>   |           |           |           |           |           |           |           |           |           |           |           |           |           |           |           |           |           |           |           |
| モノレール計画高 |         | 14.760   | 15.201    | 15.360    | 15.960    | 16.560    | 17.160    | 17.760    | 18.336    | 18.789    | 19.109    | 19.139    | 19.296    | 19.321    | 19.350    | 19.349    | 19.341    | 19.269    | 19.056    | 18.870    | 18.709    |
| 平面道路勾配   |         |   
| 平面道路計画高  |         |   
| 地盤高      |         | 2.54   | 2.74      | 2.81      | 3.09      | 3.36      | 3.58      | 3.44      | 3.30      | 3.17      | 3.03      | 3.01      | 2.80      | 2.50      | 2.20      | 2.20      | 2.20      | 2.37      | 2.30      | 2.33      | 2.36      |
| 追加距離     |         | 28180.000   | 29194.710 | 29200.000 | 29220.000 | 29240.000 | 29260.000 | 29280.000 | 29300.000 | 29320.000 | 29340.000 | 29342.418 | 29360.000 | 29364.868 | 29378.000 | 29380.000 | 29385.547 | 29400.000 | 29420.000 | 29431.642 | 29440.000 |
| 単距離      |         | 7.740   | 14.710    | 5.290     | 20.000    | 20.000    | 20.000    | 20.000    | 20.000    | 20.000    | 20.000    | 2.418     | 17.582    | 4.868     | 13.132    | 2.000     | 5.547     | 14.453    | 20.000    | 8.358     |           |
| 測点       |         | +80.000   | KE 114-1  | NO. 292   | +20.000   | +40.000   | +60.000   | +80.000   | NO. 293   | +20.000   | +40.000   | KE 114-2  | +60.000   | KA 114-2  | +78.000   | +80.000   | KA 115-1  | NO. 294   | +20.000   | PCT 115   | +40.000   |
| 曲線       | 軌道 (I)  | <div><div><math>A=111.967</math><br/><math>L=31.334</math></div><div><math>IP=114</math><br/><math>IA=24-15-08</math><br/><math>CL=200.688</math></div><div><math>R=400</math><br/><math>L=138.021</math></div></div>   |           |           |           |           |           |           |           |           |           |           |           |           |           |           |           |           |           |           |           |
|          | 路線      | <div><div><math>A=95</math><br/><math>L=22.45</math></div><div><math>IP=114</math><br/><math>IA=24-15-08</math><br/><math>CL=192.609</math></div><div><math>R=402</math><br/><math>L=147.708</math></div></div>   |           |           |           |           |           |           |           |           |           |           |           |           |           |           |           |           |           |           |           |
|          | 軌道 (II) | <div><div><math>A=95.328</math><br/><math>L=22.502</math></div><div><math>IP=114</math><br/><math>IA=24-15-08</math><br/><math>CL=193.443</math></div><div><math>R=403.85</math><br/><math>L=148.44</math></div></div>   |           |           |           |           |           |           |           |           |           |           |           |           |           |           |           |           |           |           |           |
| 片勾配      | 軌道 (I)  | <div><div><math>IP=114</math><br/><math>C=0.0\%</math></div><div><math>L=31.334</math></div><div><math>L=138.021</math></div><div><math>L=31.334</math></div><div><math>L=16.129</math></div><div><math>L=46.421</math></div><div><math>IP=115</math><br/><math>C=4.0\%</math></div><div><math>L=46.421</math></div></div> |           |           |           |           |           |           |           |           |           |           |           |           |           |           |           |           |           |           |           |
|          | 軌道 (II) | <div><div><math>IP=114</math><br/><math>C=0.0\%</math></div><div><math>L=22.502</math></div><div><math>L=22.502</math></div><div><math>L=16.95</math></div><div><math>L=49.568</math></div><div><math>IP=115</math><br/><math>C=3.0\%</math></div><div><math>L=49.568</math></div></div>                                   |           |           |           |           |           |           |           |           |           |           |           |           |           |           |           |           |           |           |           |

|            |                    |         |       |
|------------|--------------------|---------|-------|
| 大阪高速鉄道株式会社 |                    | 2019年7月 |       |
| 工事名        | 大阪モノレール（門真市～瓜生堂）   |         |       |
| 図面名称       | 線路実測縦断図（その34）      |         |       |
| 縮尺         | V=1:200<br>H=1:500 | 図番      | 3(34) |



線路実測縦断面図（その35）

V=1:200  
H=1:500

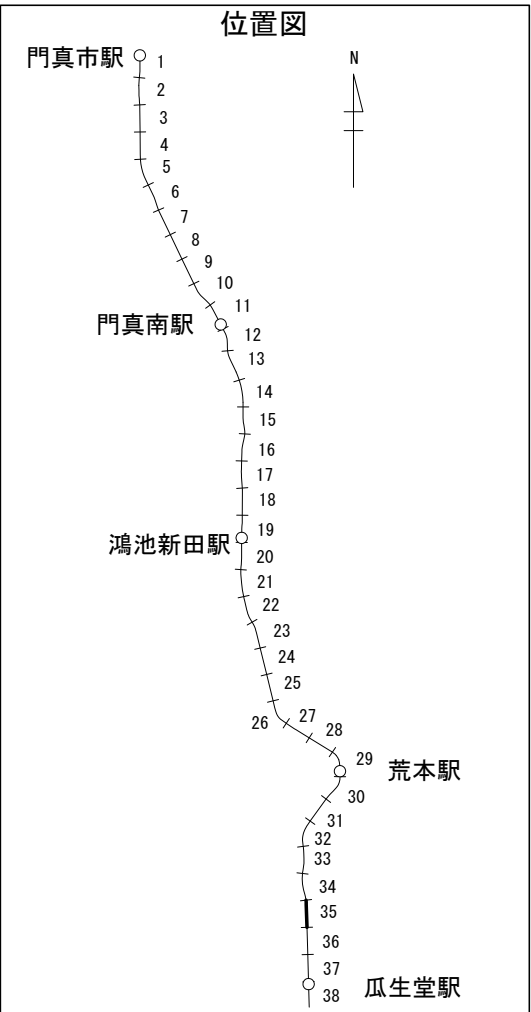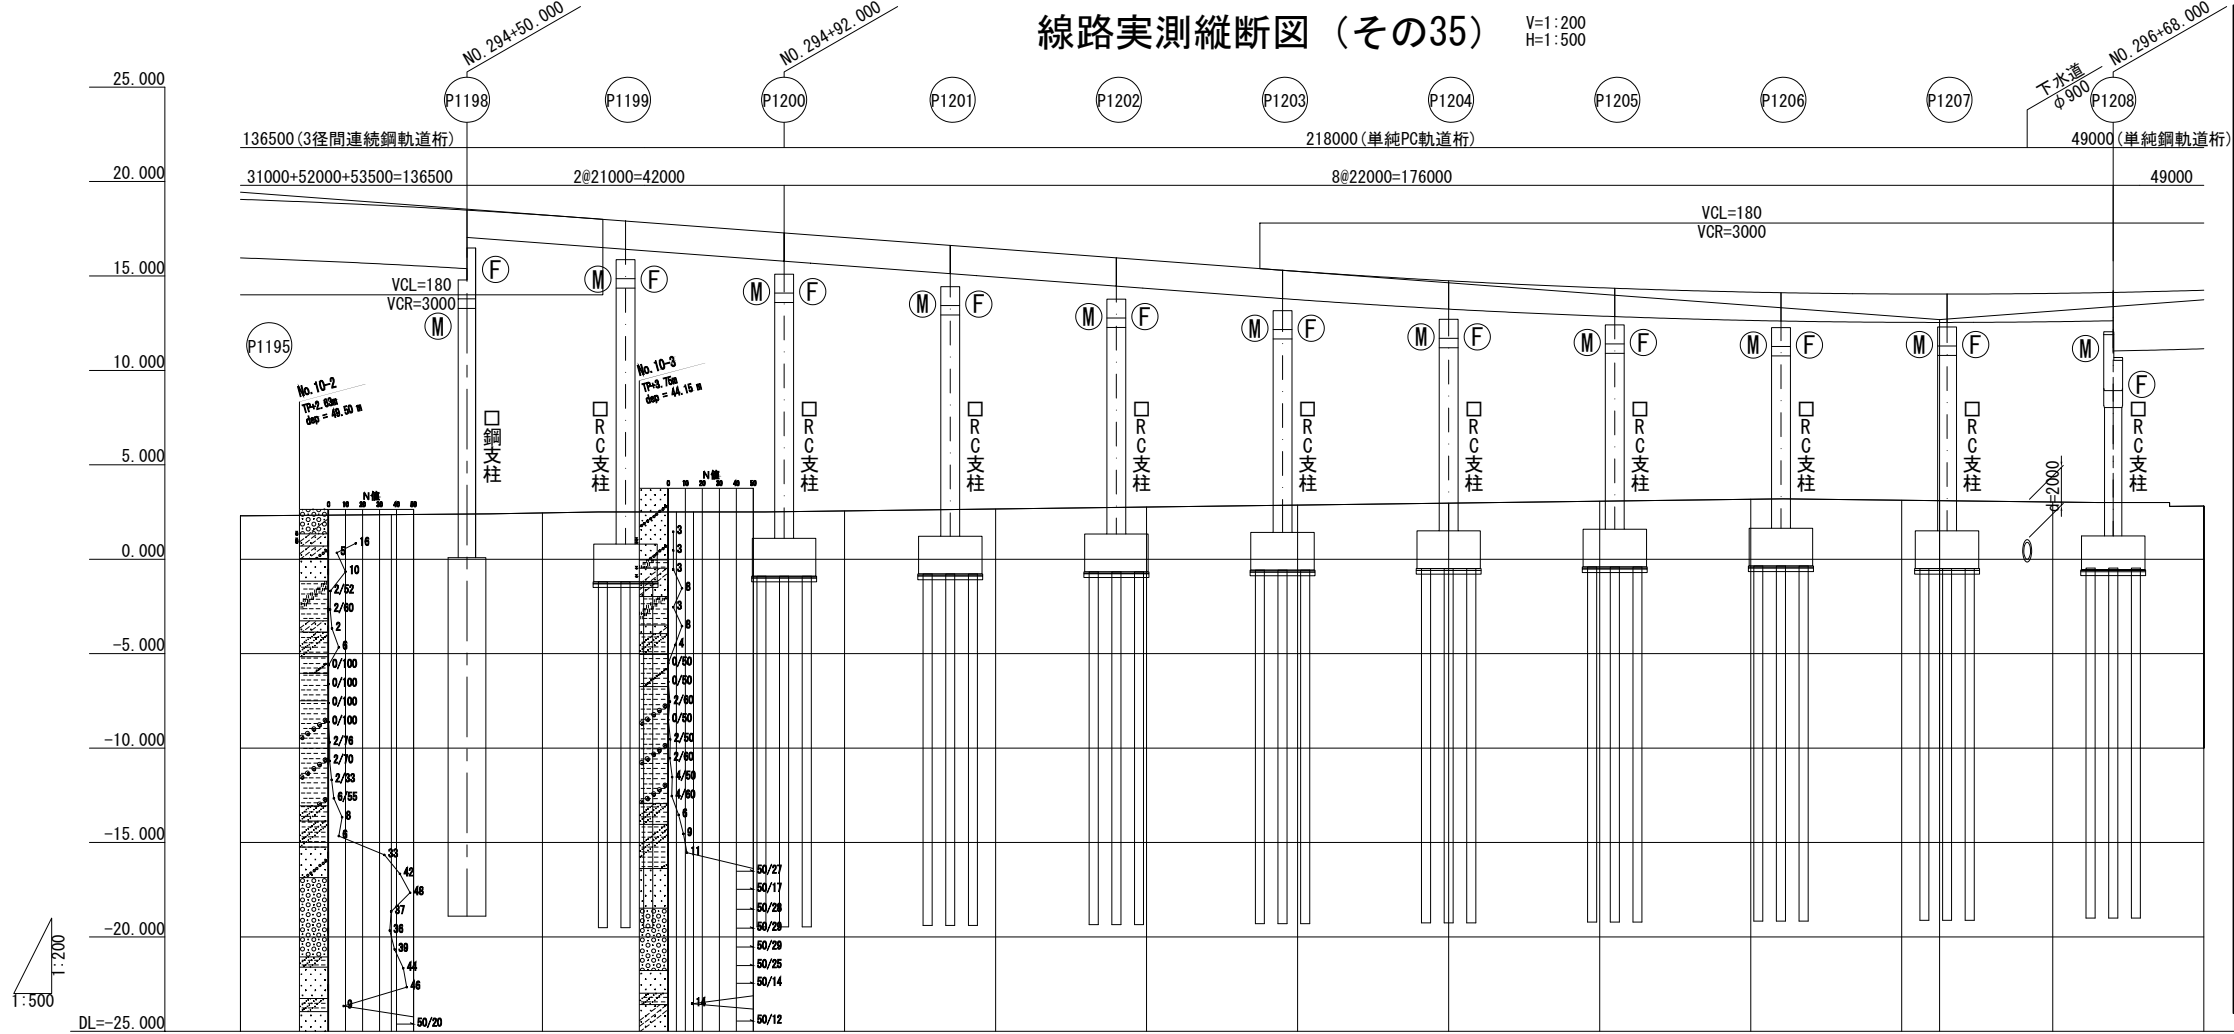

|          |        |           |           |           |           |                        |           |           |           |           |           |           |           |                        |           |           |
|----------|--------|-----------|-----------|-----------|-----------|------------------------|-----------|-----------|-----------|-----------|-----------|-----------|-----------|------------------------|-----------|-----------|
| モノレール勾配  |        |           |           |           |           |                        |           |           |           |           |           |           |           |                        |           |           |
| モノレール計画高 |        | 19.056    | 18.870    | 18.709    | 18.229    | 17.708<br>17.640       | 17.040    | 16.440    | 15.840    | 15.244    | 14.744    | 14.378    | 14.144    | 14.044<br>14.040       | 14.078    | 14.244    |
| 平面道路勾配   |        |           |           |           |           |                        |           |           |           |           |           |           |           |                        |           |           |
| 平面道路計画高  |        |           |           |           |           |                        |           |           |           |           |           |           |           |                        |           |           |
| 地盤高      |        | 2.30      | 2.33      | 2.36      | 2.45      | 2.50<br>2.50           | 2.55      | 2.66      | 2.76      | 2.87      | 2.97      | 3.07      | 3.18      | 3.12<br>3.10           | 3.03      | 2.81      |
| 追加距離     |        | 29420.000 | 29431.642 | 29440.000 | 29460.000 | 29477.736<br>29480.000 | 29500.000 | 29520.000 | 29540.000 | 29560.000 | 29580.000 | 29600.000 | 29620.000 | 29640.000<br>29645.000 | 29660.000 | 29680.000 |
| 単距離      |        | 20.000    | 11.642    | 8.358     | 20.000    | 17.736<br>2.264        | 20.000    | 20.000    | 20.000    | 20.000    | 20.000    | 20.000    | 20.000    | 5.000                  | 15.000    | 20.000    |
| 測点       |        | +20.000   | PCT 115   | +40.000   | +60.000   | KA 115-2<br>+80.000    | NO 295    | +20.000   | +40.000   | +60.000   | +80.000   | NO 296    | +20.000   | +40.000<br>+45.000     | +60.000   | +80.000   |
| 曲線       | 軌道 (Ⅰ) |           |           |           |           |                        |           |           |           |           |           |           |           |                        |           |           |
|          | 路線     |           |           |           |           |                        |           |           |           |           |           |           |           |                        |           |           |
|          | 軌道 (Ⅱ) |           |           |           |           |                        |           |           |           |           |           |           |           |                        |           |           |
| 片勾配      | 軌道 (Ⅰ) |           |           |           |           |                        |           |           |           |           |           |           |           |                        |           |           |
|          | 軌道 (Ⅱ) |           |           |           |           |                        |           |           |           |           |           |           |           |                        |           |           |



|            |                    |    |        |
|------------|--------------------|----|--------|
| 大阪高速鉄道株式会社 |                    |    | 2019年  |
| 工事名        | 大阪モノレール（門真市～瓜生     |    |        |
| 図面名称       | 線路実測縦断面図（その35）     |    |        |
| 縮尺         | V=1:200<br>H=1:500 | 図番 | 3 (35) |

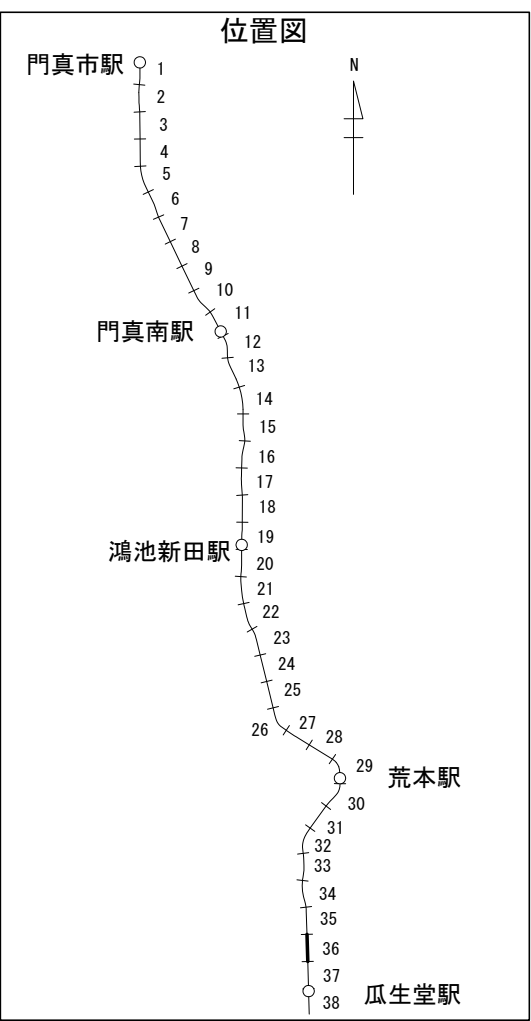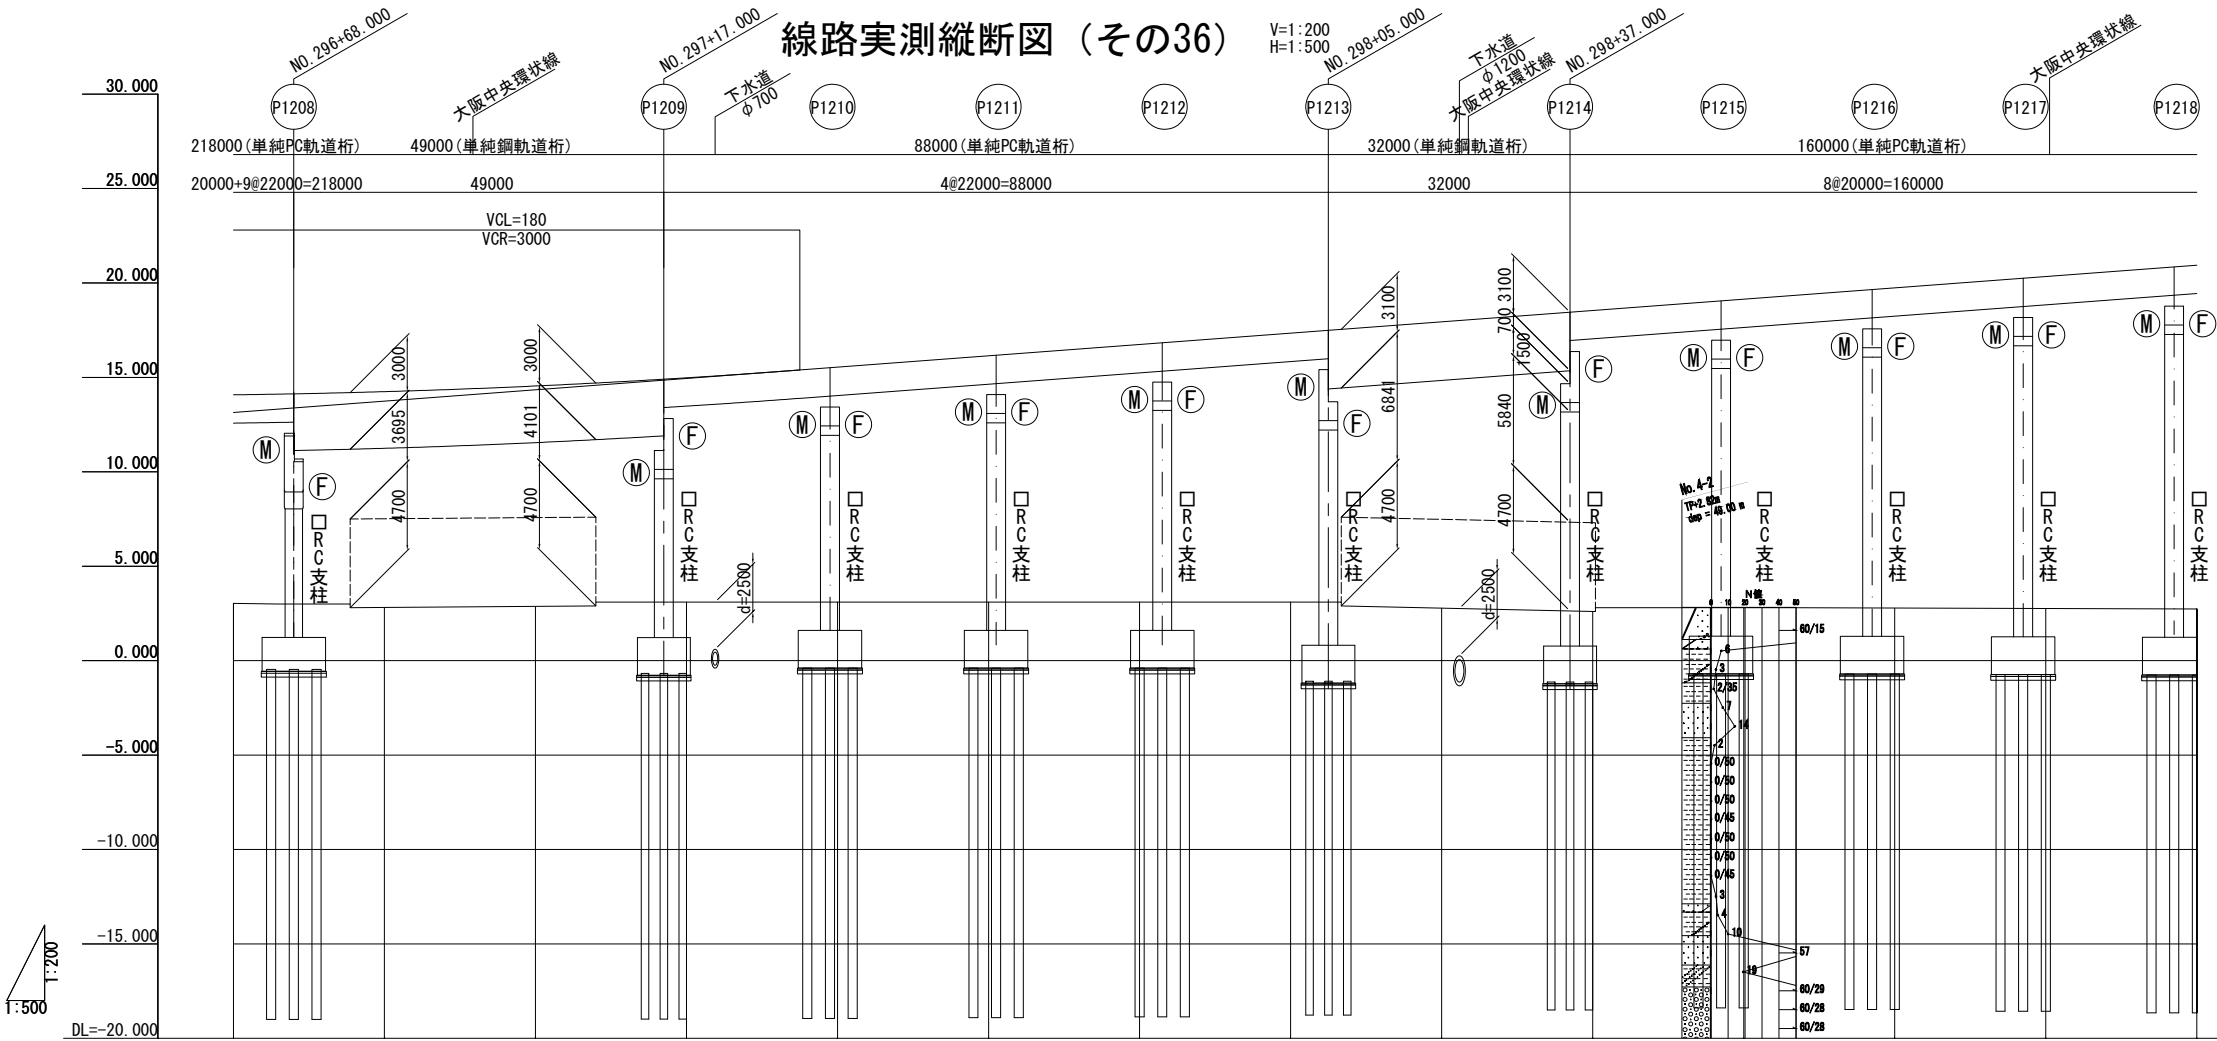

|         |  |   |  |  |  |  |  |  |  |  |  |  |  |  |  |
|---------|--|---|--|--|--|--|--|--|--|--|--|--|--|--|--|
| モノレール勾配 |  | <div><div></div><div><div></div><div><div></div><div></div></div></div></div> <div><div></div><div></div></div> <div><div></div><div></div></div> <div><div></div>&lt;</div> |  |  |  |  |  |  |  |  |  |  |  |  |  |
|---------|--|---|--|--|--|--|--|--|--|--|--|--|--|--|--|


|            |                    |         |       |
|------------|--------------------|---------|-------|
| 大阪高速鉄道株式会社 |                    | 2019年7月 |       |
| 工事名        | 大阪モノレール（門真市～瓜生堂）   |         |       |
| 図面名称       | 線路実測縦断面図（その36）     |         |       |
| 縮尺         | V=1:200<br>H=1:500 | 図番      | 3(36) |

線路実測縦断面図（その37）

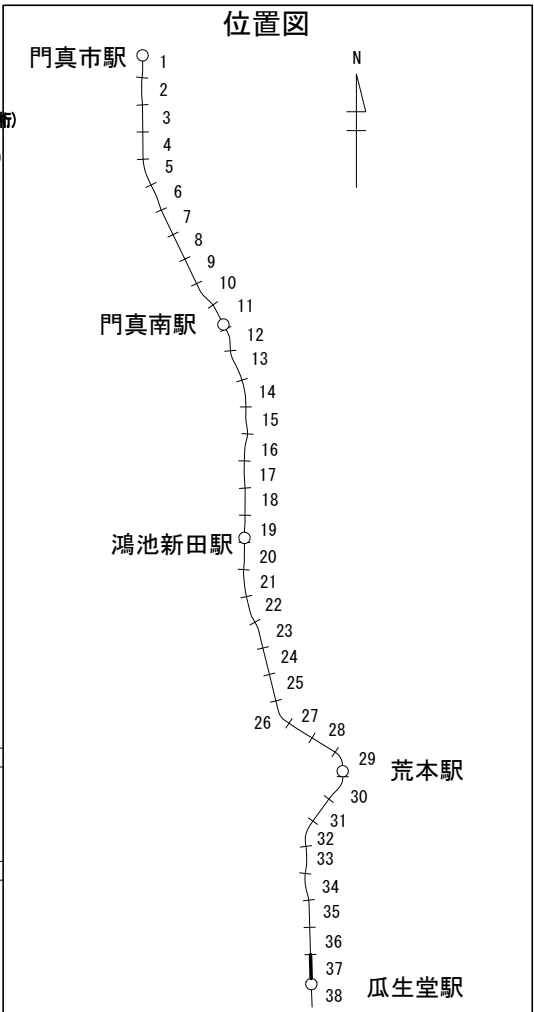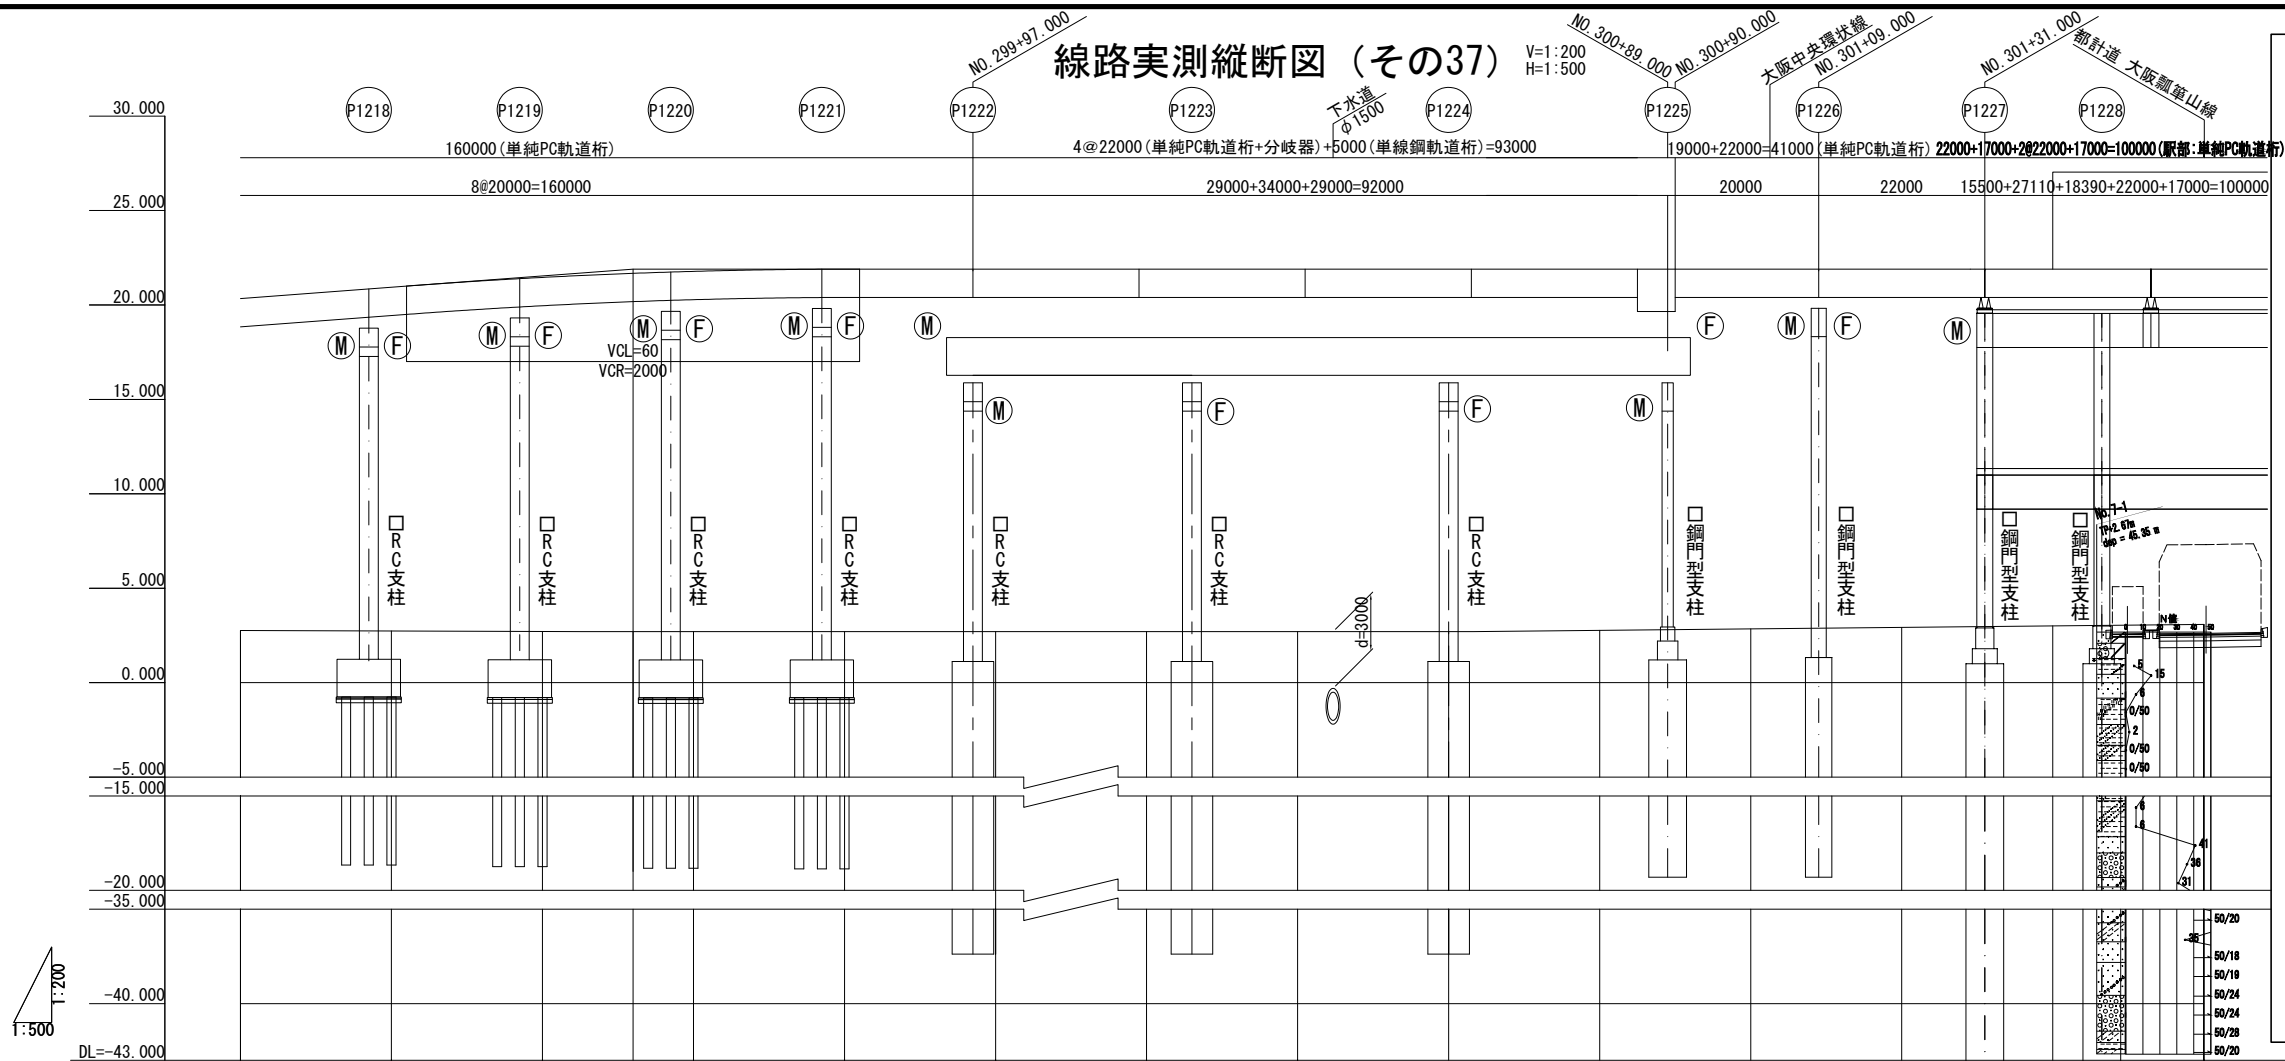

|          |        |   |           |           |           |           |           |           |           |           |           |           |           |
|----------|--------|---|-----------|-----------|-----------|-----------|-----------|-----------|-----------|-----------|-----------|-----------|-----------|
| モノレール勾配  |        | LEVEL<br>L=432.000                                                                                              |           |           |           |           |           |           |           |           |           |           |           |
| モノレール計画高 |        | 20.340   | 20.940    | 21.459    | 21.675    | 21.779    | 21.899    | 21.900    | 21.900    | 21.900    | 21.900    | 21.900    | 21.900    |
| 平面道路勾配   |        |   |           |           |           |           |           |           |           |           |           |           |           |
| 平面道路計画高  |        |   |           |           |           |           |           |           |           |           |           |           |           |
| 地盤高      |        | 2.76   | 2.73      | 2.71      | 2.70      | 2.70      | 2.70      | 2.70      | 2.70      | 2.70      | 2.77      | 2.85      | 2.93      |
| 追加距離     |        | 29900.000   | 29920.000 | 29940.000 | 29962.000 | 29980.000 | 29990.000 | 30000.000 | 30020.000 | 30040.000 | 30060.000 | 30100.000 | 30120.000 |
| 単距離      |        | 20.000   | 20.000    | 20.000    | 12.000    | 8.000     | 20.000    | 20.000    | 20.000    | 20.000    | 20.000    | 20.000    | 20.000    |
| 測点       |        | NO. 299   | +20.000   | +40.000   | +52.000   | +60.000   | +80.000   | NO. 300   | +20.000   | +40.000   | +60.000   | NO. 301   | +20.000   |
| 曲線       | 軌道(I)  | R=∞<br>L=906.151                                                                                                |           |           |           |           |           |           |           |           |           |           |           |
|          | 路線     | R=∞<br>L=906.264                                                                                                |           |           |           |           |           |           |           |           |           |           |           |
|          | 軌道(II) | L=28.683<br>R=100<br>IP=119<br>IA=10-10-40<br>CL=17.764<br>IP=120<br>IA=6-15-23<br>R=∞<br>L=11.055<br>L=111.011 |           |           |           |           |           |           |           |           |           |           |           |
| 片勾配      | 軌道(I)  | L=906.151   |           |           |           |           |           |           |           |           |           |           |           |
|          | 軌道(II) | L=28.683<br>R=100<br>IP=119<br>IA=16-26-03<br>CL=28.683<br>R=∞<br>L=17.764<br>L=11.055<br>L=111.011             |           |           |           |           |           |           |           |           |           |           |           |

|            |                    |         |       |
|------------|--------------------|---------|-------|
| 大阪高速鉄道株式会社 |                    | 2019年7月 |       |
| 工事名        | 大阪モノレール（門真市～瓜生堂）   |         |       |
| 図面名称       | 線路実測縦断面図（その37）     |         |       |
| 縮尺         | V=1:200<br>H=1:500 | 図番      | 3(37) |

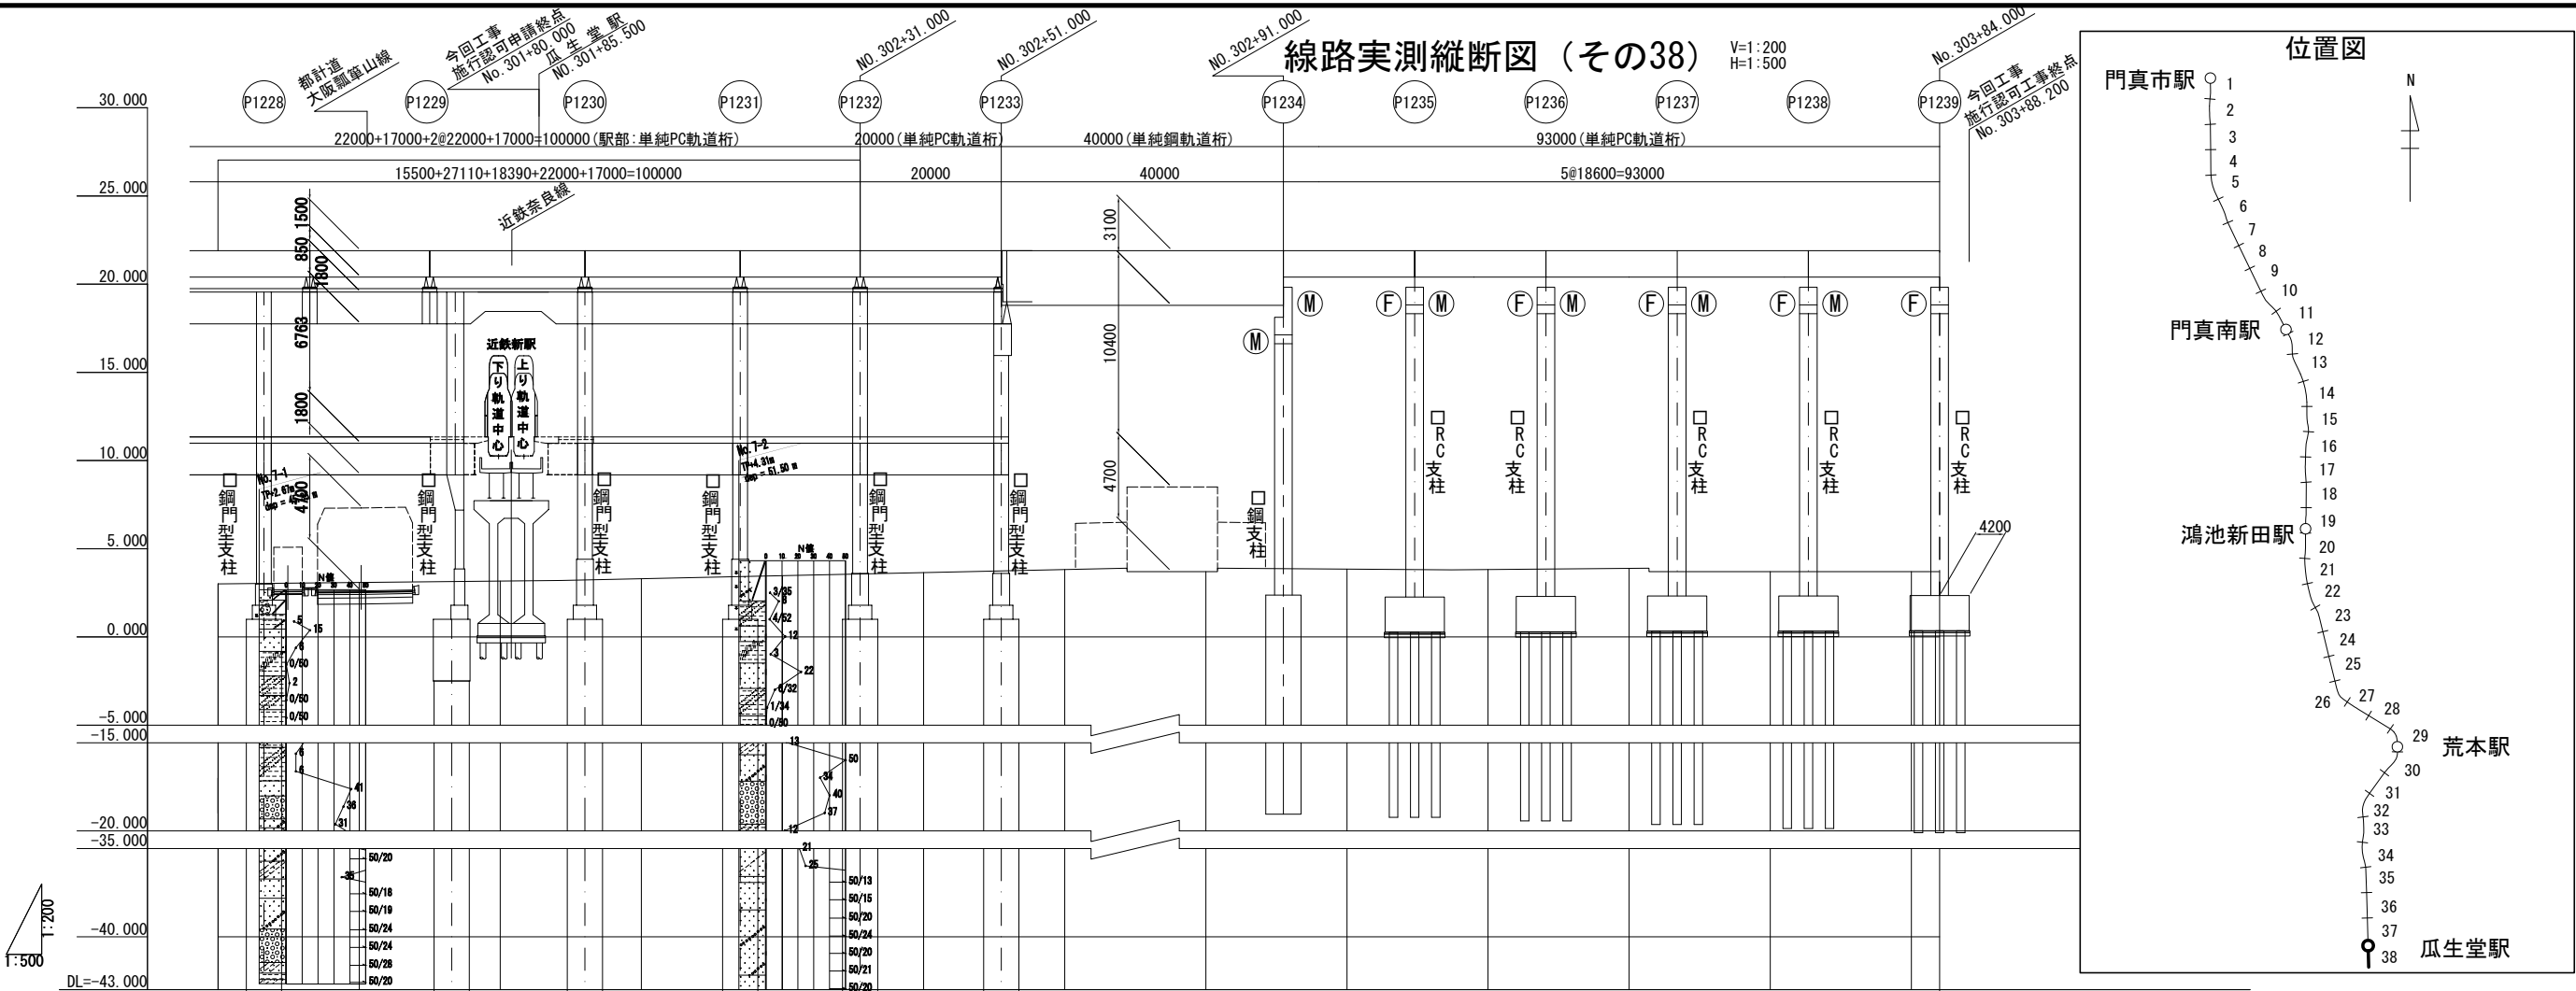

|          |        |                    |           |           |           |           |           |           |           |           |           |           |           |           |           |           |           |           |
|----------|--------|--------------------|-----------|-----------|-----------|-----------|-----------|-----------|-----------|-----------|-----------|-----------|-----------|-----------|-----------|-----------|-----------|-----------|
| モノレール勾配  |        | LEVEL<br>L=432.000 |           |           |           |           |           |           |           |           |           |           |           |           |           |           | 21.900    |           |
| モノレール計画高 |        | 21.900             | 21.900    | 21.900    | 21.900    | 21.900    | 21.900    | 21.900    | 21.900    | 21.900    | 21.900    | 21.900    | 21.900    | 21.900    | 21.900    | 21.900    | 21.900    | 21.900    |
| 平面道路勾配   |        |                    |           |           |           |           |           |           |           |           |           |           |           |           |           |           |           |           |
| 平面道路計画高  |        |                    |           |           |           |           |           |           |           |           |           |           |           |           |           |           |           |           |
| 地盤高      |        | 3.01               | 3.09      | 3.17      | 3.30      | 3.47      | 3.65      | 3.82      | 3.70      | 3.84      | 3.82      | 3.89      | 3.70      | 3.70      | 3.70      | 3.70      | 3.70      | 3.70      |
| 曲線       | 軌道(I)  | R=∞<br>L=906.151   |           |           |           |           |           |           |           |           |           |           |           |           |           |           |           |           |
|          |        | R=∞<br>L=906.264   |           |           |           |           |           |           |           |           |           |           |           |           |           |           |           |           |
|          | 軌道(II) | R=∞<br>L=1111.011  |           |           |           |           |           |           |           |           |           |           |           |           |           |           |           |           |
| 片勾配      | 軌道(I)  | L=906.151          |           |           |           |           |           |           |           |           |           |           |           |           |           |           |           |           |
|          |        | L=906.264          |           |           |           |           |           |           |           |           |           |           |           |           |           |           |           |           |
|          | 軌道(II) | L=1111.011         |           |           |           |           |           |           |           |           |           |           |           |           |           |           |           |           |

|            |                    |         |       |
|------------|--------------------|---------|-------|
| 大阪高速鉄道株式会社 |                    | 2019年7月 |       |
| 工事名        | 大阪モノレール（門真市～瓜生堂）   |         |       |
| 図面名称       | 線路実測縦断面図（その38）     |         |       |
| 縮尺         | V=1:200<br>H=1:500 | 図番      | 3(38) |

## 第1編 モノレール基本条件


## 3-4. 支承中心座標・標高の算定（PC軌道桁のみ適用）

PC軌道桁は、桁そのものに平面線形・縦断線形・横断勾配（カント）が合成された橋桁であり、軌道精度を確保するために専用の製作工場で製作される。また、製作段階で桁に支承が直接埋め込まれ、架設調整代が限定されることから支承座標は、3次元的な軌道状態を考慮して計算しなければならない。

## &lt;解説&gt;

PC軌道桁の支承中心座標及び標高の計算は以下に述べる手順にて計算するものとする。

## i) 算定手順

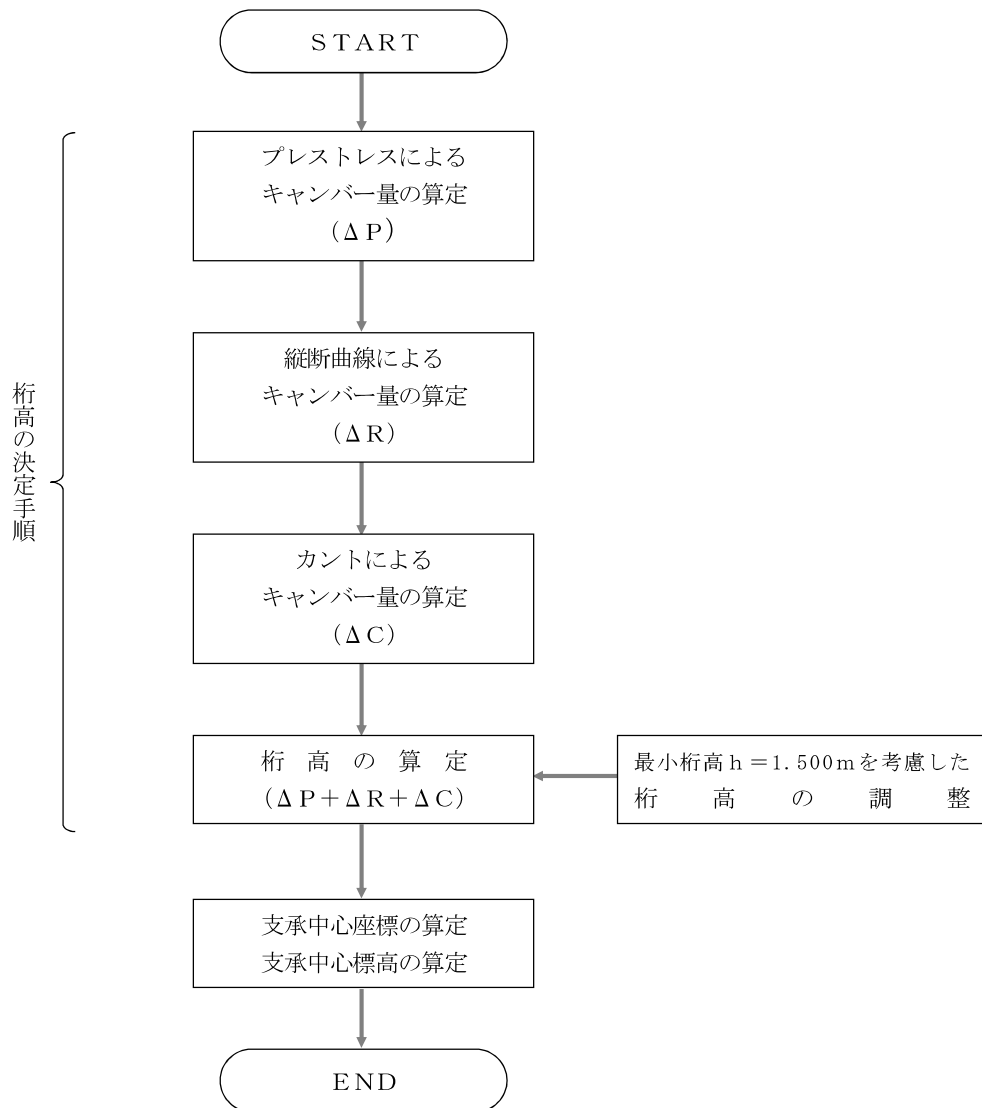

プレストレスによるキャンバー量  $\Delta P$


橋長  $\leq 12\text{m}$  ……  $\Delta P = 5\text{mm}$

橋長  $> 12\text{m}$  ……  $\Delta P = (\text{橋長} - 12)^2 \times 0.25 + 5$


## 第1編 モノレール基本条件

### ii) 桁高の決定手順

#### a) 縦断曲線が凸型曲線の場合

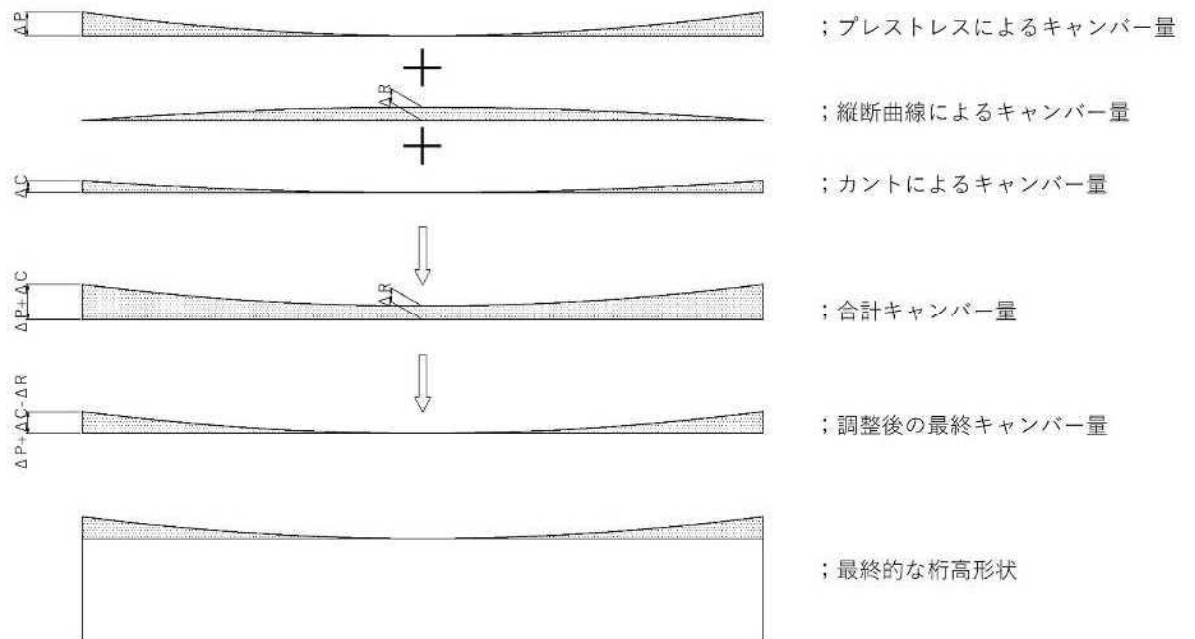


#### b) 縦断曲線が凹型曲線の場合

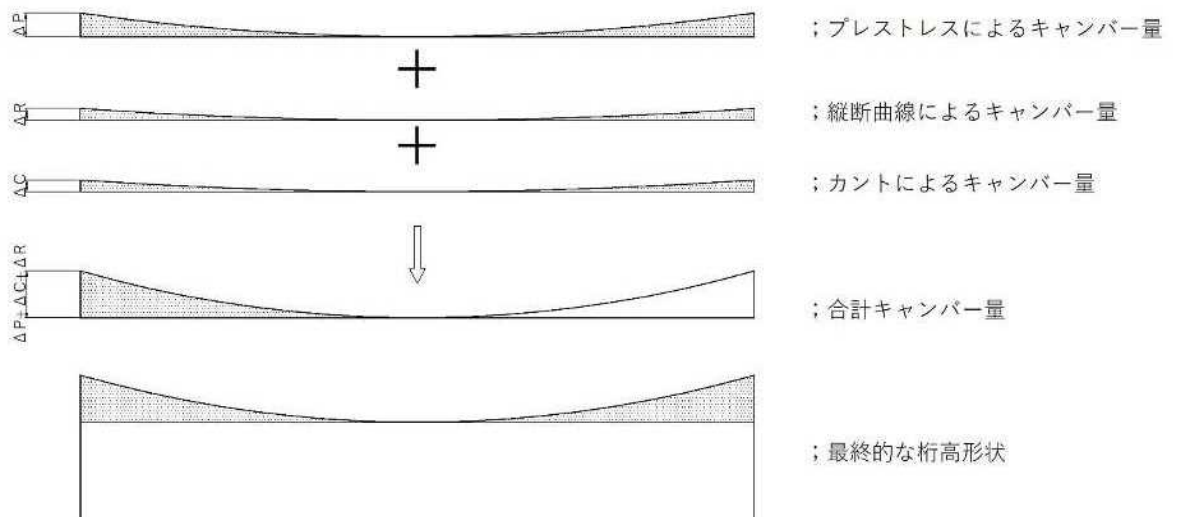


## 第1編 モノレール基本条件

### iii) 支承中心座標・標高の算定手順（例）

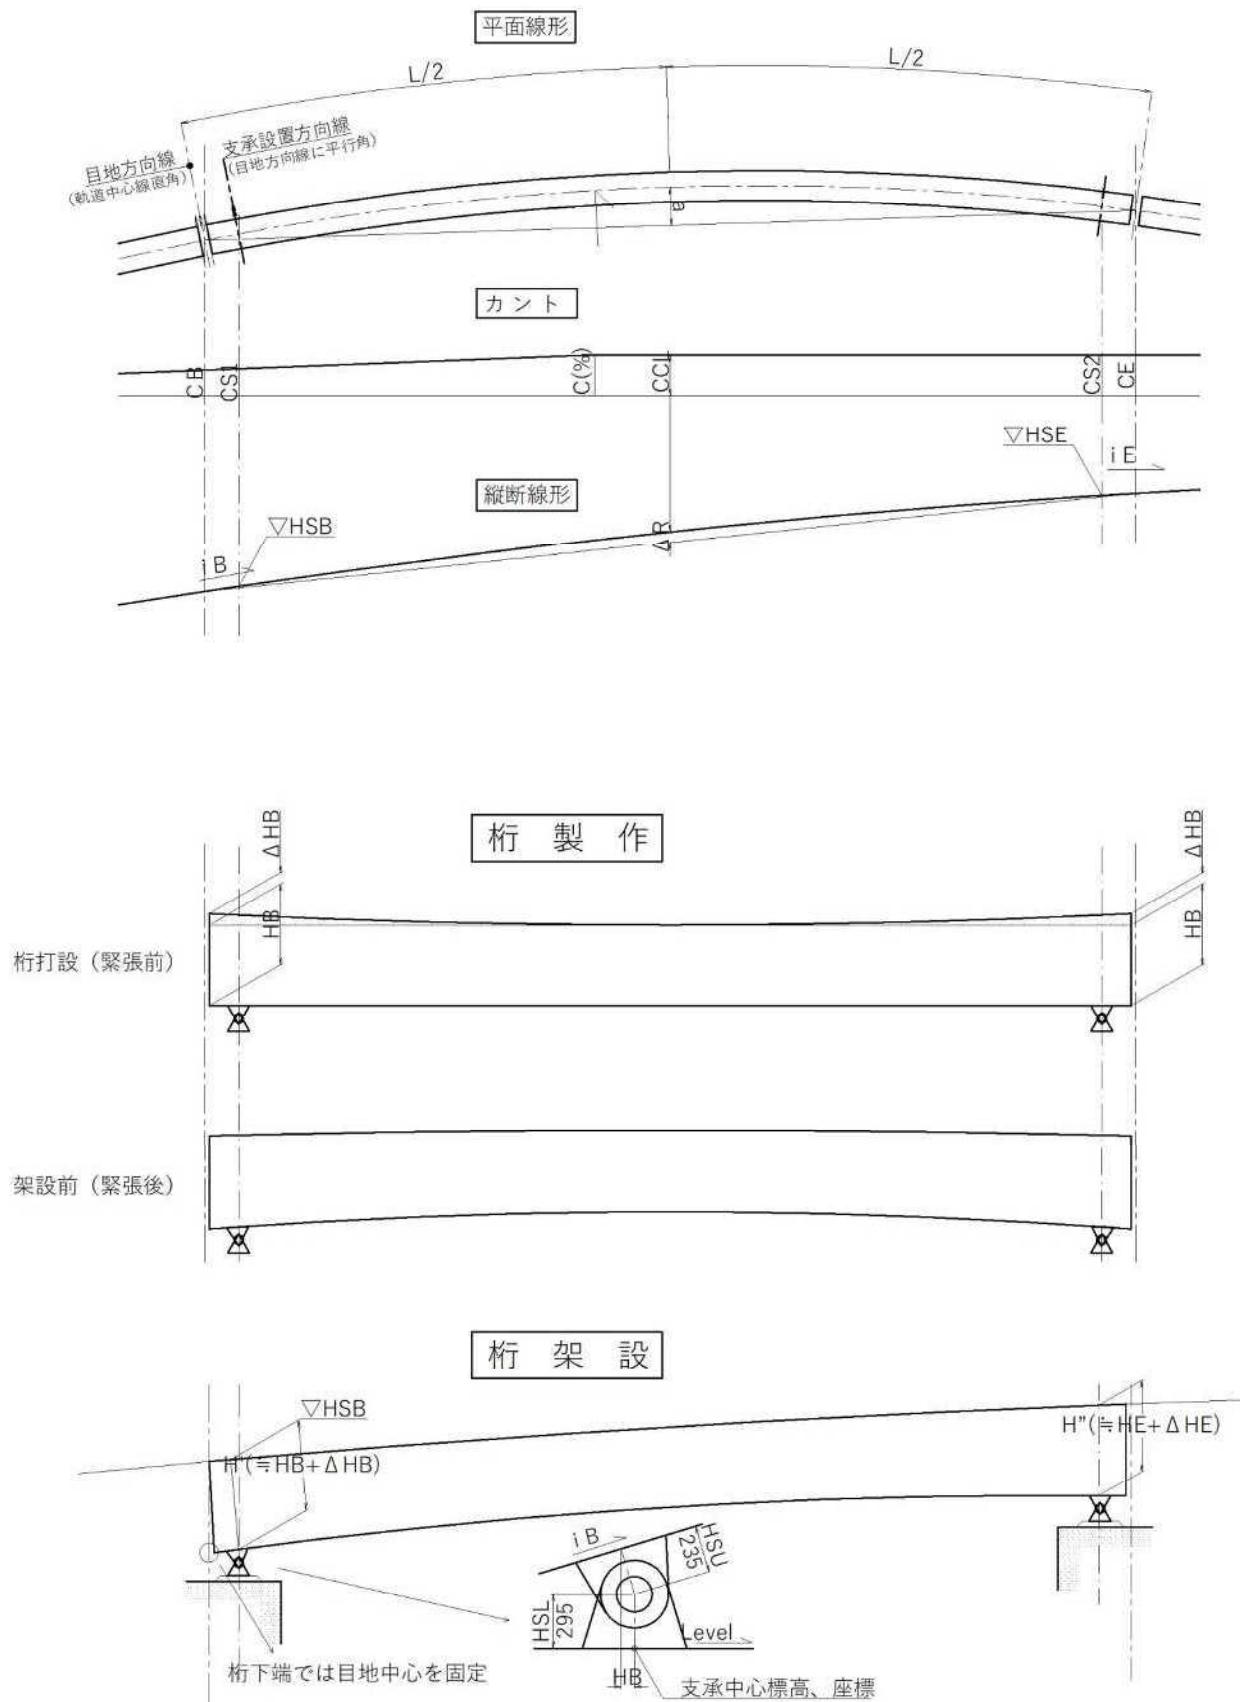


第1編 モノレール基本条件

支 承 位 置 断 面 図

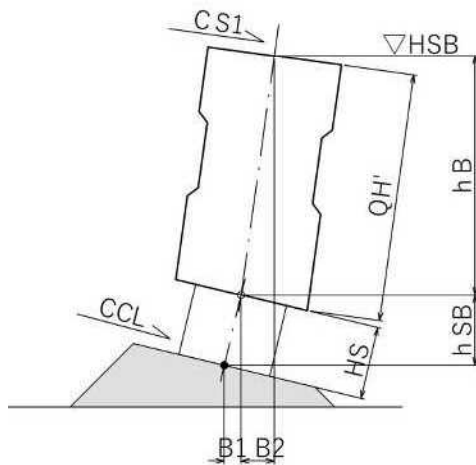

起 点 側

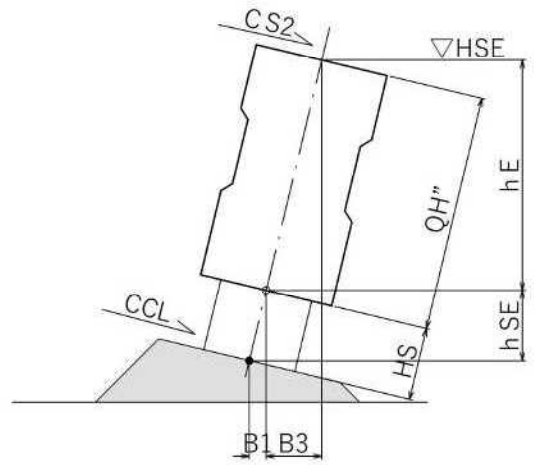

終 点 側

$$HB=HE=1.50$$

$$\theta_C = \tan^{-1} (CCL/100), \quad \theta_B = \tan^{-1} (CB/100), \quad \theta_E = \tan^{-1} (CE/100)$$

$$\text{製作キャンバー量 } \Delta P = \{0.25 \times (X-12)^2 + 5\} \div 1000 \quad (X: \text{橋長(m)})$$


$$\Delta HB = \Delta P + \Delta C - \Delta R \text{ (調整)}$$

$$= \{0.25 \times (X-12)^2 + 5\} \div 1000 + \left[ \frac{1.50 + a \times \sin \theta_C}{\cos |\theta_C - \theta_B|} - 1.50 \right] - \Delta R$$

$$\Delta HE = \Delta P + \Delta C - \Delta R \text{ (調整)}$$

$$= \{0.25 \times (X-12)^2 + 5\} \div 1000 + \left[ \frac{1.50 + a \times \sin \theta_C}{\cos |\theta_C - \theta_E|} - 1.50 \right] - \Delta R$$

[カントによる補正の概念；起点側の例]

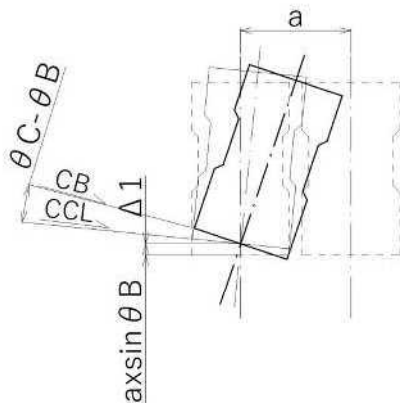

支承部で桁中央のカントCCLを設定する。

曲線部において桁中央と支点部では、  
曲線平面シフト量a分による  
桁位置の高さが高くなる。

$$\Delta hh = a \times \sin \theta_B$$

さらに、桁中央と支点部では、カント差( $\theta_C - \theta_B$ )がある場合、桁高は $1/\cos |\theta_C - \theta_B|$ 分変化するため補正が必要である。

## 第1編 モノレール基本条件

$$\begin{aligned}
 H' &= HB + \Delta HB & QH' &= H' \times \cos \left( \tan^{-1} \frac{iB}{1000} \right) & WB &= HSU \times \frac{iB}{1000} \\
 H'' &= HE + \Delta HE & QH'' &= H'' \times \cos \left( \tan^{-1} \frac{iE}{1000} \right) & WE &= HSU \times \left( \frac{iE}{1000} \right) \\
 & & & & & (HSU=235\text{mm})
 \end{aligned}$$

$$\theta_{B'} = \tan^{-1} (CS1/100), \quad \theta_{E'} = \tan^{-1} (CS2/100)$$

## 【支承中心座標】

$$\begin{aligned}
 B1 &= HS \times \sin \theta_c \\
 B2 &= QH' \times \sin \theta_{B'} \\
 B3 &= QH'' \times \sin \theta_{E'}
 \end{aligned}$$

軌道面での支承中心座標を基に B1, B2, B3 および WB, WE を用いて支承中心座標を計算する。

## 【支承中心標高】

$$\begin{aligned}
 hB &= QH' \times \cos \theta_{B'} \\
 hE &= QH'' \times \cos \theta_{E'} \\
 hSB &= hSE = HS \times \cos \theta_c
 \end{aligned}$$

軌道面での支承中心標高を基に hB, hE, hSB, hSE を用いて支承中心標高を計算する。

## 第1編 モノレール基本条件

### 第4章 その他

#### 4-1. 鉄道会社との協議事項

- (1) 鋼軌道桁  
鋼軌道桁中間部引き下げ箇所、信号線ルート等の桁構造への干渉に対する確認協議
  
- (2) 鋼製支柱  
変電所から軌道桁への立ち上がりダクトの設置に対する確認協議  
P C 桁－鋼桁間のラック取り付け金具の設置に対する確認協議
  
- (3) R C 支柱  
接地箇所に対する確認協議

#### <解説>

構造物の設計に先立ち、上記3項目に対して、大阪モノレール株式会社と協議調整を行うこととする。協議のタイミングは、構造一般図作成時とし、協議先は下記のとおりとする。

-----

大阪モノレール株式会社 南伸事業室（設備担当）

-----